VERKLARING

- AANBRENGEN ASFALT RIJBAAN
  - 25mm DGD-A ZWART
  - 45mm AC16 BASE OL-C MET PMB
  - 65mm AC22 BASE OL-C
  - 70mm AC22 BASE OL-C
  - 300mm HYDRAULISCH MENGGRANULAAT
- AANBRENGEN ASFALT RIJBAAN (OPSTELVAKKEN)
  - 25mm SMA NL 8B ZWART
  - 45mm AC16 BASE OL-C MET PMB
  - 65mm AC22 BASE OL-C
  - 70mm AC22 BASE OL-C
  - 300mm HYDRAULISCH MENGGRANULAAT
- AANBRENGEN ASFALT RIJBAAN (OPSTELVAKKEN) DEKLAAG
  - 25mm SMA NL 8B ZWART
- AANBRENGEN ASFALT RIJBAAN (OPSTELVAKKEN) DEKLAAG
  - 25mm DGD-A ZWART
- AANBRENGEN ASFALT FIETSPAD ROOD
  - 25mm DEKLAAG AC8 DL-A SURF ROOD
  - 70mm ONDERLAAG AC22 BASE OL-IB
  - 250mm HYDRAULISCH MENGGRANULAAT
- AANBRENGEN ASFALT FIETSPAD ZWART
  - 25mm DEKLAAG AC8 DL-A SURF ZWART
  - 70mm ONDERLAAG AC22 BASE OL-IB
  - 250mm HYDRAULISCH MENGGRANULAAT
- AANBRENGEN ASFALT FIETSPAD ROOD OVER RIJBAAN
  - 25mm DEKLAAG AC8 DL-A SURF ROOD
  - 45mm AC16 BASE OL-C MET PMB
  - 65mm AC22 BASE OL-C
  - 70mm AC22 BASE OL-C
  - 300mm HYDRAULISCH MENGGRANULAAT
- AANBRENGEN ASFALT VOETPAD
  - 25mm DEKLAAG AC8 DL-A SURF ZWART
  - 65mm ONDERLAAG AC22 BASE OL-C
  - 150mm HYDRAULISCH MENGGRANULAAT
- AANBRENGEN TROTTOIR/UITSTAPSTROOK
  - 80mm STRAATBAKSTENEN, LINGEFORMAAT, HALFSTEENSVERBAND,KLEUR MANGAAN
  - 50mm STRAATLAAG
  - 250mm HYDRAULISCH MENGGRANULAAT 0/45
- AANBRENGEN TROTTOIR/UITSTAPSTROOK
  - 80mm STRAATBAKSTENEN, LINGEFORMAAT, HALFSTEENSVERBAND,KLEUR MANGAAN
  - 50mm STRAATLAAG
- AANBRENGEN PARKEERVAK / VERHARDING
  - 80mm STRAATBAKSTENEN, KEIFORMAAT, ELLEBOOGVERBAND, 200x100x80mm
  - 50mm STRAATZAND
  - 300mm HYDRAULISCH MENGGRANULAAT 0/45
- HANDHAVEN BESTAANDE TRAMHALTE
- INZAAIEN MET GRASMENGSEL B3
- AANBRENGEN WADI
  - INZAAIEN MET GRASMENGSEL B3
  - 500mm SCHRALE GROND
- AANBRENGEN GELEIDELINBETONTEGEL 300x450x60mm, KLEUR LICHTGRIJS
- AANBRENGEN NOPPENBETONTEGEL 300x300x60mm, KLEUR LICHTGRIJS
- AANBRENGEN RUBBER WAARSCHUWINGSTEGEL 300x300x60mm, KLEUR LICHTGRIJS
- AANBRENGEN BUSHALTETEGELS 300x450x60mm, KLEUR ZWART EN WIT
- AANBRENGEN RVS FIETSNIETJE MET ANTIDUIKELSTANG, 900X1200mm INCLUSIEF VOETPLAAT MET BETONVOET ONDER MAAIVELD
- AANBRENGEN CONTAINER (DOOR DERDEN)
- AANBRENGEN ONDERGRONDSE CONTAINER (DOOR DERDEN)
- AANBRENGEN LICHTMAST (DOOR DERDEN)
- VERVANGEN LICHTMAST (DOOR DERDEN)
- AANBRENGEN PARKEERAUTOMAAT (DOOR DERDEN)
- AANBRENGEN INRITELEMENT (SCHUIN) 900x500x240, UITGEWASSEN AMSTERDAM
- AANBRENGEN DRIEWEGBAND, UITGEWASSEN AMSTERDAM
- AANBRENGEN HOEKSTUKKEN 130/150/250 45 GRADEN (INW)
- AANBRENGEN STRAATKOLK 450x200x800mm, RECHT MODEL
- AANBRENGEN TROTTOIRKOLK 450x200x800mm, TYPE AMSTERDAM
- AANBRENGEN BUSPERRONKOLK, TYPE AMSTERDAM
- OP HOOGTE BRENGEN PUT VWA 1000x1000 mm
- AANBRENGEN PUTKOP VWA 1000x1000 mm
- AANBRENGEN PUTKOP VWA D.M.V. BOREN IN ASFALT
- AANBRENGEN PUTKOP IT D.M.V. BOREN IN ASFALT
- LOCATIE VERKEERSBORD
- AANBRENGEN BOOM (DOOR DERDEN)
- AANBRENGEN BOOMSPIEGELPLINT
- HANDHAVEN BESTAANDE BOOM
- GROFVUILLOCATIE
- VENTILATIE KOKERS, ZIE DETAIL 5
- WKO VENTILATIE, ZIE DETAIL 5
- BESTAANDE PORTAALMAST IJTRAM
- AANBRENGEN MAST VRI (DOOR DERDEN)
- AANBRENGEN DETECTIE VRI (DOOR DERDEN)
- +3.82 TOEKOMSTIGE HOOGTE
- AANBRENGEN TALUD
- 30 AANBRENGEN TROTTOIRBAND 130/150X250 mm UITGEWASSEN AMSTERDAM, OP STELSPECIE
- 37a AANBRENGEN TROTTOIRBAND 280/300x250 mm UITGEWASSEN AMSTERDAM, OP STELSPECIE
- 37c AANBRENGEN TROTTOIRBAND 280/300x250 mm UITGEWASSEN AMSTERDAM OP STELSPECIE, LANGS WADI'S
- AANBRENGEN WADIBAND 280/300x250mm UITGEWASSEN AMSTERDAM, OP STELSPECIE VOORZIEN VAN STEUNRUG MET STAMPBETON, ZIE DETAIL 8
- 38 AANBRENGEN TROTTOIRBAND 280/300x240 VERLAAGD UITGEWASSEN AMSTERDAM, OP STELSPECIE
- 39 AANBRENGEN OPSLUITBAND 800x250 mm UITGEWASSEN AMSTERDAM, OP STELSPECIE
- 40a AANBRENGEN OPSLUITBAND 500X300 mm VERLAAGD UITGEWASSEN AMSTERDAM, OP STELSPECIE
- 40b AANBRENGEN OPSLUITBAND 500X300 mm VERHOOGD UITGEWASSEN AMSTERDAM, OP STELSPECIE
- 41 AANBRENGEN OPSLUITBAND 400X200 mm UITGEWASSEN AMSTERDAM, OP STELSPECIE
- 48 AANBRENGEN OPSLUITBAND 100x200 mm UITGEWASSEN AMSTERDAM
- 49 AANBRENGEN LAGE PARKEERBAND 300x150 mm UITGEWASSEN AMSTERDAM
- 50 AANBRENGEN BUSHALTEBAND, TYPE AMSTERDAM 280/300X240mm, LANG 1700 mm, UITGEWASSEN AMSTERDAM
- 60 AANBRENGEN ROLLAAG
- AANBRENGEN KANTVERHARDING
- AANBRENGEN DRIEKHOEKSMARKERING RIJBAAN 0.5m HOOG
- AANBRENGEN DRIEKHOEKSMARKERING FIETSPAD 0.3m HOOG
- AANBRENGEN OVERSTEEK
- AANBRENGEN KANALISATIESTREEP 0.50 - 0.50m (0.10m)
- AANBRENGEN VOETGANGERSOVERSTEEK
- AANBRENGEN STOPSTREEP FIETSPAD (0.20m)
- AANBRENGEN STOPSTREEP RIJBAAN (0.30m)
- AANBRENGEN STREEP 1-1m (0.10m)
- AANBRENGEN LANGSSTREEP 1-3m (0.10m)
- AANBRENGEN LANGSSTREEP 1-3m (0.30m)
- AANBRENGEN LANGSSTREEP 0.30-2.70m (0.10m)
- AANBRENGEN LANGSSTREEP DOORGETROKKEN (0.10m)
- AANBRENGEN KEERWAND LANGS TRAMBAAN, ZIE DETAIL 7
- DP9 LOCATIE DWARSPROFIEL
- WERKGRENS
- GRENS IJTRAM
- WEGAS

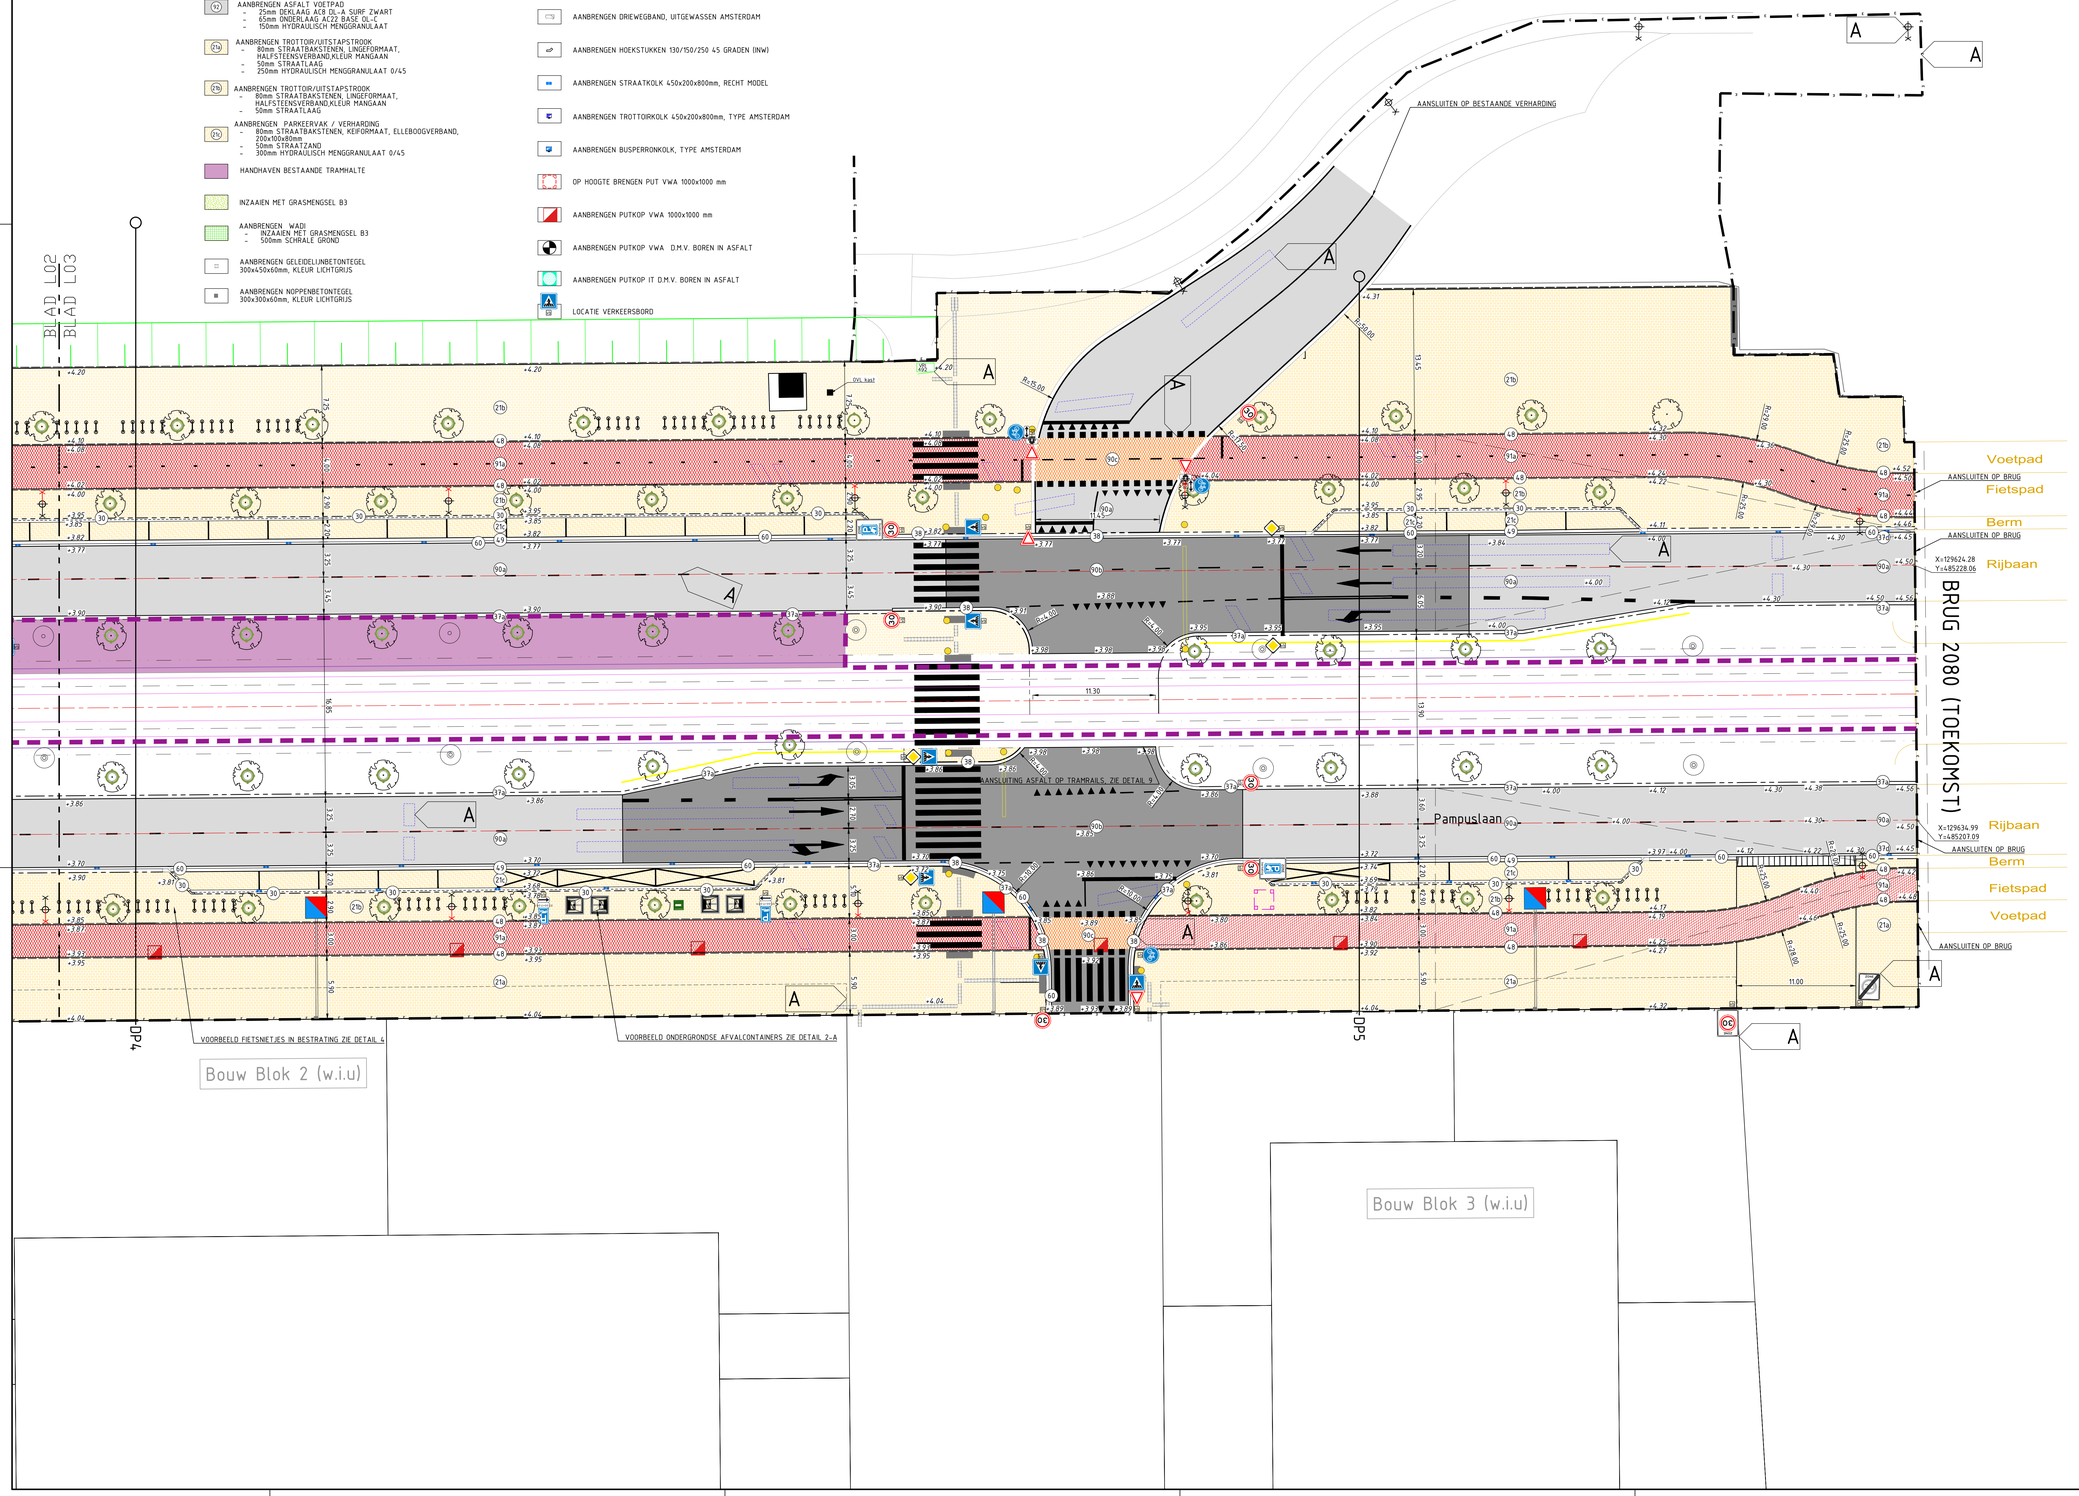

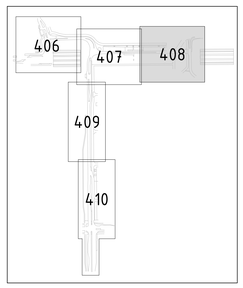

Rev	Omschrijving	Datum rev.	Get.	Gec.	Goedg.
B	Nota van inlichtingen 29-01-2025 - boomspiegelplint	28-01-2025	RM		
A	Nota van inlichtingen 17-01-2025	17-01-2025	RM		

Schaal 1:200 (0 2 4 6 8m)

Gemeente Amsterdam

Ingenieursbureau

Weesperstraat 430
Postbus 12693
1100 AR Amsterdam
Telefoon 020 2511111

Opdrachtgever: Gemeente Amsterdam			
Project: Asfalt bestek Pampuslaan-Muiderlaan			
Onderdeel: Toekomstige situatie			
Status: Definitief	Fase: Bestek	Behoort bij: AI-2024-0095	Schaal: 1:200
Opsteller: P.F.	Goedgekeurd en vrijgegeven:	Paraaf:	Datum: 26-08-2024 / Formaat: A0-L (ISO)
Projectnummer: 51007225	Tekeningnummer: 408	Bladnummer:	Aantal bladen: / Wijziging:
Auteursrechten voorbehouden		Documentnr:	Plotdatum: 28-1-2025
Bestandsnaam: C:\Projects\Projects\51007225\Bestek asfalt Pampuslaan Muiderlaan\51007225-SWE-ZZ-XX-DR-C-00185.dwg			