


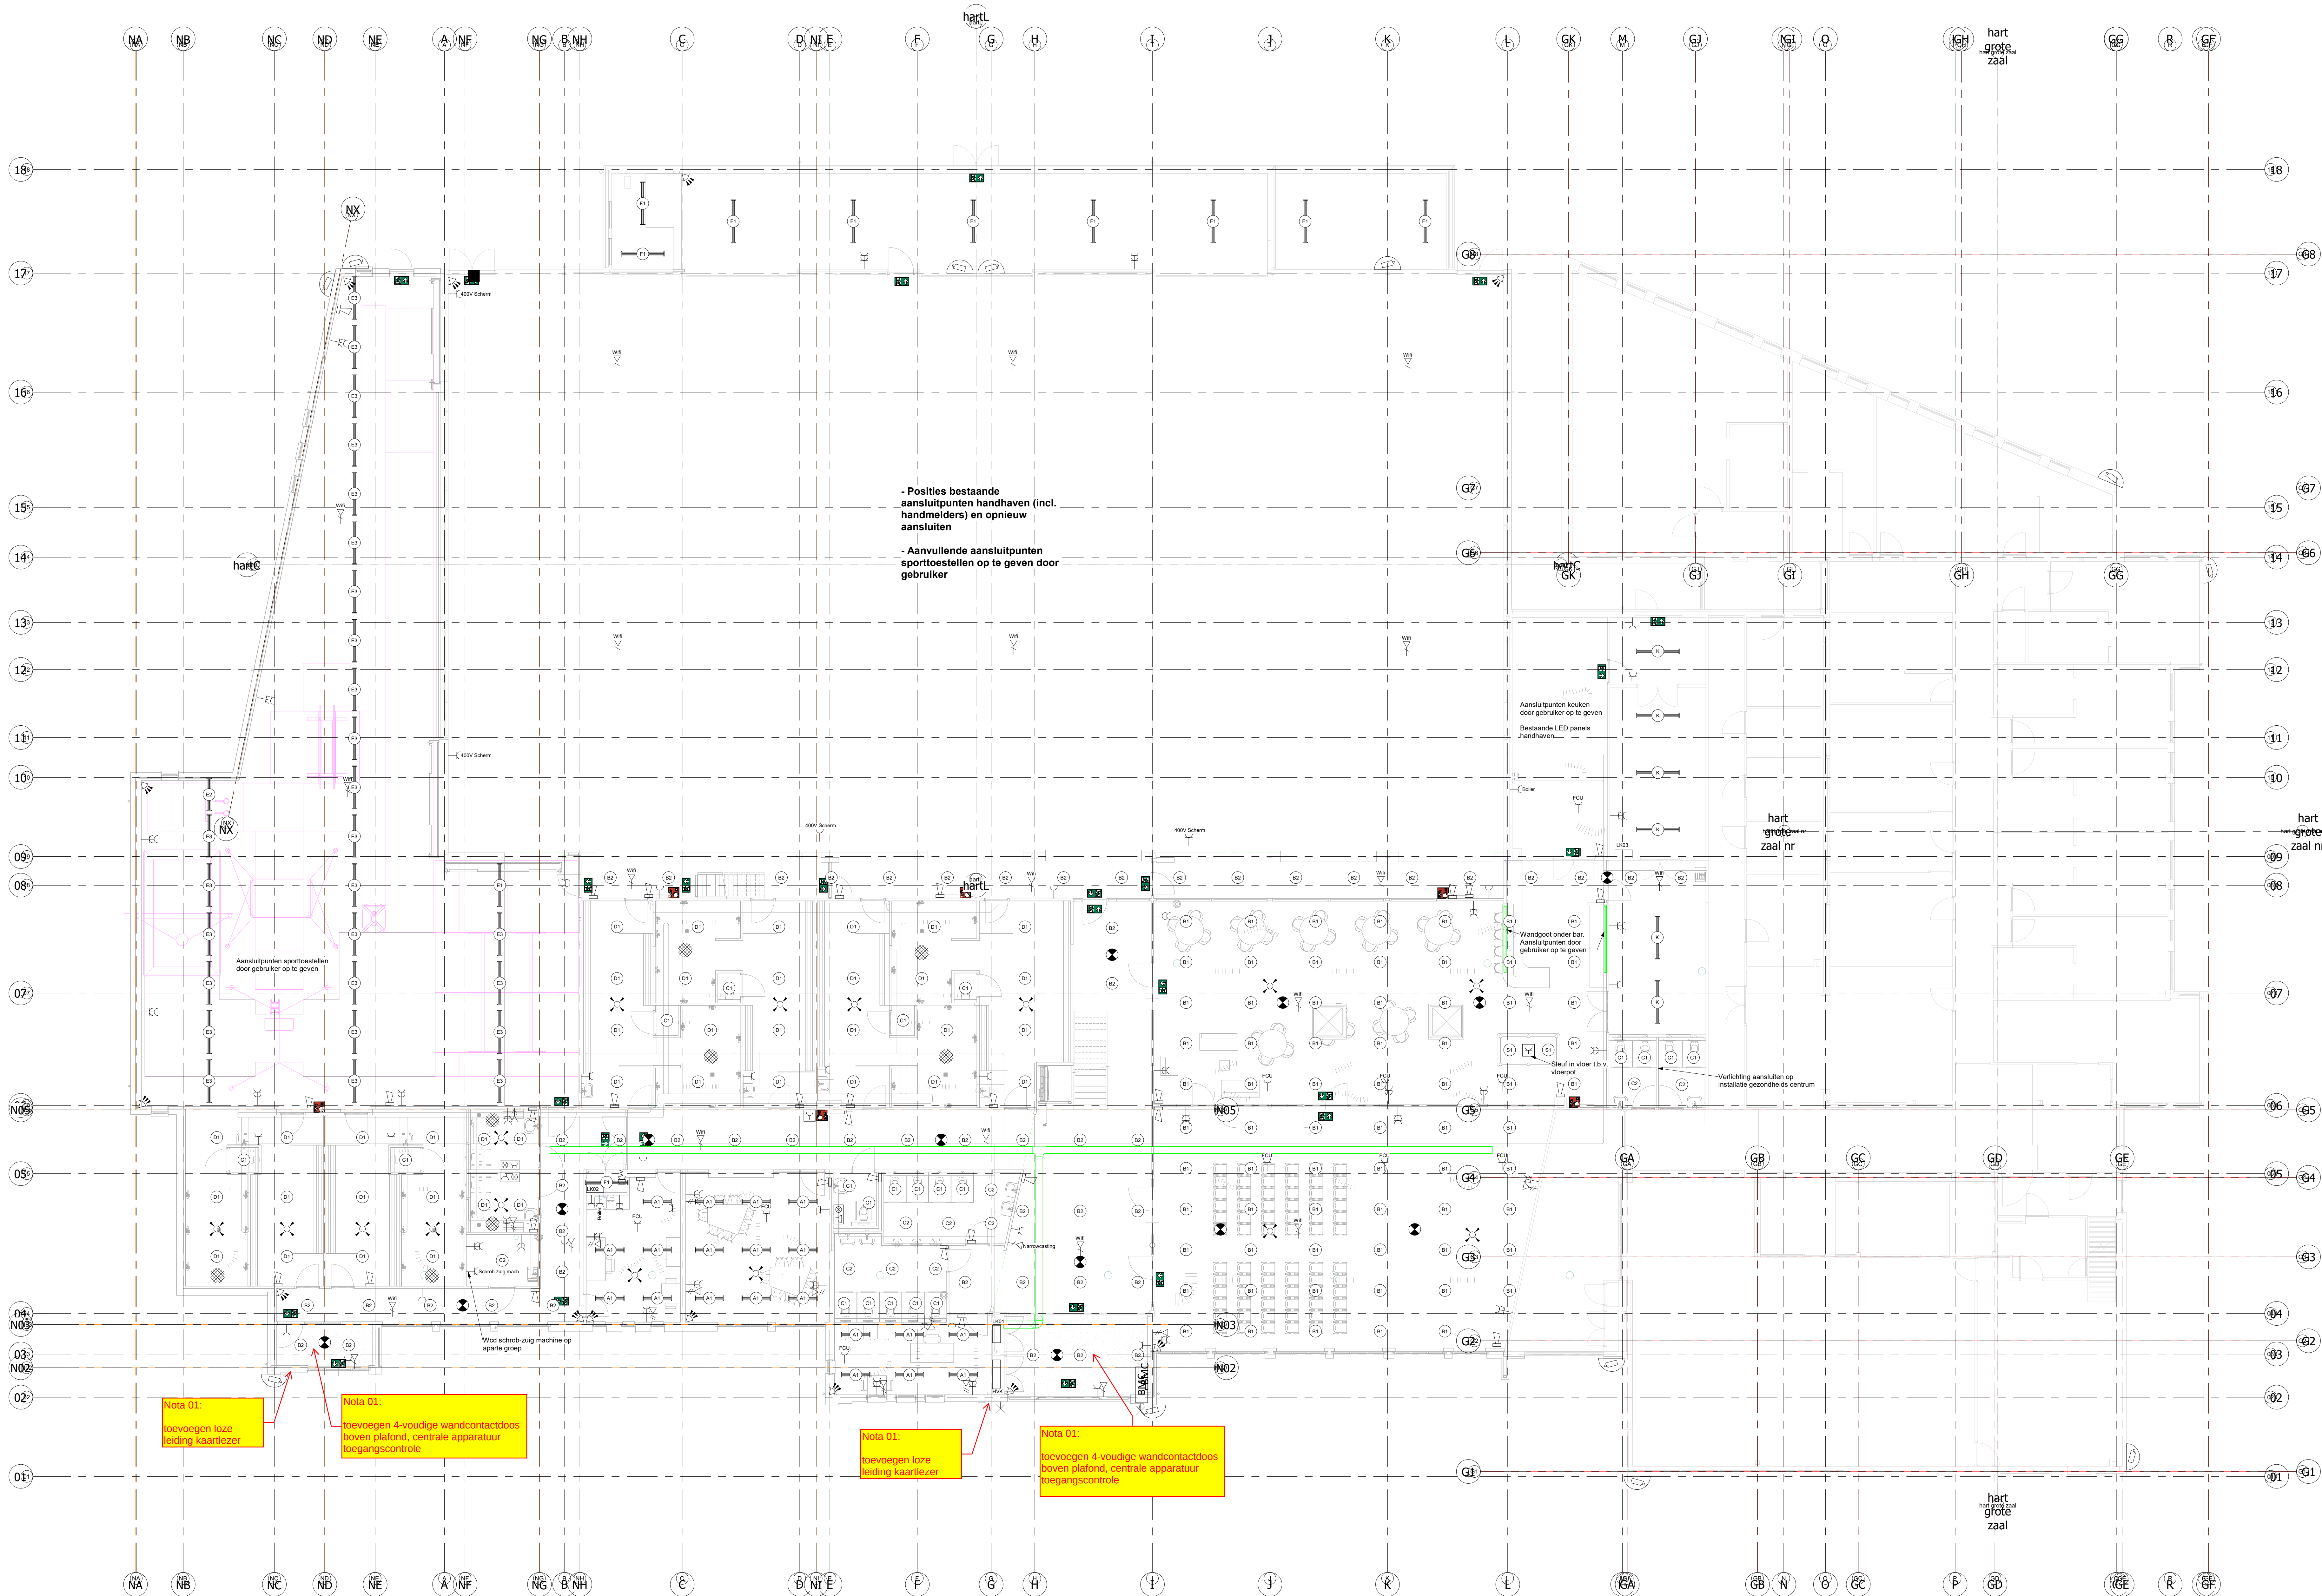

Renvoer	
Symbol	Omschrijving
	Wandcontactdoos, 1, 2-voudig
	Wandcontactdoos, 3-fase
	Aansluitpunt, onbedraad
	Voerdoos
	Aansluitpunt, 2-voudige data
	Schakelaar, enkelpolig
	Bewegingsmelder
	PIR
	LED-armatuur
	LED-armatuur
	Wandarmatuur
	Beltrikker
	Zomer/gang
	Aardingsmat
	Slowhoop
	Handbrandmelder
	Regelkast
	Brandmeldcentrale
	Hoofdoverdeurkast

	Gemeente Alenra MFC 't Alburcht	Fase: Concept Beslek	
	Perikstraat 14A, Wijk en Aalburg	Getekend: NV	Datum: 31-10-2024
	Werkschuurkundige installaties Begane grond	Flensnaam: Gecontroleerd	HT
		Schaal: 2024.017, Alenra 1:100	Formaat: A0
Feniks Installatie-adviseurs bv 1043 MD Utrecht info@feniksinstallatieadviseurs.nl		Projectnr: 2024.014	Tekeningnr: E00