


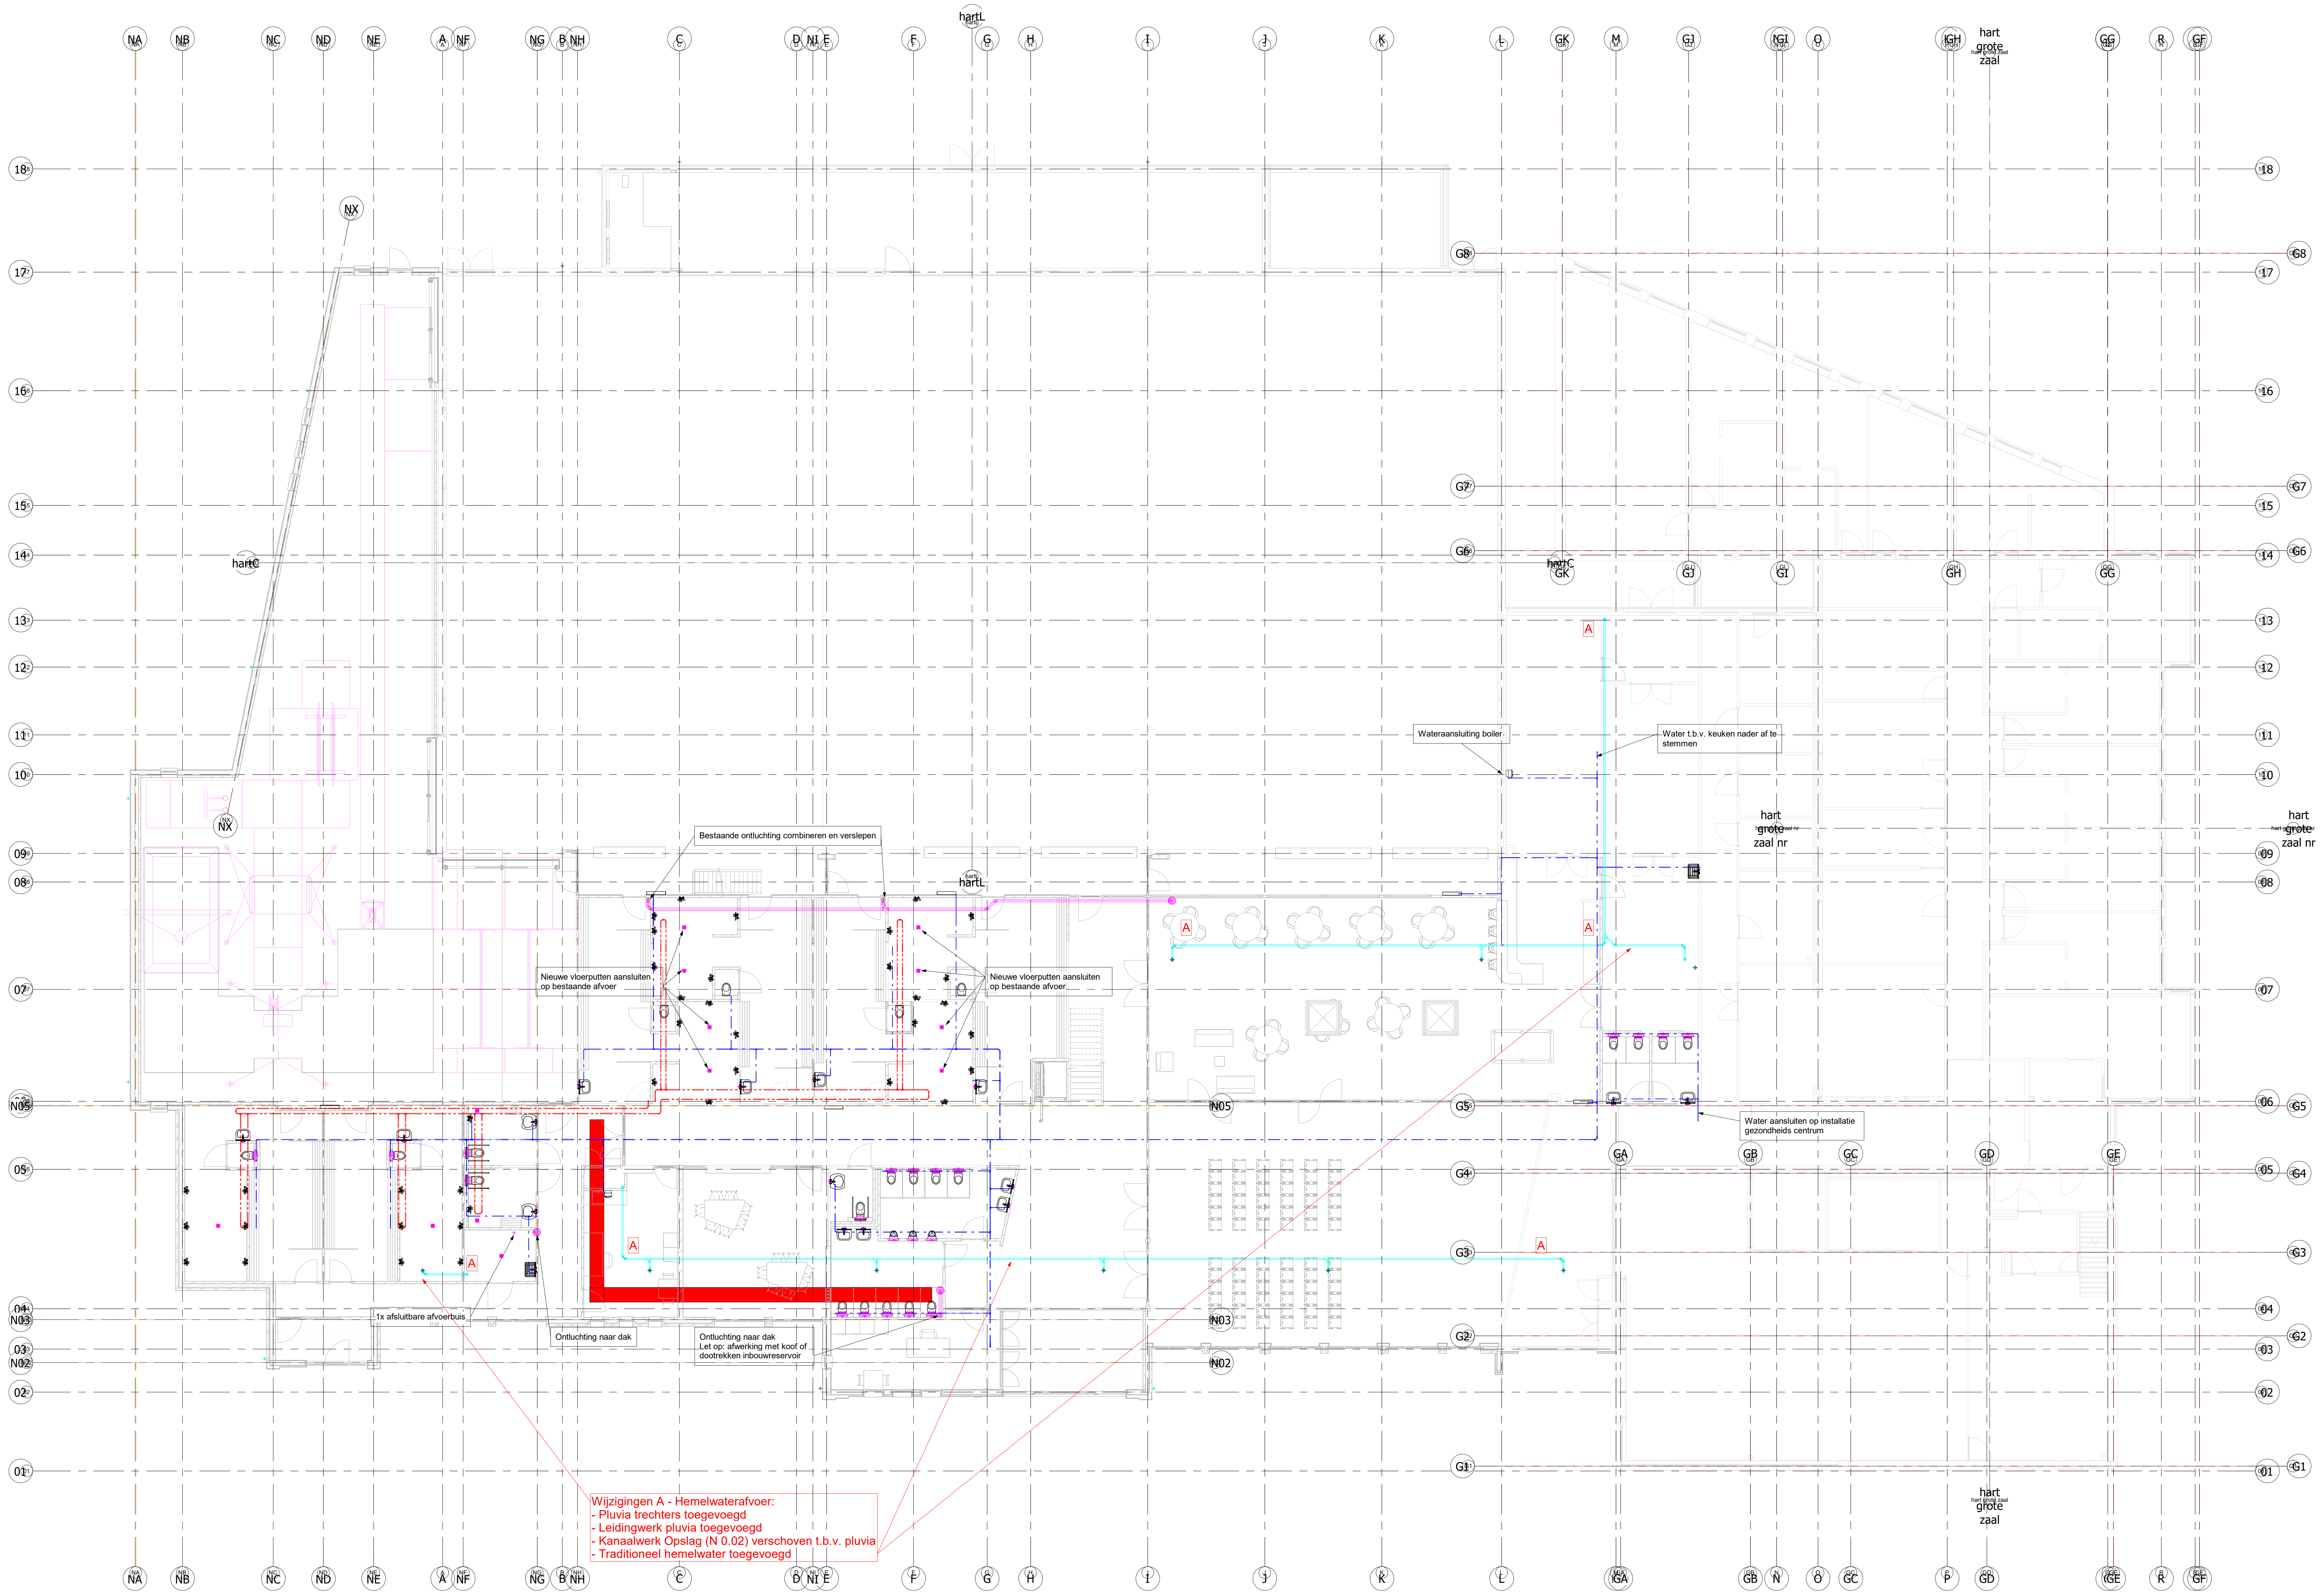

13-12-2024 A 1:100 800		Gemeente Altena OID architectuur		Fase:	
		MFC 't Alburck Perikstraat 14A, Wijk en Aalburg		Getekend:	Beidek
		Sanitaire installaties Begane grond		Datum:	31-10-2024
		Feniks Installatieadviseurs bv ten Dalsem 1b 3543 MD Utrecht info@feniksinstallatieadviseurs.nl		Flensnaam:	NV
				Gecontroleerd:	HT
		2024.017_Altena v'Alburck		Schaal:	Formaat:
		1 : 100		Projectnr:	A0
				Tekeningnr:	800
				2024.014	