


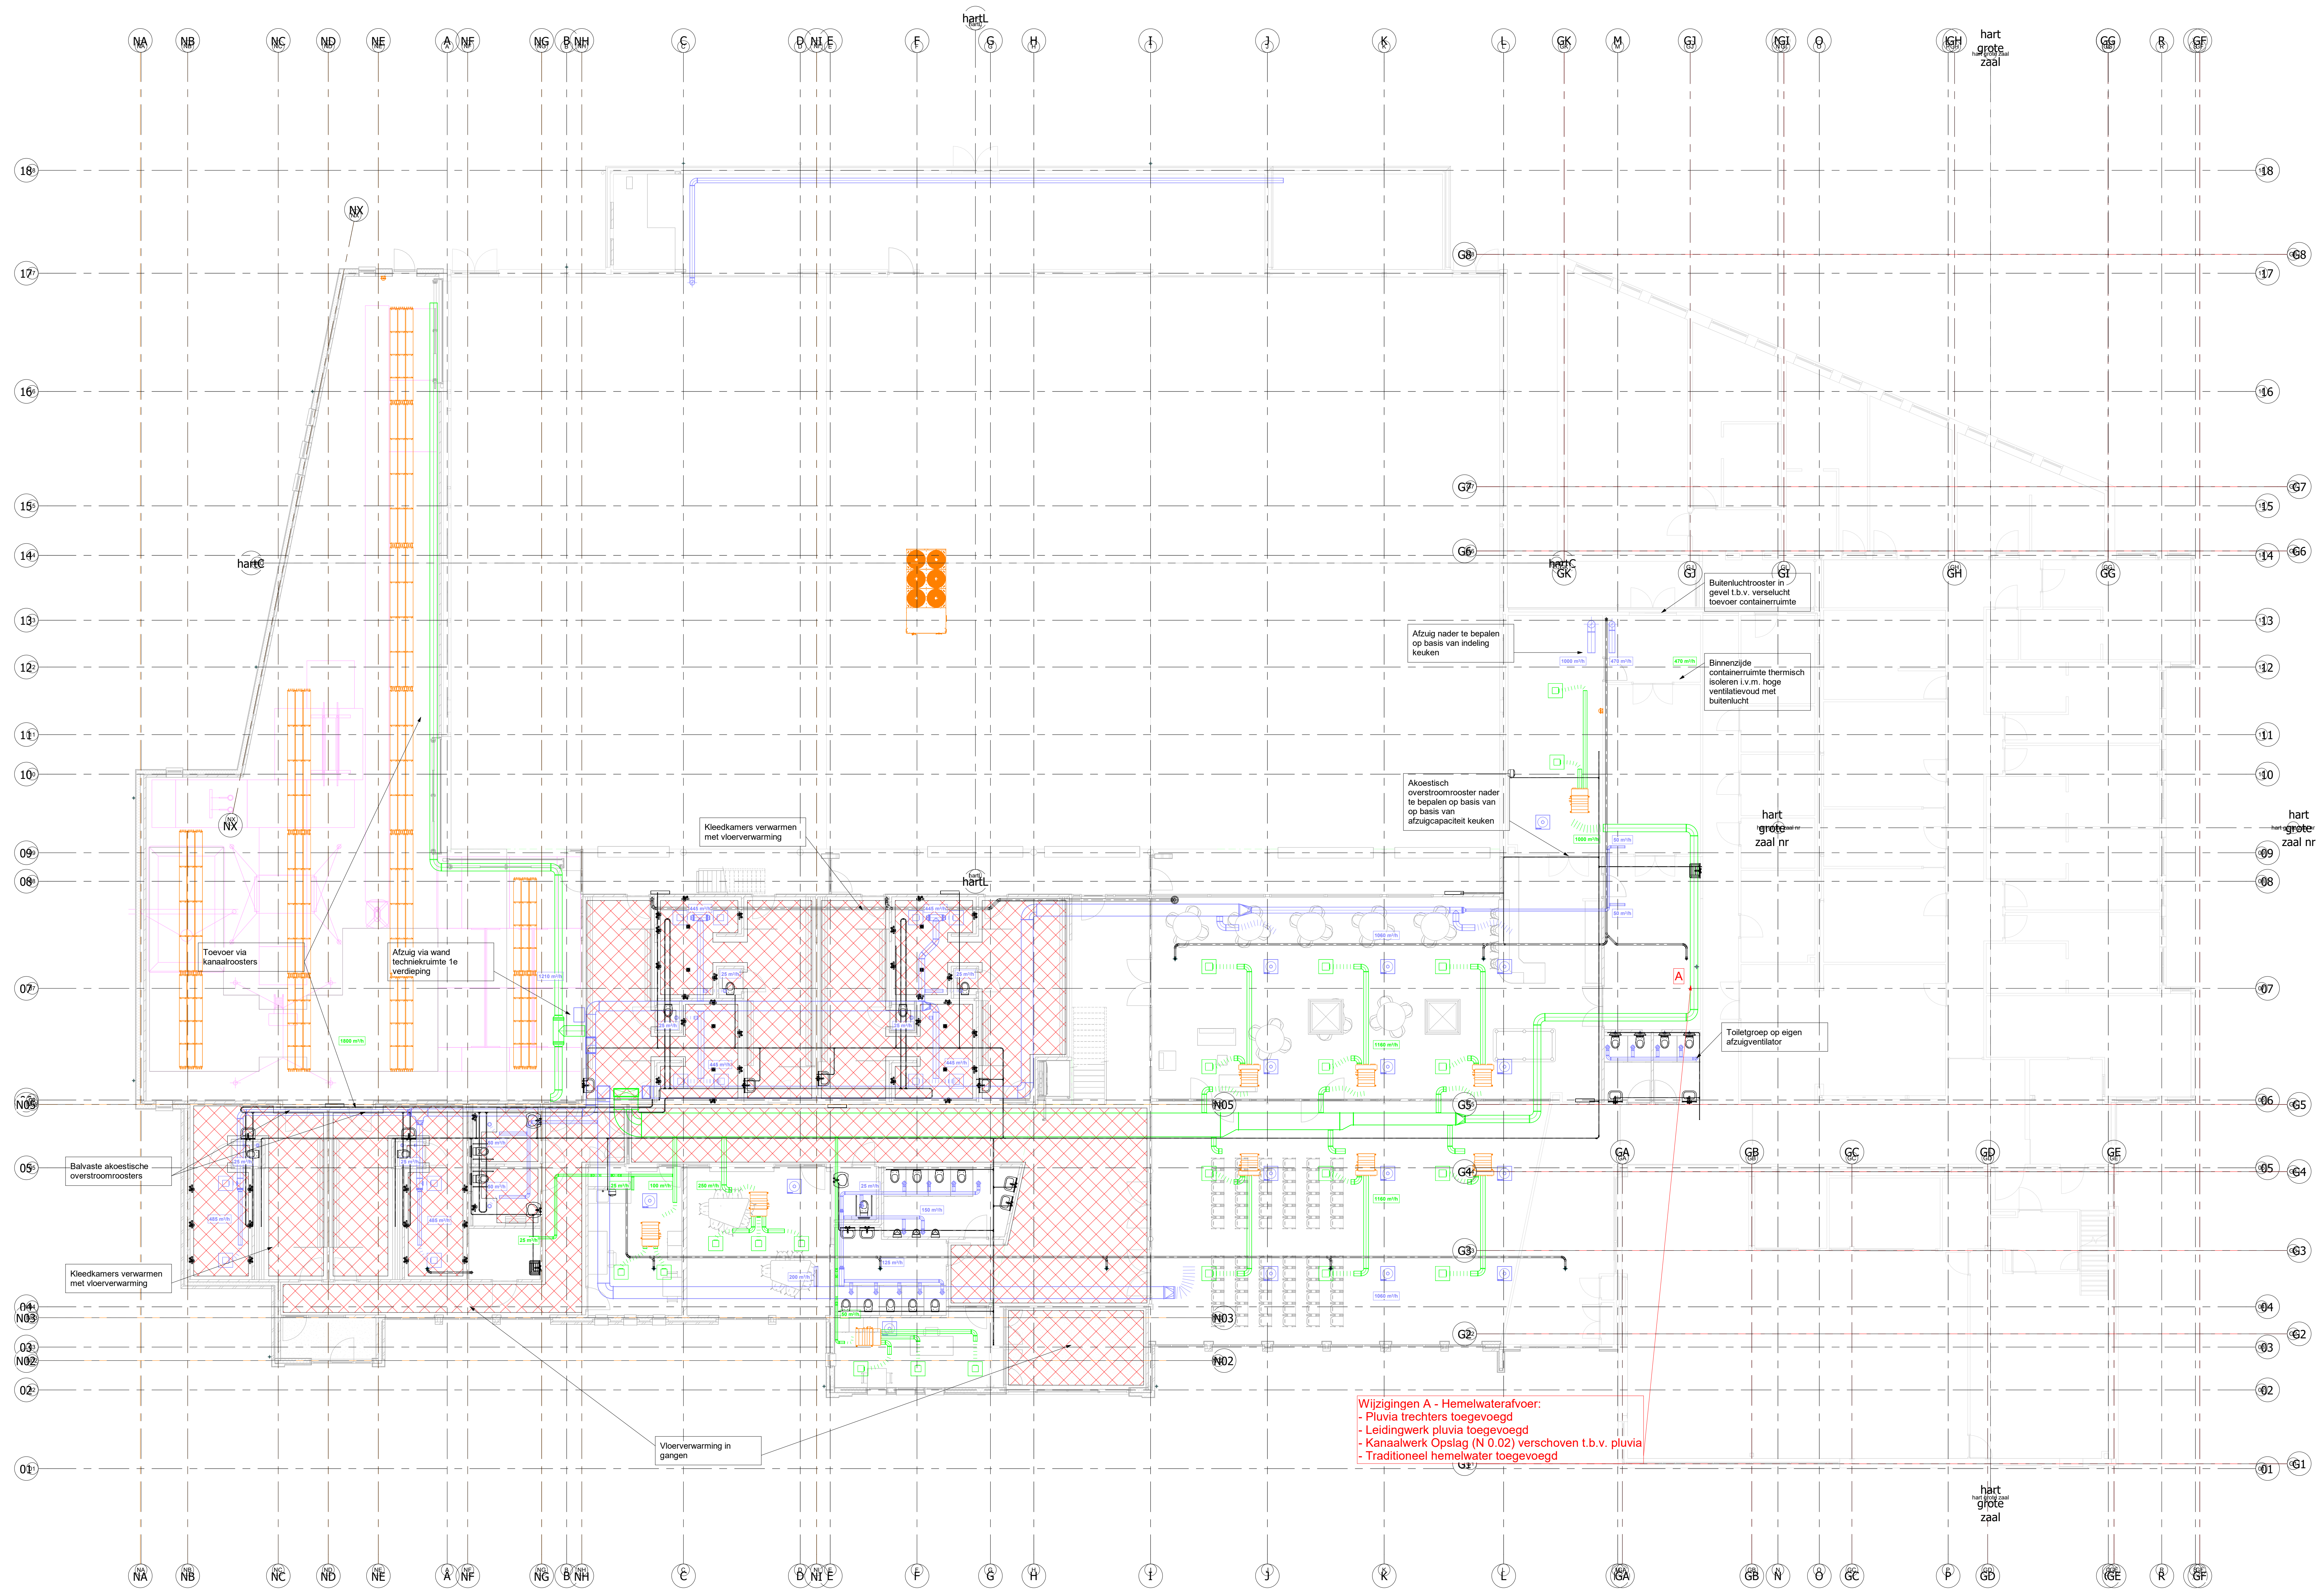

13-12-2024 A 1:100 W08		Gemeente Altena GID architectuur		Fase:	
		MFC 't Alburc Perzestraat 14A, Wijk en Aalburg		Getekend:	Bestek
		Werktuigbouwkundige installaties Begane grond		NV	Datum: 31-10-2024
		Fenske Installatie-adviseurs bv ten Dalsem 1b 3543 MD Utrecht info@fenskeinstallatieadviseurs.nl		Flensam:	Gecontroleerd:
				Schaal: 2024.017_Altana 't Alburc'	HT
		Projectnr: 2024.014		Tekeningnr: W08	Formaat: A0