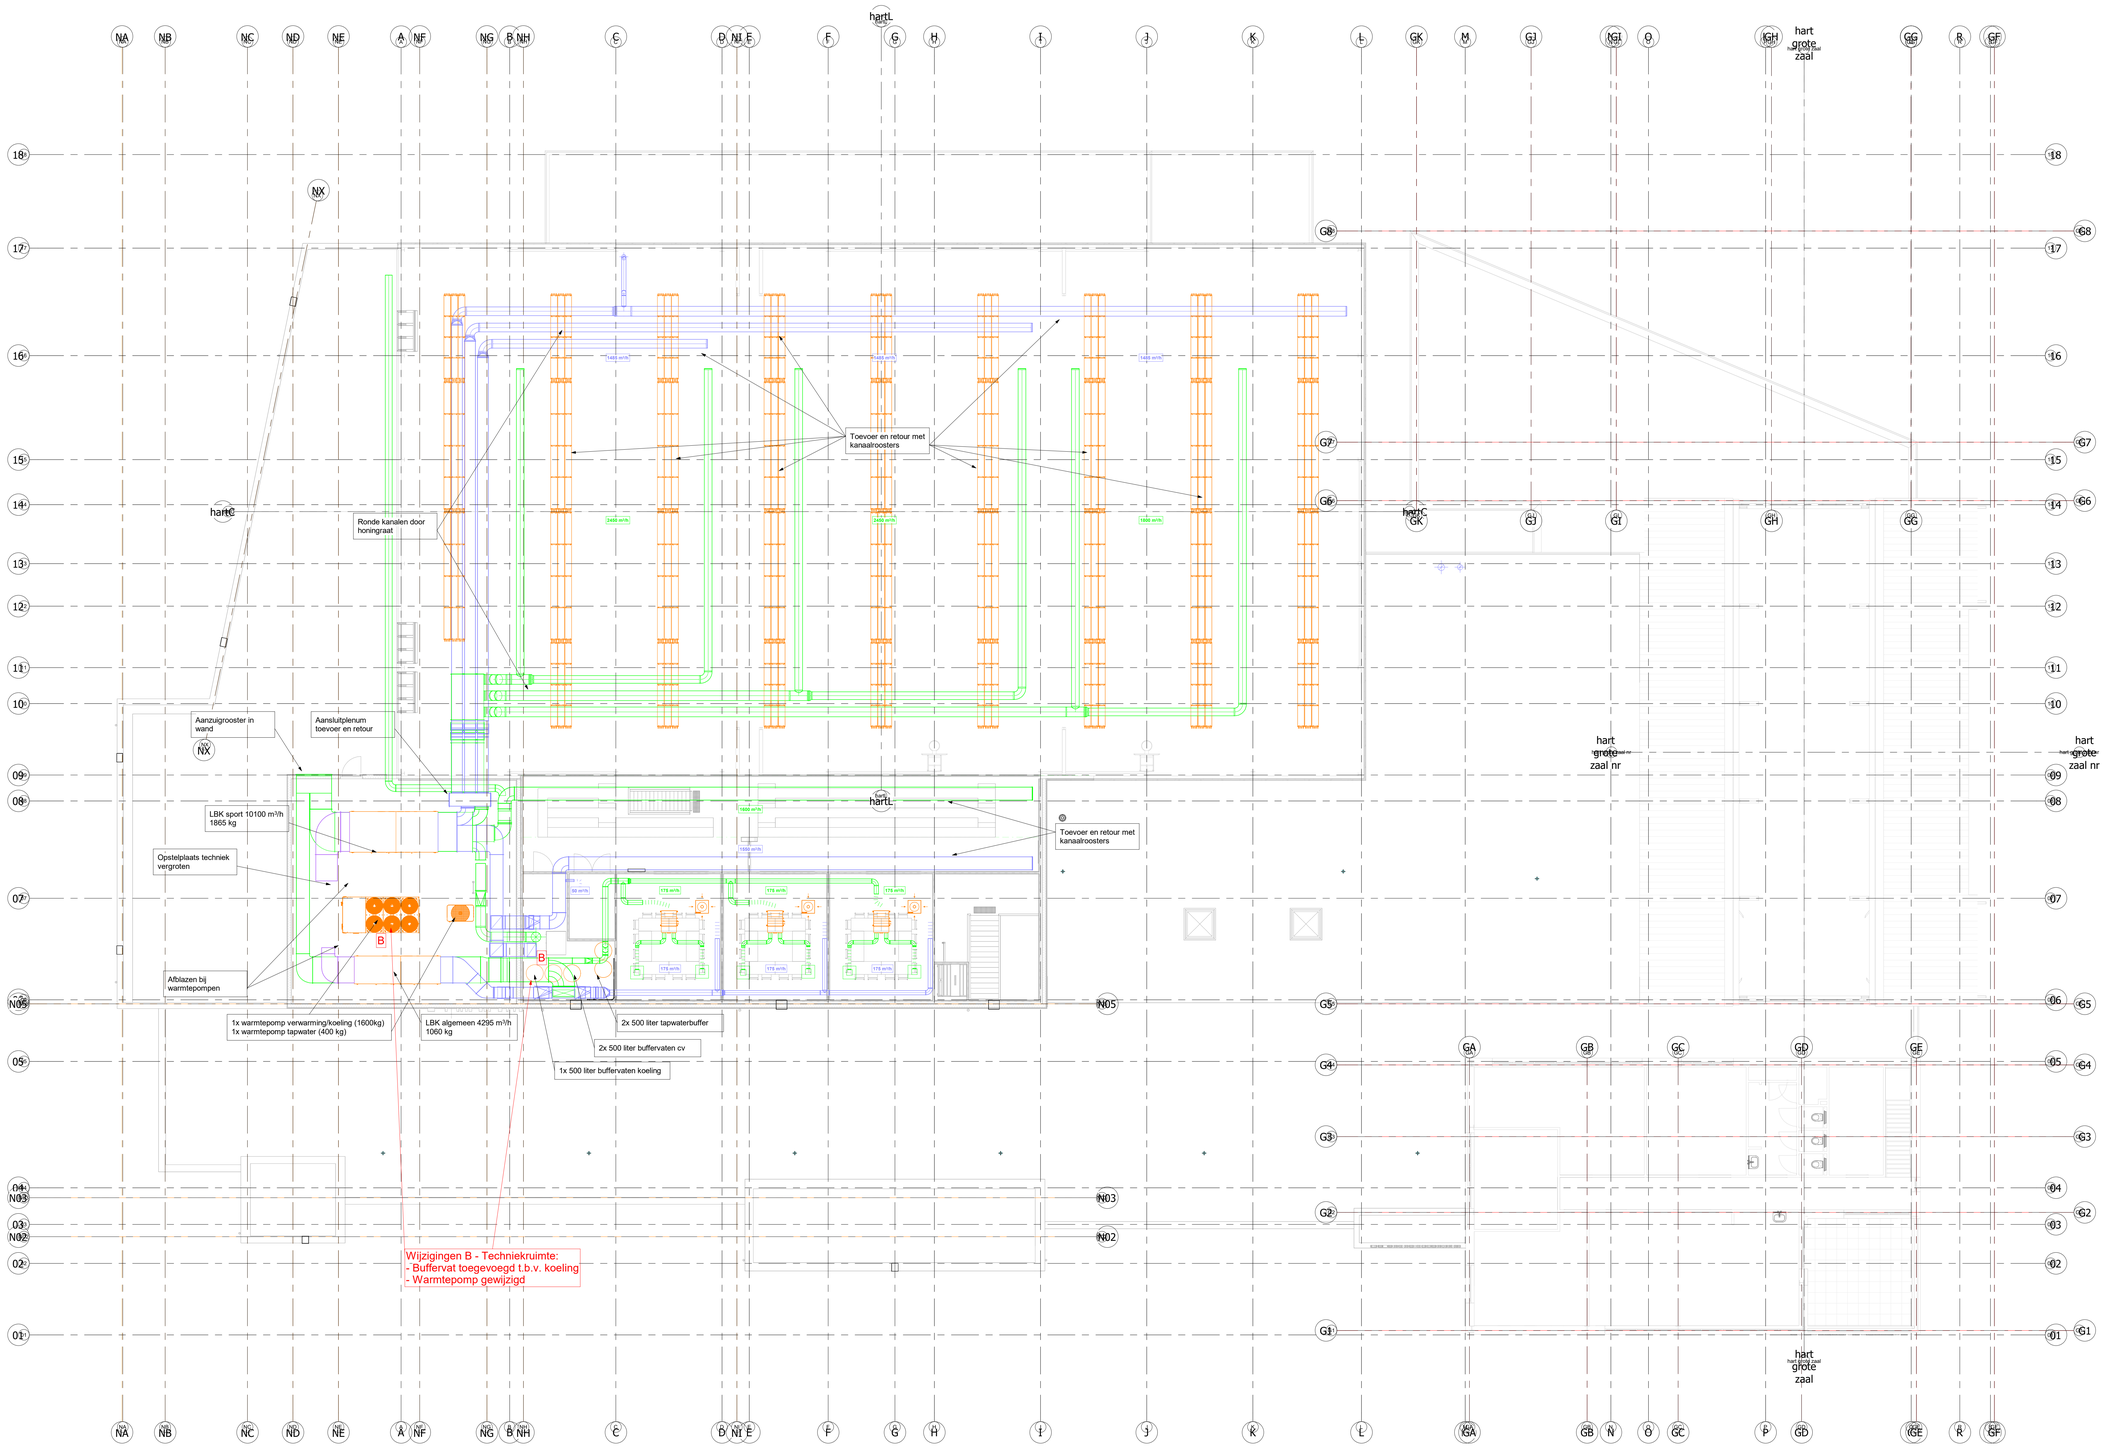

NV	Gemeente Altena OID architectuur	Fase:	Bestek
	MFC 't Alburcht Perzikstraat 14A, Wijk en Aalburg	Getekend: NV	Datum: 31-10-2024
B	Werktuigbouwkundige installaties Eerste verdieping	Filenaam: 2024.017_Altena d'Alburcht	Gecontroleerd: HT
18-12-2024	Feniks Installatie-adviseurs bv Ien Dalessingel 1b 3543 MD Utrecht info@feniksinstallatieadviseurs.nl	Schaal: 1 : 100	Formaat: A0
		Projectnr. 2024.014	Tekeningnr. W01