


oplegging dakplaten op alle mogelijke gemetselde binnenwanden.
 verdere uitwerking door leverancier.

dakplaten
meervelds
uitvoeren

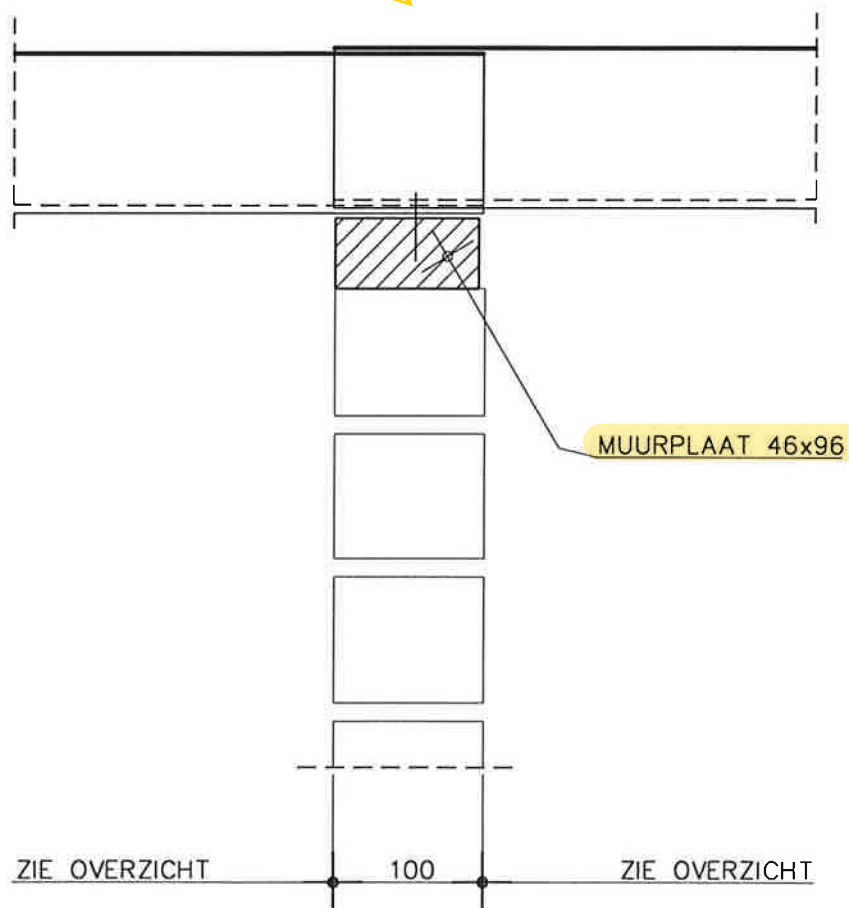

LIKET
METAALBOUW B.V.

Lageweg 12 6621 BS Dreumel Telefoon: 0487-573006
 Postbus 65 6620 AB Dreumel Telefax: 0487-572905

onderdeel
project

DETAIL DAKPLAATOVERLAPPING

WIJK EN AALBURG

datum: 28-03-1999

wijz:

wijz:

wijz:

get: BART DEN OTTER

schaal: 1 : 5

bladno.

7