


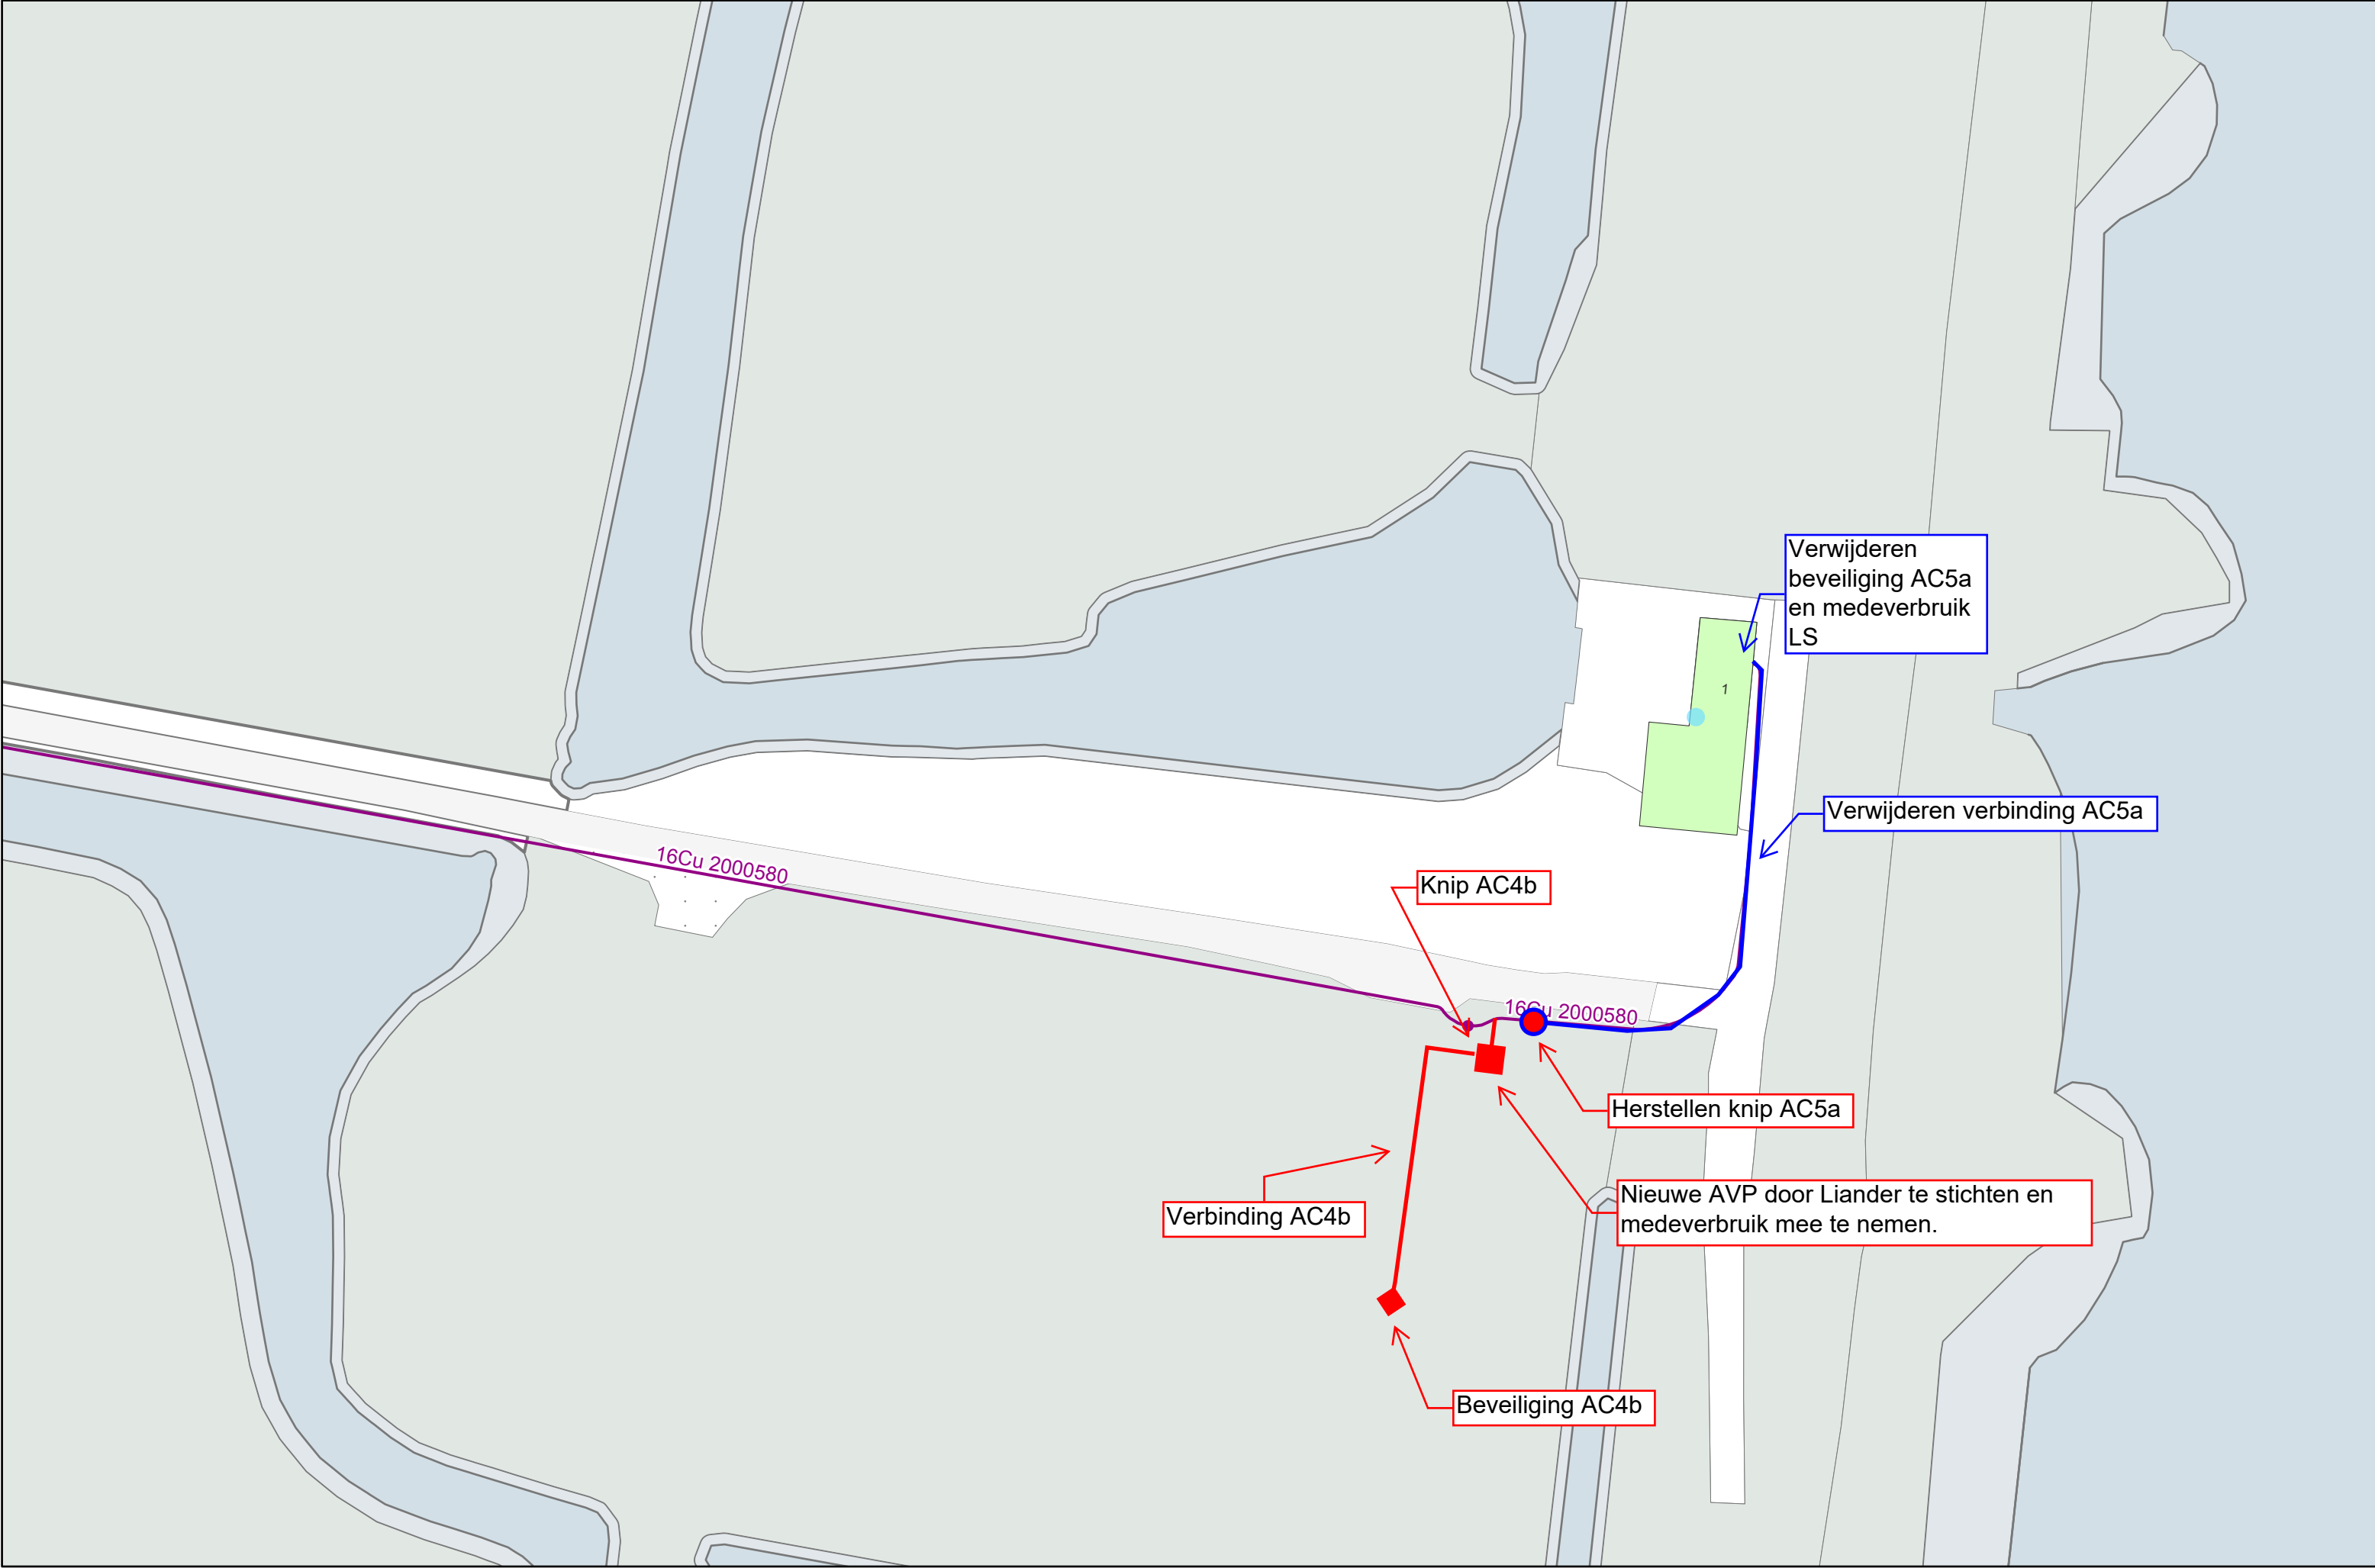

Formaat: A3 Liggend
Datum: 22-02-2022
Schaal: 1:500



E-MS
Coördinaat linkeronderhoek: (122661.238,535467.779)
Coördinaat rechterbovenhoek: (122867.038,535603.525)

Indicatieve nettekening
Case 270227