



FOTO 101

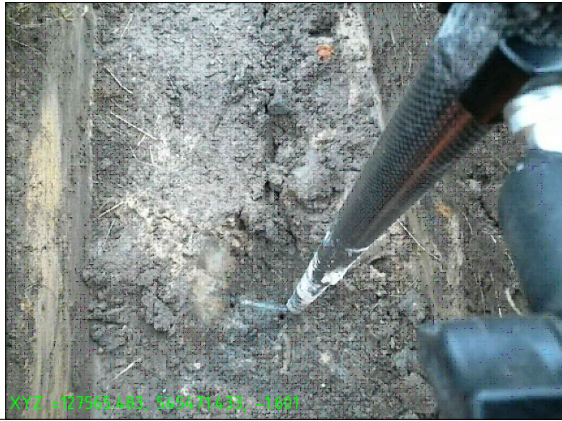


FOTO 102



FOTO 103





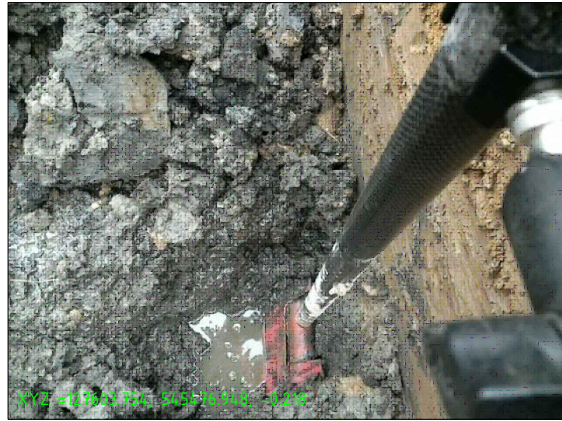


FOTO 104



FOTO 105

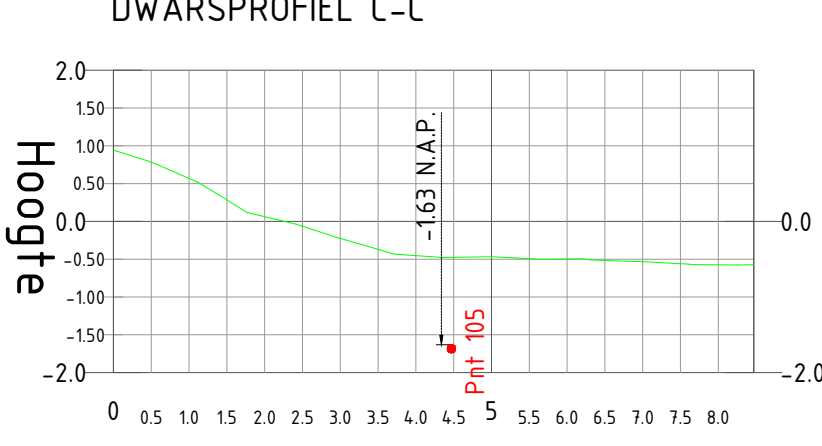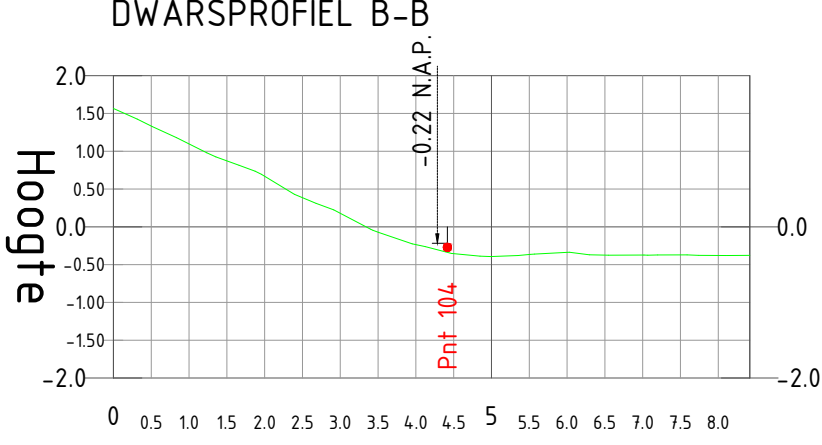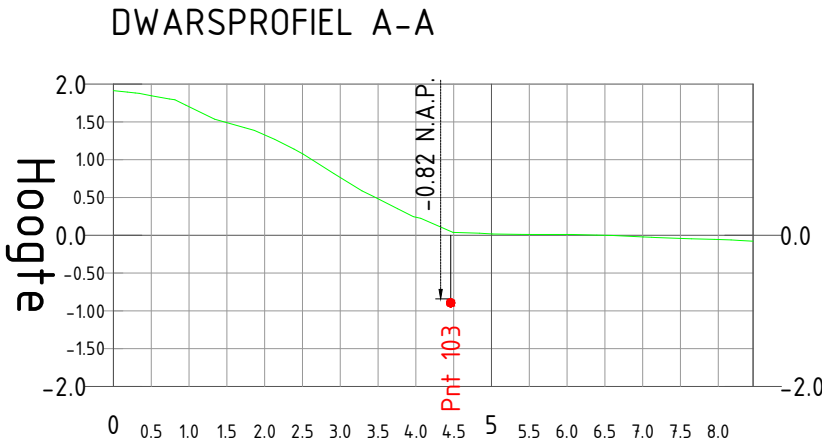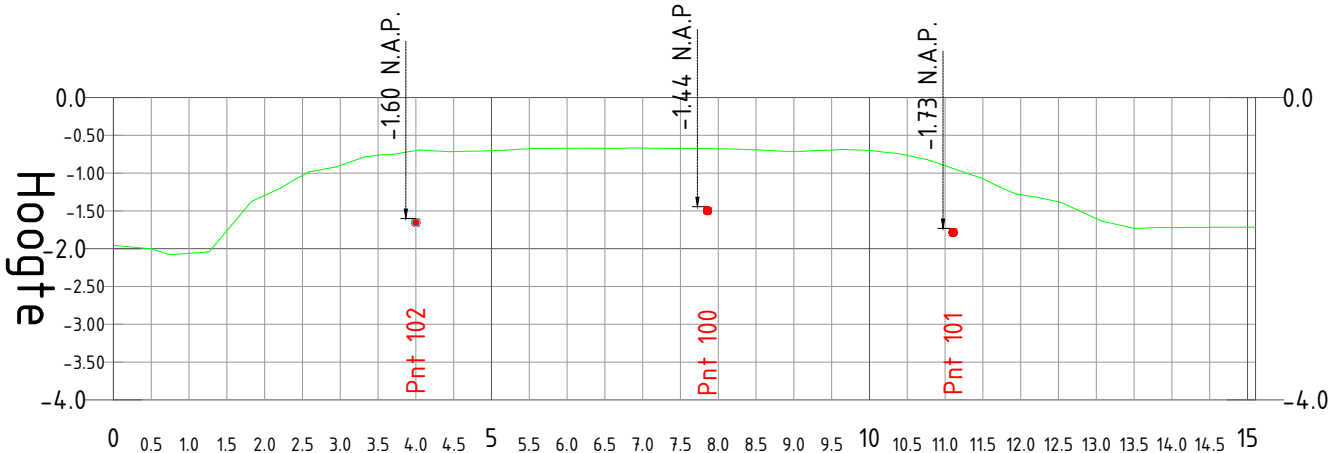

Puntnr	Meetpunt	X-coord	Y-coord	Z-coord	Omschrijving
100	Bov.knt leiding	127566.994	545474.993	-1.444	
101	Bov.knt leiding	127568.728	545477.755	-1.732	HS stroom
102	Bov.knt leiding	127565.483	545471.433	-1.601	KPN
103	Bov.knt leiding	127588.784	545472.471	-0.816	MS stroom
104	Bov.knt leiding	127603.754	545476.948	-0.218	MS stroom
105	Bov.knt leiding	127613.413	545482.460	-1.632	MS stroom

Maten in meters, tenzij anders aangegeven
Materialen in millimeters
Hoogtematen in meters t.o.v. N.A.P.

Opdrachtgever

Waterschap HHNK

Project

Gemaal Hippolytushoef Lonjeweg

Onderdeel

Locatie kabels en leidingen

Projectnummer	Tekeningnummer	Versie	Datum van uitgave	Ontwerpfase	Contractnummer		
000000	Gemaal Hippolytushoef	1.0	17-01-2024	Verkenning			
Blad	Van	Schaal	Formaat	Kantoor	Get.	Gez.	Acc.
1	1	1:200 1:100	A2	Winkel	A.W.	SvdS	

GRONDVERZETBEDRIJF WWW.VANDER-MEER.NL

van der MEER bv

SCHARNEGOUTUM - WINKEL (NH)

www.vander-meer.nl

© van der Meer B.V. Alle rechten voorbehouden