




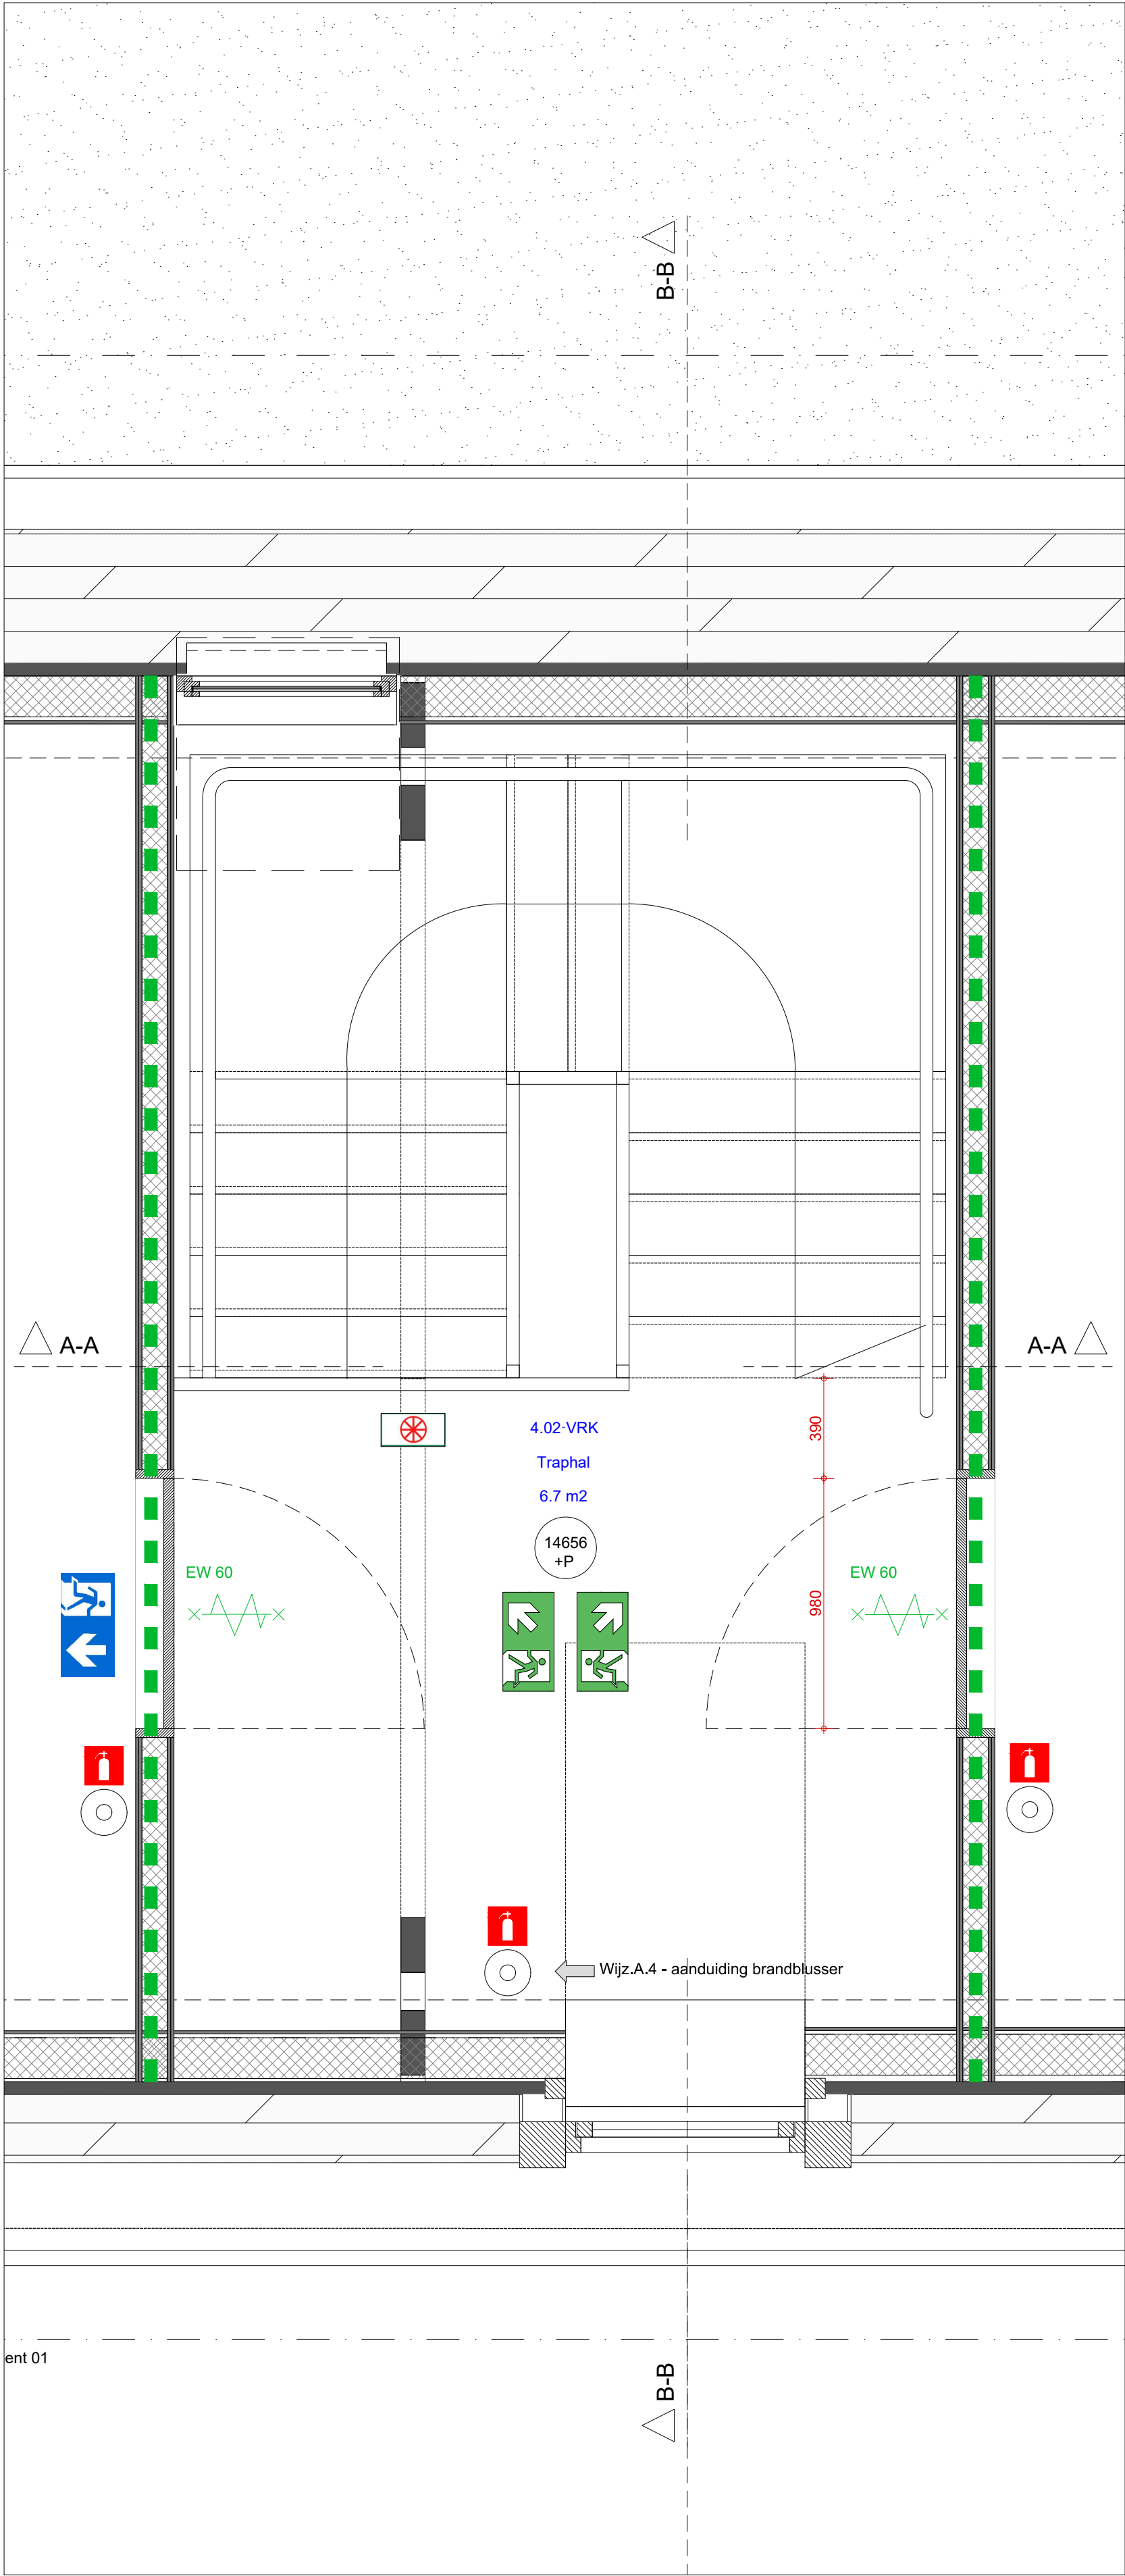

Plan 2de verdieping

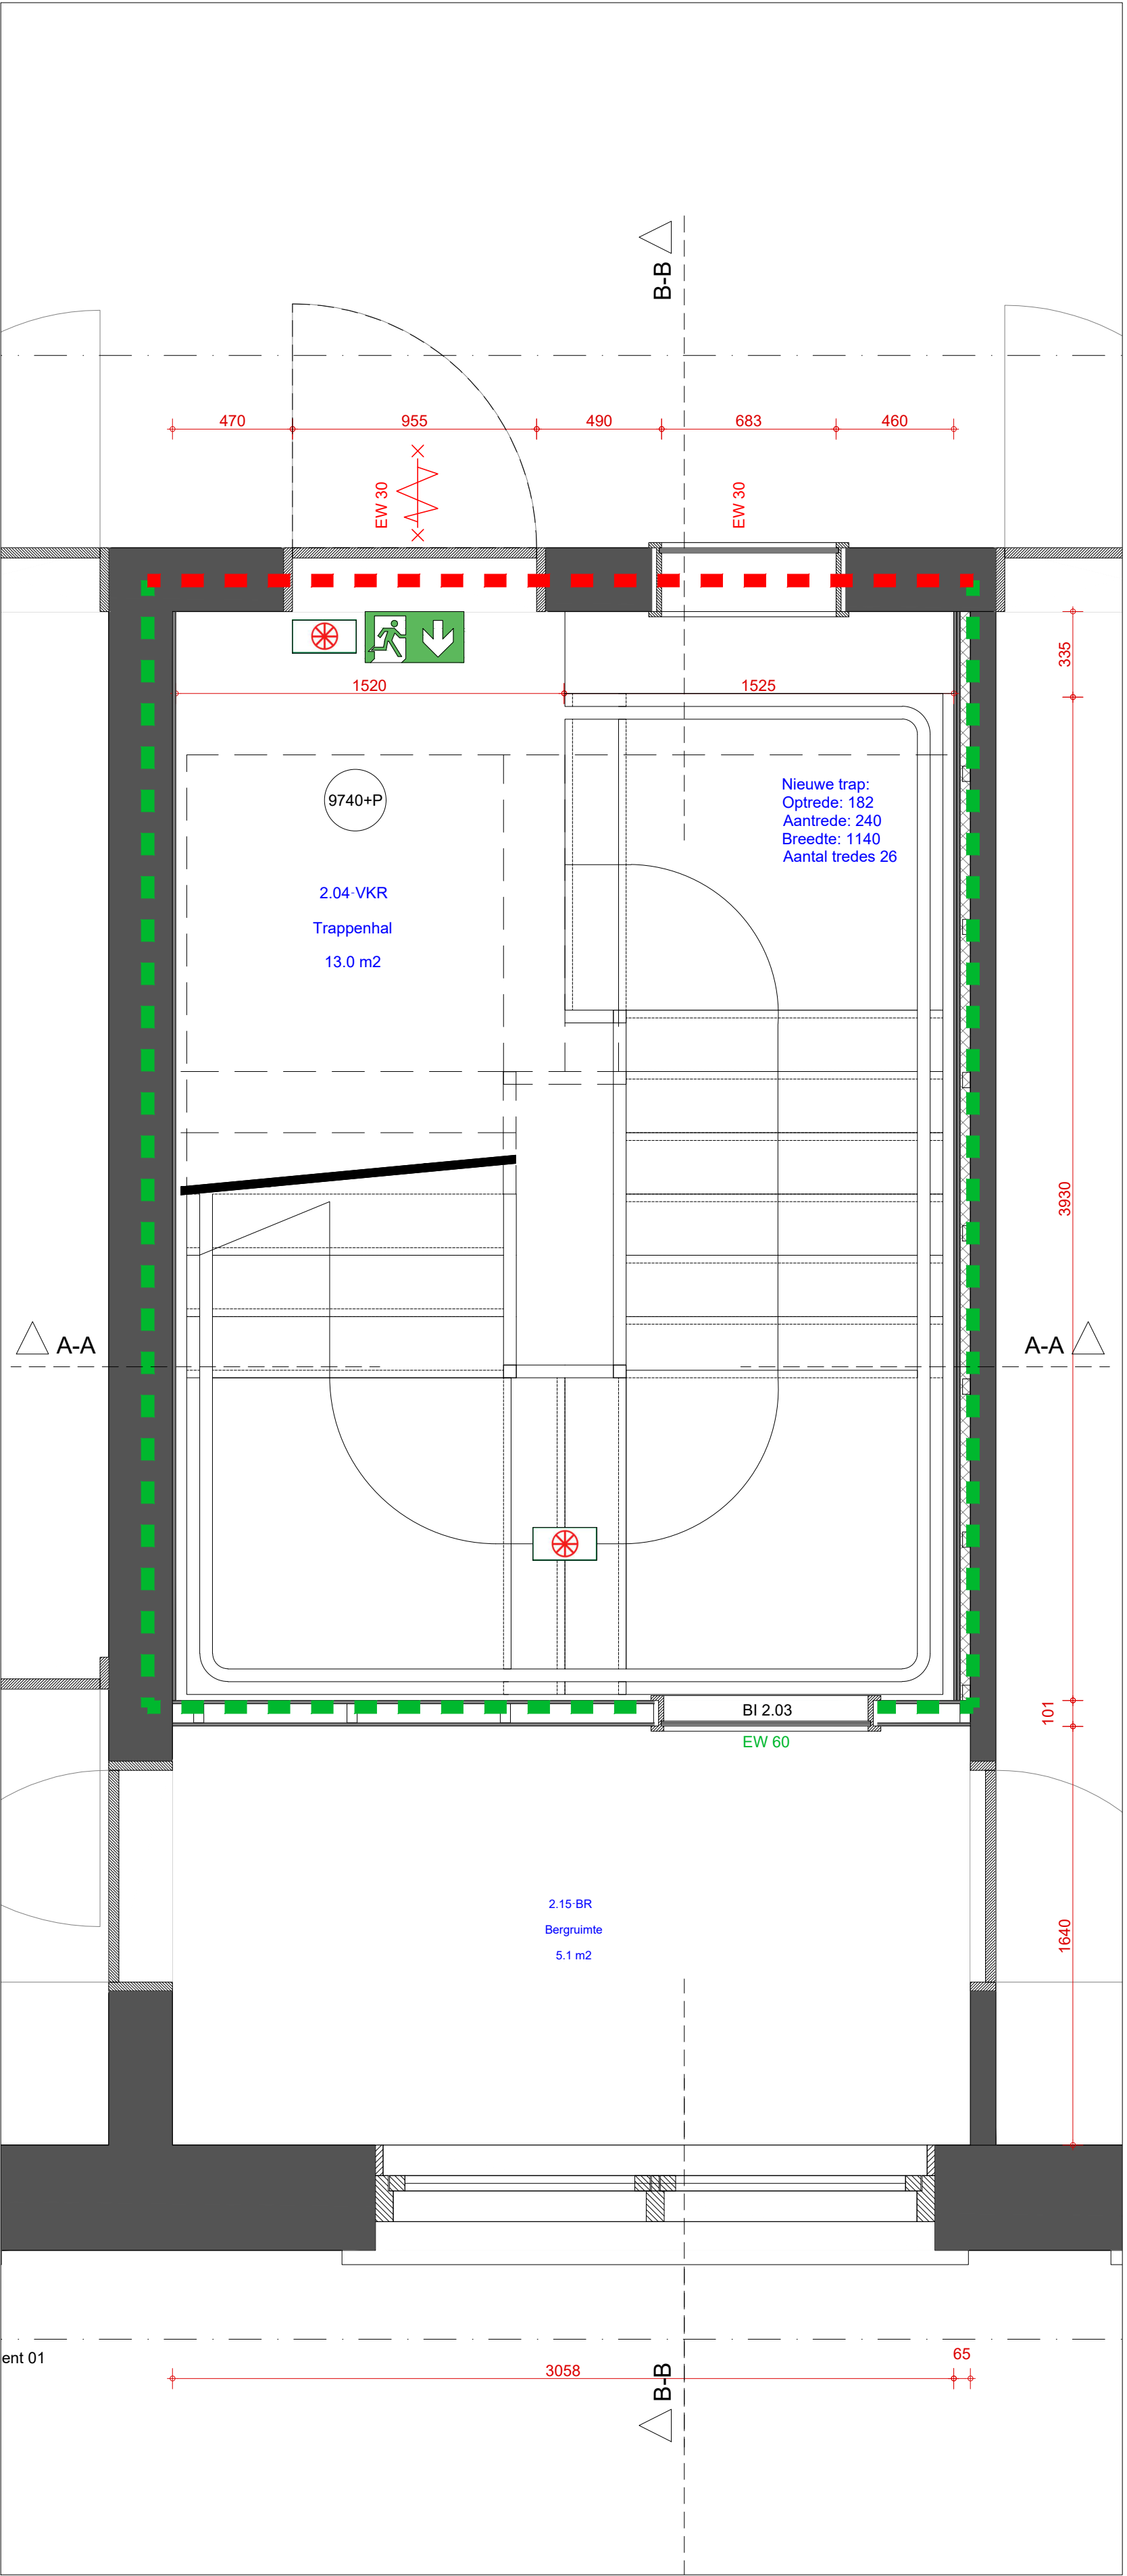

Plan 3de (zolder) verdieping

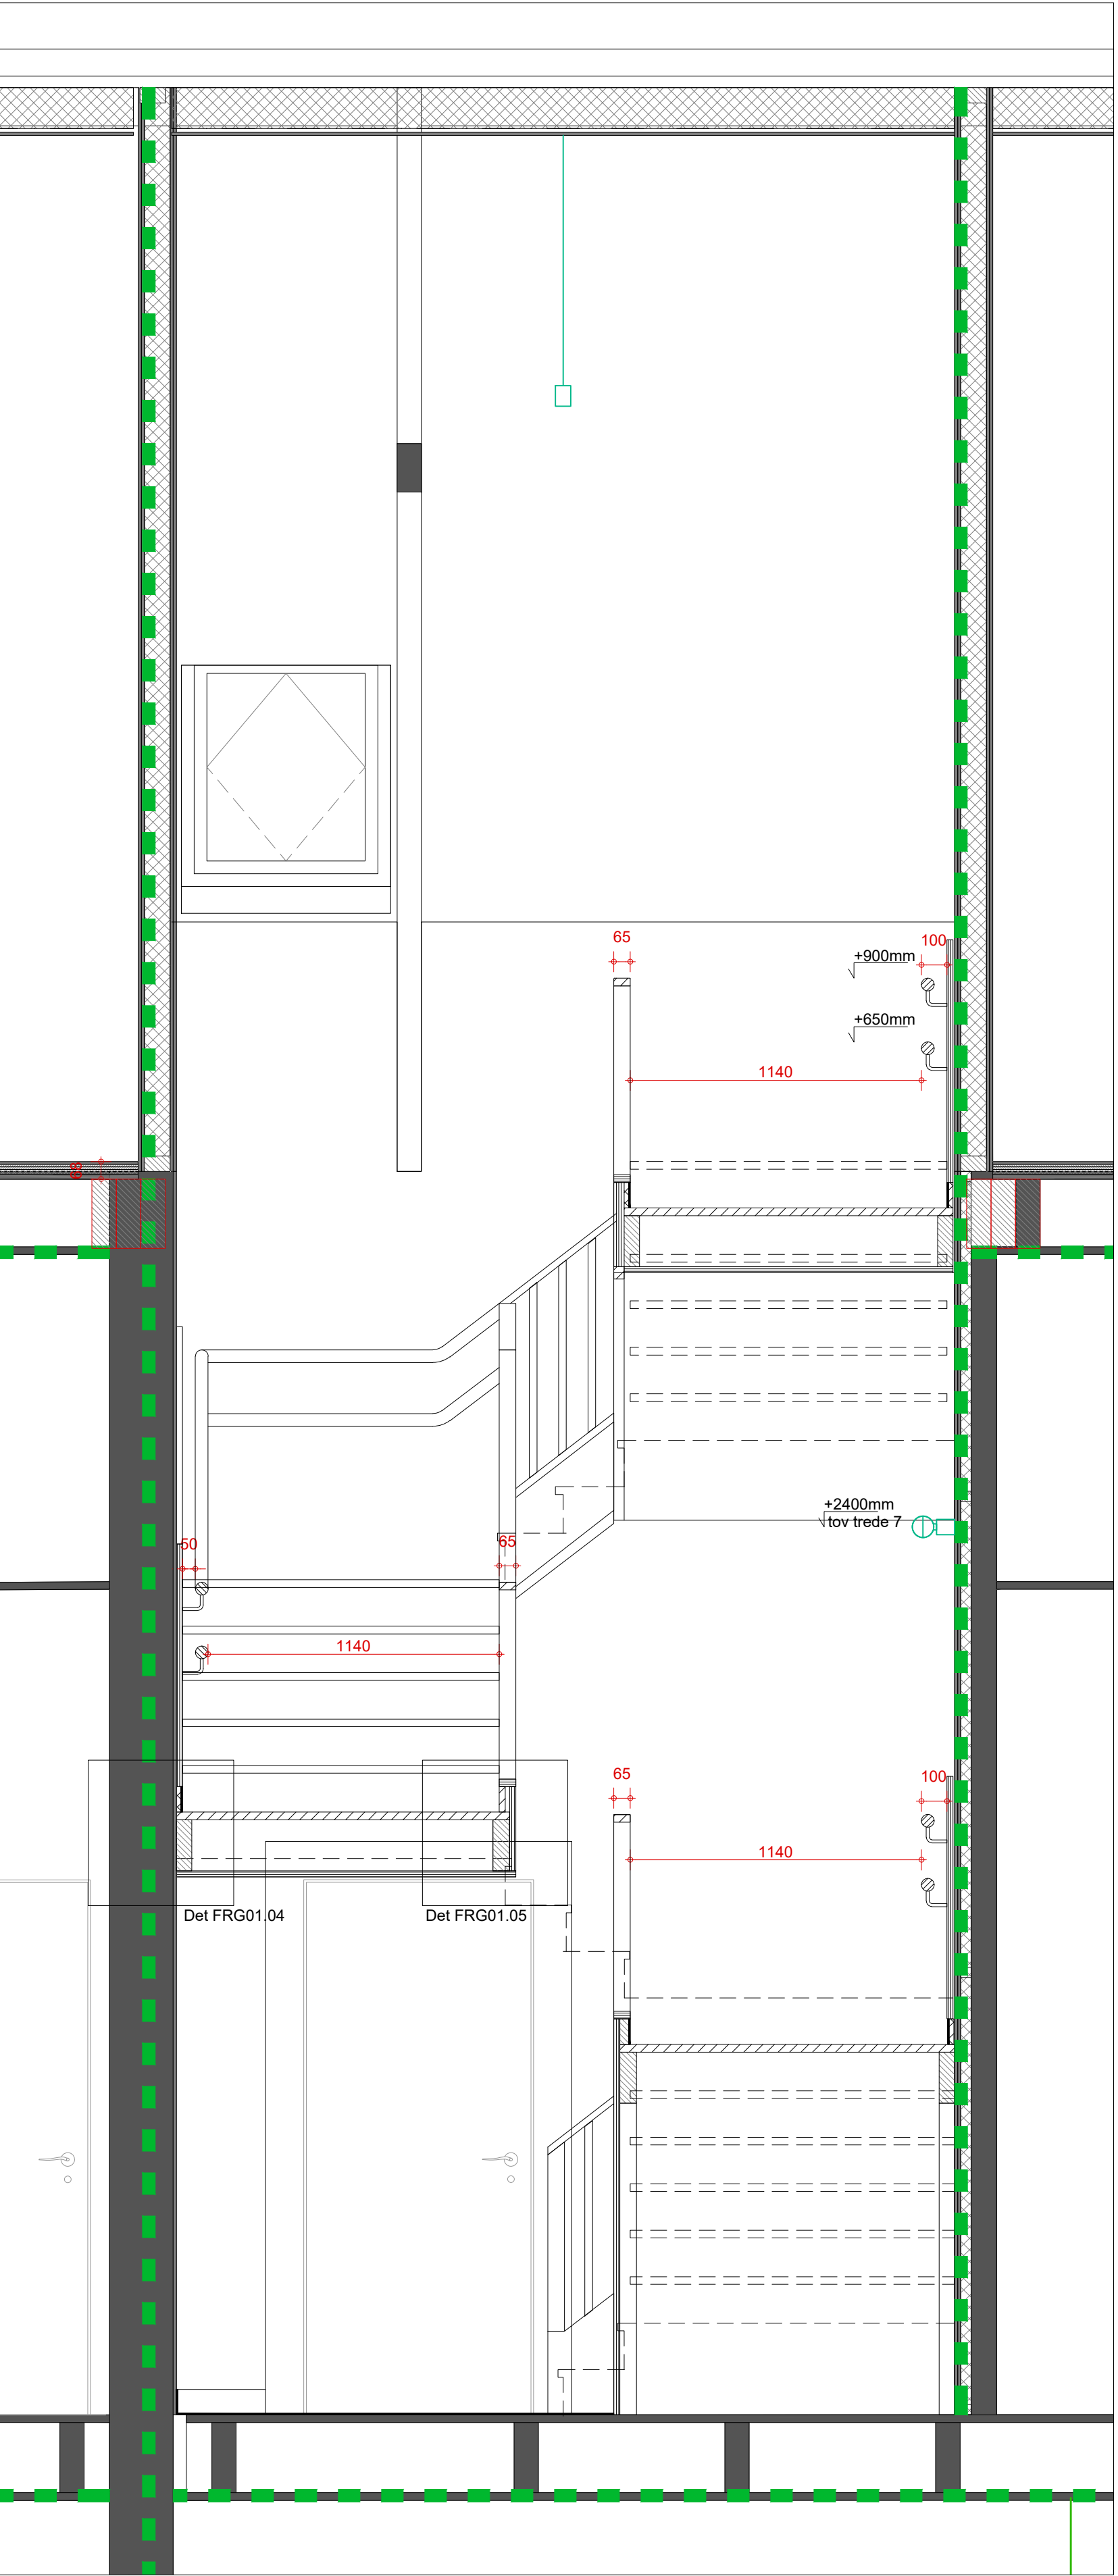

Doorsnede A-A

- Renvoer
- metalewerk bestaand
 - (gewapend) beton bestaand
 - houten balken bestaand
 - bestaande scheiding- / voorzetwand
 - maaiweld
 - hemelwaterafvoer
 - peilmaat
 - vloerpeil
 - hoofdentree
 - doorsnede
 - HSB Gevel met buitengevelisolatie en stucwerk
 - metalewerk
 - voorzet vervaardigde steenachtige materialen
 - (gewapend) beton
 - houten balken
 - woningsscheidende wand
 - lichte scheiding- / voorzetwand
 - natuurlijke toevoer ventilatie
 - opstelplaats meterkast
 - opstelplaats cv ketel
 - opstelplaats mechanische ventilatie unit
 - rookmelder conform EN 14604

- Detail X aanduiding detail
- Wijz.X aanduiding wijziging
- Afmetingen Bouwbesluit:
- VR Ventilatie
 - FR Functie
 - BR Begruimte
 - TR Tolerantie
 - MR Meubel
 - TCR Technische ruimte
 - VKR Verkeersruimte

Kleur en materialen: zie beeldbepalende principedetailing

Daglicht:

Alle ventilatieruimten voldoen aan de minimale en voor 'verbouw' uit het bouwbesluit 2012 volgens het rechte lijn principe niveau met een minimum van 0.5m2 daglichtoppervlak. Zie rapportage S&W Bouwkundige Ingenieurs. Rapportage Bbl V1.3

Luchtwering:

Zie rapportage S&W Bouwkundige Ingenieurs. Rapportage Bbl V1.3

Voorafschiedingen volgens bouwbesluit afdeling 2.4 en 2.5. Breedte, op- en aantreden trap volgens specificatie op tekening.

Glezen afschiedingen en veiligheidsbegrenzingen volgens NEN3569 en bouwbesluit artikel 2.17 en 2.18 en 2.19 en 2.20.

Nieuwe uitwendige scheidingconstructies voorzien van de benodigde folies en waterkerende maatregelen i.d.v. een juiste en volledige bouwtechnische werking van de betreffende scheidingconstructies.

Intraakverminderd volgens PKW en bouwbesluit artikel 2.215.

Deuren, ramen, kozijnen en dachmees gelijce te stellen constructie-onderdelen in een uitwendige scheidingconstructie van een niet-gemeenschappelijke ruimte, die volgens NEN 5007 bewijsbaar zijn voor intraak, hebben een volgens NEN 5006 bepaalde intraakverminderd die voldoet aan de in de norm aangegeven minimale weerstandsklasse 2.

Wering ratten en muizen volgens bouwbesluit Artikel 3.10 Bescherming tegen ratten en muizen.

Volgens opgave overige adviezen:

Brandveiligheid maatregelen volgens rapportage S&W Bouwkundig Ingenieurs. Rapportage Brandveiligheid V1.3

Bouwveiligheidsplan en toegankelijkheid bouwplaats nader te specificeren door aanname.

Definitieve constructie-, installatie-, ventilatieprincipes tekeningen worden nader overlegt, uiterlijk 3 weken voor uitvoering van dat onderdeel.

Brandveiligheid

- WBDO 30mm
- WBDO 60mm
- WBDO 30mm zelfsluitend
- WBDO 60mm zelfsluitend
- Ruimte voorzien van noodverlichting volgens NEN 1838
- Vluchtrookaanwijding met zichtbaarheidsdeelen volgens NEN-EN 1838 en NEN-EN-ISO 7010
- Vluchtrookaanwijding zonder zichtbaarheidsdeelen volgens NEN-EN 1838
- Brandblusser
- rookmelder conform EN 14604

Een brandmeldinstallatie volgens NEN 2535 is reeds aanwezig in het gebouw en wordt uitgebreid naar de zolder verdieping.

Een ontruimingsalarminstallatie type B volgens NEN 2535 is reeds aanwezig in het gebouw en wordt uitgebreid naar de zolder verdieping.

Architectenbureau: Maria Ionescu Architect
i.s.v. Frederik Puij Bureau voor Architectuur
Bezoekadres: Groenelaan 67
3114 CB Schiedam

Opdrachtgever: LYCÉE FRANÇAIS VINCENT VAN GOGH
Bezoekadres: Rustenburgersstraat 246
1037 GK Amsterdam

Project nr.: 2401/087
Projectnaam: EFA
Tek. nr.: BV 650
Tekening: Nieuwe situatie
Fragment 01 plannen en doorsnede A-A
Schaal: 1:20
Formaat: A1

Datum: 19-02-2025 (aanbesteding)
Wijziging A 14-03-2025 (na opmerkingen OV)

0 400mm 1.6m

Maten in het werk te controleren

Wijzigingen constructie(onderdelen) volgens opgave constructeur

[illegible]

0 400mm 1.6m

Maten in het werk te controleren
Wijzigingen constructie(onderdelen) volgens opgave constructeur