

Project nr.:

Projectnaam:

Tek. nr.:

Tekening:

Schaal:

Formaat:

Datum:

Wijziging A

2401/ 087

EFA

BV 660

Nieuwe situatie

Voorblad beeldbepalende principedetails

1:50

A3

26-02-2025

14-03-2025 (wijzigingen tov aanpassingen OV)


0

100mm


400mm

Maten in het werk te controleren

Wijzigingen constructie(onderdelen) volgens opgave constructeur

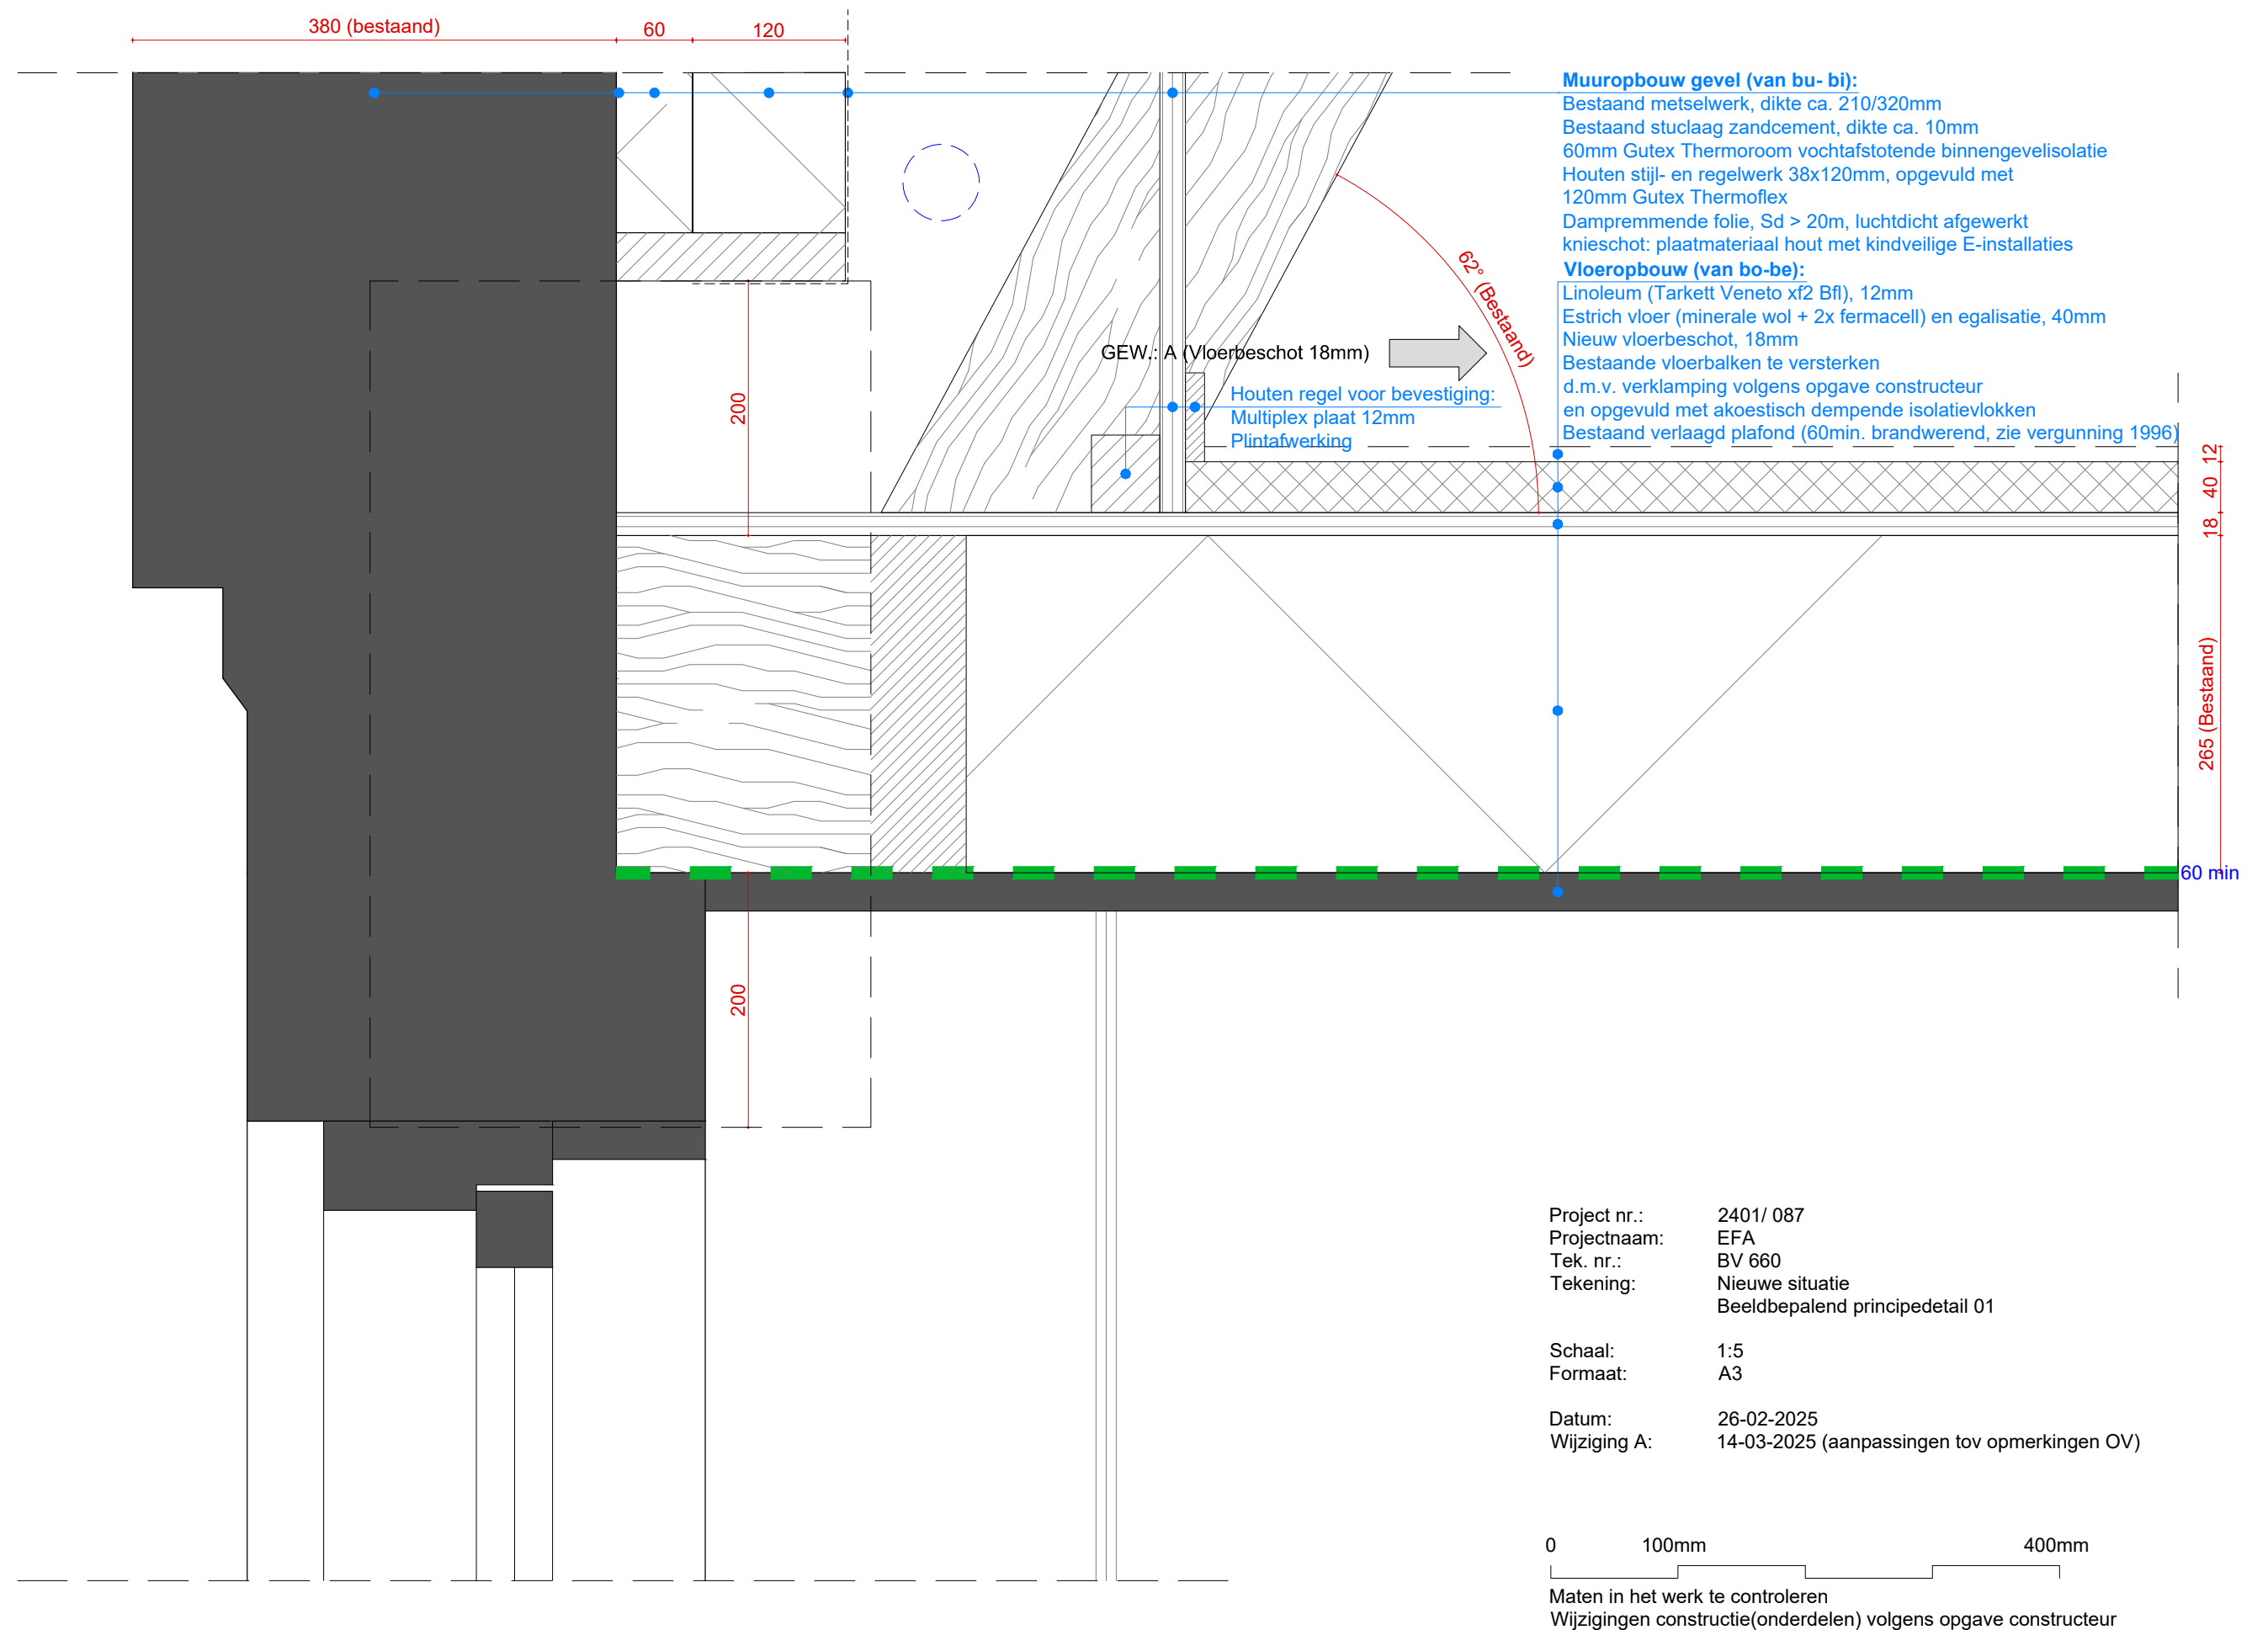


Dakopbouw (van bu-bi):
Bestaande keramische pannen
Bestaand tengels en panlatten (met later te plaatsen een waterkerende dampopen folie - niet onderdeel van deze aanbesteding)
Bestaand dakbeschot
Bestaande gordingen opdikken tot 160 mm hoog
Isolatie houtvezelplaat Gutex Thermoflex 160 mm tussen gordingen,
 $\lambda_{calc} = 0,036 \text{ W/mK}$,
Dampremmende folie $S_d > 20 \text{ m}$, luchtdicht afgewerkt
Rachels dik 22 mm op de gordingen t.b.v. bevestiging folie en gipsplaten;
Gipsplaat met akoestisch stucwerk / geperforeerde plaat gesausd, kleur zie Ruimteafwerkstaat

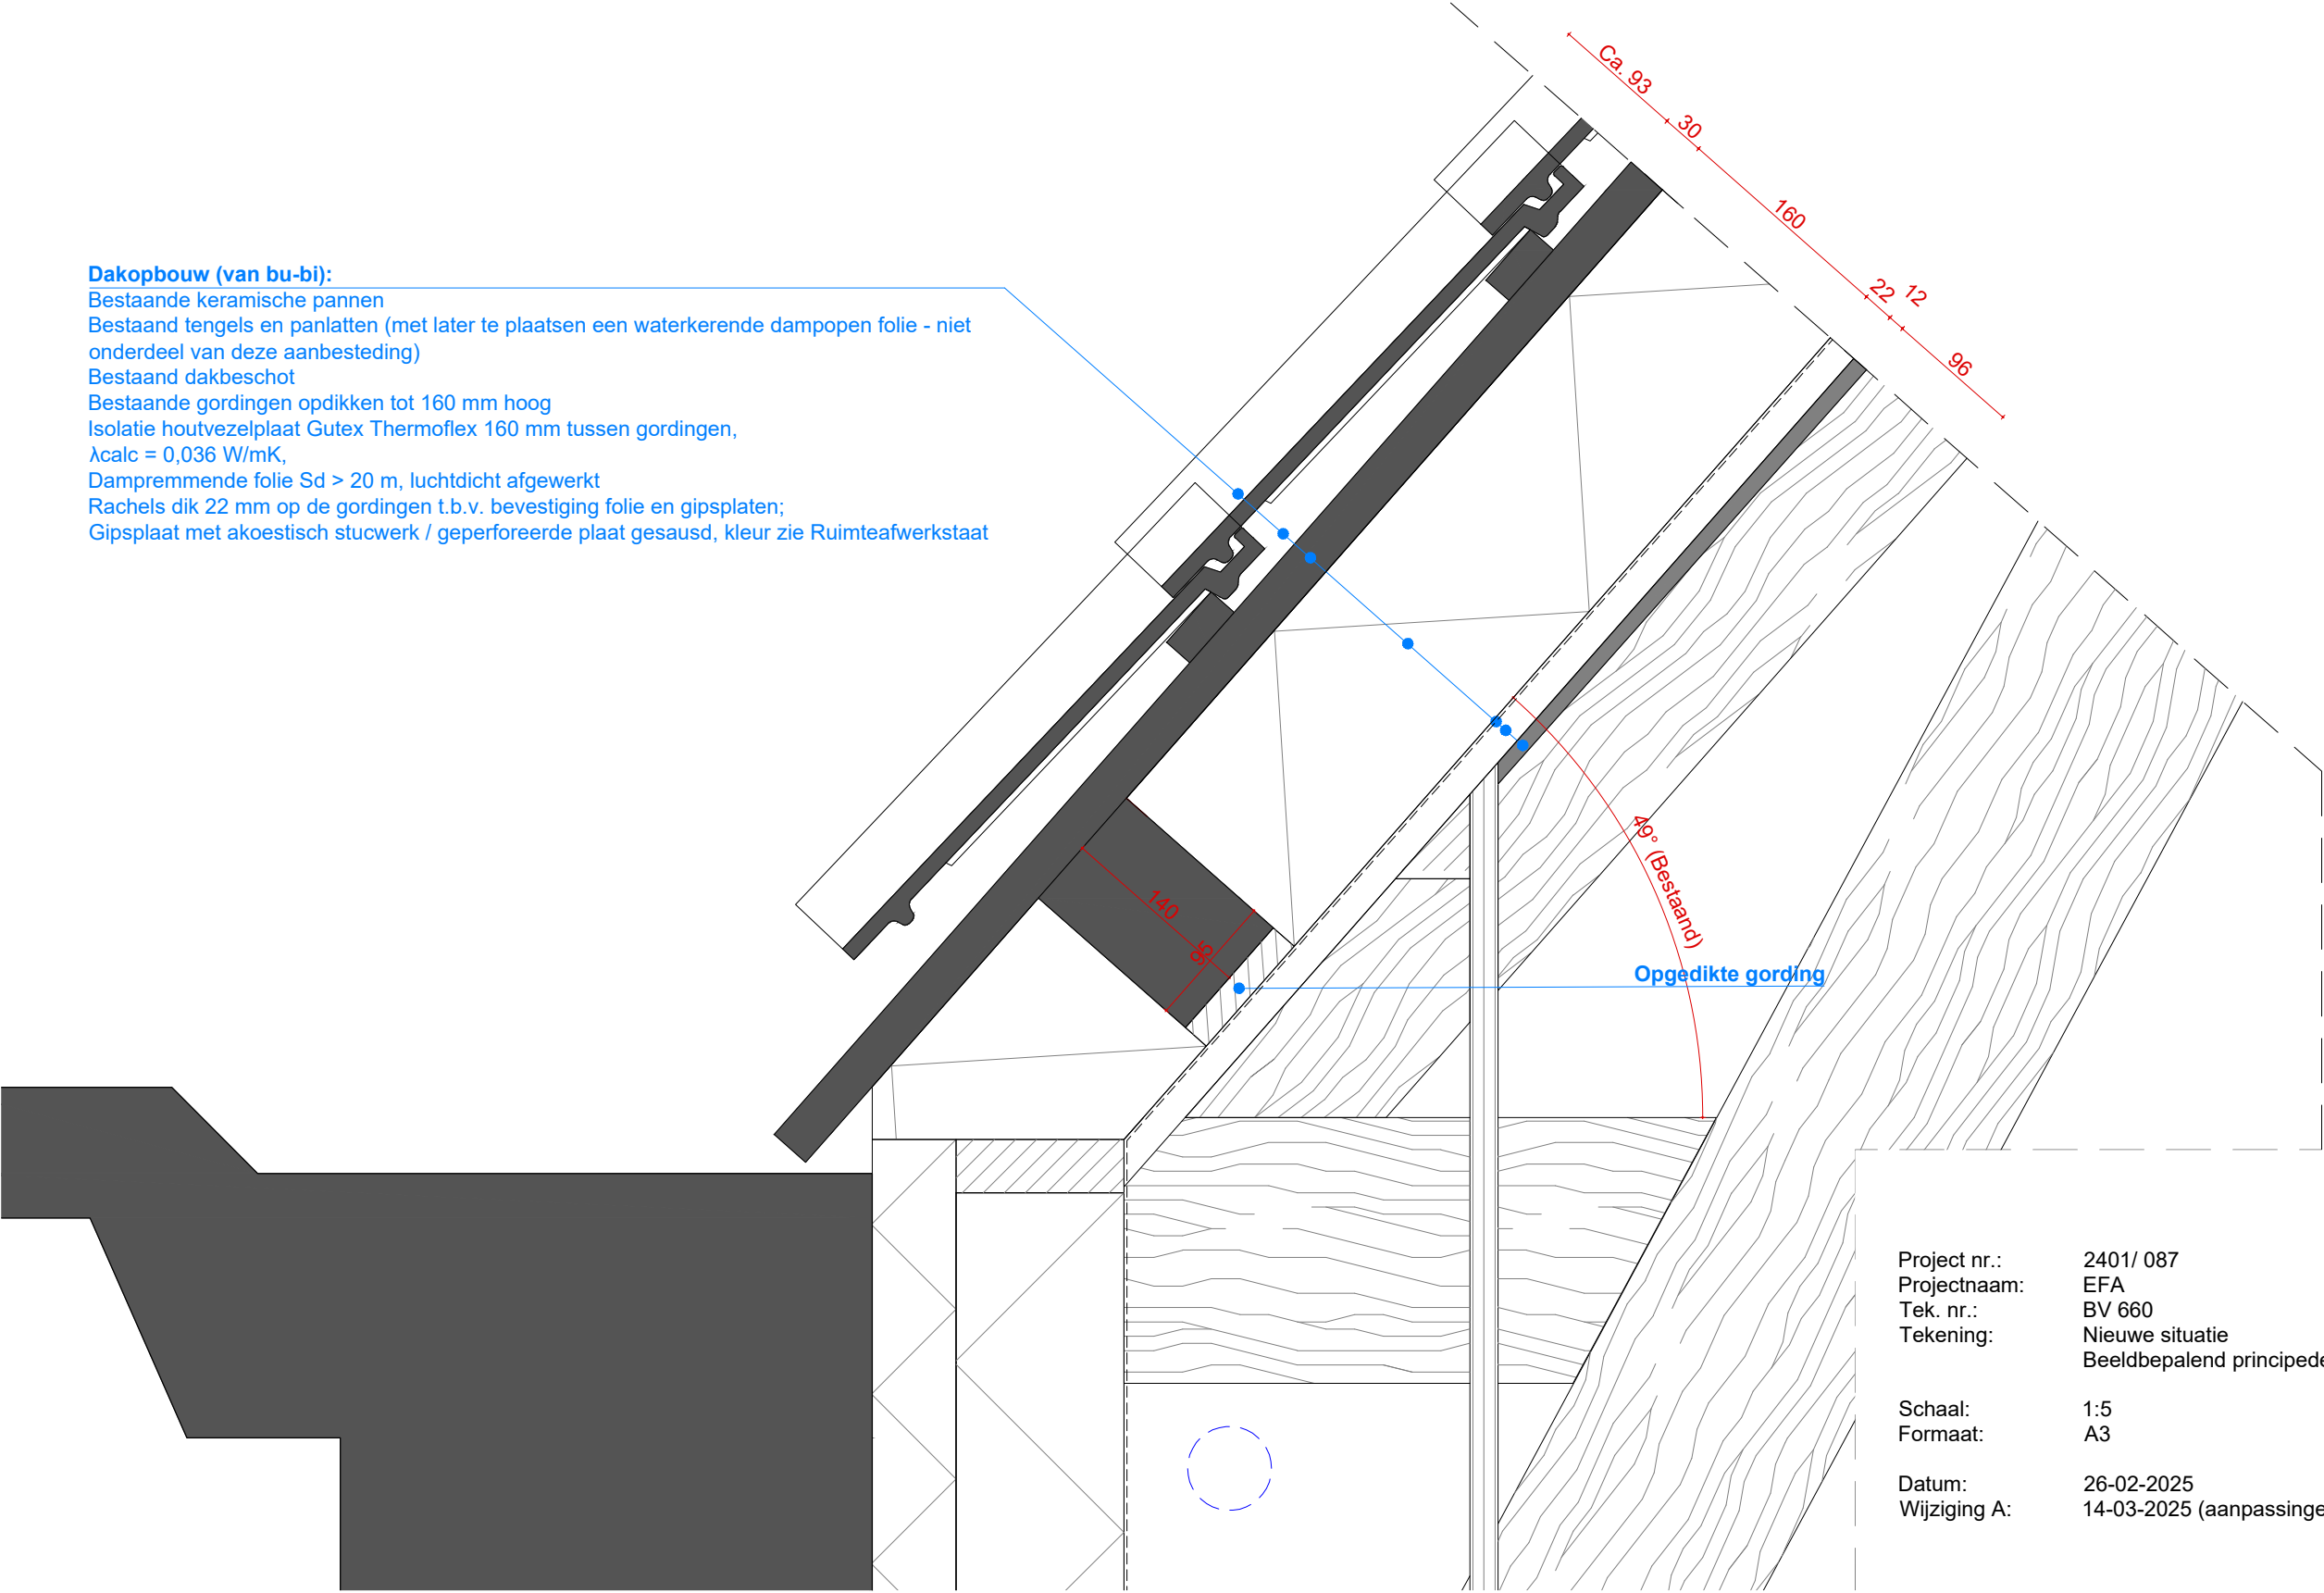


Project nr.:	2401/ 087
Projectnaam:	EFA
Tek. nr.:	BV 660
Tekening:	Nieuwe situatie Beeldbepalend principedetail 02
Schaal:	1:5
Formaat:	A3
Datum:	26-02-2025
Wijziging A:	14-03-2025 (aanpassingen tov opmerkingen OV)

0 100mm 400mm

Maten in het werk te controleren
Wijzigingen constructie(onderdelen) volgens opgave constructeur

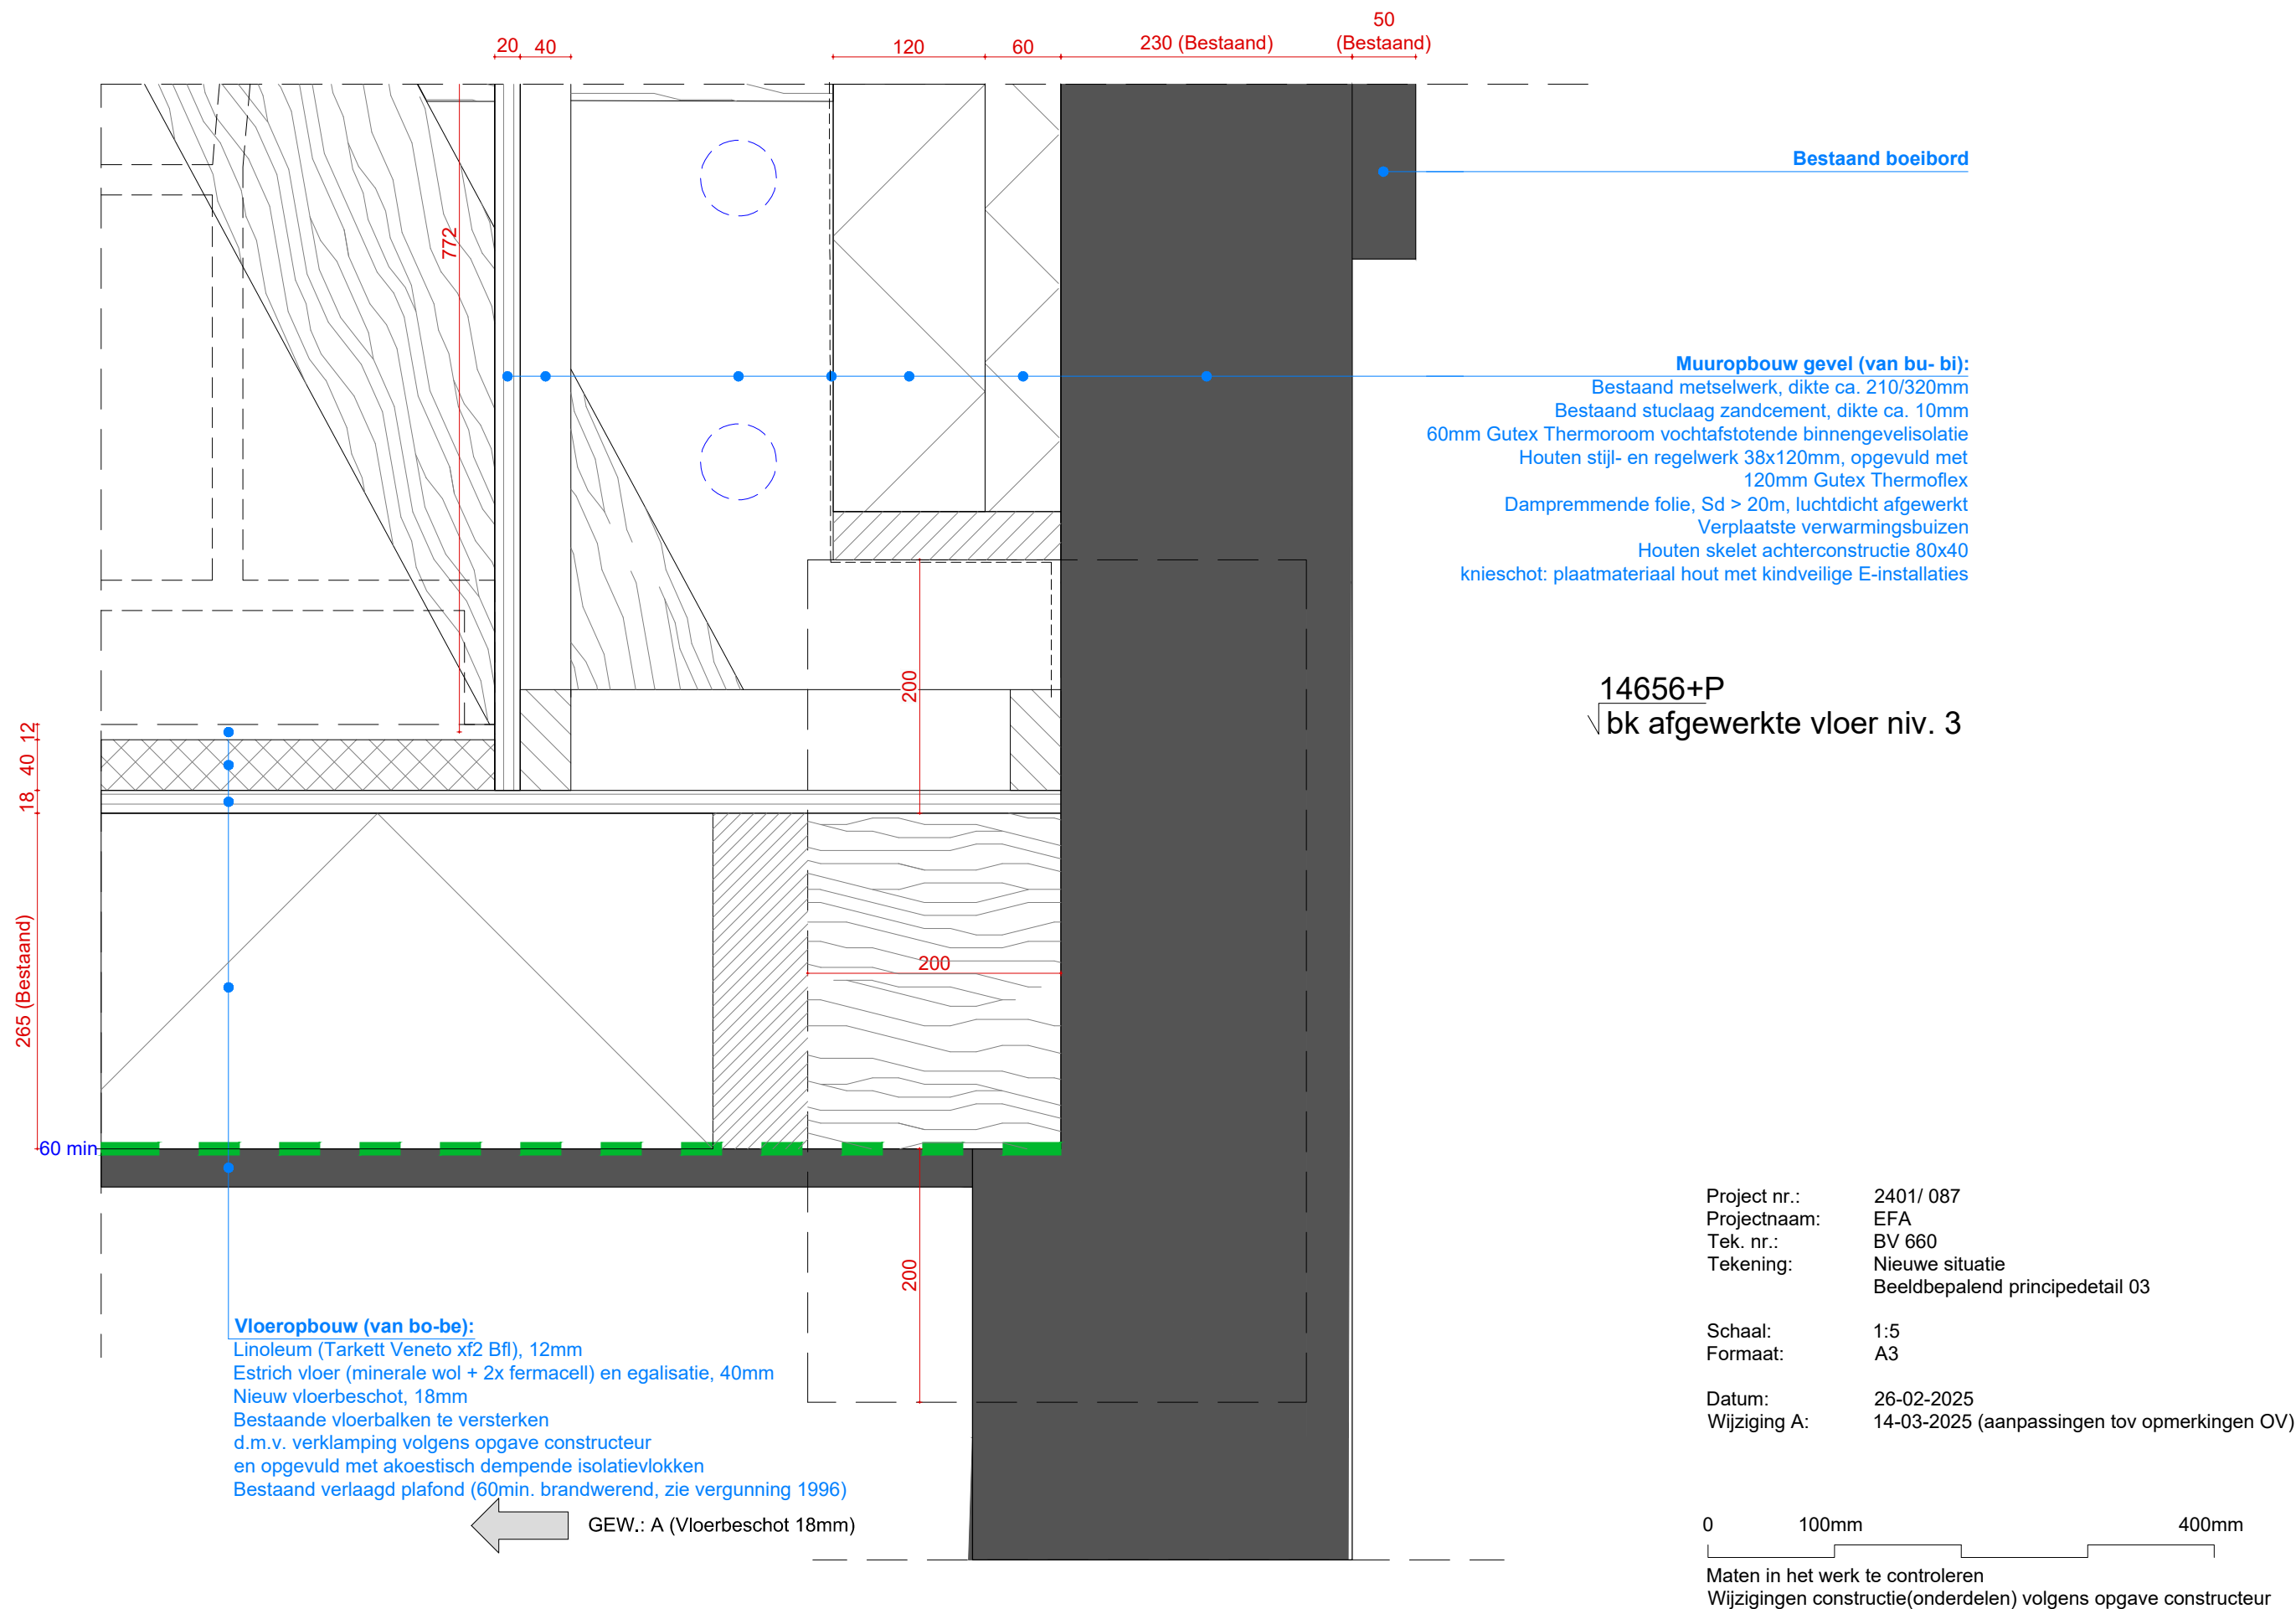


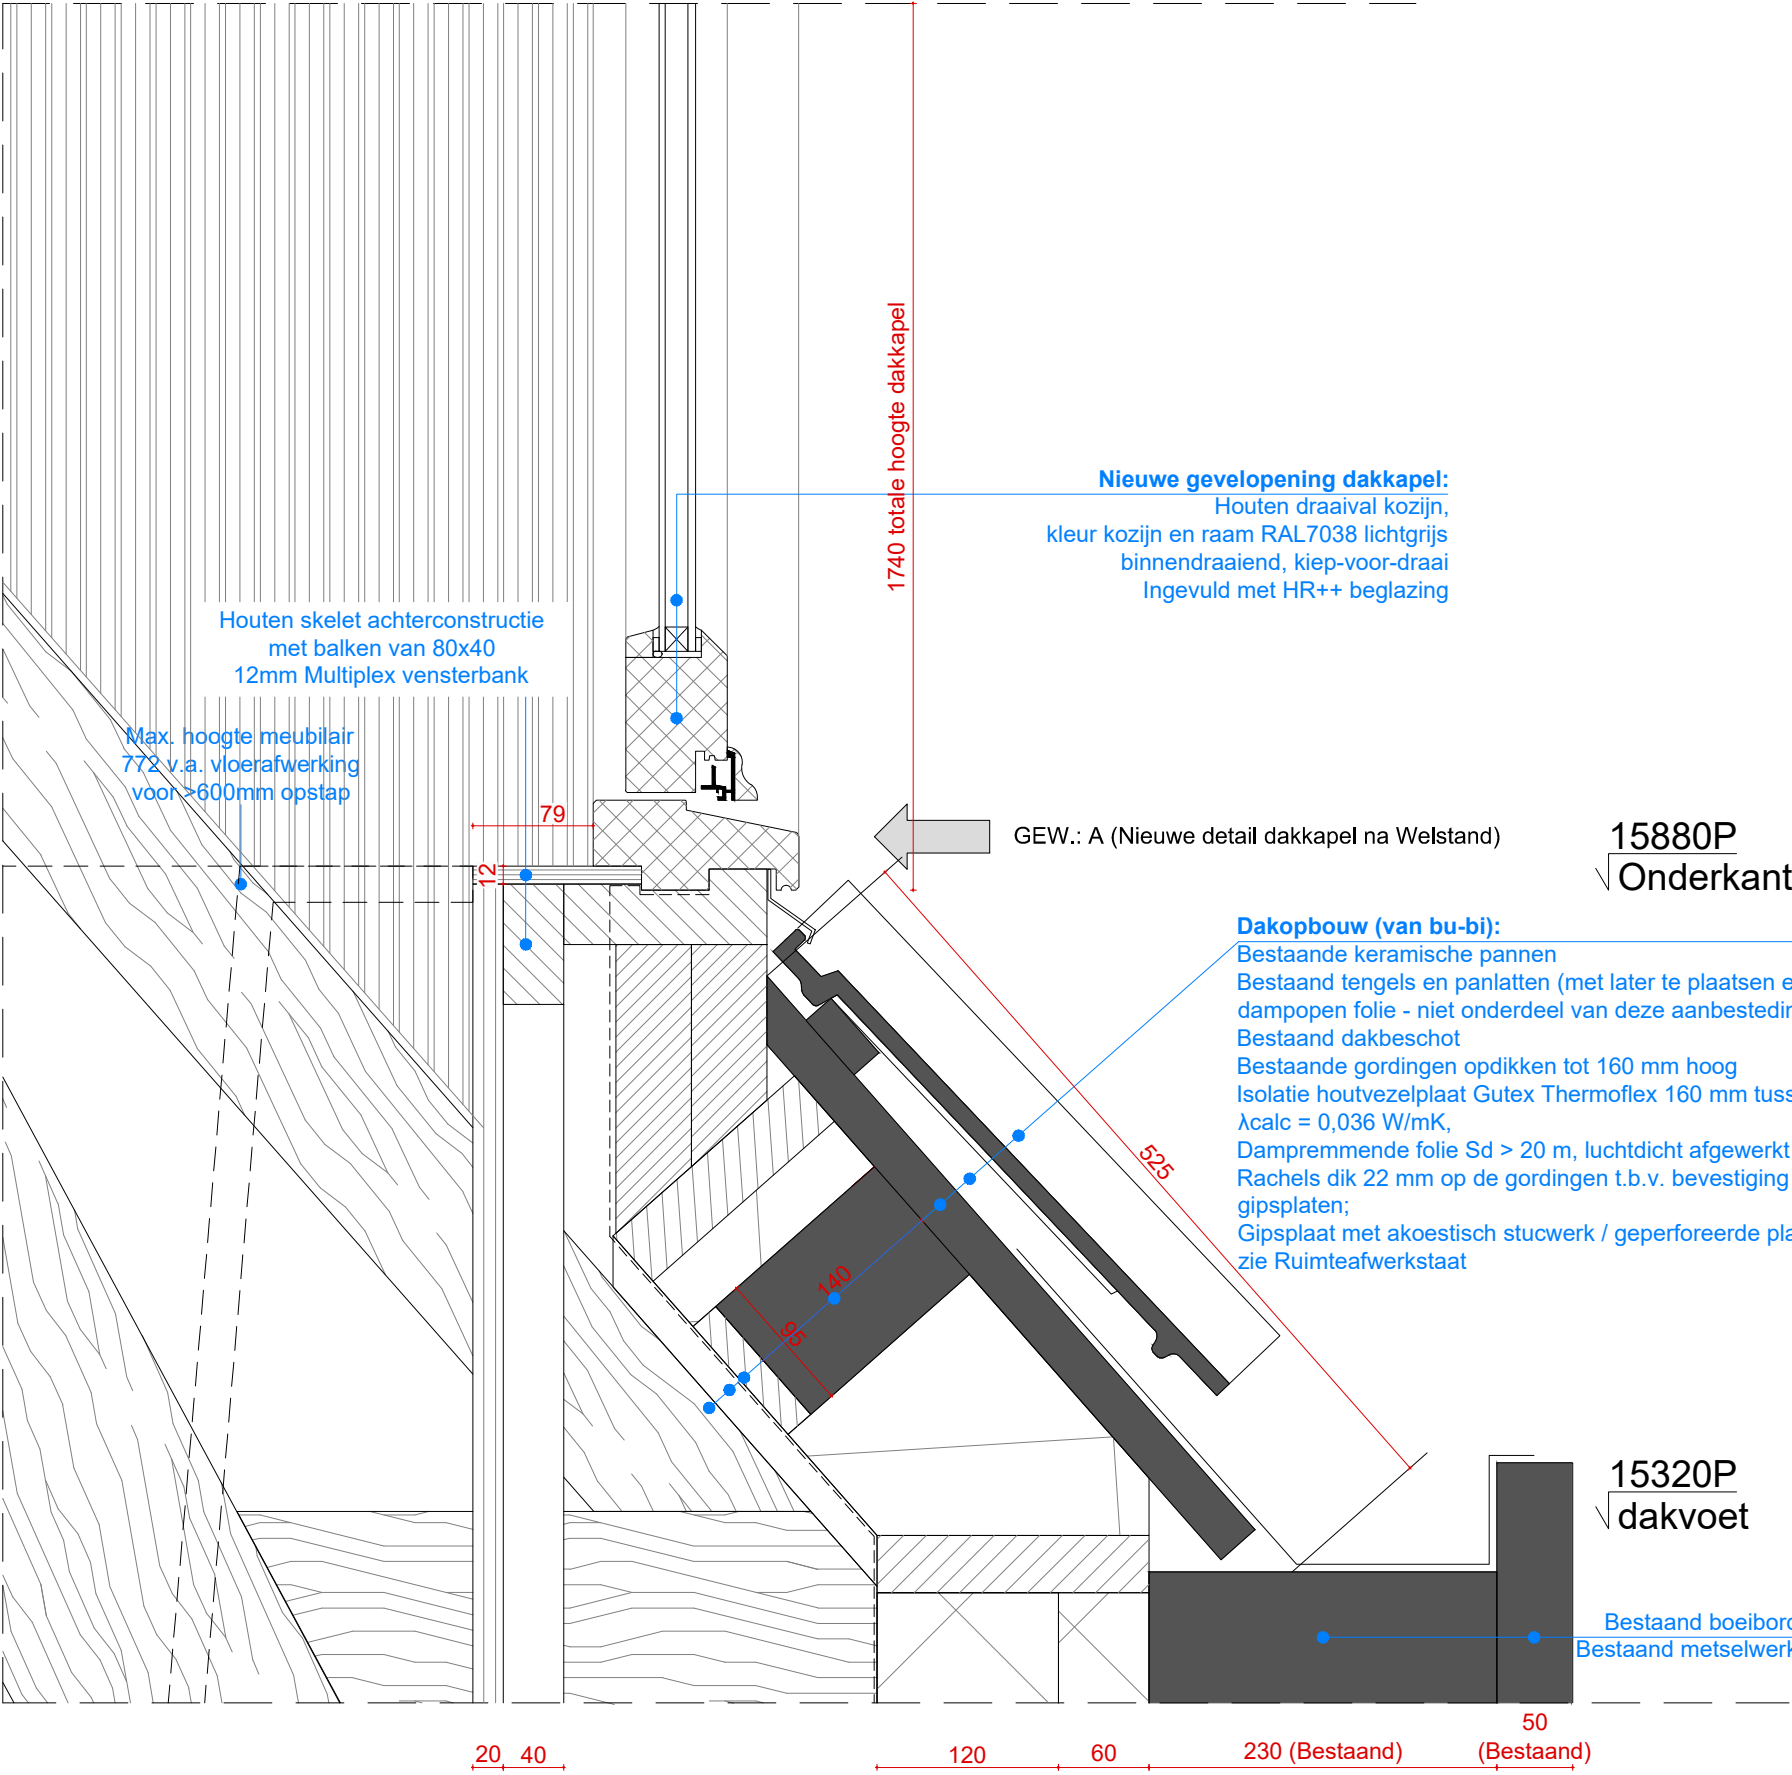

Project nr.:	2401/ 087
Projectnaam:	EFA
Tek. nr.:	BV 660
Tekening:	Nieuwe situatie Beeldbepalend principedetail 04
Schaal:	1:5
Formaat:	A3
Datum:	26-02-2025
Wijziging A:	14-03-2025 (aanpassingen tov opmerkingen OV)



Maten in het werk te controleren
Wijzigingen constructie(onderdelen) volgens opgave constructeur

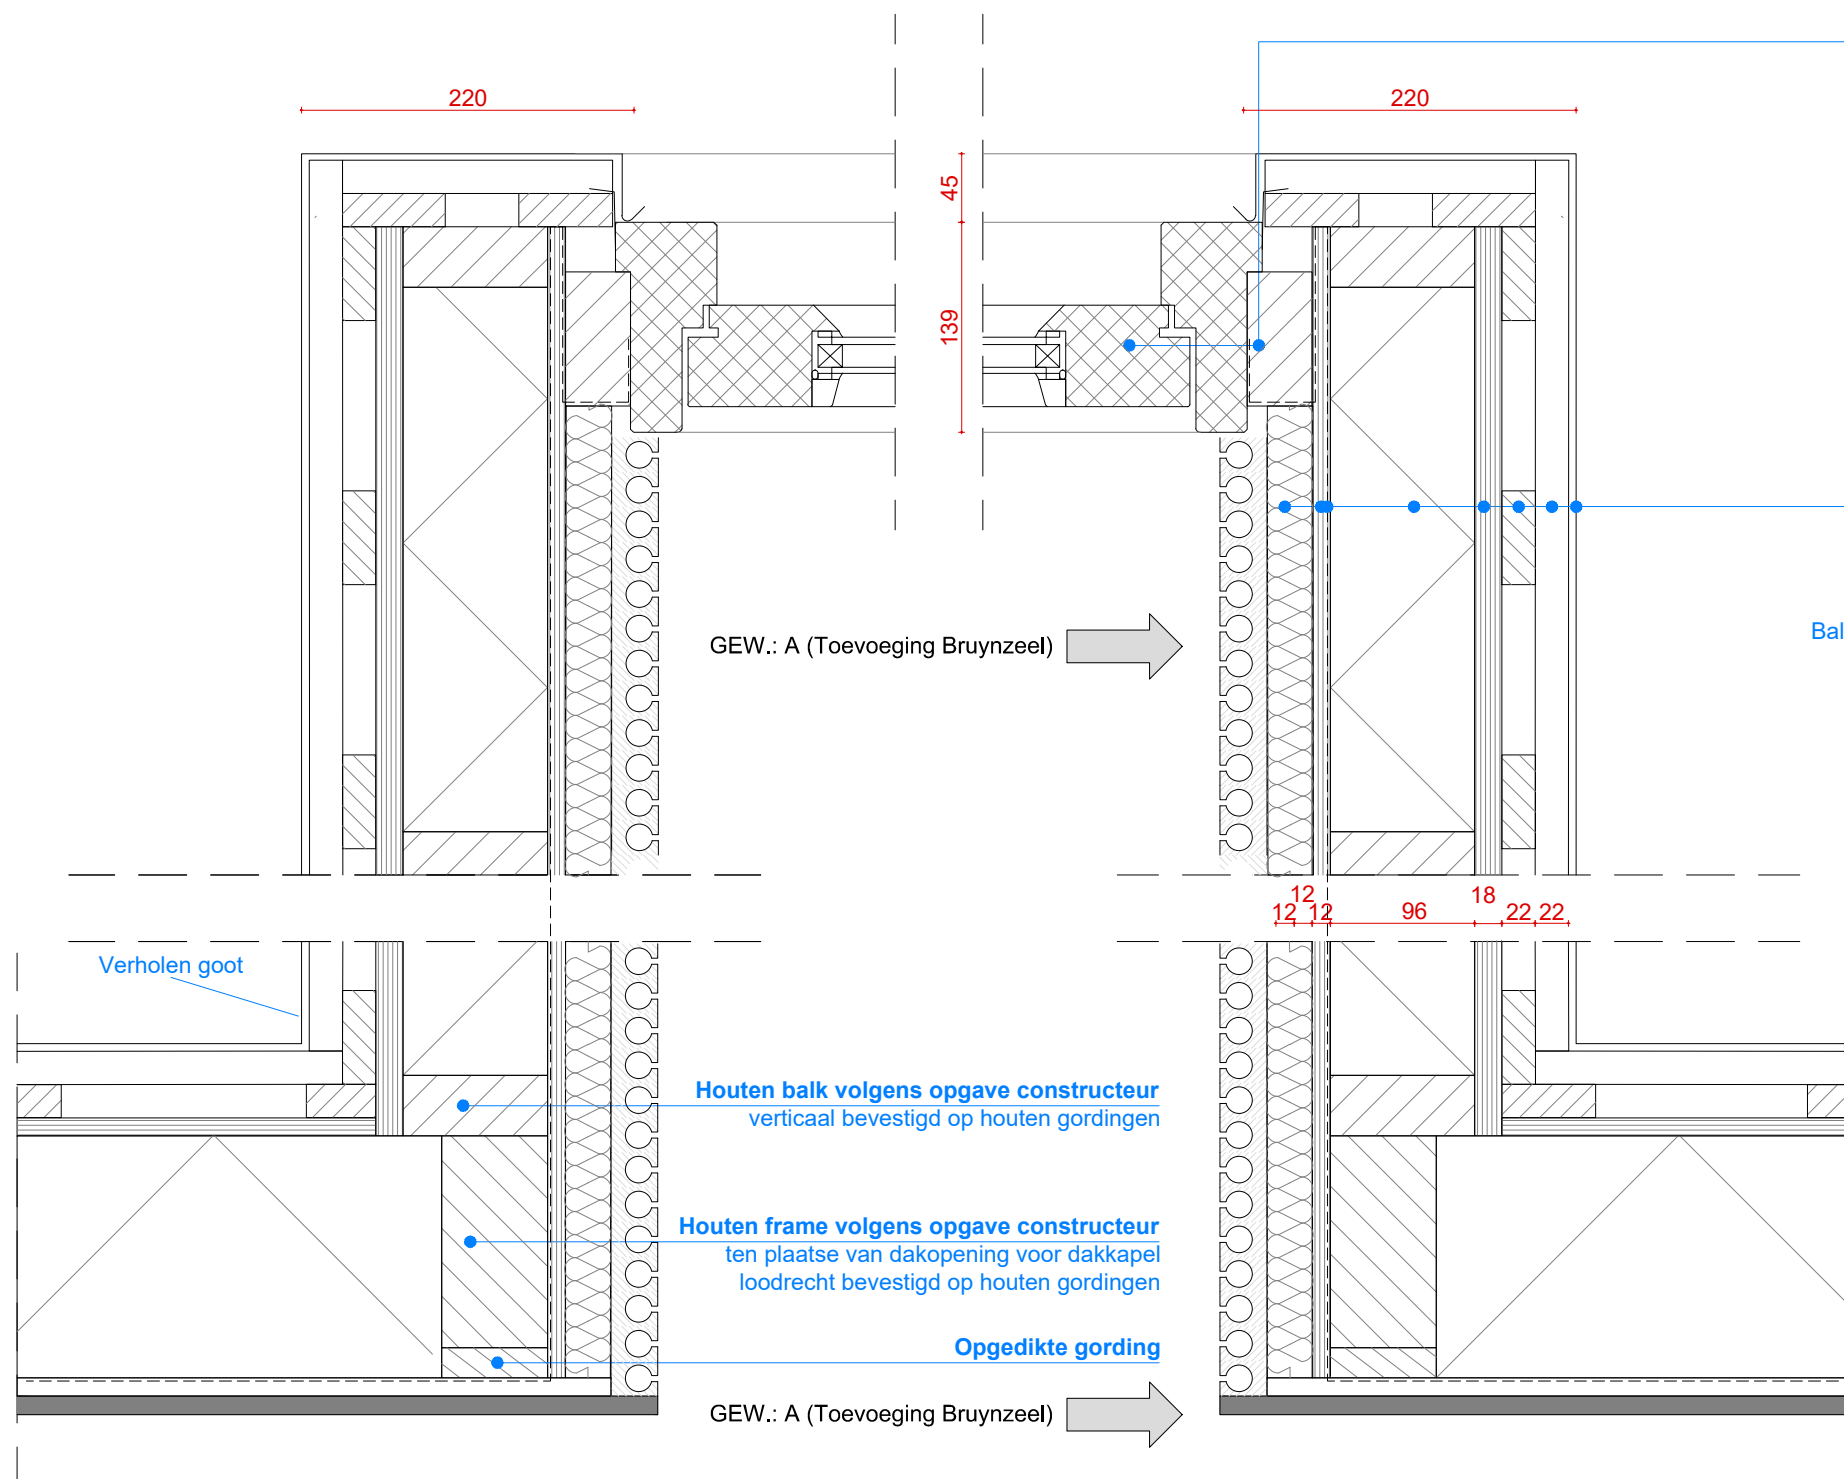


Project nr.: 2401/ 087
Projectnaam: EFA
Tek. nr.: BV 660
Tekening: Nieuwe situatie
Beeldbepalend principedetail 05


Schaal: 1:5
Formaat: A3

Datum: 26-02-2025
Wijziging A: 14-03-2025 (aanpassingen tov opmerkingen OV)

0 100mm 400mm

Maten in het werk te controleren
Wijzigingen constructie(onderdelen) volgens opgave constructeur

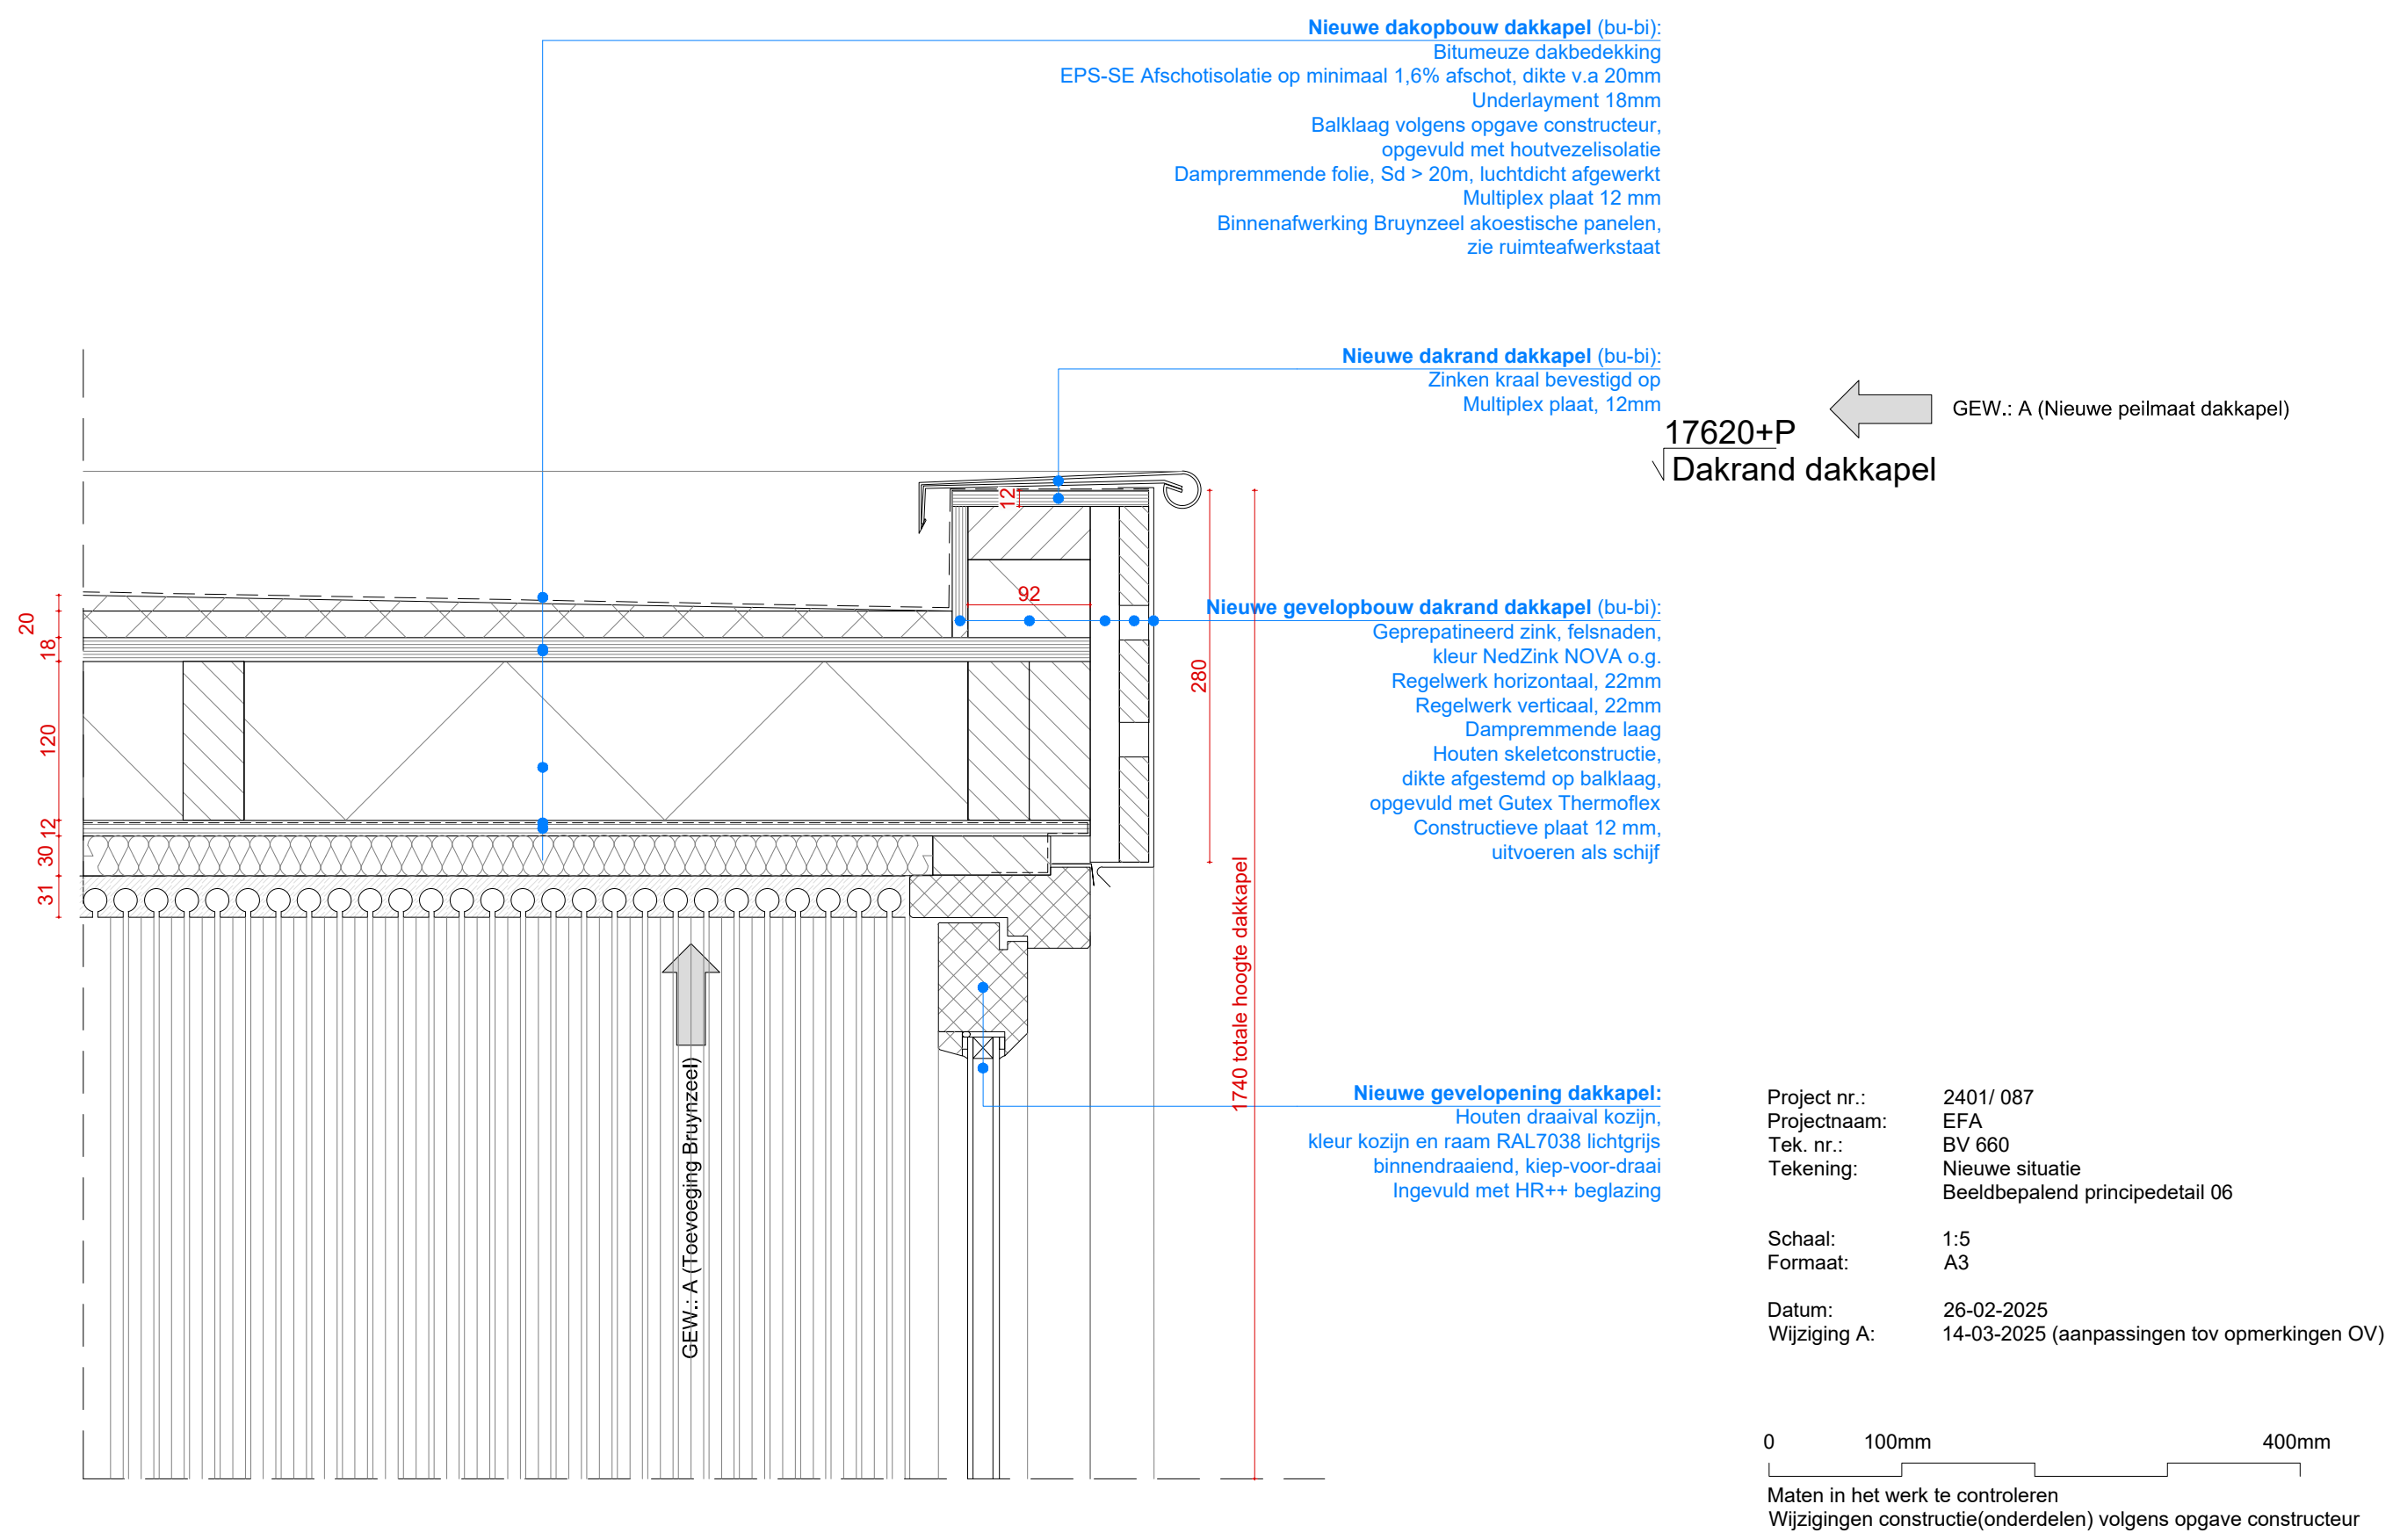

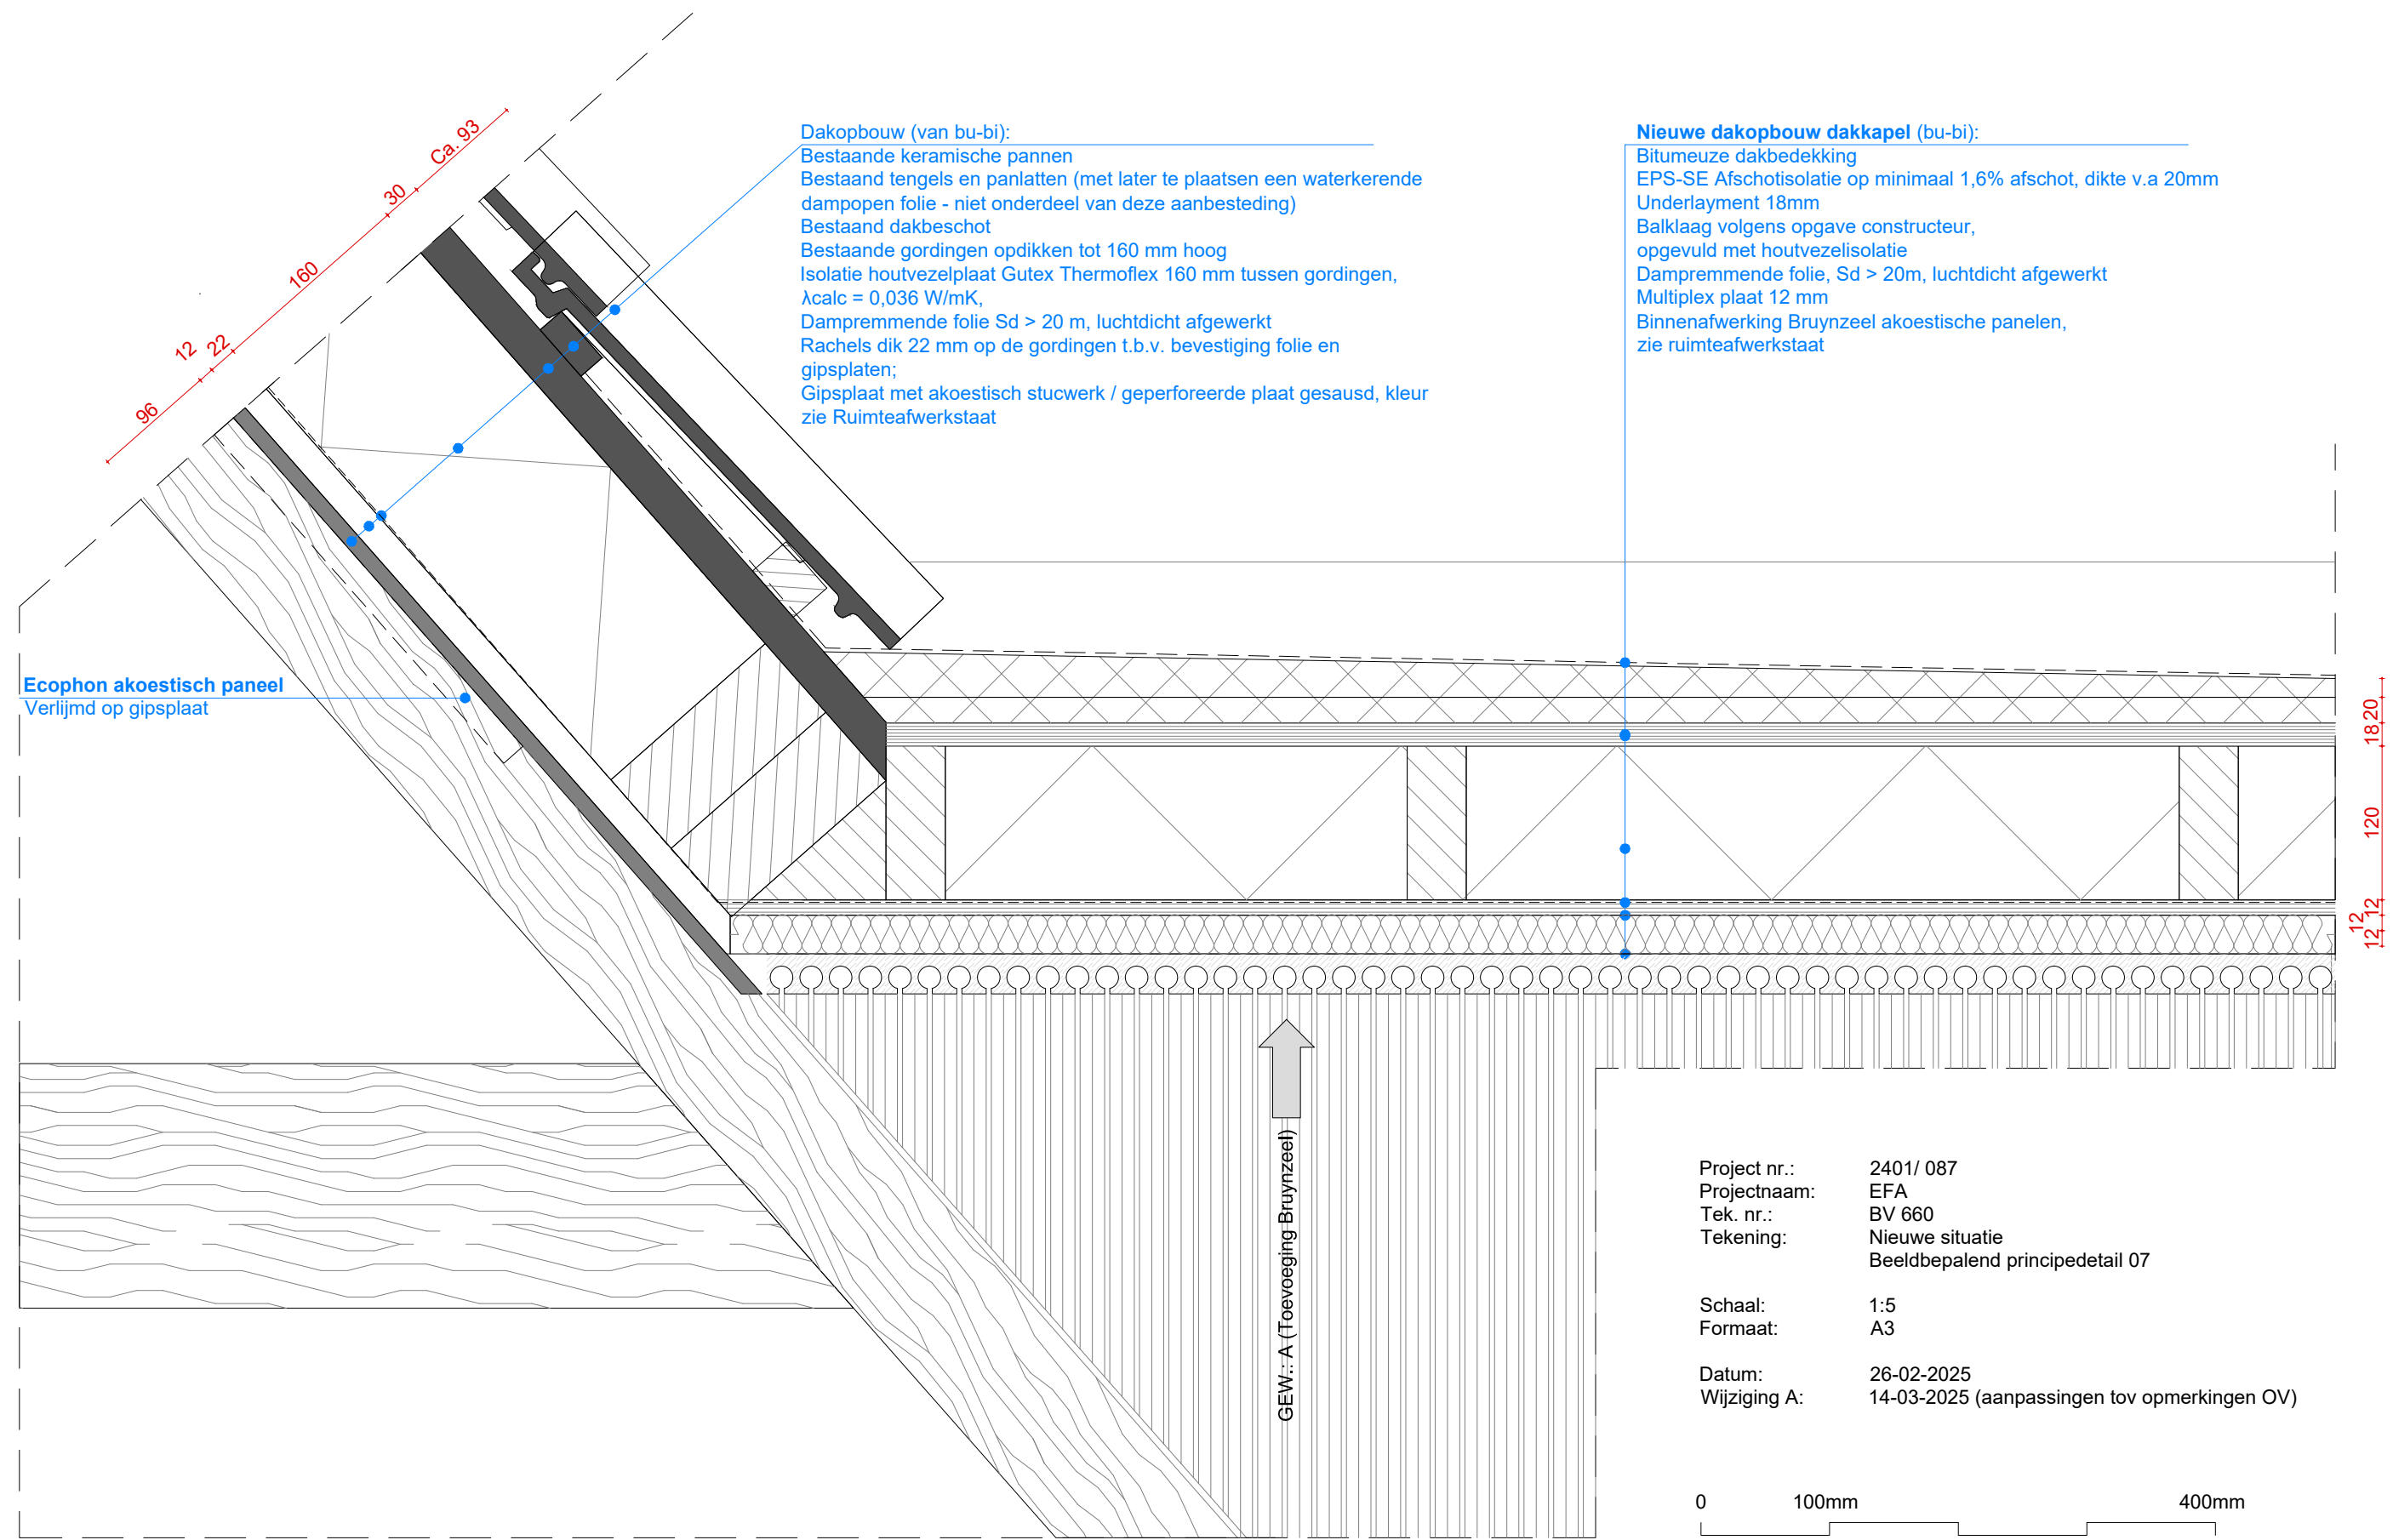

Dakopbouw (van bu-bi):
Bestaande keramische pannen
Bestaand tengels en panlatten (met later te plaatsen een waterkerende dampopen folie - niet onderdeel van deze aanbesteding)
Bestaand dakbeschot
Bestaande gordingen opdikken tot 160 mm hoog
Isolatie houtvezelplaat Gutex Thermoflex 160 mm tussen gordingen, $\lambda_{calc} = 0,036 \text{ W/mK}$,
Dampremmende folie $S_d > 20 \text{ m}$, luchtdicht afgewerkt
Rachels dik 22 mm op de gordingen t.b.v. bevestiging folie en gipsplaten;
Gipsplaat met akoestisch stucwerk / geperforeerde plaat gesausd, kleur zie Ruimteafwerkstaat

Nieuwe dakopbouw dakkapel (bu-bi):
Bitumeuze dakbedekking
EPS-SE Afschotislatie op minimaal 1,6% afschot, dikte v.a 20mm
Underlayment 18mm
Balklaag volgens opgave constructeur, opgevuld met houtvezelisolatie
Dampremmende folie, $S_d > 20 \text{ m}$, luchtdicht afgewerkt
Multiplex plaat 12 mm
Binnenafwerking Bruynzeel akoestische panelen, zie ruimteafwerkstaat

Ecophon akoestisch paneel
Verlijmd op gipsplaat

GEW.: A (Toevoeging Bruynzeel)


Project nr.: 2401/ 087
Projectnaam: EFA
Tek. nr.: BV 660
Tekening: Nieuwe situatie
Beeldbepalend principedetail 07


Schaal: 1:5
Formaat: A3


Datum: 26-02-2025
Wijziging A: 14-03-2025 (aanpassingen tov opmerkingen OV)

0 100mm 400mm

Maten in het werk te controleren
Wijzigingen constructie(onderdelen) volgens opgave constructeur

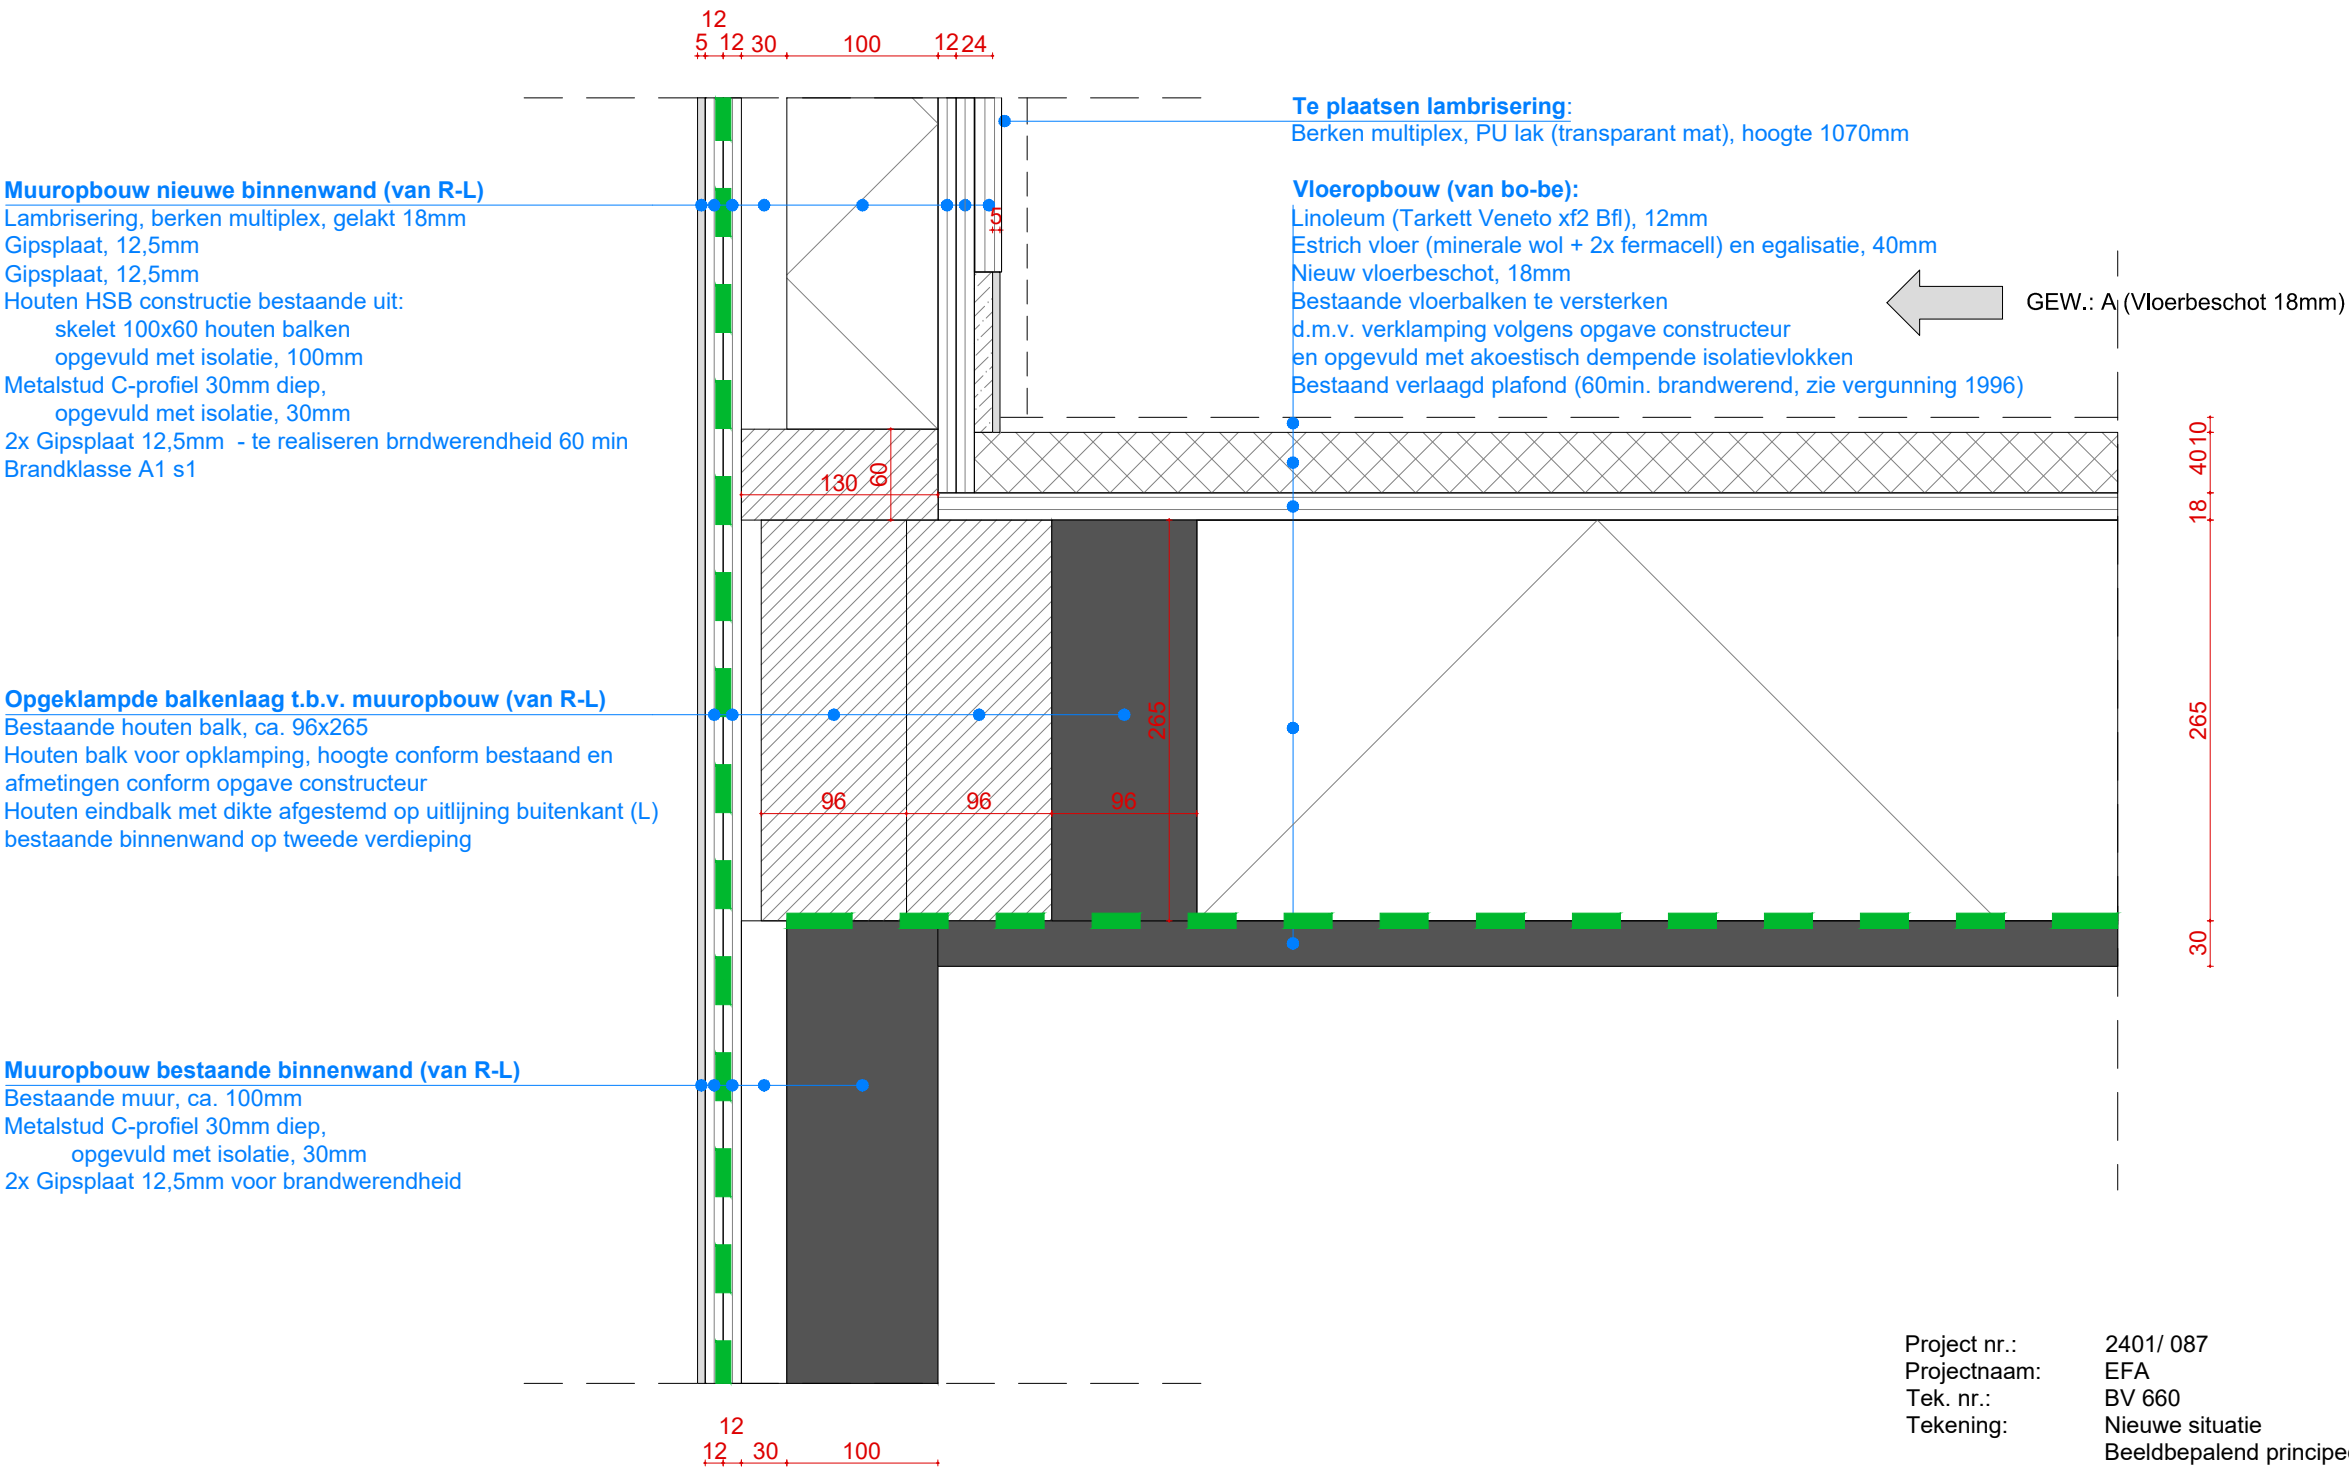

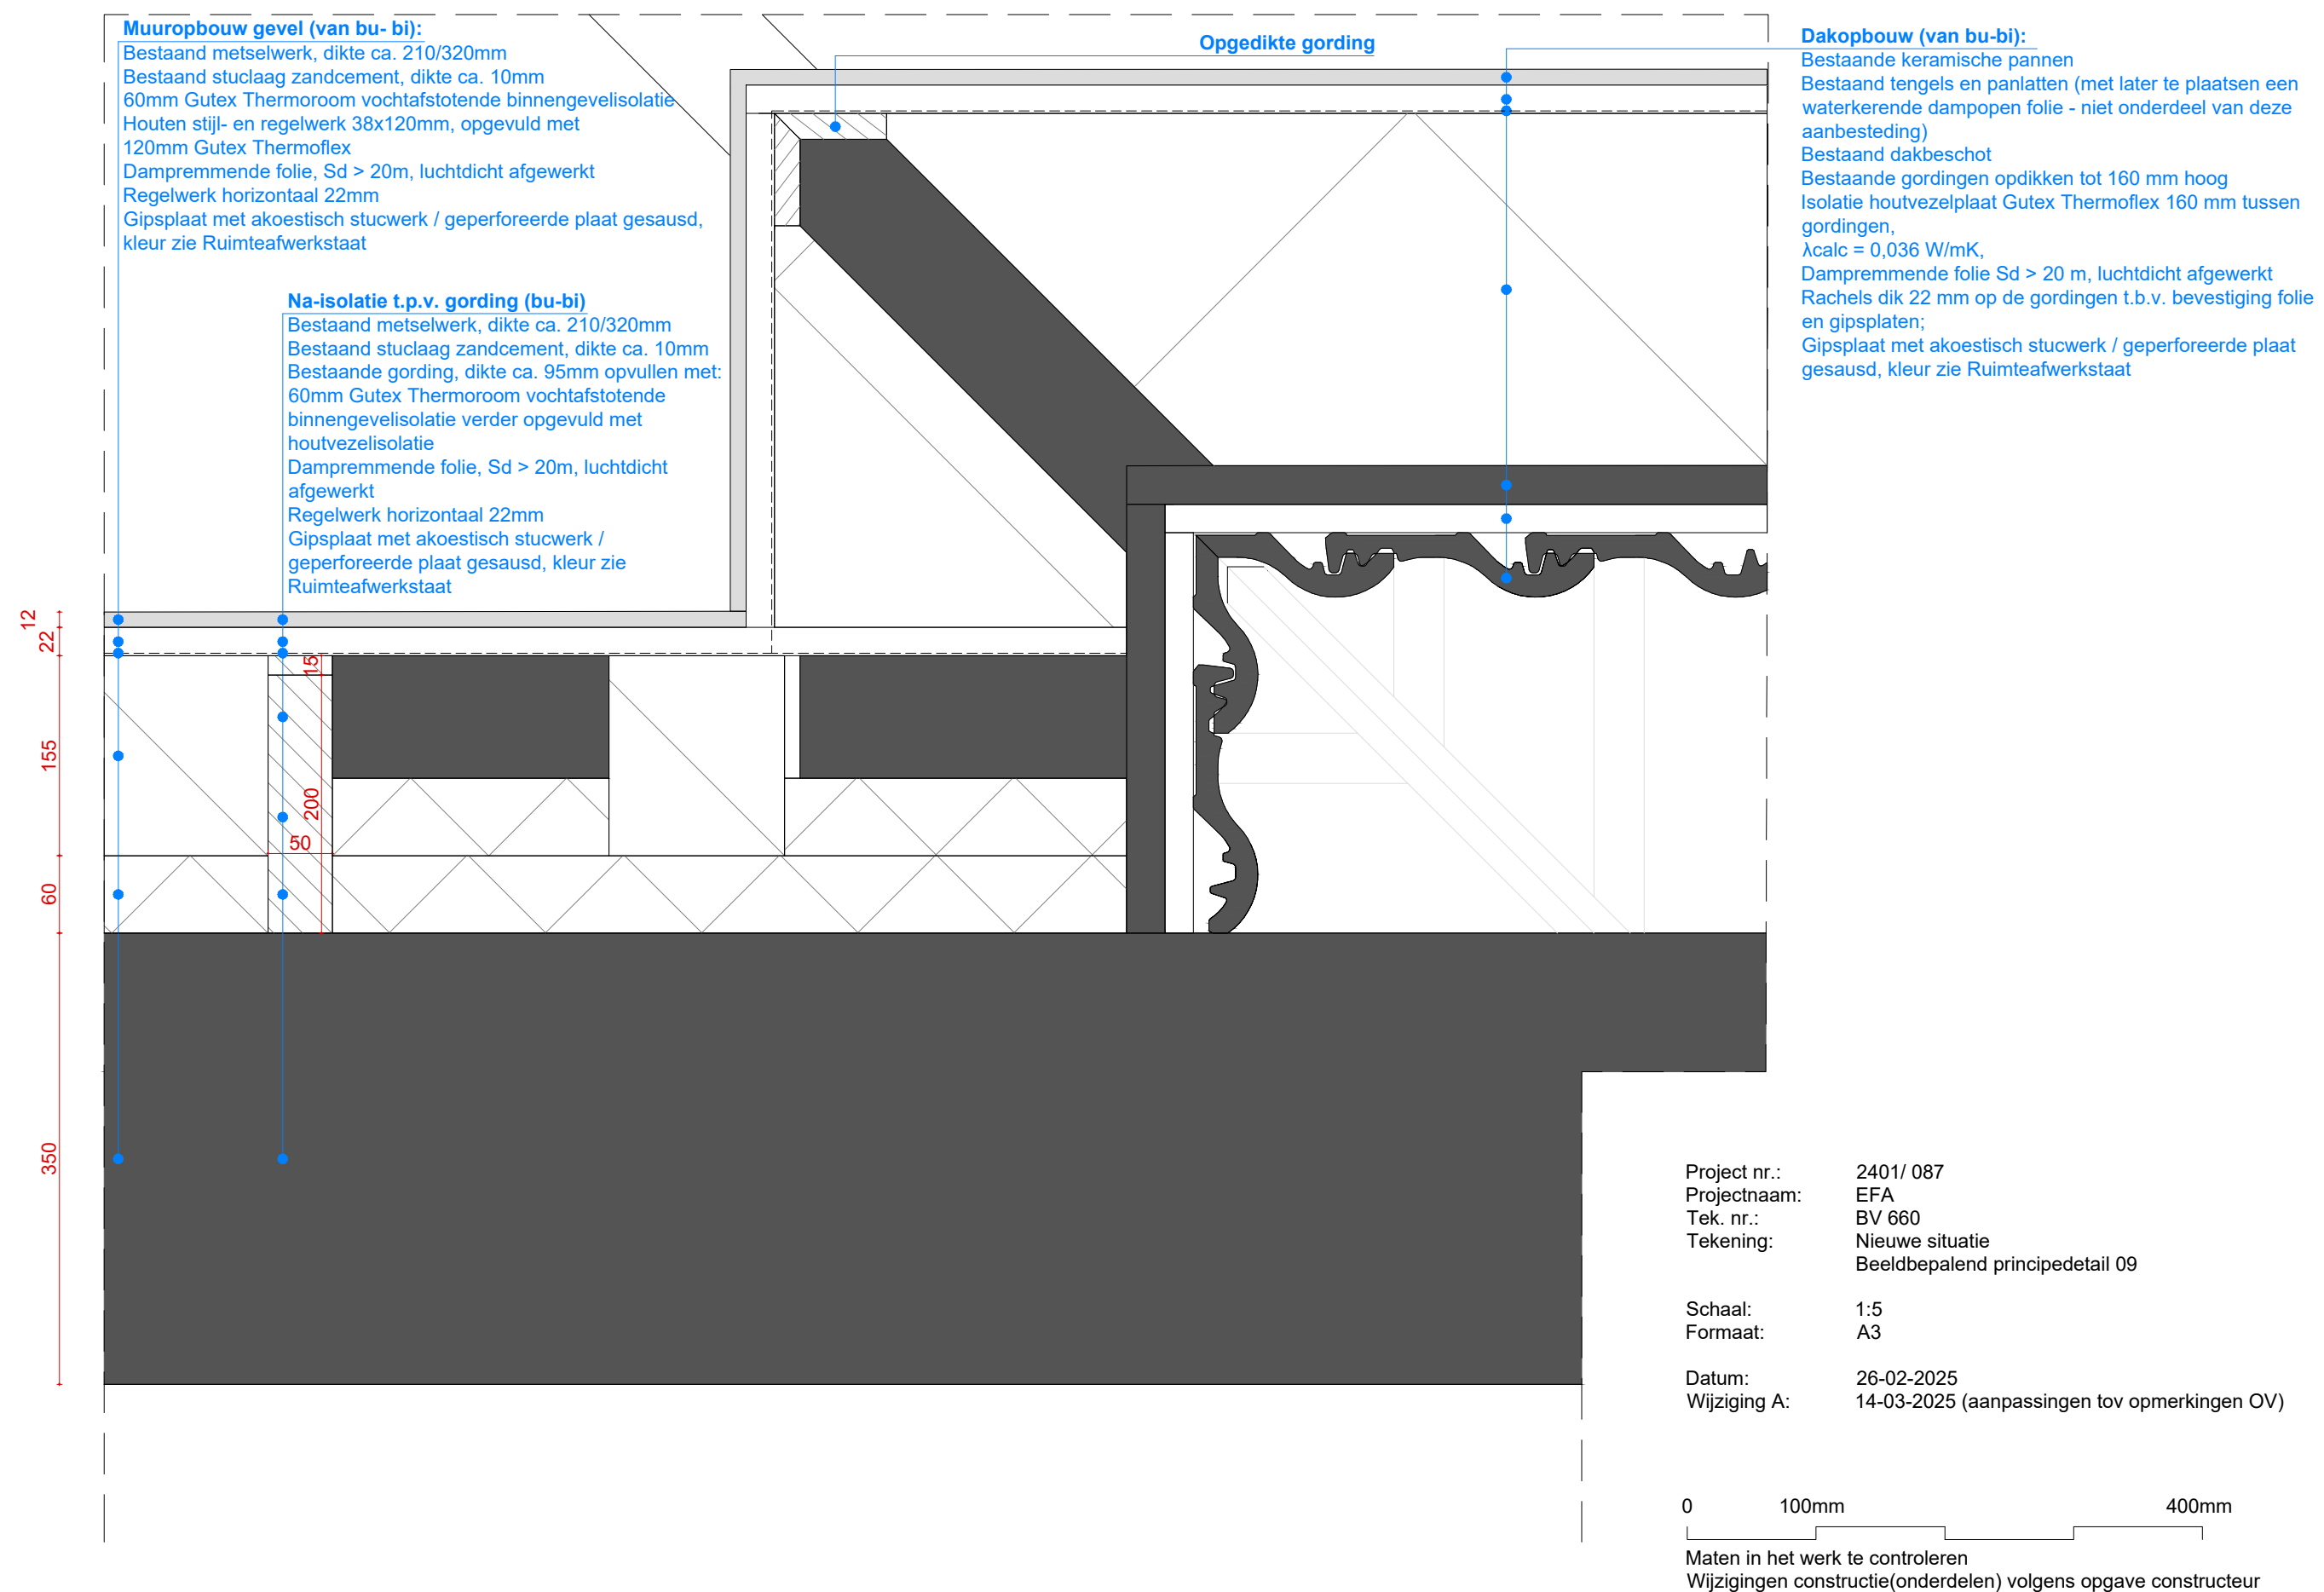

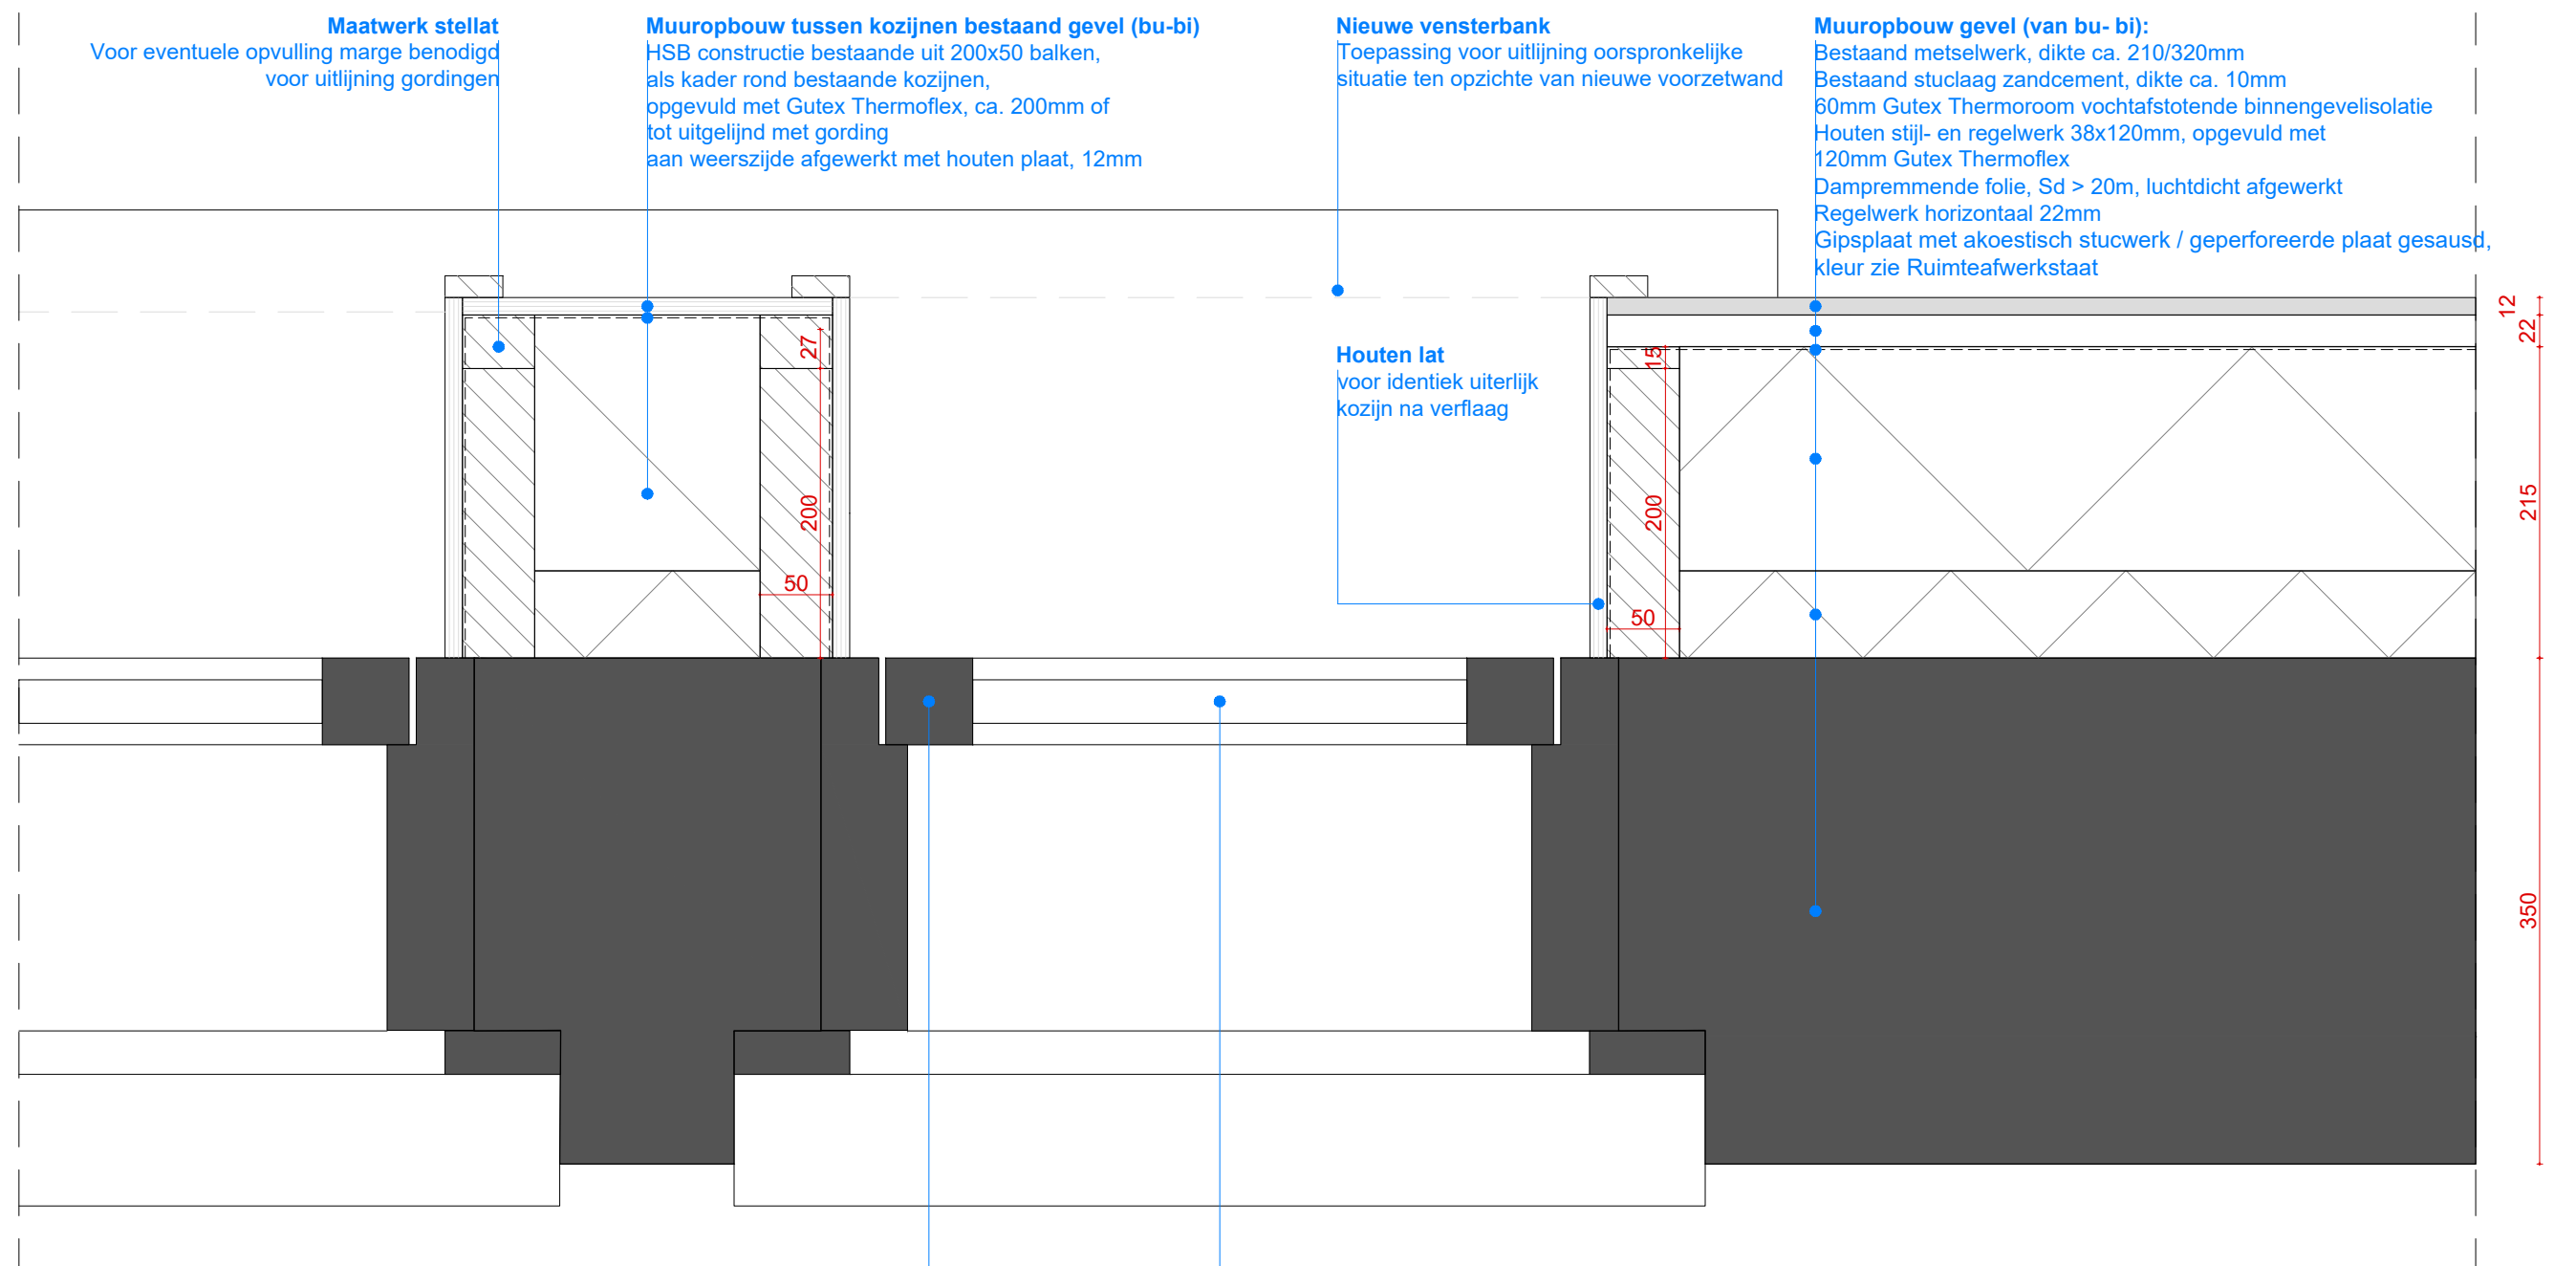


Project nr.: 2401/ 087
Projectnaam: EFA
Tek. nr.: BV 660
Tekening: Nieuwe situatie
Beeldbepalend principedetail 10

Schaal: 1:5
Formaat: A3

Datum: 26-02-2025
Wijziging A: 14-03-2025 (aanpassingen tov opmerkingen OV)

0 100mm 400mm

Maten in het werk te controleren
Wijzigingen constructie(onderdelen) volgens opgave constructeur

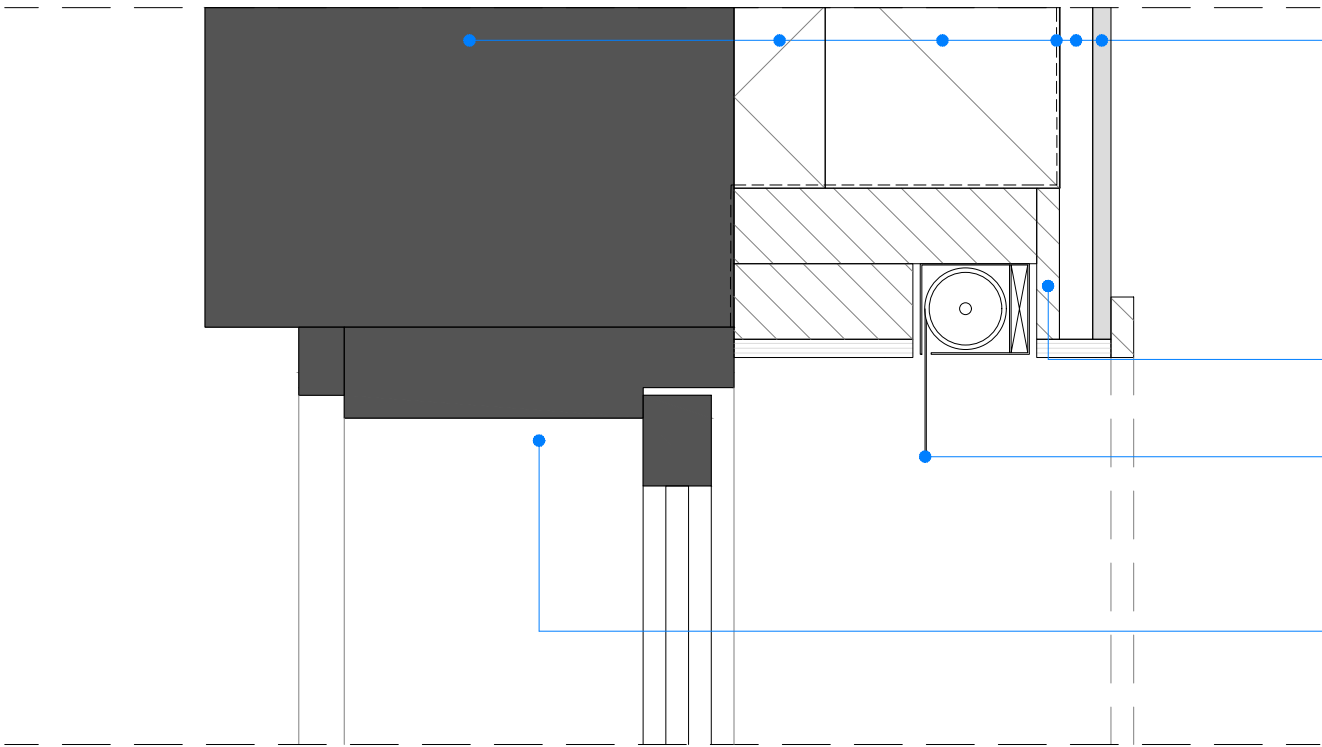

Muuropbouw gevel (van bu- bi):

Bestaand metselwerk, dikte ca. 210/320mm
Bestaand stuc laag zandcement, dikte ca. 10mm
60mm Gutex Thermoroom vochtstotende binnengevelisolatie
Houten stijl- en regelwerk 38x120mm, opgevuld met
120mm Gutex Thermoflex
Dampremmende folie, Sd > 20m, luchtdicht afgewerkt
Regelwerk horizontaal 22mm
Gipsplaat met akoestisch stucwerk / geperforeerde plaat gesausd,
kleur zie Ruimteafwerkstaat

Maatwerk stellat


Voor eventuele opvulling marge benodigd
voor uitlijning gordingen

Screen aan binnenzijde van bestaande kozijnen

ten behoeve van het verduisteren van de ruimten, handbediend.
Opnemen in voorzetwand t.b.v mogelijkheid openen ramen
Kleur omkasting: RAL9010, plaatsing in de dagkant van de voorzetwanden.
Kleur screen: n.t.b. door architect.

Bestaand kozijn

te behouden en lakken met
zijdeglans lak, voor kleur zie
ruimteafwerkstaat

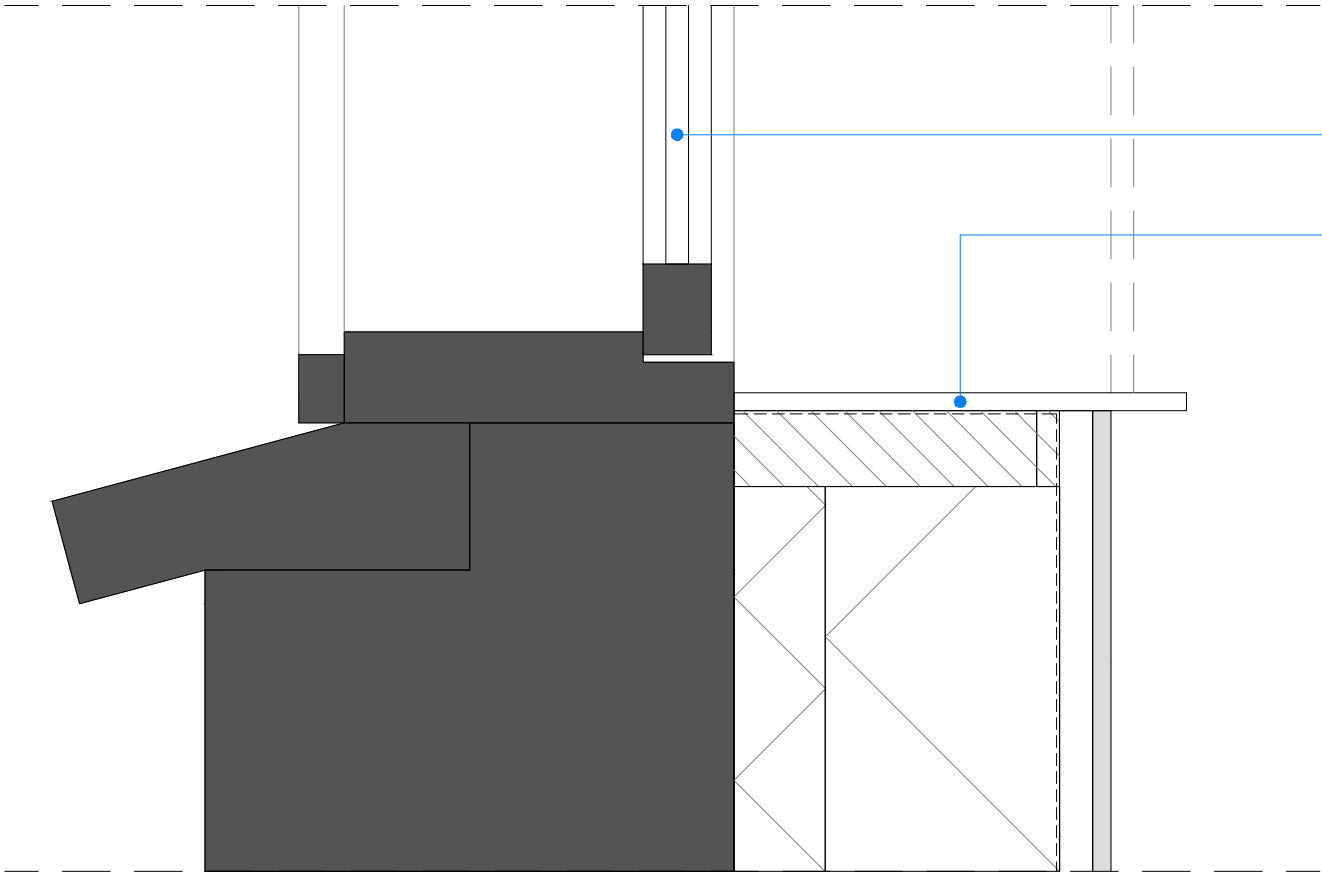

Bestaande HR++ beglazing


Nieuw vernsterbank

Diepte af te stemmen met
bestaande afstand tot muur

Project nr.:	2401/ 087
Projectnaam:	EFA
Tek. nr.:	BV 660
Tekening:	Nieuwe situatie Beeldbepalend principedetail 11
Schaal:	1:5
Formaat:	A3
Datum:	26-02-2025
Wijziging A:	14-03-2025 (aanpassingen tov opmerkingen OV)

0 100mm 400mm

Maten in het werk te controleren
Wijzigingen constructie(onderdelen) volgens opgave constructeur

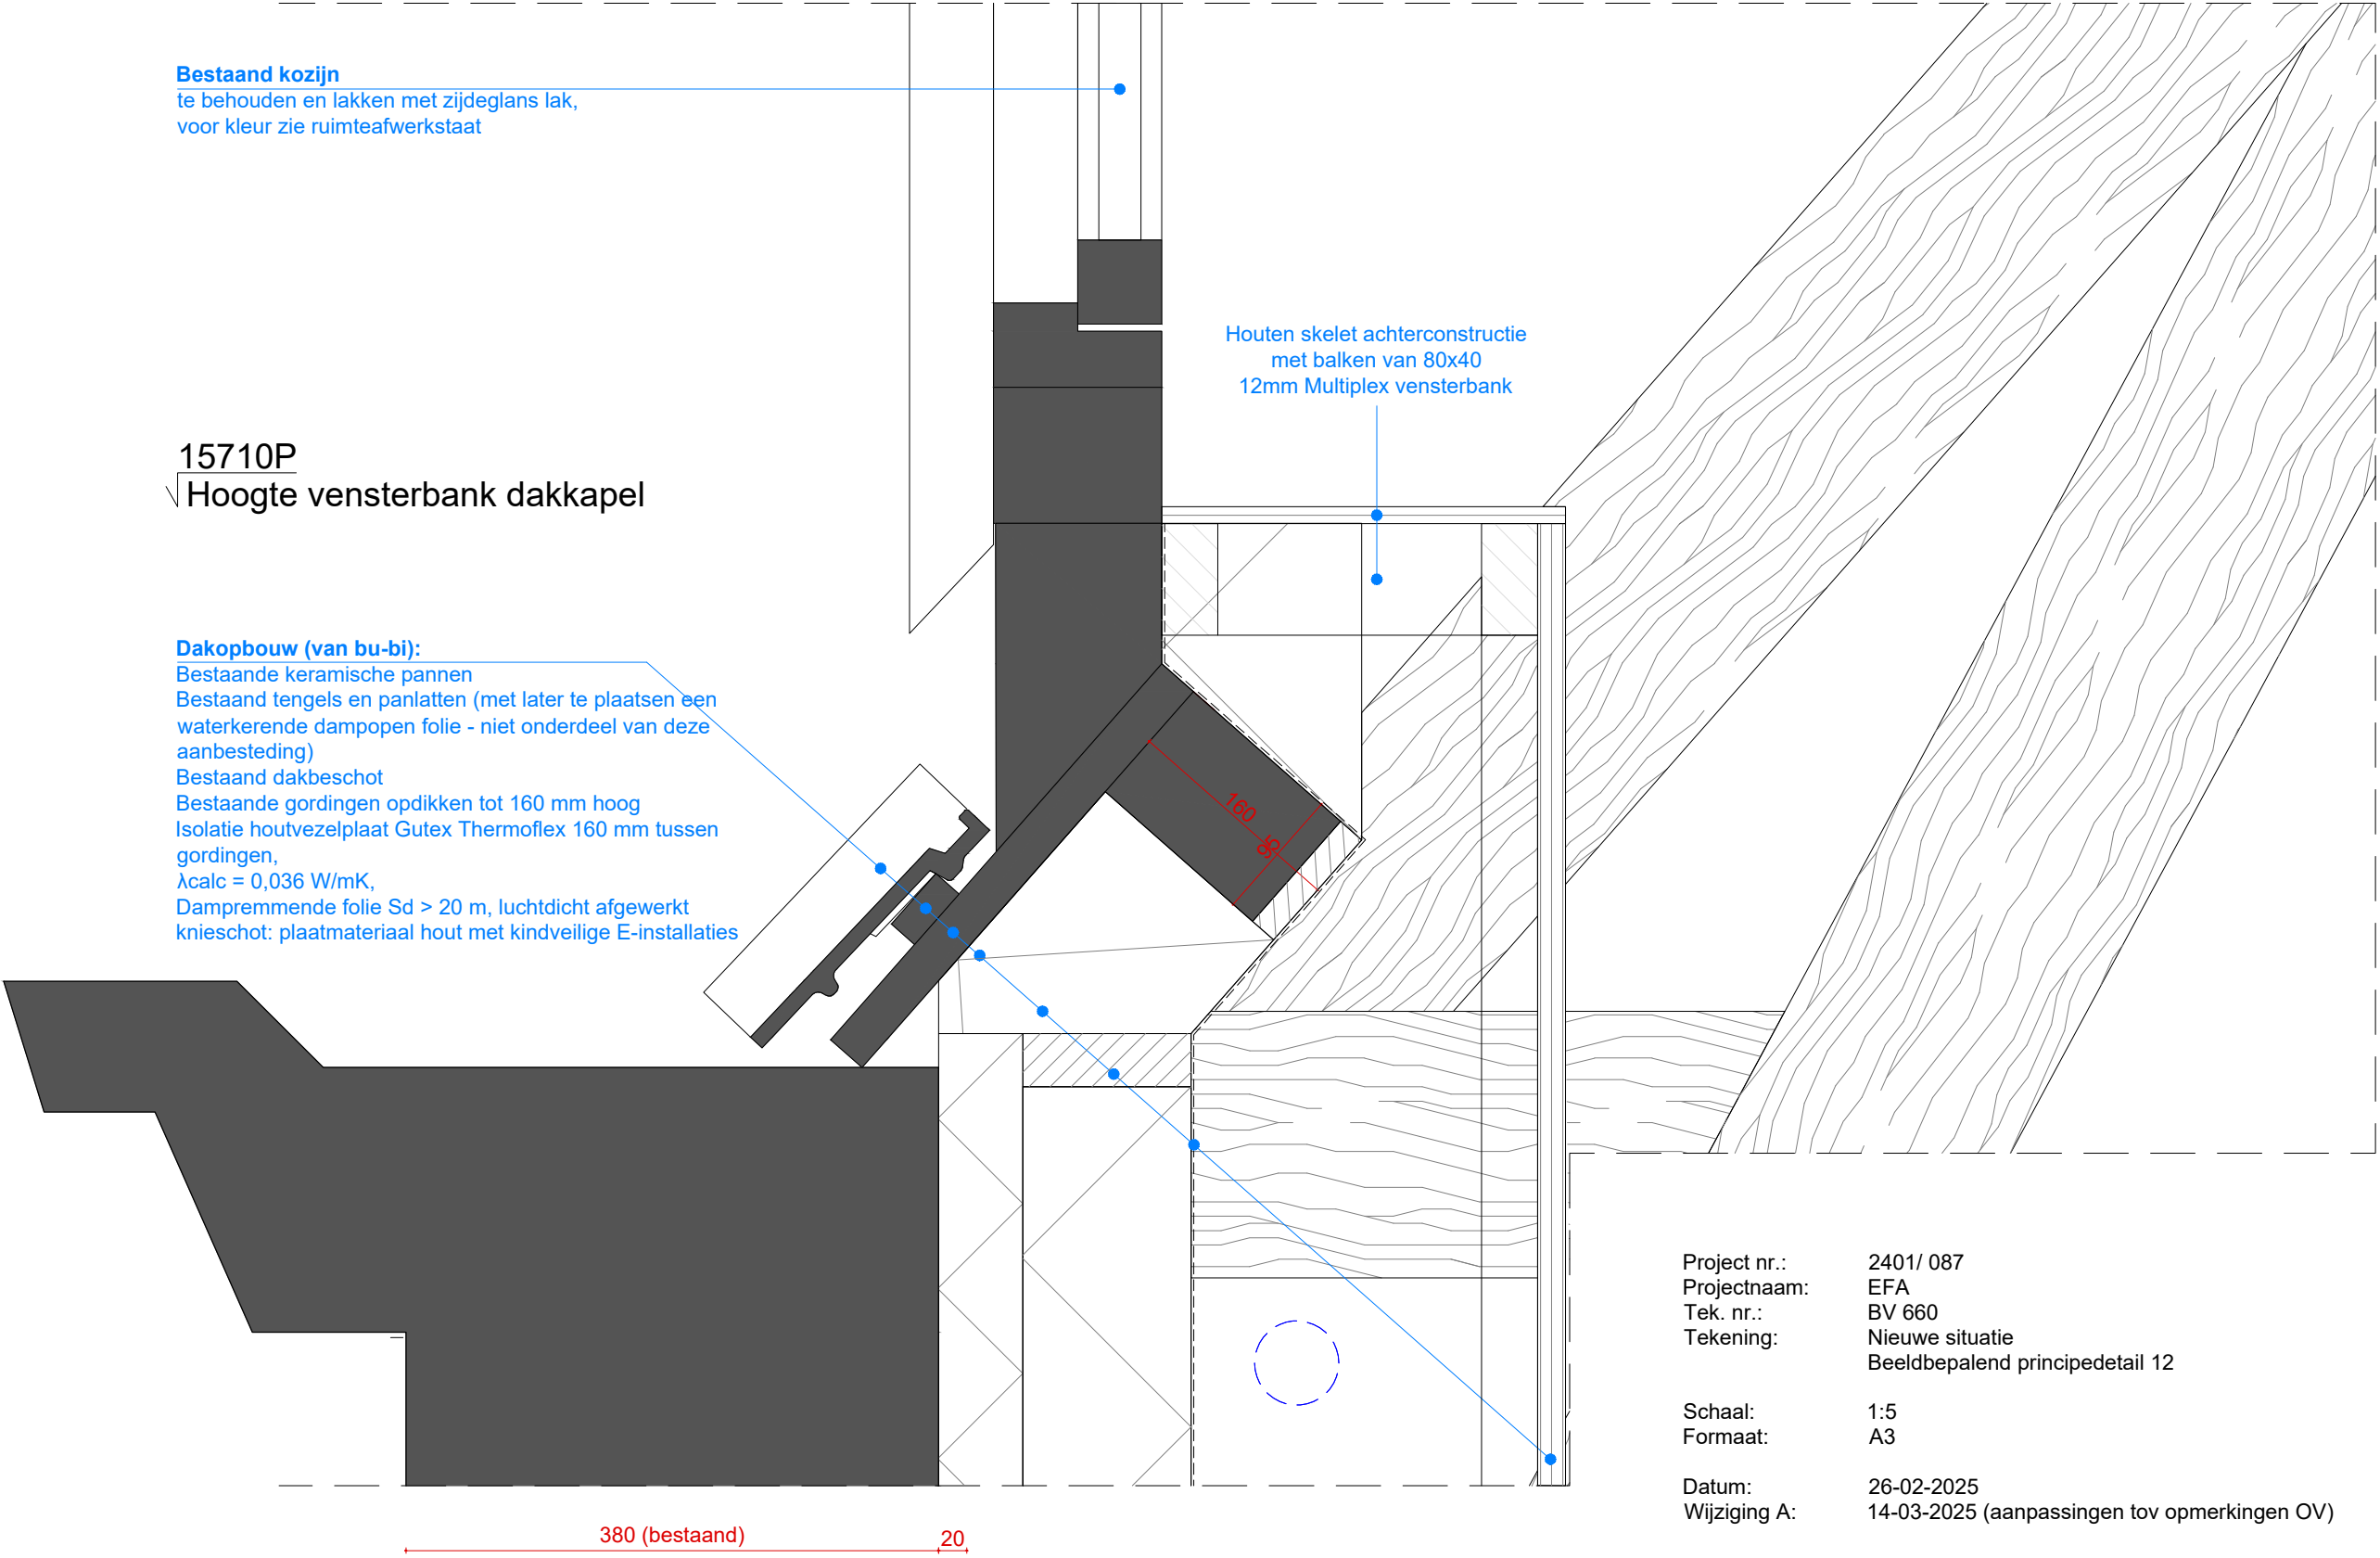

Project nr.: 2401/ 087
Projectnaam: EFA
Tek. nr.: BV 660
Tekening: Nieuwe situatie
Beeldbepalend principedetail 12

Schaal: 1:5
Formaat: A3

Datum: 26-02-2025
Wijziging A: 14-03-2025 (aanpassingen tov opmerkingen OV)

0 100mm 400mm


Maten in het werk te controleren
Wijzigingen constructie(onderdelen) volgens opgave constructeur

Dakopbouw (van bu-bi):

Bestaande keramische pannen
Bestaand tengels en panlatten (met later te plaatsen een waterkerende dampopen folie - niet onderdeel van deze aanbesteding)
Bestaand dakbeschot
Bestaande balkenlaag, ca. 140mm
Isolatie houtvezelplaat Gutex Thermoflex 140mm tussen balken, $\lambda_{\text{calc}} = 0,036 \text{ W/mK}$,
Dampremmende folie $S_d > 20 \text{ m}$, luchtdicht afgewerkt
Rachels dik 22 mm op de gordingen t.b.v. bevestiging folie en gipsplaten;
Gipsplaat met akoestisch stucwerk / geperforeerde plaat gesausd, kleur zie Ruimteafwerkstaat

Koudebrug t.p.v. bestaand kozijn
op te lossen d.m.v. toepassing
PUR isolatie

Bestaand kozijn
te behouden en lakken met zijdeglans lak,
voor kleur zie ruimteafwerkstaat

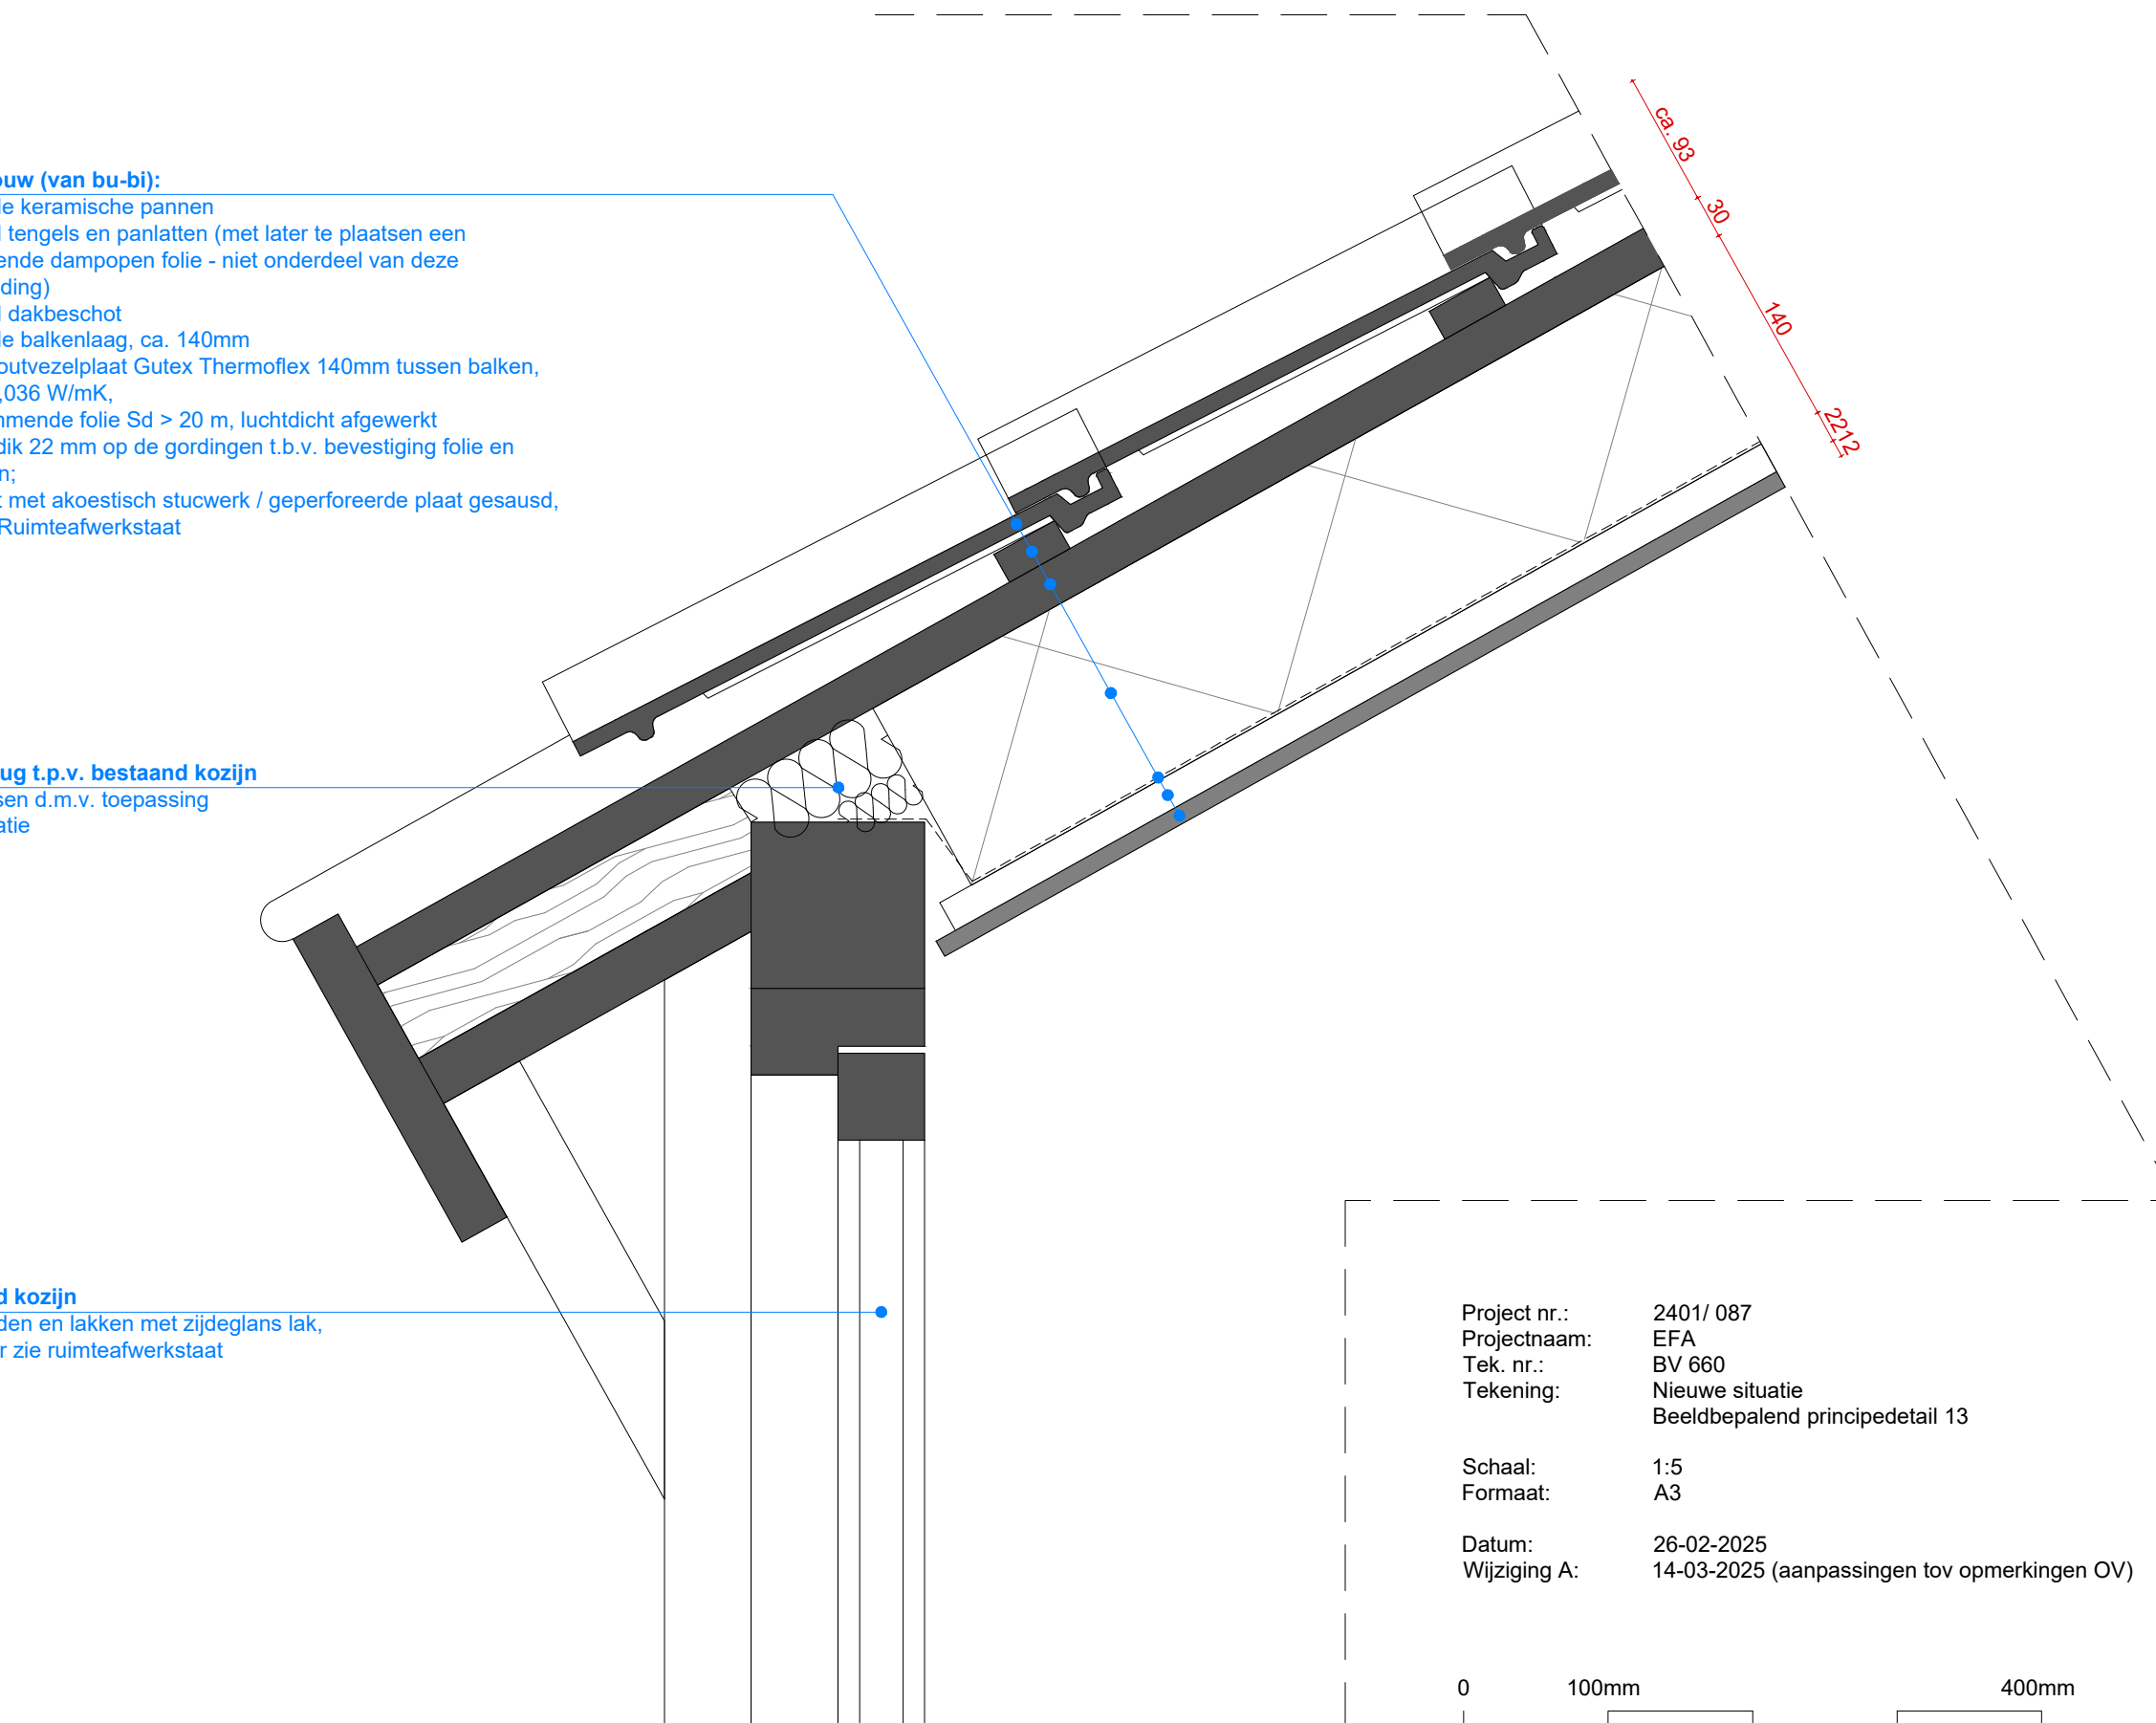

Project nr.: 2401/ 087
Projectnaam: EFA
Tek. nr.: BV 660
Tekening: Nieuwe situatie
Beeldbepalend principedetail 13

Schaal: 1:5
Formaat: A3

Datum: 26-02-2025
Wijziging A: 14-03-2025 (aanpassingen tov opmerkingen OV)

0 100mm 400mm

Maten in het werk te controleren
Wijzigingen constructie(onderdelen) volgens opgave constructeur

Dakopbouw (van bu-bi):

Bestaande keramische pannen
Bestaand tengels en panlatten (met later te plaatsen een waterkerende dampopen folie - niet onderdeel van deze aanbesteding)
Bestaand dakbeschot
Bestaande balkenlaag, ca. 140mm
Isolatie houtvezelplaat Gutex Thermoflex 140mm tussen balken,
 $\lambda_{calc} = 0,036 \text{ W/mK}$,
Dampremmende folie $S_d > 20 \text{ m}$, luchtdicht afgewerkt
Rachels dik 22 mm op de gordingen t.b.v. bevestiging folie en gipsplaten;
Gipsplaat met akoestisch stucwerk / geperforeerde plaat gesausd, kleur zie Ruimteafwerkstaat

Bestaande holte

klankenkast te controleren en eventueel met zachte isolatie op te lossen door gedeeltelijke opvulling

Ecophon akoestisch paneel

Verlijmd op gipsplaat

Plafondopbouw t.p.v. bestaande dakkapel:

Bestaand dakbeschot
Isolatie houtvezelplaat Gutex Thermoflex 160 mm tussen gordingen,
 $\lambda_{calc} = 0,036 \text{ W/mK}$,
Dampremmende folie $S_d > 20 \text{ m}$, luchtdicht afgewerkt
Rachels dik 22 mm op de gordingen t.b.v. bevestiging folie en gipsplaten;
Gipsplaat met akoestisch stucwerk / geperforeerde plaat gesausd, kleur zie Ruimteafwerkstaat

Plafondopbouw bestaand dakkapel:

Isolatie houtvezelplaat Gutex Thermoflex 160 mm tussen gordingen,
 $\lambda_{calc} = 0,036 \text{ W/mK}$,
Dampremmende folie $S_d > 20 \text{ m}$, luchtdicht afgewerkt
Beschot 30mm, bestaand te vervangen voor toepassing isolatie in holte
Rachels dik 22 mm t.b.v. bevestiging folie en gipsplaten;
Gipsplaat met akoestisch stucwerk / geperforeerde plaat gesausd, kleur zie Ruimteafwerkstaat

Opgedikte gording

Project nr.: 2401/ 087
Projectnaam: EFA
Tek. nr.: BV 660
Tekening: Nieuwe situatie
Beeldbepalend principedetail 14

Schaal: 1:5
Formaat: A3

Datum: 26-02-2025
Wijziging A: 14-03-2025 (aanpassingen tov opmerkingen OV)

0 100mm 400mm

Maten in het werk te controleren
Wijzigingen constructie(onderdelen) volgens opgave constructeur