
Profiel: 161

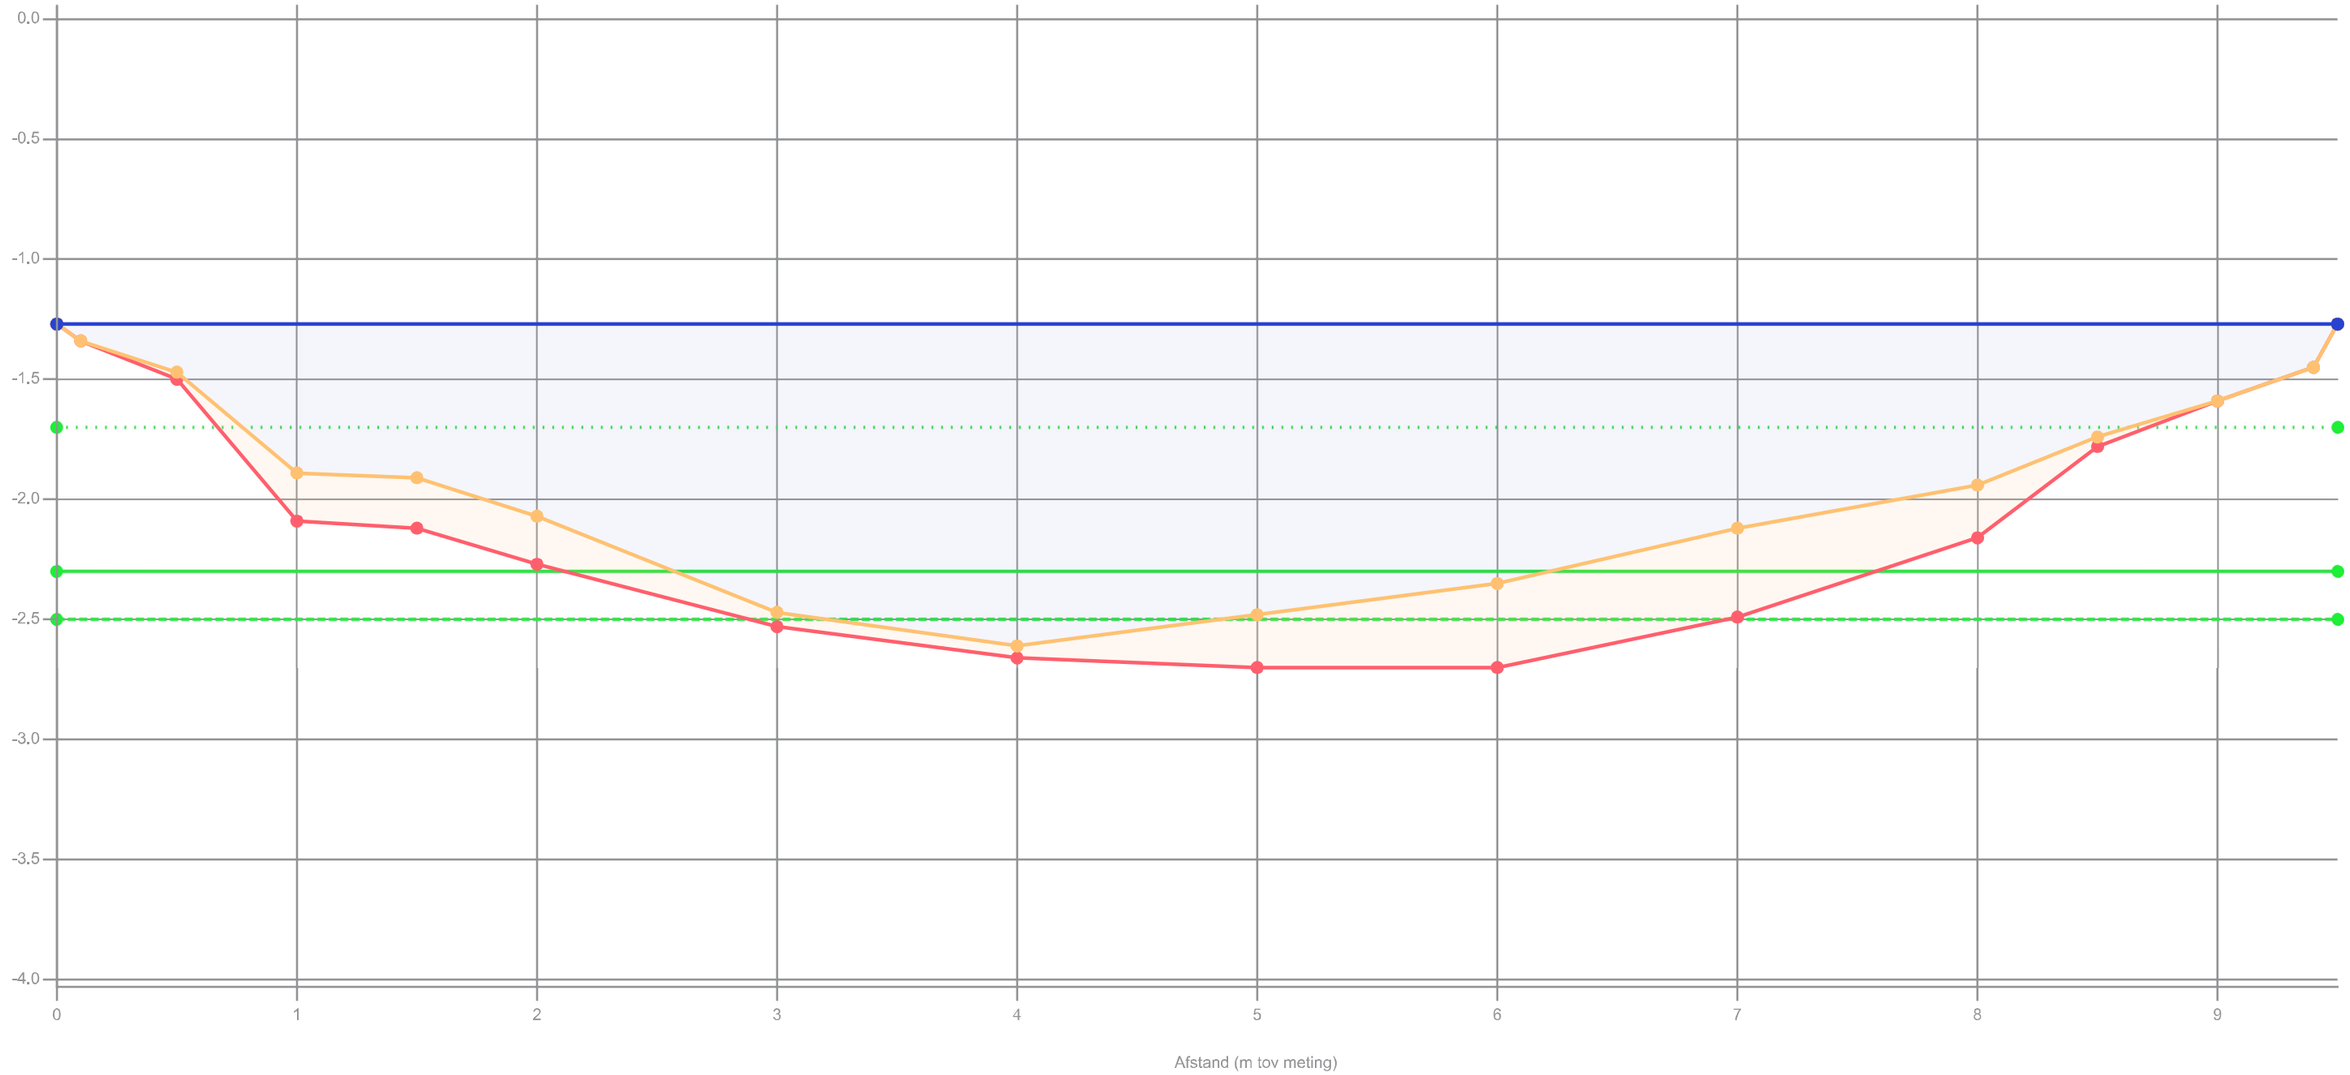

Legenda

- Gemeten waterniveau
- Controle boring
- Bovenkant slib
- Vastebodem
- Oever
- Legger

Patronen:

- Inpeiling
- Waterpeil legger
- Leggerprofiel
- Onderhoudsprofiel


Waterpeil legger / Schouwpeil	-1.70 mNAP	Opnamepeil inpeiling	-1.27 mNAP
Leggerniveau	-2.30 mNAP	Max. diepte inp.	0.91 m tov waterpeil legger
Onderhoudsniveau	-2.50 mNAP		
Representatieve lengte	52.00 m		

Opdrachtgever	Gemeente Oudewater
Projectcode	TI23168
Projectnaam	Voorbereiding baggerwerk 2024 Oudewater
Profiel	161
Monstervak	MV21
Opname op	10-7-2024
Status	Definitief
Leggerwaarden	Legger

export vanuit WIT op 5-9-2024

Tijhuis Ingenieurs BV
tel. 0229 - 272 000
info@tijhuisingenieurs.nl
www.tijhuisingenieurs.nl

Profiel: 162

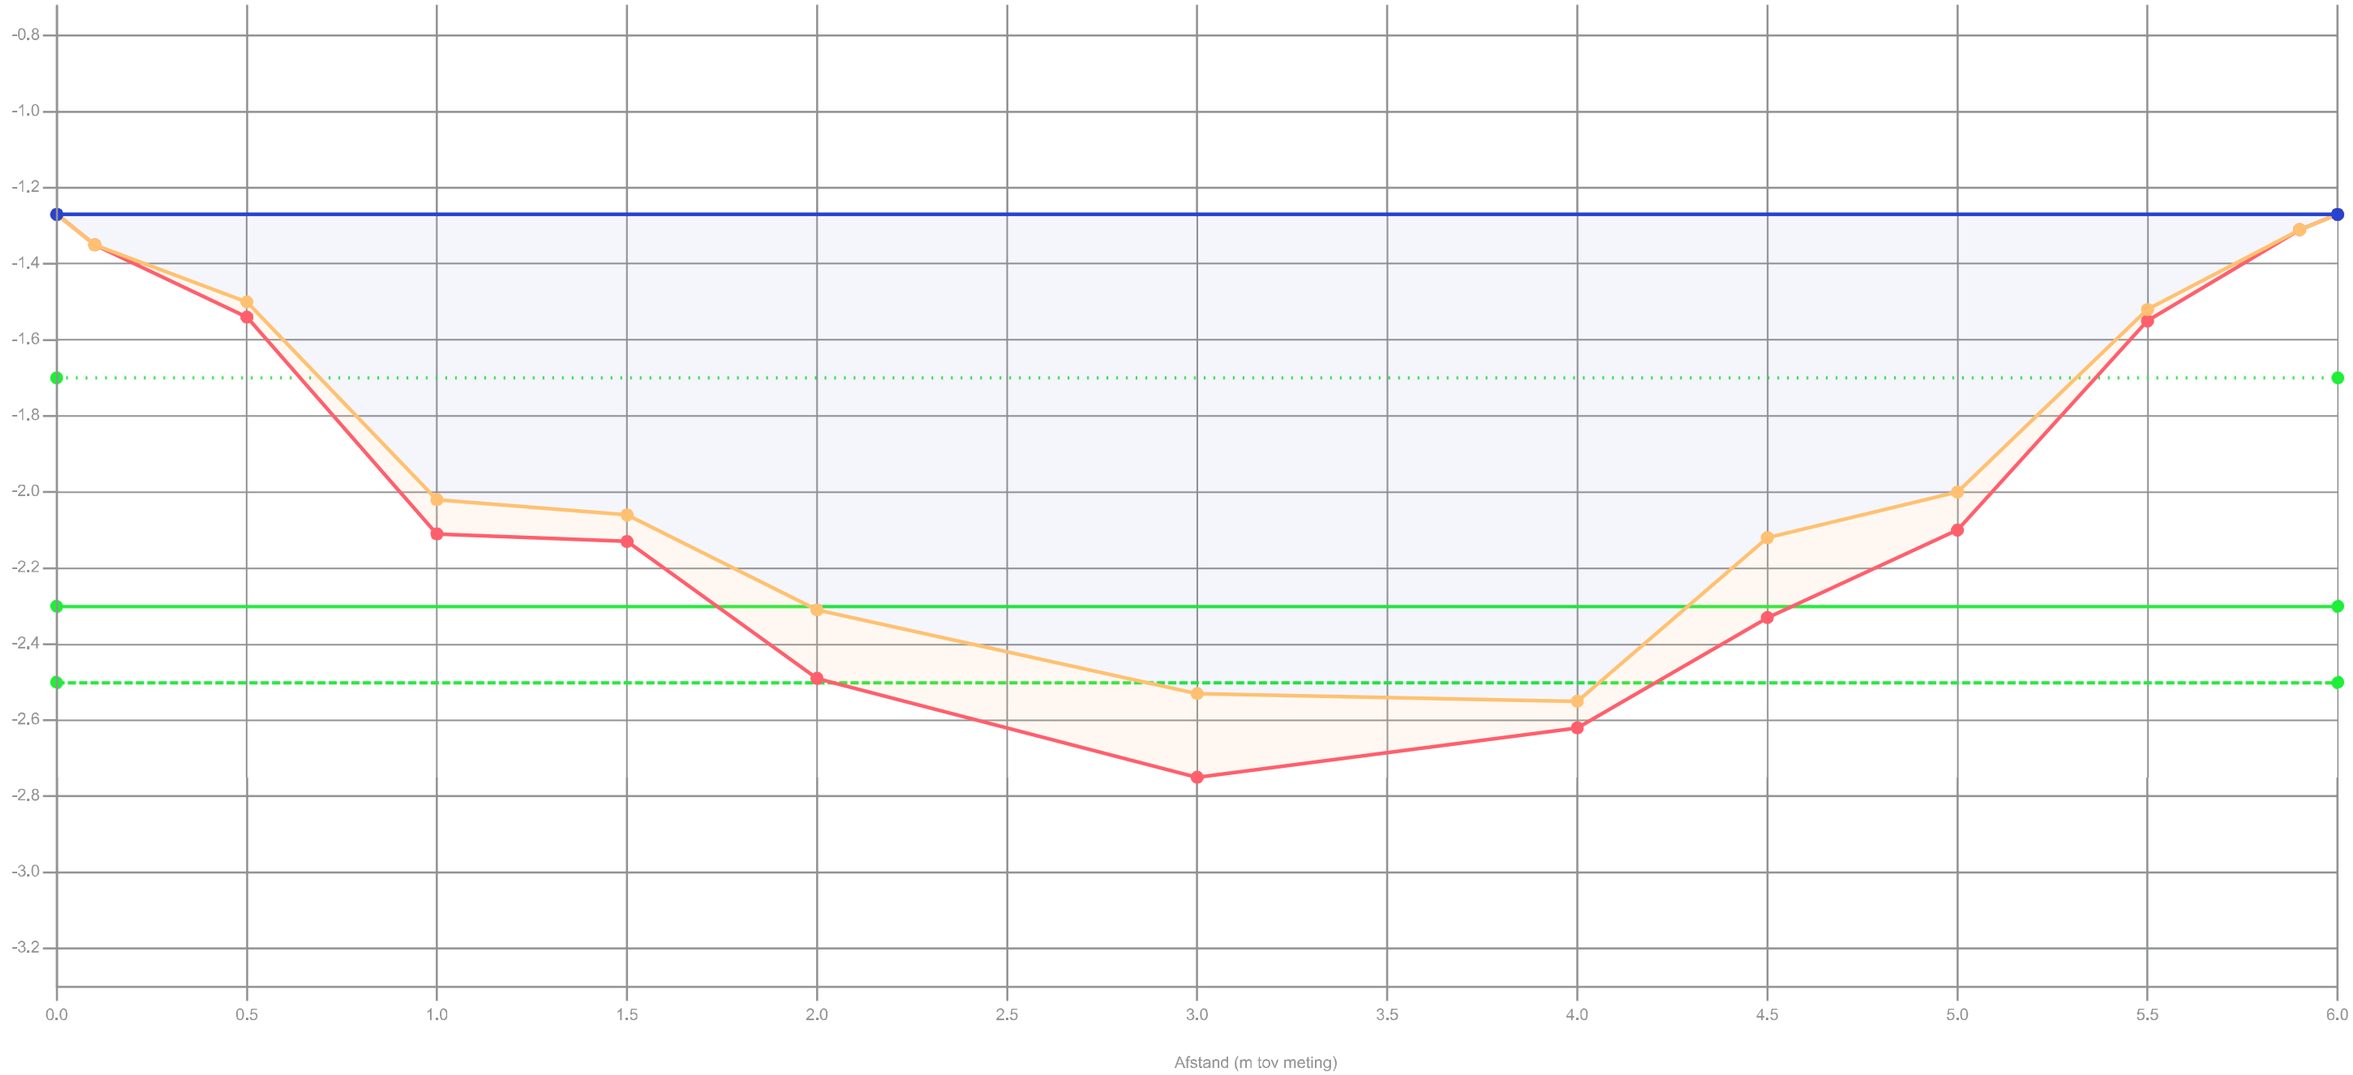

Legenda

- Gemeten waterniveau
- Controle boring
- Bovenkant slib
- Vastebodem
- Oever
- Legger

Patronen:

- Inpeiling
- Waterpeil legger
- Leggerprofiel
- Onderhoudsprofiel


Waterpeil legger / Schouwpeil	-1.70 mNAP	Opnamepeil inpeiling	-1.27 mNAP
Leggerniveau	-2.30 mNAP	Max. diepte inp.	0.85 m tov waterpeil legger
Onderhoudsniveau	-2.50 mNAP		
Representatieve lengte	45.00 m		

Opdrachtgever	Gemeente Oudewater
Projectcode	TI23168
Projectnaam	Voorbereiding baggerwerk 2024 Oudewater
Profiel	162
Monstervak	MV21
Opname op	10-7-2024
Status	Definitief
Leggerwaarden	Legger

export vanuit WIT op 5-9-2024

Tijhuis Ingenieurs BV
tel. 0229 - 272 000
info@tijhuisingenieurs.nl
www.tijhuisingenieurs.nl

Profiel: 163

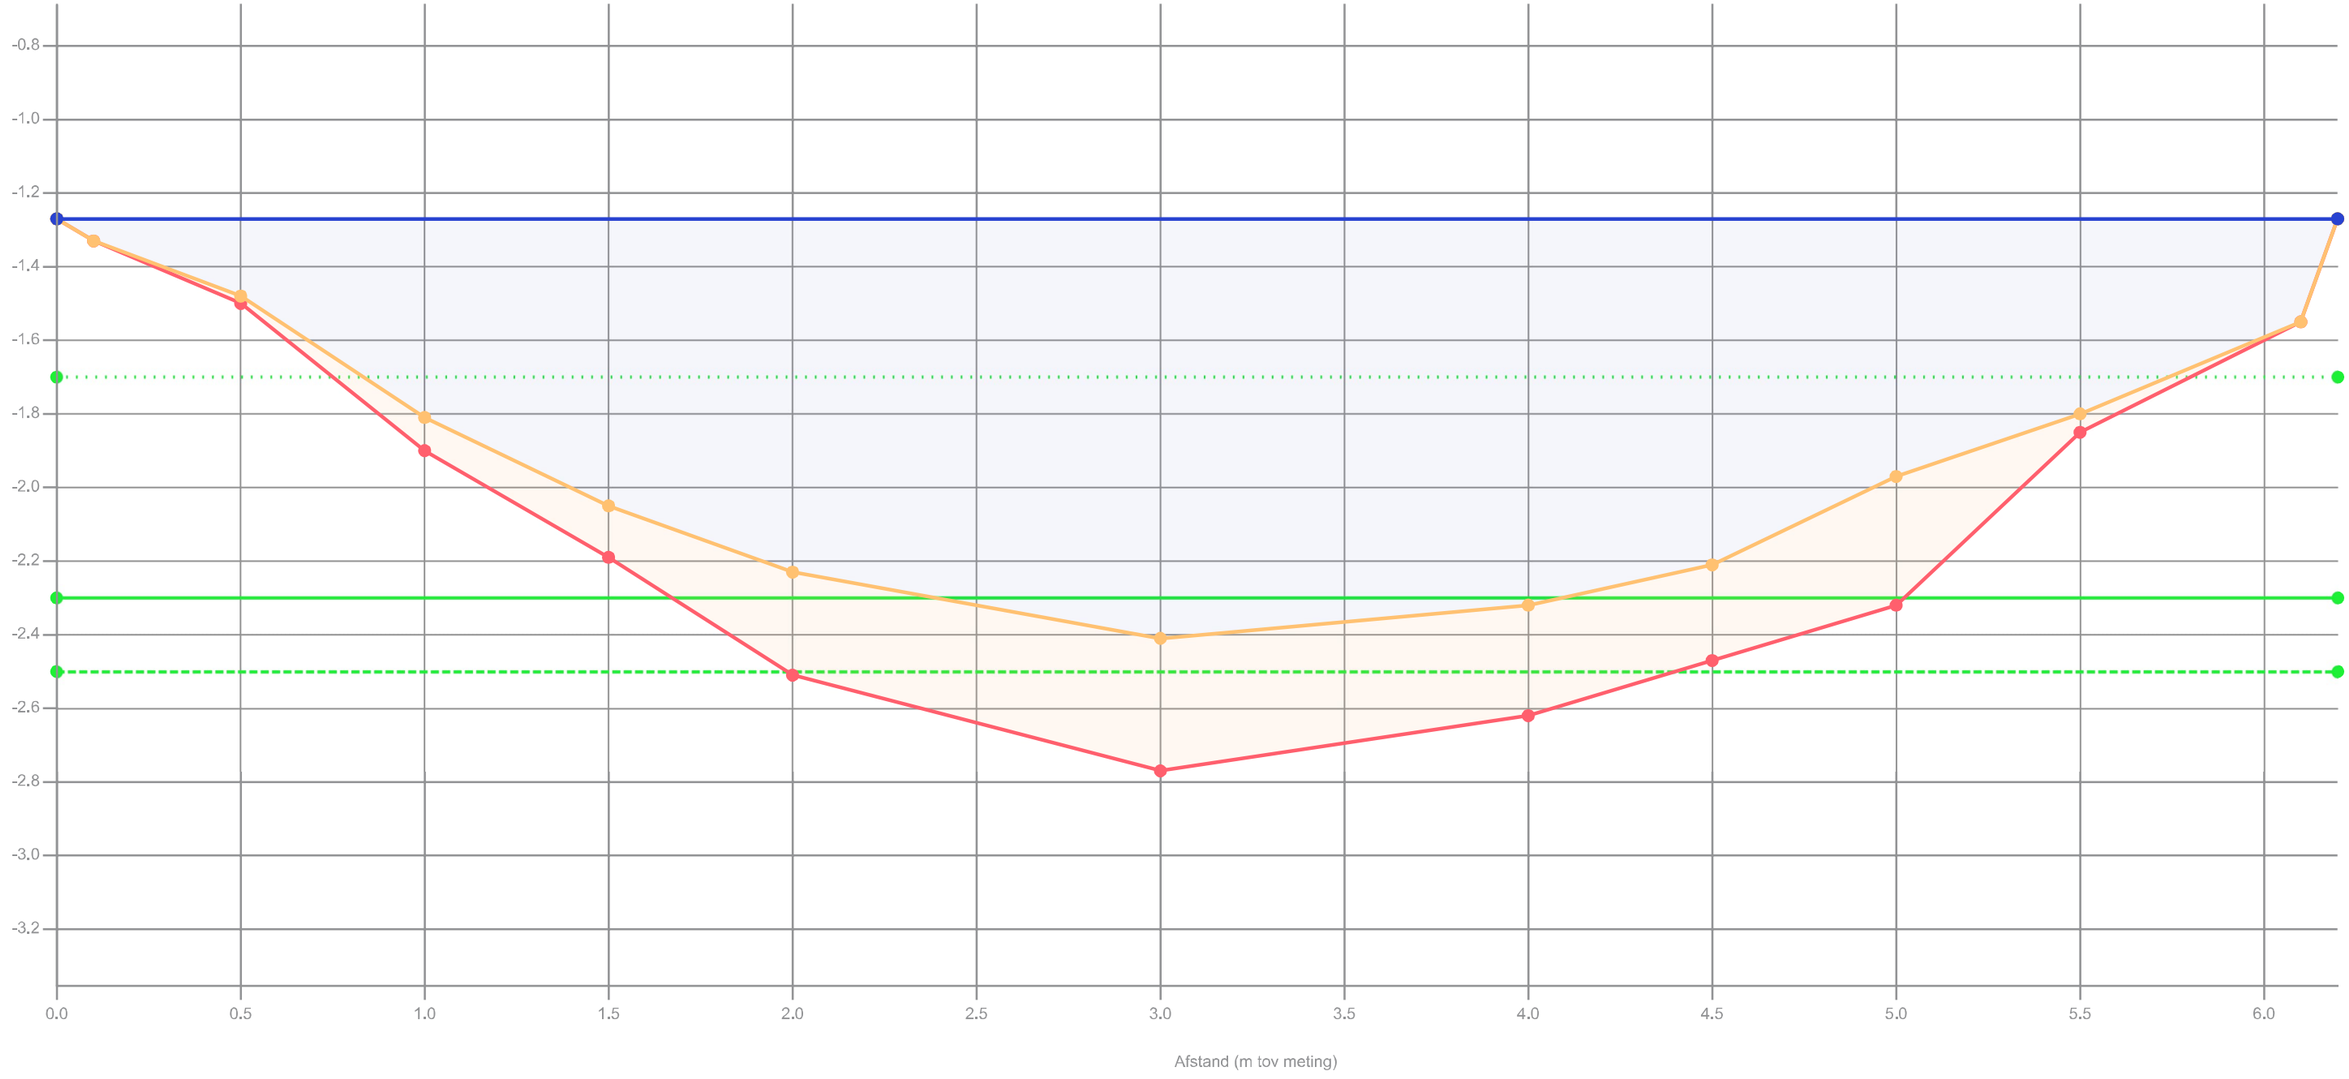

Legenda

- Gemeten waterniveau
- Controle boring
- Bovenkant slib
- Vastebodem
- Oever
- Legger

Patronen:

- Inpeiling
- Waterpeil legger
- Leggerprofiel
- Onderhoudsprofiel


Waterpeil legger / Schouwpeil	-1.70 mNAP	Opnamepeil inpeiling	-1.27 mNAP
Leggerniveau	-2.30 mNAP	Max. diepte inp.	0.71 m tov waterpeil legger
Onderhoudsniveau	-2.50 mNAP		
Representatieve lengte	50.00 m		

Opdrachtgever	Gemeente Oudewater
Projectcode	TI23168
Projectnaam	Voorbereiding baggerwerk 2024 Oudewater
Profiel	163
Monstervak	MV21
Opname op	10-7-2024
Status	Definitief
Leggerwaarden	Legger

export vanuit WIT op 5-9-2024

Tijhuis Ingenieurs BV
tel. 0229 - 272 000
info@tijhuisingenieurs.nl
www.tijhuisingenieurs.nl

Profiel: 164

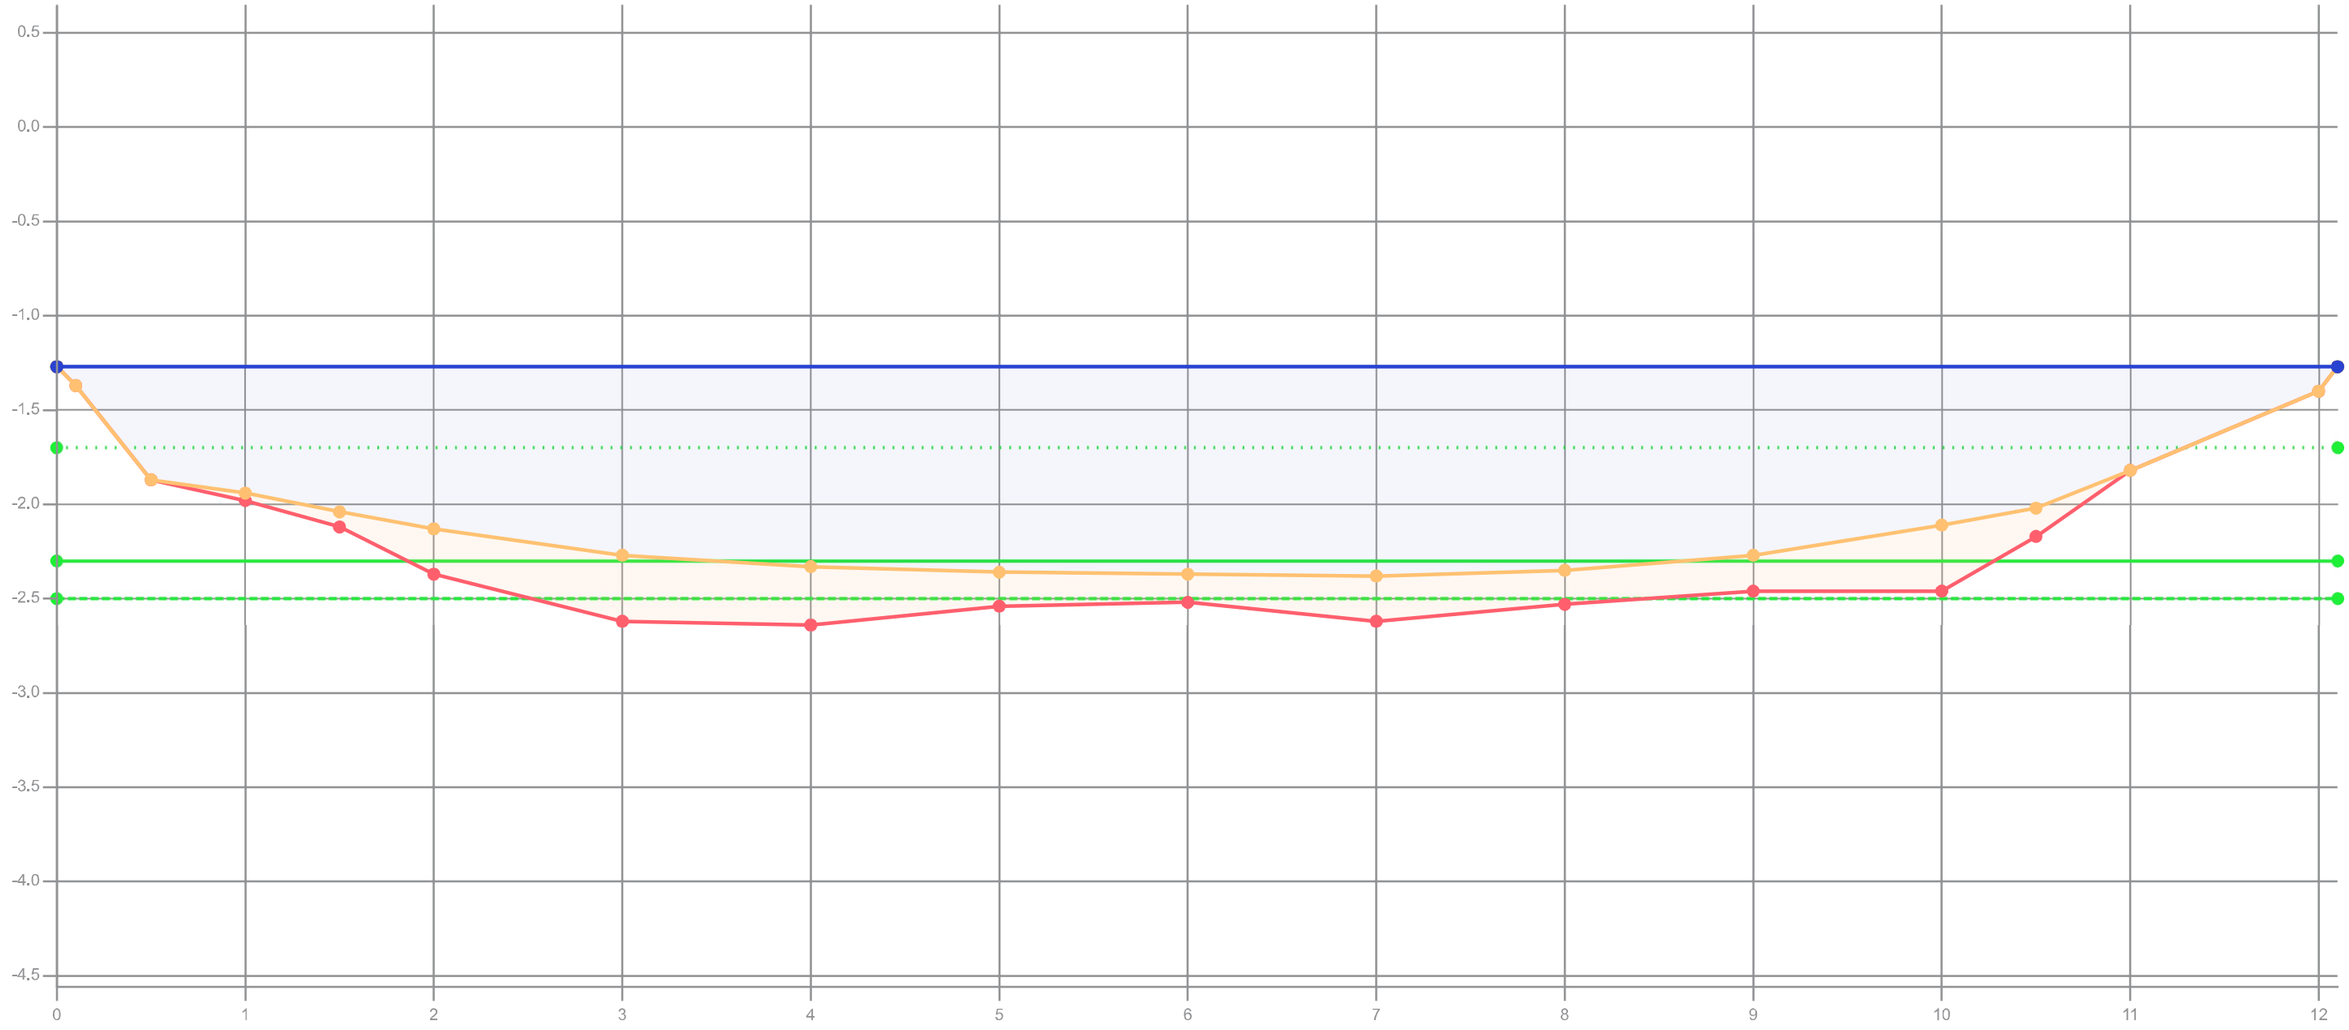

Legenda

- Gemeten waterniveau
- Controle boring
- Bovenkant slib
- Vastebodem
- Oever
- Legger

Patronen:

- Inpeiling
- Waterpeil legger
- Leggerprofiel
- Onderhoudsprofiel


Waterpeil legger / Schouwpeil	-1.70 mNAP	Opnamepeil inpeiling	-1.27 mNAP
Leggerniveau	-2.30 mNAP	Max. diepte inp.	0.68 m tov waterpeil legger
Onderhoudsniveau	-2.50 mNAP		
Representatieve lengte	27.00 m		

Opdrachtgever	Gemeente Oudewater
Projectcode	TI23168
Projectnaam	Voorbereiding baggerwerk 2024 Oudewater
Profiel	164
Monstervak	MV21
Opname op	10-7-2024
Status	Definitief
Leggerwaarden	Legger

export vanuit WIT op 5-9-2024

Tijhuis Ingenieurs BV
tel. 0229 - 272 000
info@tijhuisingenieurs.nl
www.tijhuisingenieurs.nl

Profiel: 165

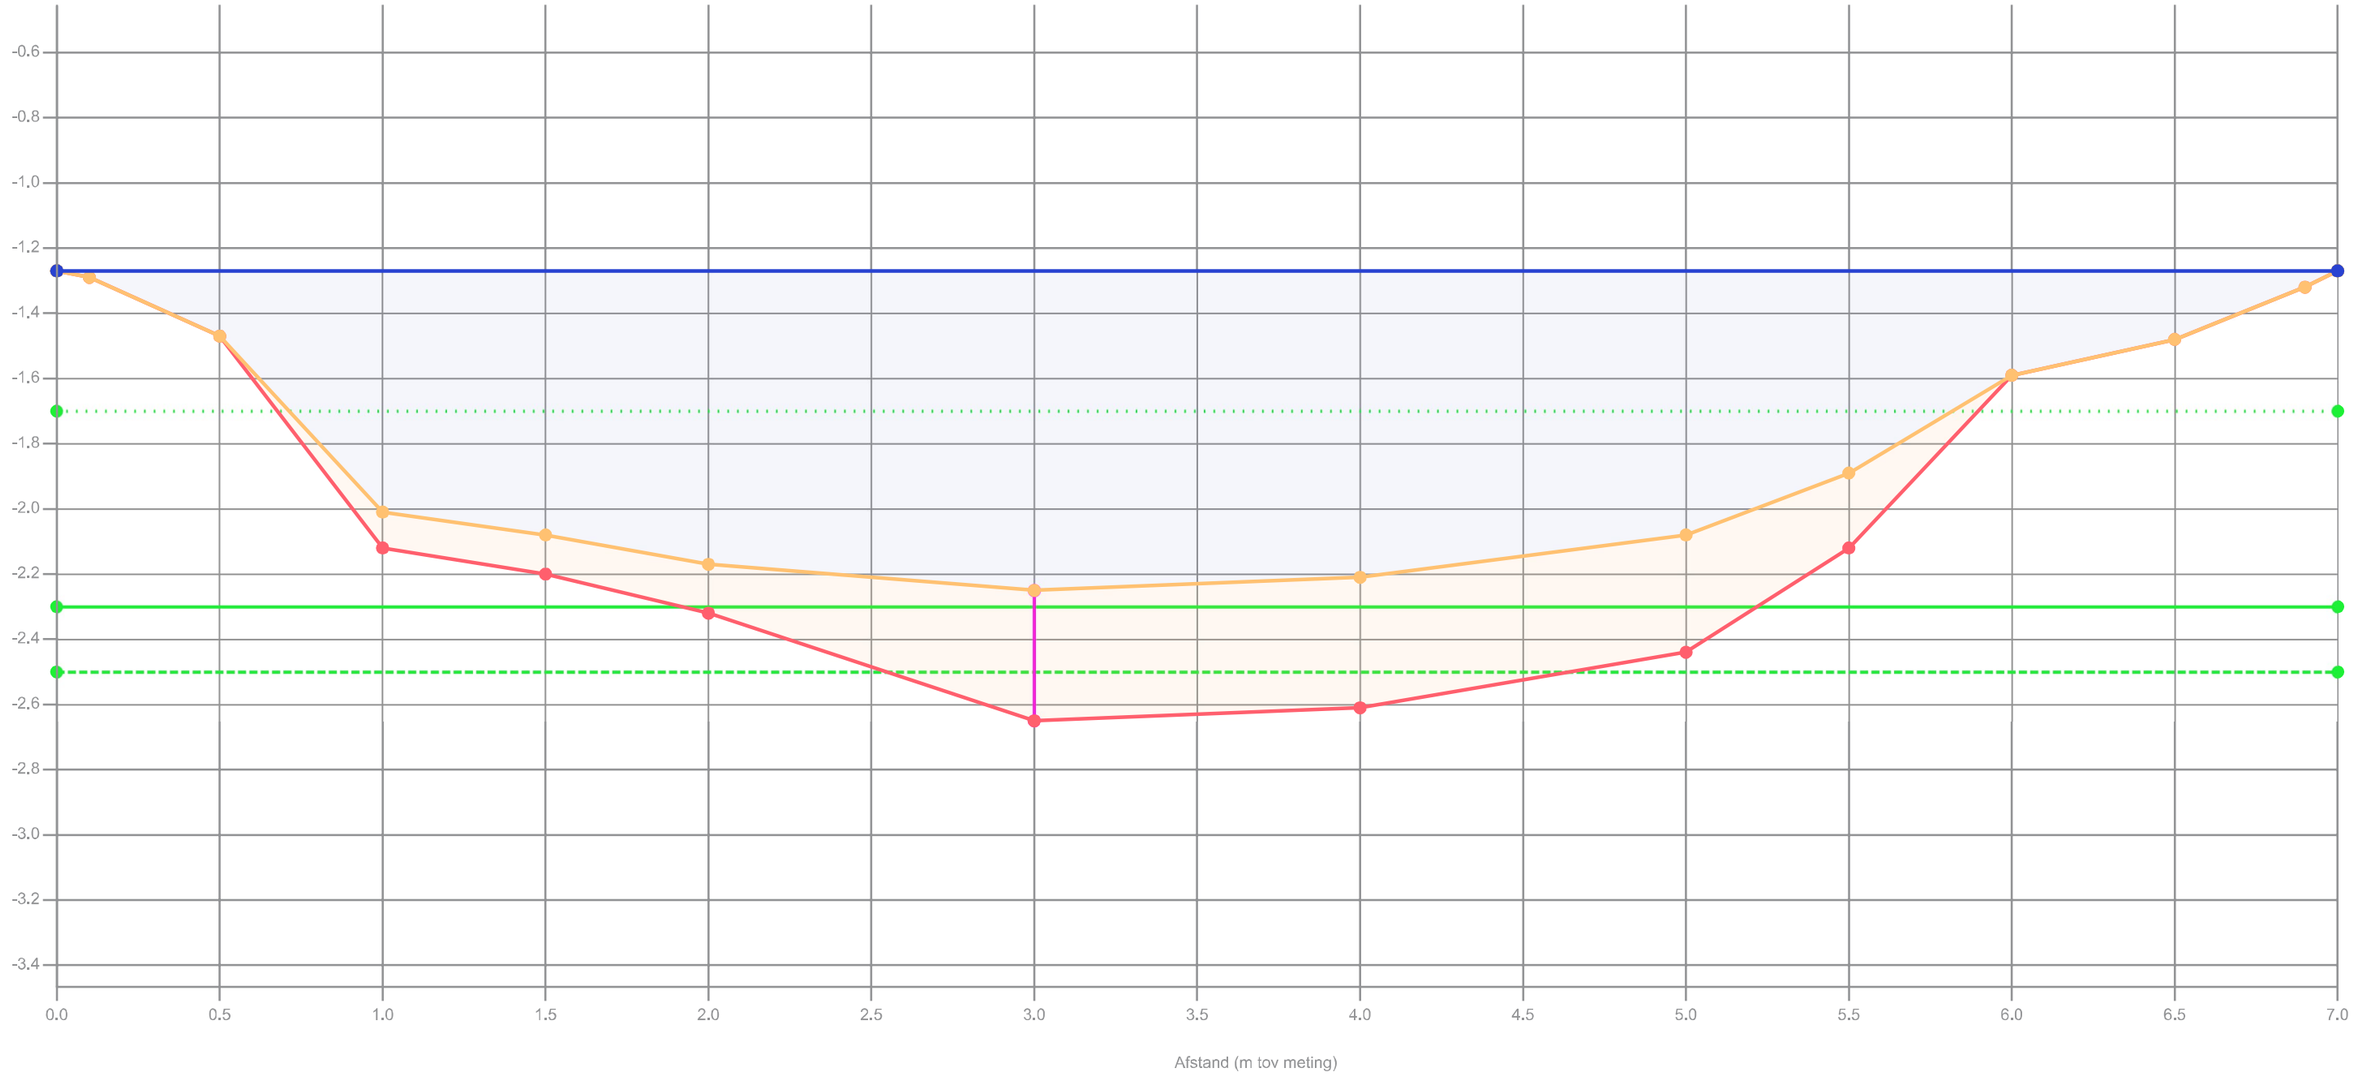

Legenda

- Gemeten waterniveau
- Controle boring
- Bovenkant slib
- Vastebodem
- Oever
- Legger

Patronen:

- Inpeiling
- Waterpeil legger
- Leggerprofiel
- Onderhoudsprofiel


Waterpeil legger / Schouwpeil	-1.70 mNAP	Opnamepeil inpeiling	-1.27 mNAP
Leggerniveau	-2.30 mNAP	Max. diepte inp.	0.55 m tov waterpeil legger
Onderhoudsniveau	-2.50 mNAP		
Representatieve lengte	76.00 m		

Opdrachtgever	Gemeente Oudewater
Projectcode	TI23168
Projectnaam	Voorbereiding baggerwerk 2024 Oudewater
Profiel	165
Monstervak	MV21
Opname op	10-7-2024
Status	Definitief
Leggerwaarden	Legger

export vanuit WIT op 5-9-2024

Tijhuis Ingenieurs BV
tel. 0229 - 272 000
info@tijhuisingenieurs.nl
www.tijhuisingenieurs.nl

Profiel: 166

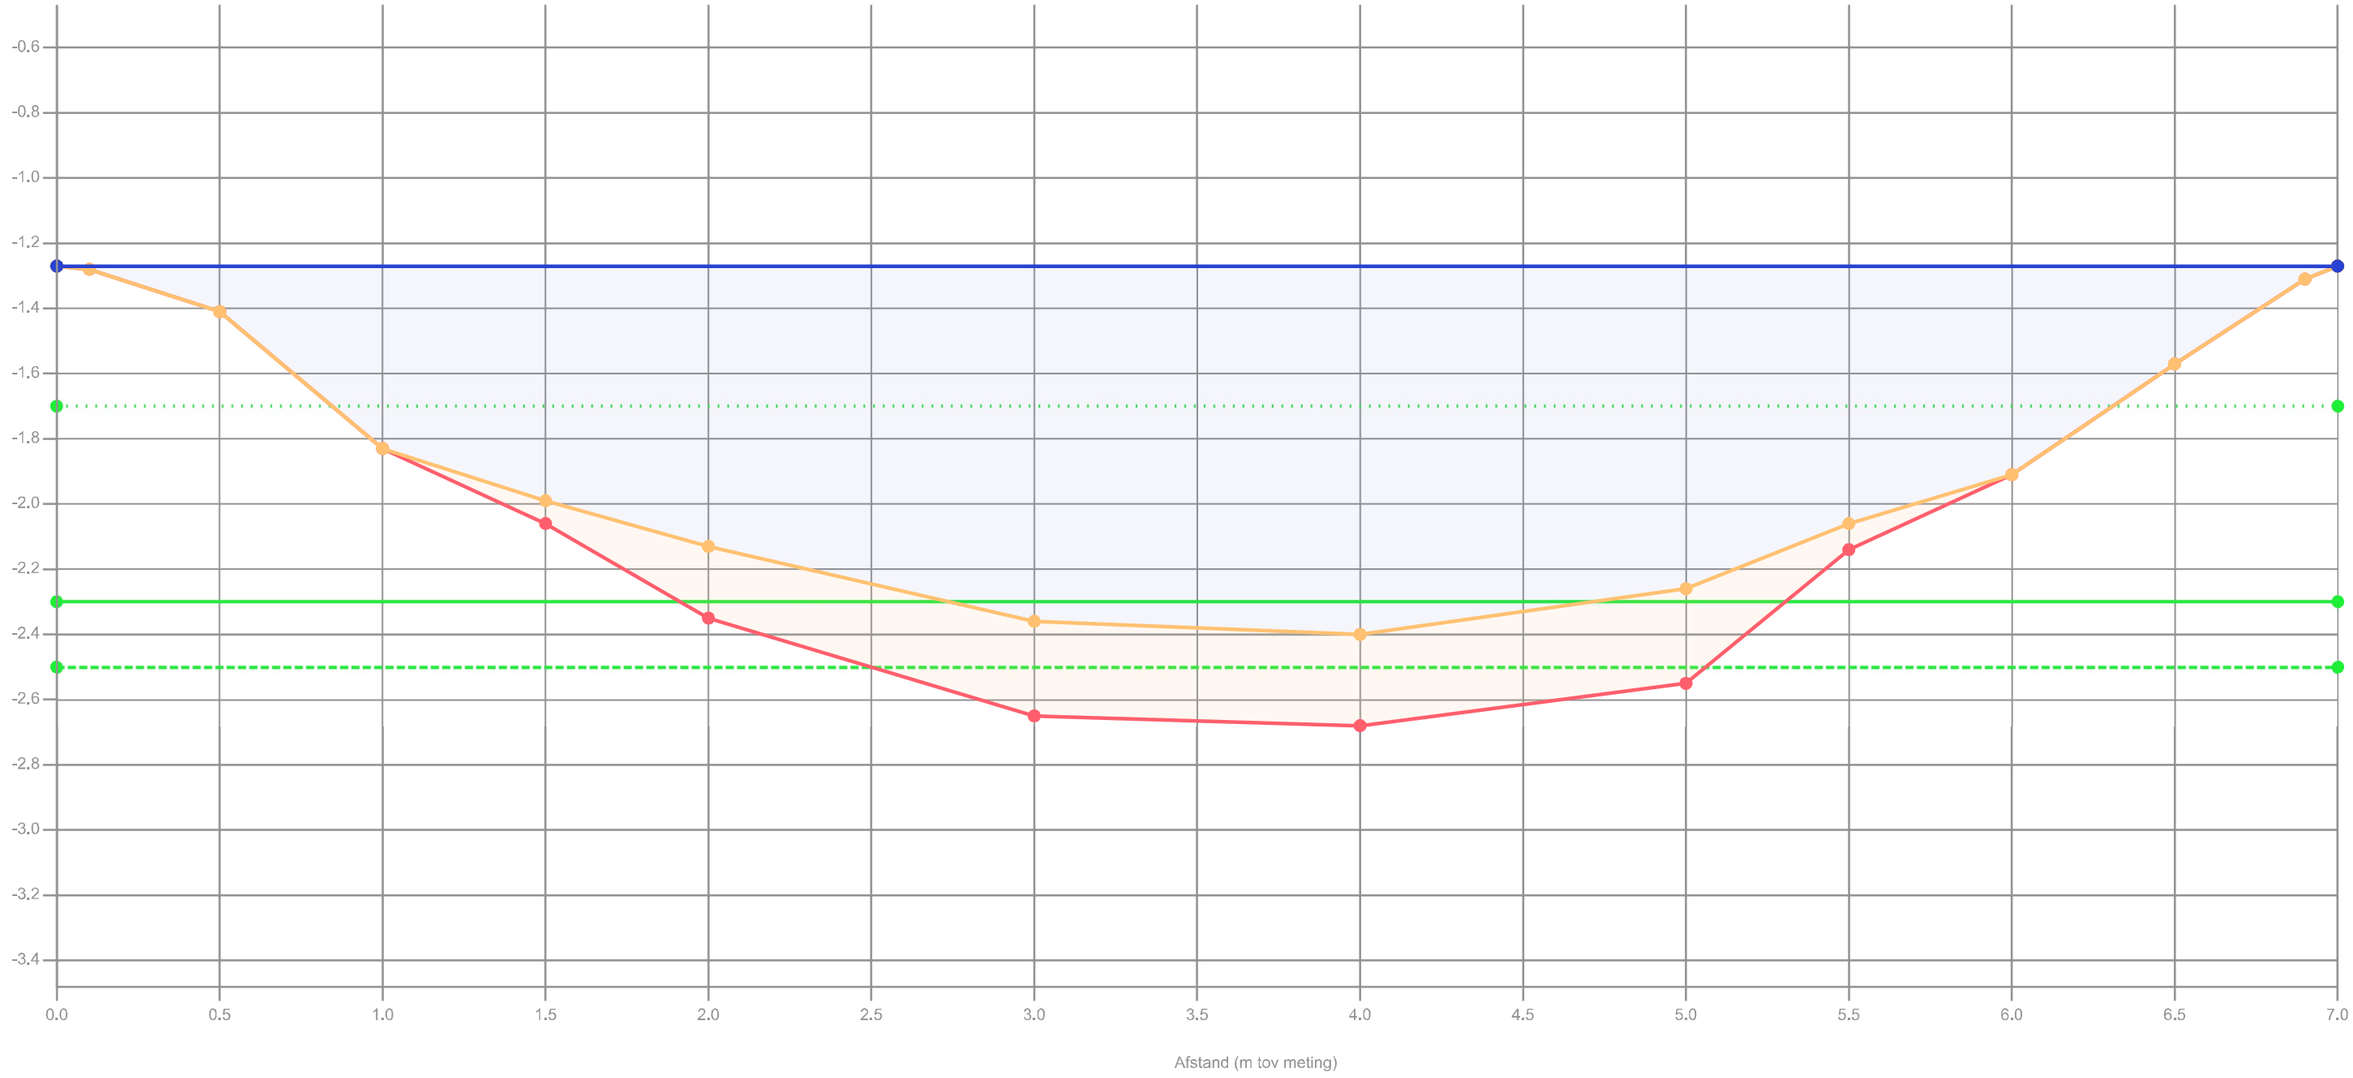

Legenda

- Gemeten waterniveau
- Controle boring
- Bovenkant slib
- Vastebodem
- Oever
- Legger

Patronen:

- Inpeiling
- Waterpeil legger
- Leggerprofiel
- Onderhoudsprofiel


Waterpeil legger / Schouwpeil	-1.70 mNAP	Opnamepeil inpeiling	-1.27 mNAP
Leggerniveau	-2.30 mNAP	Max. diepte inp.	0.7 m tov waterpeil legger
Onderhoudsniveau	-2.50 mNAP		
Representatieve lengte	66.00 m		

Opdrachtgever	Gemeente Oudewater
Projectcode	TI23168
Projectnaam	Voorbereiding baggerwerk 2024 Oudewater
Profiel	166
Monstervak	MV21
Opname op	10-7-2024
Status	Definitief
Leggerwaarden	Legger

export vanuit WIT op 5-9-2024

Tijhuis Ingenieurs BV
tel. 0229 - 272 000
info@tijhuisingenieurs.nl
www.tijhuisingenieurs.nl

Profiel: 167

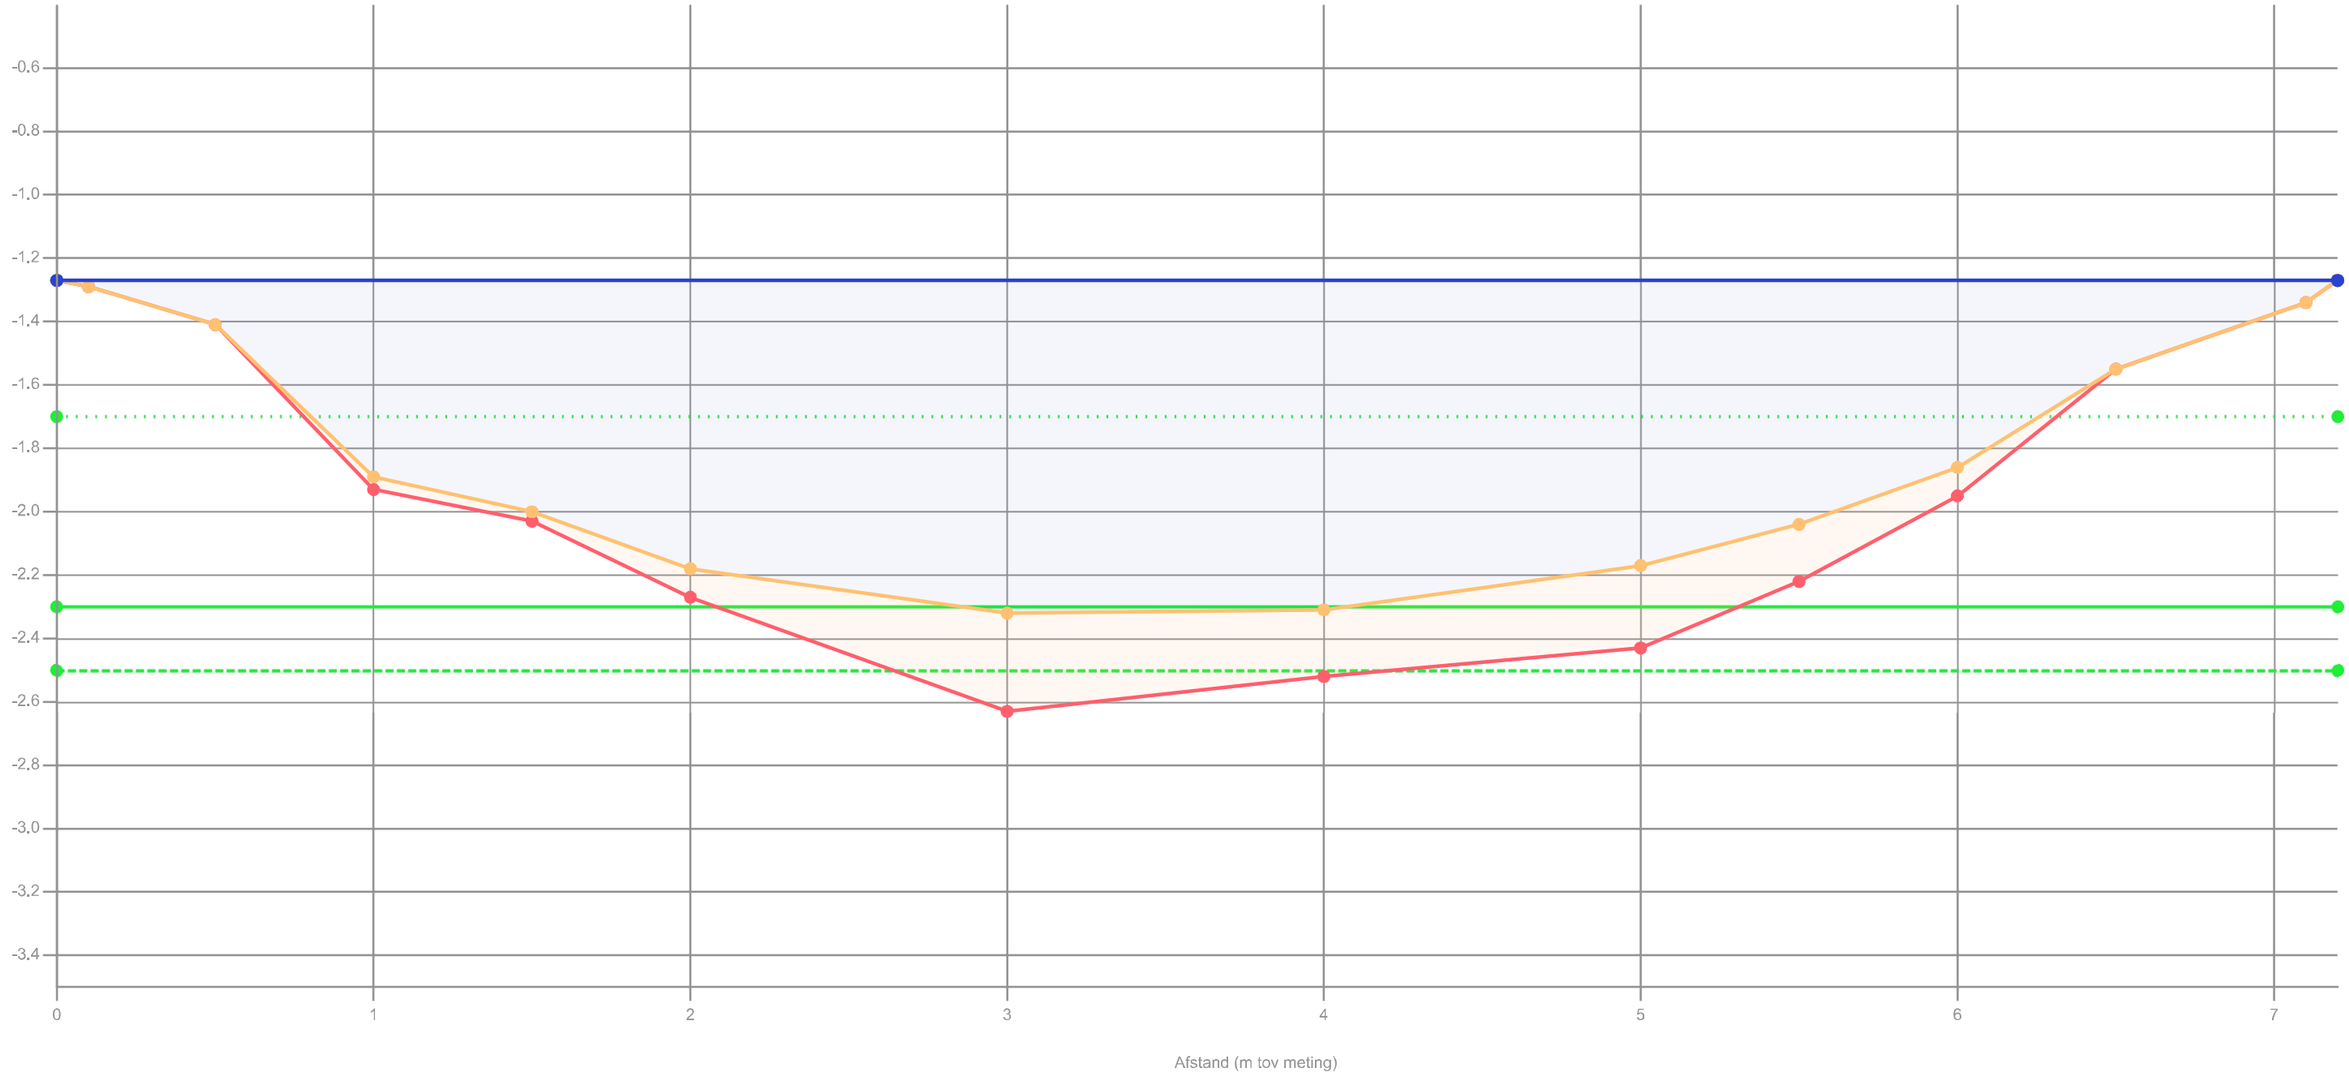

Legenda

- Gemeten waterniveau
- Controle boring
- Bovenkant slib
- Vastebodem
- Oever
- Legger

Patronen:

- Inpeiling
- Waterpeil legger
- Leggerprofiel
- Onderhoudsprofiel


Waterpeil legger / Schouwpeil	-1.70 mNAP	Opnamepeil inpeiling	-1.27 mNAP
Leggerniveau	-2.30 mNAP	Max. diepte inp.	0.62 m tov waterpeil legger
Onderhoudsniveau	-2.50 mNAP		
Representatieve lengte	79.00 m		

Opdrachtgever	Gemeente Oudewater
Projectcode	TI23168
Projectnaam	Voorbereiding baggerwerk 2024 Oudewater
Profiel	167
Monstervak	MV21
Opname op	10-7-2024
Status	Definitief
Leggerwaarden	Legger

export vanuit WIT op 5-9-2024

Tijhuis Ingenieurs BV
tel. 0229 - 272 000
info@tijhuisingenieurs.nl
www.tijhuisingenieurs.nl

Profiel: 168

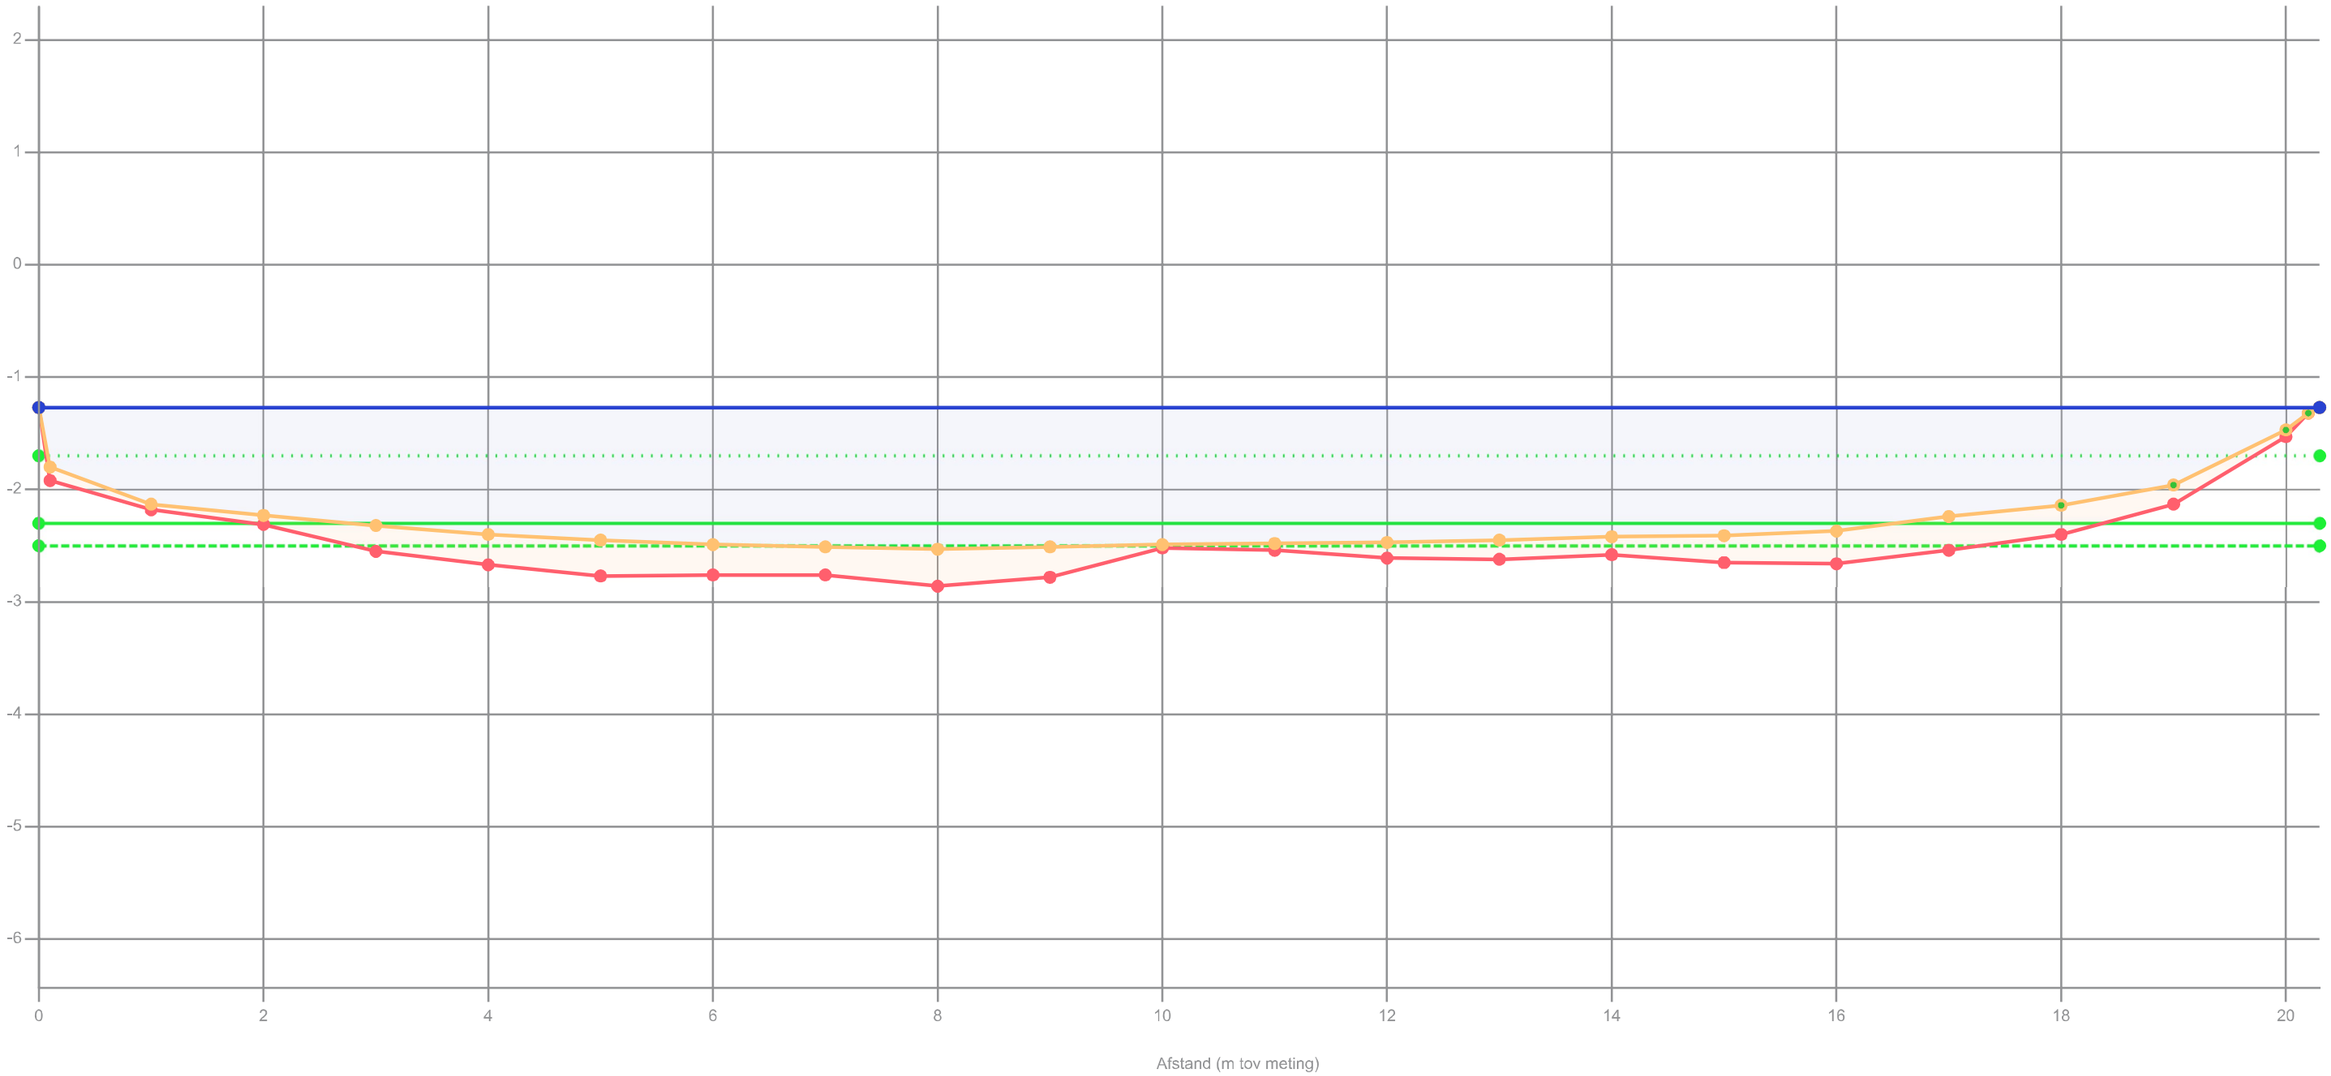

Legenda

- Gemeten waterniveau
- Controle boring
- Bovenkant slib
- Vastebodem
- Oever
- Legger

Patronen:

- Inpeiling
- Waterpeil legger
- Leggerprofiel
- Onderhoudsprofiel


Waterpeil legger / Schouwpeil	-1.70 mNAP	Opnamepeil inpeiling	-1.27 mNAP
Leggerniveau	-2.30 mNAP	Max. diepte inp.	0.83 m tov waterpeil legger
Onderhoudsniveau	-2.50 mNAP		
Representatieve lengte	29.00 m		

Opdrachtgever	Gemeente Oudewater
Projectcode	TI23168
Projectnaam	Voorbereiding baggerwerk 2024 Oudewater
Profiel	168
Monstervak	MV21
Opname op	10-7-2024
Status	Definitief
Leggerwaarden	Legger

export vanuit WIT op 5-9-2024

Tijhuis Ingenieurs BV
tel. 0229 - 272 000
info@tijhuisingenieurs.nl
www.tijhuisingenieurs.nl

Profiel: 169

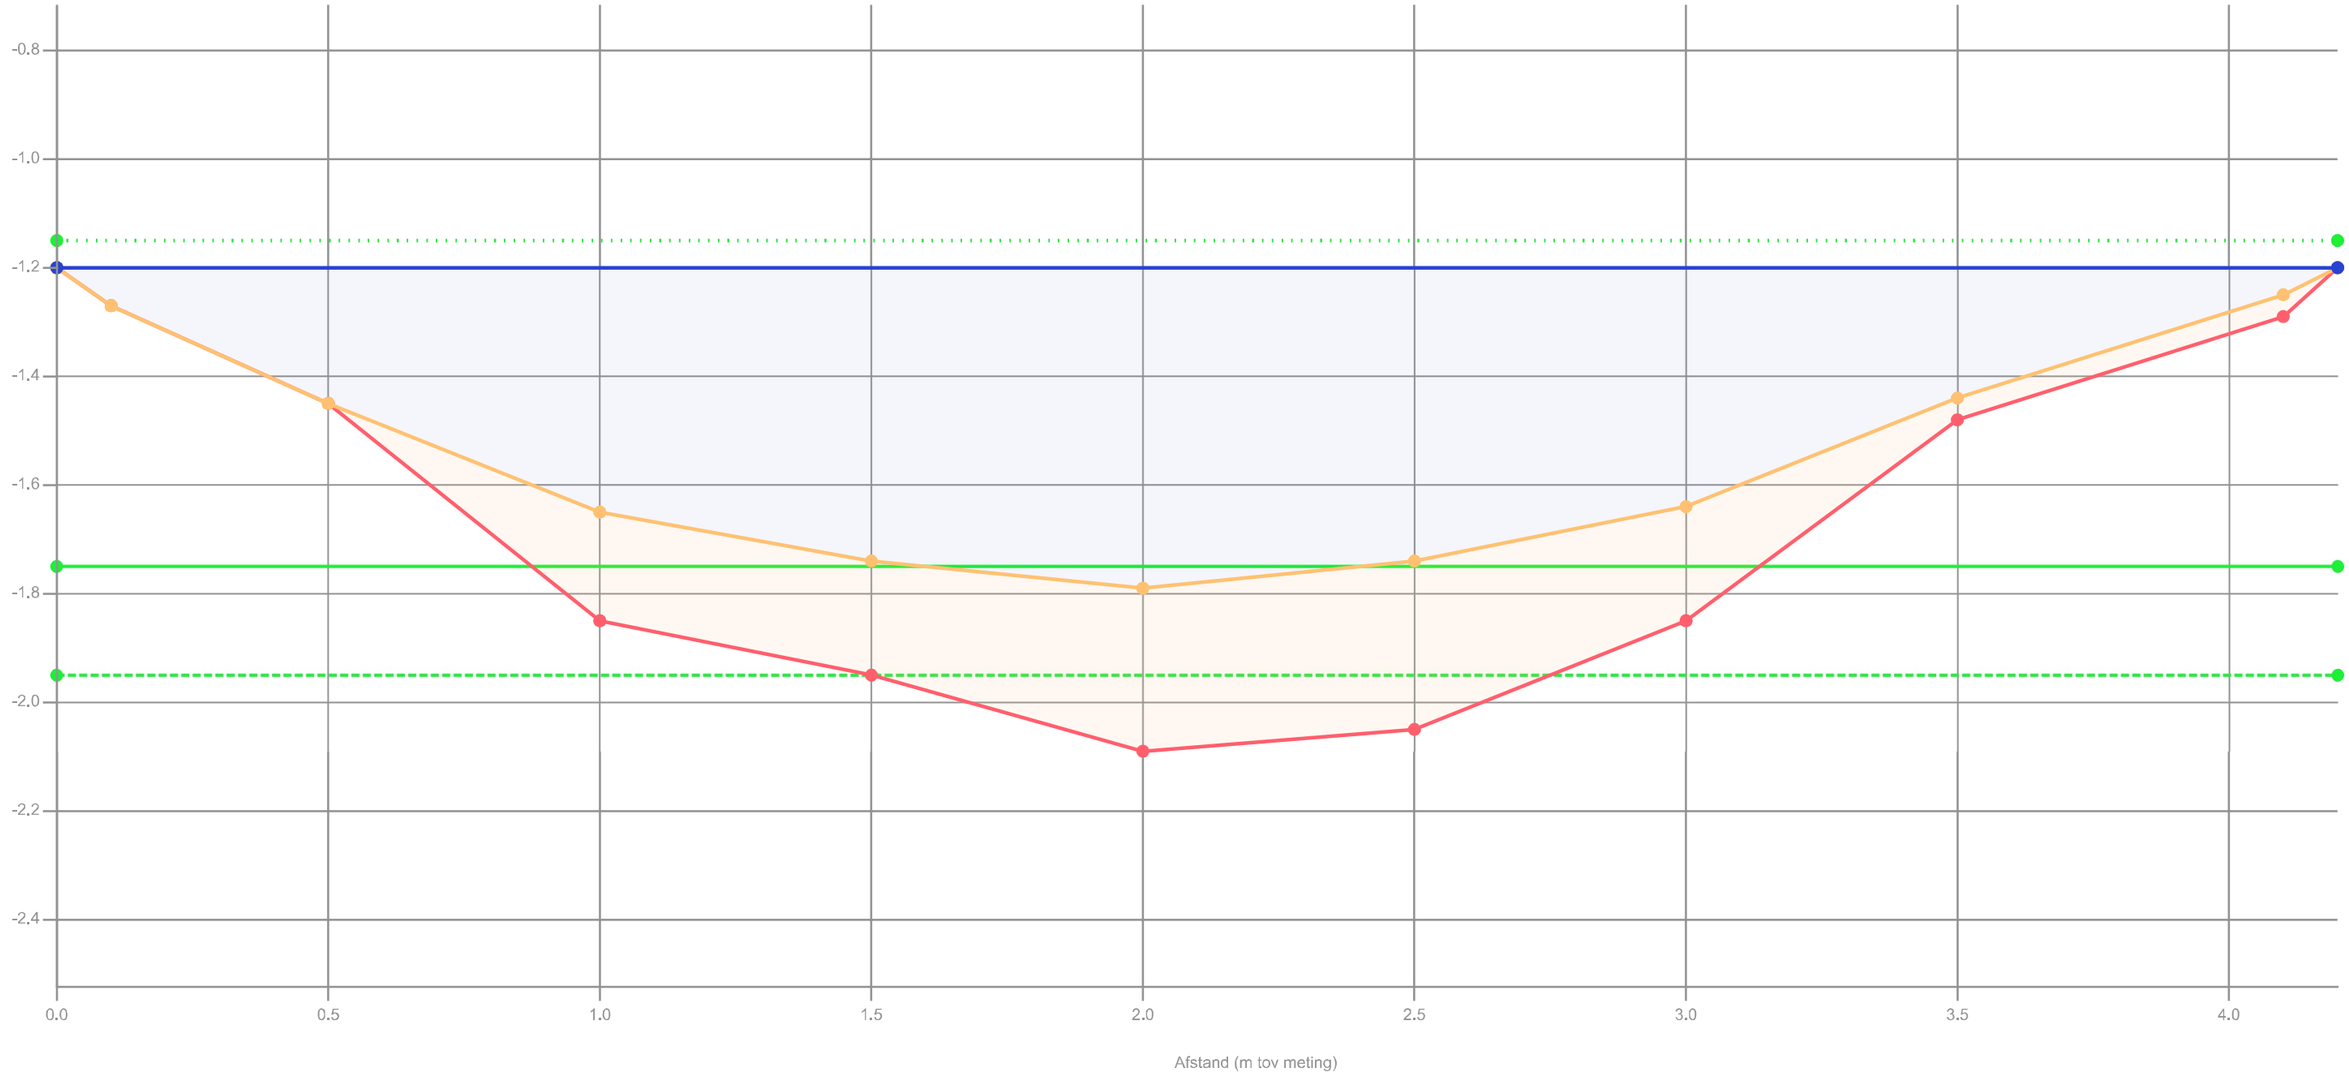

Legenda

- Gemeten waterniveau
- Controle boring
- Bovenkant slib
- Vastebodem
- Oever
- Legger

Patronen:

- Inpeiling
- Waterpeil legger
- Leggerprofiel
- Onderhoudsprofiel

Waterpeil legger / Schouwpeil	-1.15 mNAP	Opnamepeil inpeiling	-1.20 mNAP
Leggerniveau	-1.75 mNAP	Max. diepte inp.	0.64 m tov waterpeil legger
Onderhoudsniveau	-1.95 mNAP		
Representatieve lengte	50.00 m		


Opdrachtgever	Gemeente Oudewater
Projectcode	TI23168
Projectnaam	Voorbereiding baggerwerk 2024 Oudewater
Profiel	169
Monstervak	MV22
Opname op	10-7-2024
Status	Definitief
Leggerwaarden	Legger

export vanuit WIT op 5-9-2024

Tijhuis Ingenieurs

Tijhuis Ingenieurs BV
tel. 0229 - 272 000
info@tijhuisingenieurs.nl
www.tijhuisingenieurs.nl

Profiel: 170

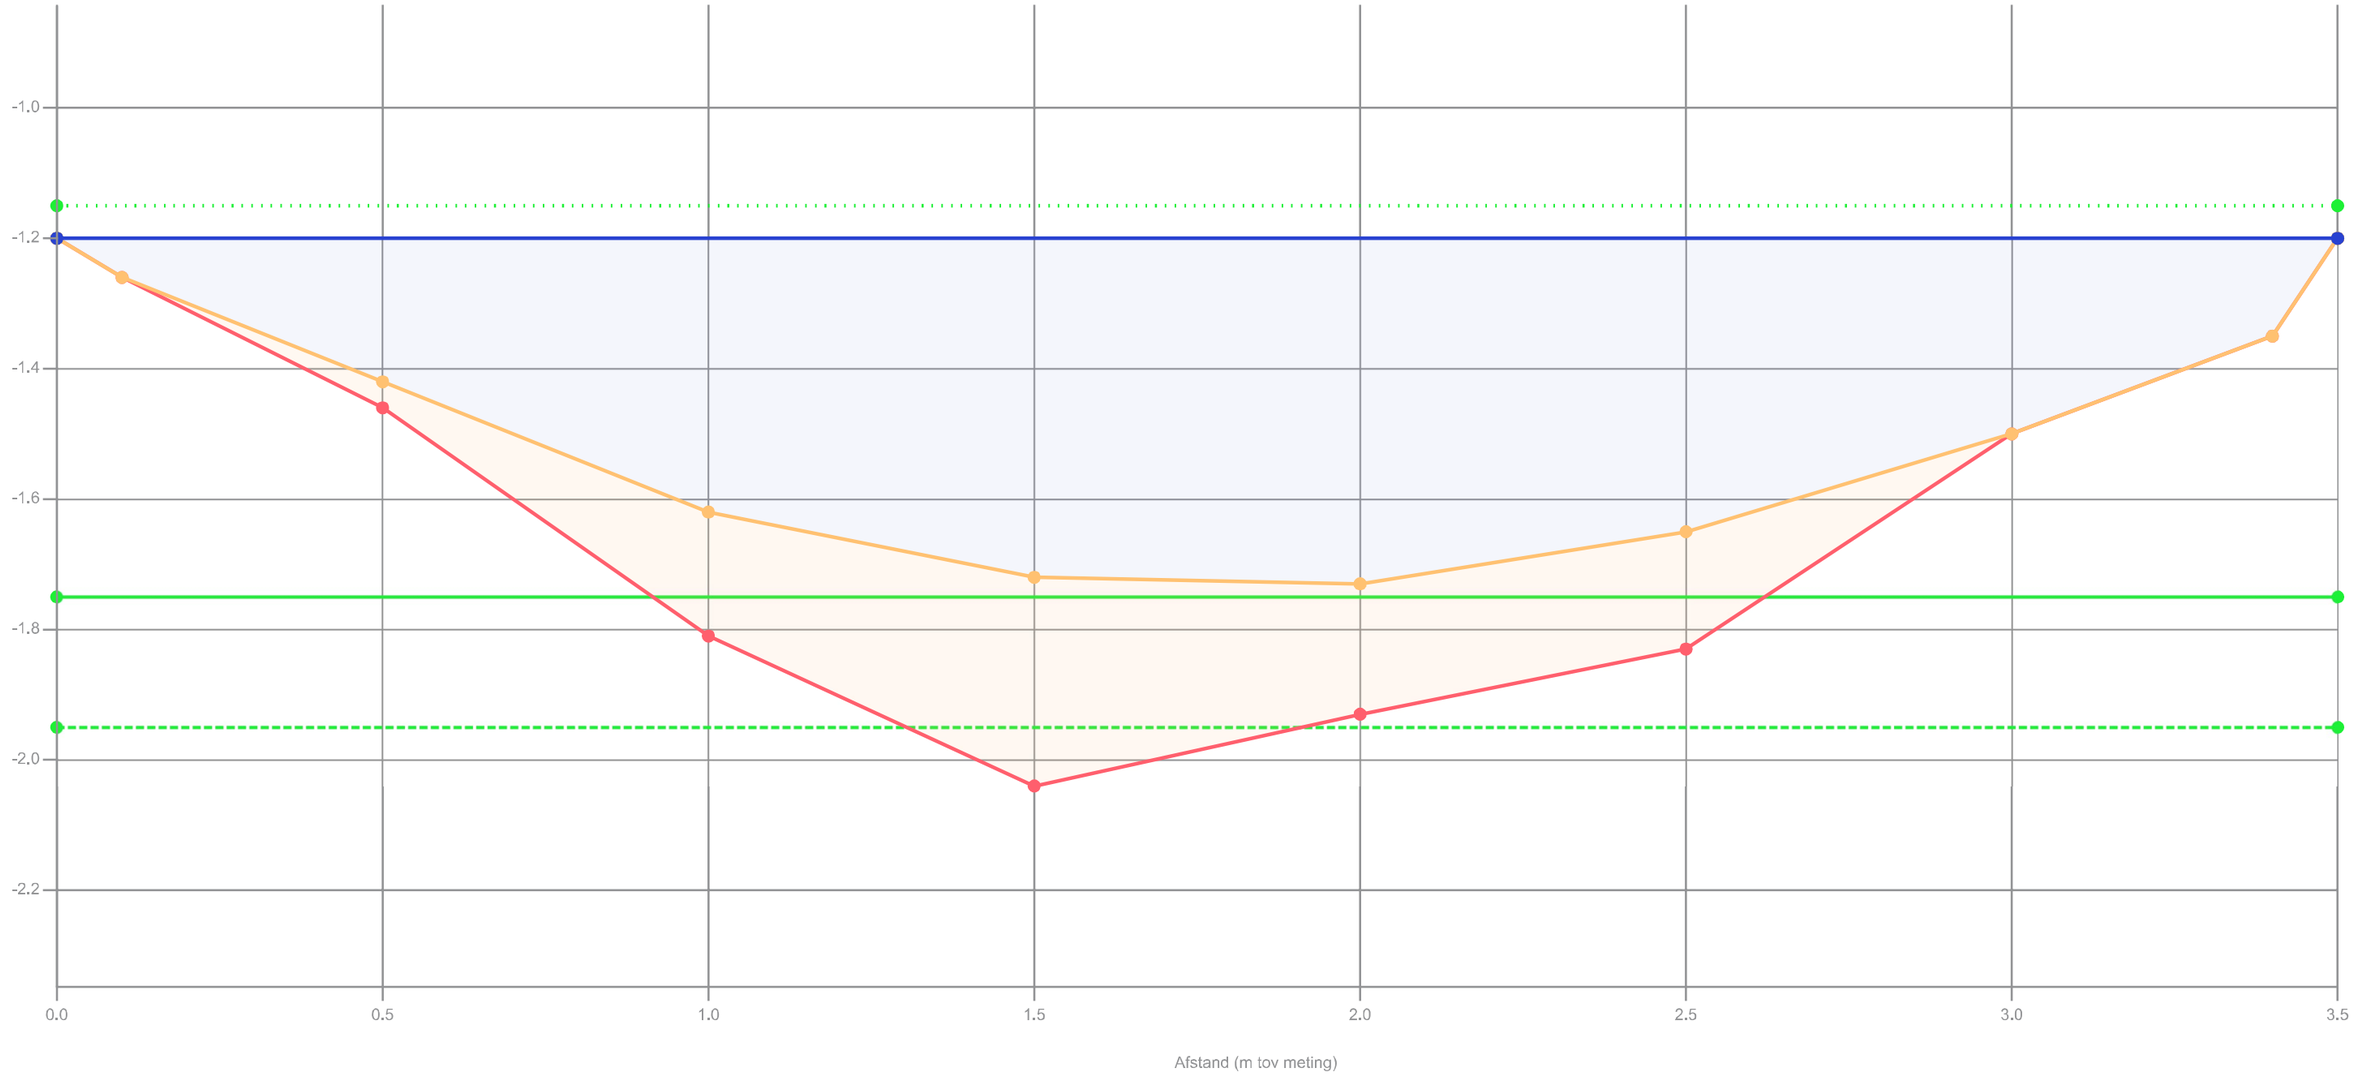

Legenda

- Gemeten waterniveau
- Controle boring
- Bovenkant slib
- Vastebodem
- Oever
- Legger

Patronen:

- Inpeiling
- Waterpeil legger
- Leggerprofiel
- Onderhoudsprofiel


Waterpeil legger / Schouwpeil	-1.15 mNAP	Opnamepeil inpeiling	-1.20 mNAP
Leggerniveau	-1.75 mNAP	Max. diepte inp.	0.58 m tov waterpeil legger
Onderhoudsniveau	-1.95 mNAP		
Representatieve lengte	52.00 m		

Opdrachtgever	Gemeente Oudewater
Projectcode	TI23168
Projectnaam	Voorbereiding baggerwerk 2024 Oudewater
Profiel	170
Monstervak	MV22
Opname op	10-7-2024
Status	Definitief
Leggerwaarden	Legger

export vanuit WIT op 5-9-2024

Tijhuis Ingenieurs BV
tel. 0229 - 272 000
info@tijhuisingenieurs.nl
www.tijhuisingenieurs.nl

Profiel: 171

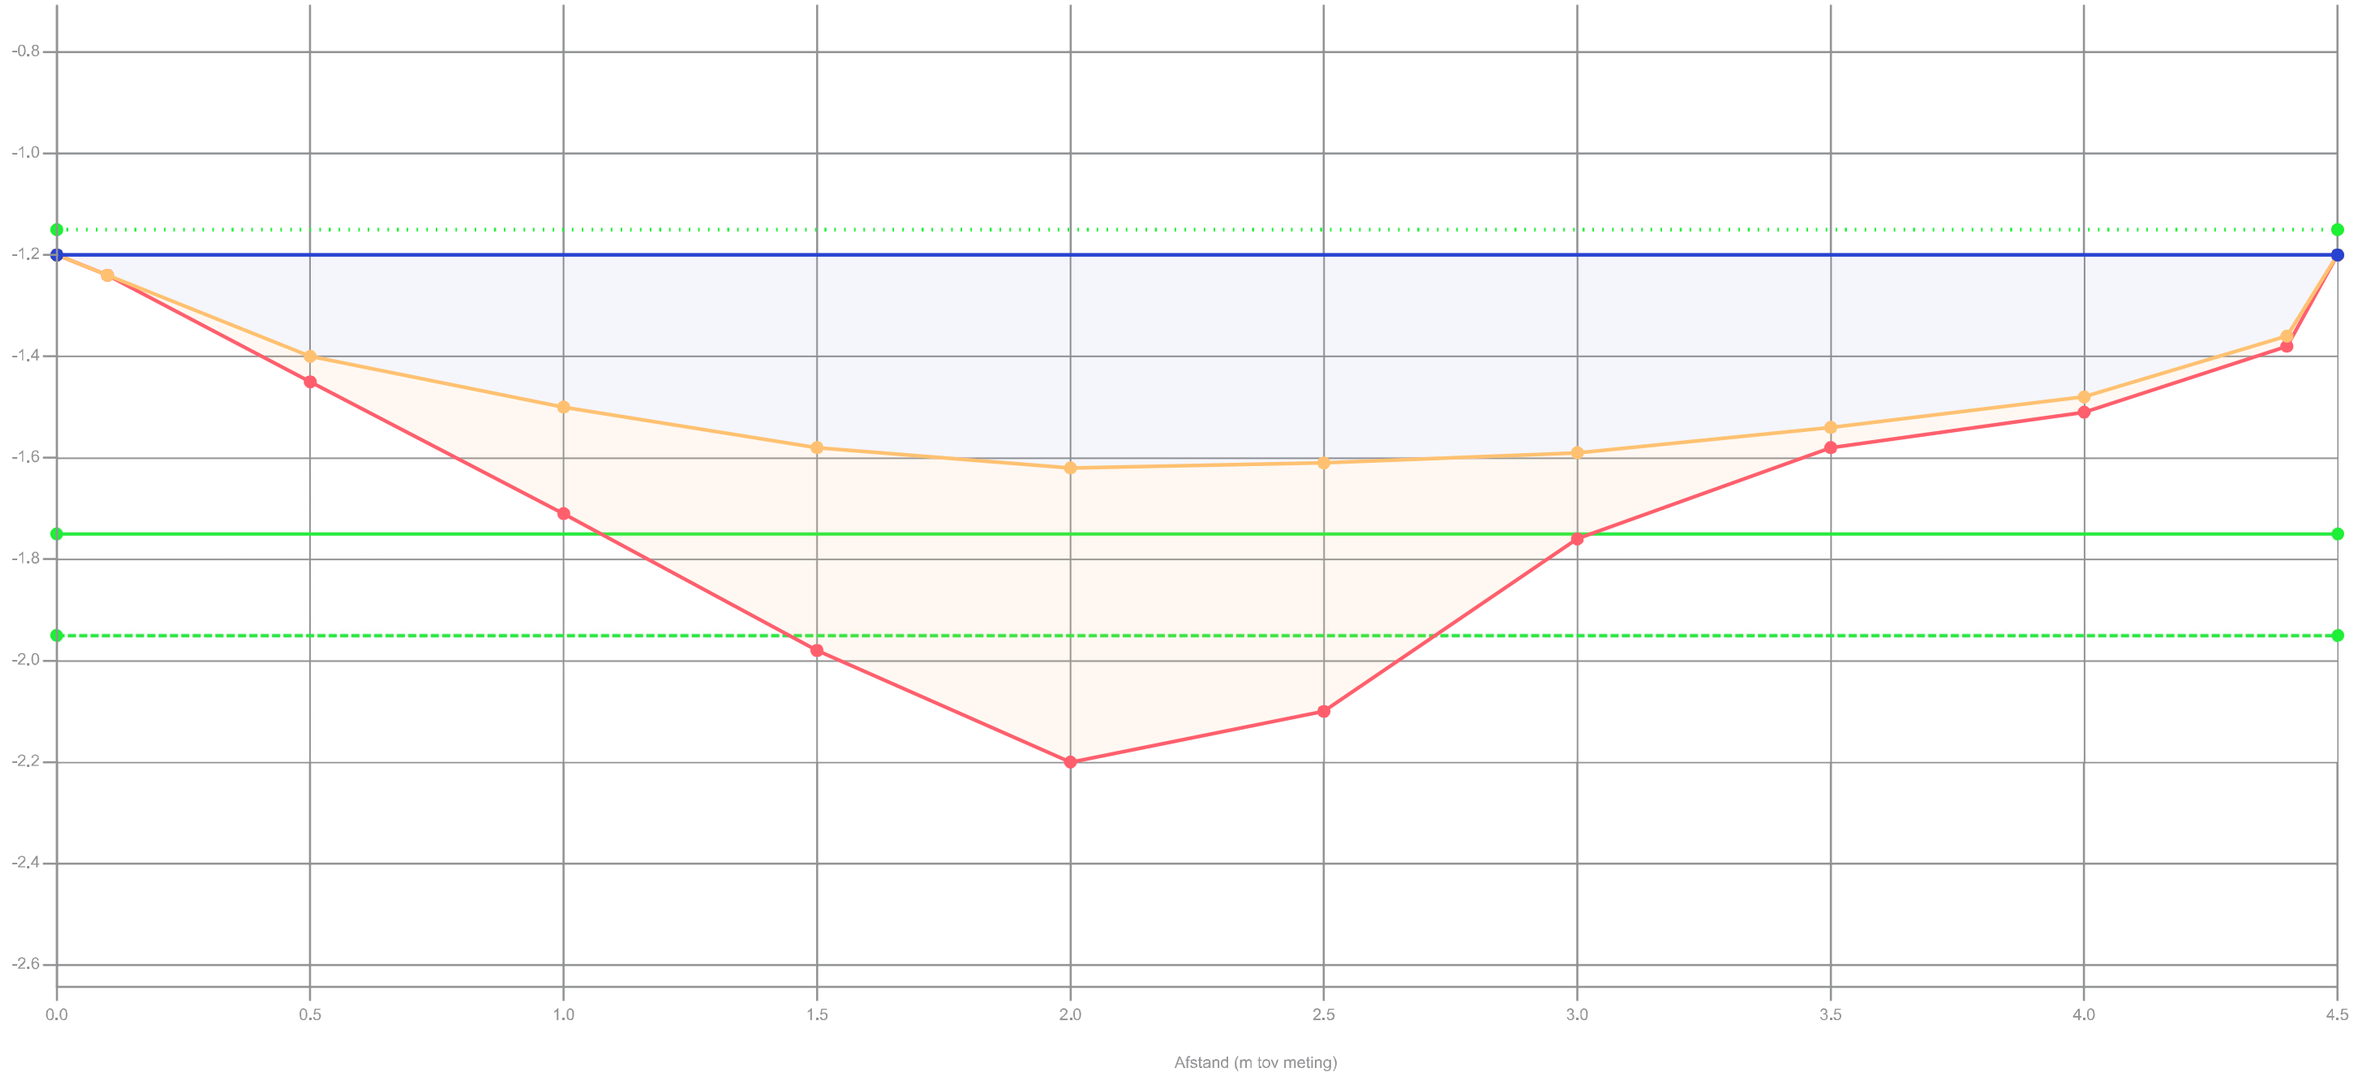

Legenda

- Gemeten waterniveau
- Controle boring
- Bovenkant slib
- Vastebodem
- Oever
- Legger

Patronen:

- Inpeiling
- Waterpeil legger
- Leggerprofiel
- Onderhoudsprofiel


Waterpeil legger / Schouwpeil	-1.15 mNAP	Opnamepeil inpeiling	-1.20 mNAP
Leggerniveau	-1.75 mNAP	Max. diepte inp.	0.47 m tov waterpeil legger
Onderhoudsniveau	-1.95 mNAP		
Representatieve lengte	49.00 m		

Opdrachtgever	Gemeente Oudewater
Projectcode	TI23168
Projectnaam	Voorbereiding baggerwerk 2024 Oudewater
Profiel	171
Monstervak	MV22
Opname op	10-7-2024
Status	Definitief
Leggerwaarden	Legger

export vanuit WIT op 5-9-2024

Tijhuis Ingenieurs BV
tel. 0229 - 272 000
info@tijhuisingenieurs.nl
www.tijhuisingenieurs.nl

Profiel: 172

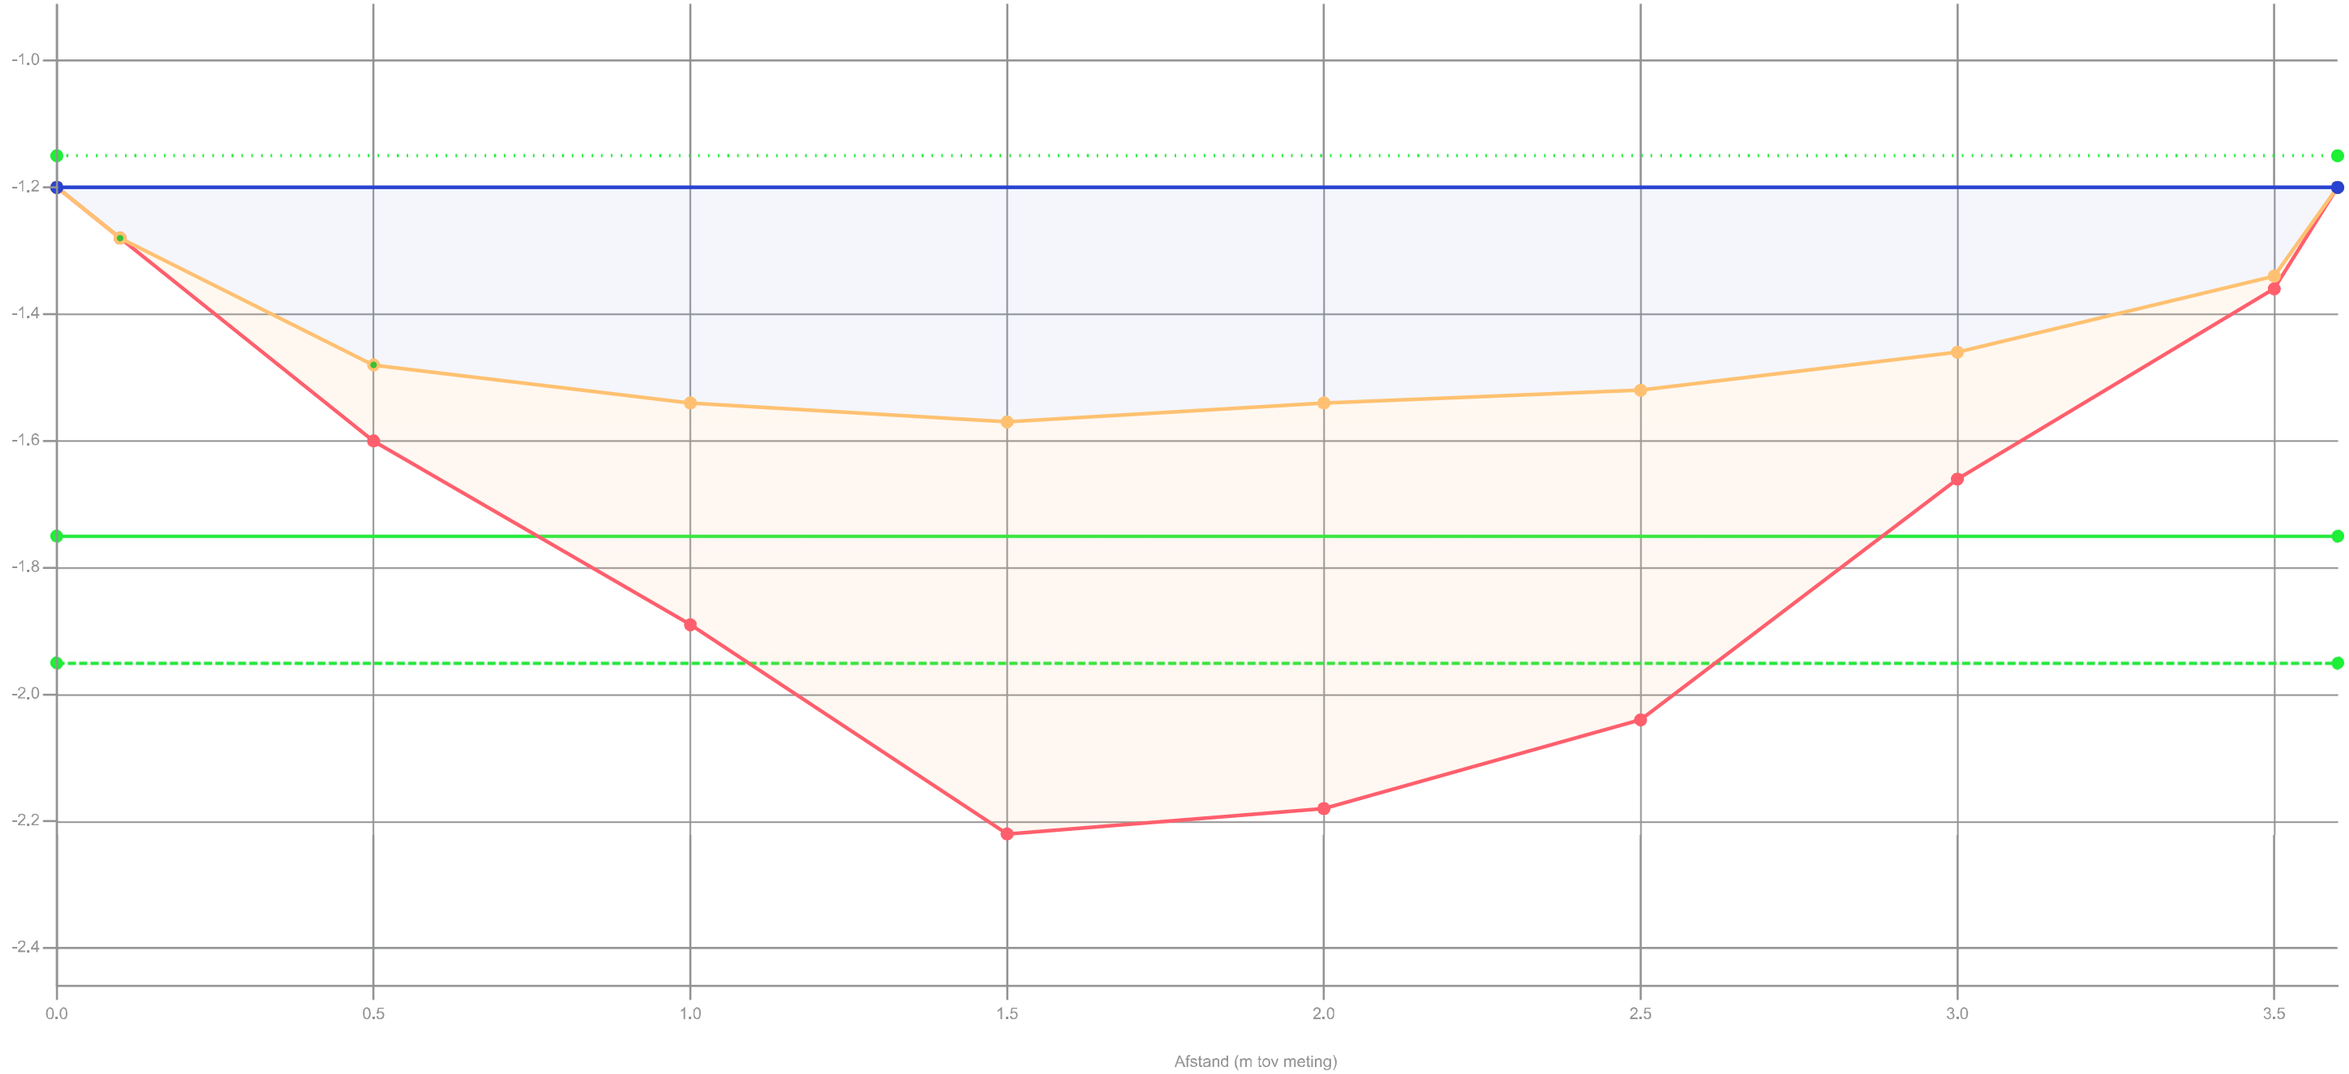

Legenda

- Gemeten waterniveau
- Controle boring
- Bovenkant slib
- Vastebodem
- Oever
- Legger

Patronen:

- Inpeiling
- Waterpeil legger
- Leggerprofiel
- Onderhoudsprofiel


Waterpeil legger / Schouwpeil	-1.15 mNAP	Opnamepeil inpeiling	-1.20 mNAP
Leggerniveau	-1.75 mNAP	Max. diepte inp.	0.42 m tov waterpeil legger
Onderhoudsniveau	-1.95 mNAP		
Representatieve lengte	38.00 m		

Opdrachtgever	Gemeente Oudewater
Projectcode	TI23168
Projectnaam	Voorbereiding baggerwerk 2024 Oudewater
Profiel	172
Monstervak	MV22
Opname op	10-7-2024
Status	Definitief
Leggerwaarden	Legger

export vanuit WIT op 5-9-2024

Tijhuis Ingenieurs BV
tel. 0229 - 272 000
info@tijhuisingenieurs.nl
www.tijhuisingenieurs.nl

Profiel: 173

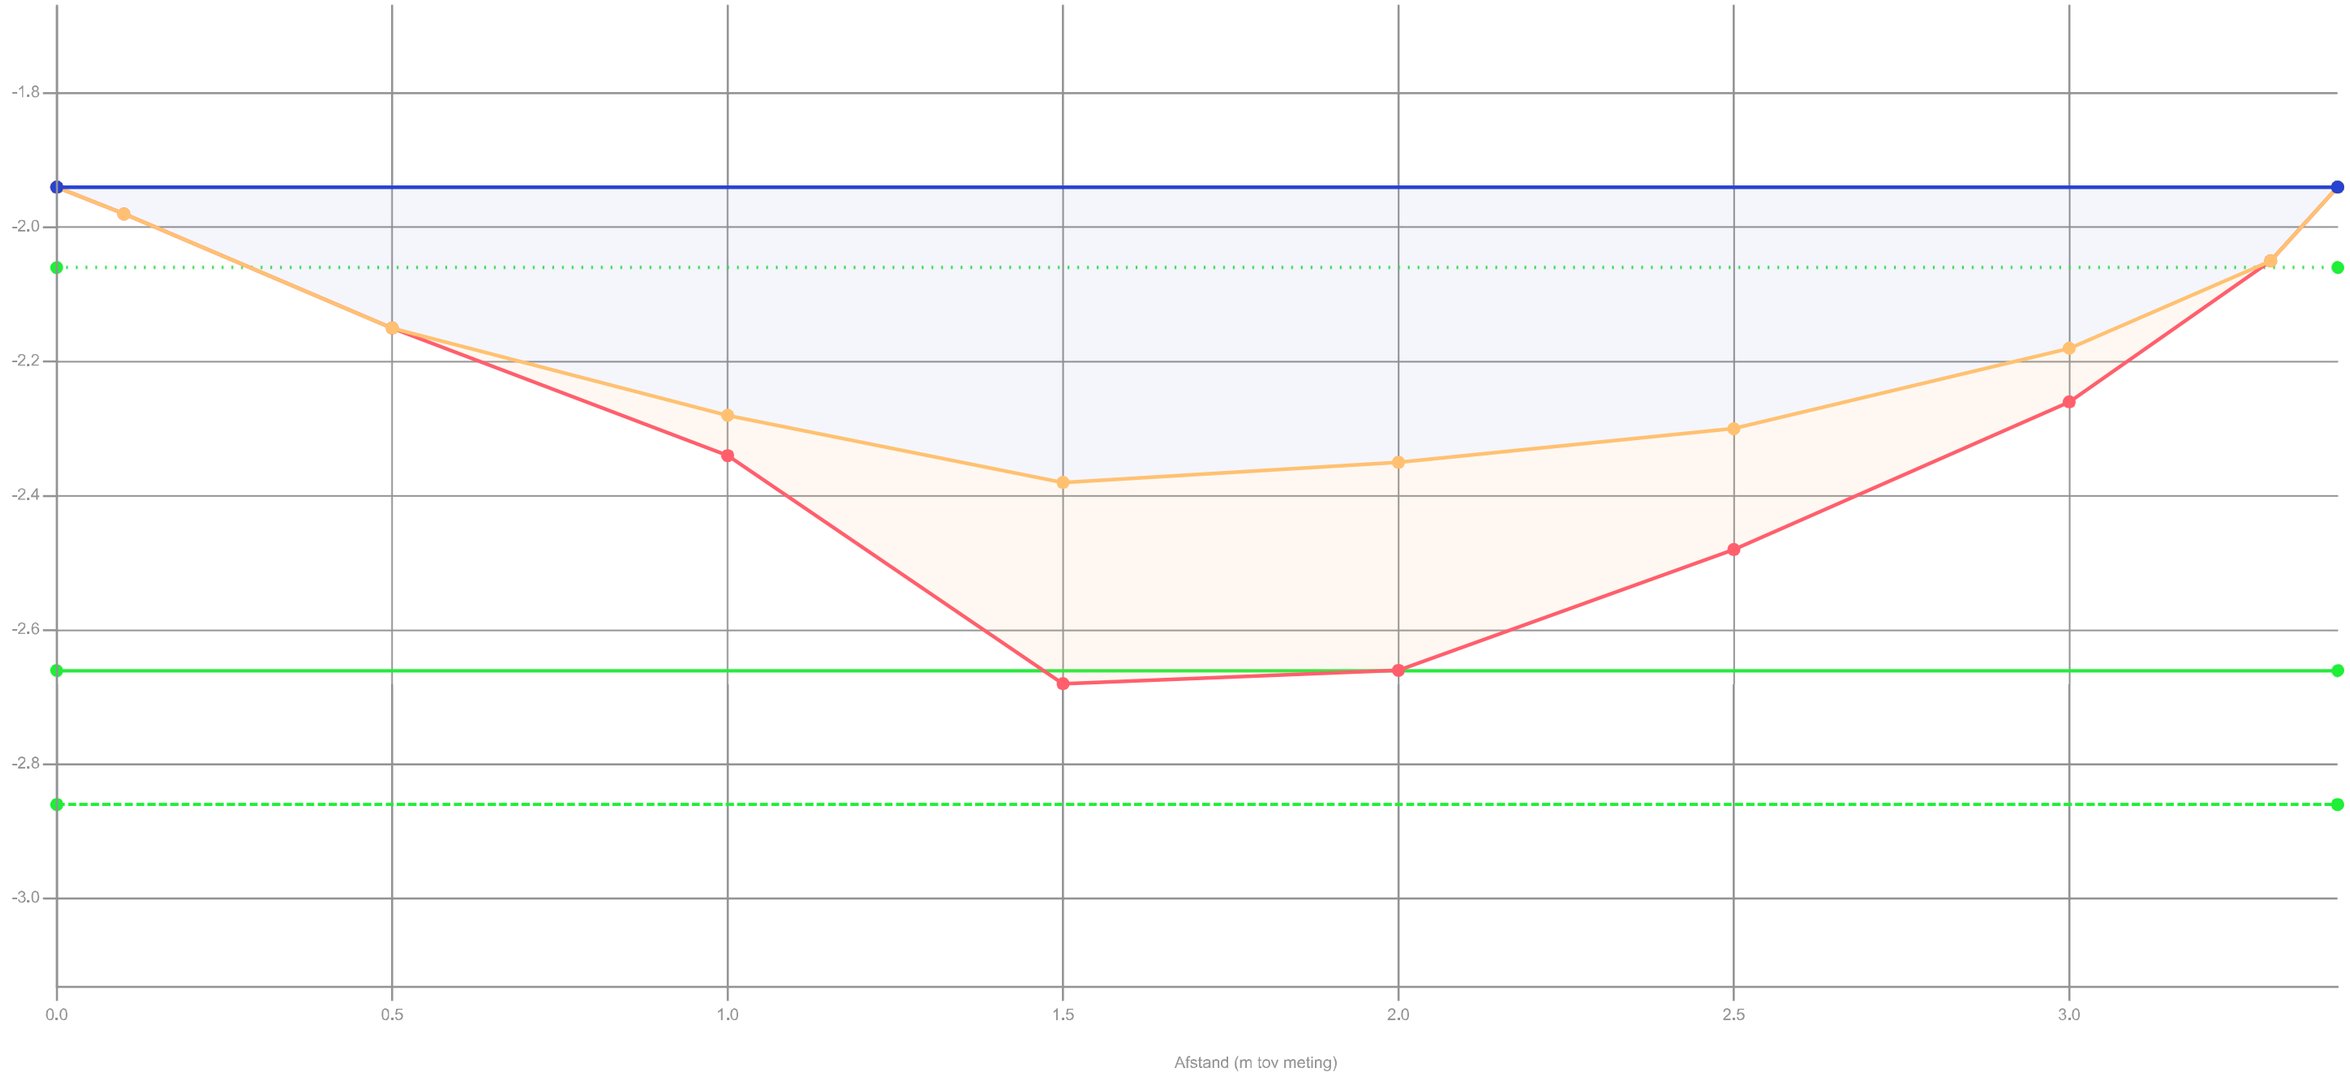

Legenda

- Gemeten waterniveau
- Controle boring
- Bovenkant slib
- Vastebodem
- Oever
- Legger

Patronen:

- Inpeiling
- Waterpeil legger
- Leggerprofiel
- Onderhoudsprofiel


Waterpeil legger / Schouwpeil	-2.06 mNAP	Opnamepeil inpeiling	-1.94 mNAP
Leggerniveau	-2.66 mNAP	Max. diepte inp.	0.32 m tov waterpeil legger
Onderhoudsniveau	-2.86 mNAP		
Representatieve lengte	24.00 m		

Opdrachtgever	Gemeente Oudewater
Projectcode	TI23168
Projectnaam	Voorbereiding baggerwerk 2024 Oudewater
Profiel	173
Monstervak	MV23
Opname op	2-8-2024
Status	Definitief
Leggerwaarden	Legger

export vanuit WIT op 5-9-2024

Tijhuis Ingenieurs BV
tel. 0229 - 272 000
info@tijhuisingenieurs.nl
www.tijhuisingenieurs.nl

Profiel: 174

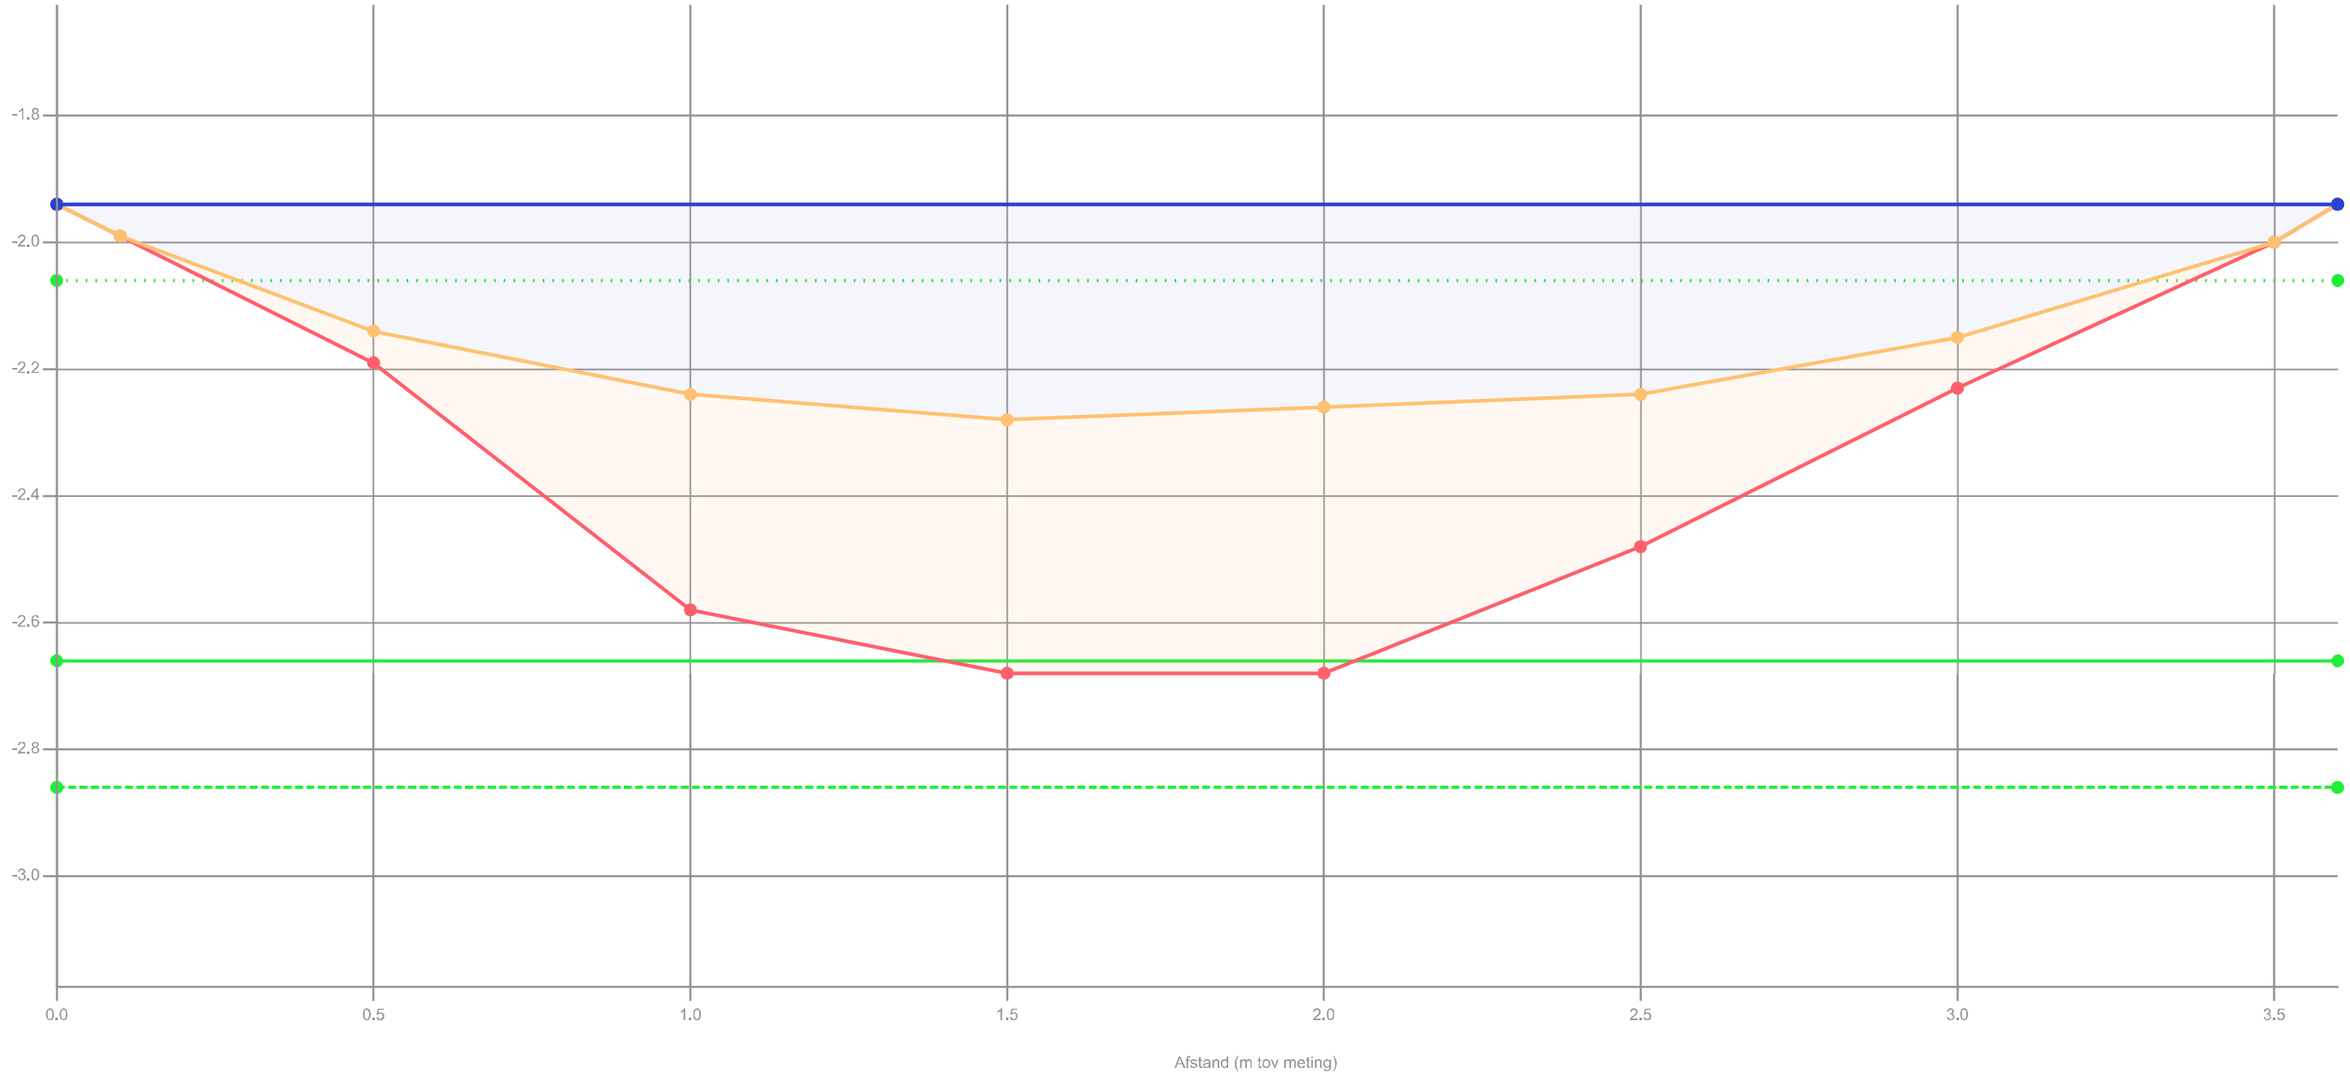

Legenda

- Gemeten waterniveau
- Controle boring
- Bovenkant slib
- Vastebodem
- Oever
- Legger

Patronen:

- Inpeiling
- Waterpeil legger
- Leggerprofiel
- Onderhoudsprofiel


Waterpeil legger / Schouwpeil	-2.06 mNAP	Opnamepeil inpeiling	-1.94 mNAP
Leggerniveau	-2.66 mNAP	Max. diepte inp.	0.22 m tov waterpeil legger
Onderhoudsniveau	-2.86 mNAP		
Representatieve lengte	57.00 m		

Opdrachtgever	Gemeente Oudewater
Projectcode	TI23168
Projectnaam	Voorbereiding baggerwerk 2024 Oudewater
Profiel	174
Monstervak	MV23
Opname op	2-8-2024
Status	Definitief
Leggerwaarden	Legger

export vanuit WIT op 5-9-2024

Tijhuis Ingenieurs BV
tel. 0229 - 272 000
info@tijhuisingenieurs.nl
www.tijhuisingenieurs.nl

Profiel: 175

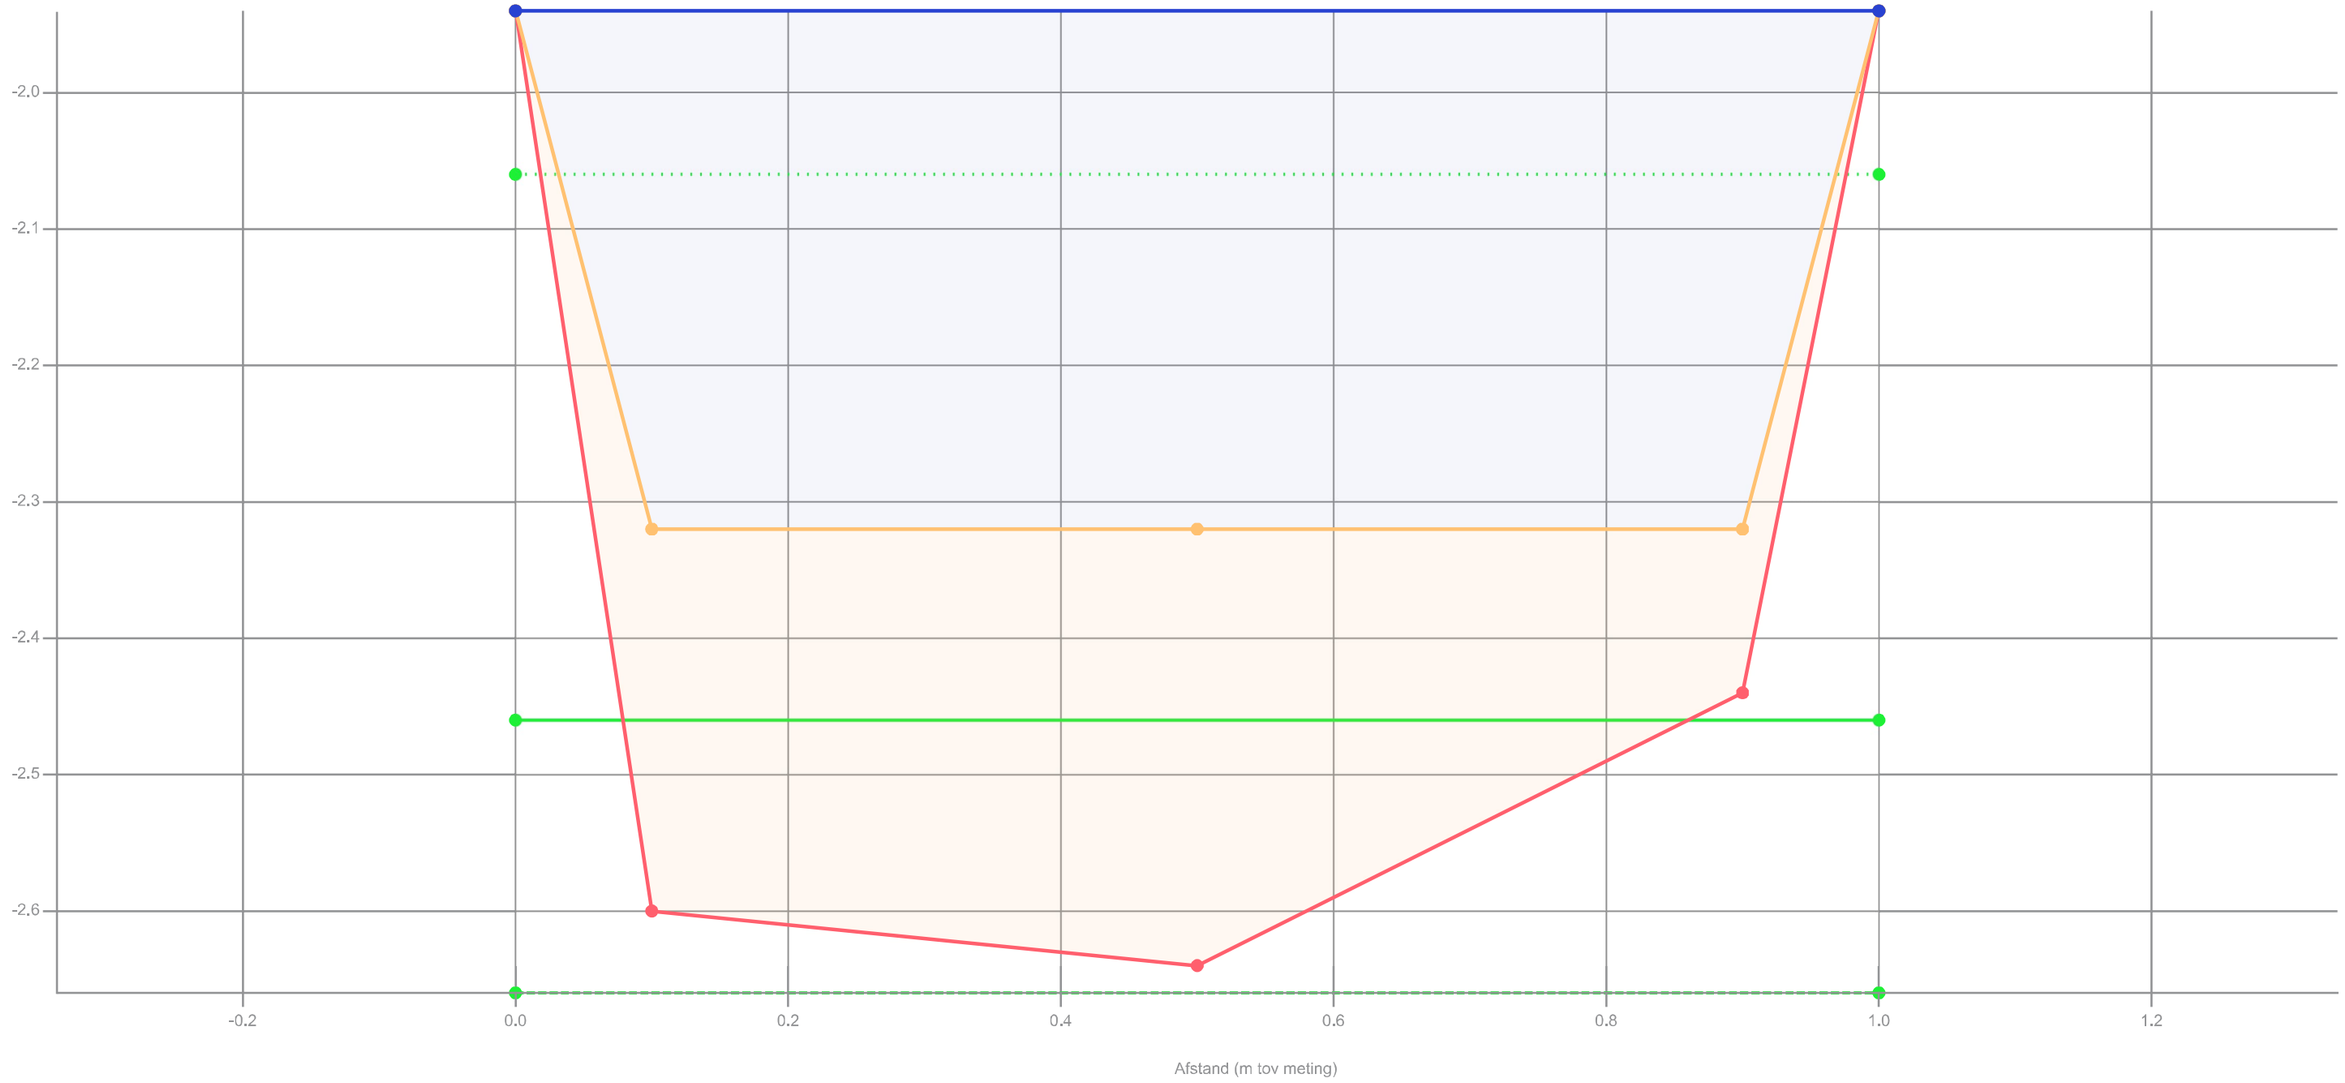

Legenda

- Gemeten waterniveau
- Controle boring
- Bovenkant slib
- Vastebodem
- Oever
- Legger

Patronen:

- Inpeiling
- Waterpeil legger
- Leggerprofiel
- Onderhoudsprofiel


Waterpeil legger / Schouwpeil	-2.06 mNAP	Opnamepeil inpeiling	-1.94 mNAP
Leggerniveau	-2.46 mNAP	Max. diepte inp.	0.26 m tov waterpeil legger
Onderhoudsniveau	-2.66 mNAP		
Representatieve lengte	49.00 m		

Opdrachtgever	Gemeente Oudewater
Projectcode	TI23168
Projectnaam	Voorbereiding baggerwerk 2024 Oudewater
Profiel	175
Monstervak	MV23
Opname op	2-8-2024
Status	Definitief
Leggerwaarden	Legger

export vanuit WIT op 5-9-2024

Tijhuis Ingenieurs BV
tel. 0229 - 272 000
info@tijhuisingenieurs.nl
www.tijhuisingenieurs.nl

Profiel: 176

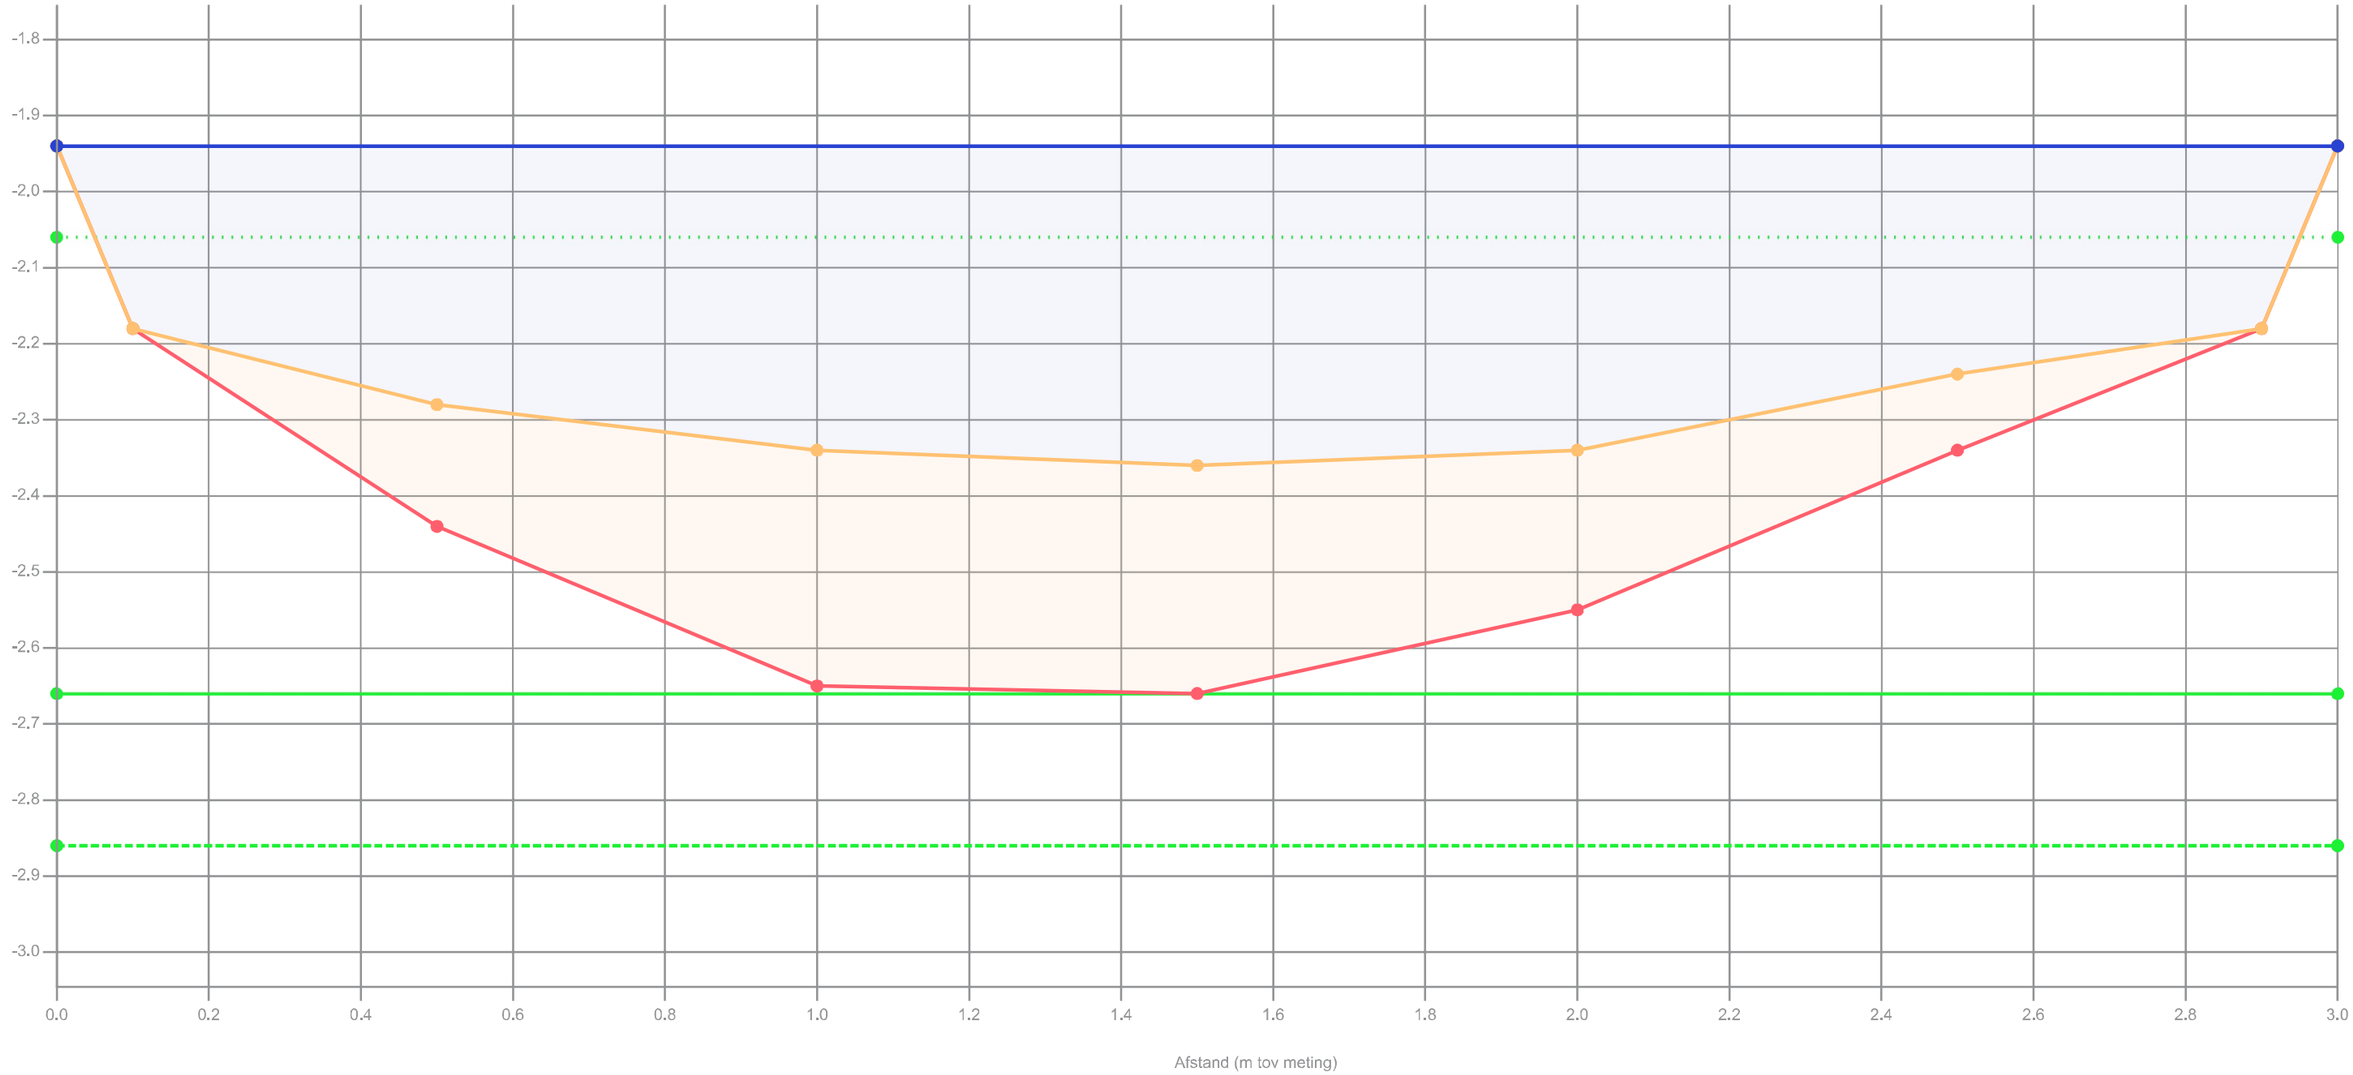

Legenda

- Gemeten waterniveau
- Controle boring
- Bovenkant slib
- Vastebodem
- Oever
- Legger

Patronen:

- Inpeiling
- Waterpeil legger
- Leggerprofiel
- Onderhoudsprofiel


Waterpeil legger / Schouwpeil	-2.06 mNAP	Opnamepeil inpeiling	-1.94 mNAP
Leggerniveau	-2.66 mNAP	Max. diepte inp.	0.3 m tov waterpeil legger
Onderhoudsniveau	-2.86 mNAP		
Representatieve lengte	46.00 m		

Opdrachtgever	Gemeente Oudewater
Projectcode	TI23168
Projectnaam	Voorbereiding baggerwerk 2024 Oudewater
Profiel	176
Monstervak	MV23
Opname op	2-8-2024
Status	Definitief
Leggerwaarden	Legger

export vanuit WIT op 5-9-2024

Tijhuis Ingenieurs BV
tel. 0229 - 272 000
info@tijhuisingenieurs.nl
www.tijhuisingenieurs.nl

Profiel: 177

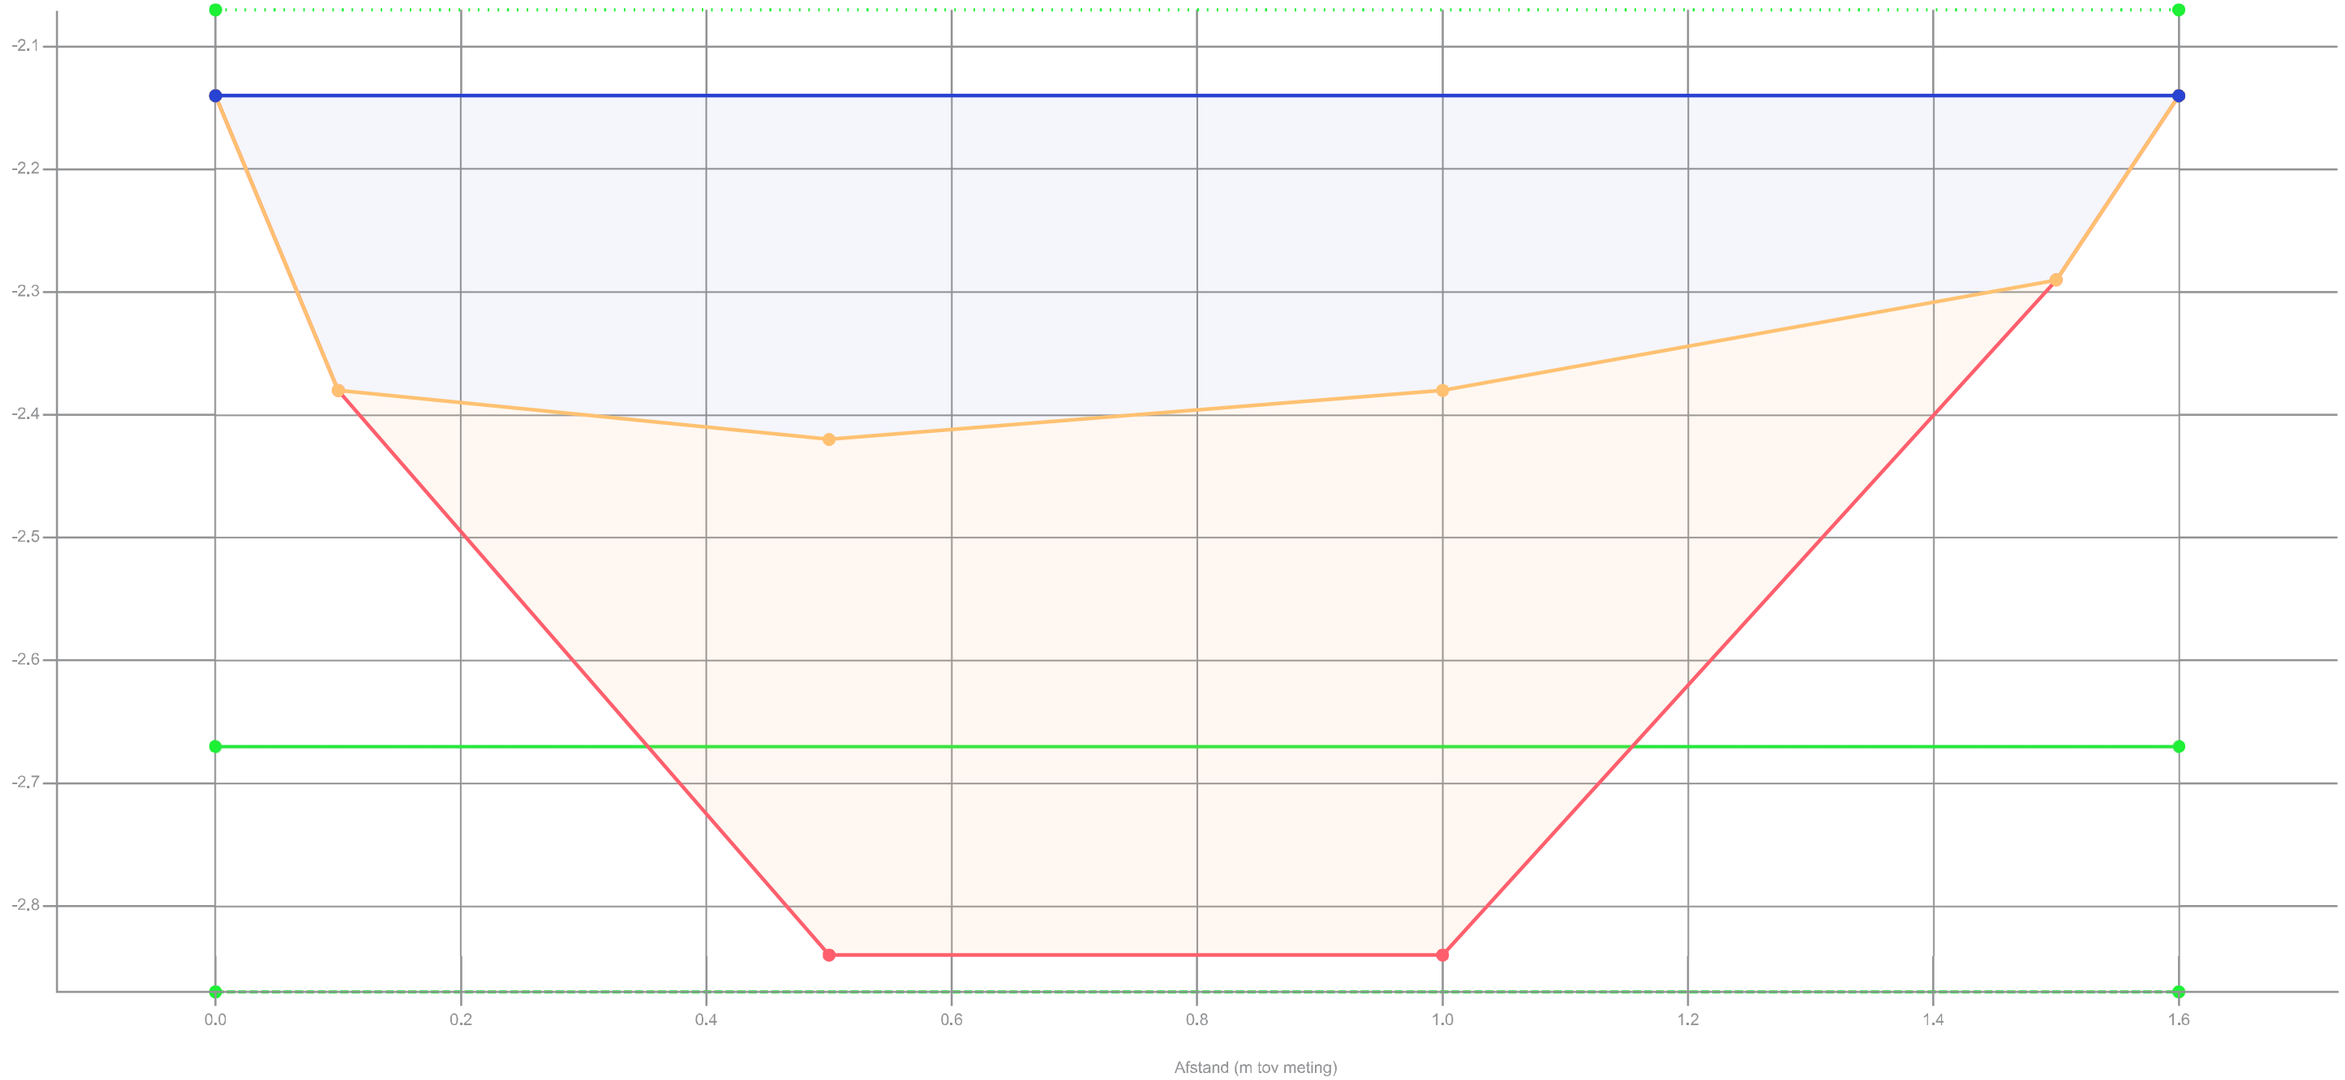

Legenda

- Gemeten waterniveau
- Controle boring
- Bovenkant slib
- Vastebodem
- Oever
- Legger

Patronen:

- Inpeiling
- Waterpeil legger
- Leggerprofiel
- Onderhoudsprofiel


Waterpeil legger / Schouwpeil	-2.07 mNAP	Opnamepeil inpeiling	-2.14 mNAP
Leggerniveau	-2.67 mNAP	Max. diepte inp.	0.35 m tov waterpeil legger
Onderhoudsniveau	-2.87 mNAP		
Representatieve lengte	37.00 m		

Opdrachtgever	Gemeente Oudewater
Projectcode	TI23168
Projectnaam	Voorbereiding baggerwerk 2024 Oudewater
Profiel	177
Monstervak	MV25
Opname op	2-8-2024
Status	Definitief
Leggerwaarden	Legger

export vanuit WIT op 5-9-2024

Tijhuis Ingenieurs BV
tel. 0229 - 272 000
info@tijhuisingenieurs.nl
www.tijhuisingenieurs.nl

Profiel: 178

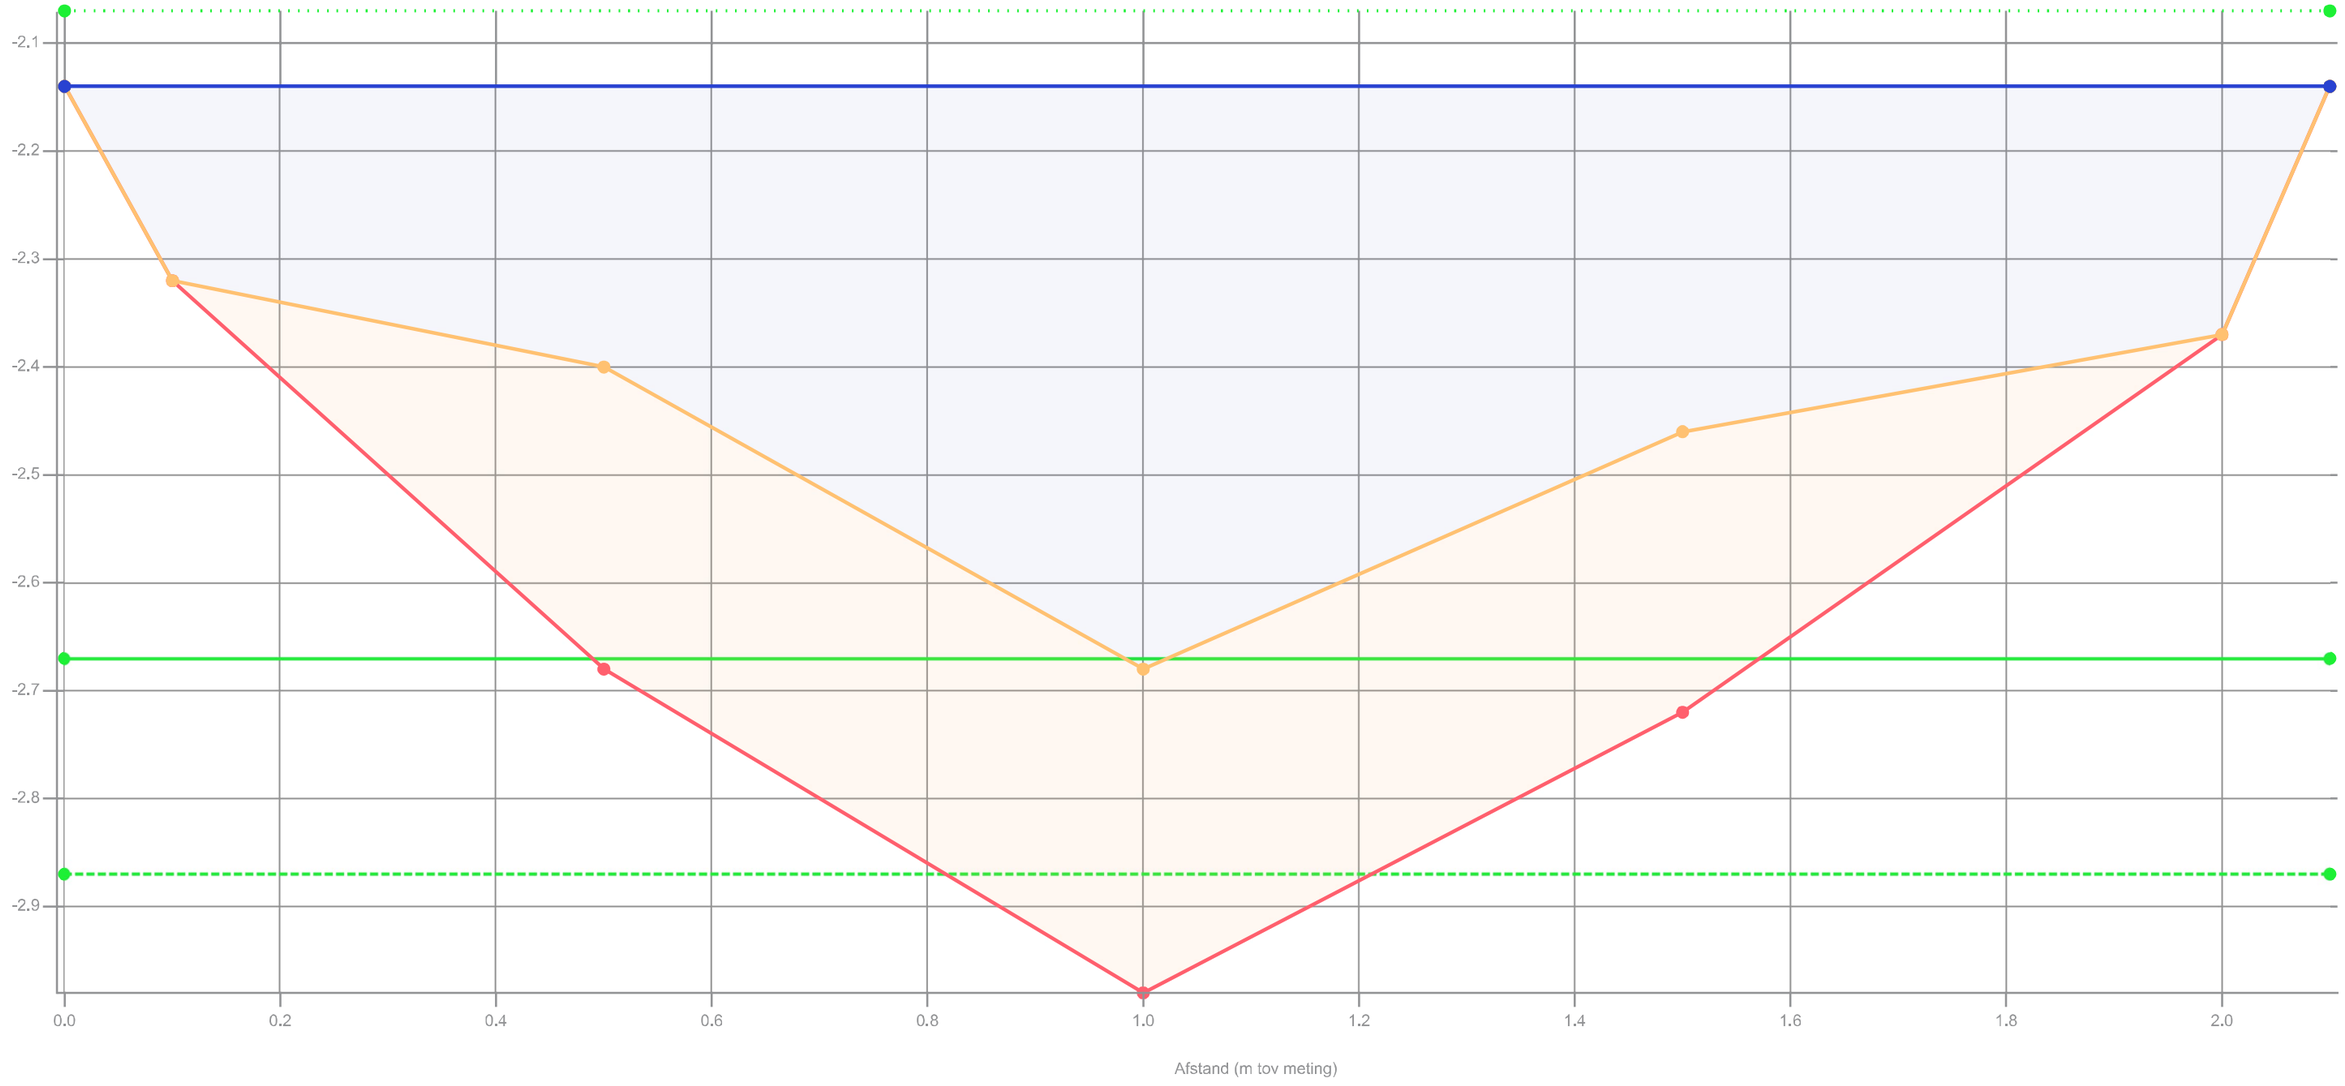

Legenda

- Gemeten waterniveau
- Controle boring
- Bovenkant slib
- Vastebodem
- Oever
- Legger

Patronen:

- Inpeiling
- Waterpeil legger
- Leggerprofiel
- Onderhoudsprofiel


Waterpeil legger / Schouwpeil	-2.07 mNAP	Opnamepeil inpeiling	-2.14 mNAP
Leggerniveau	-2.67 mNAP	Max. diepte inp.	0.61 m tov waterpeil legger
Onderhoudsniveau	-2.87 mNAP		
Representatieve lengte	46.00 m		

Opdrachtgever	Gemeente Oudewater
Projectcode	TI23168
Projectnaam	Voorbereiding baggerwerk 2024 Oudewater
Profiel	178
Monstervak	MV25
Opname op	2-8-2024
Status	Definitief
Leggerwaarden	Legger

export vanuit WIT op 5-9-2024

Tijhuis Ingenieurs BV
tel. 0229 - 272 000
info@tijhuisingenieurs.nl
www.tijhuisingenieurs.nl

Profiel: 179

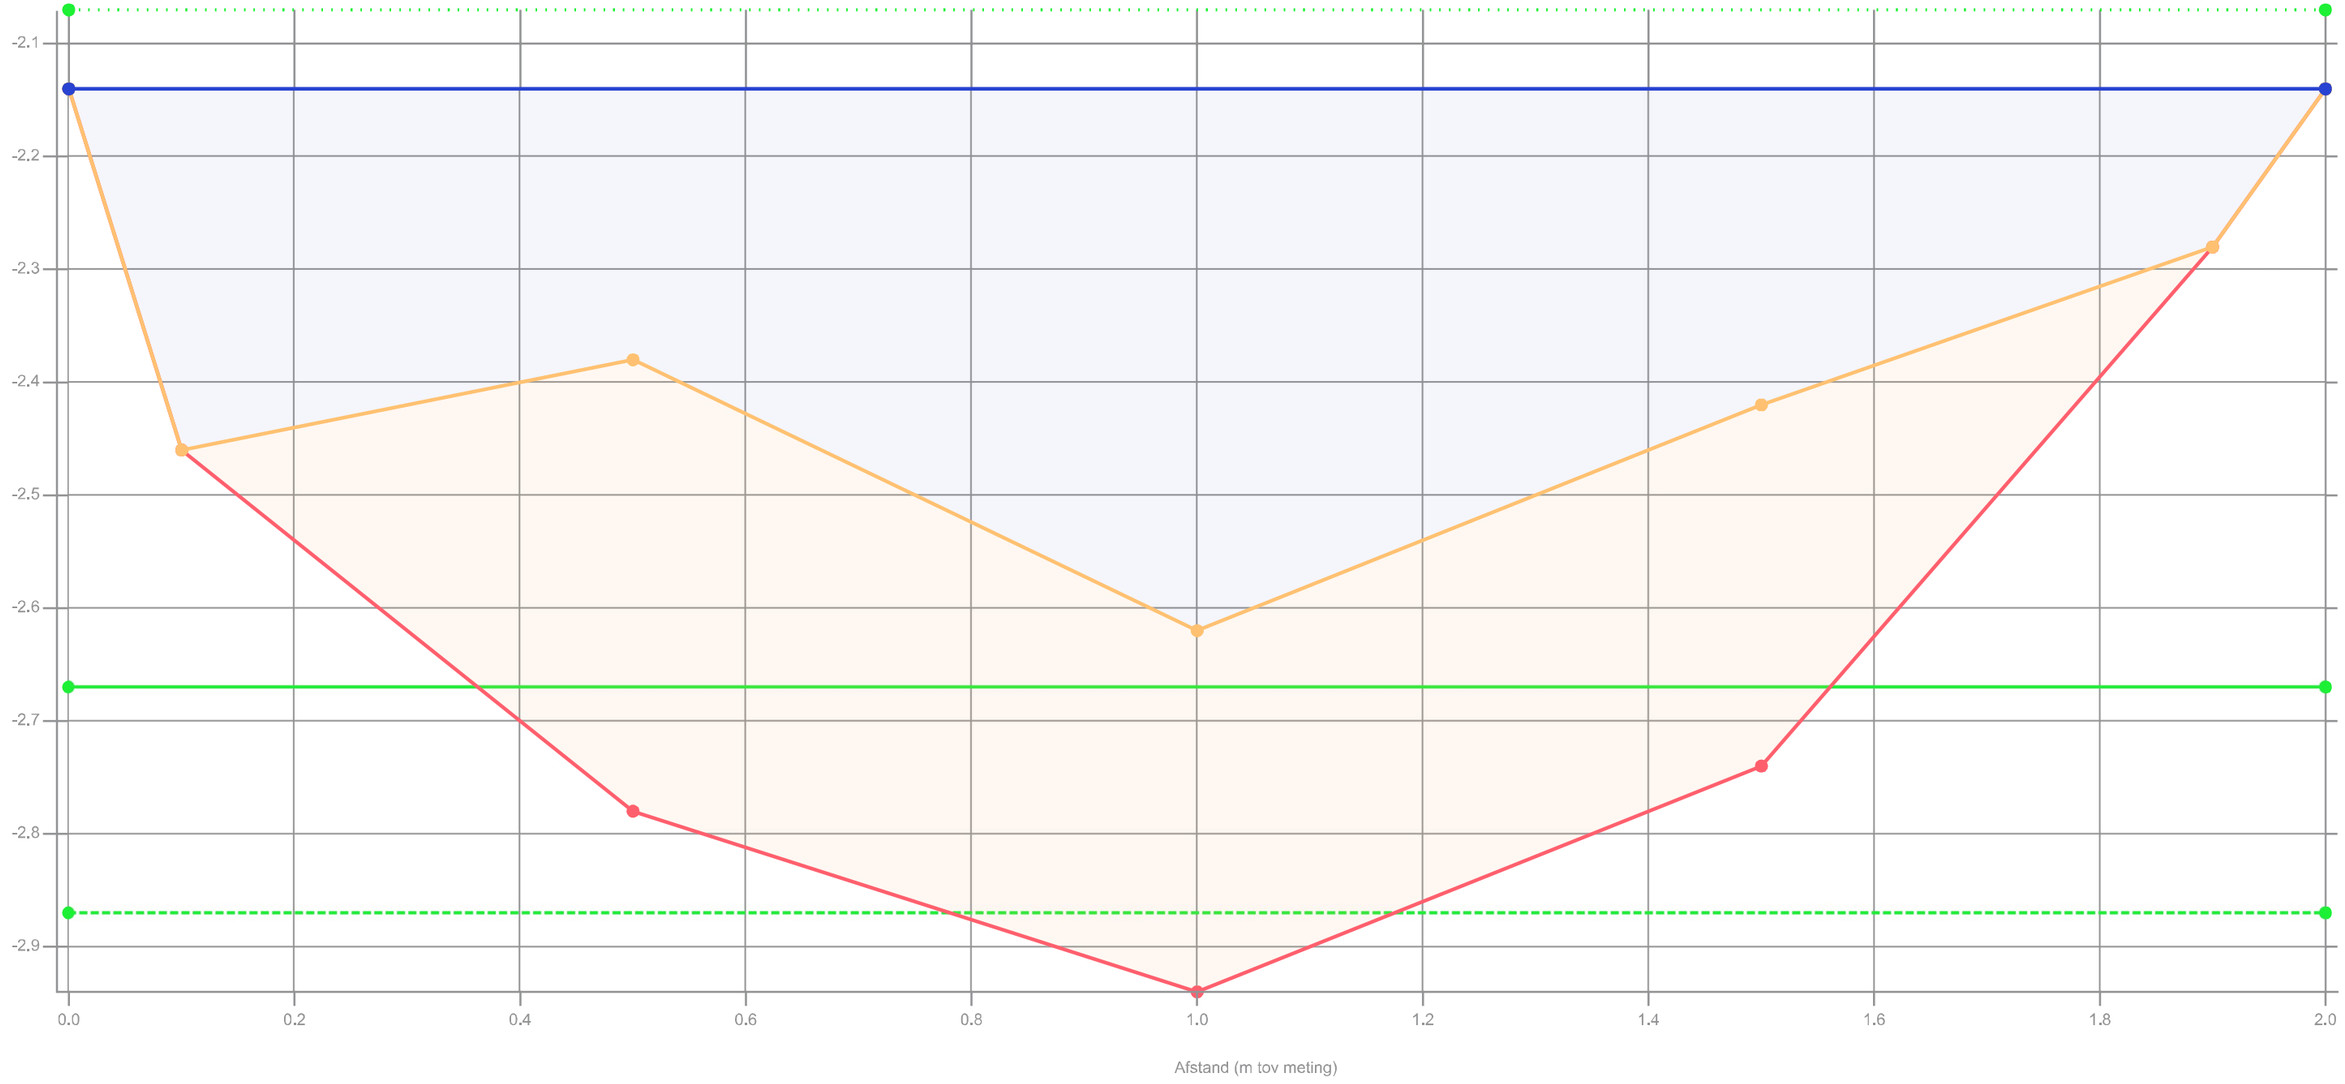

Legenda

- Gemeten waterniveau
- Controle boring
- Bovenkant slib
- Vastebodem
- Oever
- Legger

Patronen:

- Inpeiling
- Waterpeil legger
- Leggerprofiel
- Onderhoudsprofiel


Waterpeil legger / Schouwpeil	-2.07 mNAP	Opnamepeil inpeiling	-2.14 mNAP
Leggerniveau	-2.67 mNAP	Max. diepte inp.	0.55 m tov waterpeil legger
Onderhoudsniveau	-2.87 mNAP		
Representatieve lengte	50.00 m		

Opdrachtgever	Gemeente Oudewater
Projectcode	TI23168
Projectnaam	Voorbereiding baggerwerk 2024 Oudewater
Profiel	179
Monstervak	MV25
Opname op	2-8-2024
Status	Definitief
Leggerwaarden	Legger

export vanuit WIT op 5-9-2024

Tijhuis Ingenieurs BV
tel. 0229 - 272 000
info@tijhuisingenieurs.nl
www.tijhuisingenieurs.nl

Profiel: 180

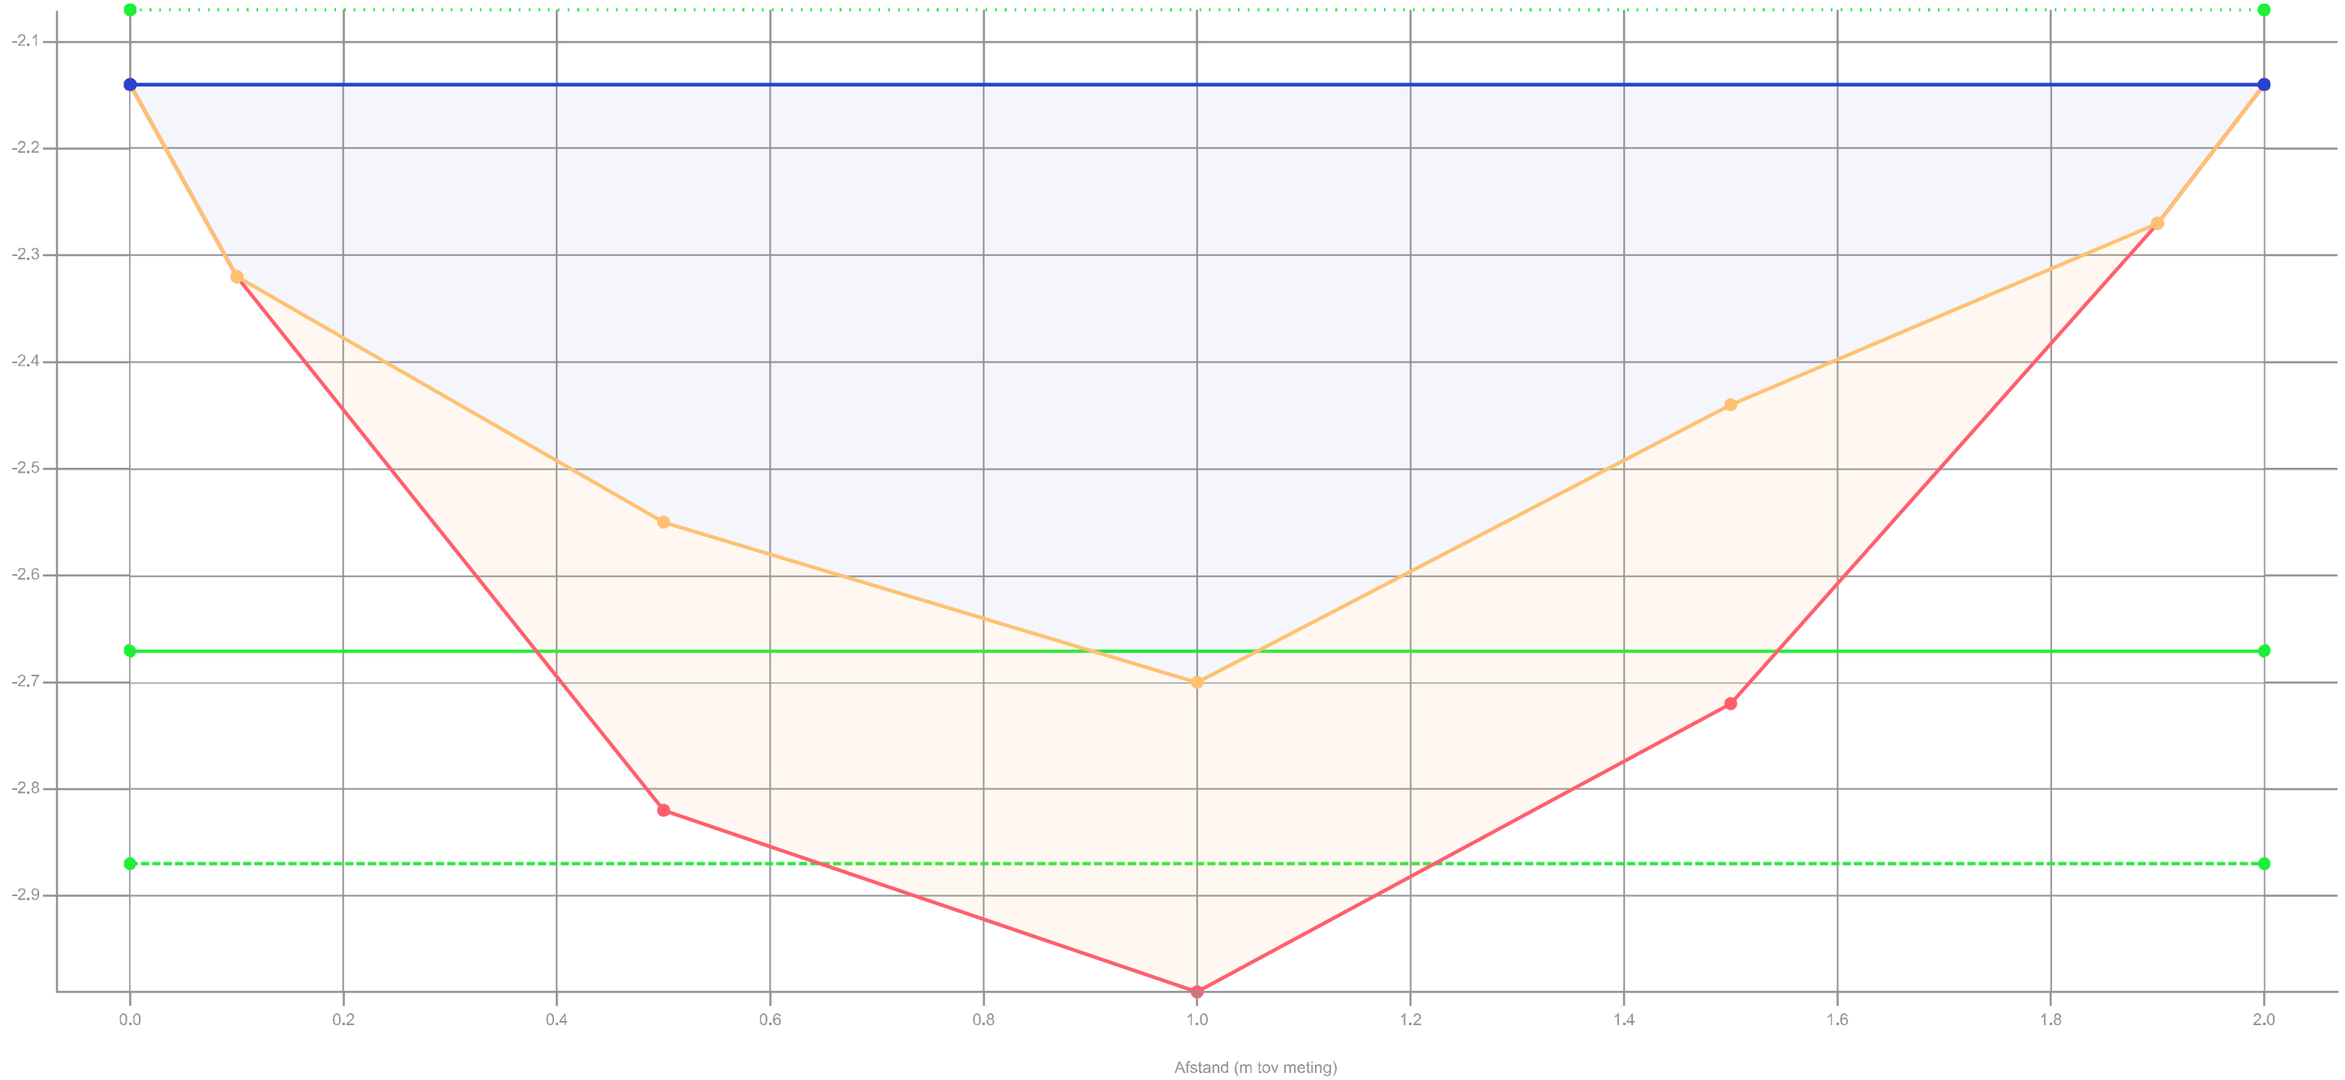

Legenda

- Gemeten waterniveau
- Controle boring
- Bovenkant slib
- Vastebodem
- Oever
- Legger

Patronen:

- Inpeiling
- Waterpeil legger
- Leggerprofiel
- Onderhoudsprofiel


Waterpeil legger / Schouwpeil	-2.07 mNAP	Opnamepeil inpeiling	-2.14 mNAP
Leggerniveau	-2.67 mNAP	Max. diepte inp.	0.63 m tov waterpeil legger
Onderhoudsniveau	-2.87 mNAP		
Representatieve lengte	53.00 m		

Opdrachtgever	Gemeente Oudewater
Projectcode	TI23168
Projectnaam	Voorbereiding baggerwerk 2024 Oudewater
Profiel	180
Monstervak	MV25
Opname op	2-8-2024
Status	Definitief
Leggerwaarden	Legger

export vanuit WIT op 5-9-2024

Tijhuis Ingenieurs BV
tel. 0229 - 272 000
info@tijhuisingenieurs.nl
www.tijhuisingenieurs.nl

Profiel: 181

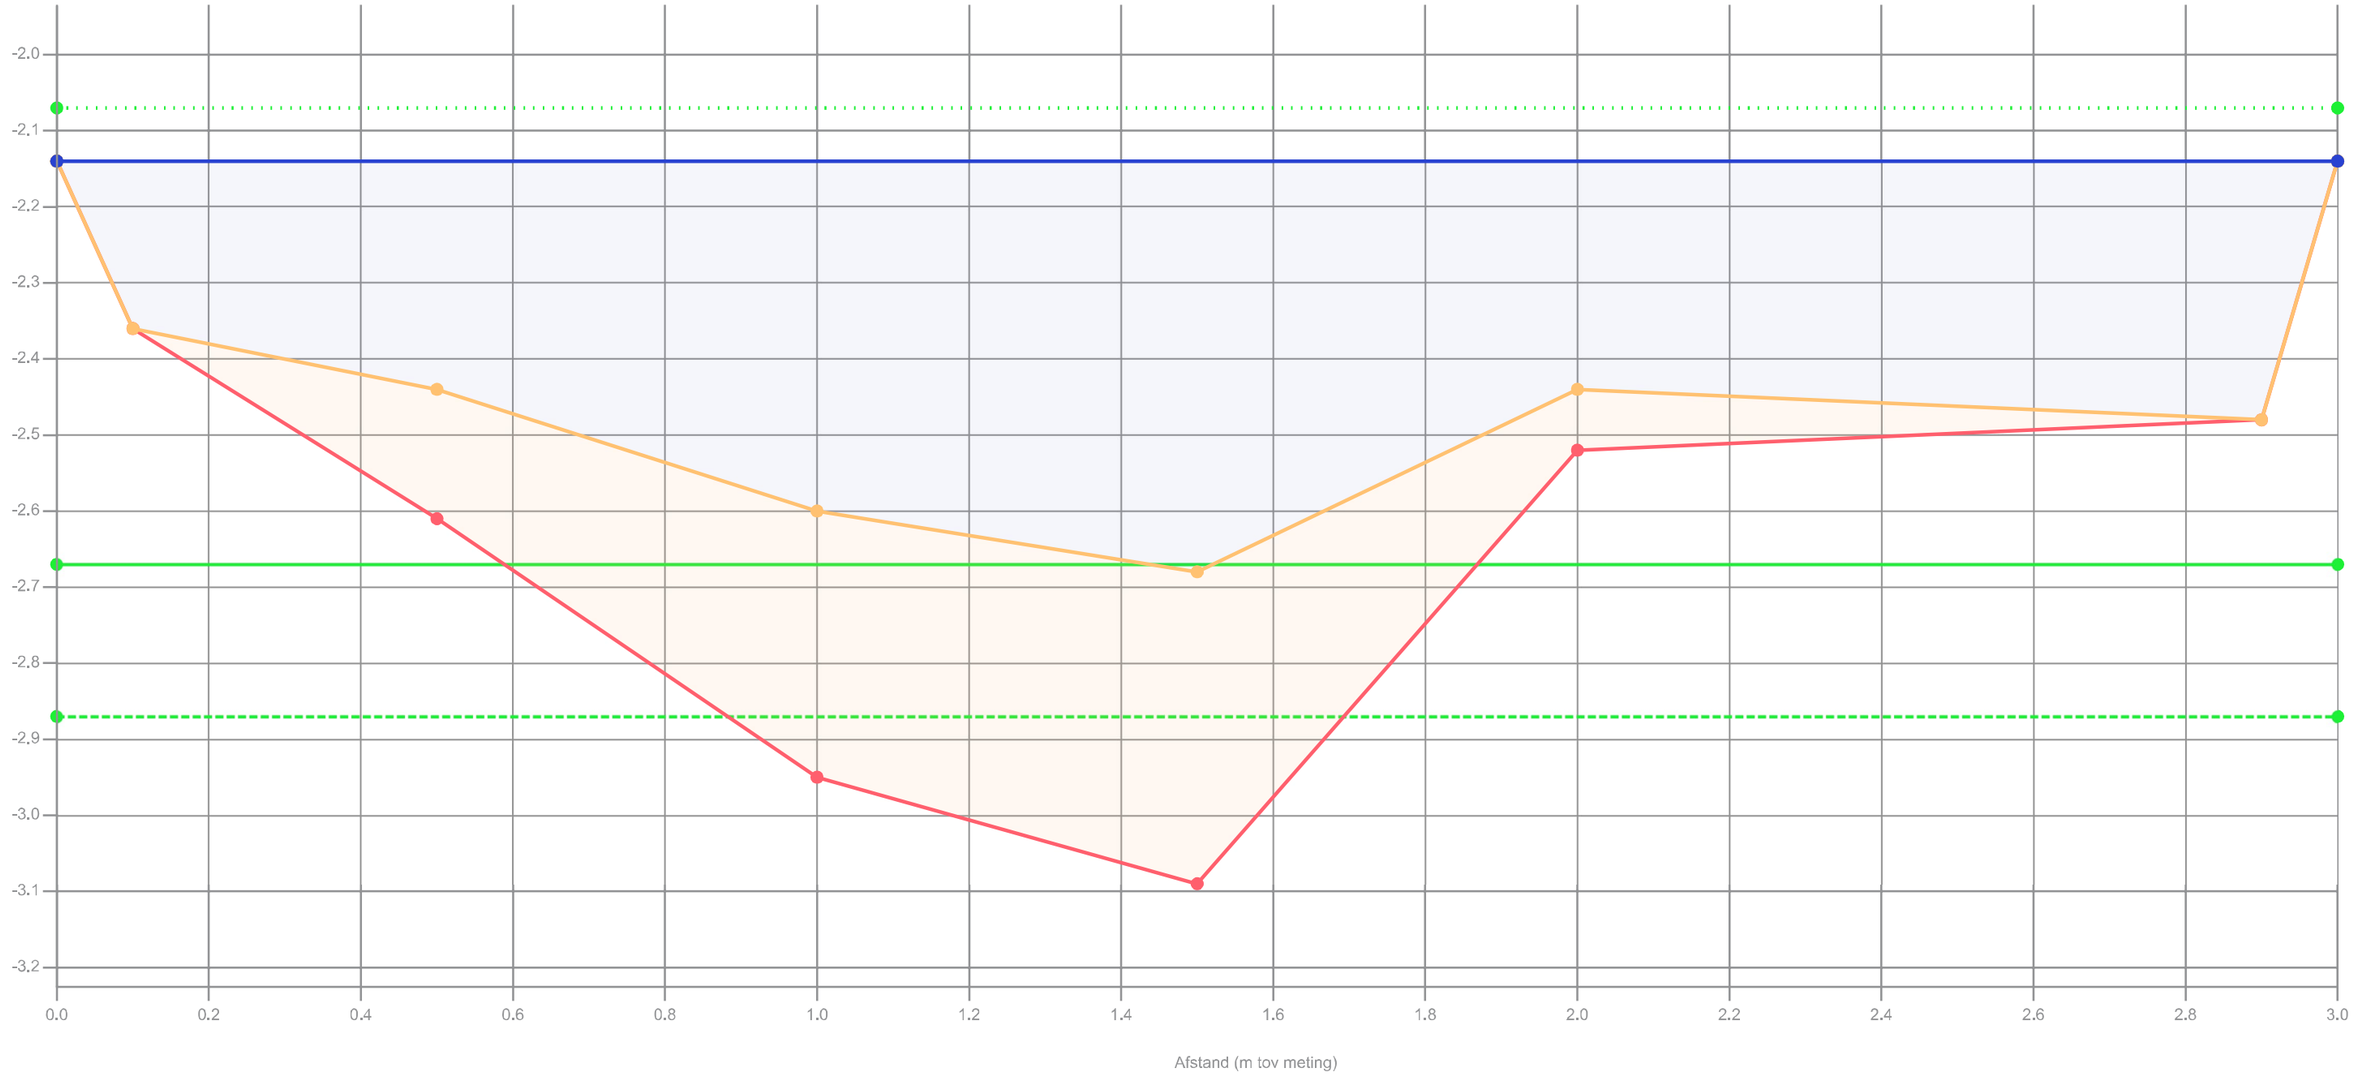

Legenda

- Gemeten waterniveau
- Controle boring
- Bovenkant slib
- Vastebodem
- Oever
- Legger

Patronen:

- Inpeiling
- Waterpeil legger
- Leggerprofiel
- Onderhoudsprofiel


Waterpeil legger / Schouwpeil	-2.07 mNAP	Opnamepeil inpeiling	-2.14 mNAP
Leggerniveau	-2.67 mNAP	Max. diepte inp.	0.61 m tov waterpeil legger
Onderhoudsniveau	-2.87 mNAP		
Representatieve lengte	47.00 m		

Opdrachtgever	Gemeente Oudewater
Projectcode	TI23168
Projectnaam	Voorbereiding baggerwerk 2024 Oudewater
Profiel	181
Monstervak	MV25
Opname op	2-8-2024
Status	Definitief
Leggerwaarden	Legger

export vanuit WIT op 5-9-2024

Tijhuis Ingenieurs BV
tel. 0229 - 272 000
info@tijhuisingenieurs.nl
www.tijhuisingenieurs.nl

Profiel: 182

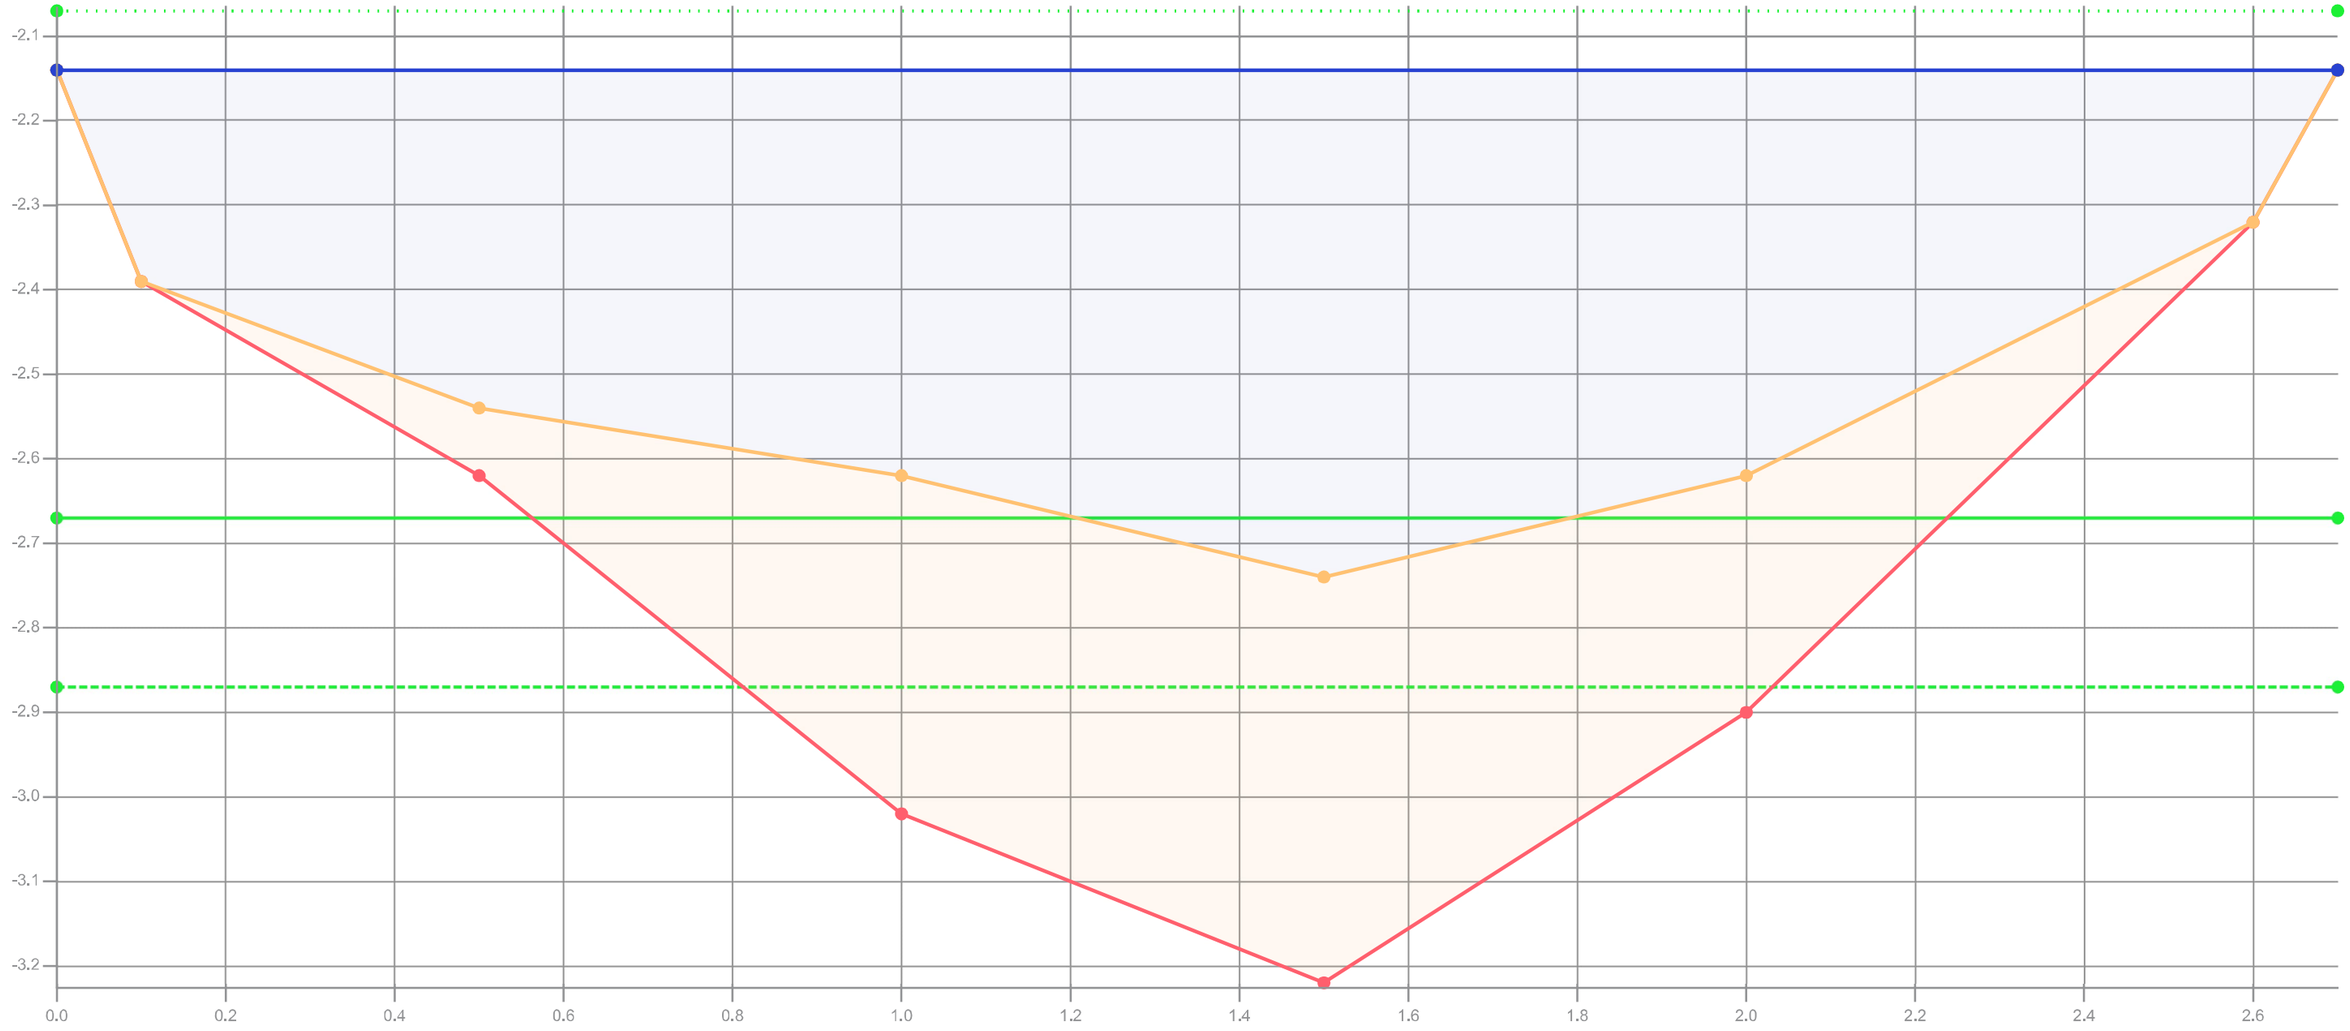

Legenda

- Gemeten waterniveau
- Controle boring
- Bovenkant slib
- Vastebodem
- Oever
- Legger

Patronen:

- Inpeiling
- Waterpeil legger
- Leggerprofiel
- Onderhoudsprofiel


Waterpeil legger / Schouwpeil	-2.07 mNAP	Opnamepeil inpeiling	-2.14 mNAP
Leggerniveau	-2.67 mNAP	Max. diepte inp.	0.67 m tov waterpeil legger
Onderhoudsniveau	-2.87 mNAP		
Representatieve lengte	42.00 m		

Opdrachtgever	Gemeente Oudewater
Projectcode	TI23168
Projectnaam	Voorbereiding baggerwerk 2024 Oudewater
Profiel	182
Monstervak	MV25
Opname op	2-8-2024
Status	Definitief
Leggerwaarden	Legger

export vanuit WIT op 5-9-2024

Tijhuis Ingenieurs BV
tel. 0229 - 272 000
info@tijhuisingenieurs.nl
www.tijhuisingenieurs.nl

Profiel: 185

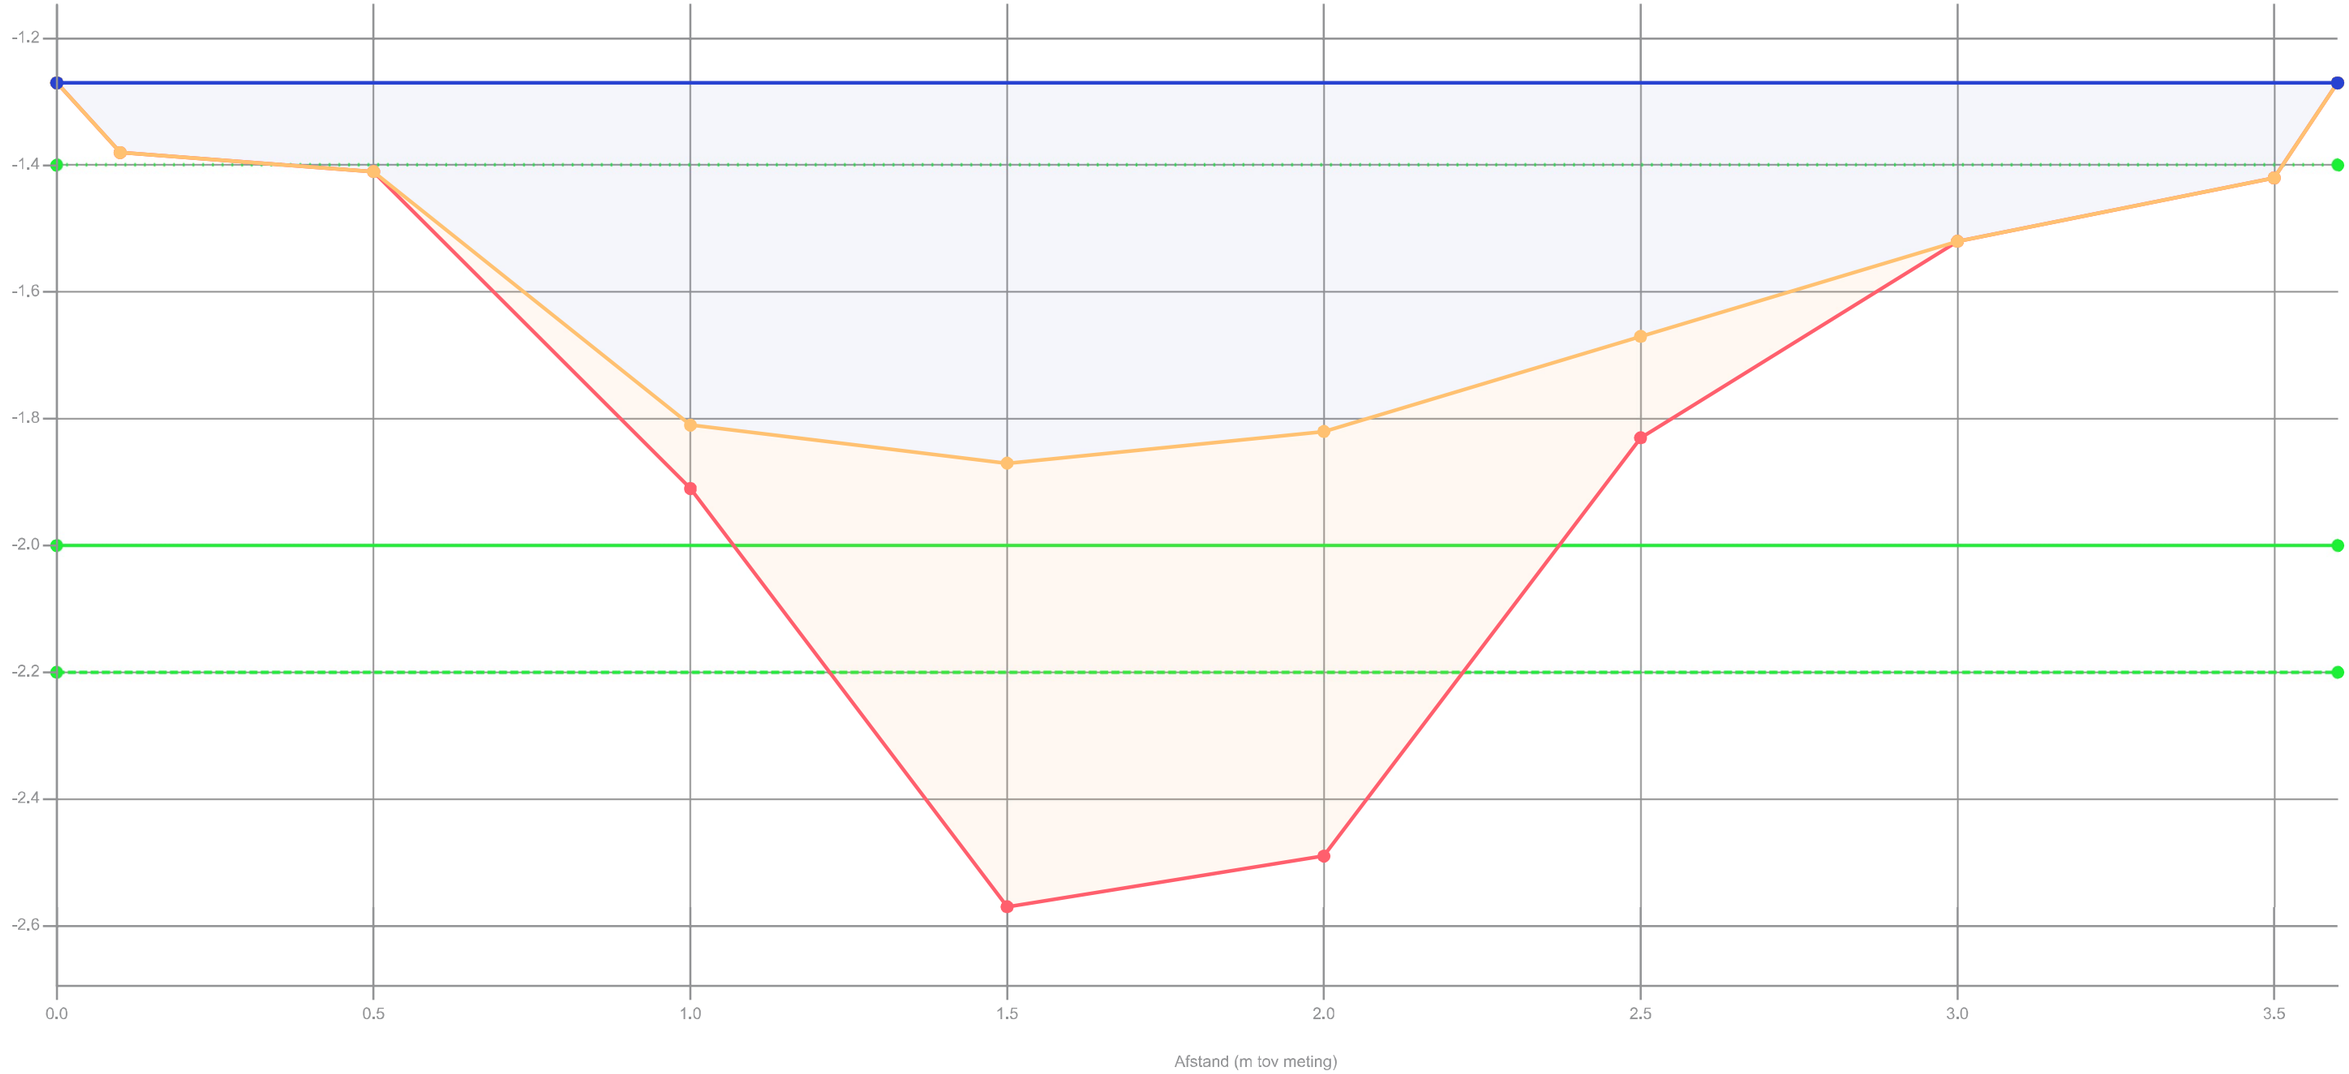

Legenda

- Gemeten waterniveau
- Controle boring
- Bovenkant slib
- Vastebodem
- Oever
- Legger

Patronen:

- Inpeiling
- Waterpeil legger
- Leggerprofiel
- Onderhoudsprofiel


Waterpeil legger / Schouwpeil	-1.40 mNAP	Opnamepeil inpeiling	-1.27 mNAP
Leggerniveau	-2.00 mNAP	Max. diepte inp.	0.47 m tov waterpeil legger
Onderhoudsniveau	-2.20 mNAP		
Representatieve lengte	16.00 m		

Opdrachtgever	Gemeente Oudewater
Projectcode	TI23168
Projectnaam	Voorbereiding baggerwerk 2024 Oudewater
Profiel	185
Monstervak	MV29
Opname op	2-8-2024
Status	Definitief
Leggerwaarden	Legger

export vanuit WIT op 5-9-2024

Tijhuis Ingenieurs BV
tel. 0229 - 272 000
info@tijhuisingenieurs.nl
www.tijhuisingenieurs.nl

Profiel: 186

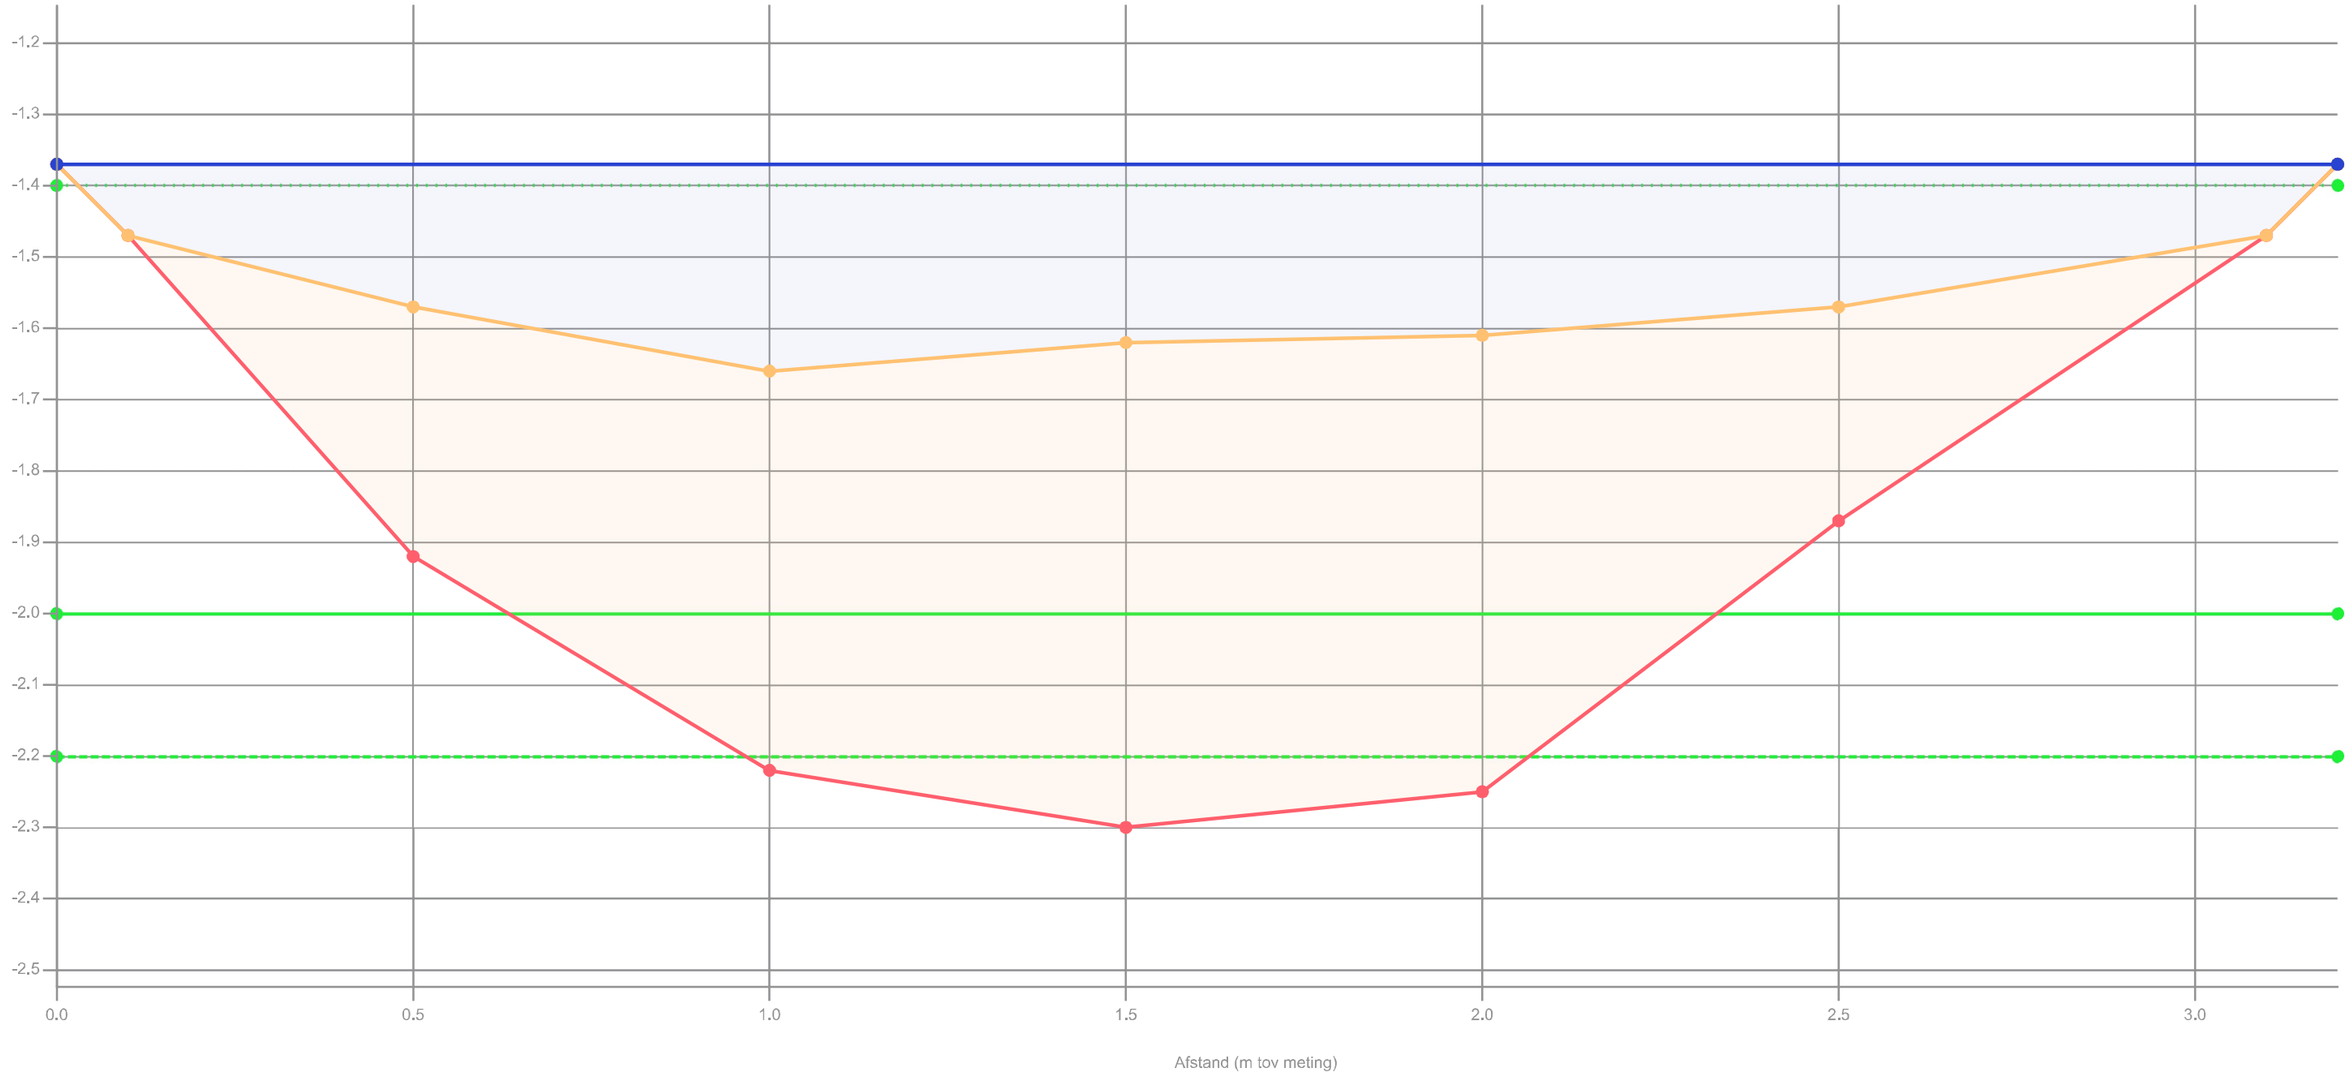

Legenda

- Gemeten waterniveau
- Controle boring
- Bovenkant slib
- Vastebodem
- Oever
- Legger

Patronen:

- Inpeiling
- Waterpeil legger
- Leggerprofiel
- Onderhoudsprofiel


Waterpeil legger / Schouwpeil	-1.40 mNAP	Opnamepeil inpeiling	-1.37 mNAP
Leggerniveau	-2.00 mNAP	Max. diepte inp.	0.26 m tov waterpeil legger
Onderhoudsniveau	-2.20 mNAP		
Representatieve lengte	25.00 m		

Opdrachtgever	Gemeente Oudewater
Projectcode	TI23168
Projectnaam	Voorbereiding baggerwerk 2024 Oudewater
Profiel	186
Monstervak	MV26
Opname op	3-9-2024
Status	Definitief
Leggerwaarden	Legger

export vanuit WIT op 5-9-2024

Tijhuis Ingenieurs BV
tel. 0229 - 272 000
info@tijhuisingenieurs.nl
www.tijhuisingenieurs.nl

Profiel: 187

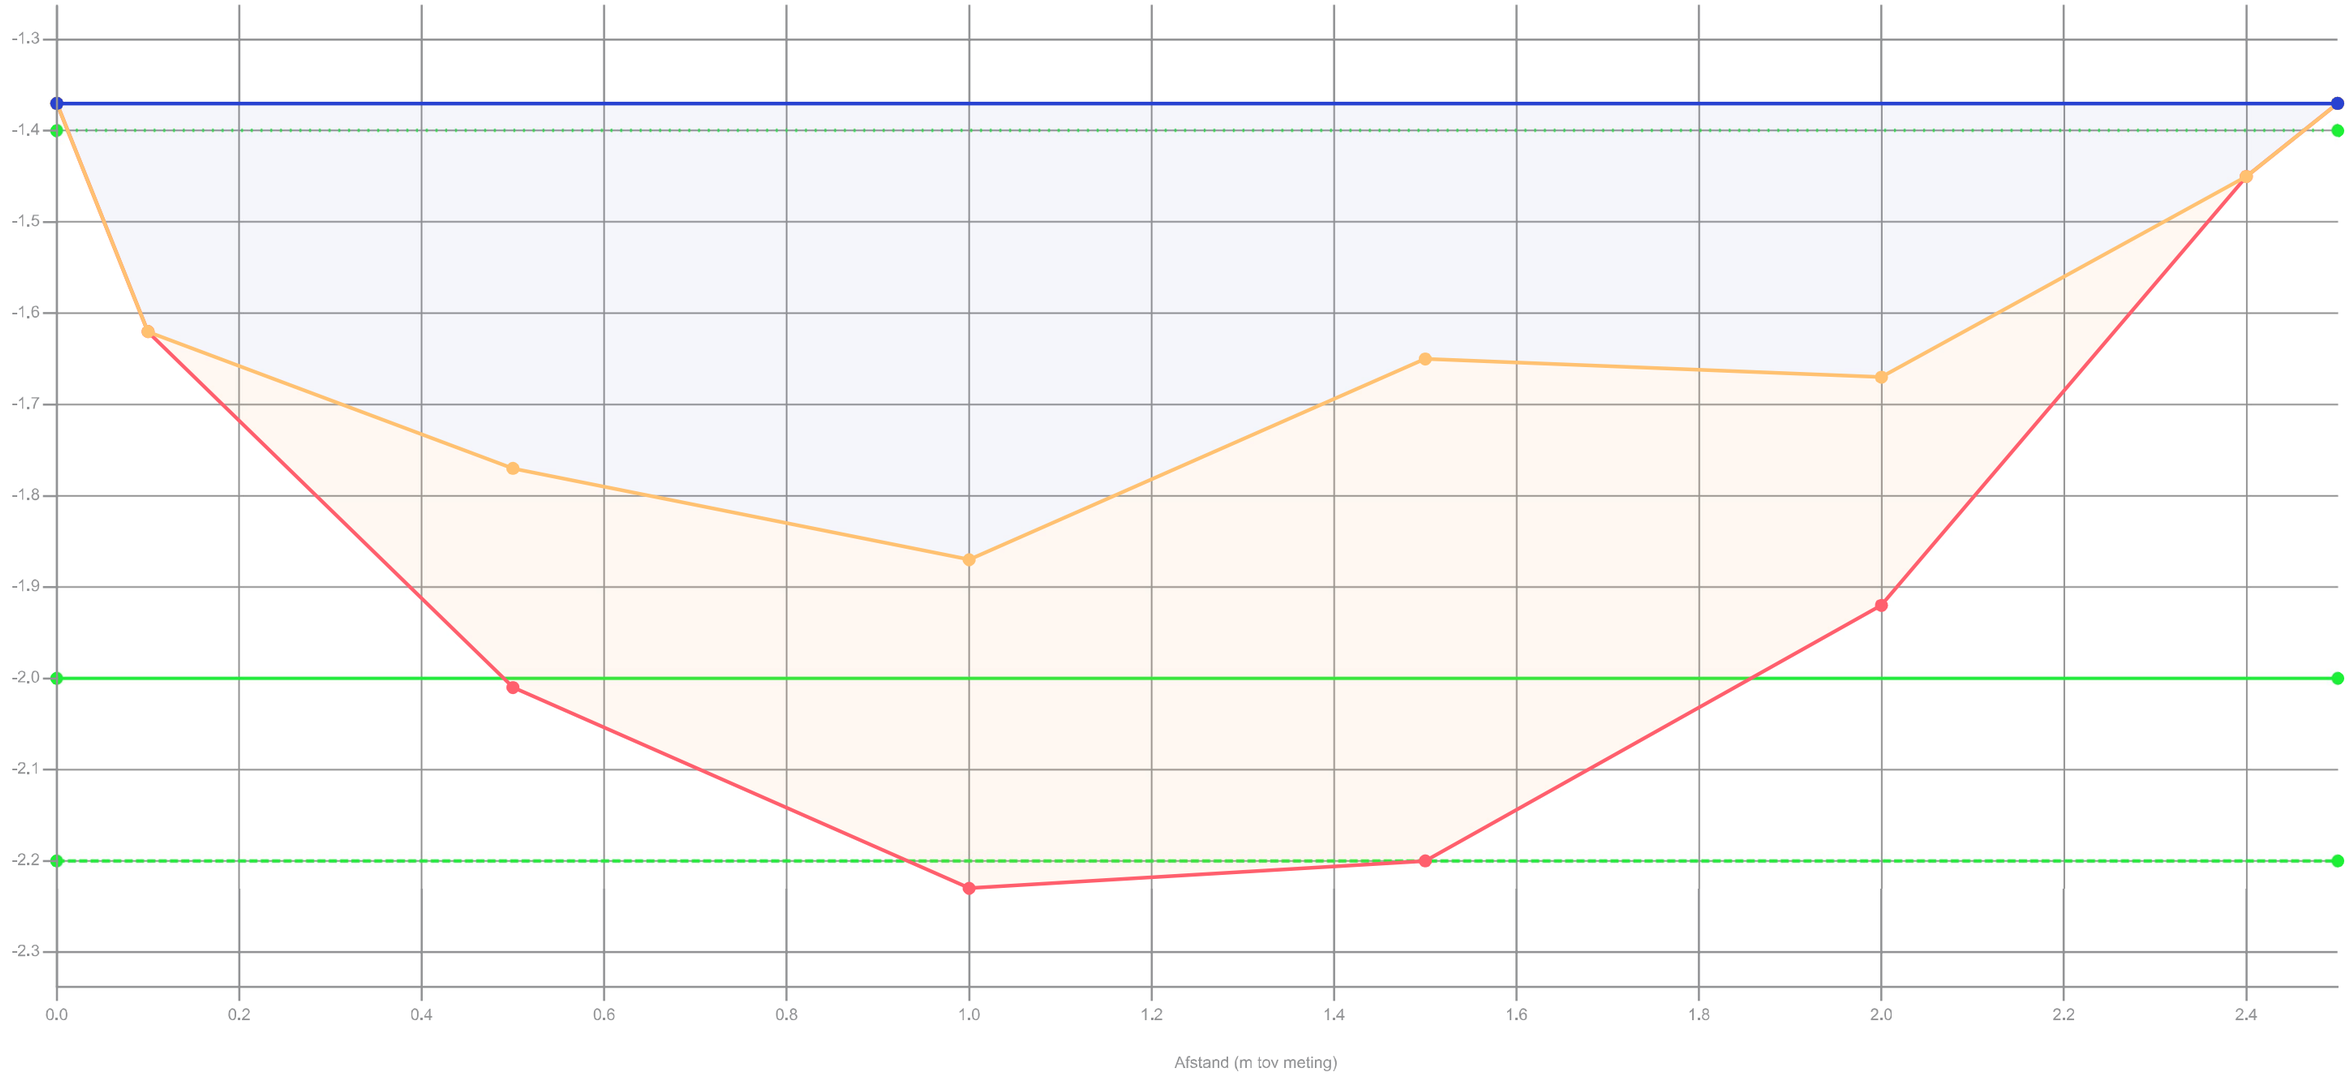

Legenda

- Gemeten waterniveau
- Controle boring
- Bovenkant slib
- Vastebodem
- Oever
- Legger

Patronen:

- Inpeiling
- Waterpeil legger
- Leggerprofiel
- Onderhoudsprofiel


Waterpeil legger / Schouwpeil	-1.40 mNAP	Opnamepeil inpeiling	-1.37 mNAP
Leggerniveau	-2.00 mNAP	Max. diepte inp.	0.47 m tov waterpeil legger
Onderhoudsniveau	-2.20 mNAP		
Representatieve lengte	35.00 m		

Opdrachtgever	Gemeente Oudewater
Projectcode	TI23168
Projectnaam	Voorbereiding baggerwerk 2024 Oudewater
Profiel	187
Monstervak	MV26
Opname op	3-9-2024
Status	Definitief
Leggerwaarden	Legger

export vanuit WIT op 5-9-2024

Tijhuis Ingenieurs BV
tel. 0229 - 272 000
info@tijhuisingenieurs.nl
www.tijhuisingenieurs.nl

Profiel: 188

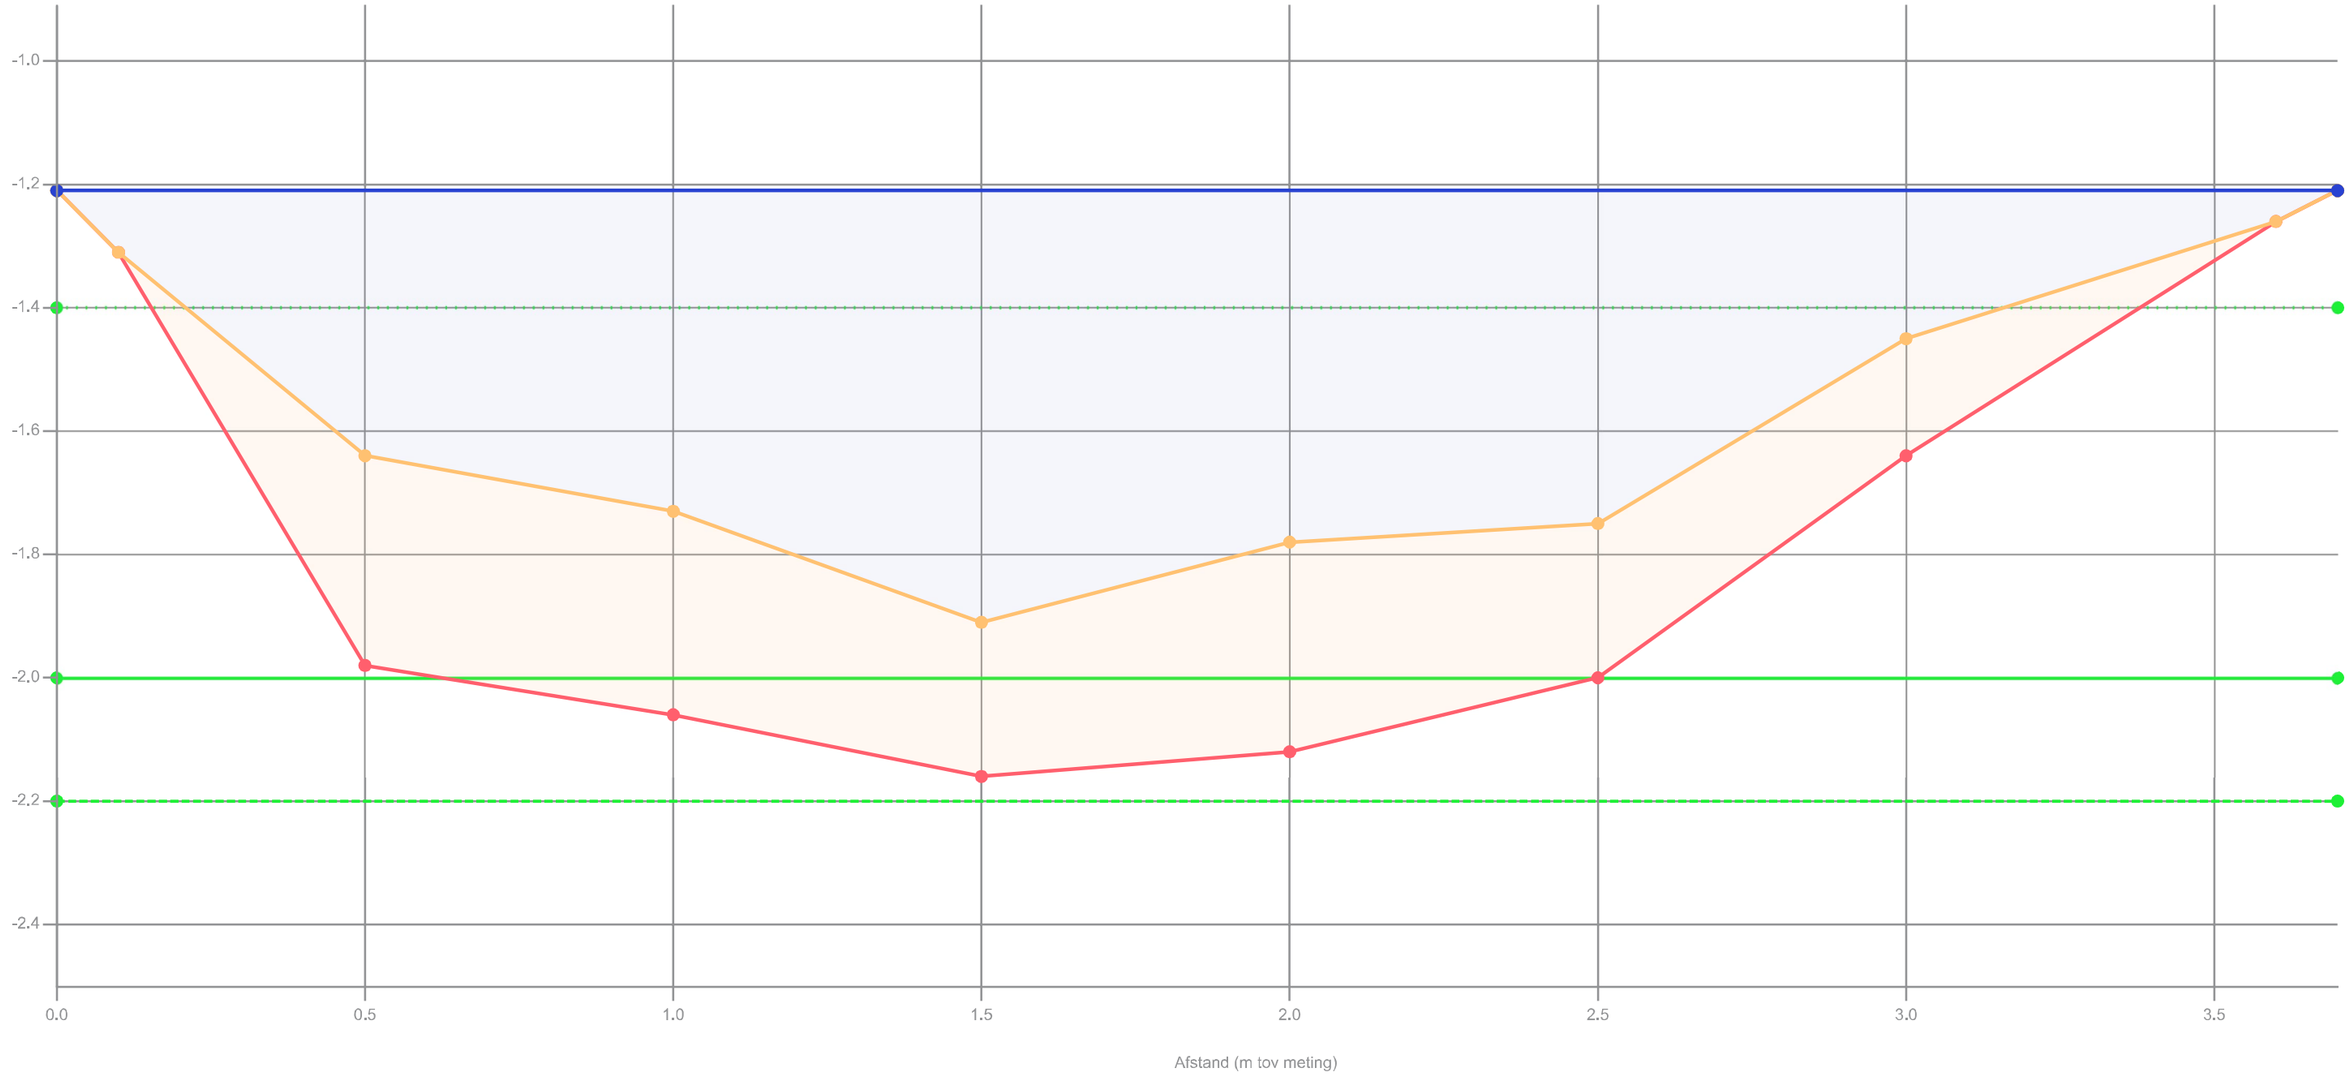

Legenda

- Gemeten waterniveau
- Controle boring
- Bovenkant slib
- Vastebodem
- Oever
- Legger

Patronen:

- Inpeiling
- Waterpeil legger
- Leggerprofiel
- Onderhoudsprofiel


Waterpeil legger / Schouwpeil	-1.40 mNAP	Opnamepeil inpeiling	-1.21 mNAP
Leggerniveau	-2.00 mNAP	Max. diepte inp.	0.51 m tov waterpeil legger
Onderhoudsniveau	-2.20 mNAP		
Representatieve lengte	46.00 m		

Opdrachtgever	Gemeente Oudewater
Projectcode	TI23168
Projectnaam	Voorbereiding baggerwerk 2024 Oudewater
Profiel	188
Monstervak	MV26
Opname op	3-9-2024
Status	Definitief
Leggerwaarden	Legger

export vanuit WIT op 5-9-2024

Tijhuis Ingenieurs BV
tel. 0229 - 272 000
info@tijhuisingenieurs.nl
www.tijhuisingenieurs.nl

Profiel: 189

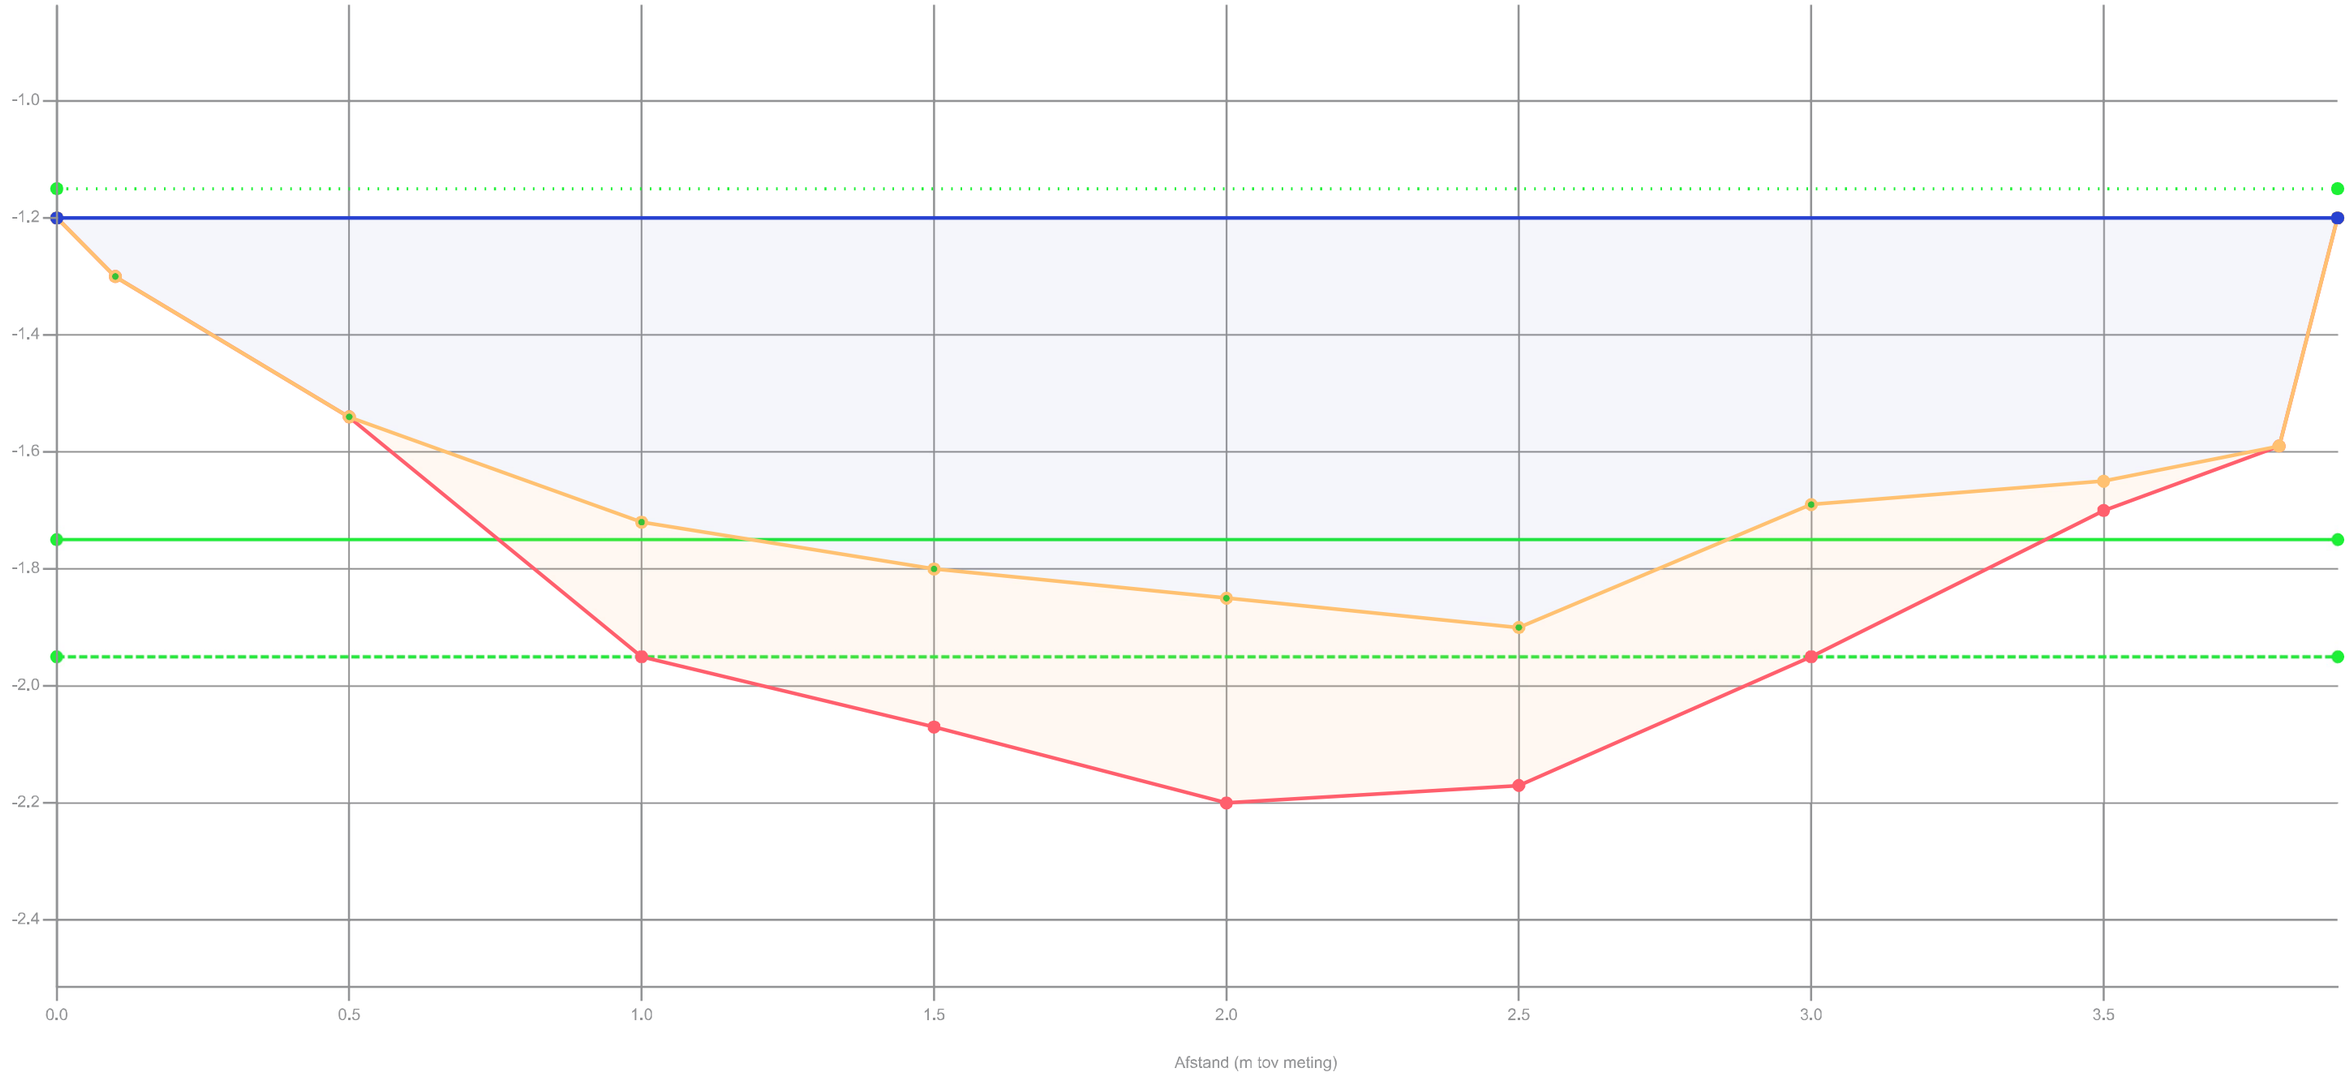

Legenda

- Gemeten waterniveau
- Controle boring
- Bovenkant slib
- Vastebodem
- Oever
- Legger

Patronen:

- Inpeiling
- Waterpeil legger
- Leggerprofiel
- Onderhoudsprofiel


Waterpeil legger / Schouwpeil	-1.15 mNAP	Opnamepeil inpeiling	-1.20 mNAP
Leggerniveau	-1.75 mNAP	Max. diepte inp.	0.75 m tov waterpeil legger
Onderhoudsniveau	-1.95 mNAP		
Representatieve lengte	45.00 m		

Opdrachtgever	Gemeente Oudewater
Projectcode	TI23168
Projectnaam	Voorbereiding baggerwerk 2024 Oudewater
Profiel	189
Monstervak	MV27
Opname op	3-9-2024
Status	Definitief
Leggerwaarden	Legger

export vanuit WIT op 5-9-2024

Tijhuis Ingenieurs BV
tel. 0229 - 272 000
info@tijhuisingenieurs.nl
www.tijhuisingenieurs.nl

Profiel: 190

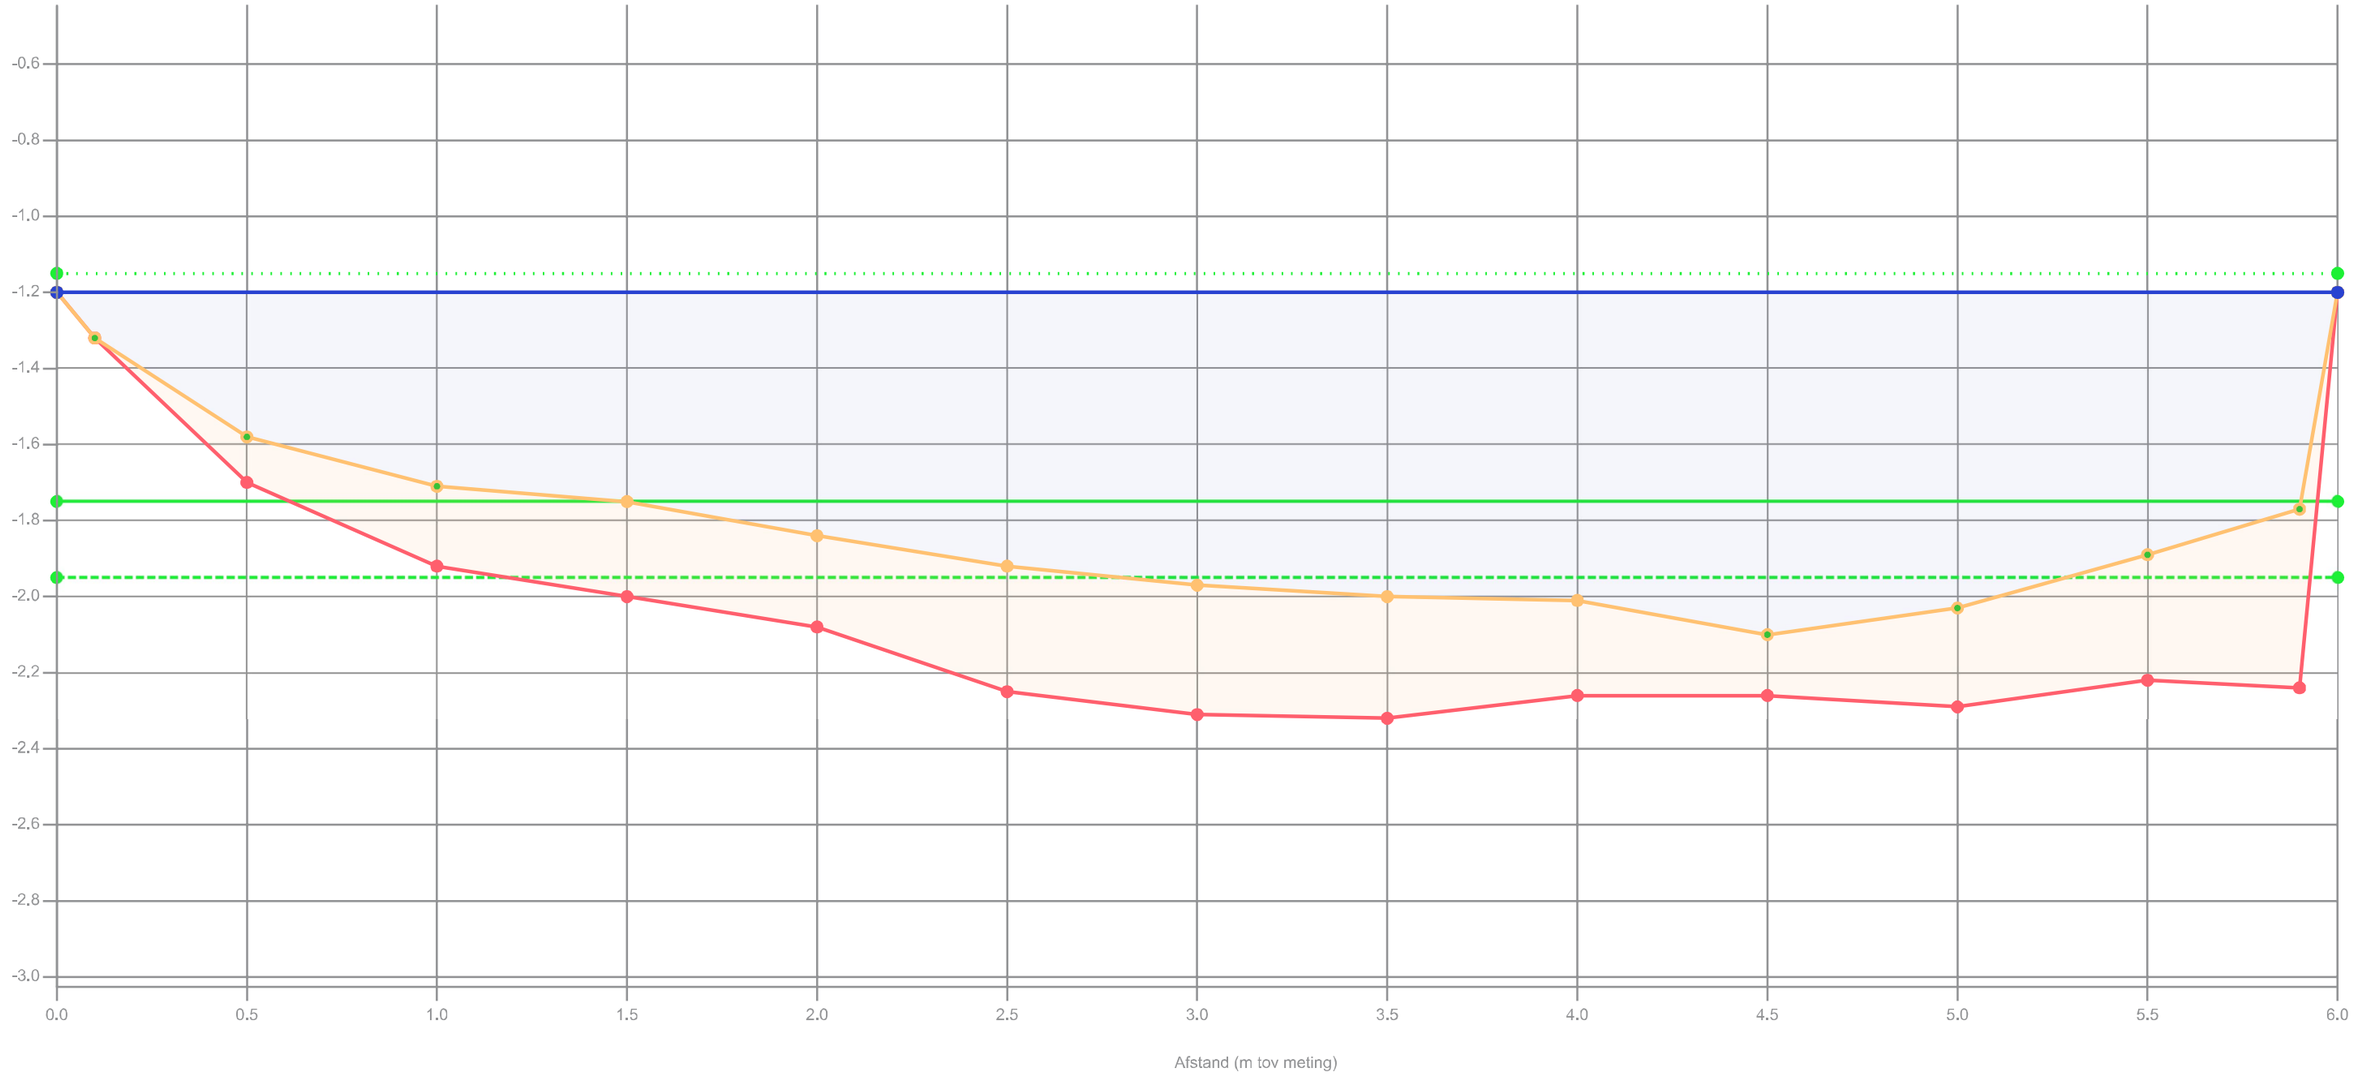

Legenda

- Gemeten waterniveau
- Controle boring
- Bovenkant slib
- Vastebodem
- Oever
- Legger

Patronen:

- Inpeiling
- Waterpeil legger
- Leggerprofiel
- Onderhoudsprofiel


Waterpeil legger / Schouwpeil	-1.15 mNAP	Opnamepeil inpeiling	-1.20 mNAP
Leggerniveau	-1.75 mNAP	Max. diepte inp.	0.95 m tov waterpeil legger
Onderhoudsniveau	-1.95 mNAP		
Representatieve lengte	51.00 m		

Opdrachtgever	Gemeente Oudewater
Projectcode	TI23168
Projectnaam	Voorbereiding baggerwerk 2024 Oudewater
Profiel	190
Monstervak	MV27
Opname op	3-9-2024
Status	Definitief
Leggerwaarden	Legger

export vanuit WIT op 5-9-2024

Tijhuis Ingenieurs BV
tel. 0229 - 272 000
info@tijhuisingenieurs.nl
www.tijhuisingenieurs.nl

Profiel: 191

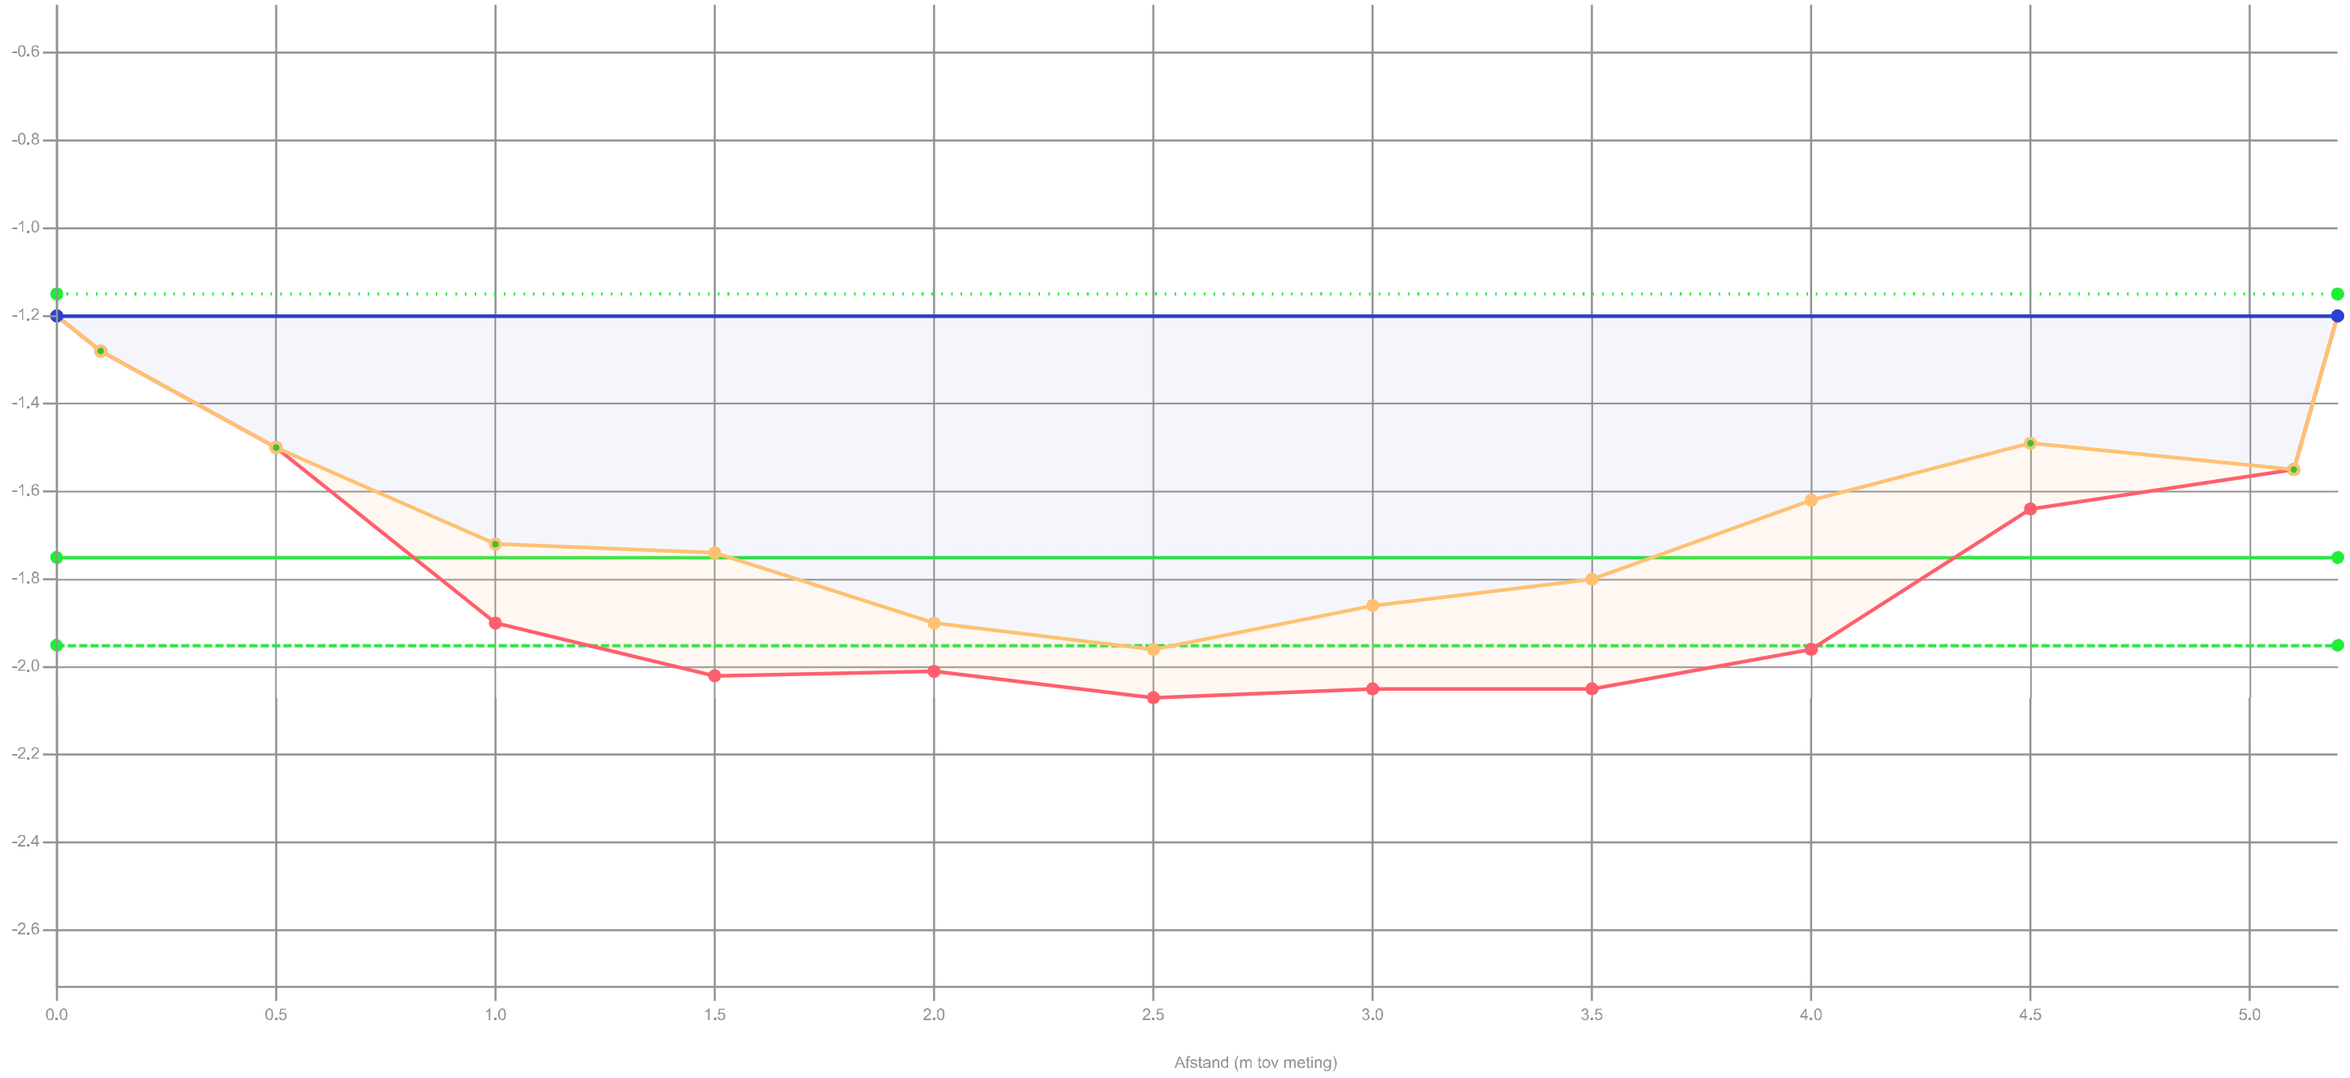

Legenda

- Gemeten waterniveau
- Controle boring
- Bovenkant slib
- Vastebodem
- Oever
- Legger

Patronen:

- Inpeiling
- Waterpeil legger
- Leggerprofiel
- Onderhoudsprofiel


Waterpeil legger / Schouwpeil	-1.15 mNAP	Opnamepeil inpeiling	-1.20 mNAP
Leggerniveau	-1.75 mNAP	Max. diepte inp.	0.81 m tov waterpeil legger
Onderhoudsniveau	-1.95 mNAP		
Representatieve lengte	55.00 m		

Opdrachtgever	Gemeente Oudewater
Projectcode	TI23168
Projectnaam	Voorbereiding baggerwerk 2024 Oudewater
Profiel	191
Monstervak	MV27
Opname op	3-9-2024
Status	Definitief
Leggerwaarden	Legger

export vanuit WIT op 5-9-2024

Tijhuis Ingenieurs BV
tel. 0229 - 272 000
info@tijhuisingenieurs.nl
www.tijhuisingenieurs.nl

Profiel: 192

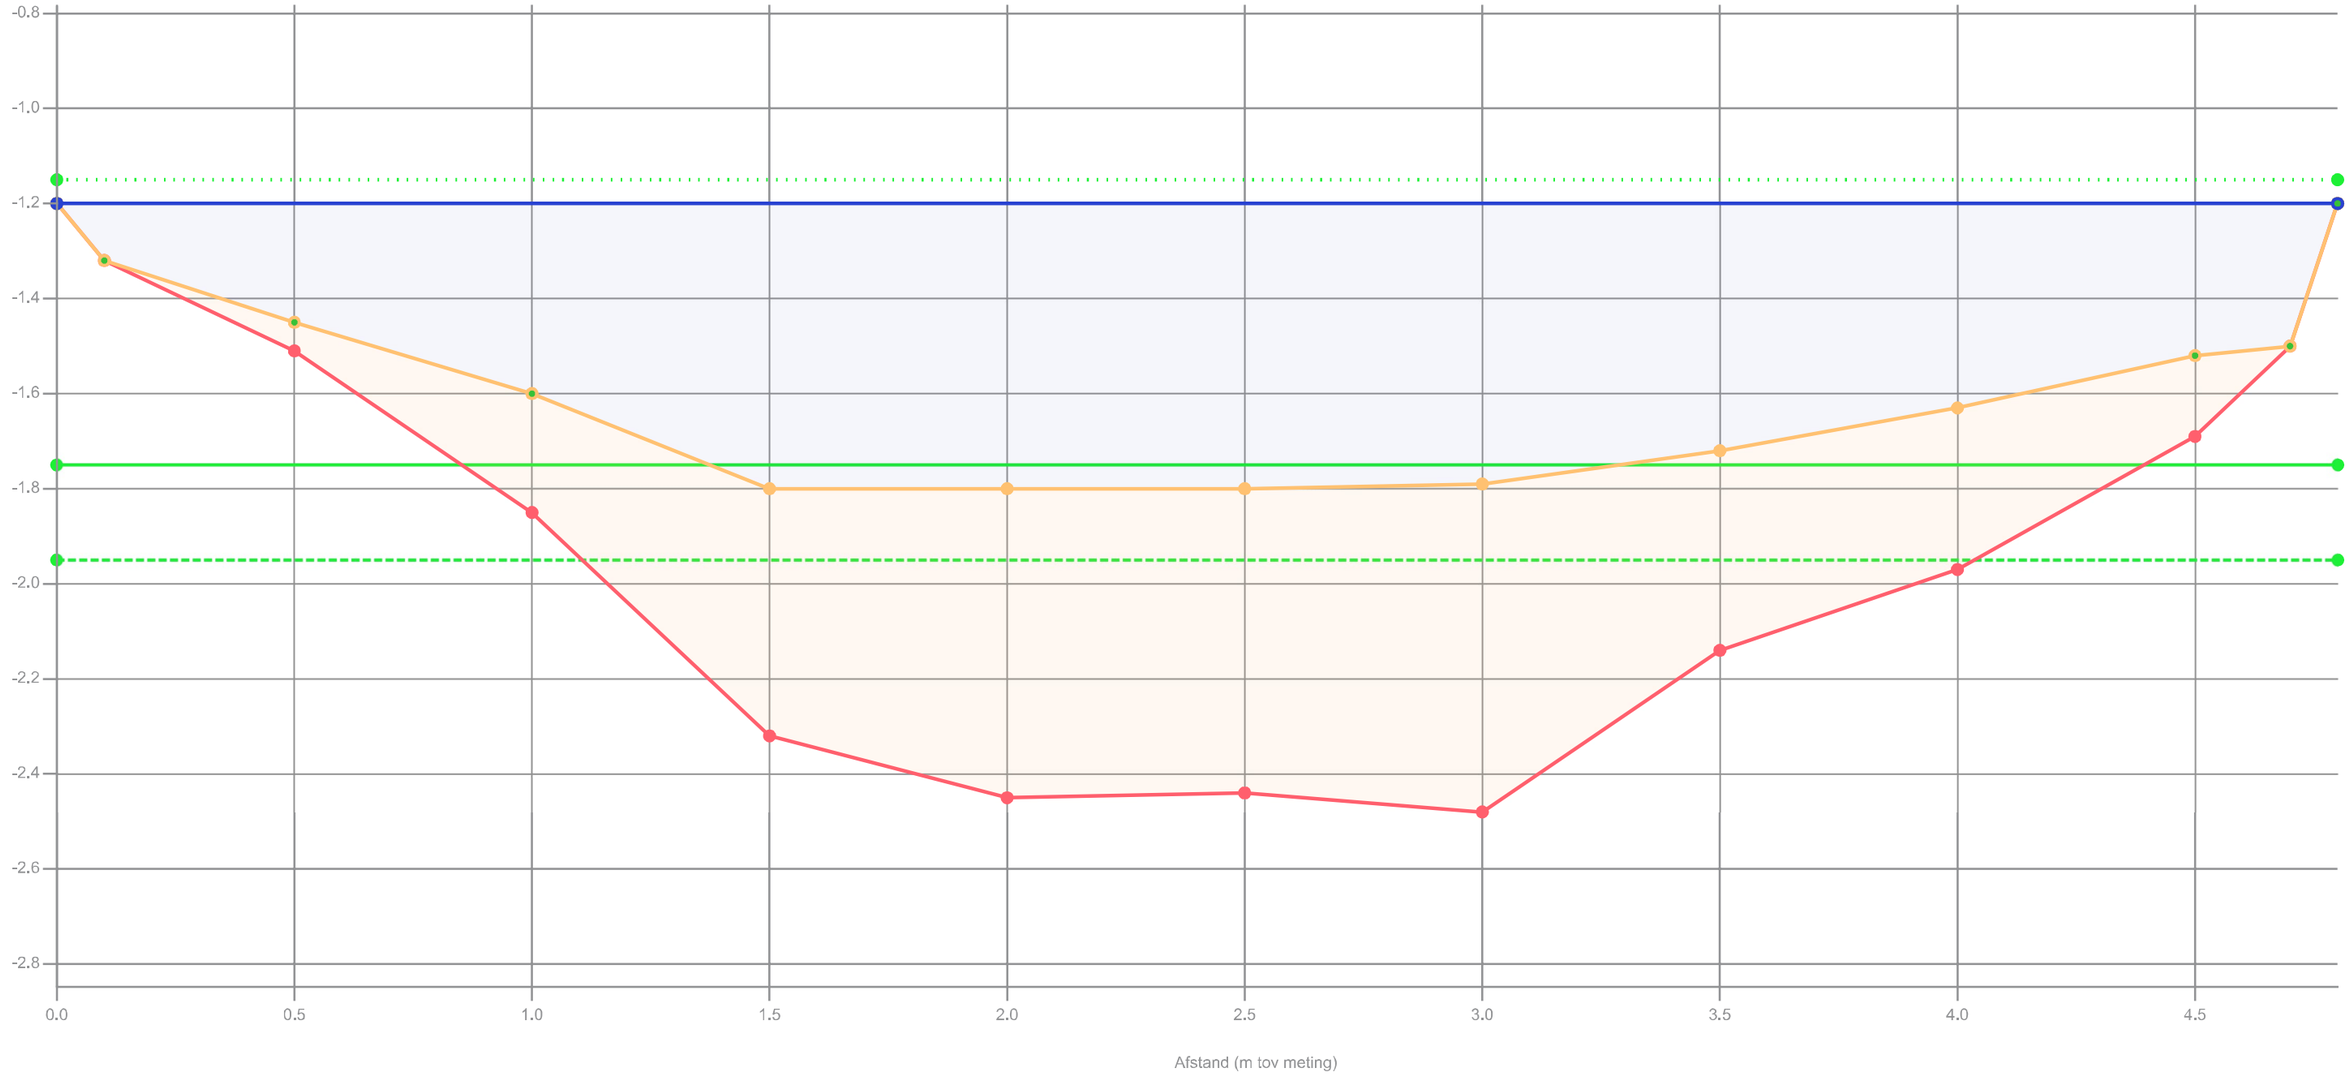

Legenda

- Gemeten waterniveau
- Controle boring
- Bovenkant slib
- Vastebodem
- Oever
- Legger

Patronen:

- Inpeiling
- Waterpeil legger
- Leggerprofiel
- Onderhoudsprofiel


Waterpeil legger / Schouwpeil	-1.15 mNAP	Opnamepeil inpeiling	-1.20 mNAP
Leggerniveau	-1.75 mNAP	Max. diepte inp.	0.65 m tov waterpeil legger
Onderhoudsniveau	-1.95 mNAP		
Representatieve lengte	66.00 m		

Opdrachtgever	Gemeente Oudewater
Projectcode	TI23168
Projectnaam	Voorbereiding baggerwerk 2024 Oudewater
Profiel	192
Monstervak	MV27
Opname op	3-9-2024
Status	Definitief
Leggerwaarden	Legger

export vanuit WIT op 5-9-2024

Tijhuis Ingenieurs BV
tel. 0229 - 272 000
info@tijhuisingenieurs.nl
www.tijhuisingenieurs.nl

Profiel: 193

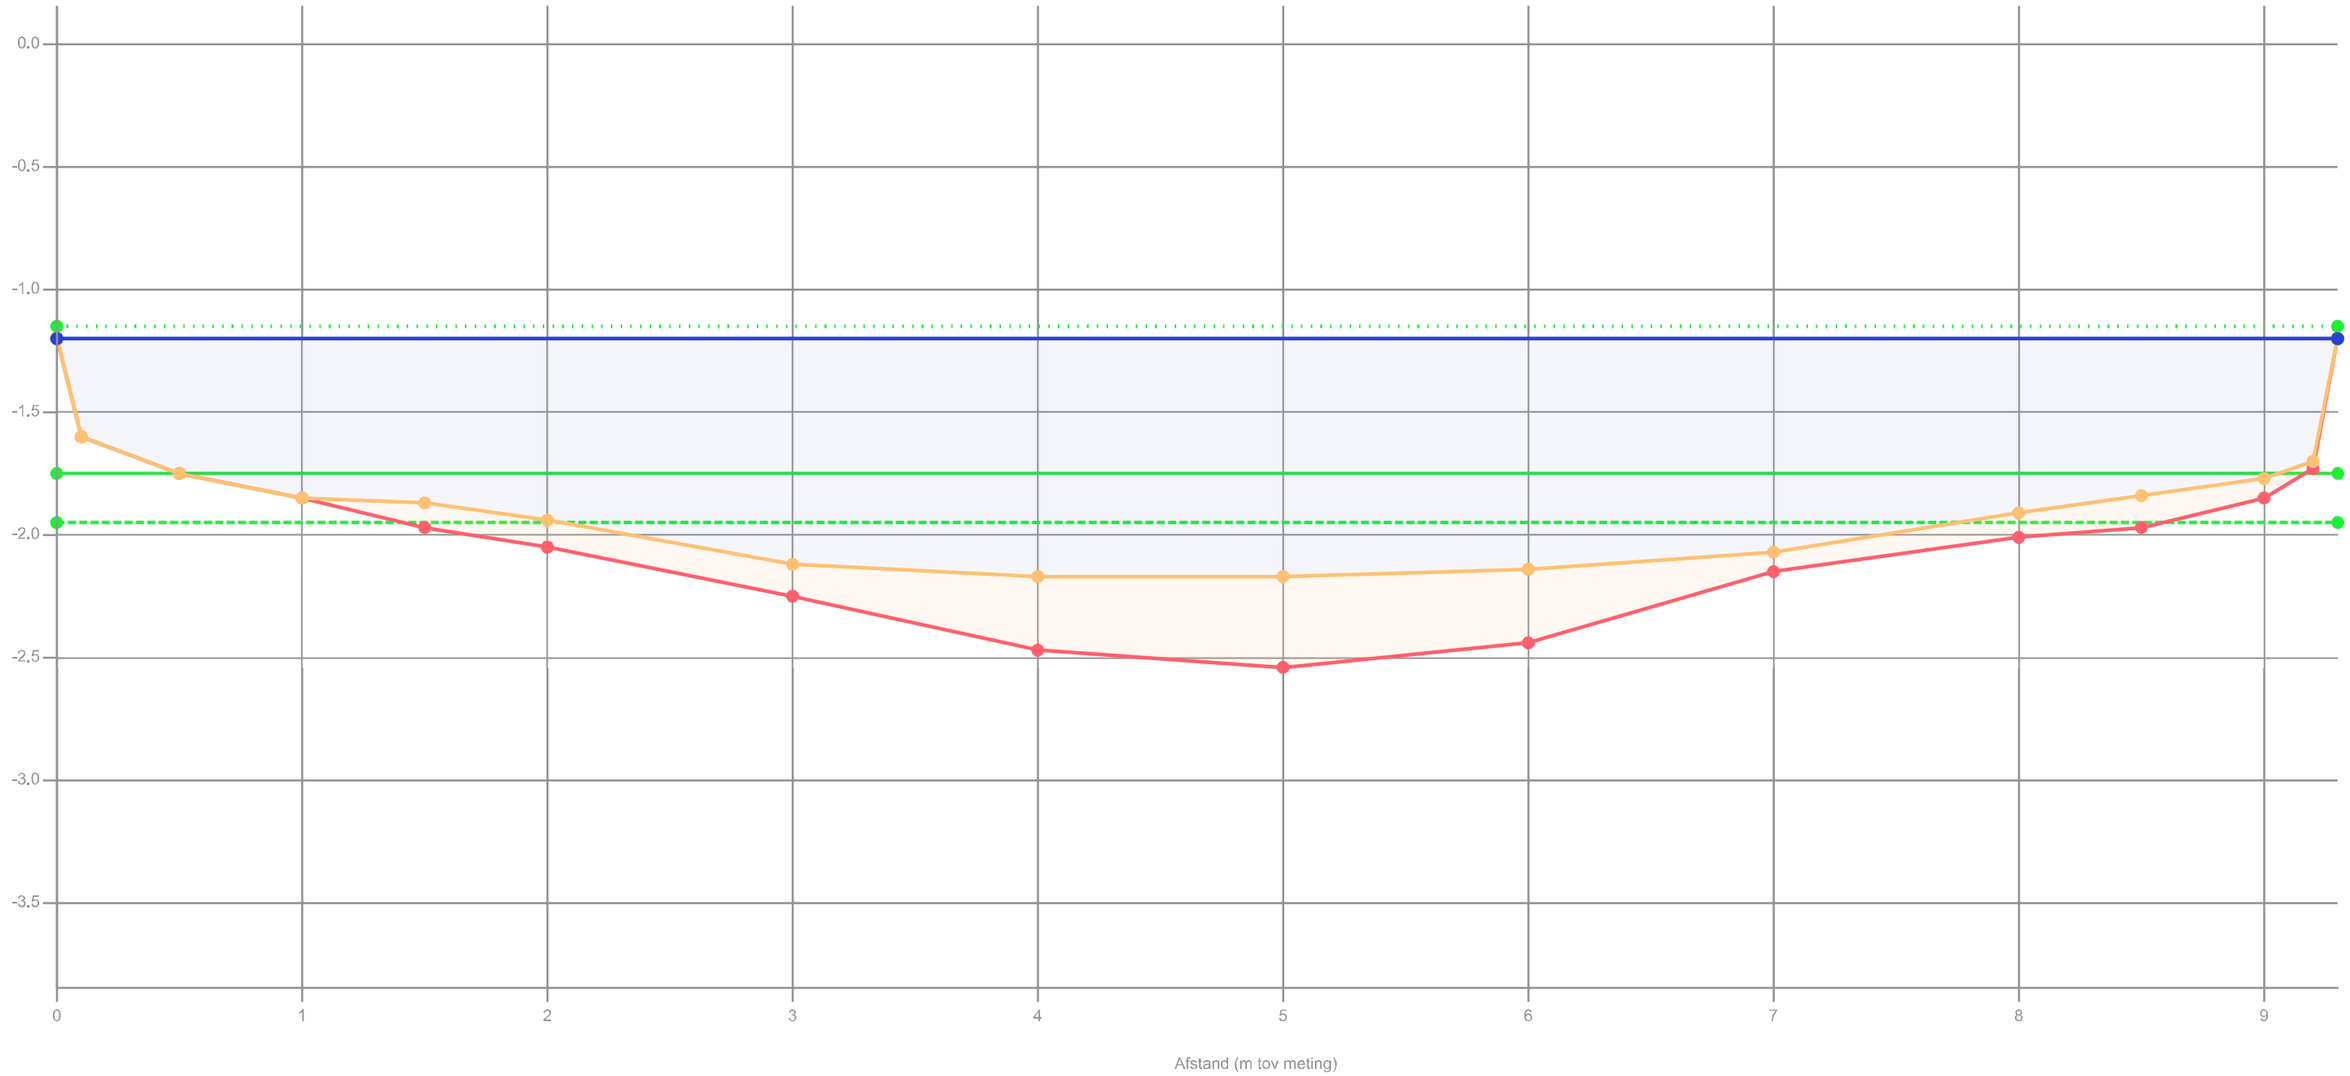

Legenda

- Gemeten waterniveau
- Controle boring
- Bovenkant slib
- Vastebodem
- Oever
- Legger

Patronen:

- Inpeiling
- Waterpeil legger
- Leggerprofiel
- Onderhoudsprofiel


Waterpeil legger / Schouwpeil	-1.15 mNAP	Opnamepeil inpeiling	-1.20 mNAP
Leggerniveau	-1.75 mNAP	Max. diepte inp.	1.02 m tov waterpeil legger
Onderhoudsniveau	-1.95 mNAP		
Representatieve lengte	37.00 m		

Opdrachtgever	Gemeente Oudewater
Projectcode	TI23168
Projectnaam	Voorbereiding baggerwerk 2024 Oudewater
Profiel	193
Monstervak	MV27
Opname op	3-9-2024
Status	Definitief
Leggerwaarden	Legger

export vanuit WIT op 5-9-2024

Tijhuis Ingenieurs BV
tel. 0229 - 272 000
info@tijhuisingenieurs.nl
www.tijhuisingenieurs.nl

Profiel: 194

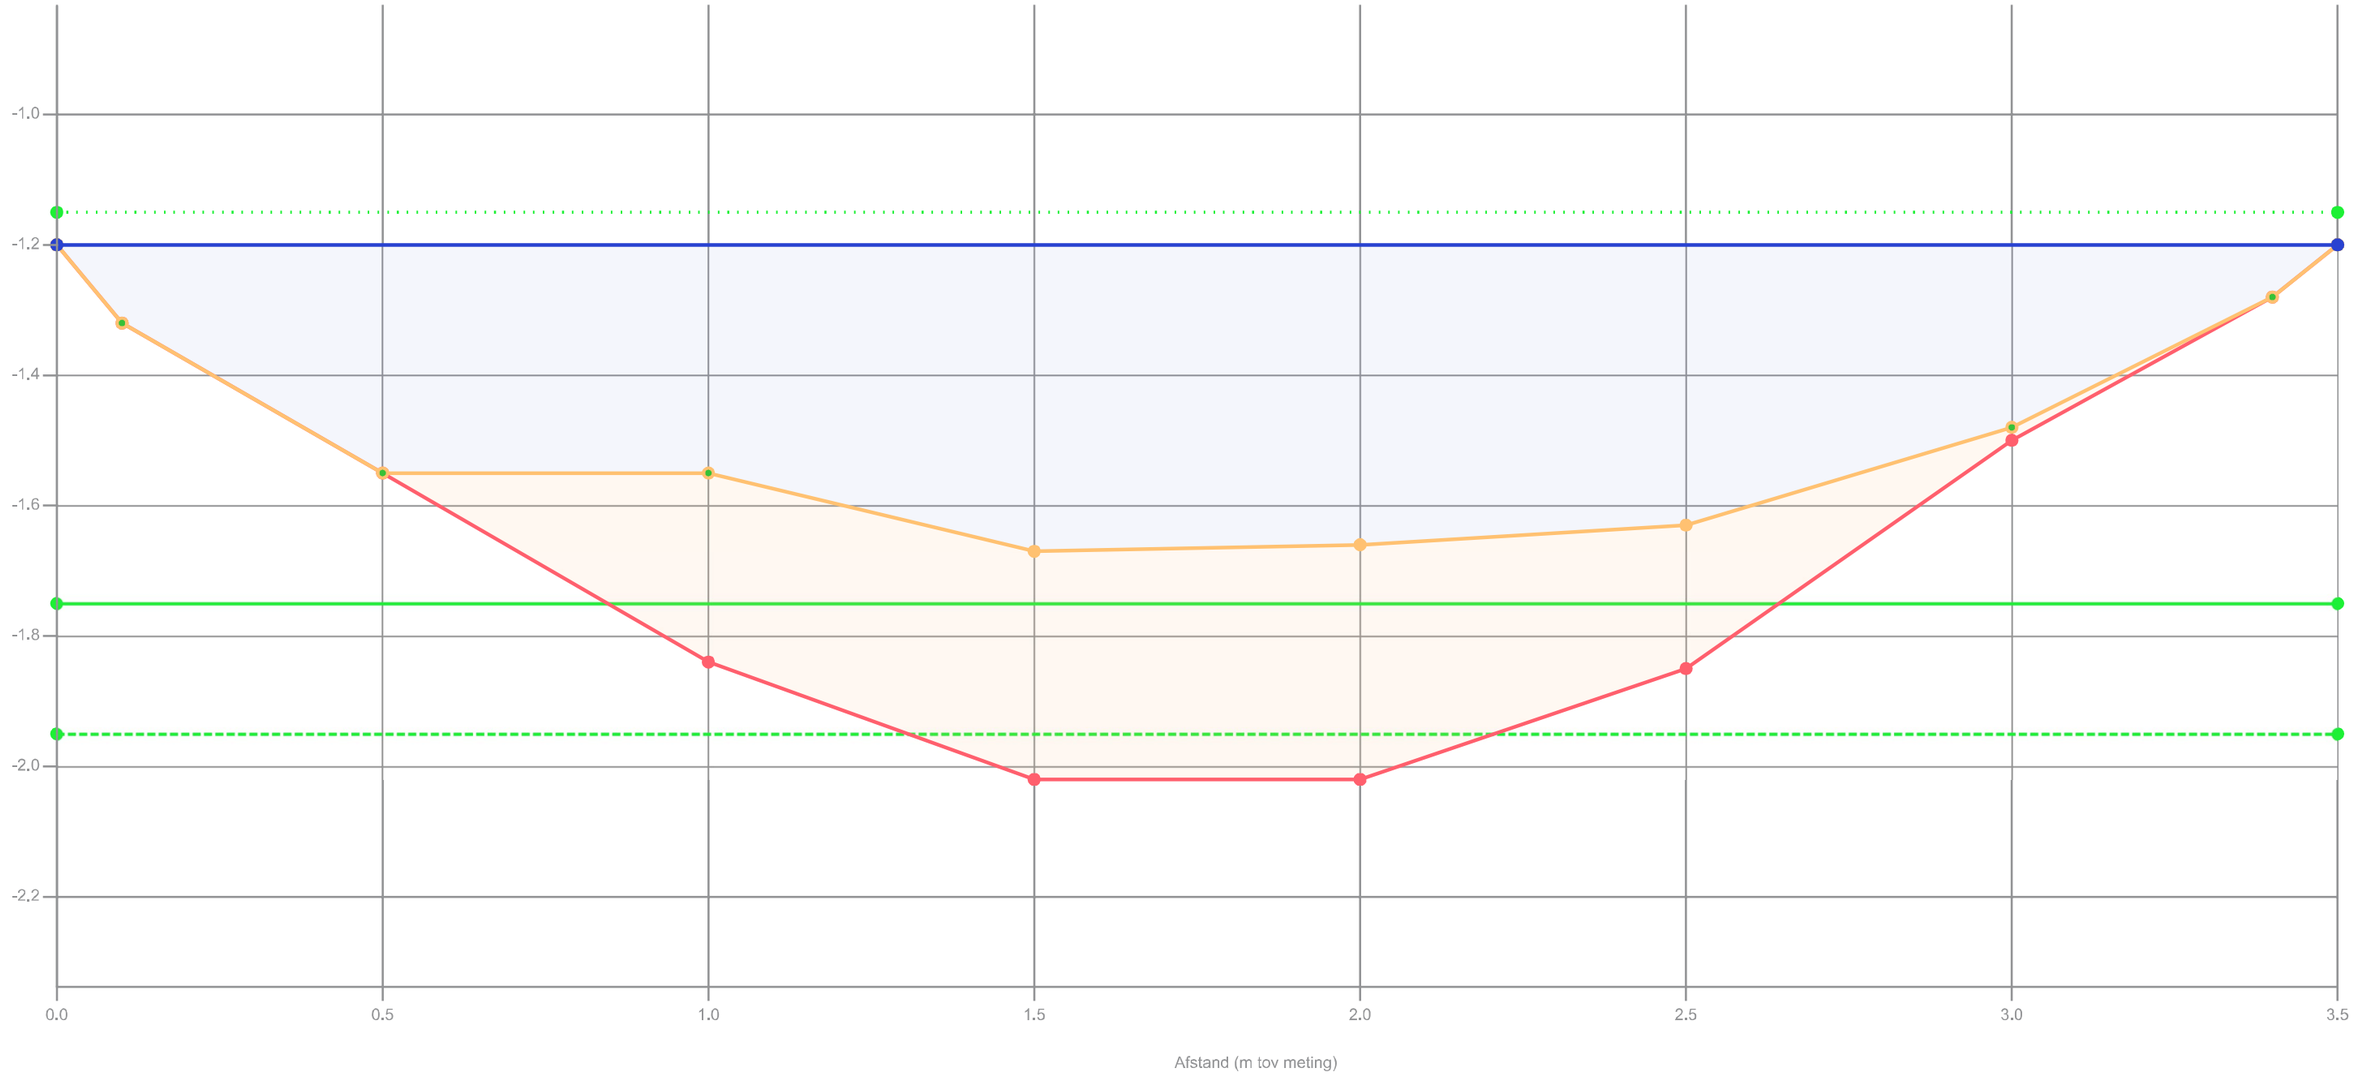

Legenda

- Gemeten waterniveau
- Controle boring
- Bovenkant slib
- Vastebodem
- Oever
- Legger

Patronen:

- Inpeiling
- Waterpeil legger
- Leggerprofiel
- Onderhoudsprofiel


Waterpeil legger / Schouwpeil	-1.15 mNAP	Opnamepeil inpeiling	-1.20 mNAP
Leggerniveau	-1.75 mNAP	Max. diepte inp.	0.52 m tov waterpeil legger
Onderhoudsniveau	-1.95 mNAP		
Representatieve lengte	53.00 m		

Opdrachtgever	Gemeente Oudewater
Projectcode	TI23168
Projectnaam	Voorbereiding baggerwerk 2024 Oudewater
Profiel	194
Monstervak	MV28
Opname op	3-9-2024
Status	Definitief
Leggerwaarden	Legger

export vanuit WIT op 5-9-2024

Tijhuis Ingenieurs BV
tel. 0229 - 272 000
info@tijhuisingenieurs.nl
www.tijhuisingenieurs.nl

Profiel: 195

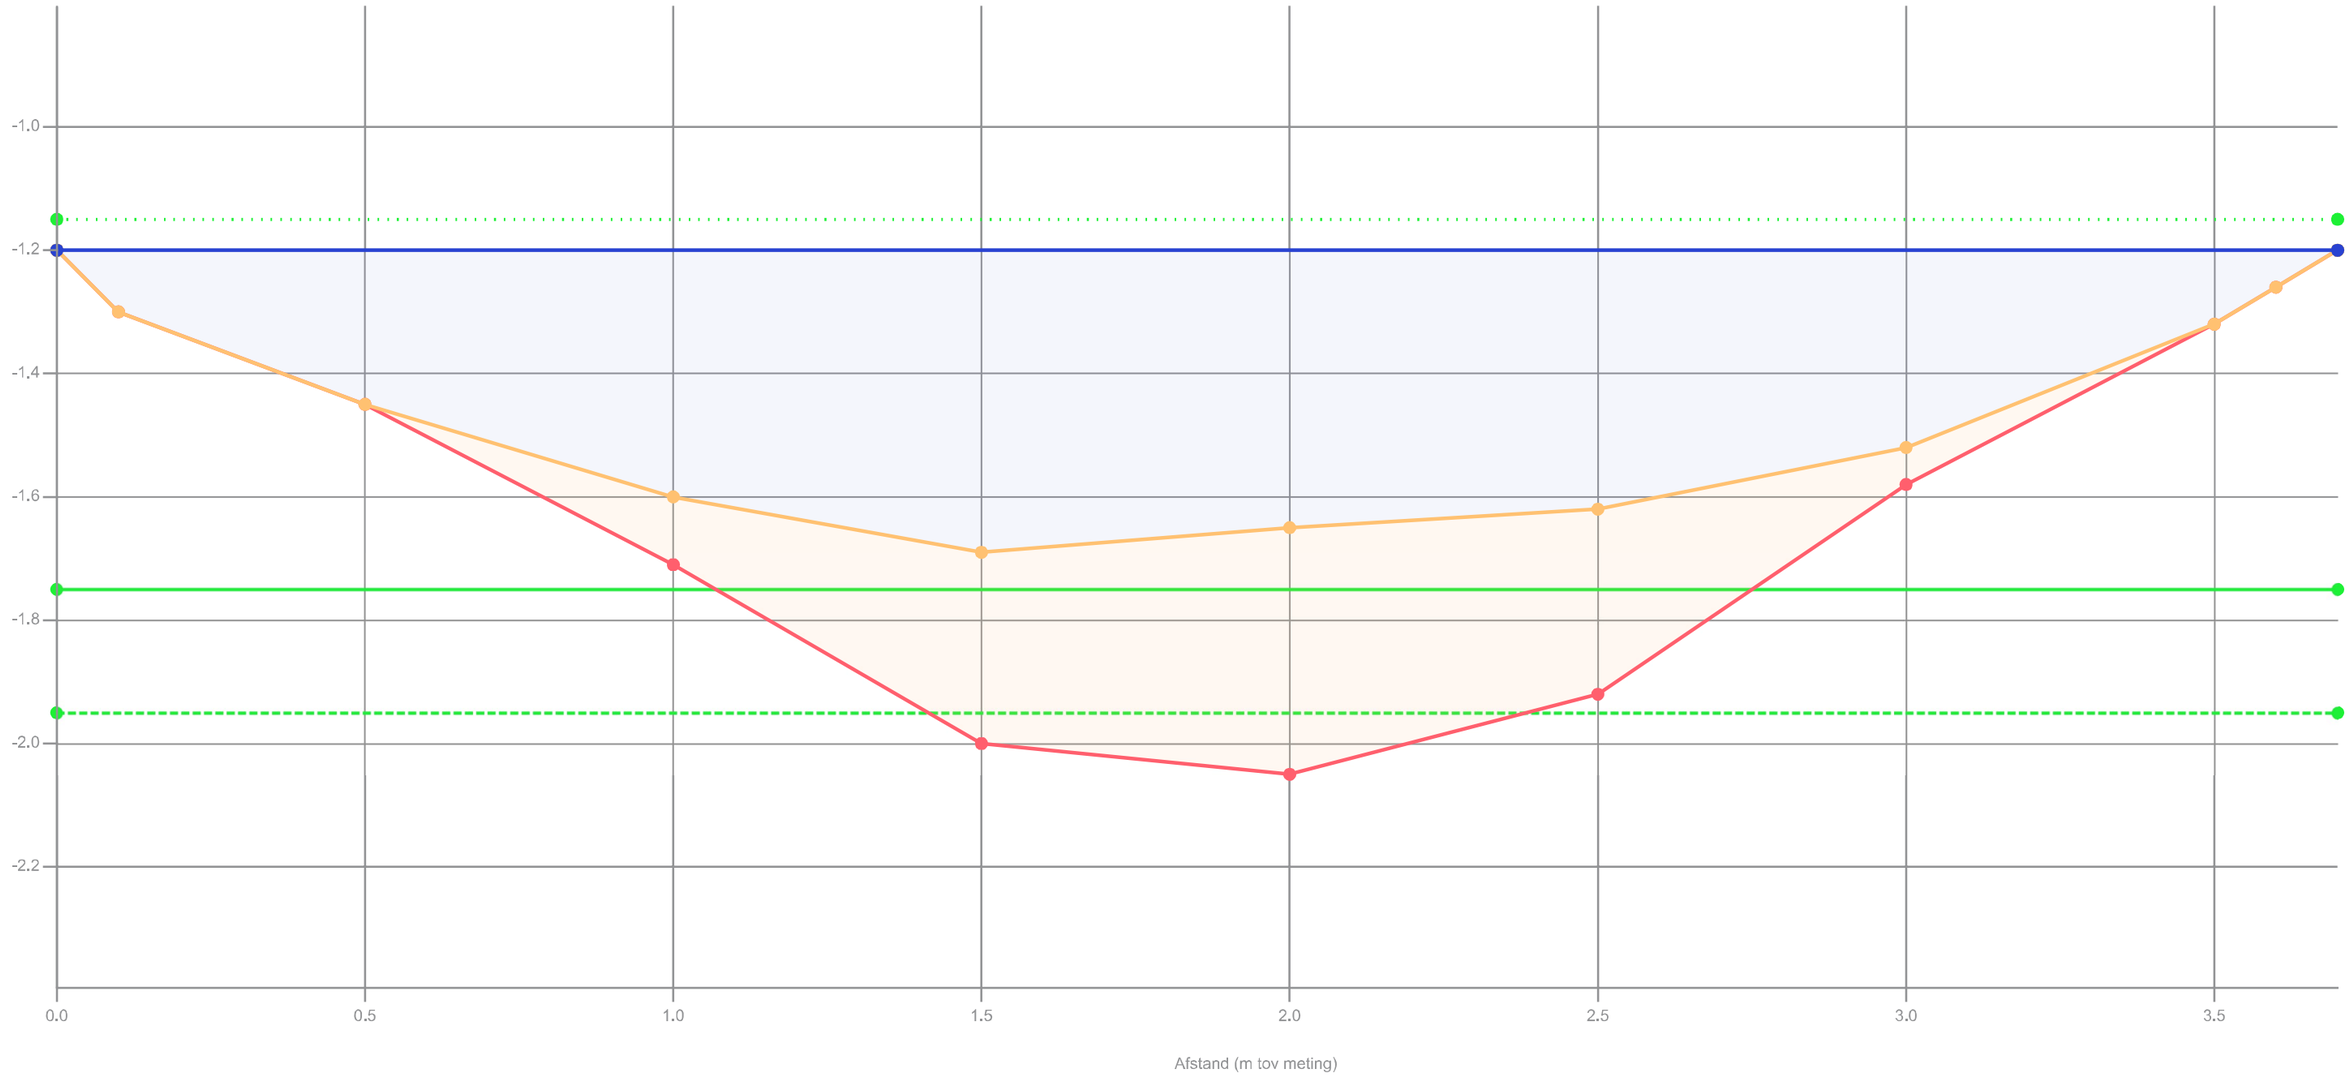

Legenda

- Gemeten waterniveau
- Controle boring
- Bovenkant slib
- Vastebodem
- Oever
- Legger

Patronen:

- Inpeiling
- Waterpeil legger
- Leggerprofiel
- Onderhoudsprofiel


Waterpeil legger / Schouwpeil	-1.15 mNAP	Opnamepeil inpeiling	-1.20 mNAP
Leggerniveau	-1.75 mNAP	Max. diepte inp.	0.54 m tov waterpeil legger
Onderhoudsniveau	-1.95 mNAP		
Representatieve lengte	48.00 m		

Opdrachtgever	Gemeente Oudewater
Projectcode	TI23168
Projectnaam	Voorbereiding baggerwerk 2024 Oudewater
Profiel	195
Monstervak	MV28
Opname op	3-9-2024
Status	Definitief
Leggerwaarden	Legger

export vanuit WIT op 5-9-2024

Tijhuis Ingenieurs BV
tel. 0229 - 272 000
info@tijhuisingenieurs.nl
www.tijhuisingenieurs.nl

Profiel: 196

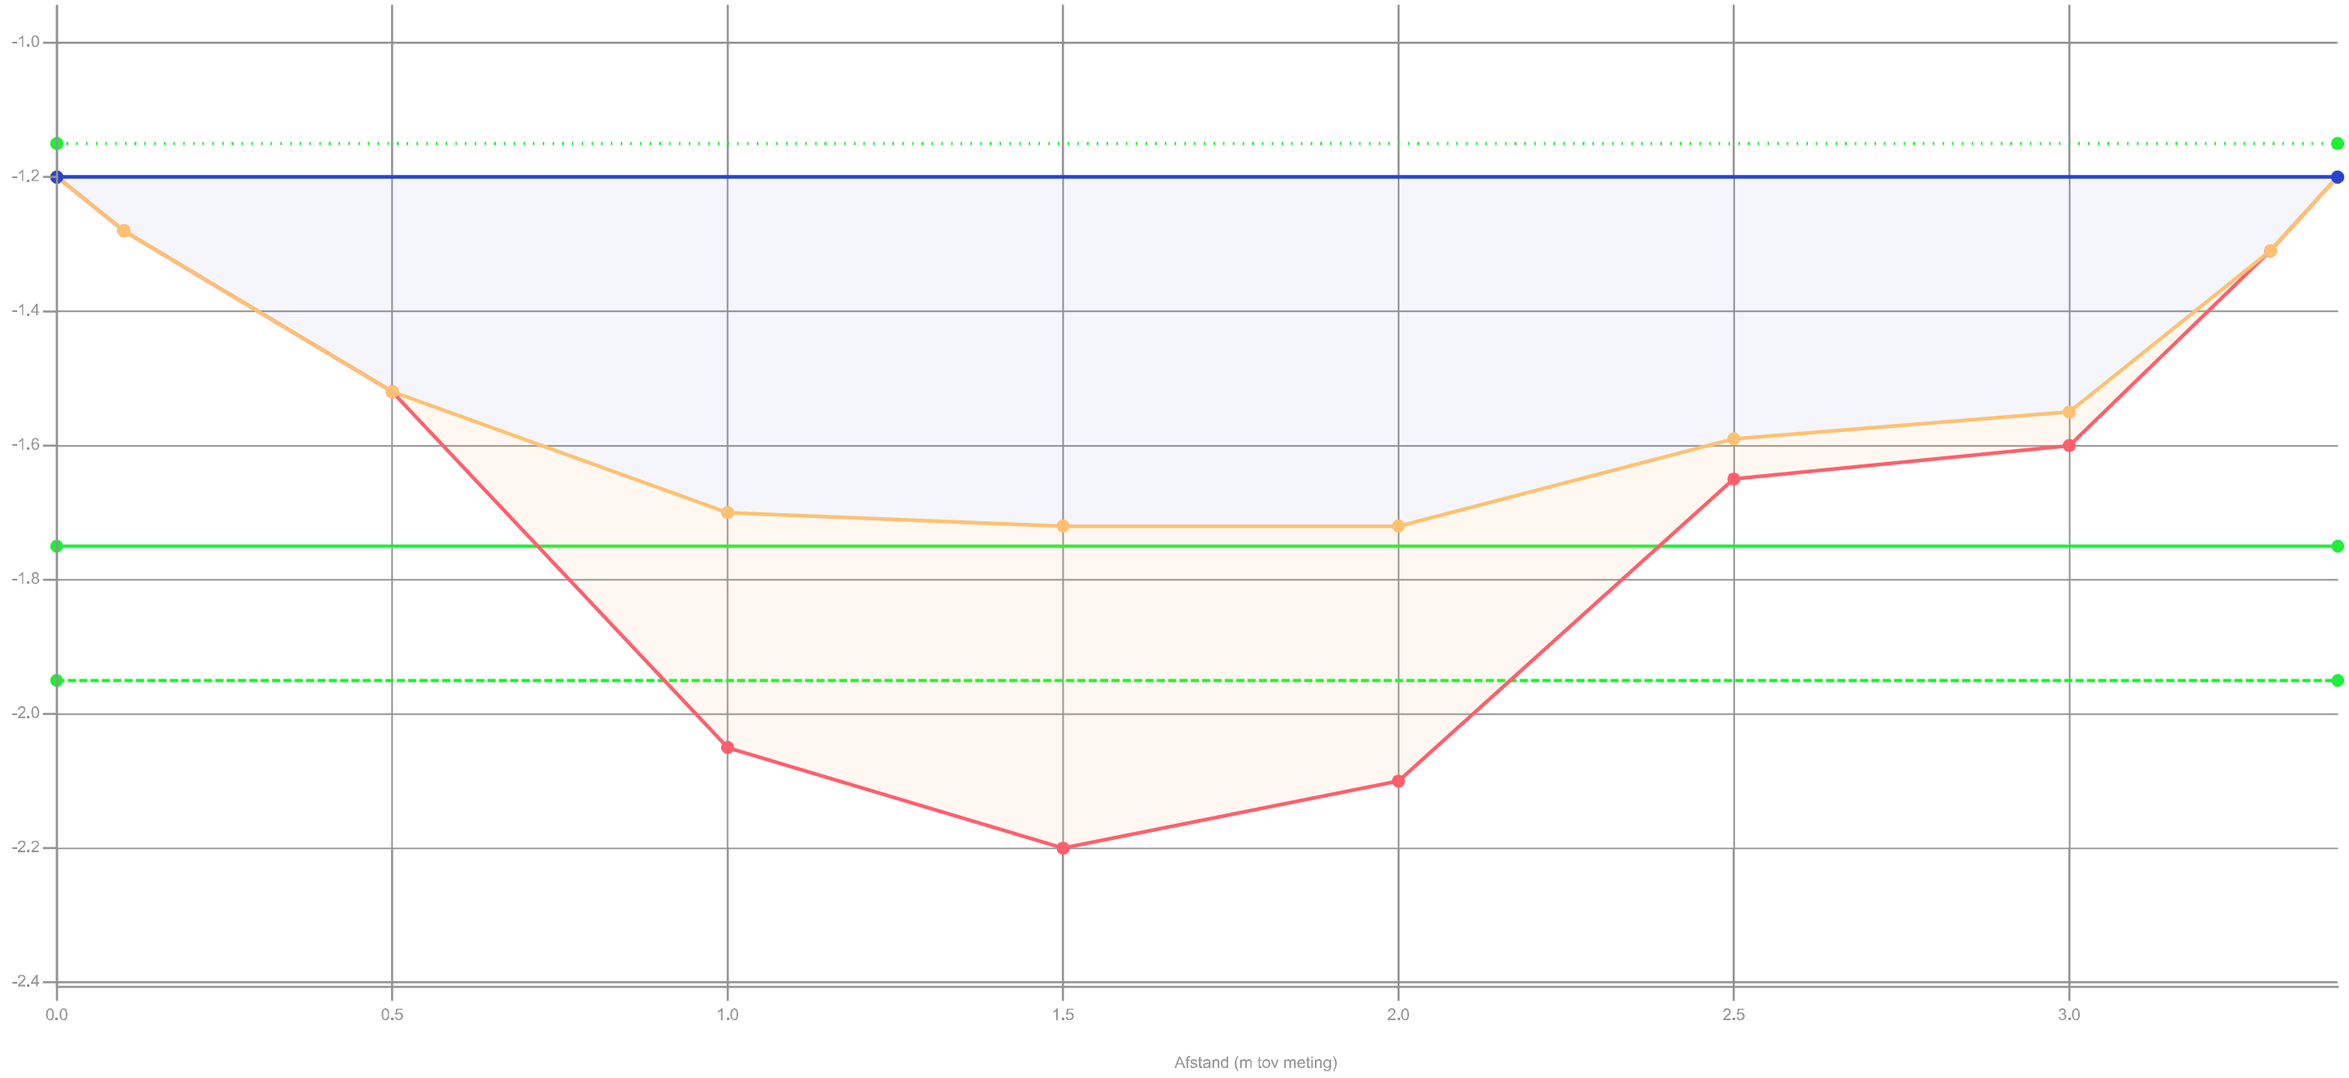

Legenda

- Gemeten waterniveau
- Controle boring
- Bovenkant slib
- Vastebodem
- Oever
- Legger

Patronen:

- Inpeiling
- Waterpeil legger
- Leggerprofiel
- Onderhoudsprofiel


Waterpeil legger / Schouwpeil	-1.15 mNAP	Opnamepeil inpeiling	-1.20 mNAP
Leggerniveau	-1.75 mNAP	Max. diepte inp.	0.57 m tov waterpeil legger
Onderhoudsniveau	-1.95 mNAP		
Representatieve lengte	48.00 m		

Opdrachtgever	Gemeente Oudewater
Projectcode	TI23168
Projectnaam	Voorbereiding baggerwerk 2024 Oudewater
Profiel	196
Monstervak	MV28
Opname op	3-9-2024
Status	Definitief
Leggerwaarden	Legger

export vanuit WIT op 5-9-2024

Tijhuis Ingenieurs BV
tel. 0229 - 272 000
info@tijhuisingenieurs.nl
www.tijhuisingenieurs.nl

Profiel: 197

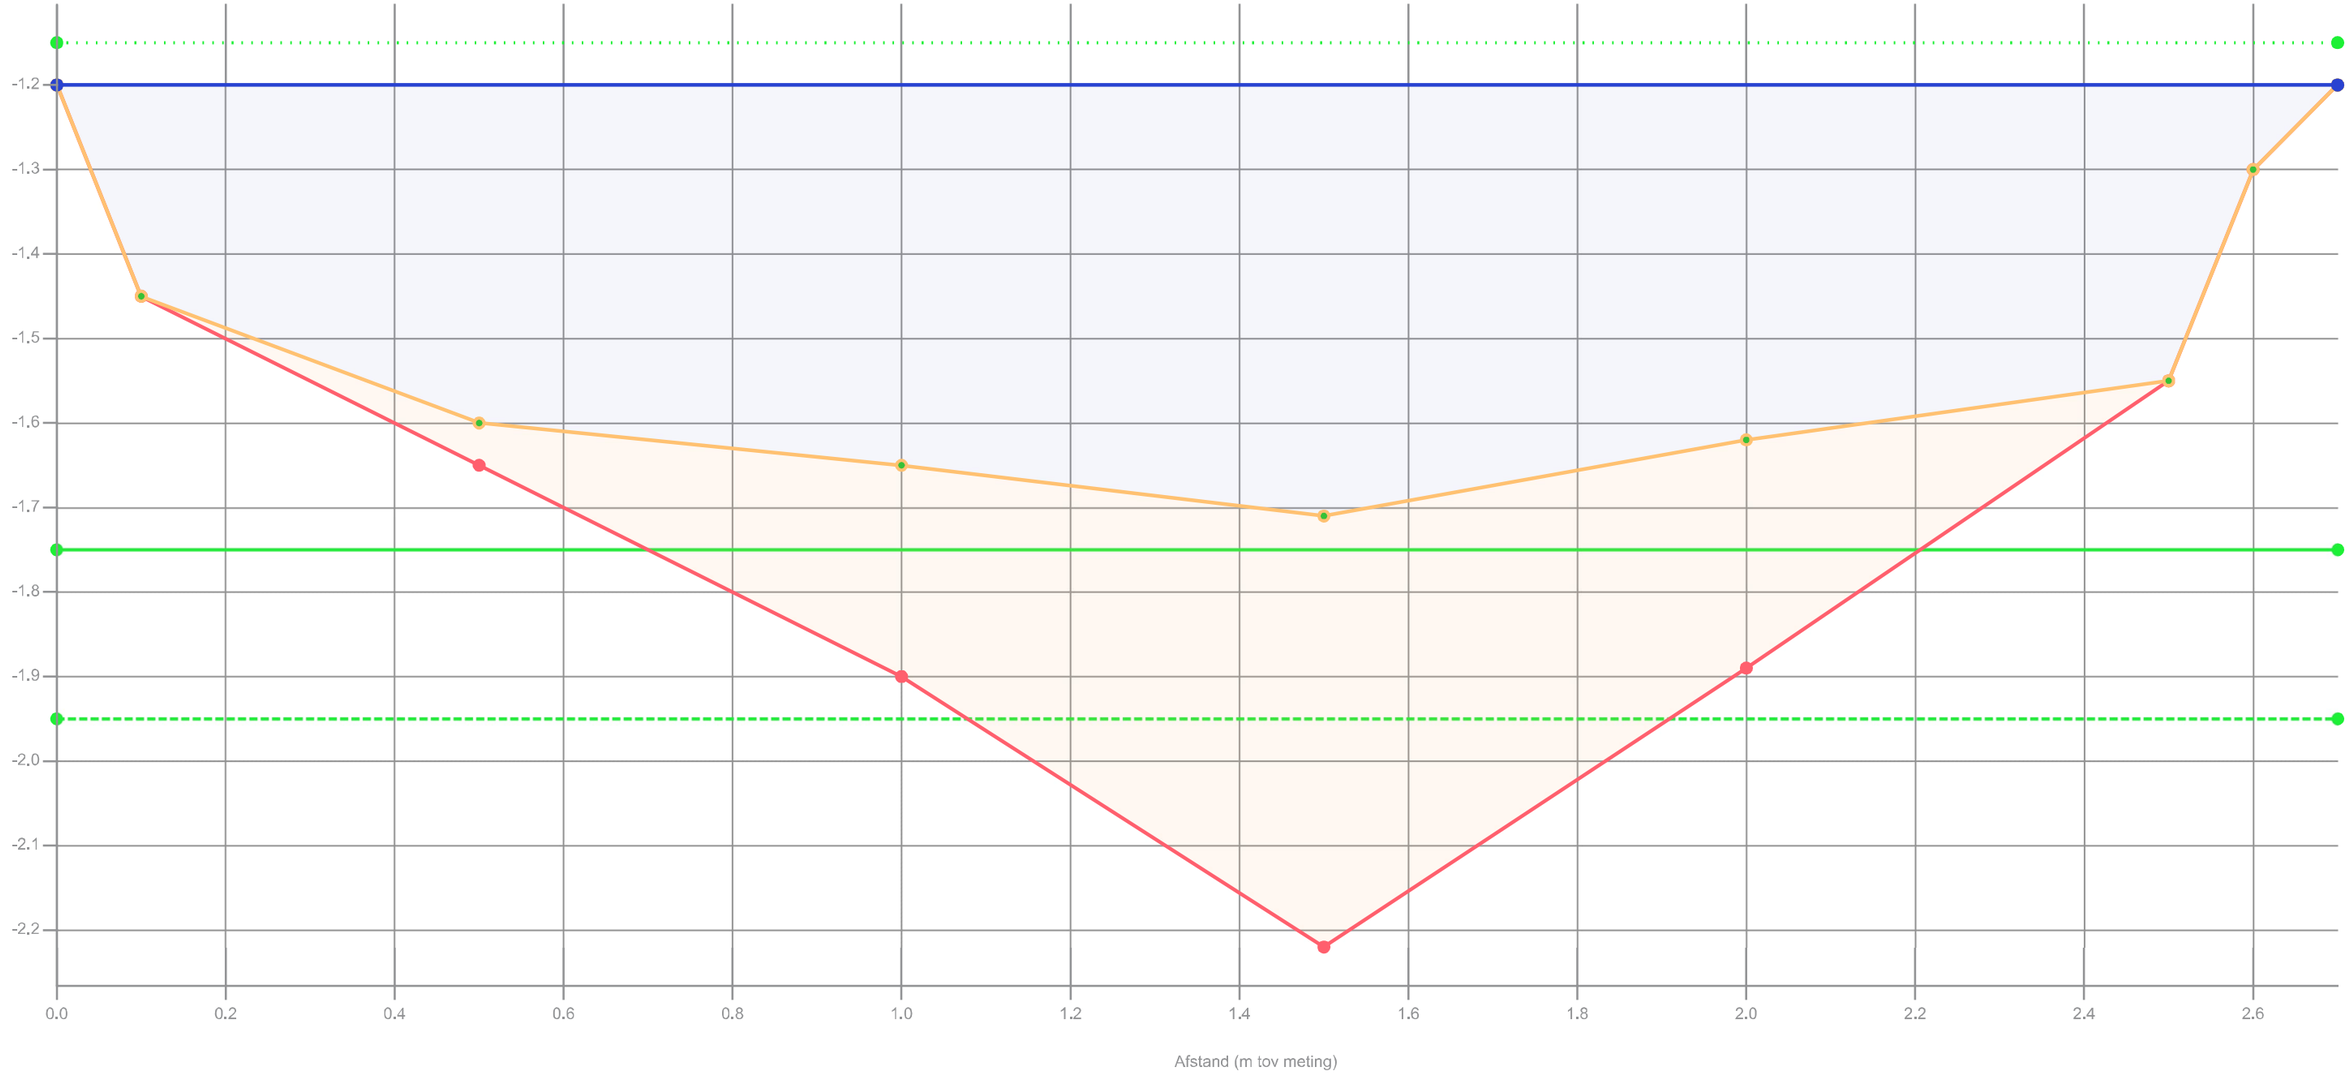

Legenda

- Gemeten waterniveau
- Controle boring
- Bovenkant slib
- Vastebodem
- Oever
- Legger

Patronen:

- Inpeiling
- Waterpeil legger
- Leggerprofiel
- Onderhoudsprofiel


Waterpeil legger / Schouwpeil	-1.15 mNAP	Opnamepeil inpeiling	-1.20 mNAP
Leggerniveau	-1.75 mNAP	Max. diepte inp.	0.56 m tov waterpeil legger
Onderhoudsniveau	-1.95 mNAP		
Representatieve lengte	48.00 m		

Opdrachtgever	Gemeente Oudewater
Projectcode	TI23168
Projectnaam	Voorbereiding baggerwerk 2024 Oudewater
Profiel	197
Monstervak	MV28
Opname op	3-9-2024
Status	Definitief
Leggerwaarden	Legger

export vanuit WIT op 5-9-2024

Tijhuis Ingenieurs BV
tel. 0229 - 272 000
info@tijhuisingenieurs.nl
www.tijhuisingenieurs.nl

Profiel: 198

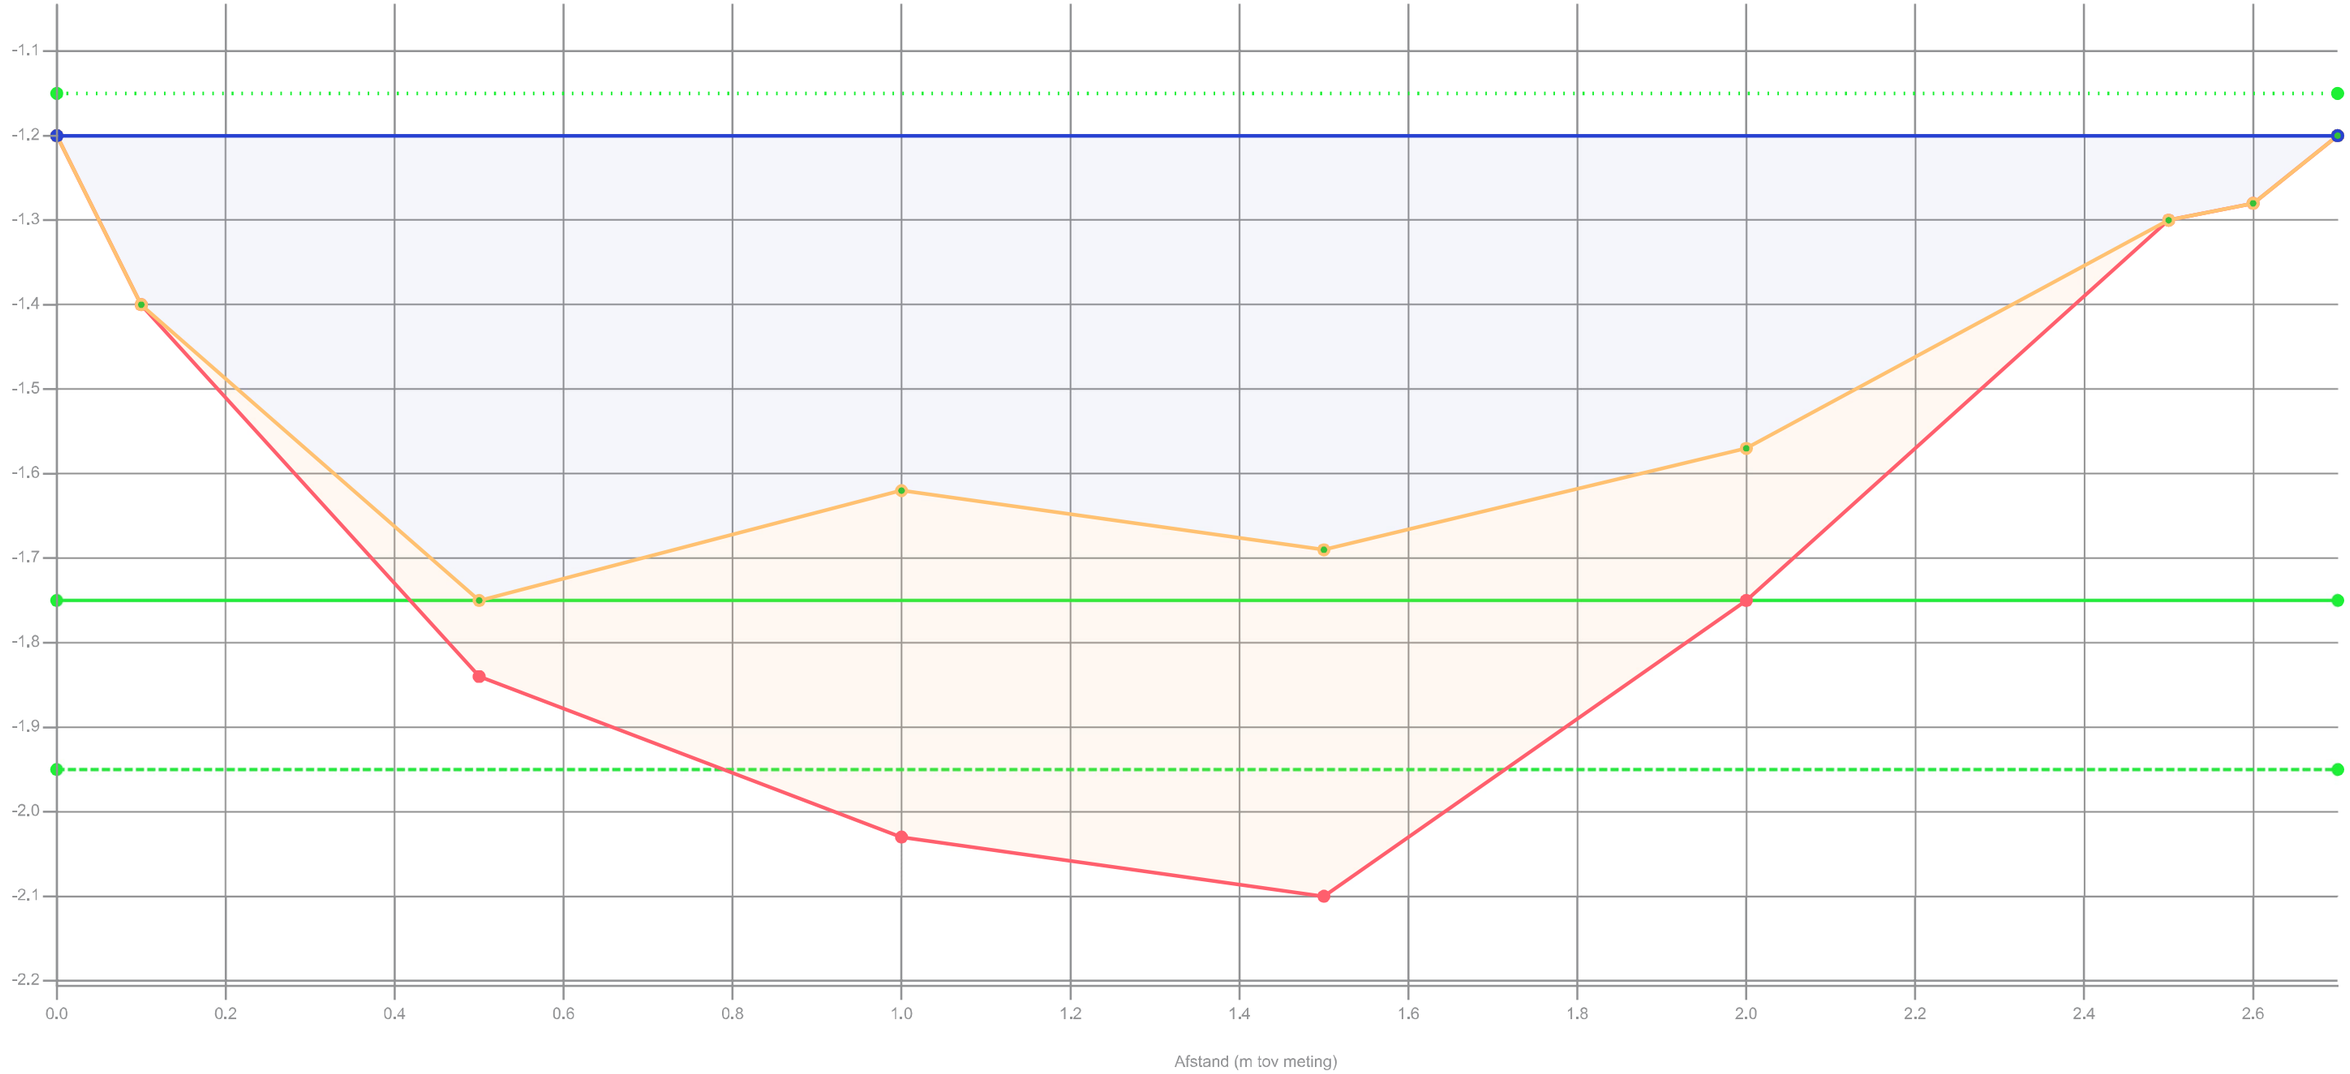

Legenda

- Gemeten waterniveau
- Controle boring
- Bovenkant slib
- Vastebodem
- Oever
- Legger

Patronen:

- Inpeiling
- Waterpeil legger
- Leggerprofiel
- Onderhoudsprofiel


Waterpeil legger / Schouwpeil	-1.15 mNAP	Opnamepeil inpeiling	-1.20 mNAP
Leggerniveau	-1.75 mNAP	Max. diepte inp.	0.6 m tov waterpeil legger
Onderhoudsniveau	-1.95 mNAP		
Representatieve lengte	51.00 m		

Opdrachtgever	Gemeente Oudewater
Projectcode	TI23168
Projectnaam	Voorbereiding baggerwerk 2024 Oudewater
Profiel	198
Monstervak	MV28
Opname op	3-9-2024
Status	Definitief
Leggerwaarden	Legger

export vanuit WIT op 5-9-2024

Tijhuis Ingenieurs BV
tel. 0229 - 272 000
info@tijhuisingenieurs.nl
www.tijhuisingenieurs.nl

Profiel: 199

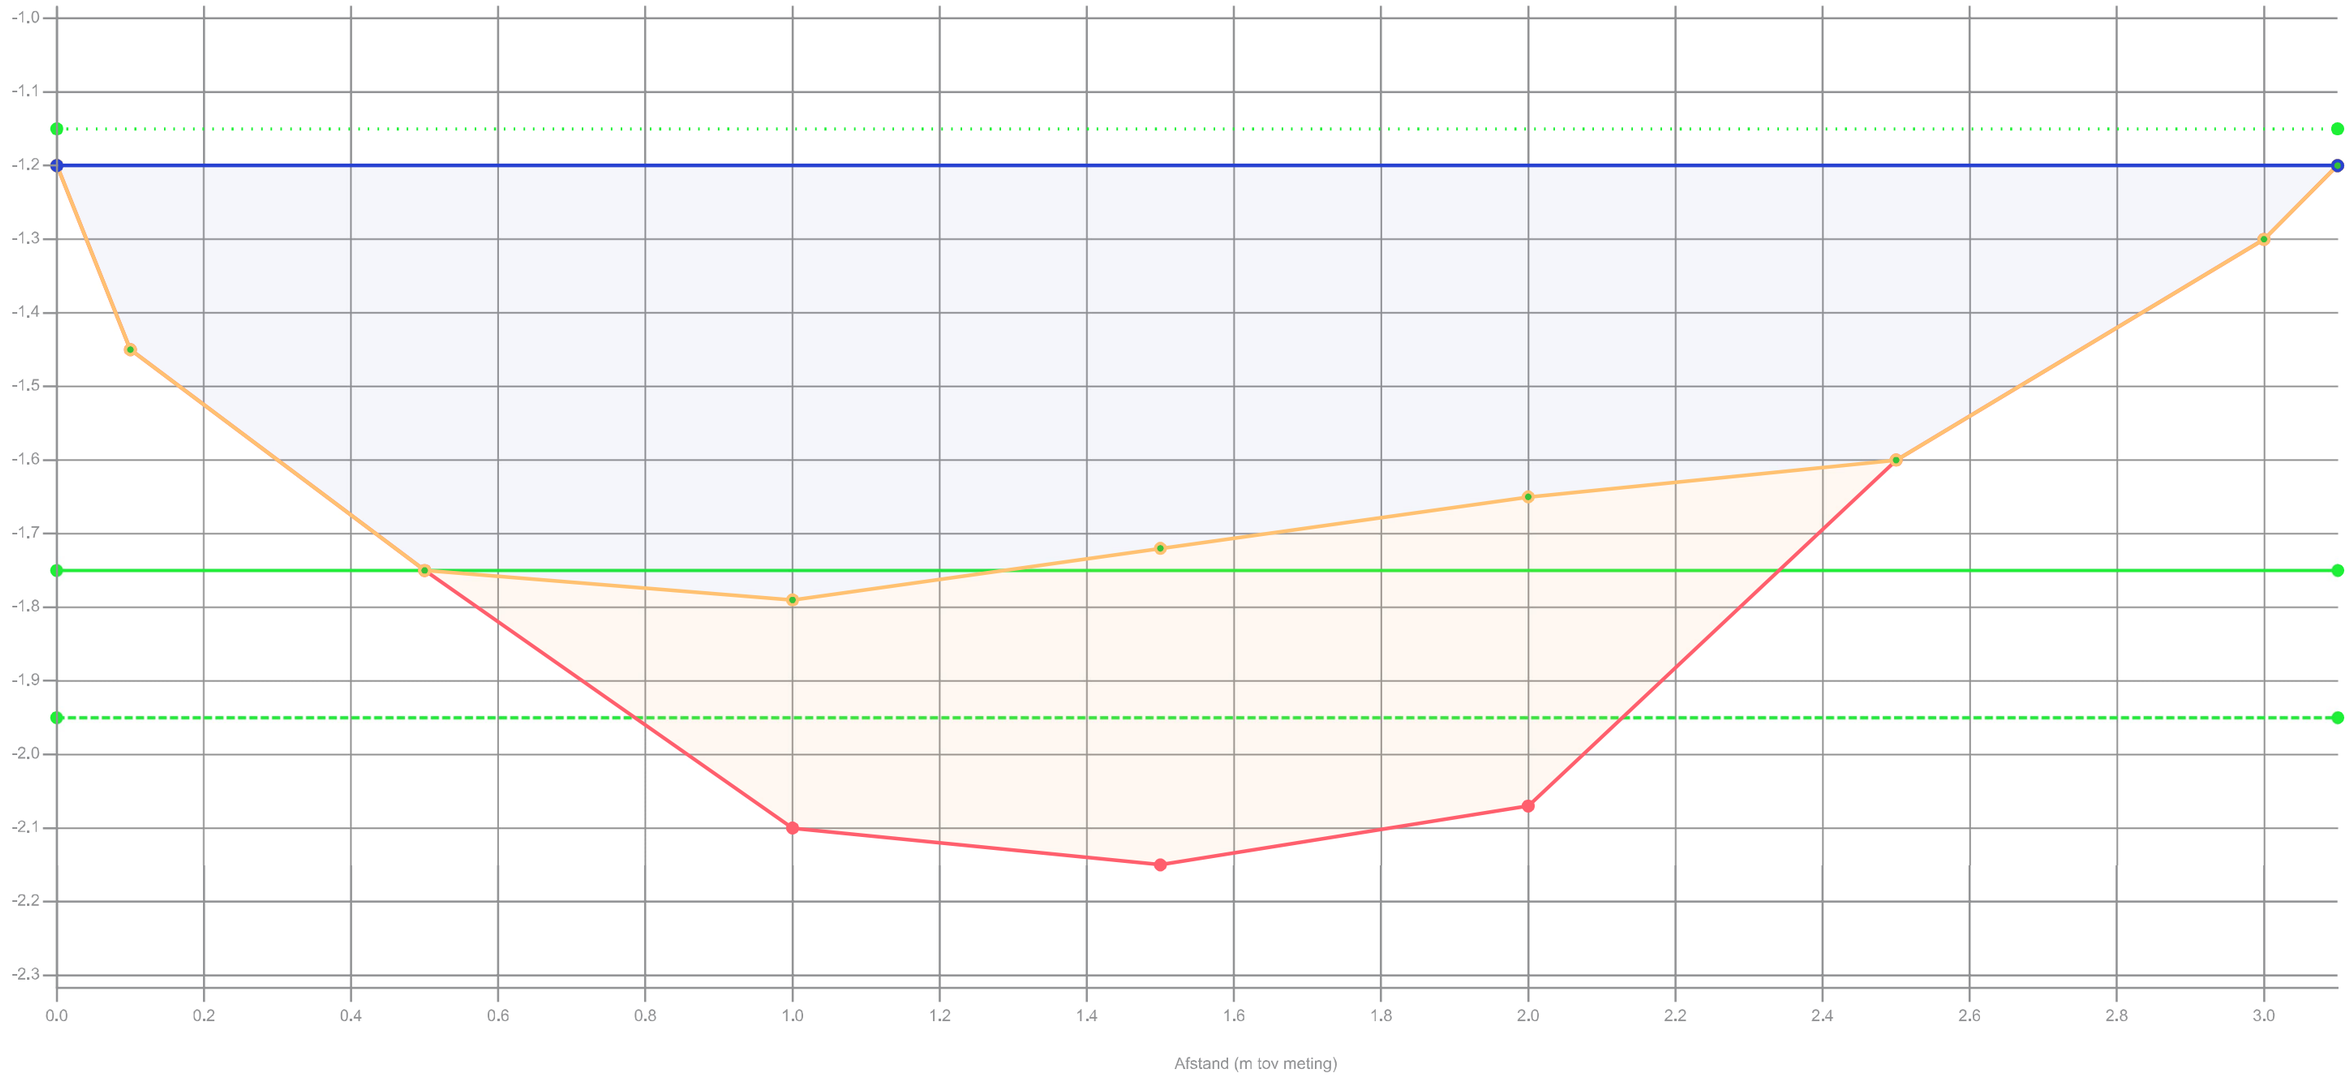

Legenda

- Gemeten waterniveau
- Controle boring
- Bovenkant slib
- Vastebodem
- Oever
- Legger

Patronen:

- Inpeiling
- Waterpeil legger
- Leggerprofiel
- Onderhoudsprofiel


Waterpeil legger / Schouwpeil	-1.15 mNAP	Opnamepeil inpeiling	-1.20 mNAP
Leggerniveau	-1.75 mNAP	Max. diepte inp.	0.64 m tov waterpeil legger
Onderhoudsniveau	-1.95 mNAP		
Representatieve lengte	44.00 m		

Opdrachtgever	Gemeente Oudewater
Projectcode	TI23168
Projectnaam	Voorbereiding baggerwerk 2024 Oudewater
Profiel	199
Monstervak	MV28
Opname op	3-9-2024
Status	Definitief
Leggerwaarden	Legger

export vanuit WIT op 5-9-2024

Tijhuis Ingenieurs BV
tel. 0229 - 272 000
info@tijhuisingenieurs.nl
www.tijhuisingenieurs.nl

Profiel: 200

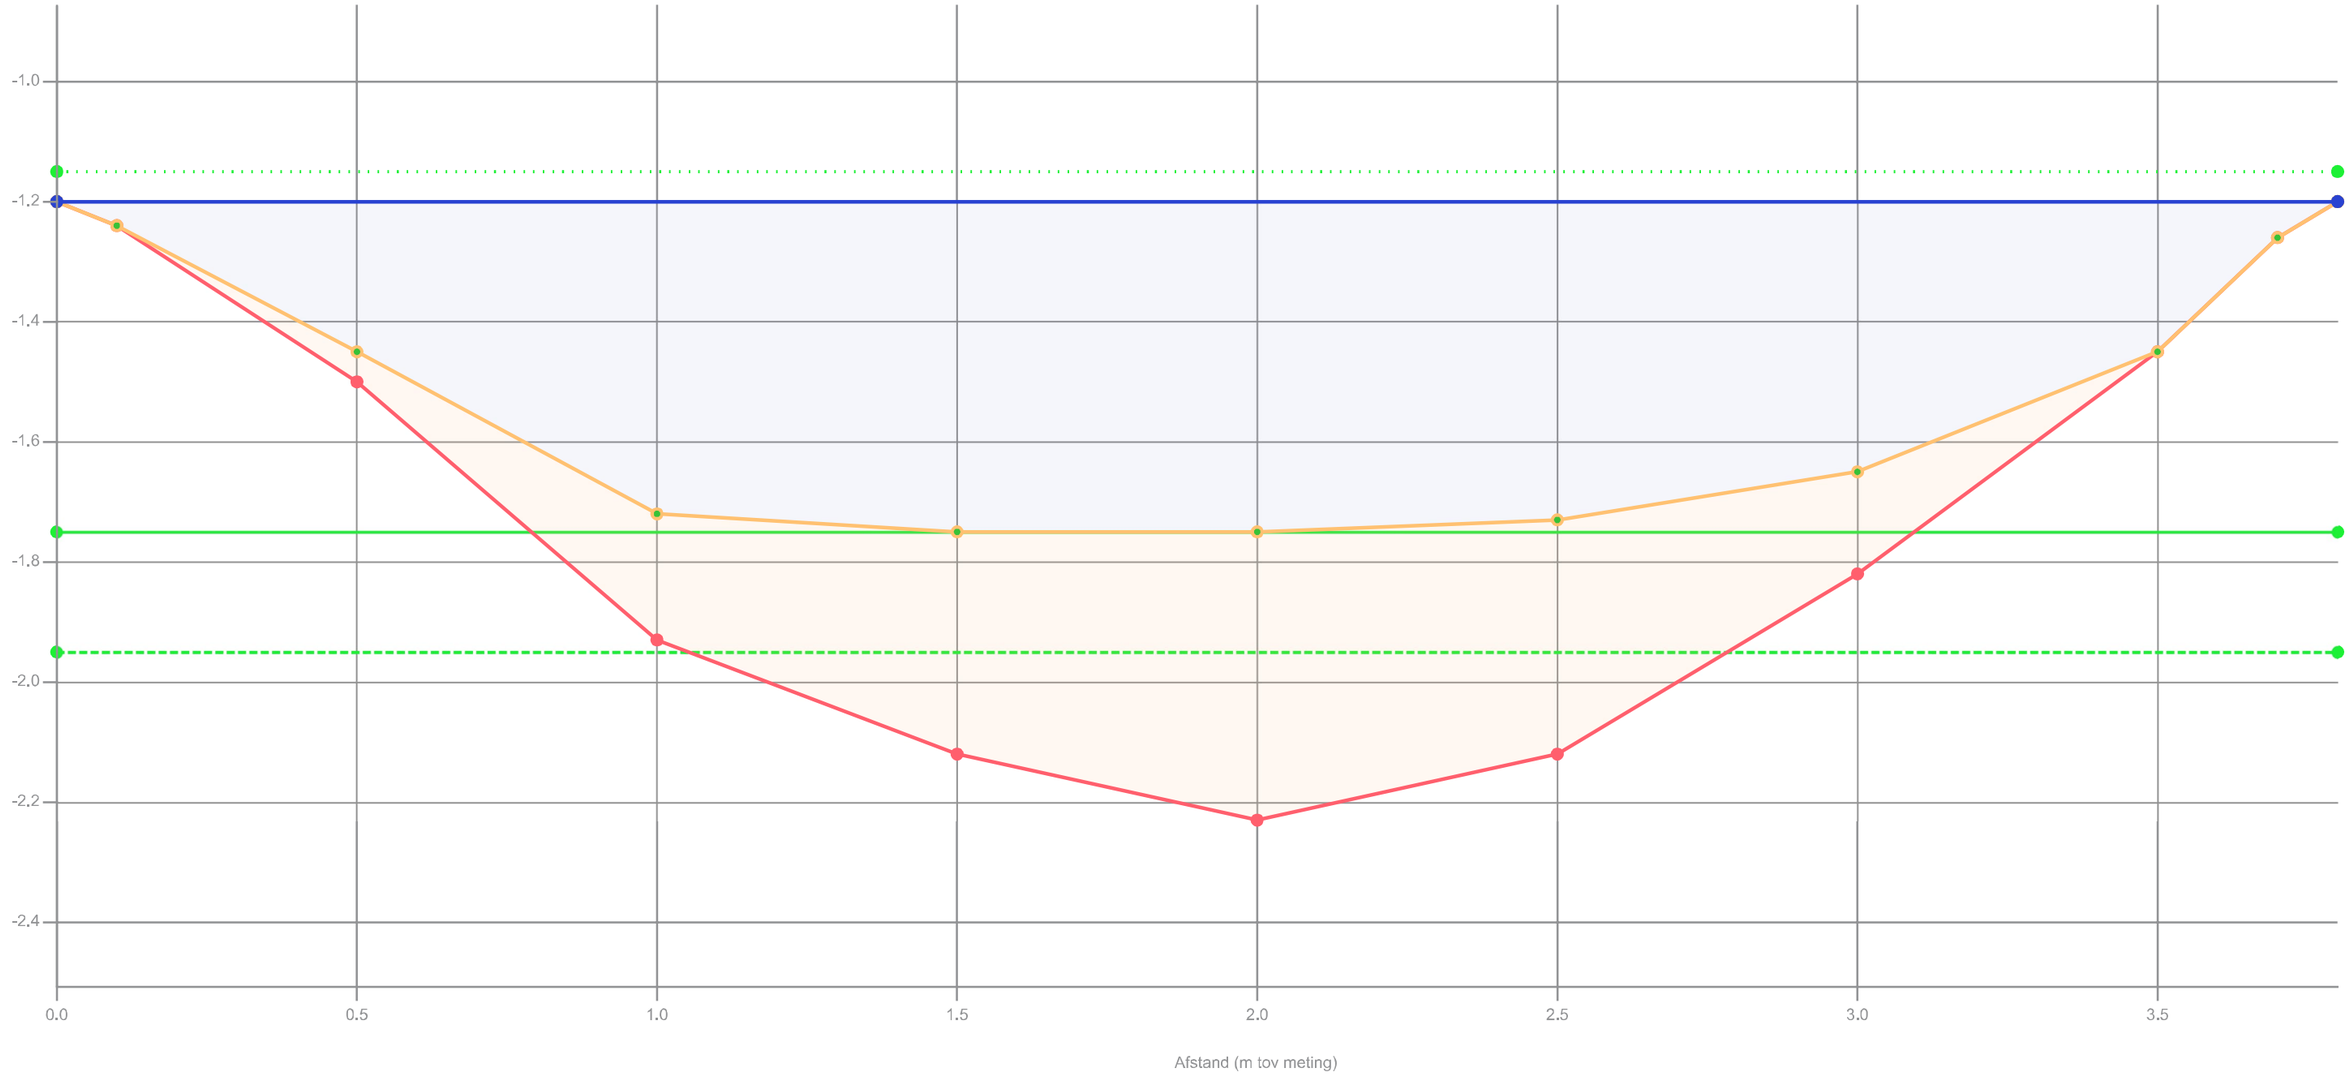

Legenda

- Gemeten waterniveau
- Controle boring
- Bovenkant slib
- Vastebodem
- Oever
- Legger

Patronen:

- Inpeiling
- Waterpeil legger
- Leggerprofiel
- Onderhoudsprofiel


Waterpeil legger / Schouwpeil	-1.15 mNAP	Opnamepeil inpeiling	-1.20 mNAP
Leggerniveau	-1.75 mNAP	Max. diepte inp.	0.6 m tov waterpeil legger
Onderhoudsniveau	-1.95 mNAP		
Representatieve lengte	33.00 m		

Opdrachtgever	Gemeente Oudewater
Projectcode	TI23168
Projectnaam	Voorbereiding baggerwerk 2024 Oudewater
Profiel	200
Monstervak	MV28
Opname op	3-9-2024
Status	Definitief
Leggerwaarden	Legger

export vanuit WIT op 5-9-2024

Tijhuis Ingenieurs BV
tel. 0229 - 272 000
info@tijhuisingenieurs.nl
www.tijhuisingenieurs.nl

Profiel: 201

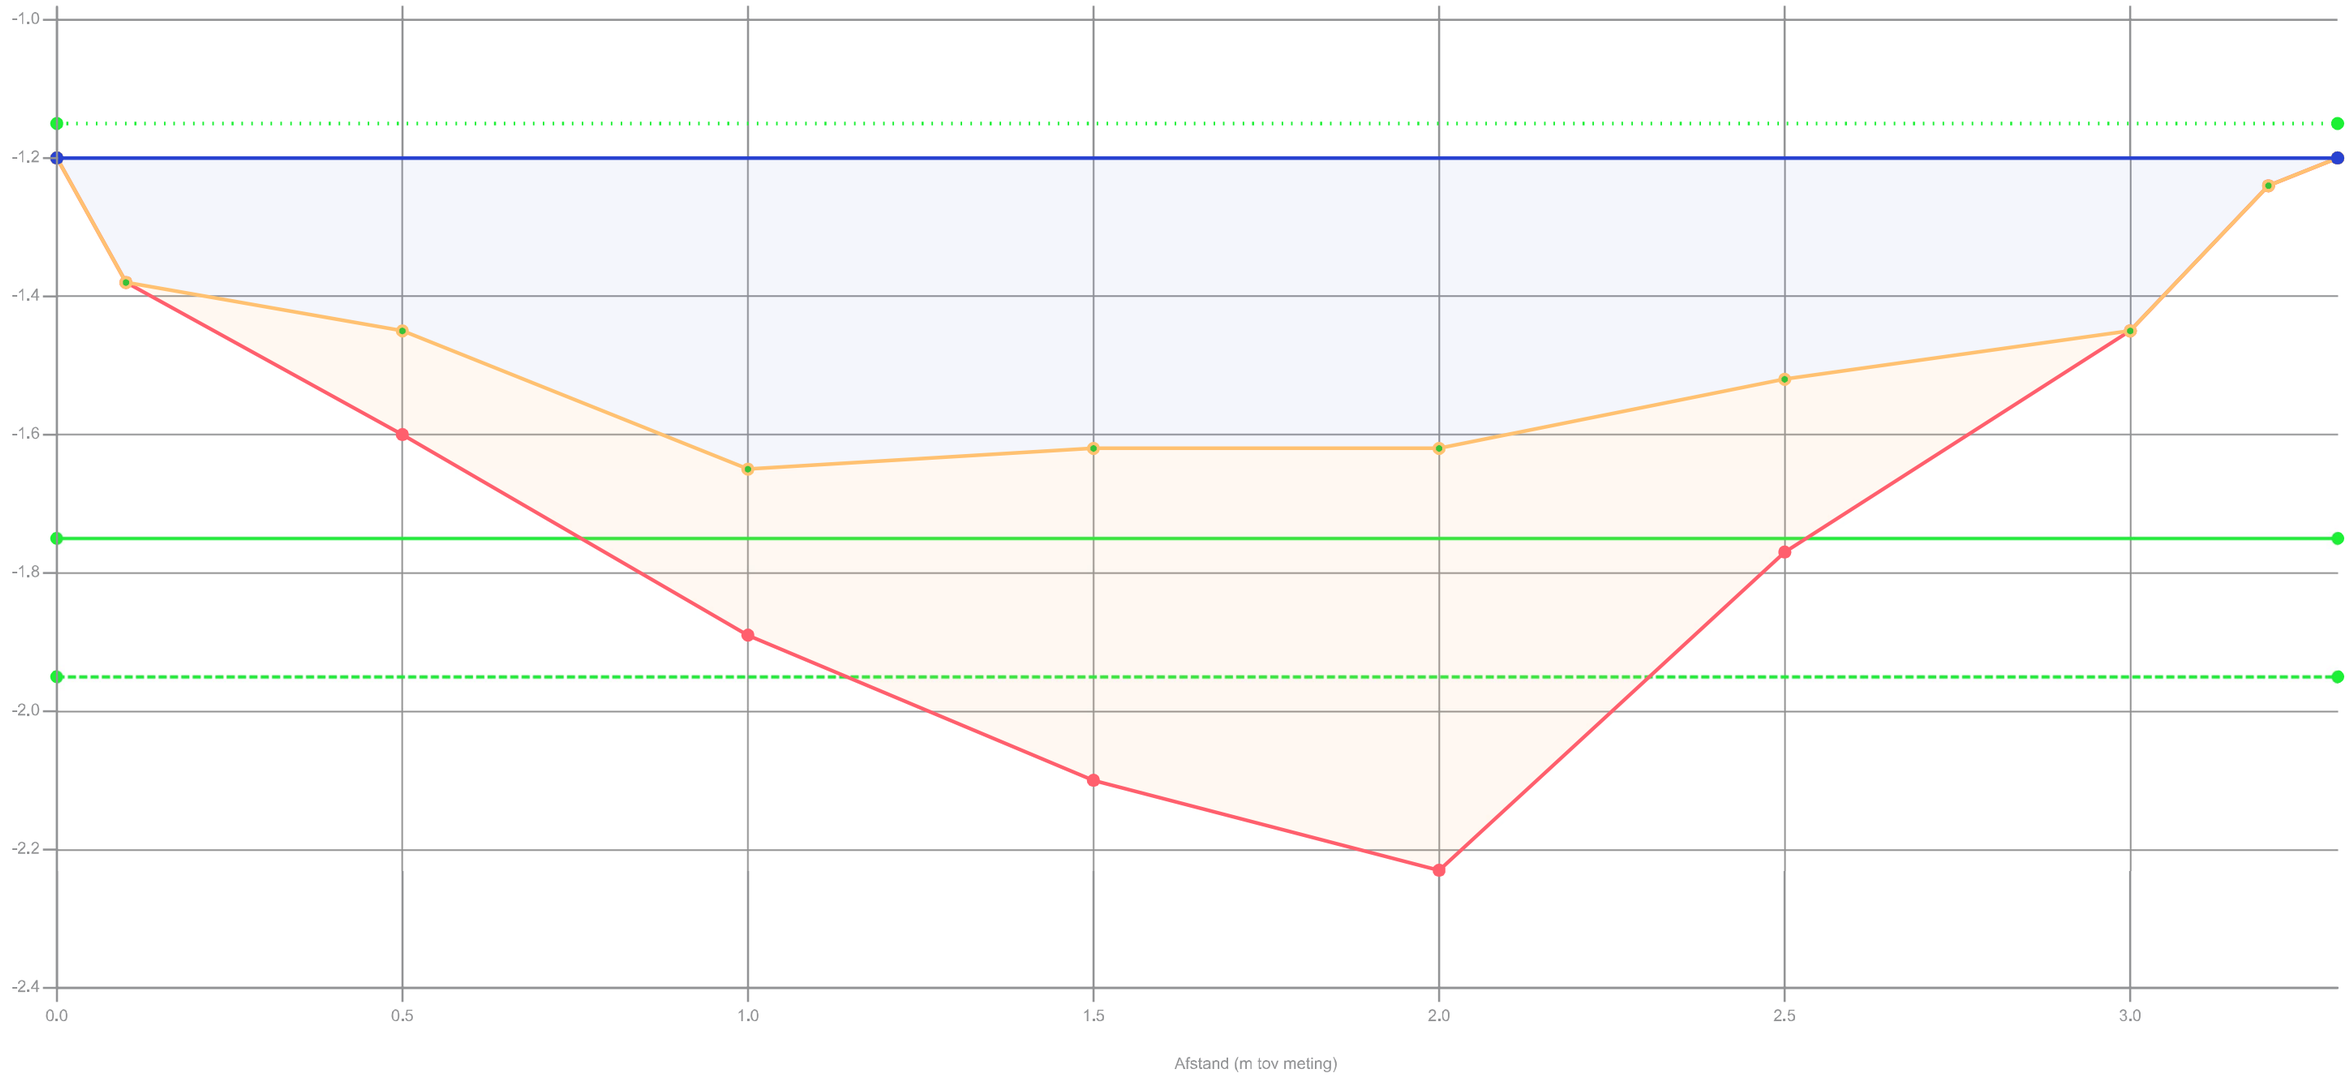

Legenda

- Gemeten waterniveau
- Controle boring
- Bovenkant slib
- Vastebodem
- Oever
- Legger

Patronen:

- Inpeiling
- Waterpeil legger
- Leggerprofiel
- Onderhoudsprofiel


Waterpeil legger / Schouwpeil	-1.15 mNAP	Opnamepeil inpeiling	-1.20 mNAP
Leggerniveau	-1.75 mNAP	Max. diepte inp.	0.5 m tov waterpeil legger
Onderhoudsniveau	-1.95 mNAP		
Representatieve lengte	37.00 m		

Opdrachtgever	Gemeente Oudewater
Projectcode	TI23168
Projectnaam	Voorbereiding baggerwerk 2024 Oudewater
Profiel	201
Monstervak	MV29
Opname op	3-9-2024
Status	Definitief
Leggerwaarden	Legger

export vanuit WIT op 5-9-2024

Tijhuis Ingenieurs BV
tel. 0229 - 272 000
info@tijhuisingenieurs.nl
www.tijhuisingenieurs.nl

Profiel: 202

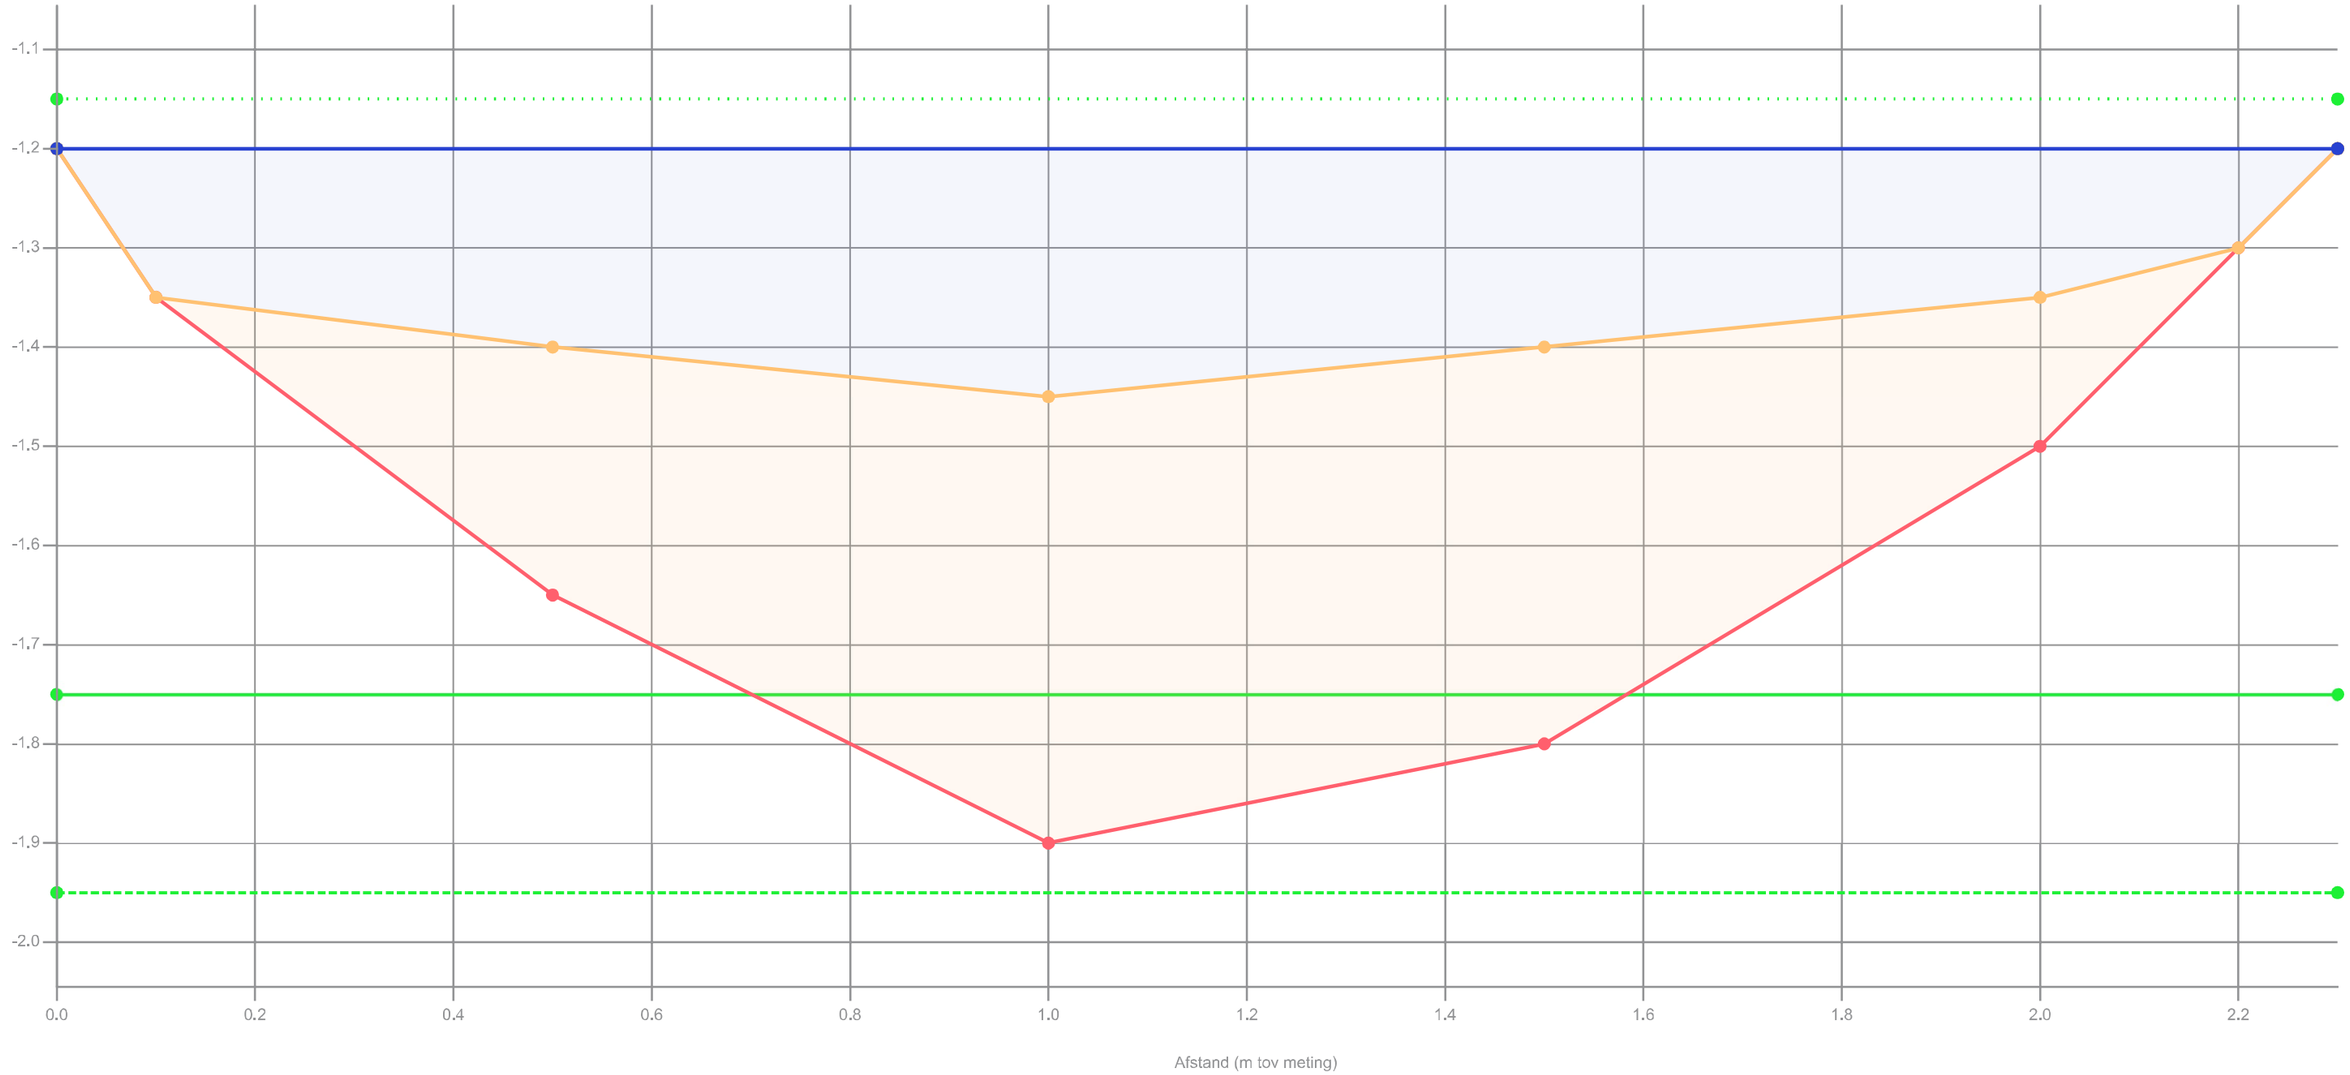

Legenda

- Gemeten waterniveau
- Controle boring
- Bovenkant slib
- Vastebodem
- Oever
- Legger

Patronen:

- Inpeiling
- Waterpeil legger
- Leggerprofiel
- Onderhoudsprofiel


Waterpeil legger / Schouwpeil	-1.15 mNAP	Opnamepeil inpeiling	-1.20 mNAP
Leggerniveau	-1.75 mNAP	Max. diepte inp.	0.3 m tov waterpeil legger
Onderhoudsniveau	-1.95 mNAP		
Representatieve lengte	48.00 m		

Opdrachtgever	Gemeente Oudewater
Projectcode	TI23168
Projectnaam	Voorbereiding baggerwerk 2024 Oudewater
Profiel	202
Monstervak	MV29
Opname op	3-9-2024
Status	Definitief
Leggerwaarden	Legger

export vanuit WIT op 5-9-2024

Tijhuis Ingenieurs BV
tel. 0229 - 272 000
info@tijhuisingenieurs.nl
www.tijhuisingenieurs.nl

Profiel: 203

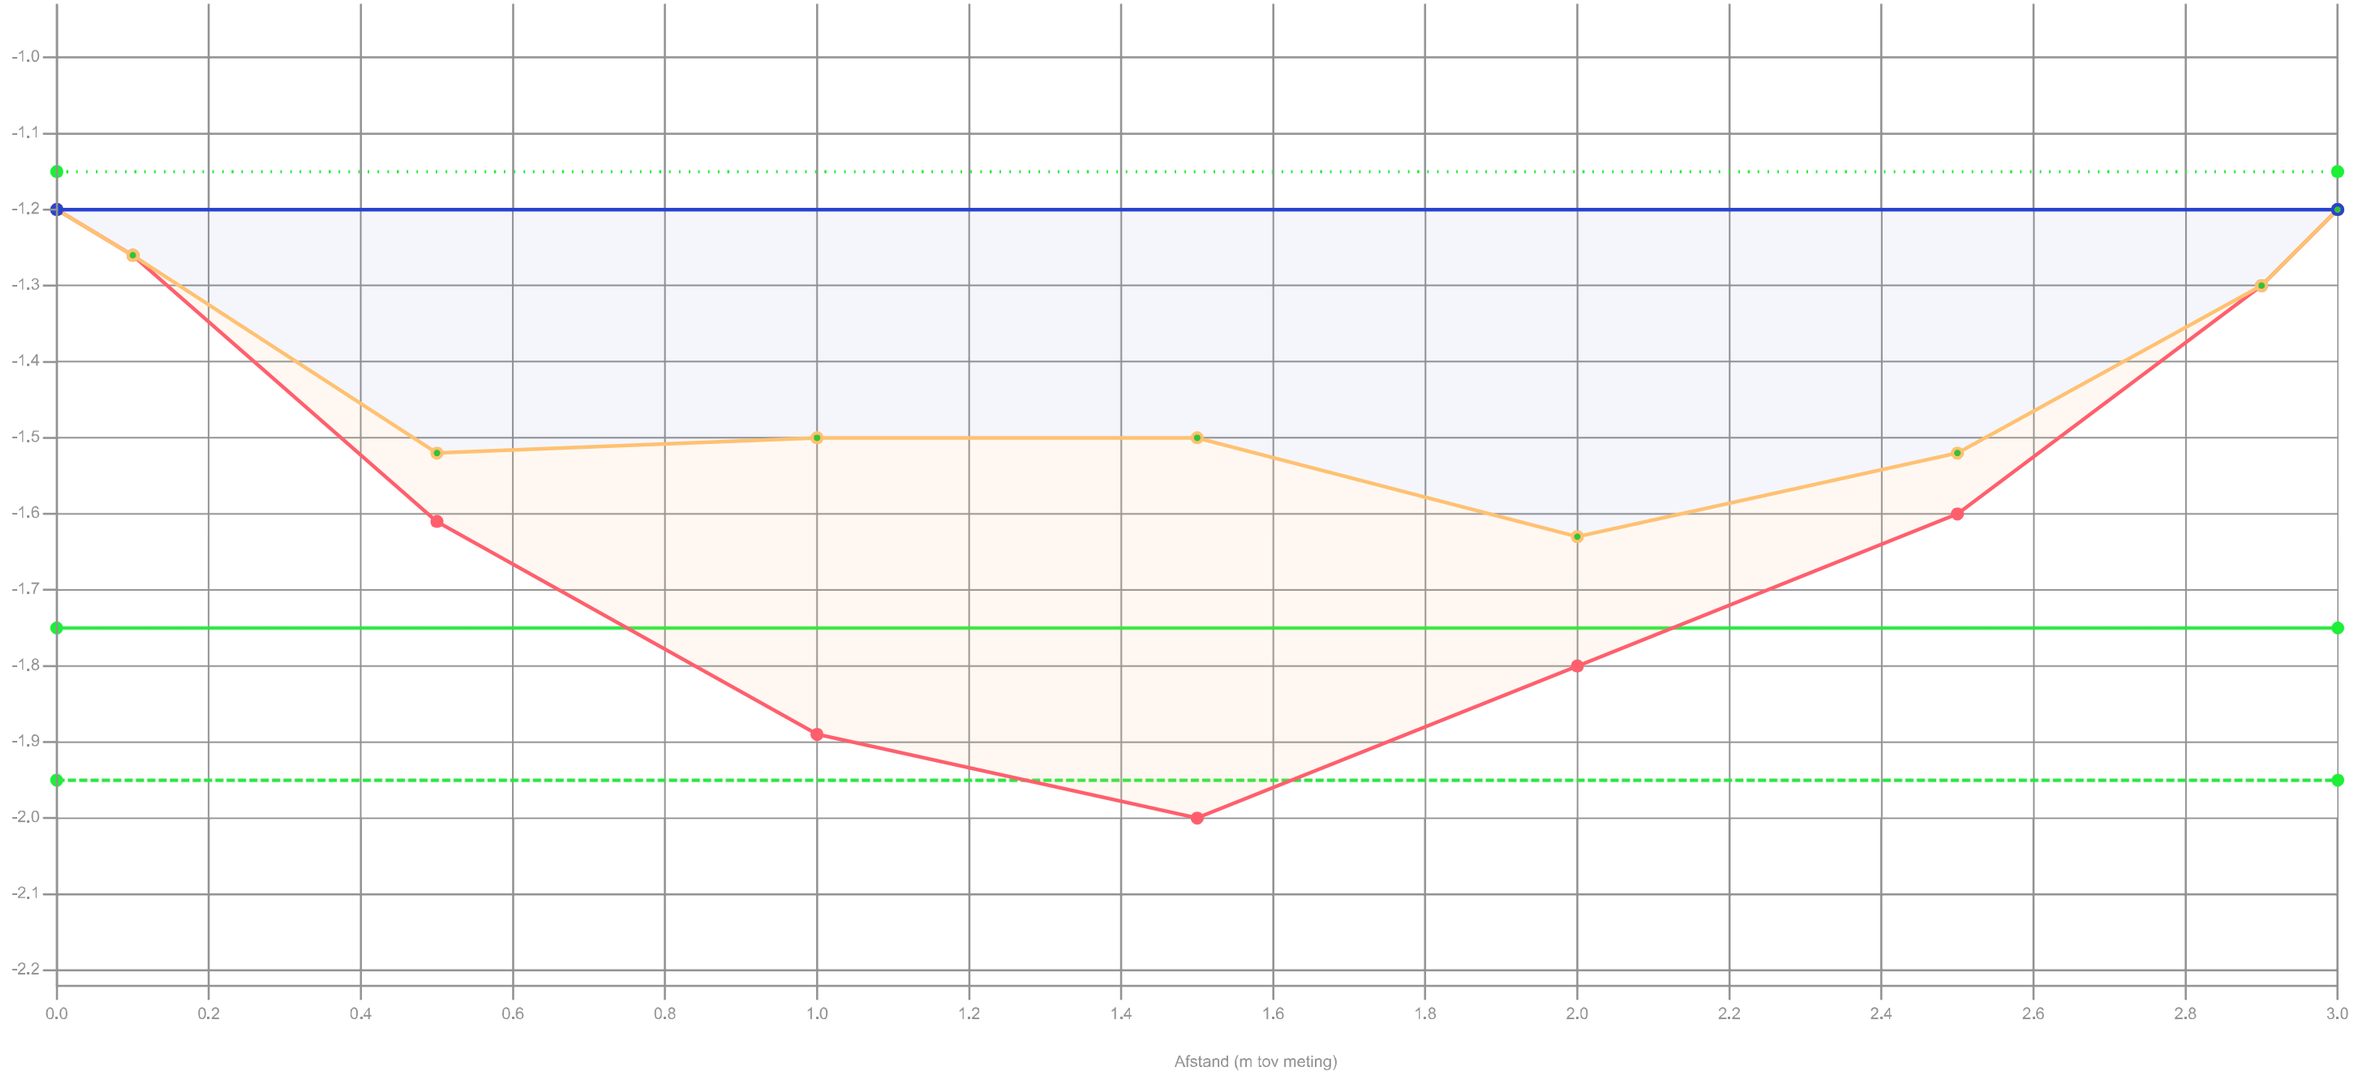

Legenda

- Gemeten waterniveau
- Controle boring
- Bovenkant slib
- Vastebodem
- Oever
- Legger

Patronen:

- Inpeiling
- Waterpeil legger
- Leggerprofiel
- Onderhoudsprofiel


Waterpeil legger / Schouwpeil	-1.15 mNAP	Opnamepeil inpeiling	-1.20 mNAP
Leggerniveau	-1.75 mNAP	Max. diepte inp.	0.48 m tov waterpeil legger
Onderhoudsniveau	-1.95 mNAP		
Representatieve lengte	50.00 m		

Opdrachtgever	Gemeente Oudewater
Projectcode	TI23168
Projectnaam	Voorbereiding baggerwerk 2024 Oudewater
Profiel	203
Monstervak	MV29
Opname op	3-9-2024
Status	Definitief
Leggerwaarden	Legger

export vanuit WIT op 5-9-2024

Tijhuis Ingenieurs BV
tel. 0229 - 272 000
info@tijhuisingenieurs.nl
www.tijhuisingenieurs.nl

Profiel: 204

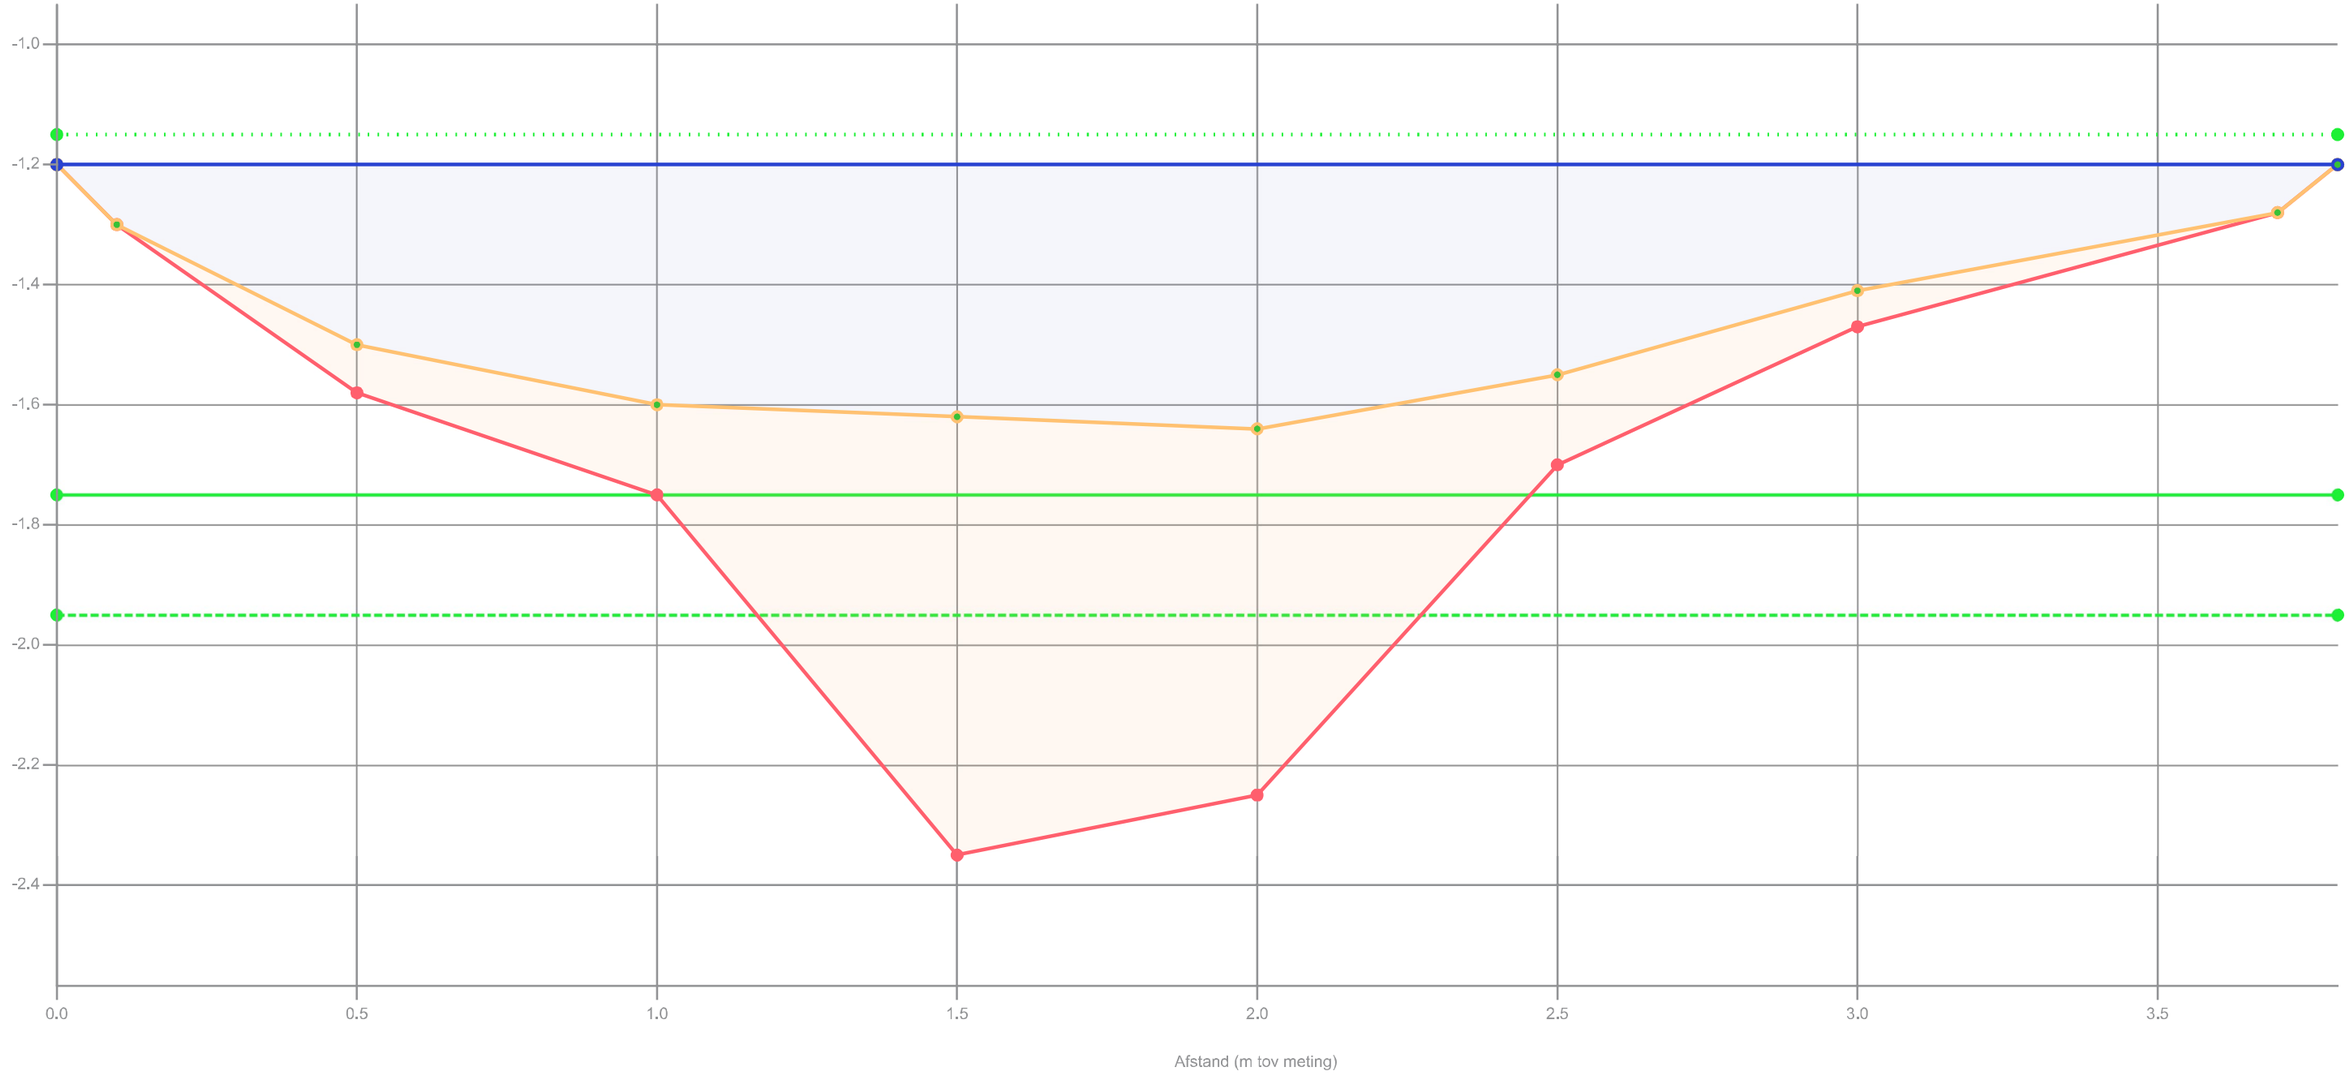

Legenda

- Gemeten waterniveau
- Controle boring
- Bovenkant slib
- Vastebodem
- Oever
- Legger

Patronen:

- Inpeiling
- Waterpeil legger
- Leggerprofiel
- Onderhoudsprofiel


Waterpeil legger / Schouwpeil	-1.15 mNAP	Opnamepeil inpeiling	-1.20 mNAP
Leggerniveau	-1.75 mNAP	Max. diepte inp.	0.49 m tov waterpeil legger
Onderhoudsniveau	-1.95 mNAP		
Representatieve lengte	53.00 m		

Opdrachtgever	Gemeente Oudewater
Projectcode	TI23168
Projectnaam	Voorbereiding baggerwerk 2024 Oudewater
Profiel	204
Monstervak	MV29
Opname op	3-9-2024
Status	Definitief
Leggerwaarden	Legger

export vanuit WIT op 5-9-2024

Tijhuis Ingenieurs BV
tel. 0229 - 272 000
info@tijhuisingenieurs.nl
www.tijhuisingenieurs.nl

Profiel: 205

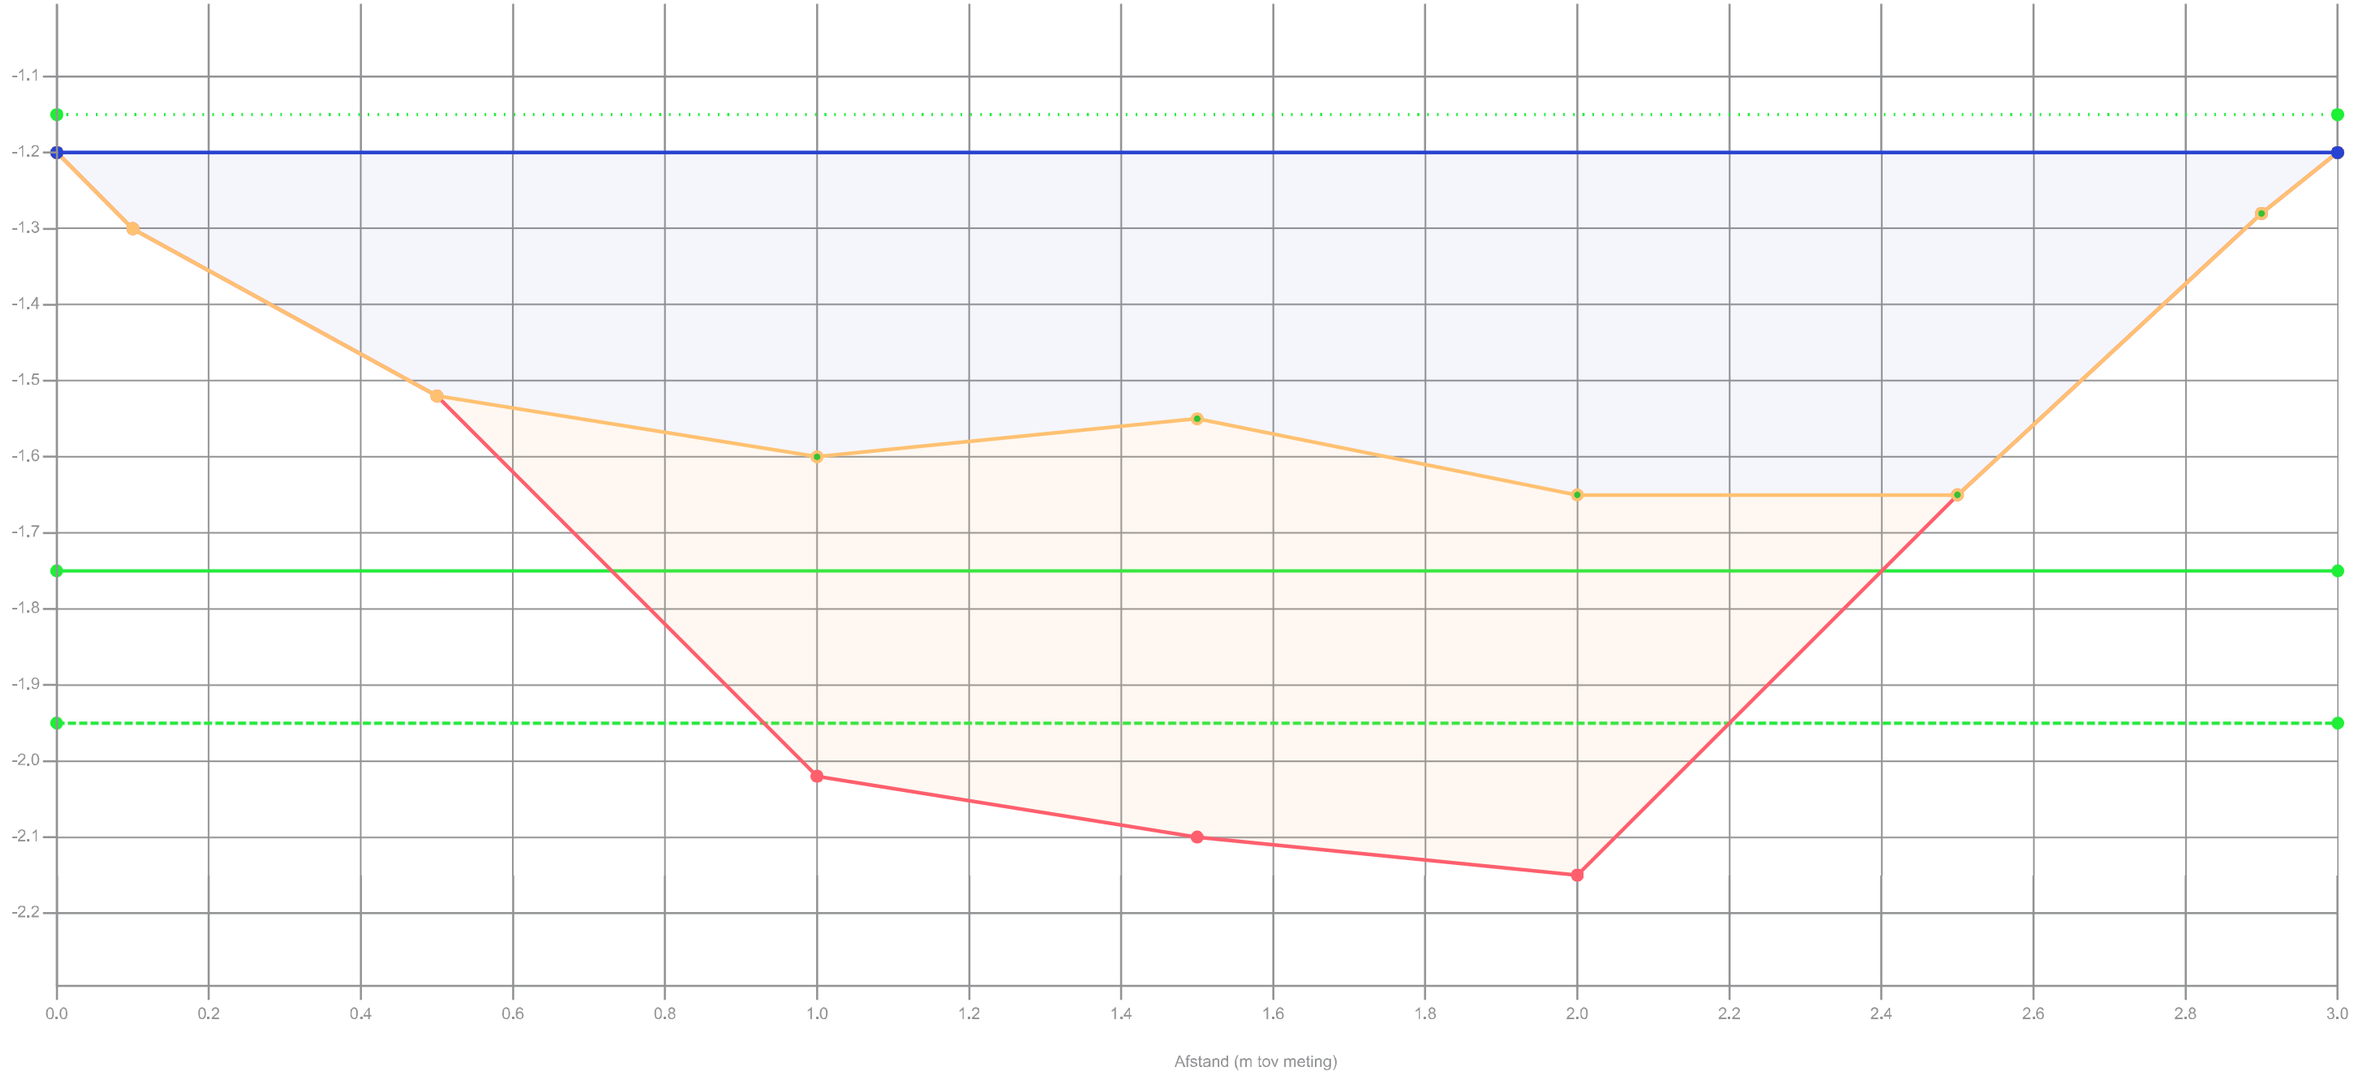

Legenda

- Gemeten waterniveau
- Controle boring
- Bovenkant slib
- Vastebodem
- Oever
- Legger

Patronen:

- Inpeiling
- Waterpeil legger
- Leggerprofiel
- Onderhoudsprofiel


Waterpeil legger / Schouwpeil	-1.15 mNAP	Opnamepeil inpeiling	-1.20 mNAP
Leggerniveau	-1.75 mNAP	Max. diepte inp.	0.5 m tov waterpeil legger
Onderhoudsniveau	-1.95 mNAP		
Representatieve lengte	49.00 m		

Opdrachtgever	Gemeente Oudewater
Projectcode	TI23168
Projectnaam	Voorbereiding baggerwerk 2024 Oudewater
Profiel	205
Monstervak	MV29
Opname op	3-9-2024
Status	Definitief
Leggerwaarden	Legger

export vanuit WIT op 5-9-2024

Tijhuis Ingenieurs BV
tel. 0229 - 272 000
info@tijhuisingenieurs.nl
www.tijhuisingenieurs.nl

Profiel: 206

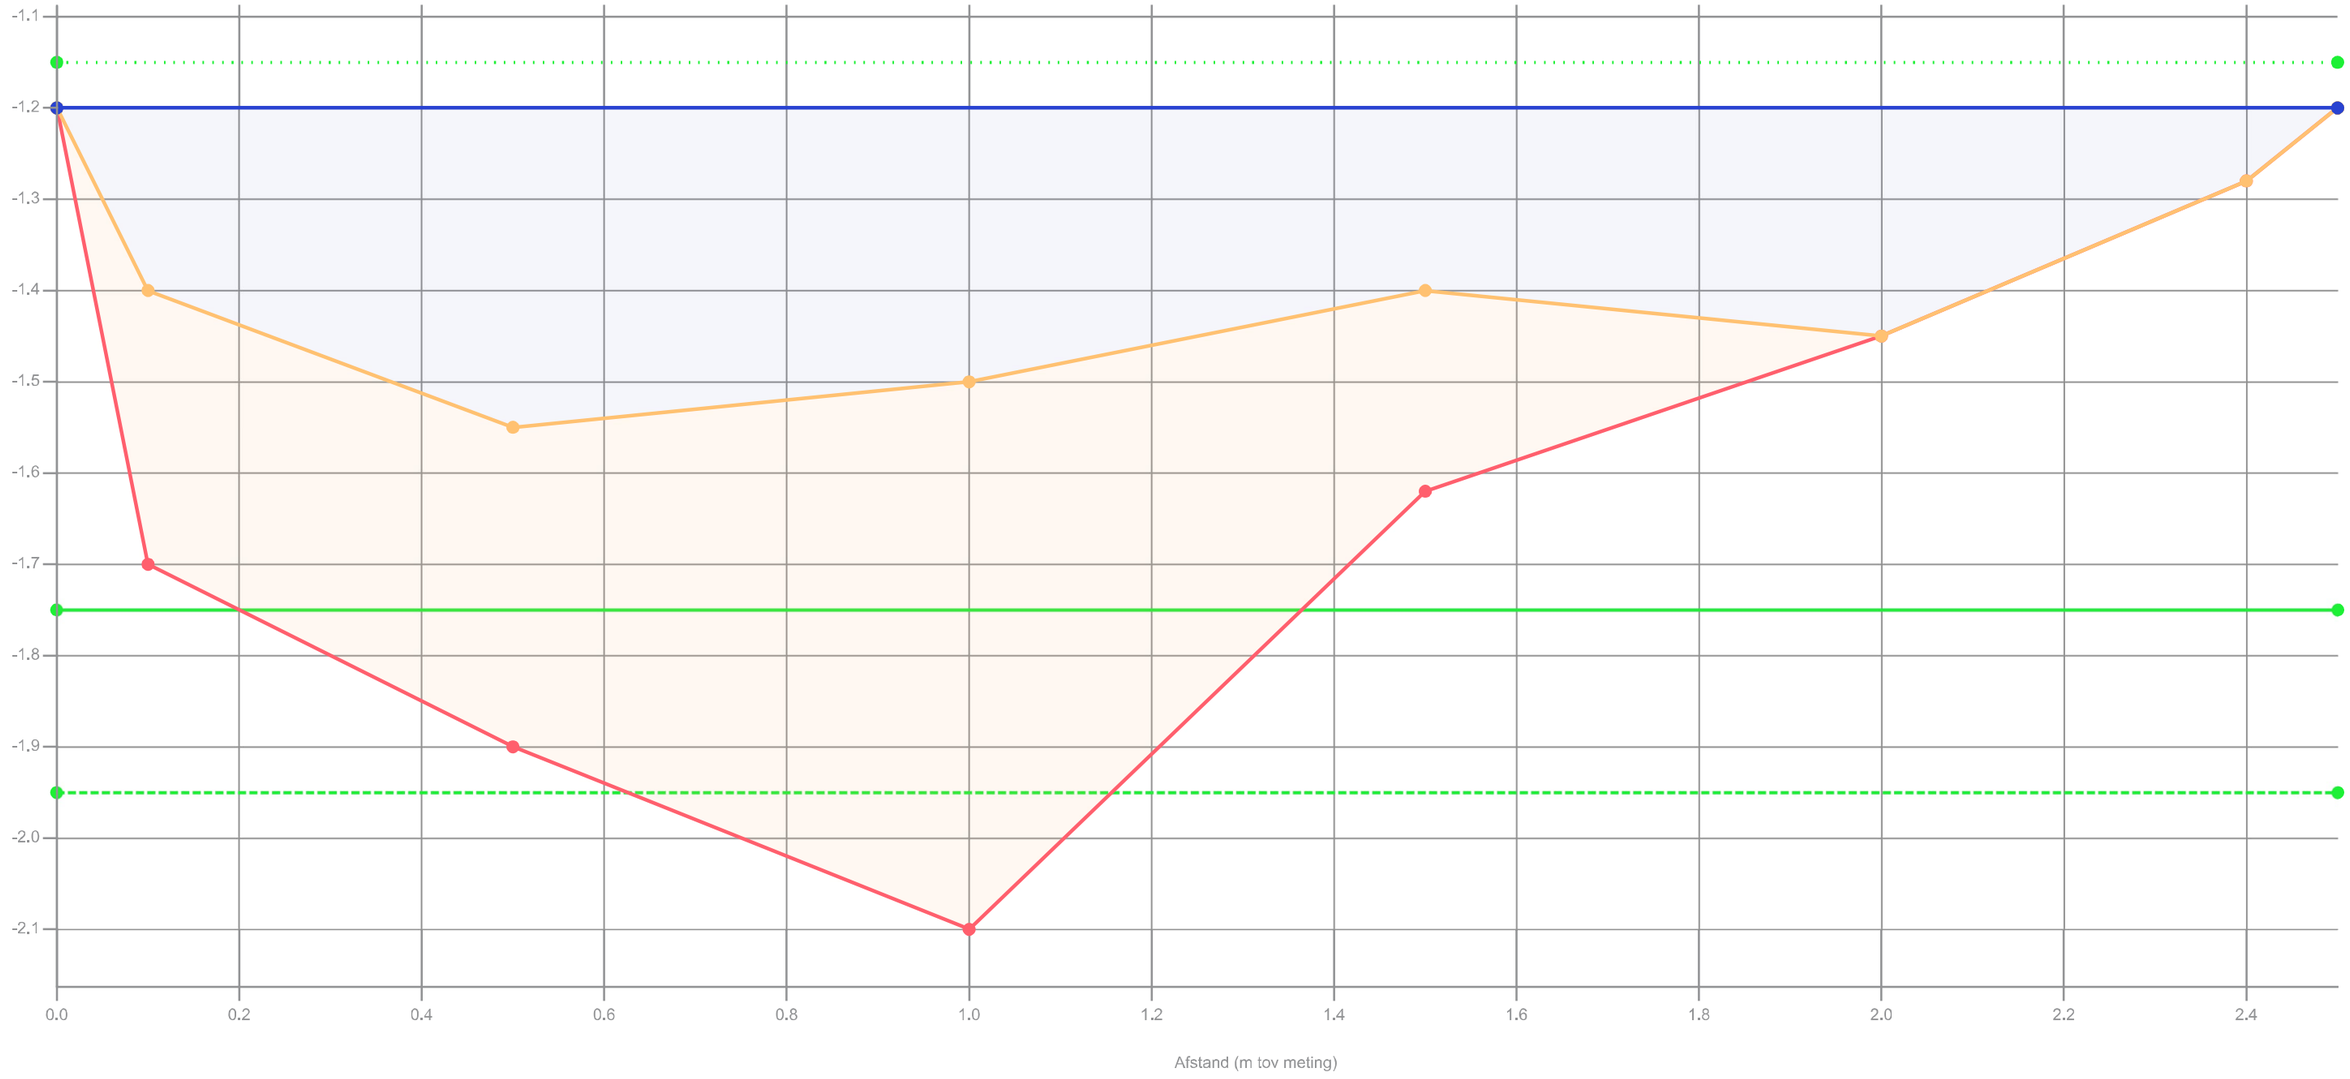

Legenda

- Gemeten waterniveau
- Controle boring
- Bovenkant slib
- Vastebodem
- Oever
- Legger

Patronen:

- Inpeiling
- Waterpeil legger
- Leggerprofiel
- Onderhoudsprofiel


Waterpeil legger / Schouwpeil	-1.15 mNAP	Opnamepeil inpeiling	-1.20 mNAP
Leggerniveau	-1.75 mNAP	Max. diepte inp.	0.4 m tov waterpeil legger
Onderhoudsniveau	-1.95 mNAP		
Representatieve lengte	43.00 m		

Opdrachtgever	Gemeente Oudewater
Projectcode	TI23168
Projectnaam	Voorbereiding baggerwerk 2024 Oudewater
Profiel	206
Monstervak	MV29
Opname op	3-9-2024
Status	Definitief
Leggerwaarden	Legger

export vanuit WIT op 5-9-2024

Tijhuis Ingenieurs BV
tel. 0229 - 272 000
info@tijhuisingenieurs.nl
www.tijhuisingenieurs.nl

Profiel: 207

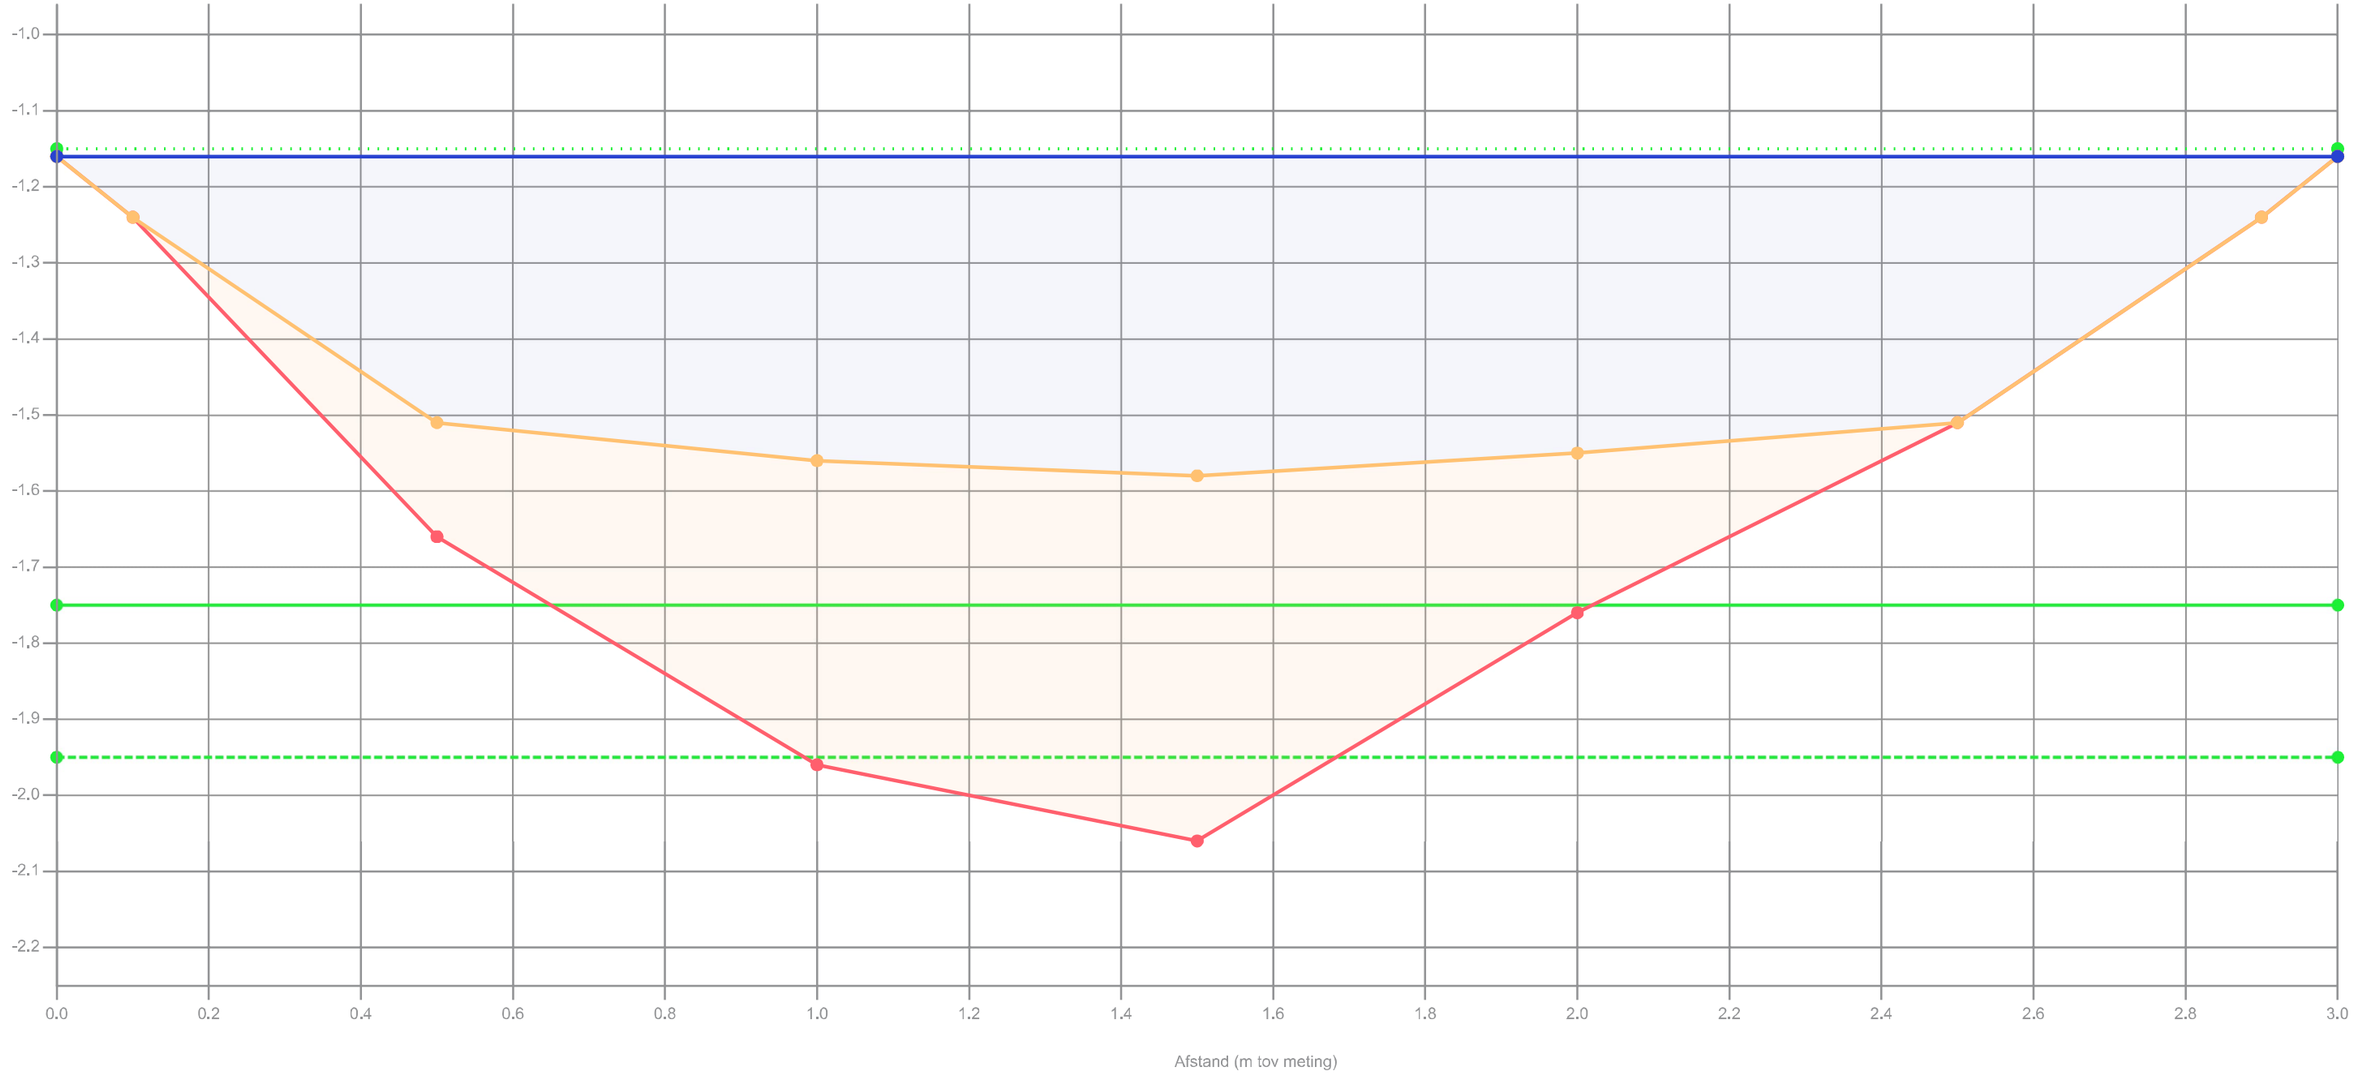

Legenda

- Gemeten waterniveau
- Controle boring
- Bovenkant slib
- Vastebodem
- Oever
- Legger

Patronen:

- Inpeiling
- Waterpeil legger
- Leggerprofiel
- Onderhoudsprofiel


Waterpeil legger / Schouwpeil	-1.15 mNAP	Opnamepeil inpeiling	-1.16 mNAP
Leggerniveau	-1.75 mNAP	Max. diepte inp.	0.43 m tov waterpeil legger
Onderhoudsniveau	-1.95 mNAP		
Representatieve lengte	45.00 m		

Opdrachtgever	Gemeente Oudewater
Projectcode	TI23168
Projectnaam	Voorbereiding baggerwerk 2024 Oudewater
Profiel	207
Monstervak	MV29
Opname op	3-9-2024
Status	Definitief
Leggerwaarden	Legger

export vanuit WIT op 5-9-2024

Tijhuis Ingenieurs BV
tel. 0229 - 272 000
info@tijhuisingenieurs.nl
www.tijhuisingenieurs.nl

Profiel: 208

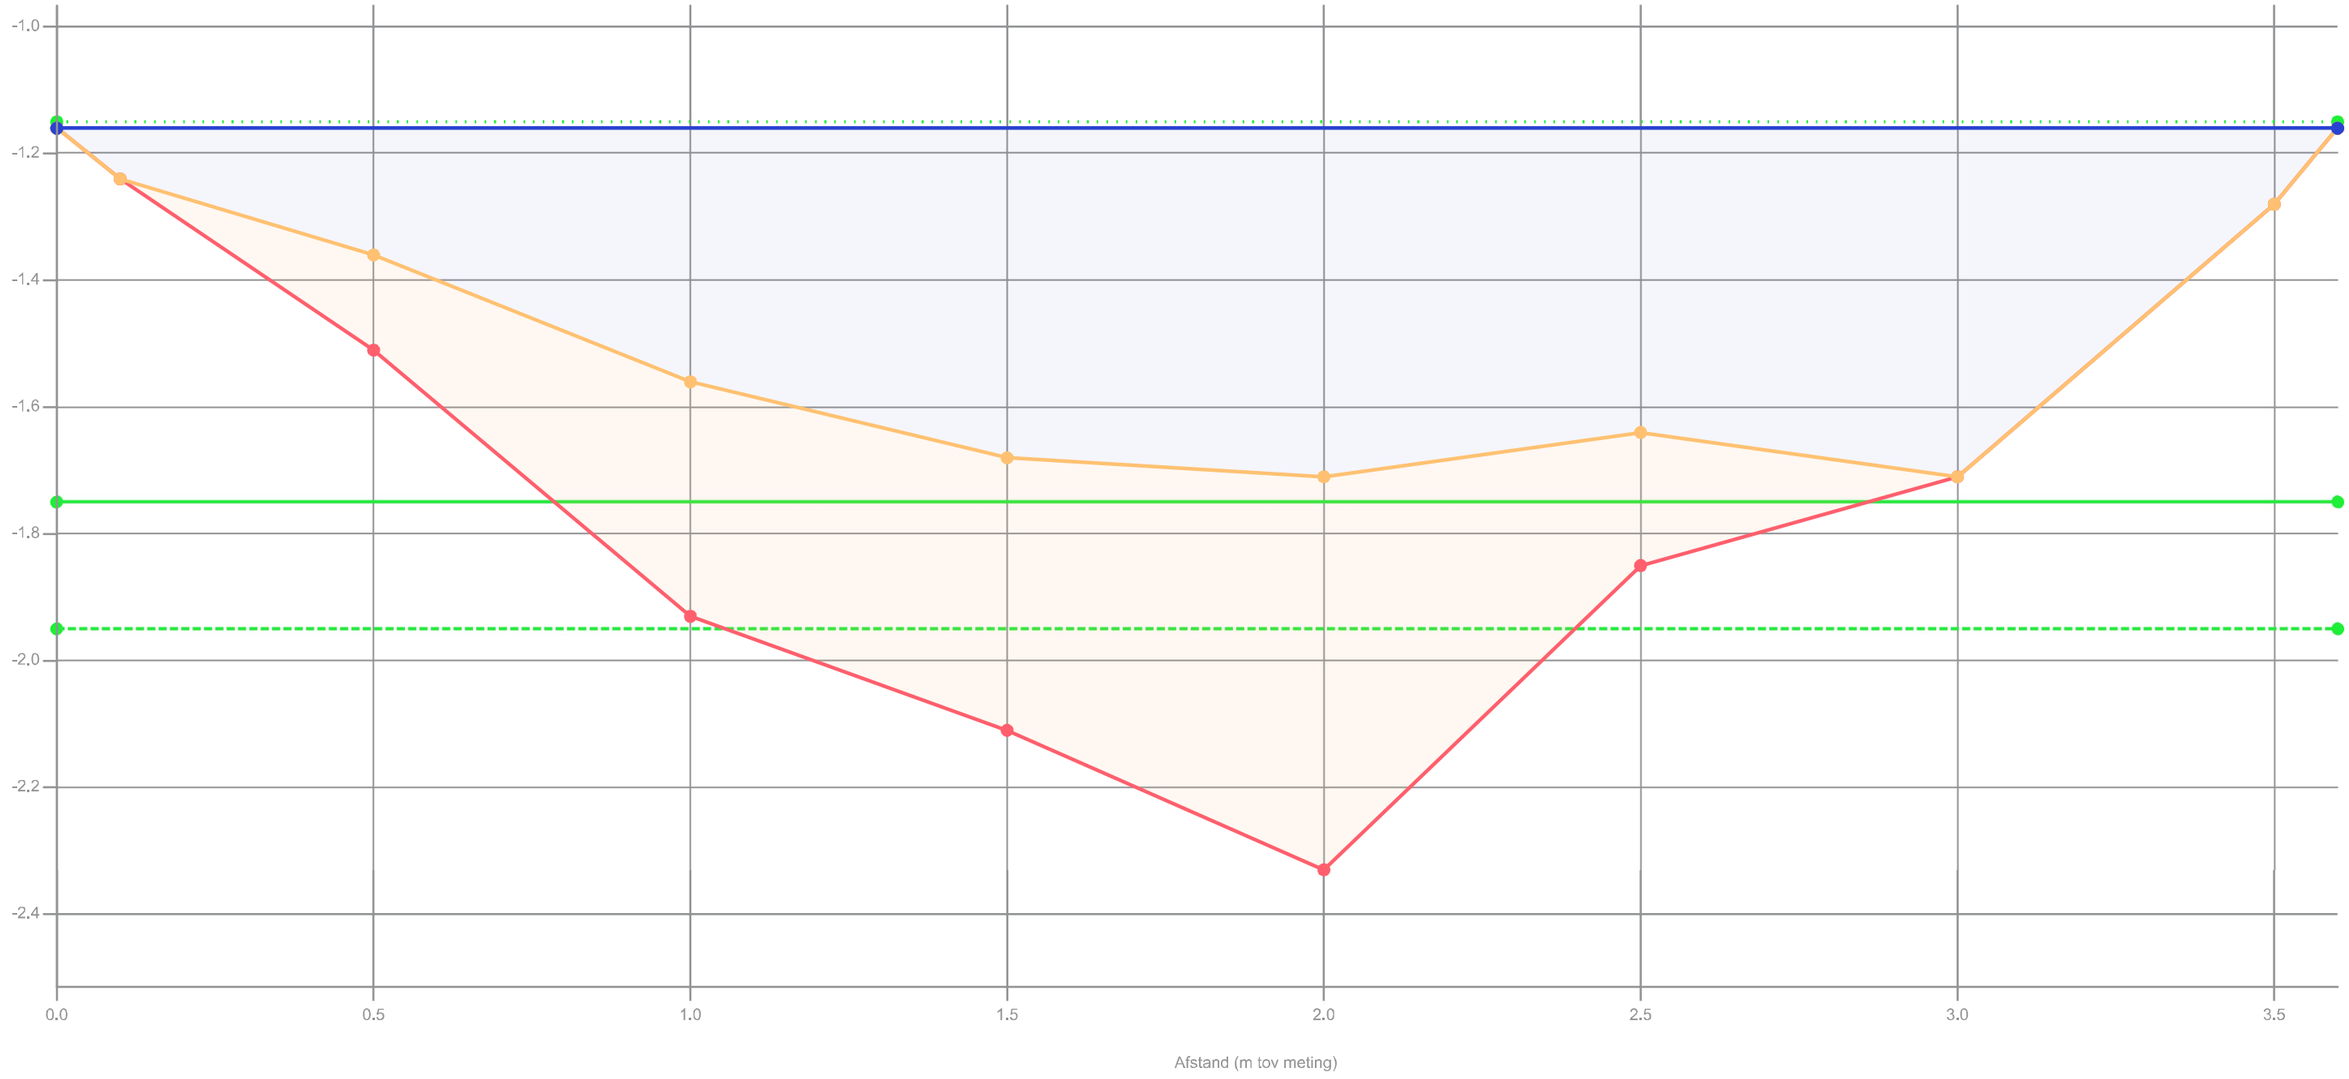

Legenda

- Gemeten waterniveau
- Controle boring
- Bovenkant slib
- Vastebodem
- Oever
- Legger

Patronen:

- Inpeiling
- Waterpeil legger
- Leggerprofiel
- Onderhoudsprofiel


Waterpeil legger / Schouwpeil	-1.15 mNAP	Opnamepeil inpeiling	-1.16 mNAP
Leggerniveau	-1.75 mNAP	Max. diepte inp.	0.56 m tov waterpeil legger
Onderhoudsniveau	-1.95 mNAP		
Representatieve lengte	77.00 m		

Opdrachtgever	Gemeente Oudewater
Projectcode	TI23168
Projectnaam	Voorbereiding baggerwerk 2024 Oudewater
Profiel	208
Monstervak	MV29
Opname op	3-9-2024
Status	Definitief
Leggerwaarden	Legger

export vanuit WIT op 5-9-2024

Tijhuis Ingenieurs BV
tel. 0229 - 272 000
info@tijhuisingenieurs.nl
www.tijhuisingenieurs.nl

Profiel: 209

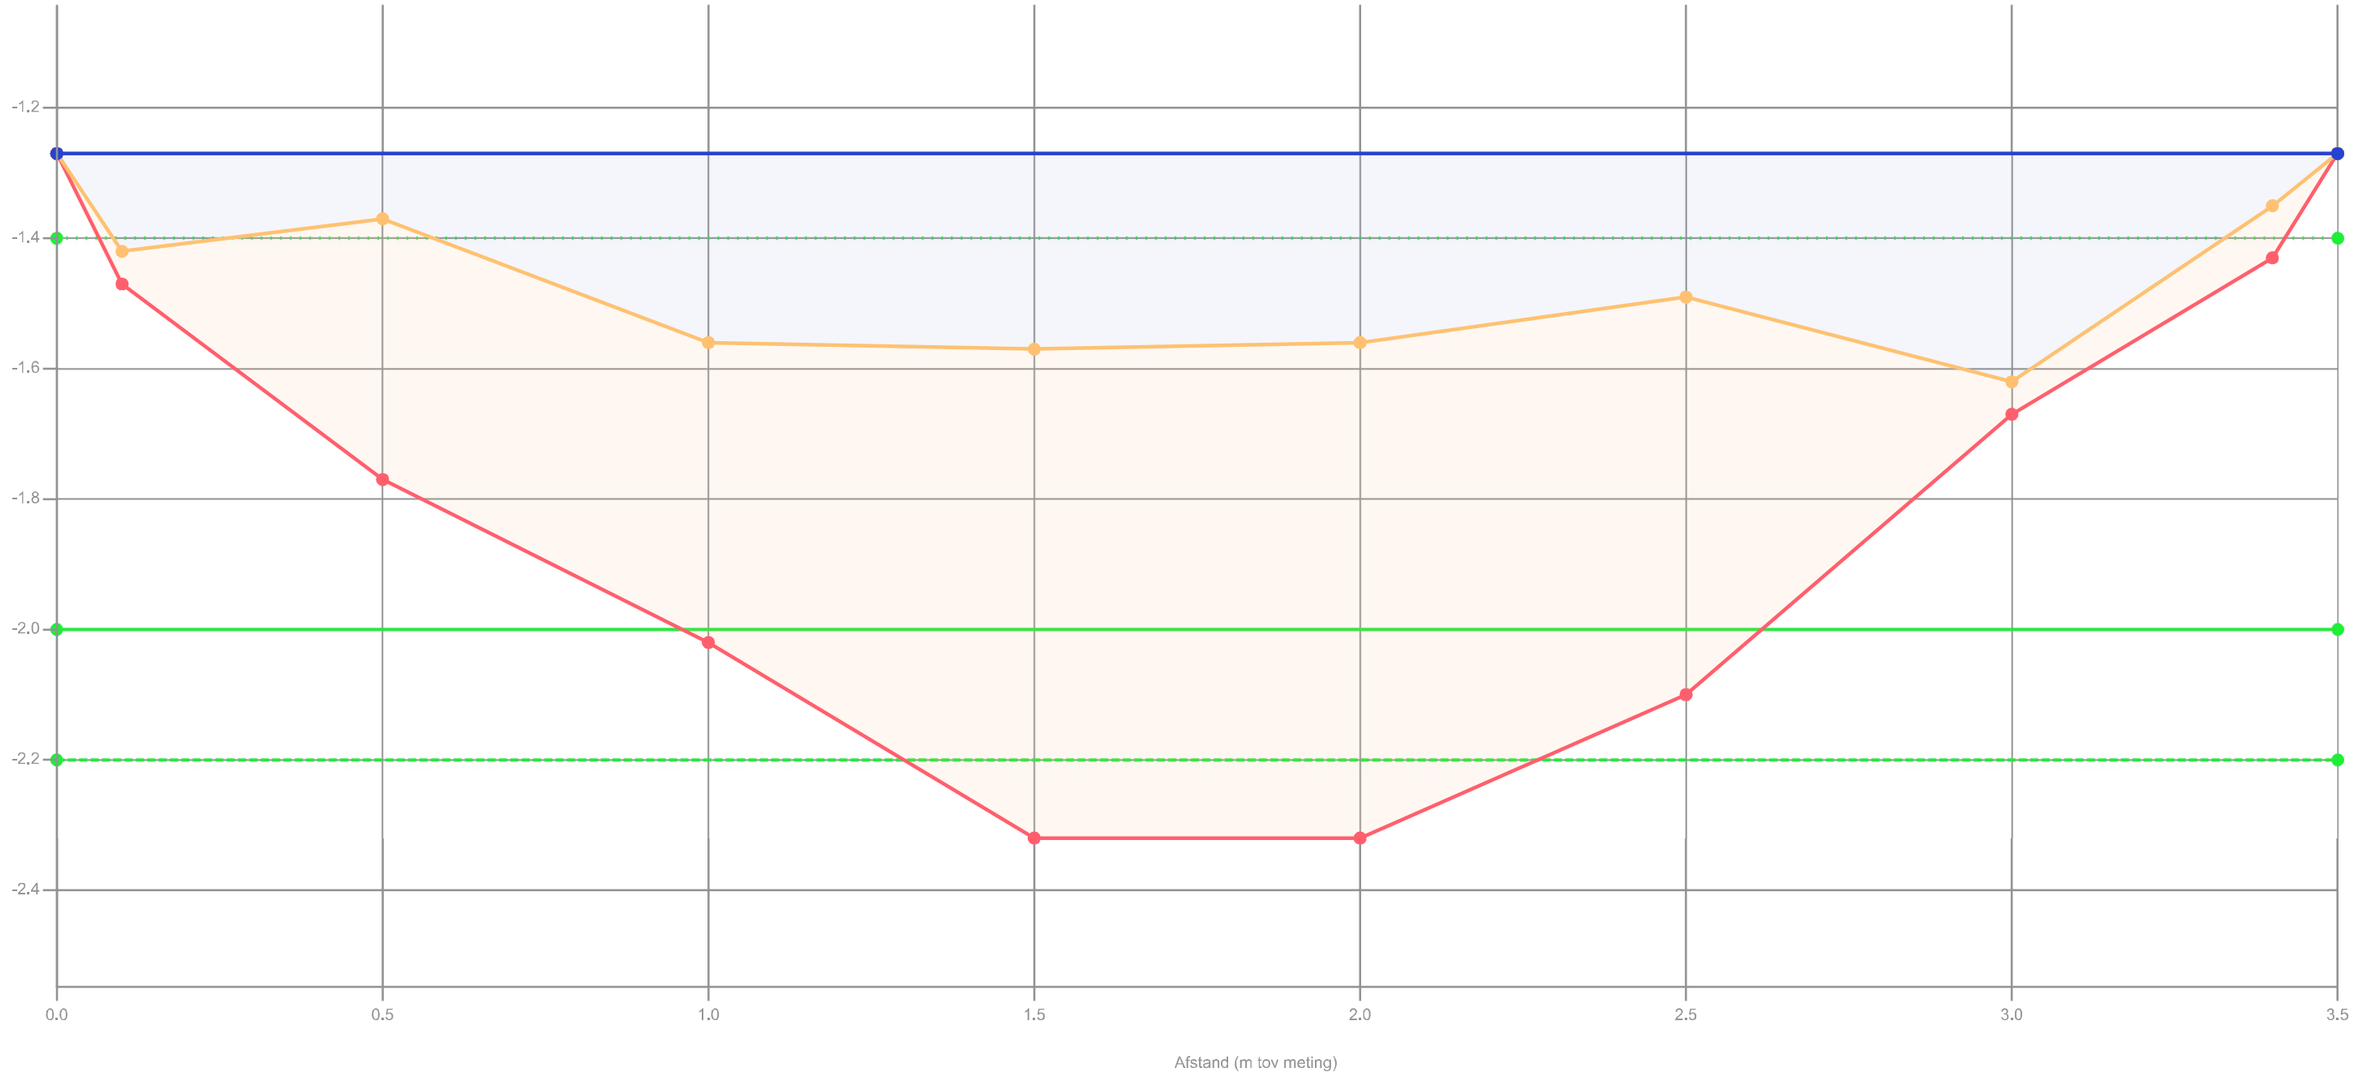

Legenda

- Gemeten waterniveau
- Controle boring
- Bovenkant slib
- Vastebodem
- Oever
- Legger

Patronen:

- Inpeiling
- Waterpeil legger
- Leggerprofiel
- Onderhoudsprofiel

Waterpeil legger / Schouwpeil	-1.40 mNAP	Opnamepeil inpeiling	-1.27 mNAP
Leggerniveau	-2.00 mNAP	Max. diepte inp.	0.22 m tov waterpeil legger
Onderhoudsniveau	-2.20 mNAP		
Representatieve lengte	12.00 m		

Opdrachtgever	Gemeente Oudewater
Projectcode	TI23168
Projectnaam	Voorbereiding baggerwerk 2024 Oudewater
Profiel	209
Monstervak	MV29
Opname op	3-9-2024
Status	Definitief
Leggerwaarden	Legger

export vanuit WIT op 5-9-2024

Tijhuis Ingenieurs BV
tel. 0229 - 272 000
info@tijhuisingenieurs.nl
www.tijhuisingenieurs.nl