



Margarethastraat

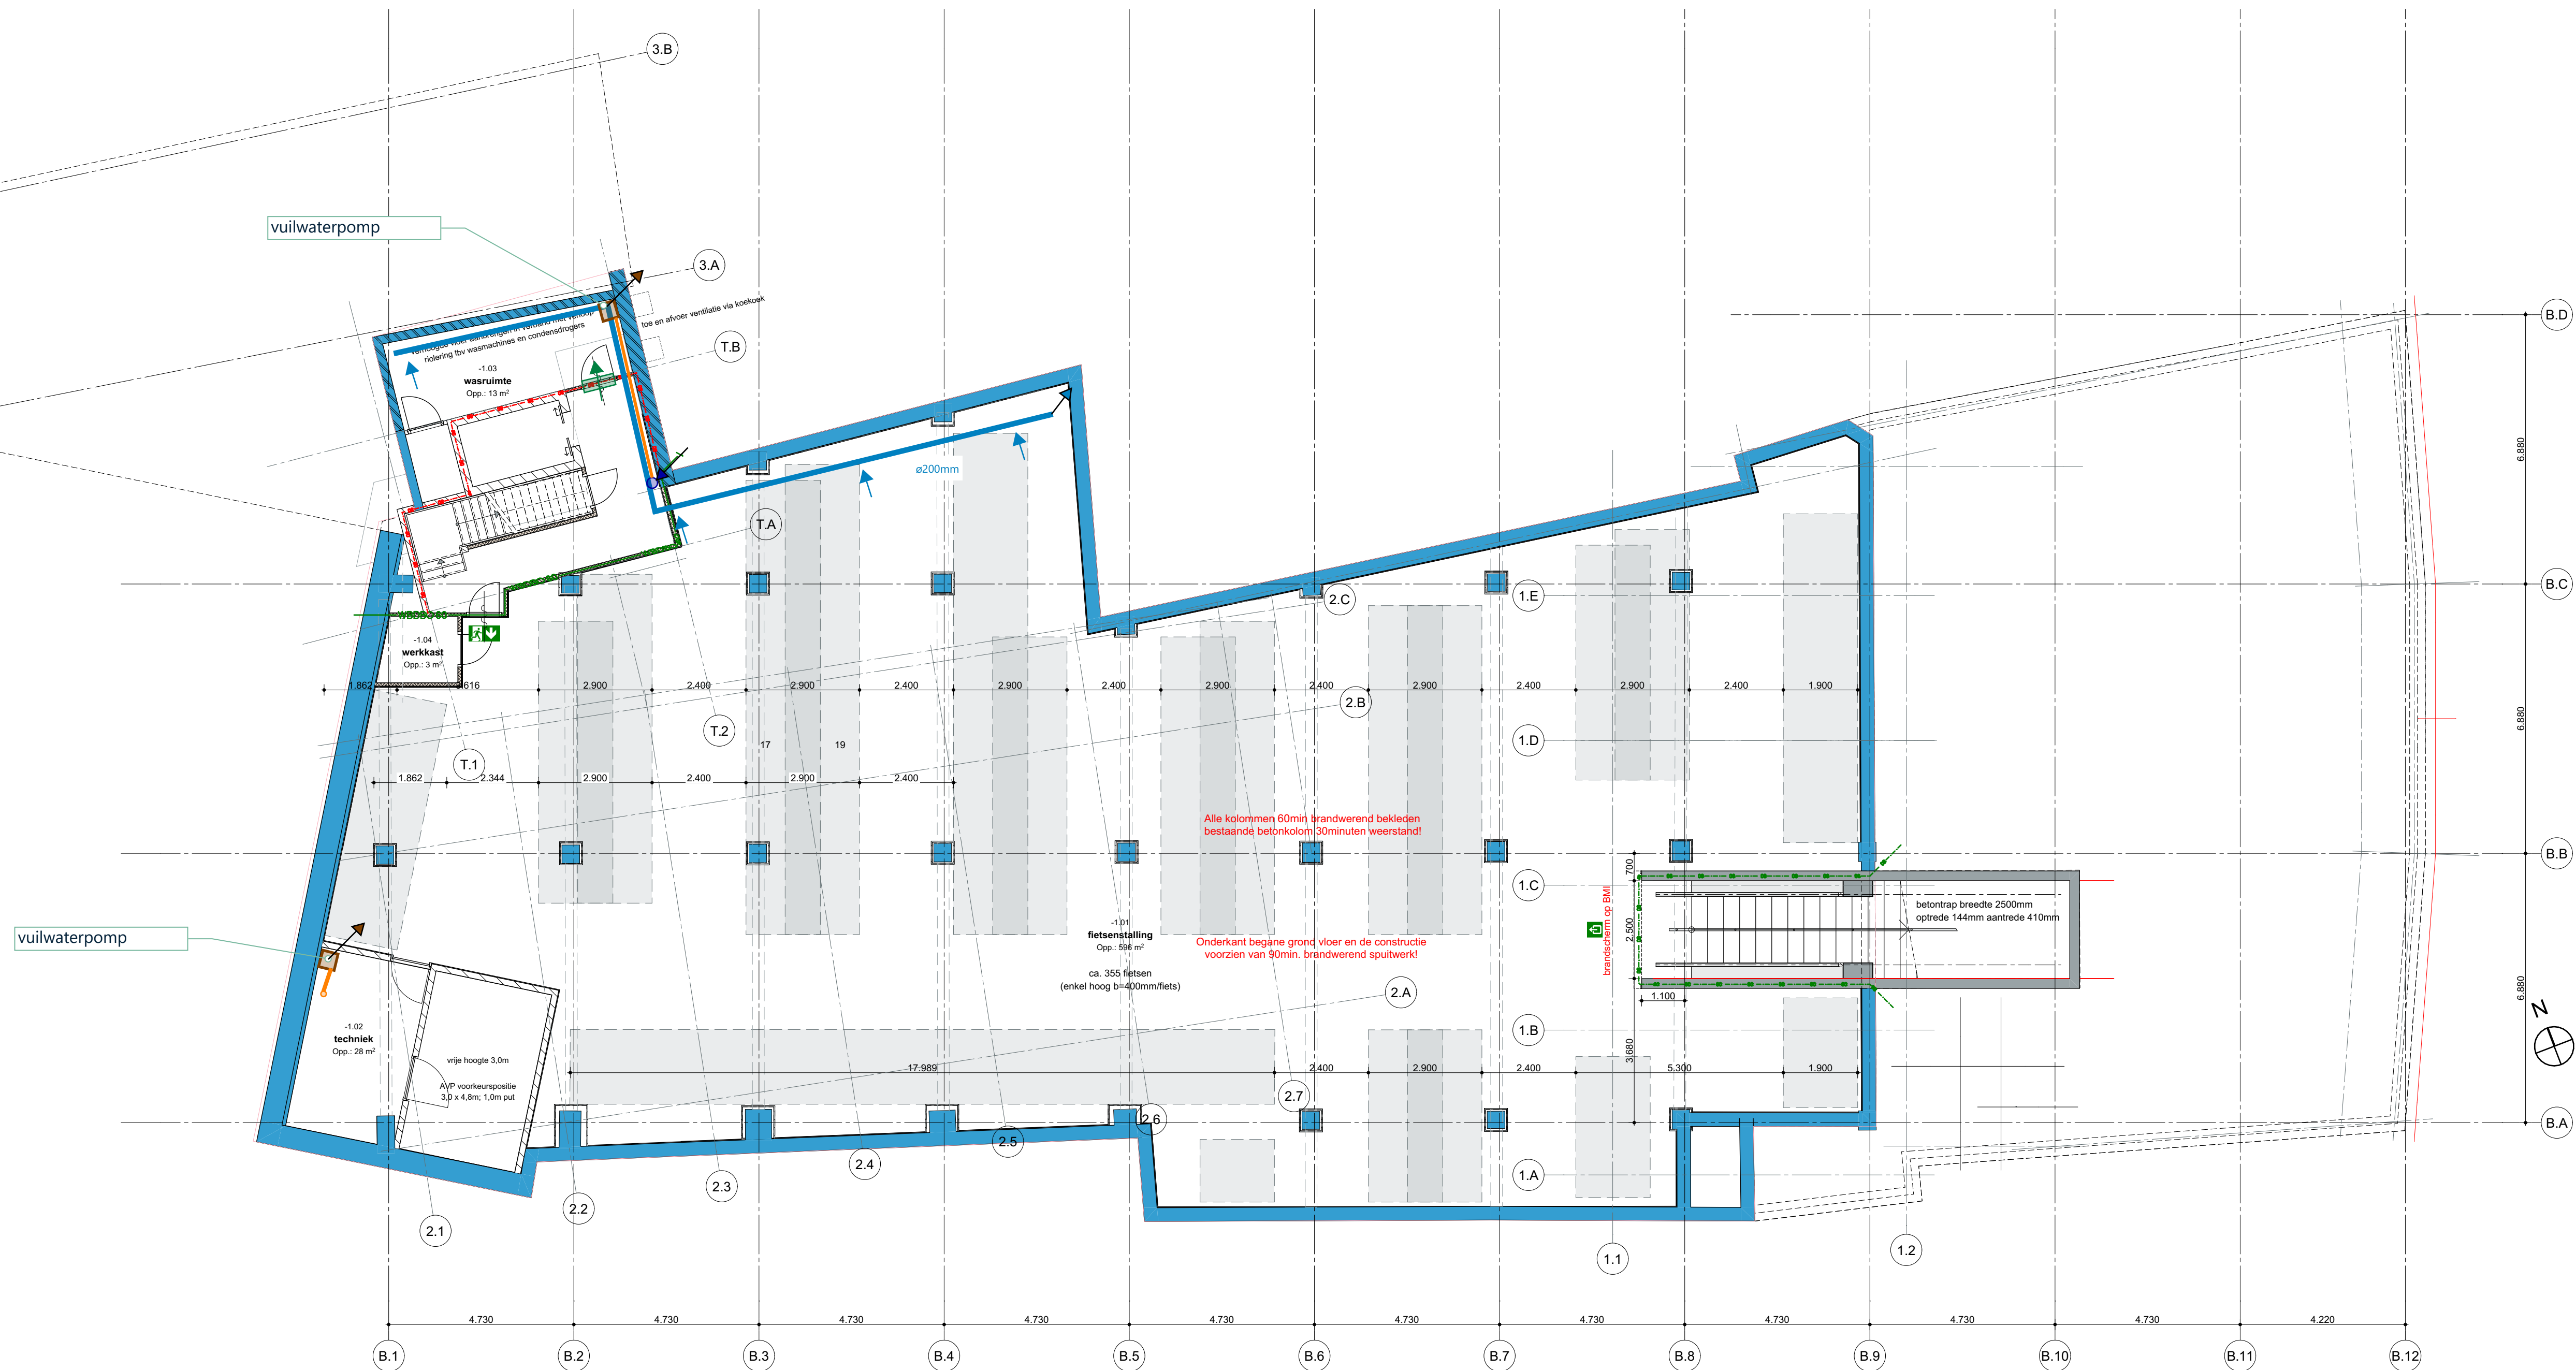

Kruisstraat

- Meterkast 770x350mm binnenmaat
- Warmtepomp water-lucht (binnendeel)
- Buiten unit 741x800x285mm, ruimte incl. service en aansluitruimte 1.300x1.000mm
- Schacht 650 mm x 400 mm, t.b.v. Vuilwaterleiding, Ventilatie & Koelleidingen
- Schacht 500 mm x 400 mm, t.b.v. Vuilwaterleiding, Ventilatie
- Schacht 200 mm x 200 mm, t.b.v. Vuilwaterleiding
- Aanzuig buitenlucht
- Afblaas buitenlucht
- Toevoerlucht
- Retourlucht
- rooster voor toevoer en retour
- vuilwaterriool
- Vuilwaterriool onder de vloer
- Persleiding
- Ontluchtingsleiding
- Hemelwaterriool
- Drinkwater
- Drogeblusleiding

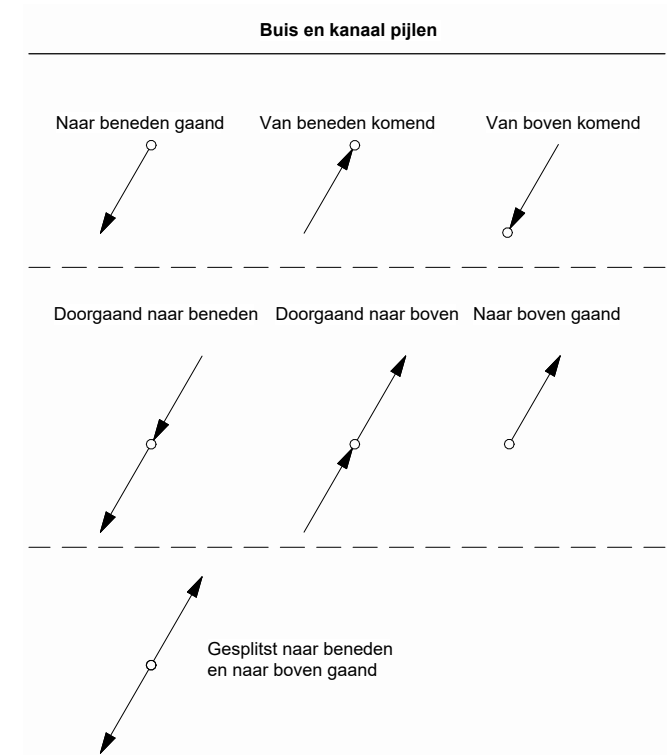

Kelder  
bouwkundig | 1:100


DWA

Projectnummer/-naam: 22060 Kruisstraat  
Titel/documentnummer: Tekening W&S installaties  
Opgesteld door: LROZ  
Gecontroleerd door: LBUR  
Datum: 28-02-2025  
Opmerkingen: DO v1.0





- Meterkast 770x350mm binnenmaat
- Warmtepomp water-lucht (binnendeel)
- Buiten unit 741x800x285mm, ruimte incl. service en aansluitruimte 1.300x1.000mm
- Schacht 650 mm x 400 mm, t.b.v. Vuilwaterleiding, Ventilatie & Koelleidingen
- Schacht 500 mm x 400 mm, t.b.v. Vuilwaterleiding, Ventilatie
- Schacht 200 mm x 200 mm, t.b.v. Vuilwaterleiding
- Aanzuig buitenlucht
- Afblaat buitenlucht
- Toevoerlucht
- Retourlucht
- rooster voor toevoer en retour
- vuilwaterriool
- Vuilwaterriool onder de vloer
- Persleiding
- Ontluchtingsleiding
- Schacht en standleiding riolering
- Hemelwaterriool
- Drinkwater
- Drogeblusleiding

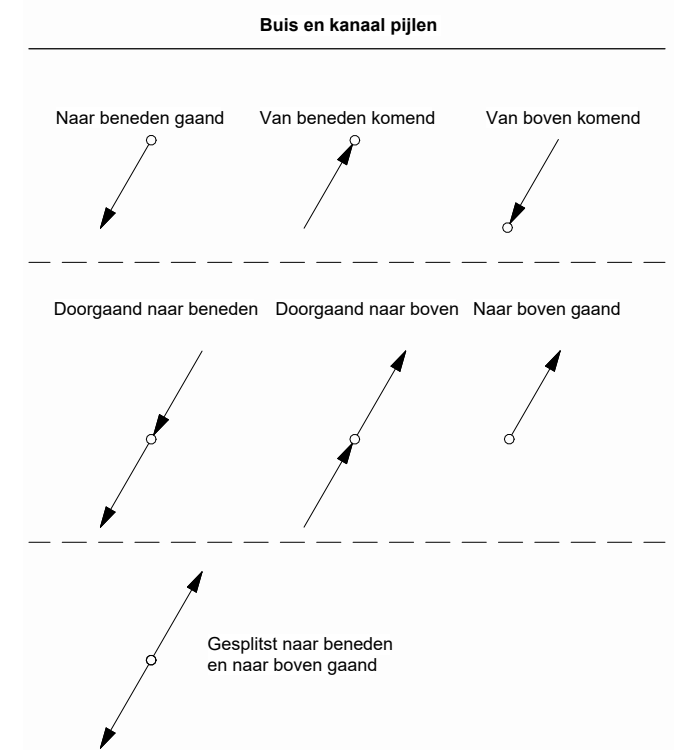

Verdieping 1  
bouwkundig | 1:100

DWA

Projectnummer/-naam: 22060 Kruisstraat  
Titel/documentnummer: Tekening W&S installaties  
Opgesteld door: LROZ  
Gecontroleerd door: LROZ  
Datum: 28-02-2025  
Opmerkingen: DO v1.0




Locatie later te plaatsen  
WTW en warmtepomp.

Ontluchting riolering

Ontbreekt op renvooi

- Meterkast 770x350mm binnenmaat
- Warmtepomp water-lucht (binnendeel)
- Buiten unit 741x800x285mm, ruimte incl. service en aansluitruimte 1.300x1.000mm
- Schacht 650 mm x 400 mm, t.b.v. Vuilwaterleiding, Ventilatie & Koelleidingen
- Schacht 500 mm x 400 mm, t.b.v. Vuilwaterleiding, Ventilatie
- Schacht 200 mm x 200 mm, t.b.v. Vuilwaterleiding
- Aanzuig buitenlucht
- Afblaas buitenlucht
- Toevoerlucht
- Retourlucht
- rooster voor toevoer en retour
- vuilwaterriool
- Vuilwaterriool onder de vloer
- Persleiding
- Ontluchtingsleiding
- Hemelwaterriool
- Drinkwater
- Drogeblusleiding

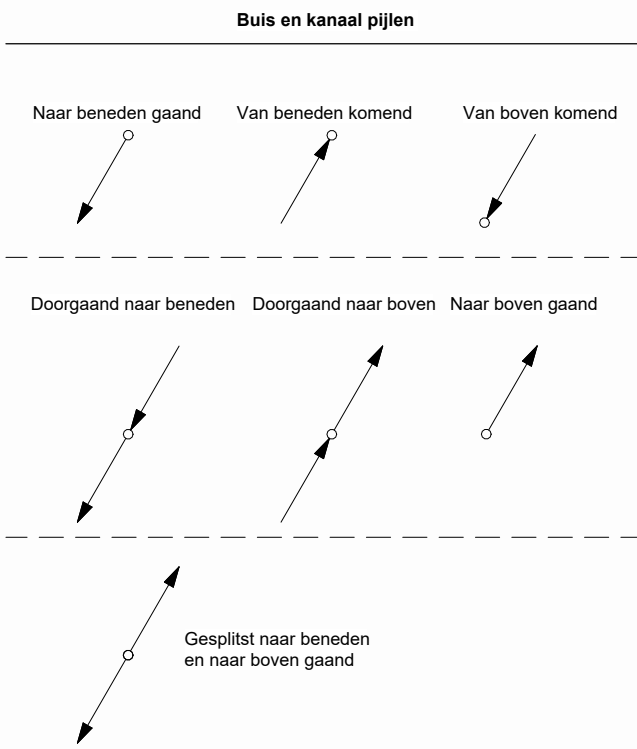


Verdieping 2  
bouwkundig | 1:100

DWA

Projectnummer/-naam: 22060 Kruisstraat  
Titel/documentnummer: Tekening W&S installaties  
Opgesteld door: LROZ  
Gecontroleerd door: LBUR  
Datum: 28-02-2025  
Opmerkingen: DO v1.0




- Meterkast 770x350mm binnenmaat
- Warmtepomp water-lucht (binnendeel)
- Buiten unit 741x800x285mm, ruimte incl. service en aansluitruimte 1.300x1.000mm
- Schacht 880 mm x 400 mm, t.b.v. Vuilwaterleiding, Ventilatie & Koelleidingen
- Schacht 500 mm x 400 mm, t.b.v. Vuilwaterleiding, Ventilatie
- Schacht 200 mm x 200 mm, t.b.v. Vuilwaterleiding
- Aanzuig buitenlucht
- Afblaas buitenlucht
- Toevoerlucht
- Retourlucht
- rooster voor toevoer en retour
- vuilwaterriool
- Vuilwaterriool onder de vloer
- Persleiding
- Ontluchtingsleiding
- Hemelwaterriool
- Drinkwater
- Drogeblusleiding

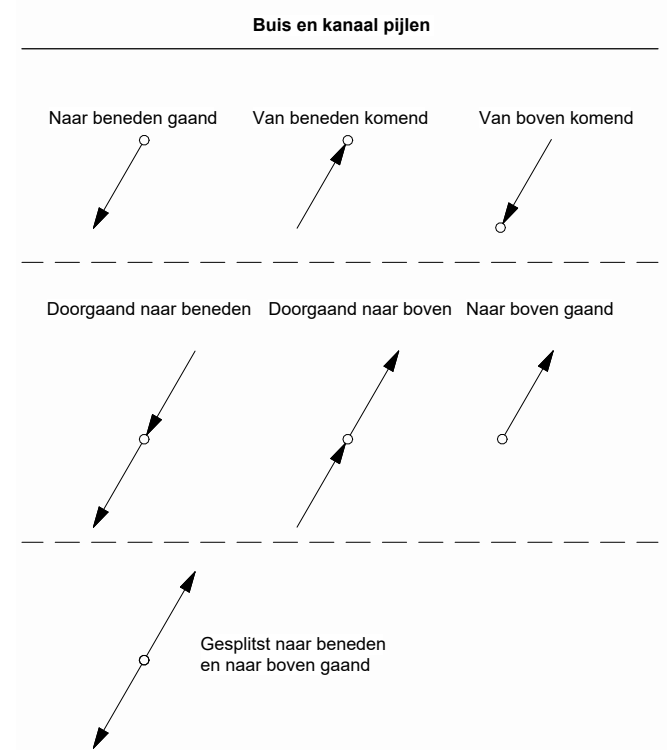


Verdieping 3  
bouwkundig | 1:100

DWA

Projectnummer/-naam: 22060 Kruisstraat  
Titel/documentnummer: Tekening W&S installaties  
Opgesteld door: LROZ  
Gecontroleerd door: LBUR  
Datum: 28-02-2025  
Opmerkingen: DO v1.0

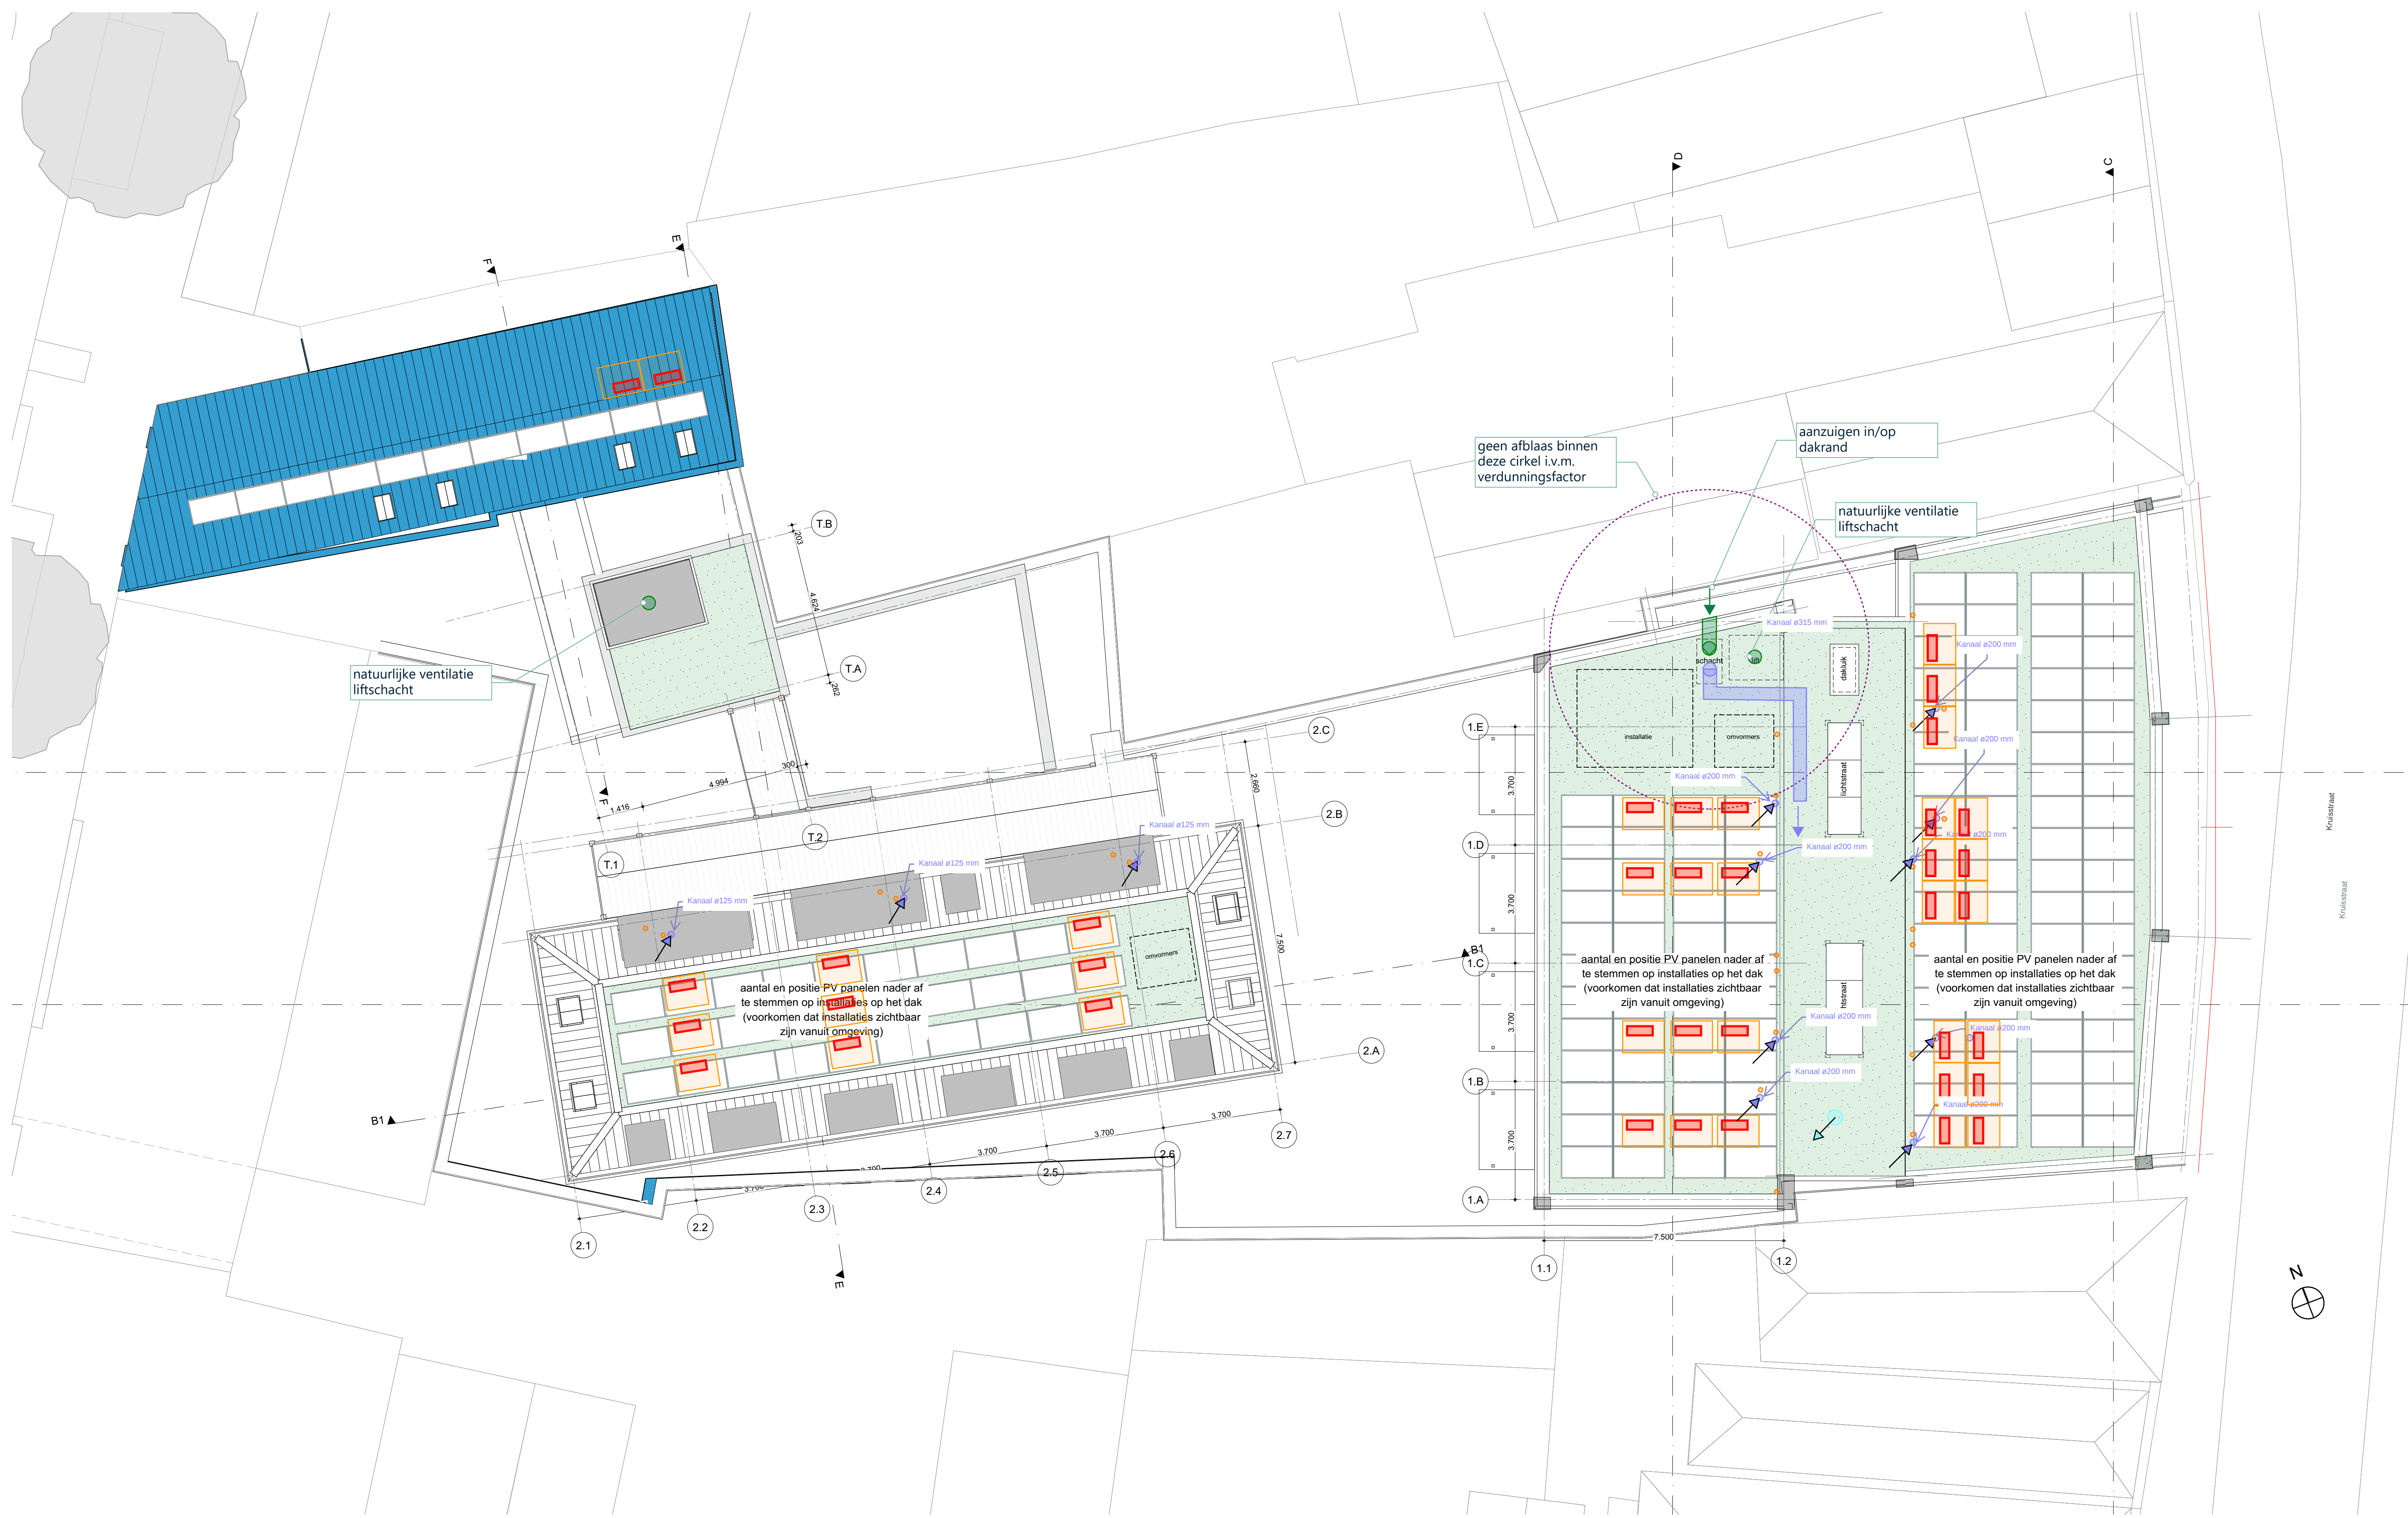

- Meterkast 770x350mm binnenmaat
- Warmtepomp water-lucht (binnendeel)
- Buiten unit 741x800x285mm, ruimte incl. service en aansluitruimte 1.300x1.000mm
- Schacht 650 mm x 400 mm, t.b.v. Vuilwaterleiding, Ventilatie & Koelleidingen
- Schacht 500 mm x 400 mm, t.b.v. Vuilwaterleiding, Ventilatie
- Schacht 200 mm x 200 mm, t.b.v. Vuilwaterleiding
- Aanzuig buitenlucht
- Afblaas buitenlucht
- Toevoerlucht
- Retourlucht
- rooster voor toevoer en retour
- vuilwaterriool
- Vuilwaterriool onder de vloer
- Persleiding
- Ontluchtingsleiding
- Hemelwaterriool
- Drinkwater
- Drogeblusleiding

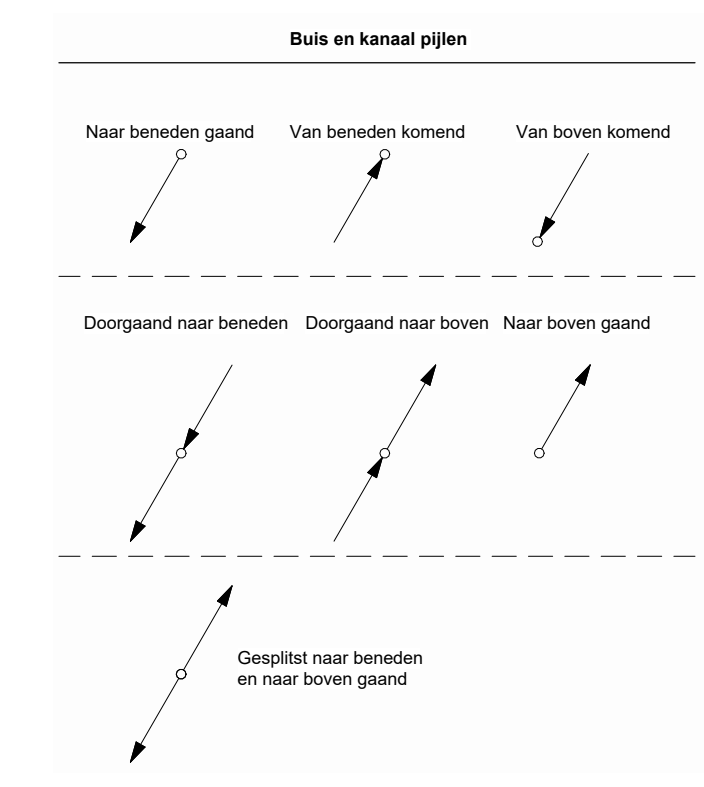

overzicht daken  
bouwkundig | 1:100