


Datum : 09-05-2025					 Stramien				
Bouwkundig Werkbureau Stramien BV									
Dorpsstraat 34a, 2396 HB Koudekerk a/d Rijn									
Project 2024609 Verbouw kantoor tot opvanglocatie									
Schuttersveld 6-36 Leiden									
Documentenlijst Slooptekeningen									
							verstuurd:		14-05-2025
	fase	doc. nr.	ed.	datum	omschrijving	schaal	bestemd voor:	form.	
Stramien BV	SLP	SLP-1.K1-05	1	09-05-2025	Slooptekeningen kelder - 5e verdieping	1 : 200	aanbesteding	A3	1e
RENVOOI:									
BST= Bestaande toestand									
DO= Definitief ontwerp									
SLP= Slooptekeningen									

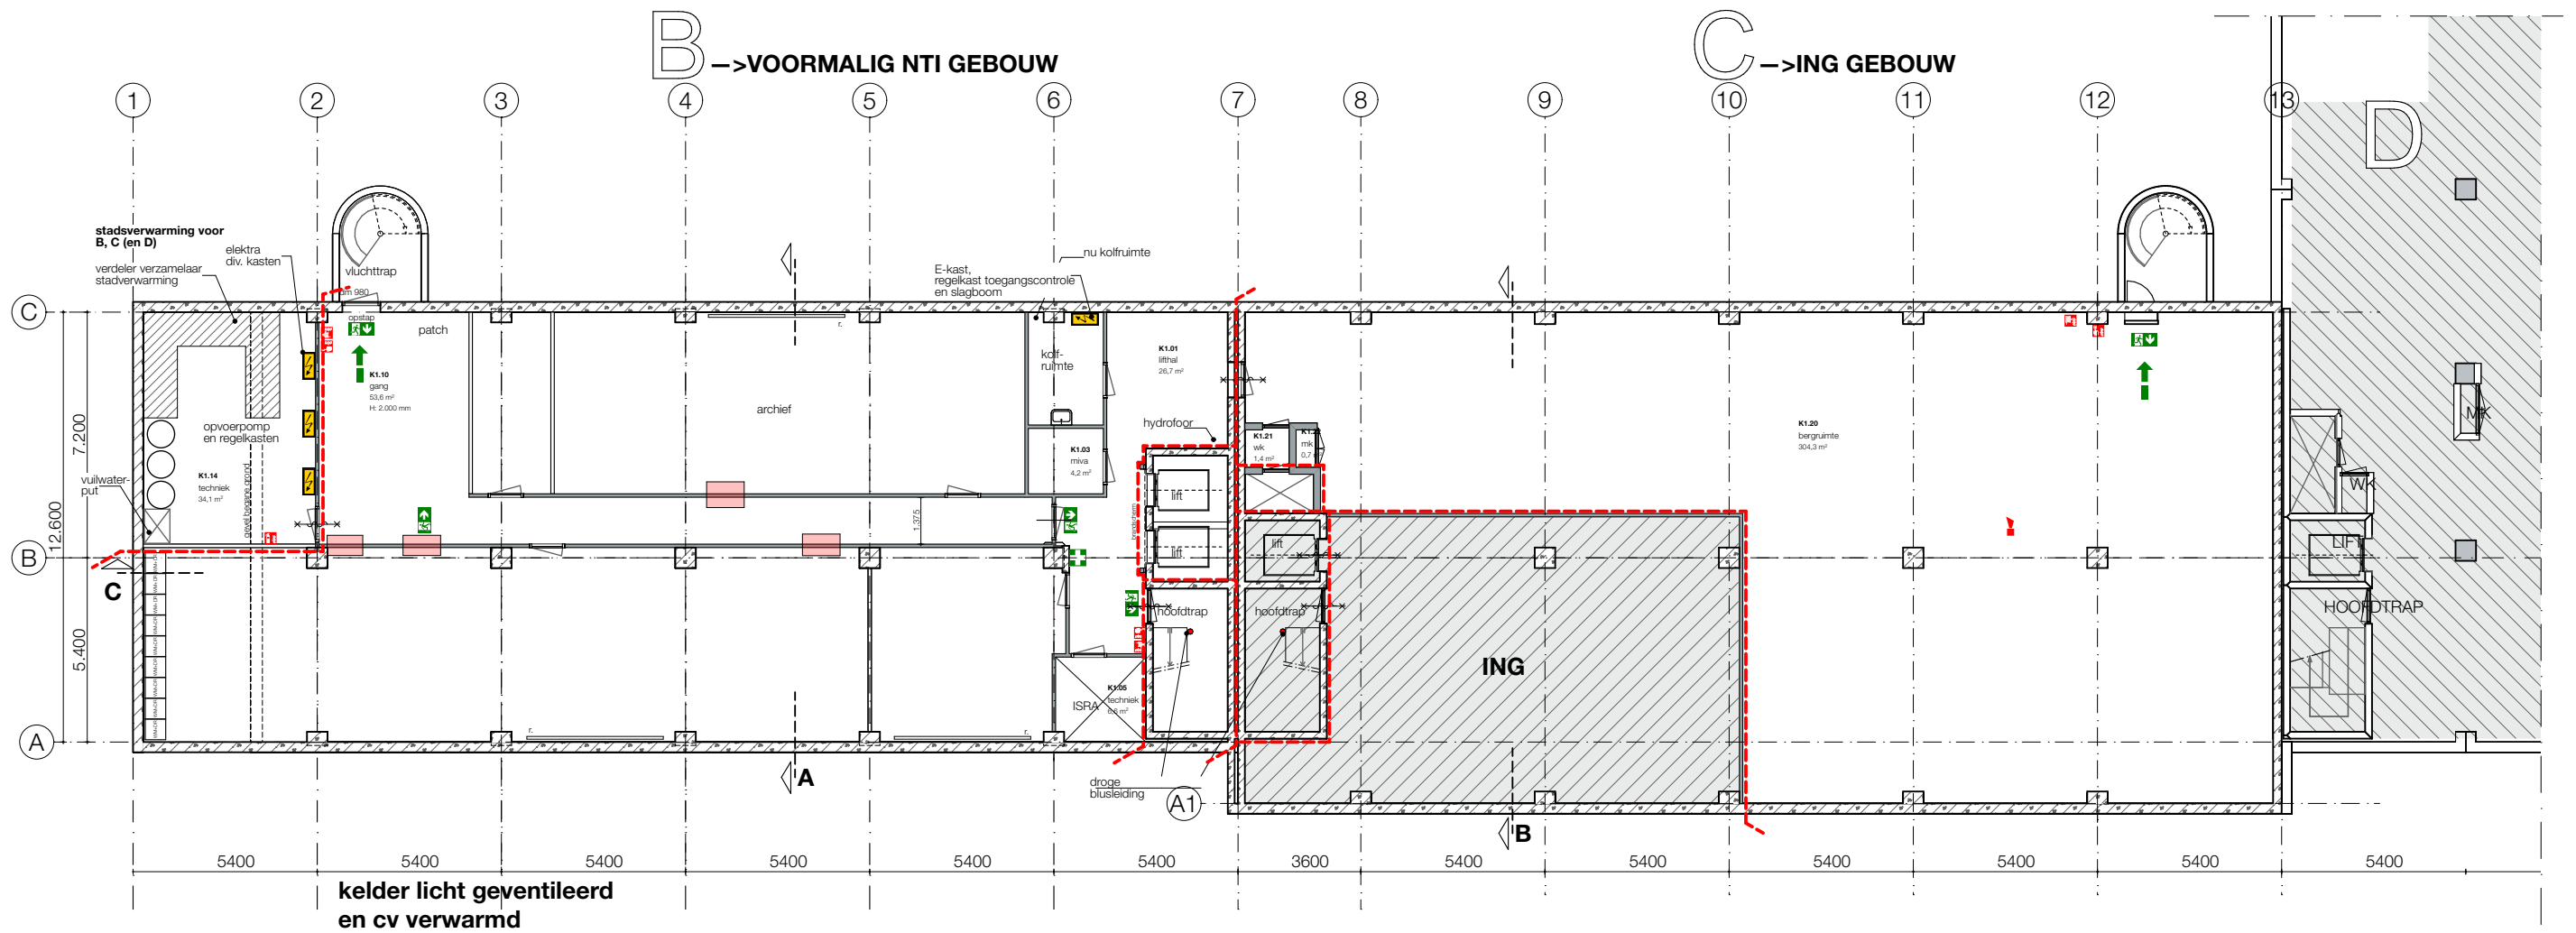

kelder

technisch gescheiden

renvooi



te slopen onderdelen


Verbouw kantoorgebouw tot opvanglocatie
Schuttersveld 6-36 Leiden

project : 2024609 schaal : 1:200 datum : 09-05-2025

Slooptekeningen
kelder

SLP-1.K1

Bouwkundig werkbureau Stramien B.V. Dorpsstraat 34a • 2396 HB Koudekerk a/d Rijn • T 071-341 62 00 •

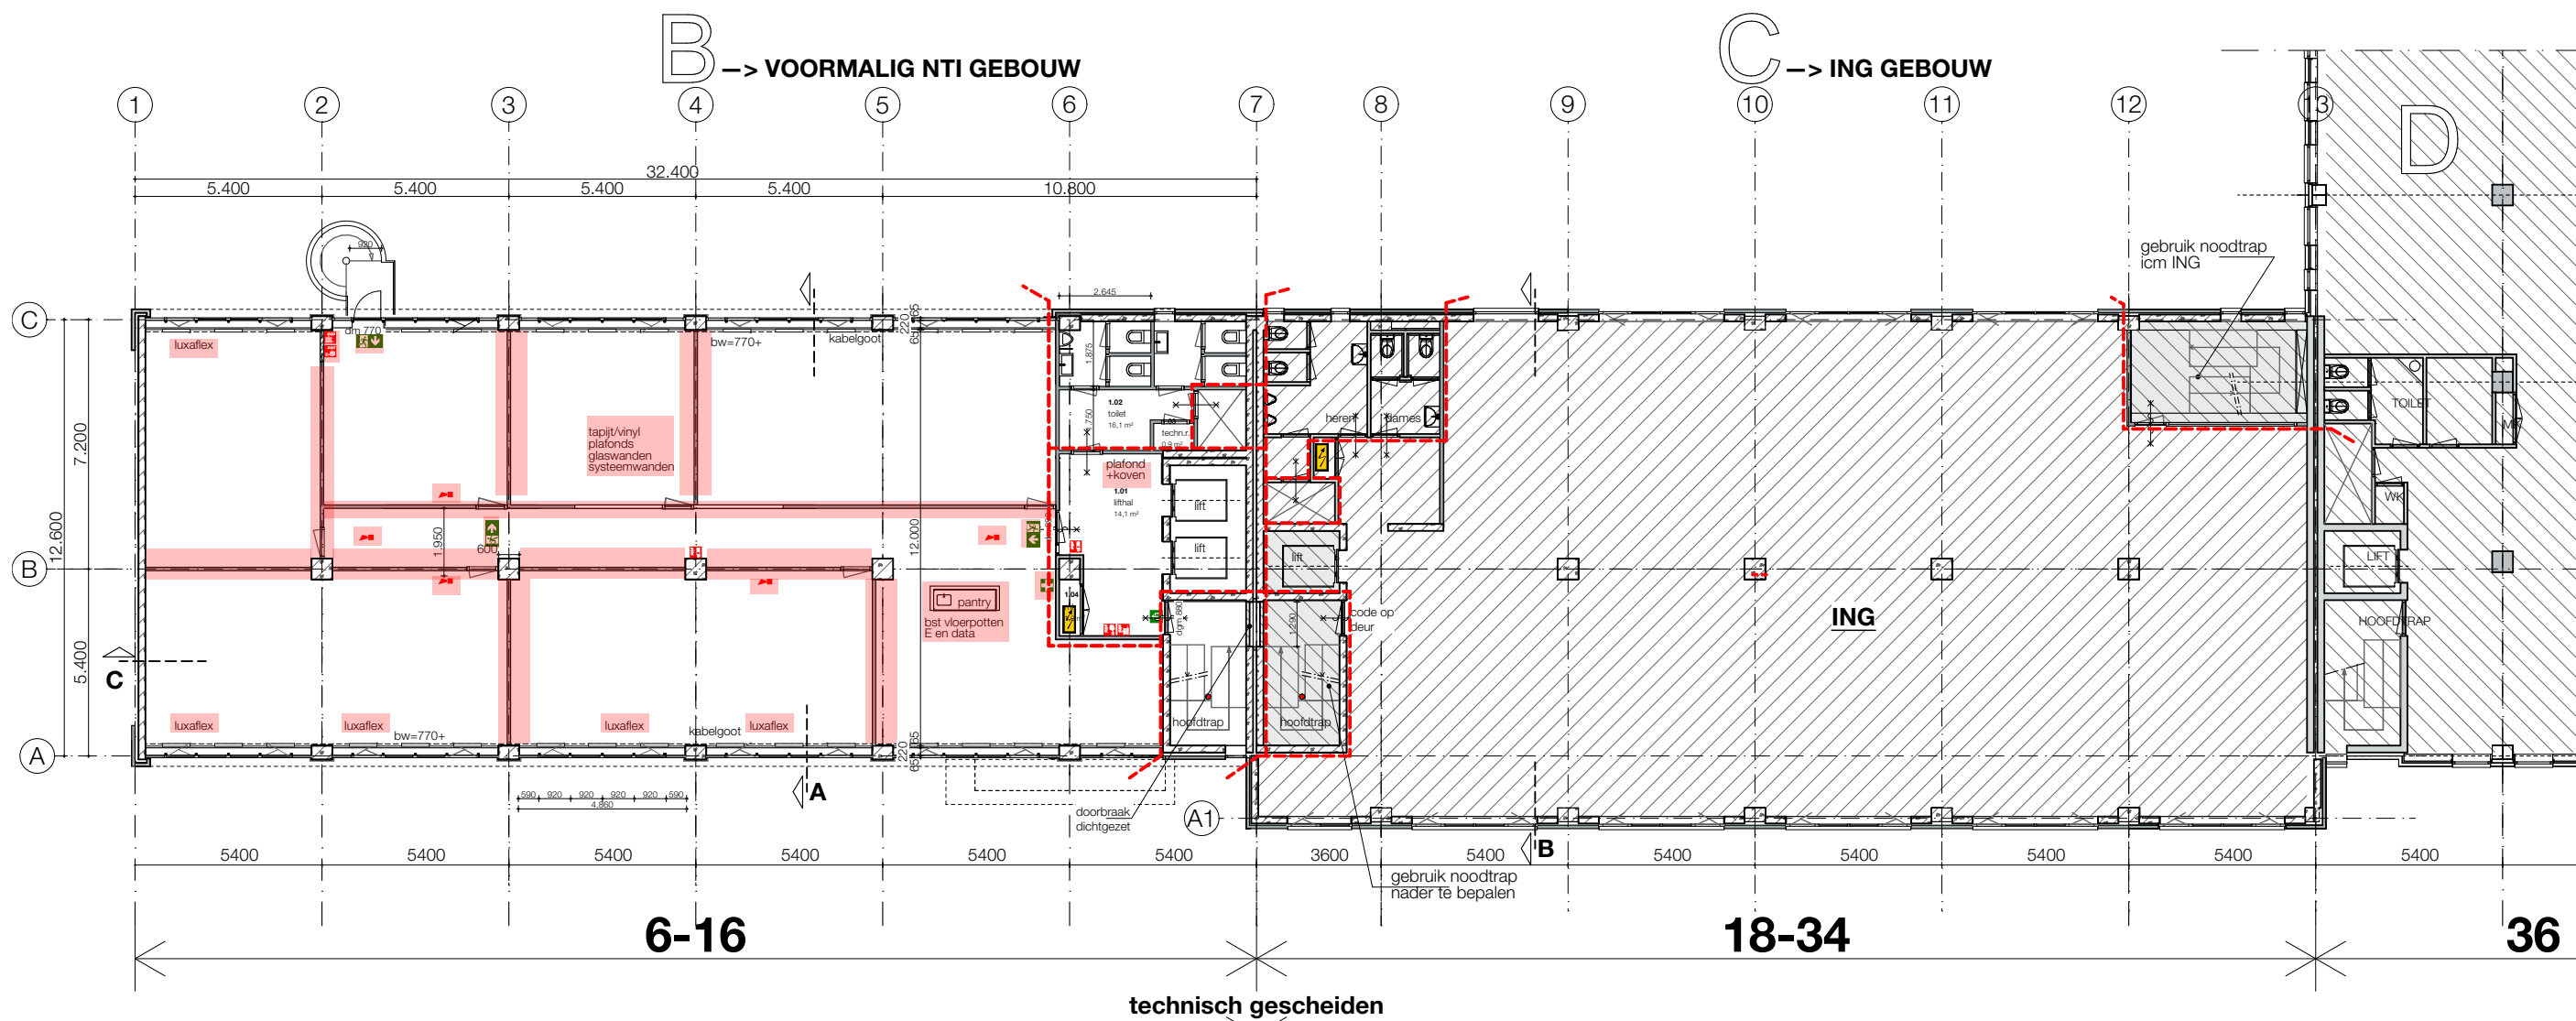

1e verdieping

compartimentering vlgs
opgave Savills

renvooi
te slopen onderdelen


Verbouw kantoorgebouw tot opvanglocatie
Schuttersveld 6-36 Leiden

project : 2024609 schaal : 1:200 datum : 09-05-2025

Slooptekeningen
1e verdieping

SLP-1.01

Bouwkundig werkbureau Stramien B.V. Dorpsstraat 34a • 2396 HB Koudekerk a/d Rijn • T 071-341 62 00 •

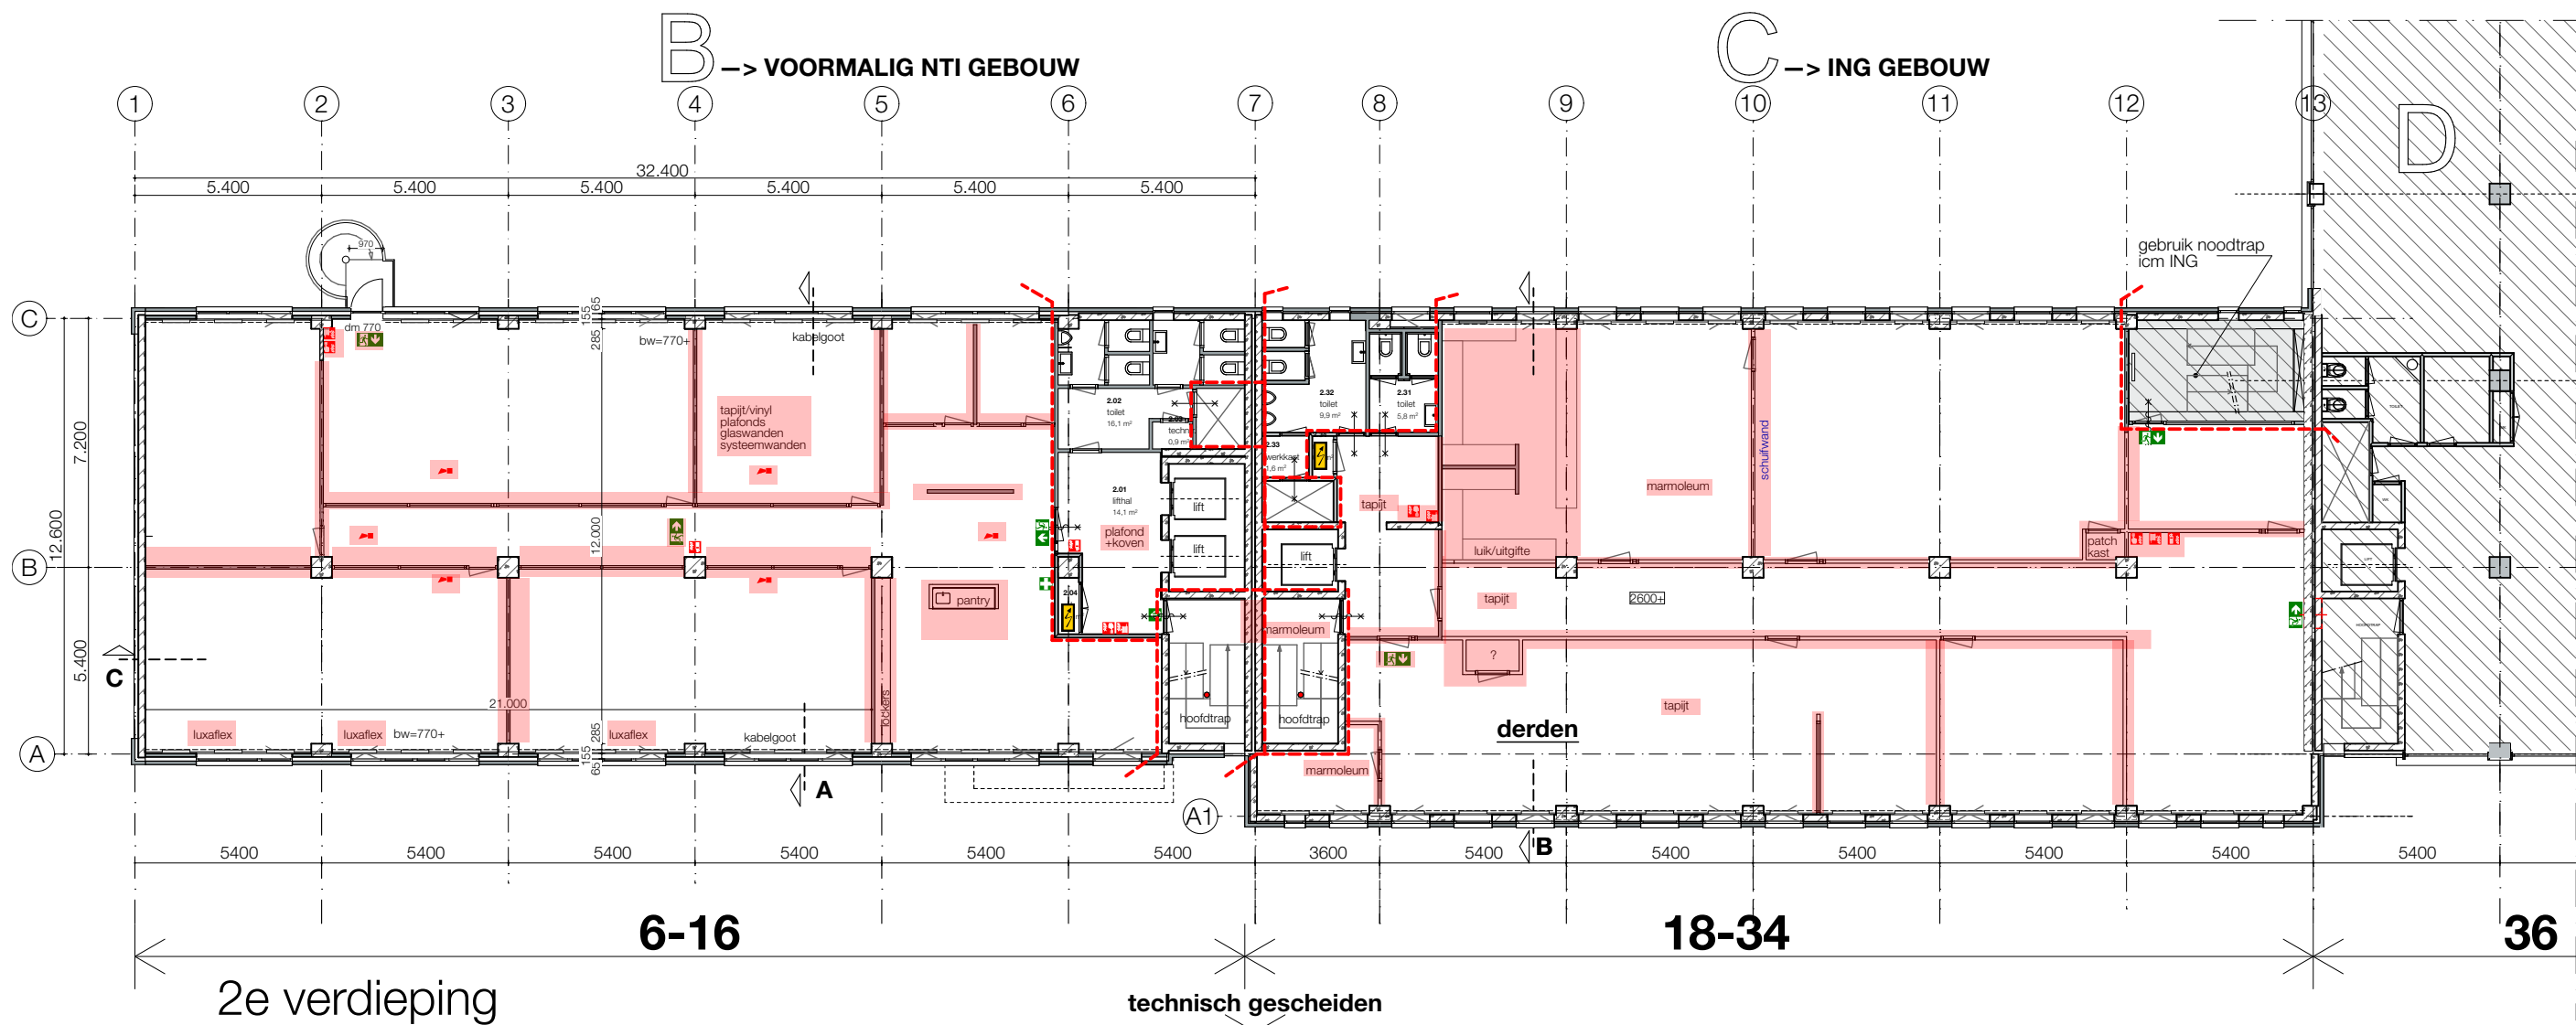

renvooi

te slopen onderdelen


Verbouw kantoorgebouw tot opvanglocatie
Schuttersveld 6-36 Leiden

project : 2024609 schaal : 1:200 datum : 09-05-2025

Slooptekeningen
2e verdieping

SLP-1.02

Bouwkundig werkbureau Stramien B.V. Dorpsstraat 34a • 2396 HB Koudekerk a/d Rijn • T 071-341 62 00 •

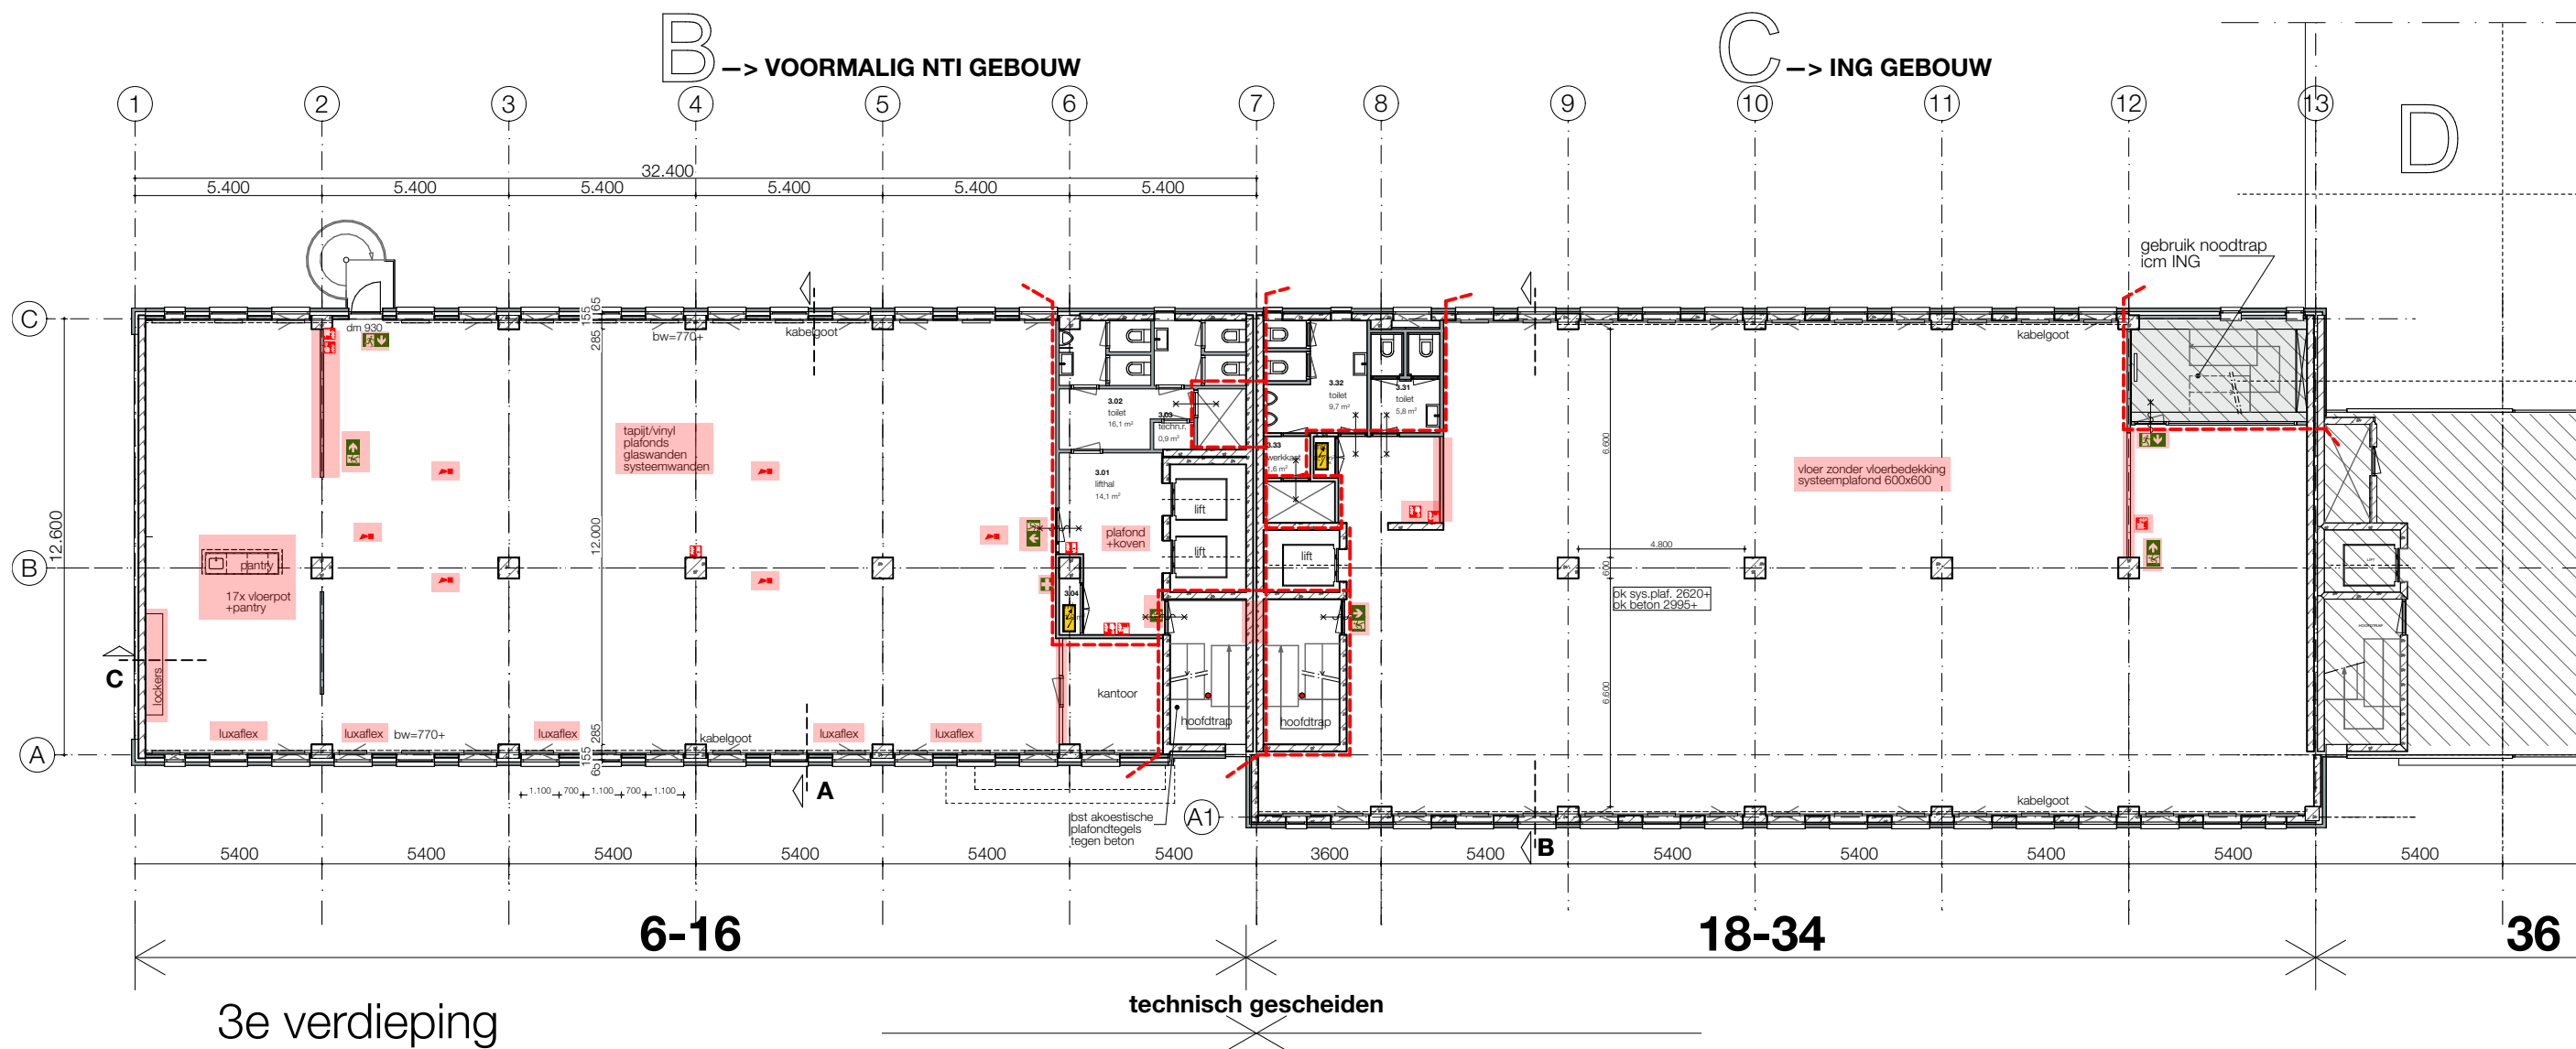

Verbouw kantoorgebouw tot opvanglocatie
Schuttersveld 6-36 Leiden


project : 2024609 schaal : 1:200 datum : 09-05-2025

Slooptekeningen
3e verdieping

SLP-1.03

Bouwkundig werkbureau Stramien B.V. Dorpsstraat 34a • 2396 HB Koudekerk a/d Rijn • T 071-341 62 00 •

renvooi
te slopen onderdelen

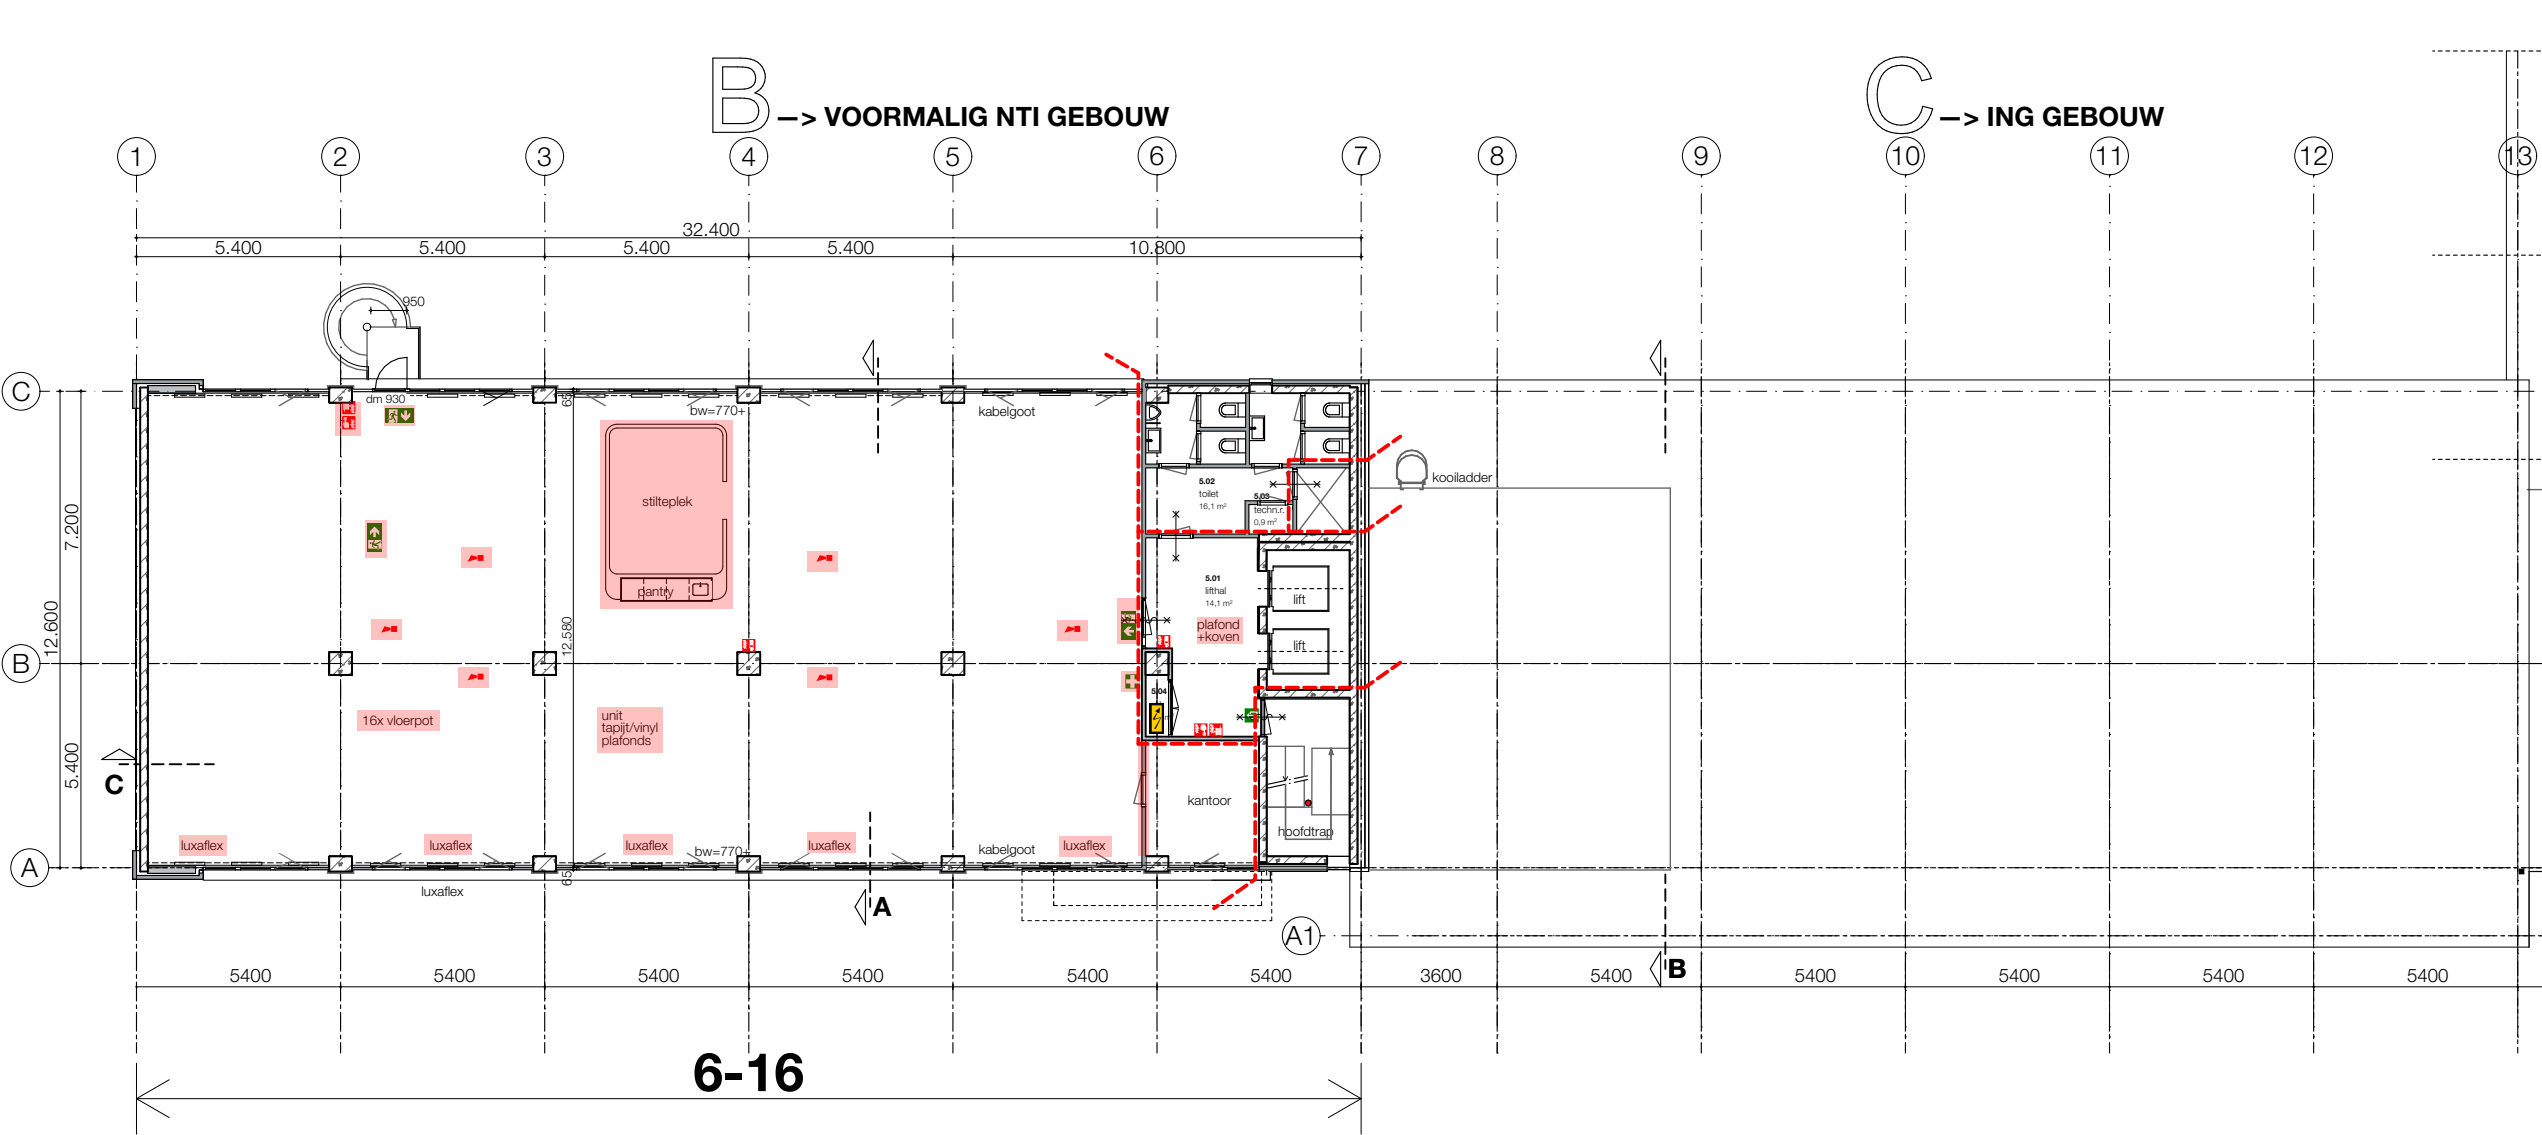

5e verdieping

compartimentering
vlgS
opgave Savills

Verbouw kantoorgebouw tot opvanglocatie
Schuttersveld 6-36 Leiden

project : 2024609 schaal : 1:200 datum : 09-05-2025

Slooptekeningen
5e verdieping

SLP-1.05

Bouwkundig werkbureau Stramien B.V. Dorpsstraat 34a • 2396 HB Koudekerk a/d Rijn • T 071-341 62 00 •