
tous droits de reproduction reserves
copyright reserved
alle Rechte vorbehalten
alle rechten voorbehouden

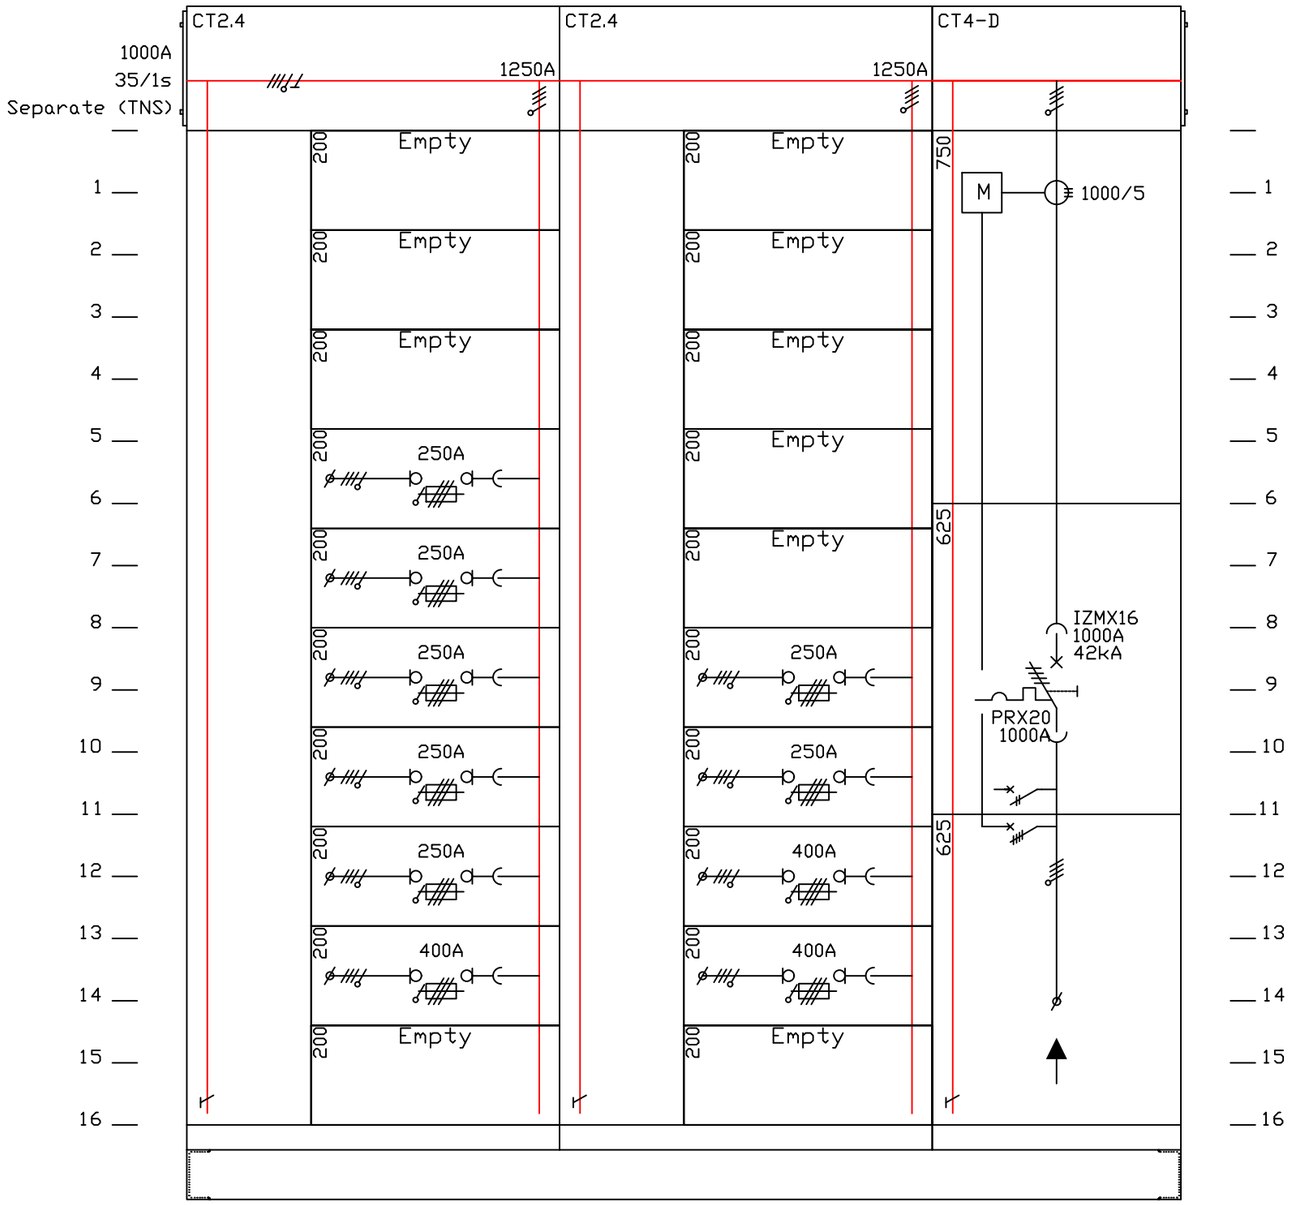

Struct	1	2	3
Height	2400	2400	2400
Width	750	750	500
Depth	450	450	625

rev.	revision description	date	by
B	FACTORY AS BUILT	21.03.2024	JR
A	VRIJGAVE VOOR PRODUCTIE	17.10.2023	JR
0	TER GOEDKEURING	16.08.2023	JR

Project:
GKN FOKKER PAPENDRECHT
HEIJMANS UTILITEIT ROSMALEN
L.S. INSTALLATIE HK600 HAL 35
CAPITOLE 40

27099A

INSTALLATIE
AANZICHT

Eaton Industries (Netherlands) B.V. - Hengelo

DRN:	J. Roesink	15.08.2023
CHK:	H. Horenberg	16.08.2023
APP:	H. Picard	16.08.2023

27099A.01

REF.:

REPLACES:

	sheet
B	1
A	of 1 sh.
0	