


aanpassingen aan bestaande bebouwing gebouw 32

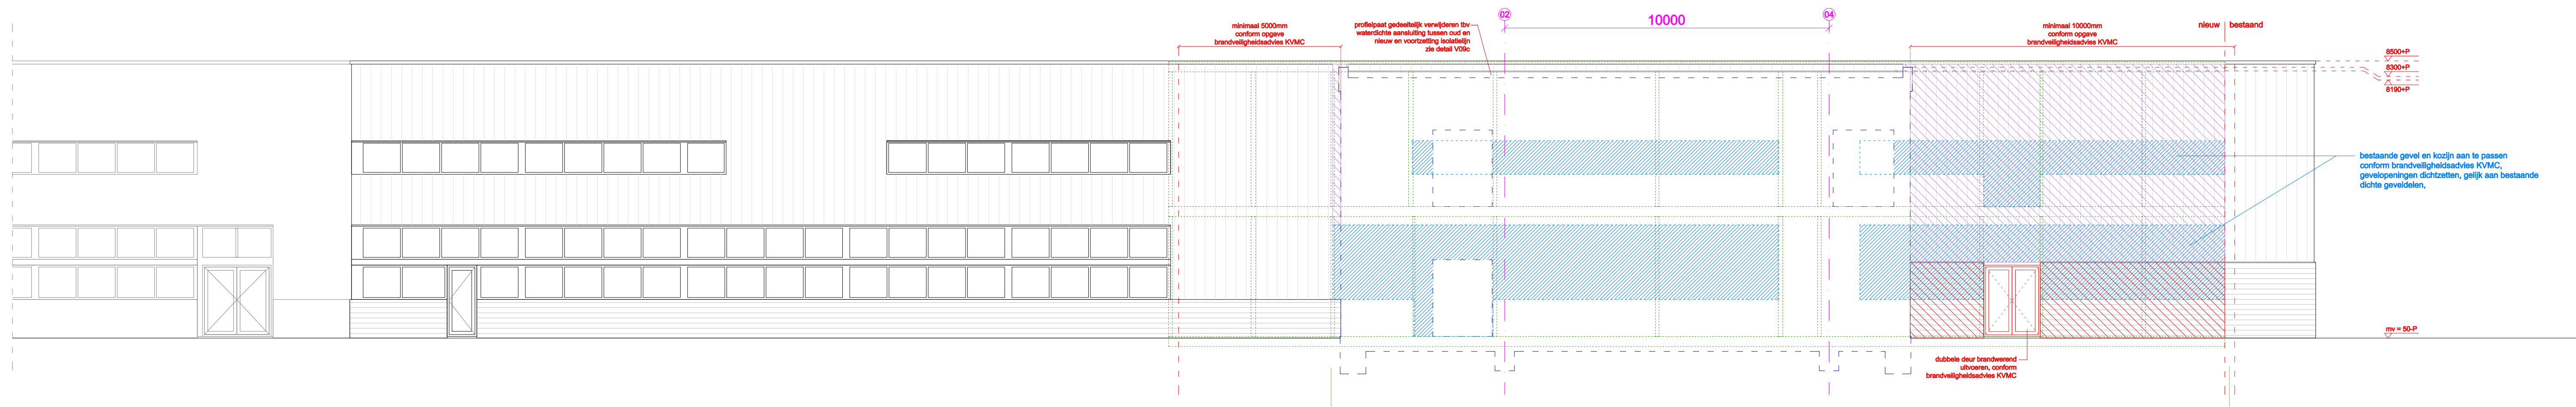

NB. : Tot de werkzaamheden van de aannemer behoren ook:

- het plaatsen van tijdelijke voorzieningen zodat de werkvloeren in gebouw 32 in gebruik kunnen blijven
- het aanpassen van de stalen UNP- en kokerprofielen in de gevel t.b.v. het inpassen van de nieuwe gevelopeningen
- Het omkleden van de staalconstructie van gebouw 32 daar waar nodig om de brandwerendheid van de gevel te kunnen waarborgen.

- | | |
|---|---|
|  | bestaande gevelopeningen dichtzetten met
nieuwe binnendozen v.v. isolatie gelijk aan
bestaande situatie |
|  | nieuw schoon metselwerk gelijk aan
bestaande situatie |
|  | nieuwe profielplaat, type en positie
gelijk aan bestaande situatie |
|  | bestaande constructie gebouw 32 |
|  | contour gebouw 33N |

MATEN IN HET WERK TE CONTROLEREN

F			
E			
D			
C			
B			
A	SG	12-05-2005	hulpstabil en brandwerende omkleding
wjz.	per	datum	omschrijving

TECHNISCH ONTWERP

grassodenridder_architecten

project	architect
gebouw 33N - Fabriek Slobbengors CV	grassodennidder_architecte
GKN Fokker Aerospace, Papendrecht	Noordzijde Haven 50
	4611 GT Bergen op Zoom

gebouw 33N - aanpassingen aan bestaande bebouwing gebouw 32

datum	schaal	formaat	tekeningnr	wijz
08-04-2025	1:100	A1	33N-AANP-32-100	12-05-202

bestaande bebouwing gebaseerd op bestaande tekeningen, constructie en maatvoering bestaande bebouwing te controleren in het werk!