

DWARSPROFIEL: 1

SCHAAL 1:50

DWARSPROFIEL: 6

SCHAAL 1:50

DWARSPROFIEL: 11

SCHAAL 1:50

DWARSPROFIEL: 2

SCHAAL 1:50

DWARSPROFIEL: 7

SCHAAL 1:50

DWARSPROFIEL: 13

SCHAAL 1:50

DWARSPROFIEL: 3

SCHAAL 1:50

DWARSPROFIEL: 8

SCHAAL 1:50

DWARSPROFIEL: 14

SCHAAL 1:50

DWARSPROFIEL: 4

SCHAAL 1:50

DWARSPROFIEL: 9

SCHAAL 1:50

DWARSPROFIEL: 15

SCHAAL 1:50

DWARSPROFIEL: 5

SCHAAL 1:50

DWARSPROFIEL: 10

SCHAAL 1:50

Verklaring

Opbouw	Opbouw
	N.A.P. lijn
	Bestaande maaiveld
	Ontgraven cunet
	Aanvullen cunet met zand
	Aanvullen cunet met menggrandaat
	Aanvullen cunet boevak met beensand
	Aanvullen cunet groenvak met heidezand
	Vierpaalhoogte
	Hoogte nieuwe situatie

Opmerkingen















Plaatsvoering in meters, tenzij anders vermeld
 Materiaalnamen in millimeters, tenzij anders vermeld
 Hoogtematen in meters t.o.v. N.A.P.
 Hoeken aangegeven in graden, coördinaten volgens RD-stelsel
 Eigeners, vertegenwoordigers van de opdrachtgever zijn niet verantwoordelijk voor het ontwerp.

Opdrachtgever	Documenttype	Documentstatus
Gemeente Heerenveen	TEKENING	UITVOERINGSONTWERP CONCEPT

Herinrichting Kernwinkelgebied

Dwarsprofielen (blad 1)

Gebruiker	Uitgevoerd door	Gebruiker	Uitgevoerd door
Gebruiker	J. Buijs	Gebruiker	J. Buijs
Gebruiker	H. Wapstra	Gebruiker	H. Wapstra
Gebruiker	S. de Vries	Gebruiker	S. de Vries

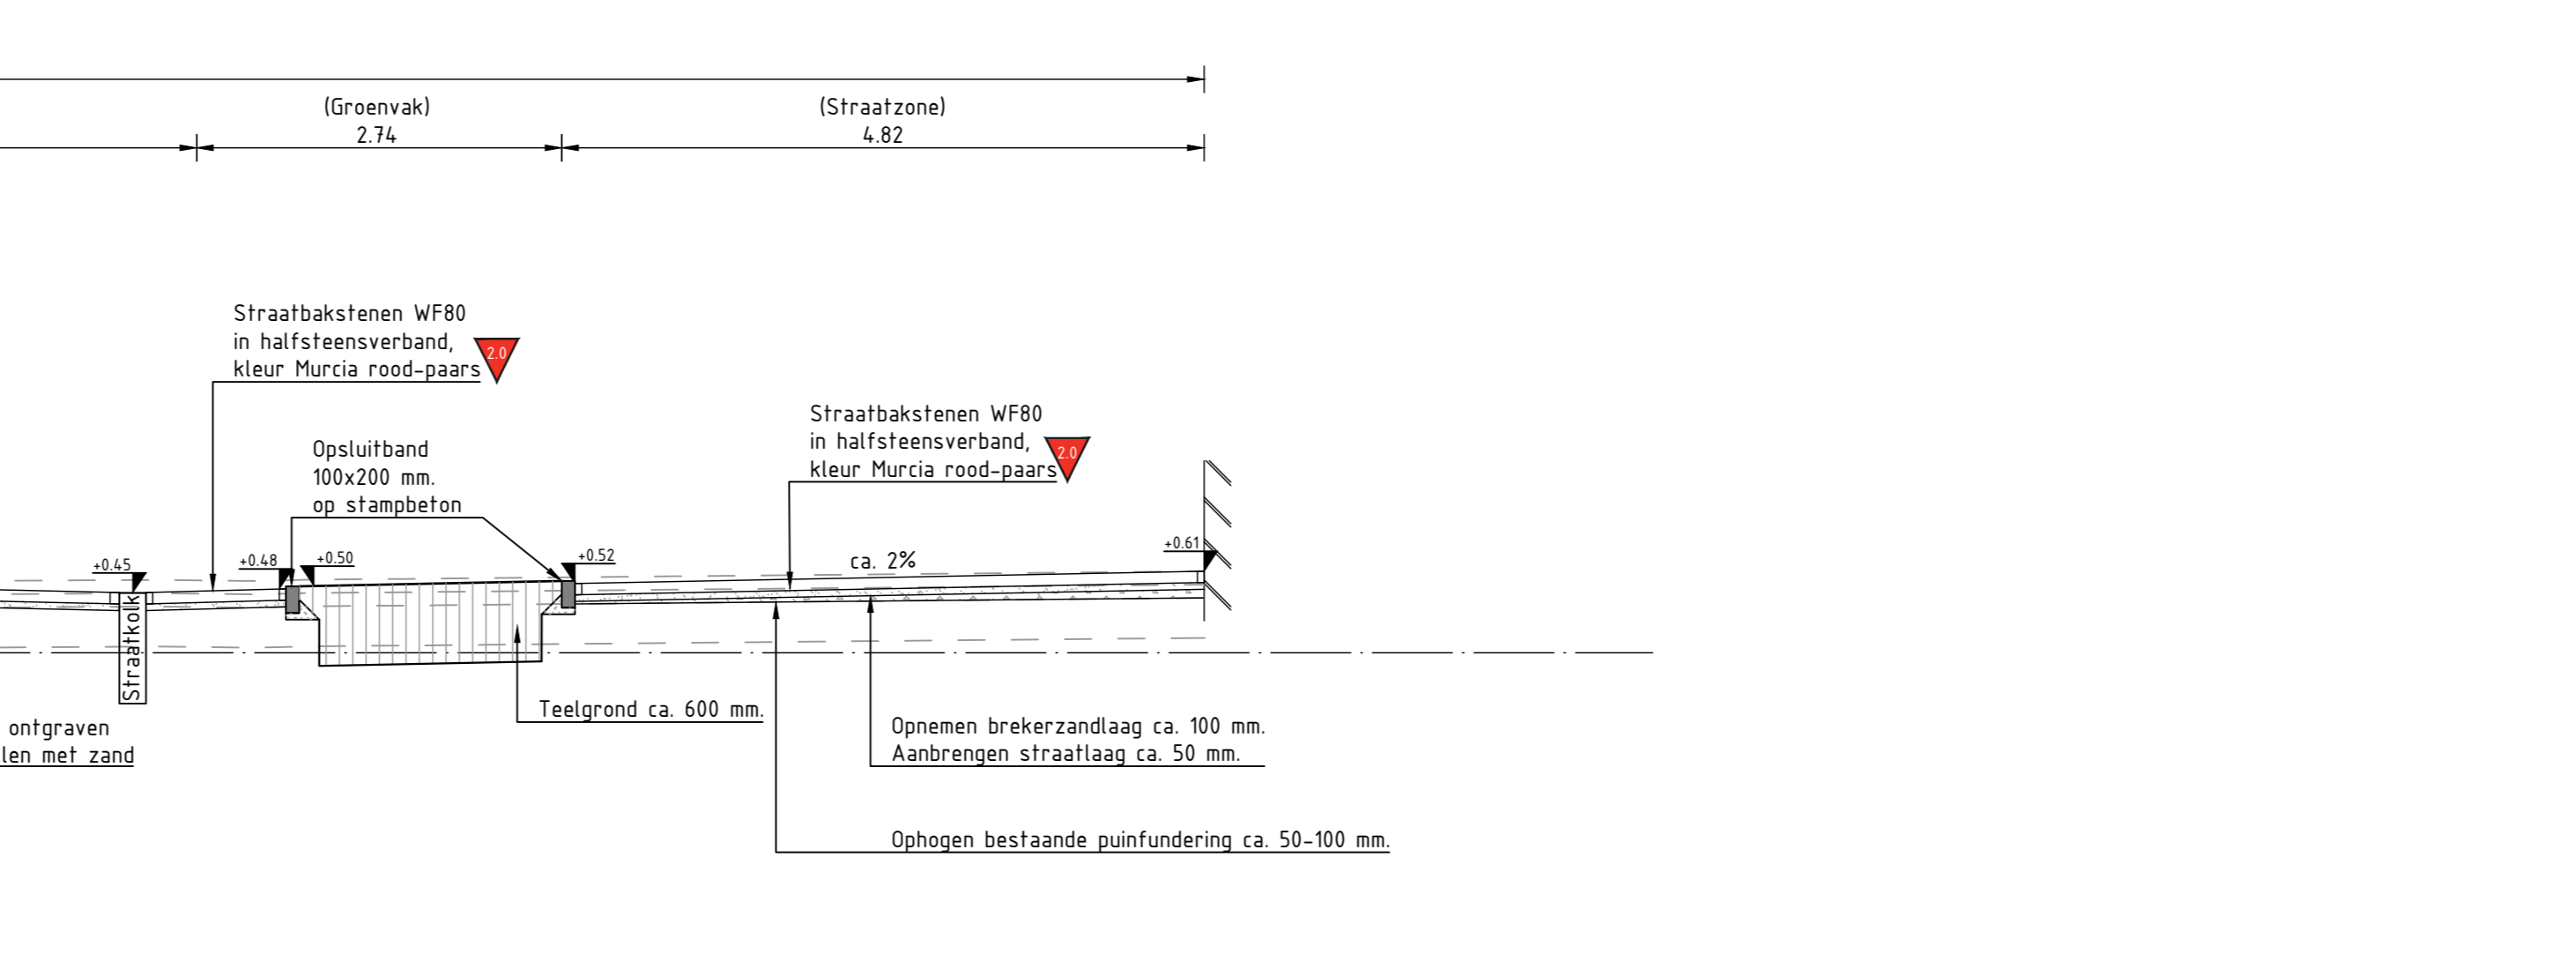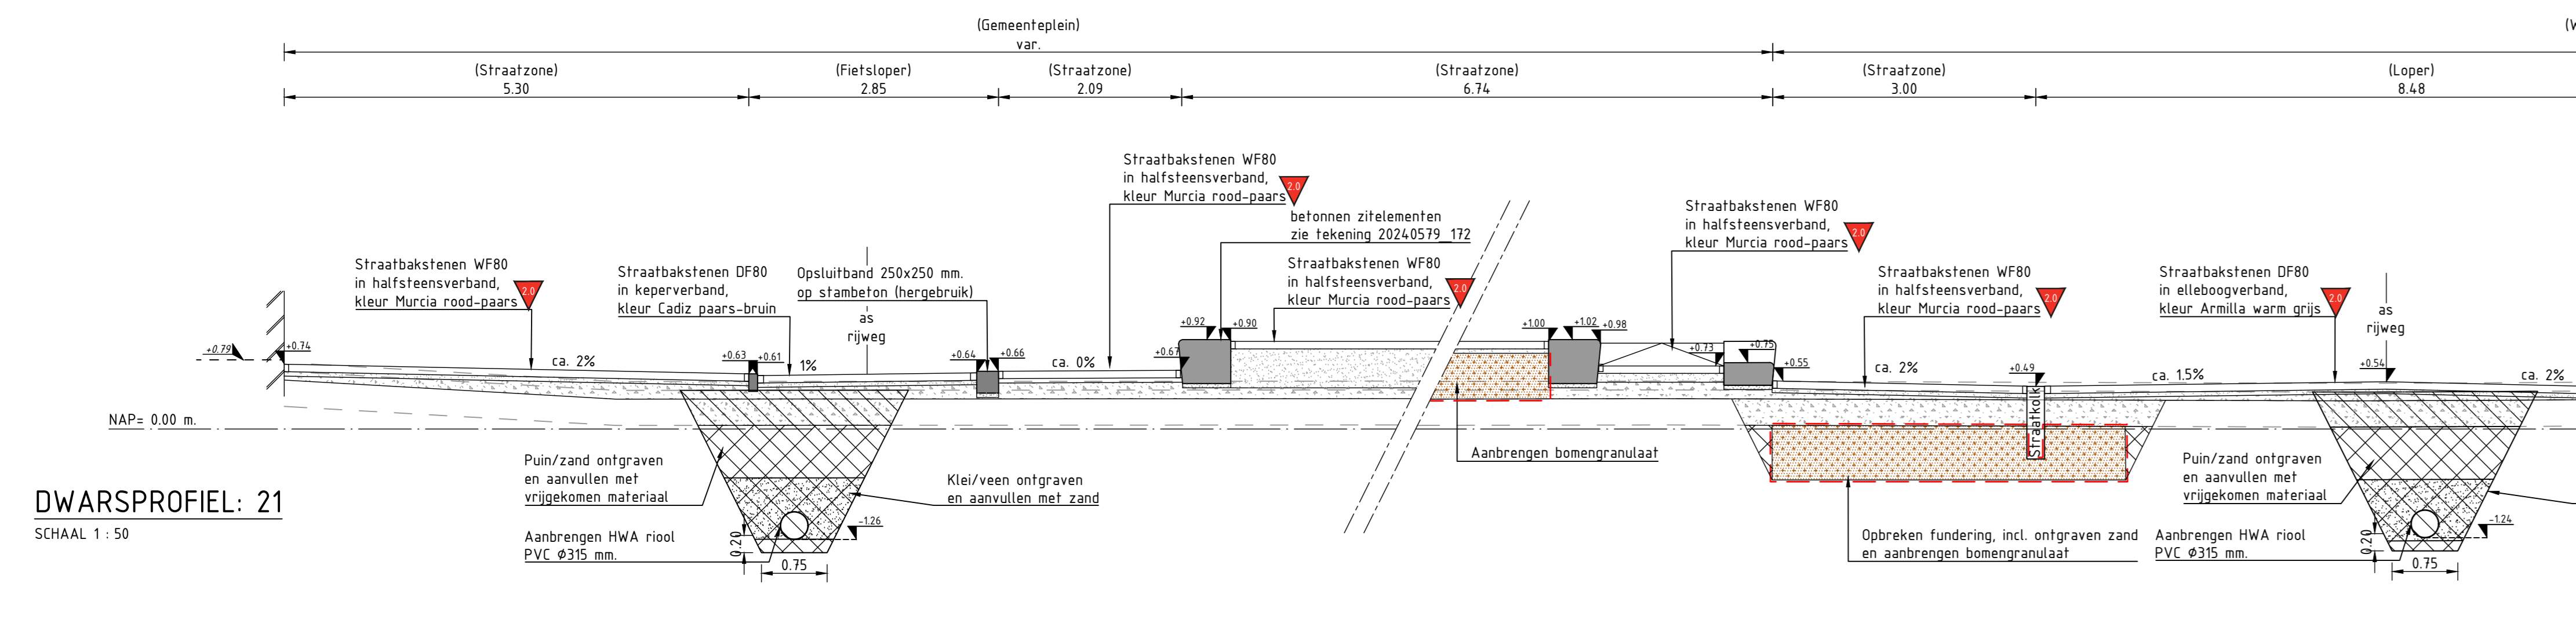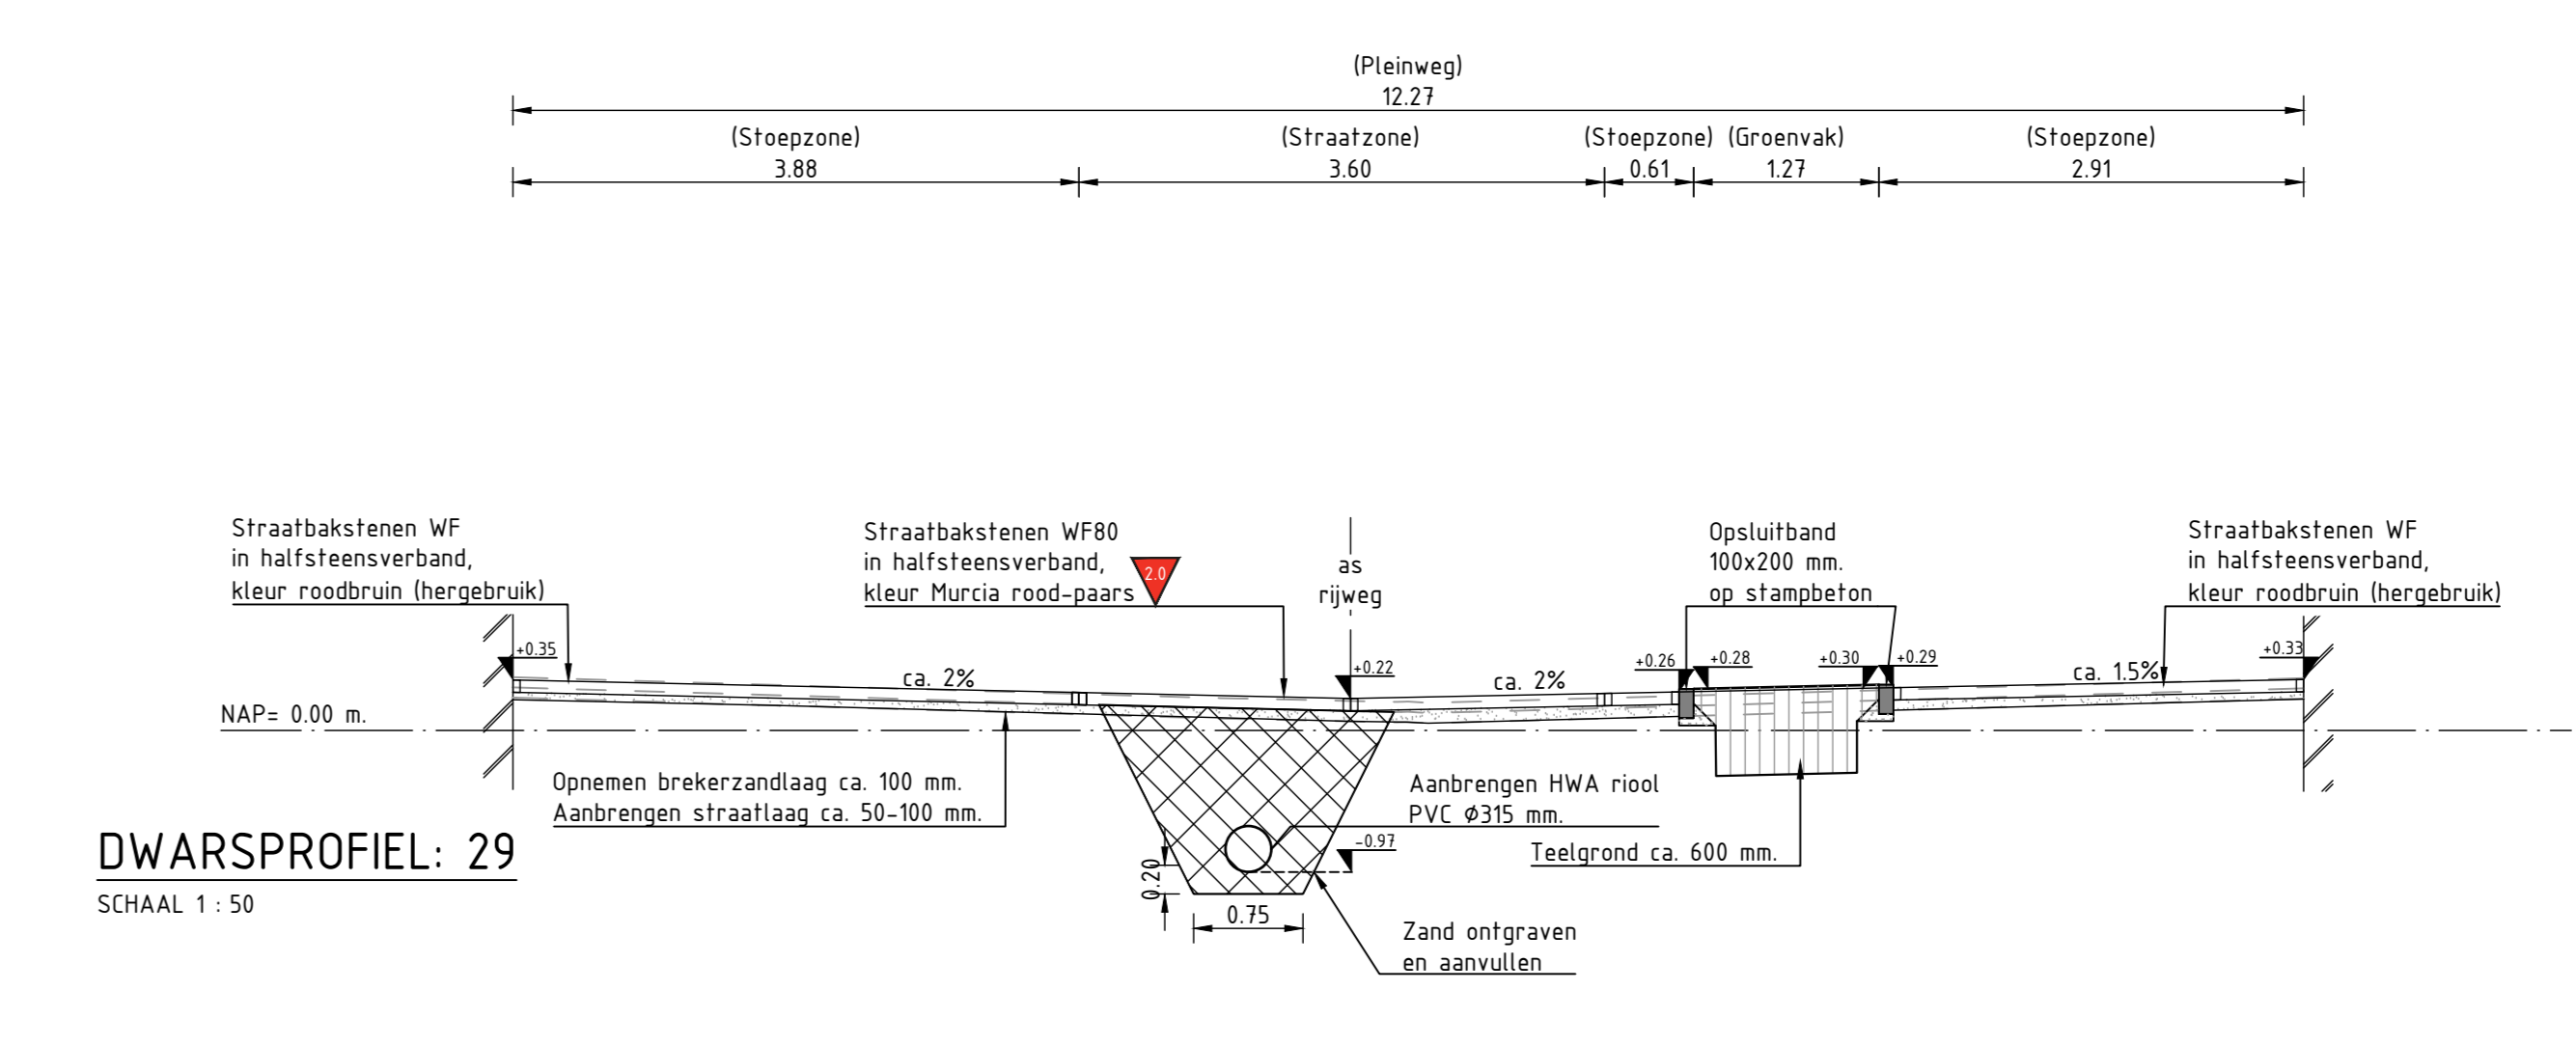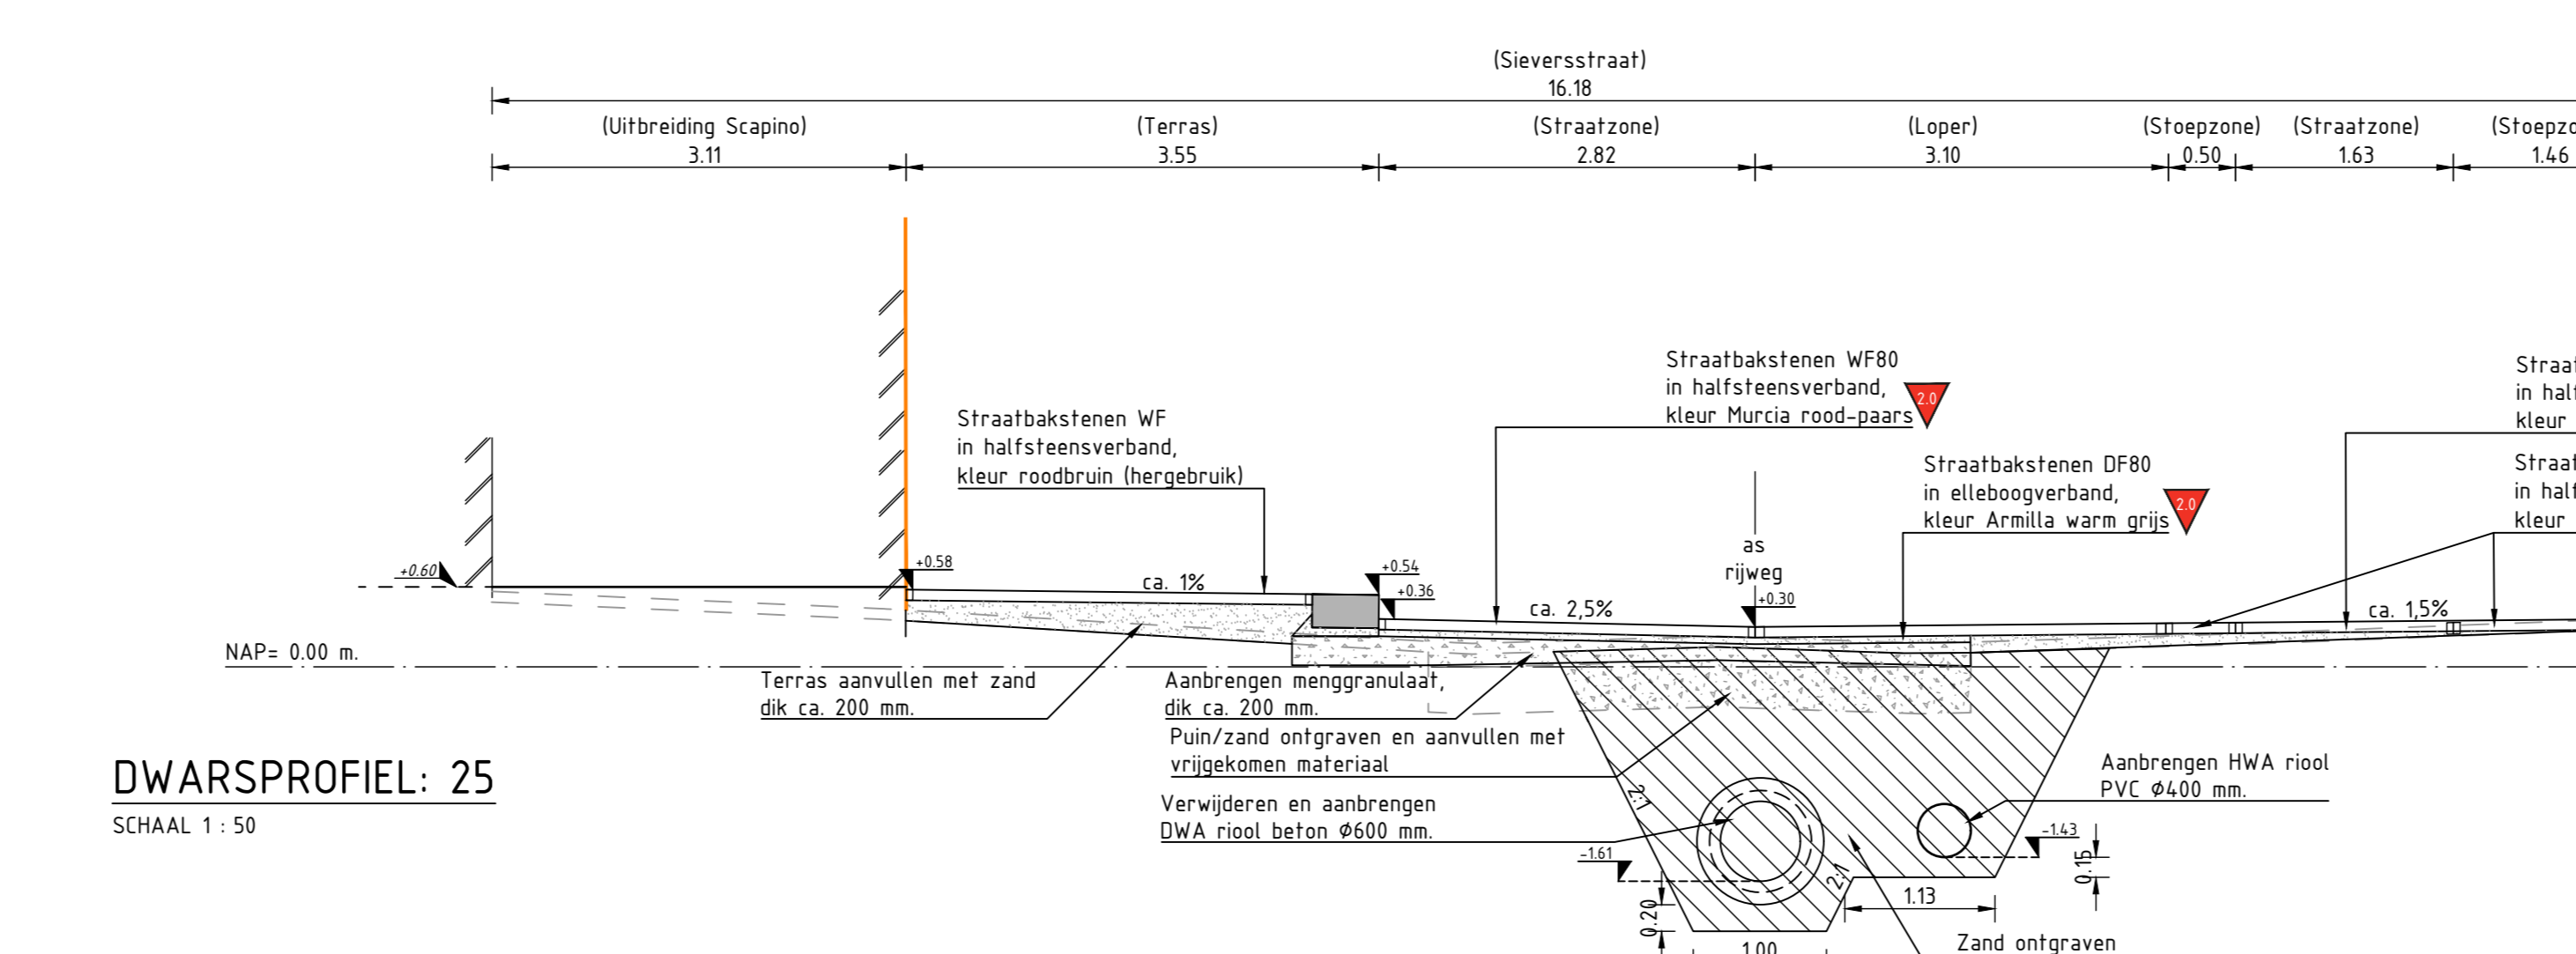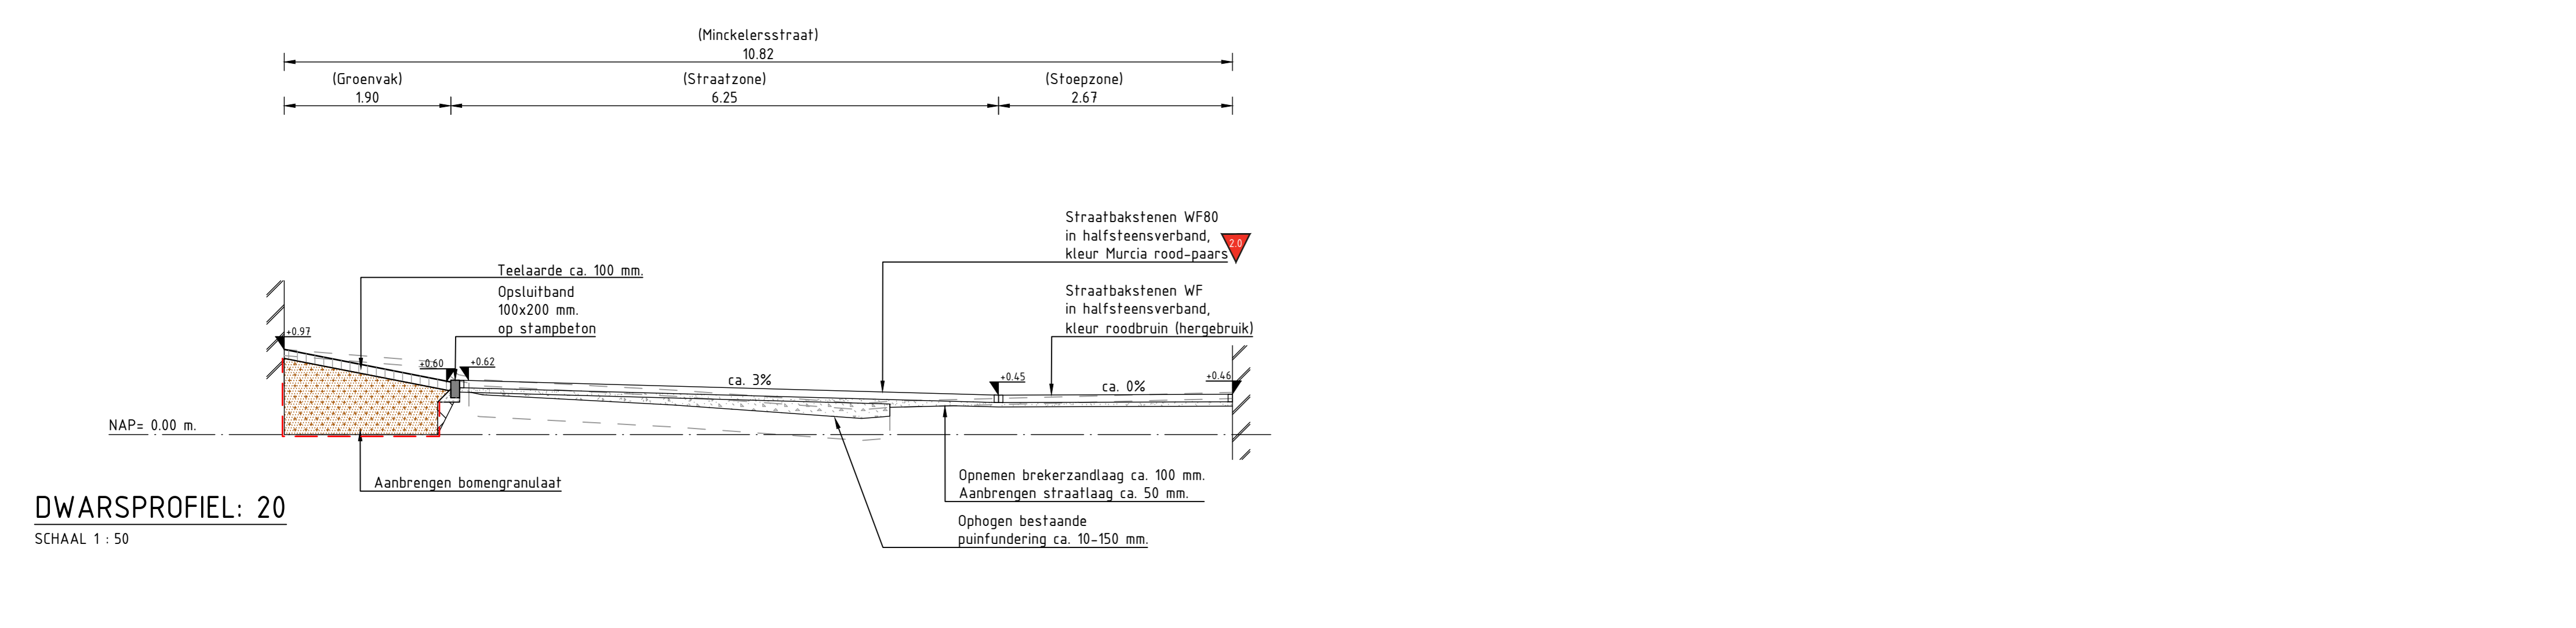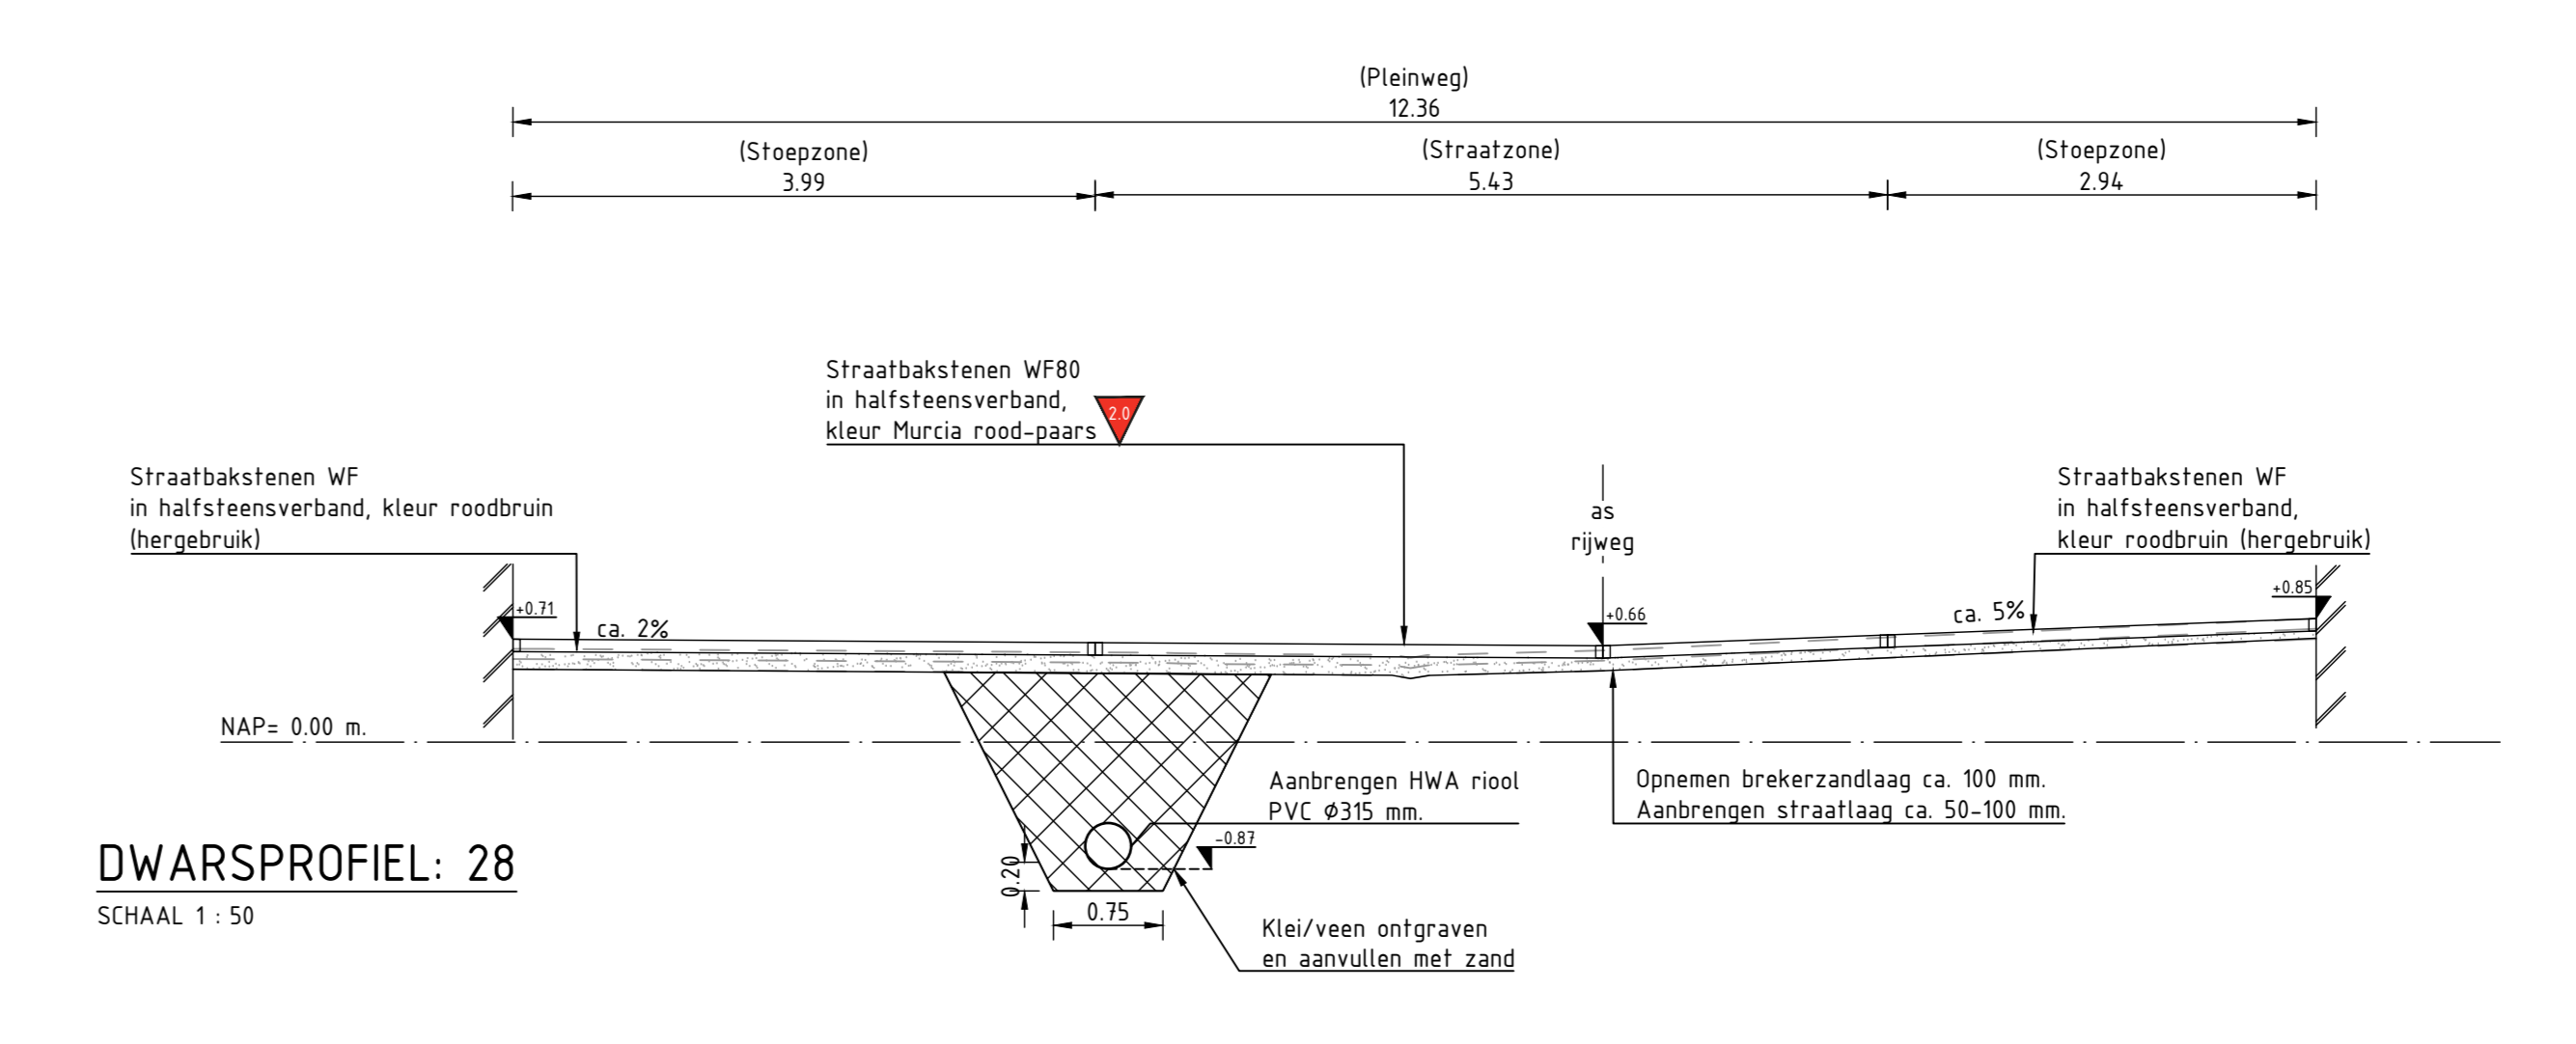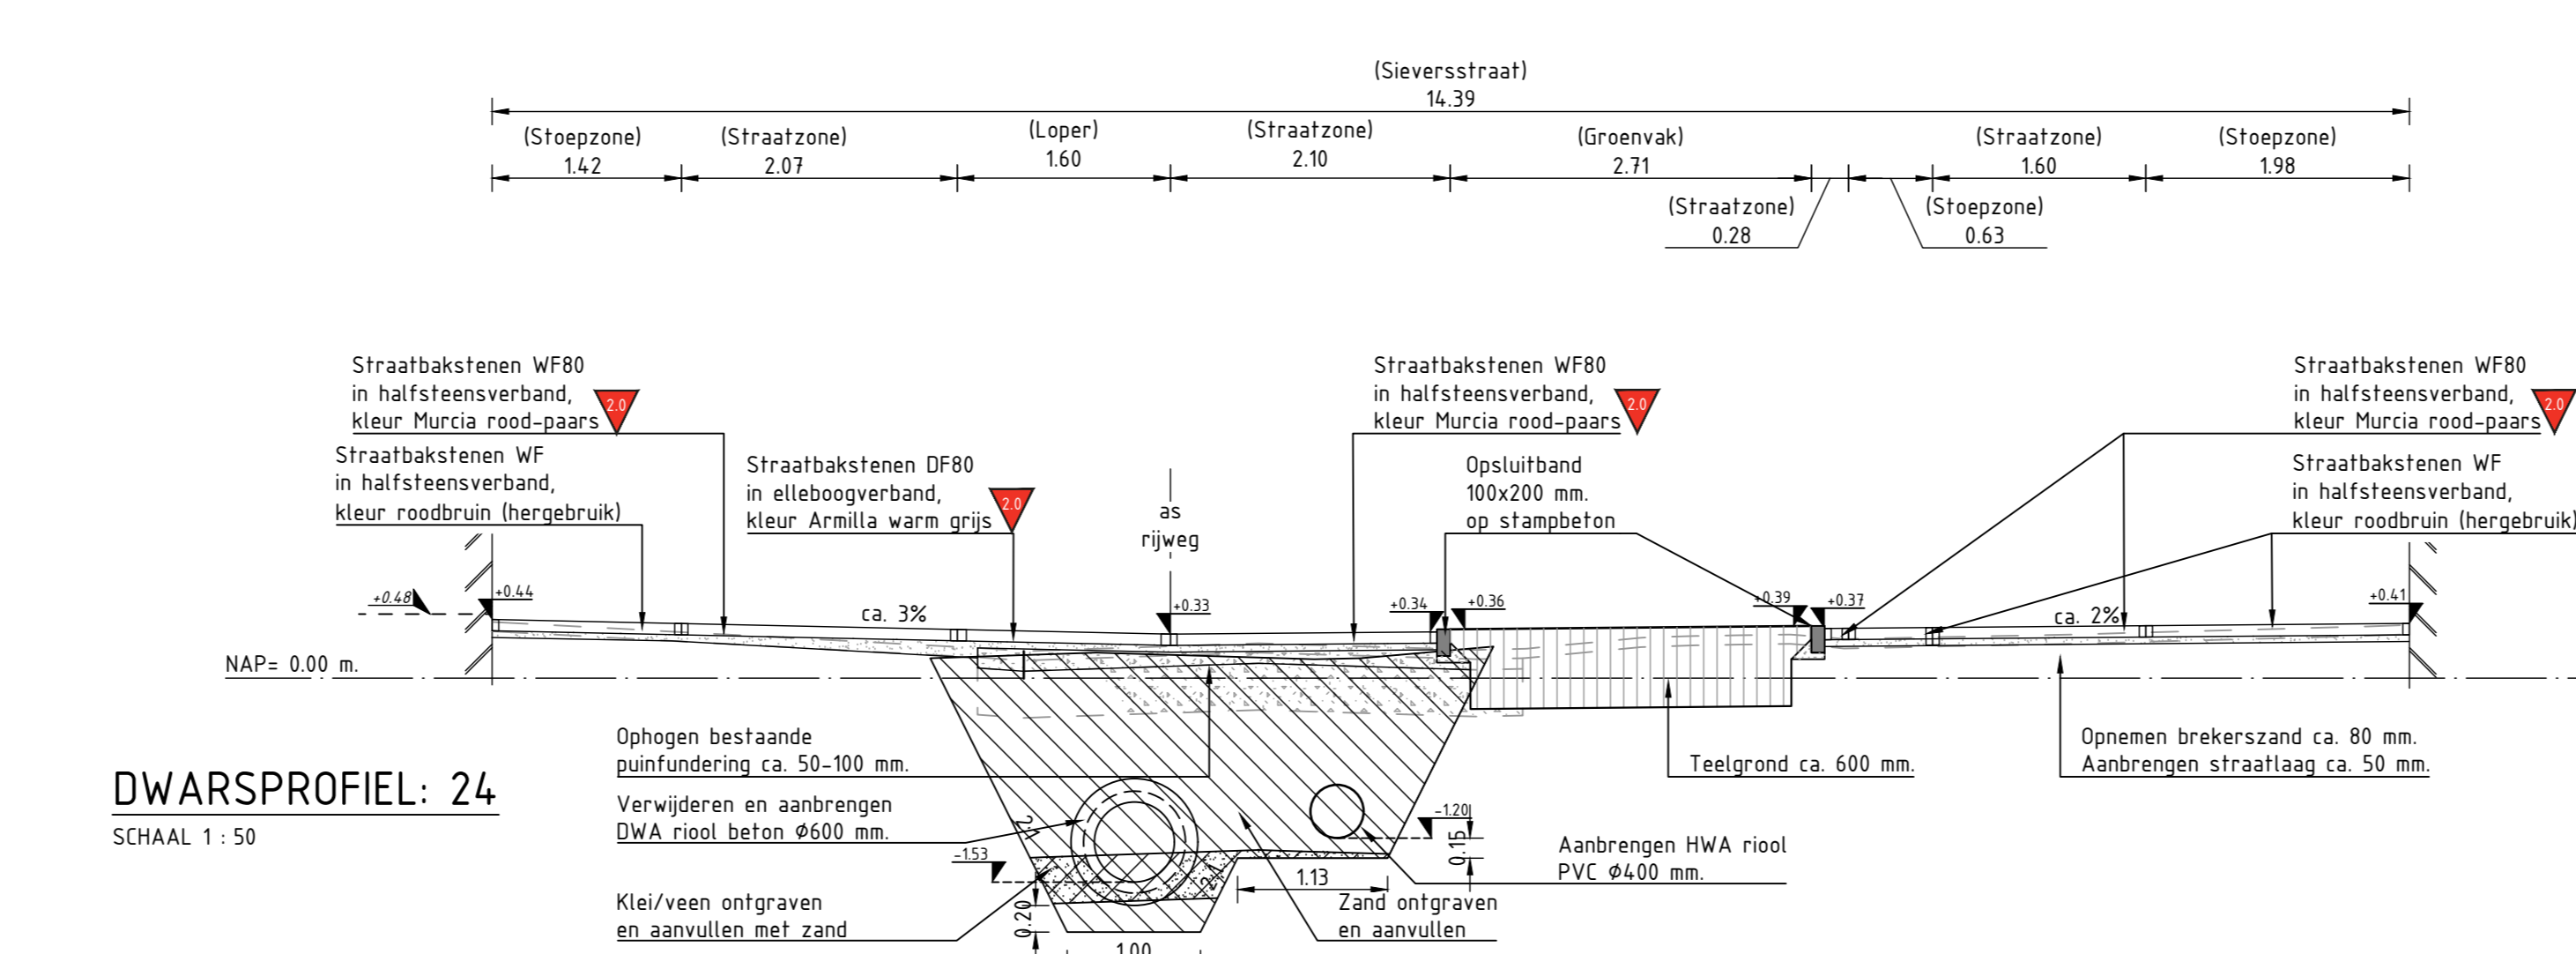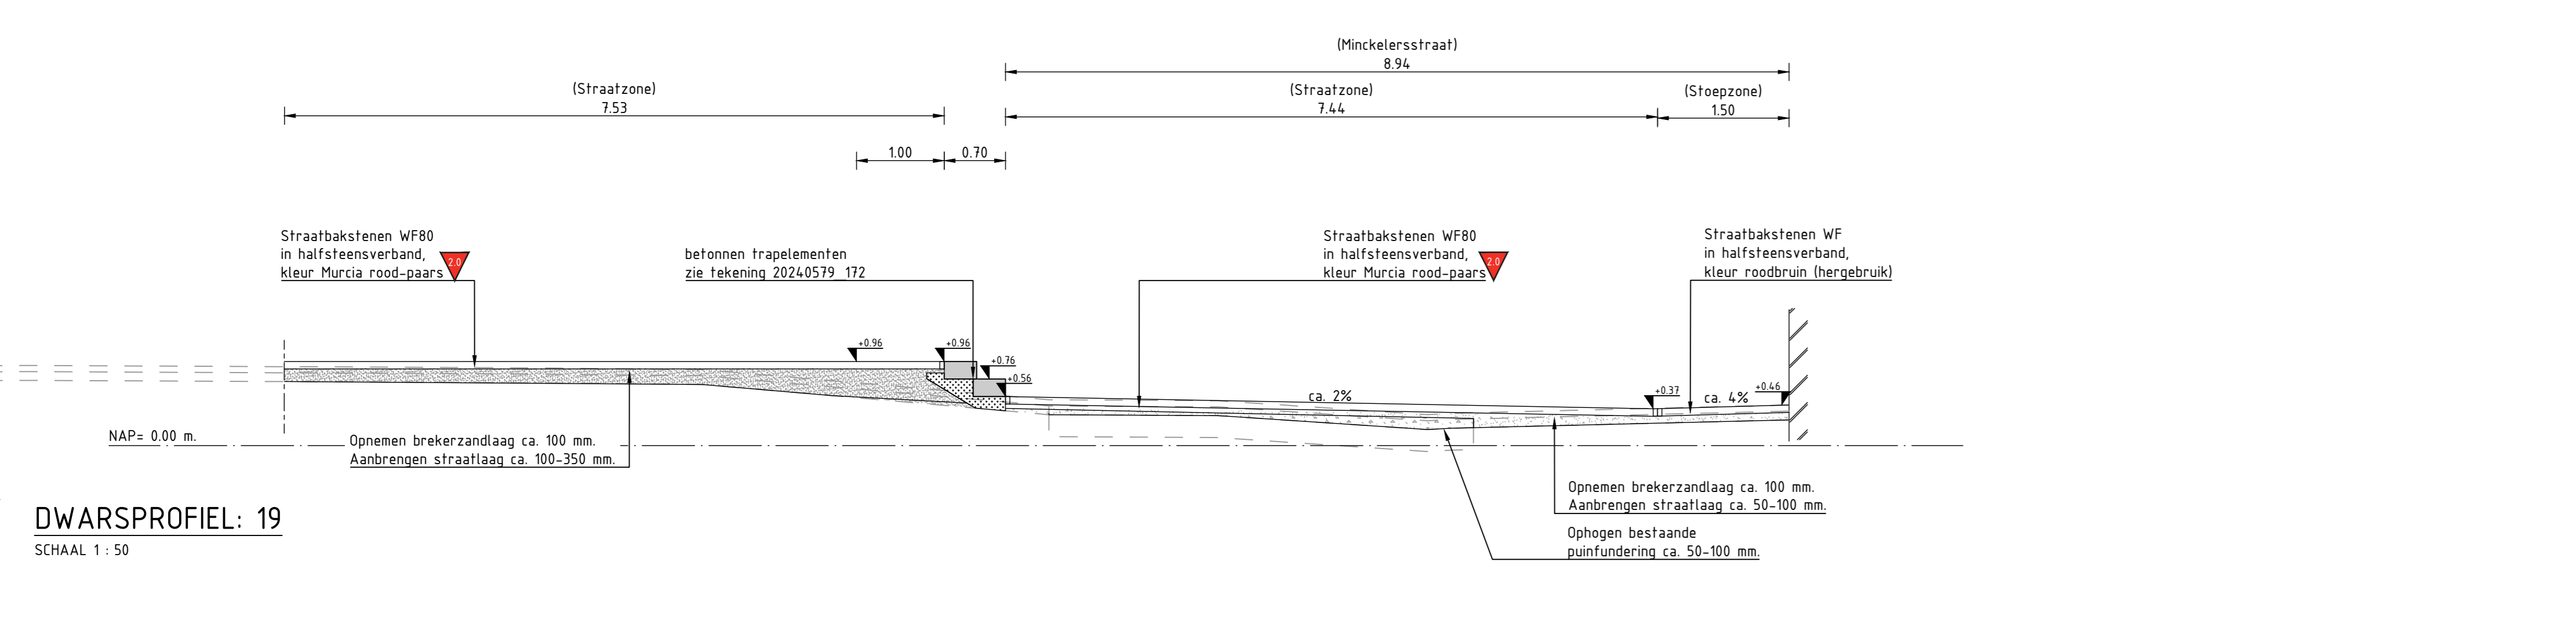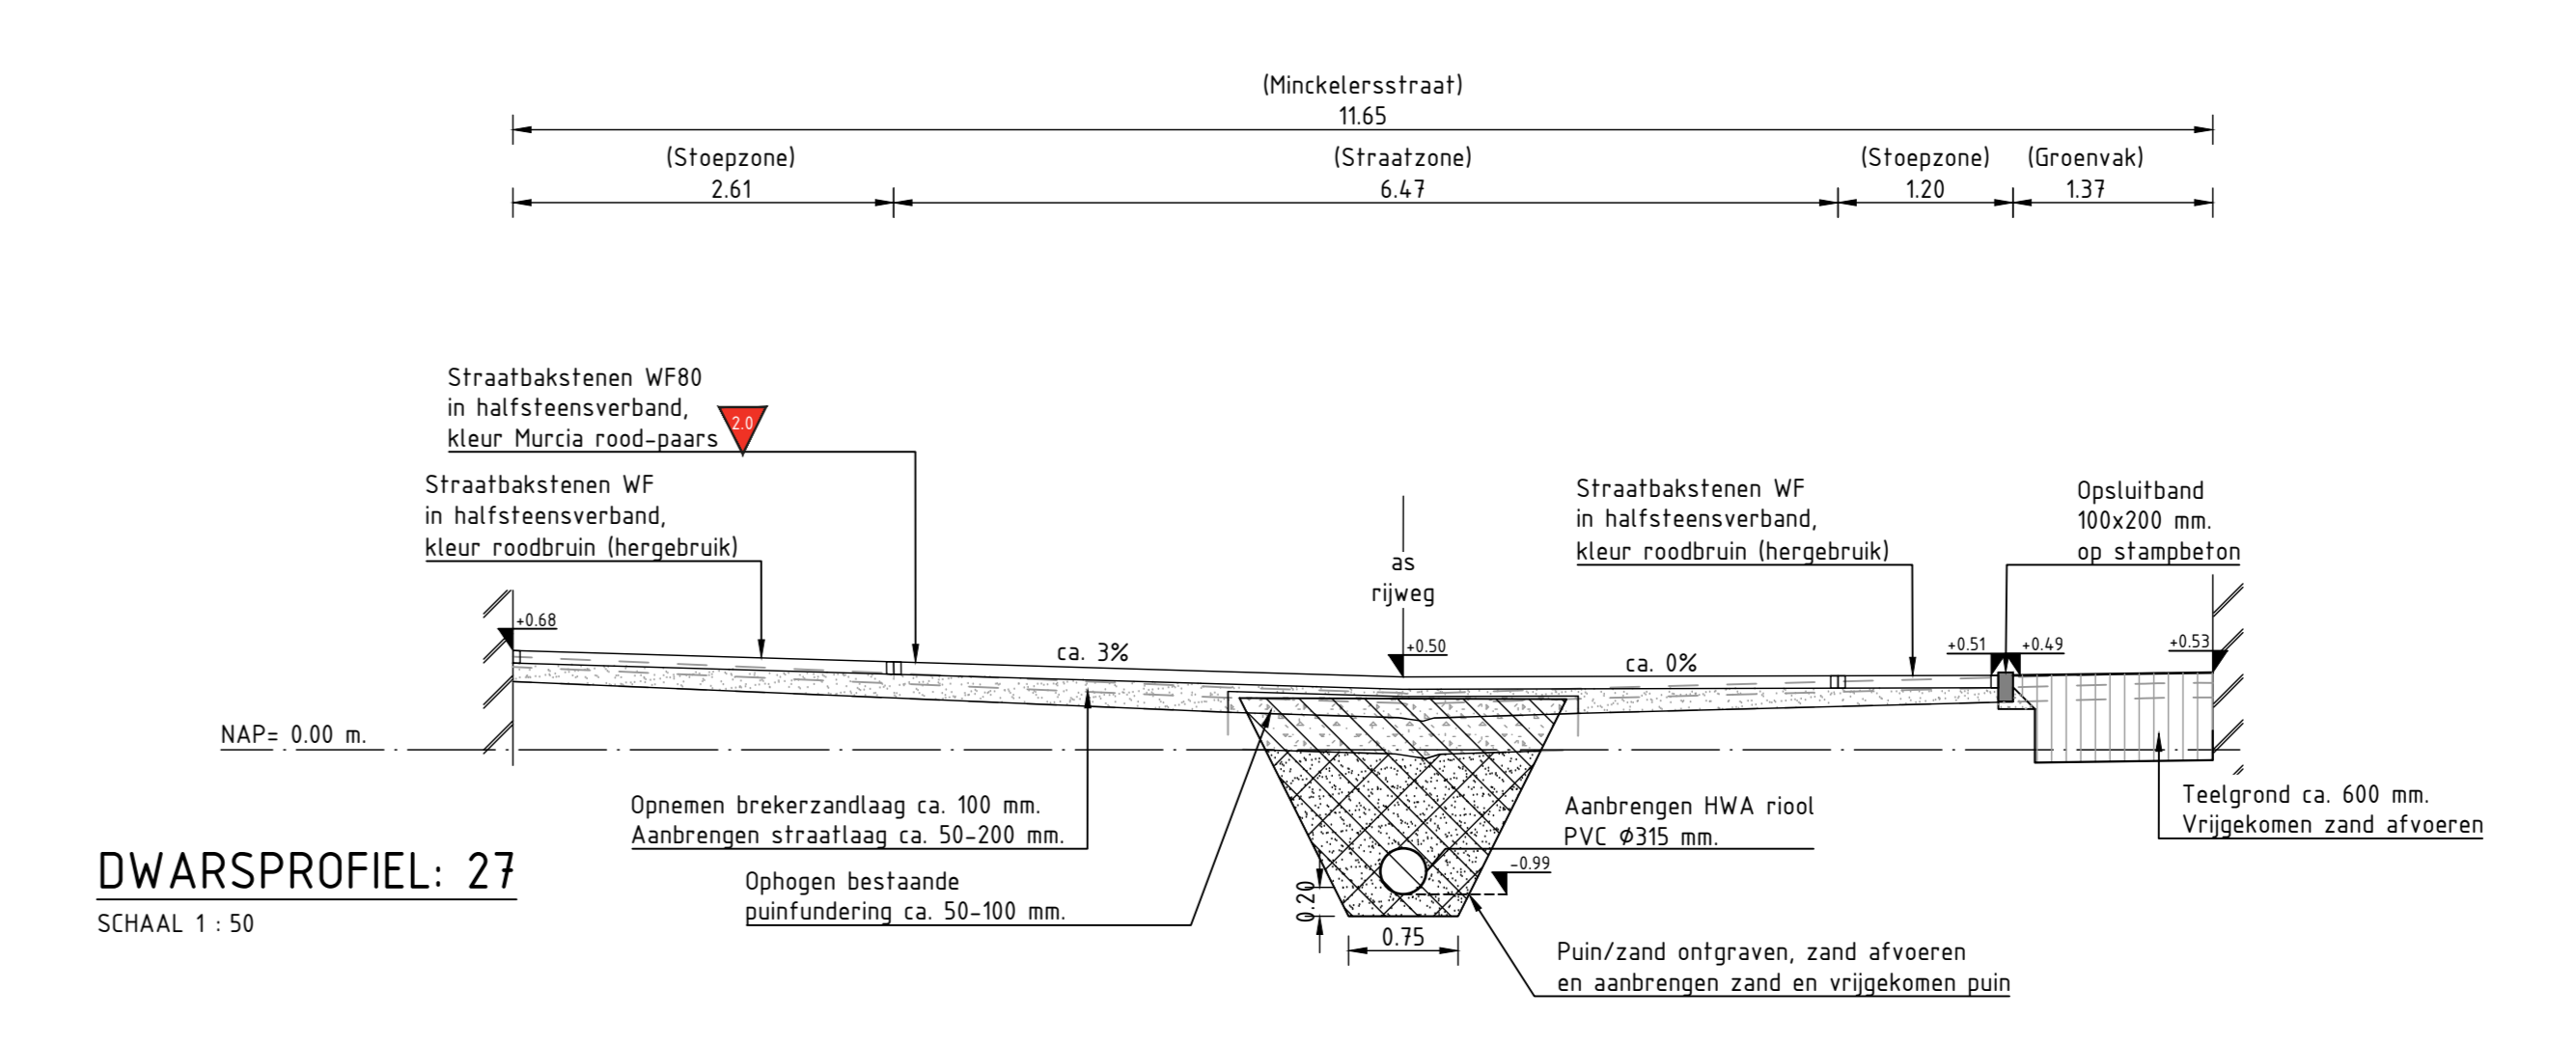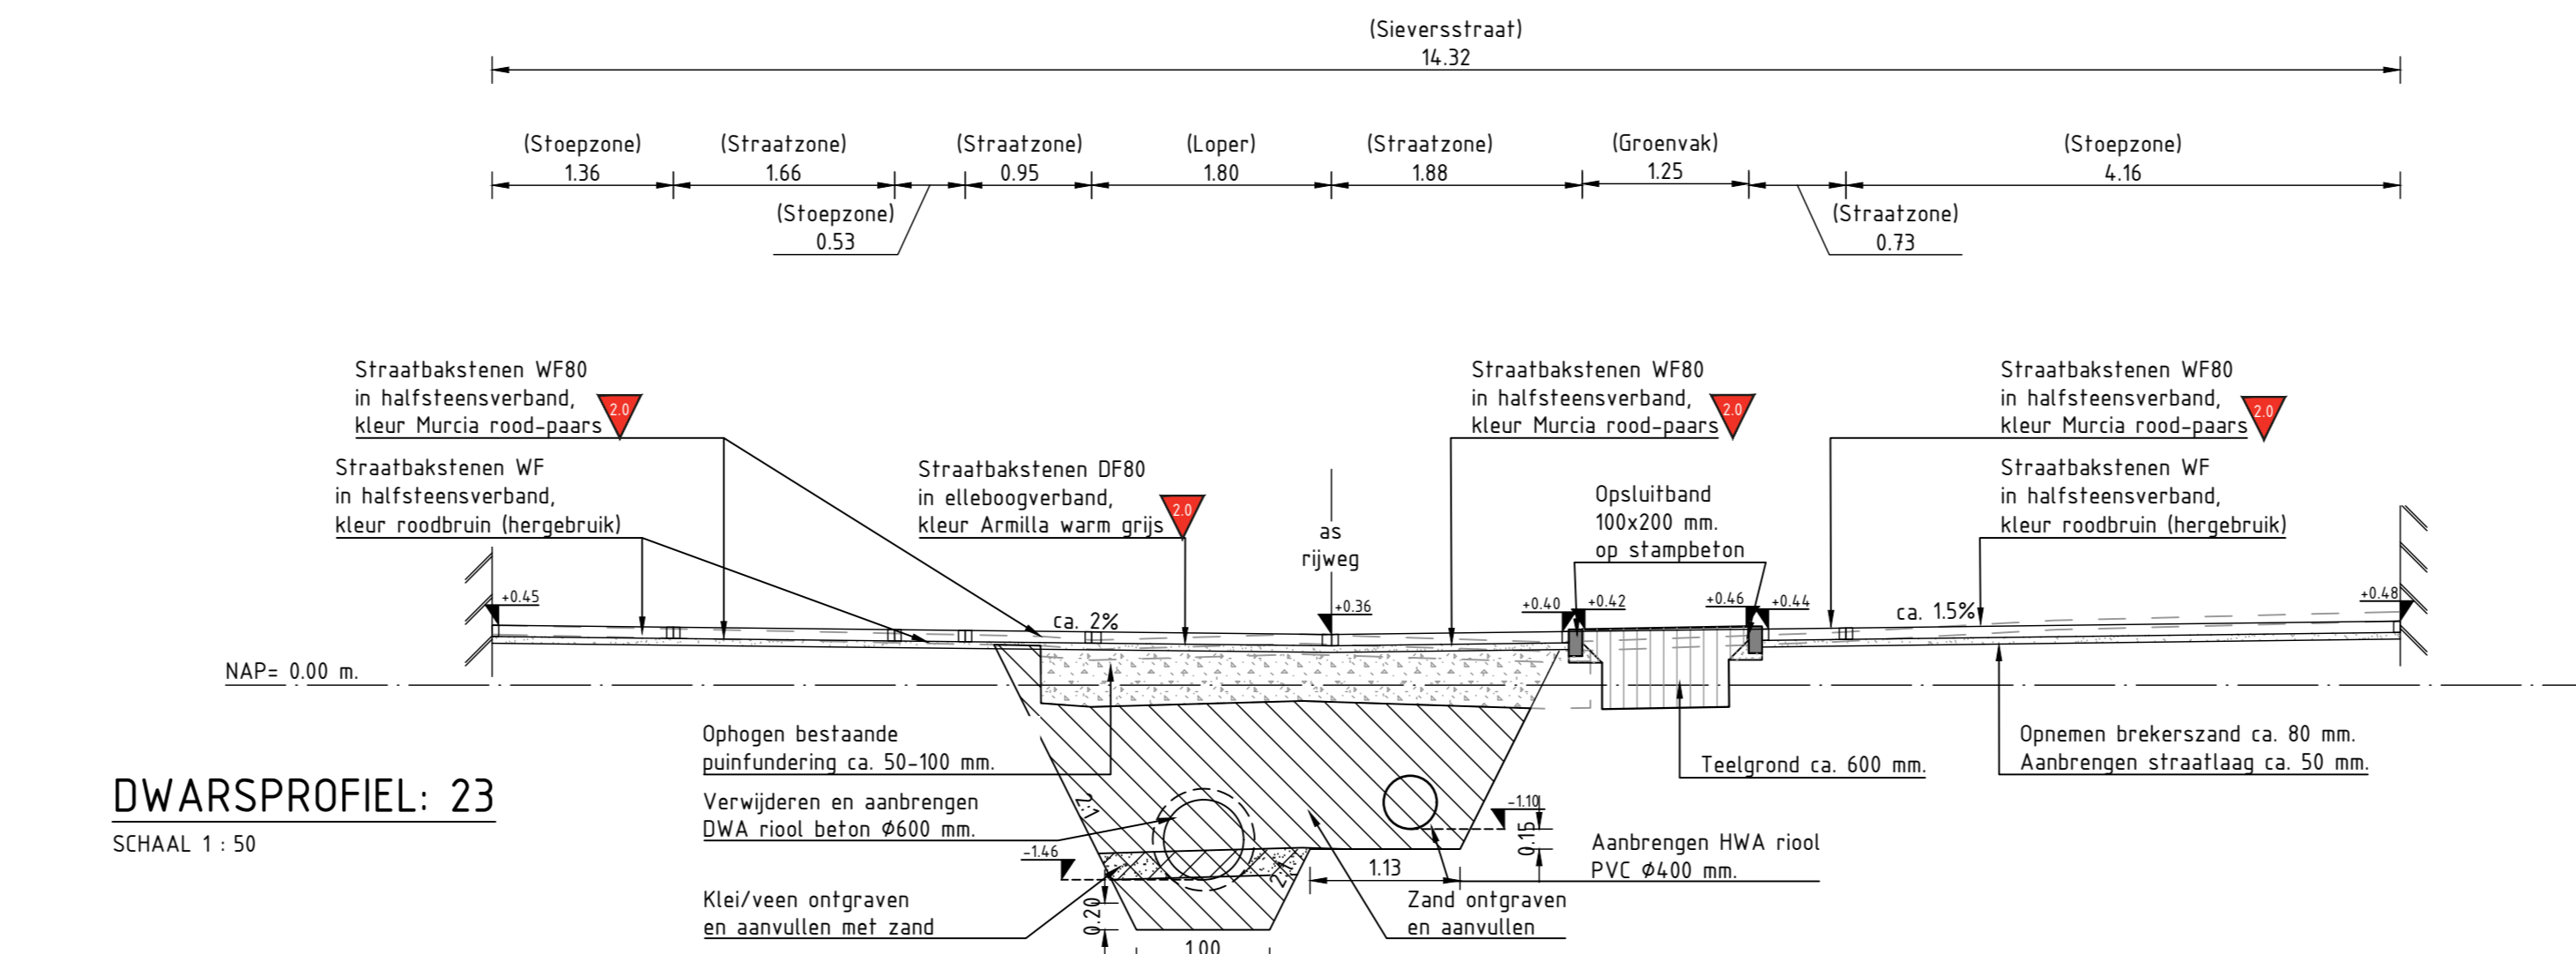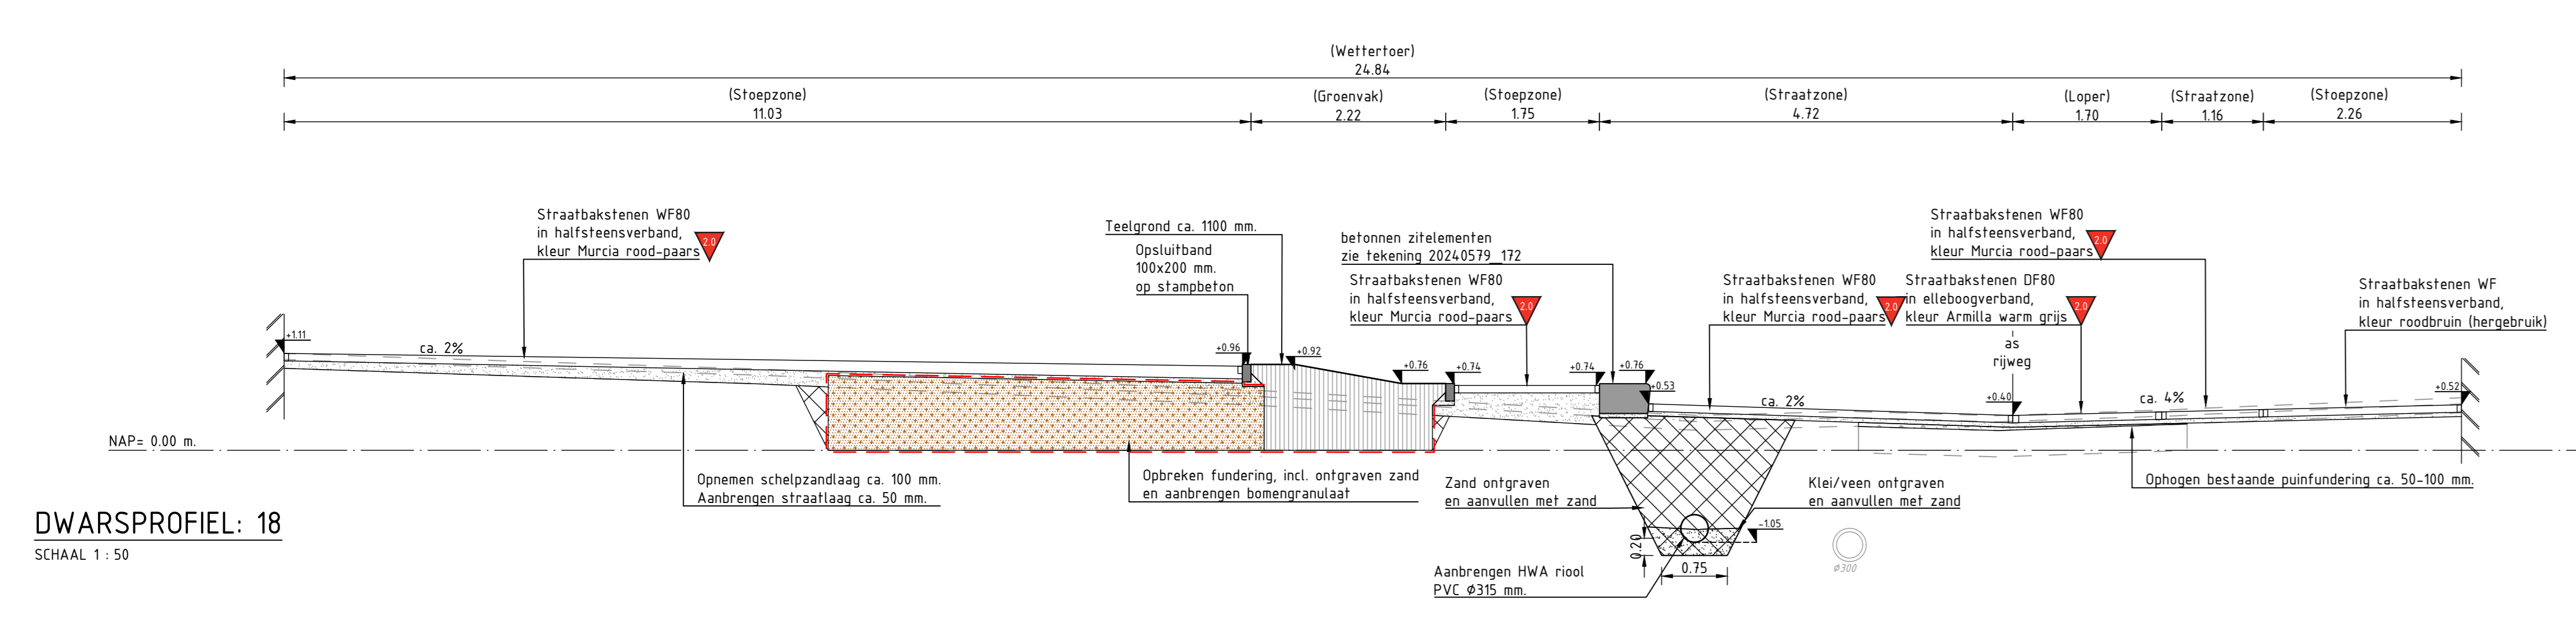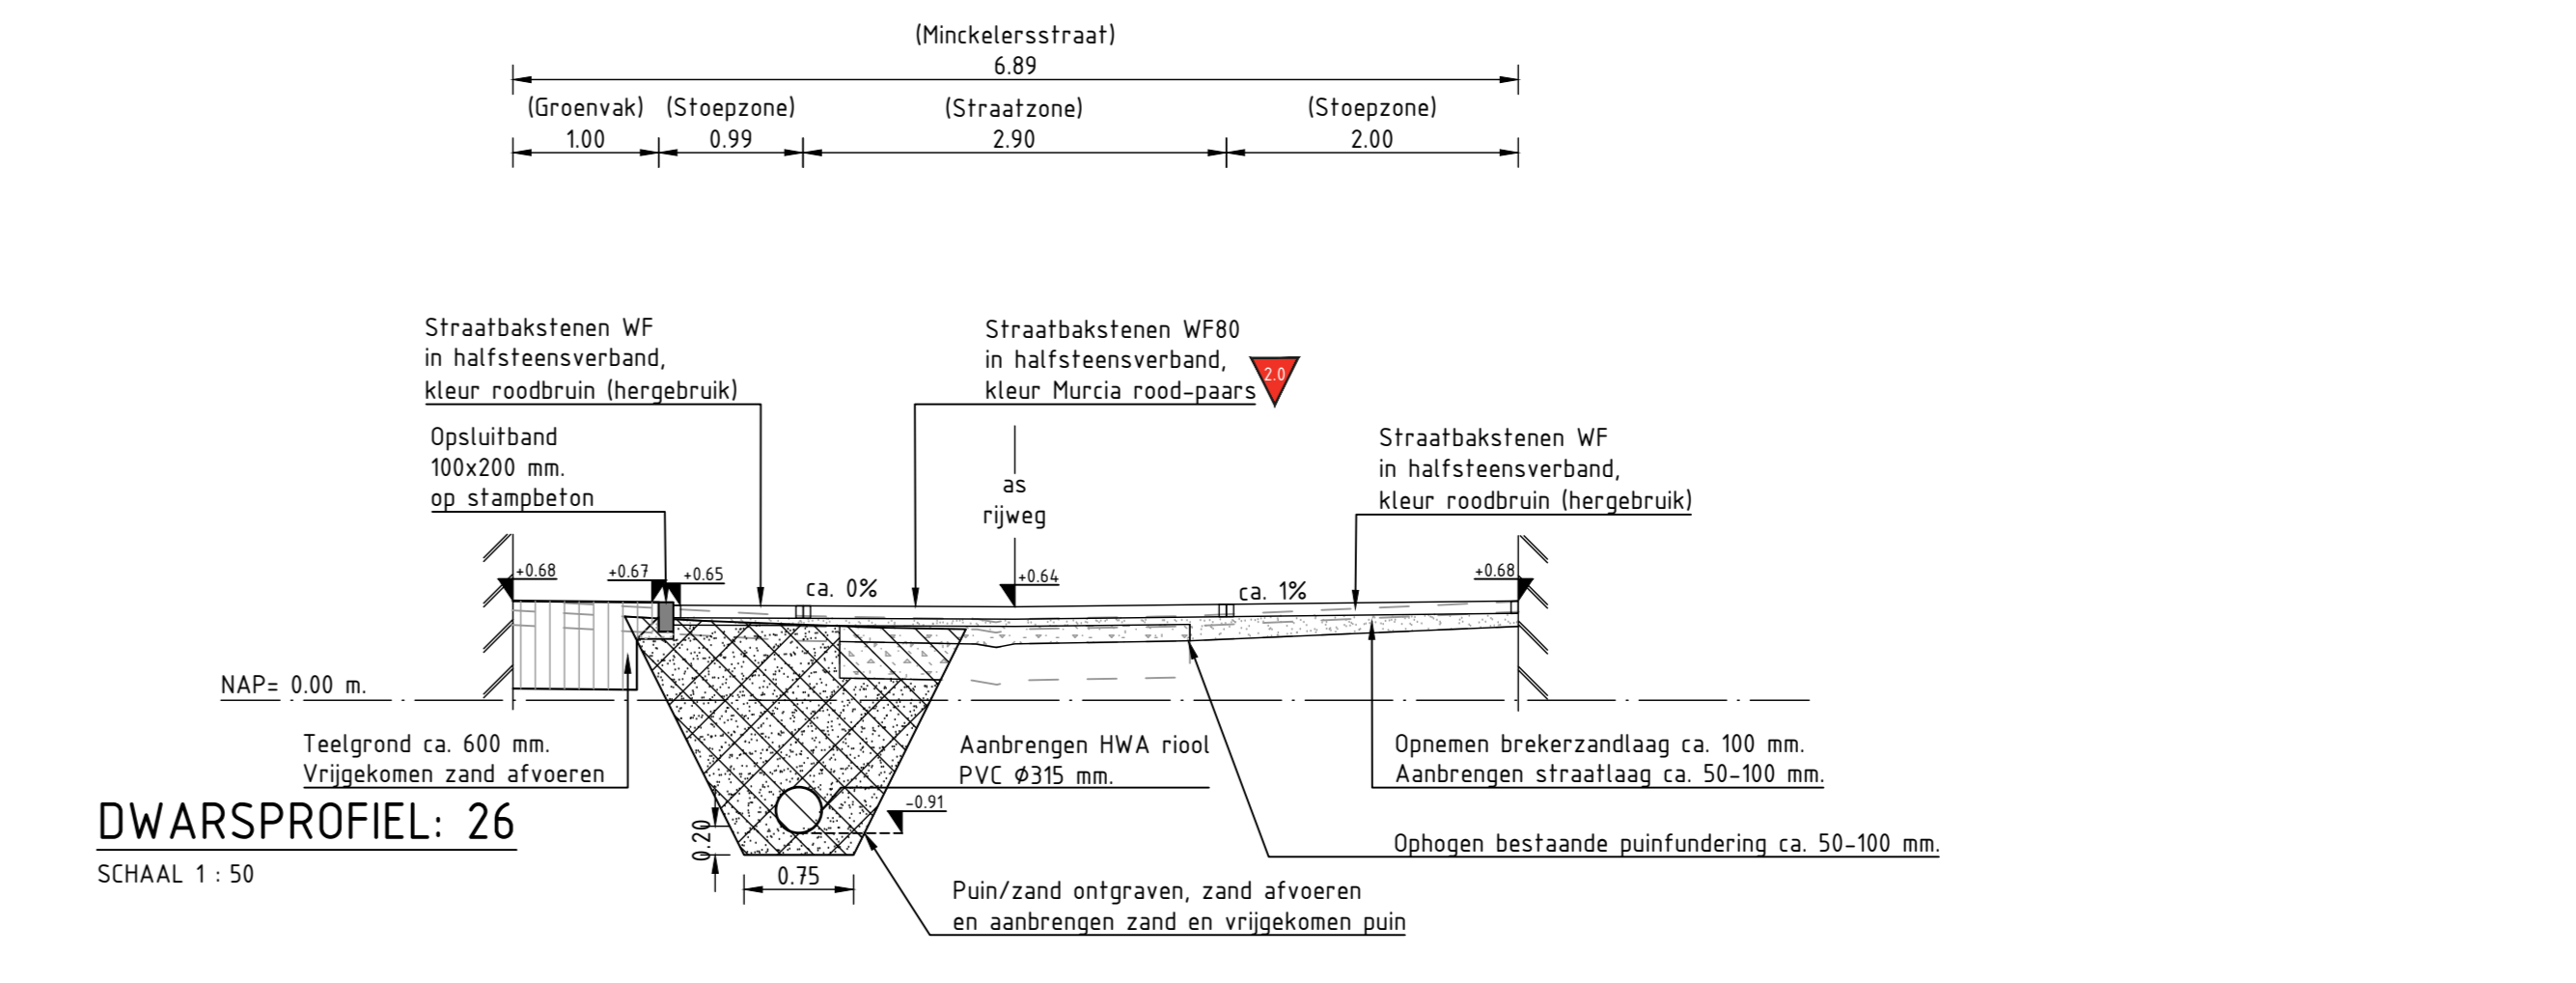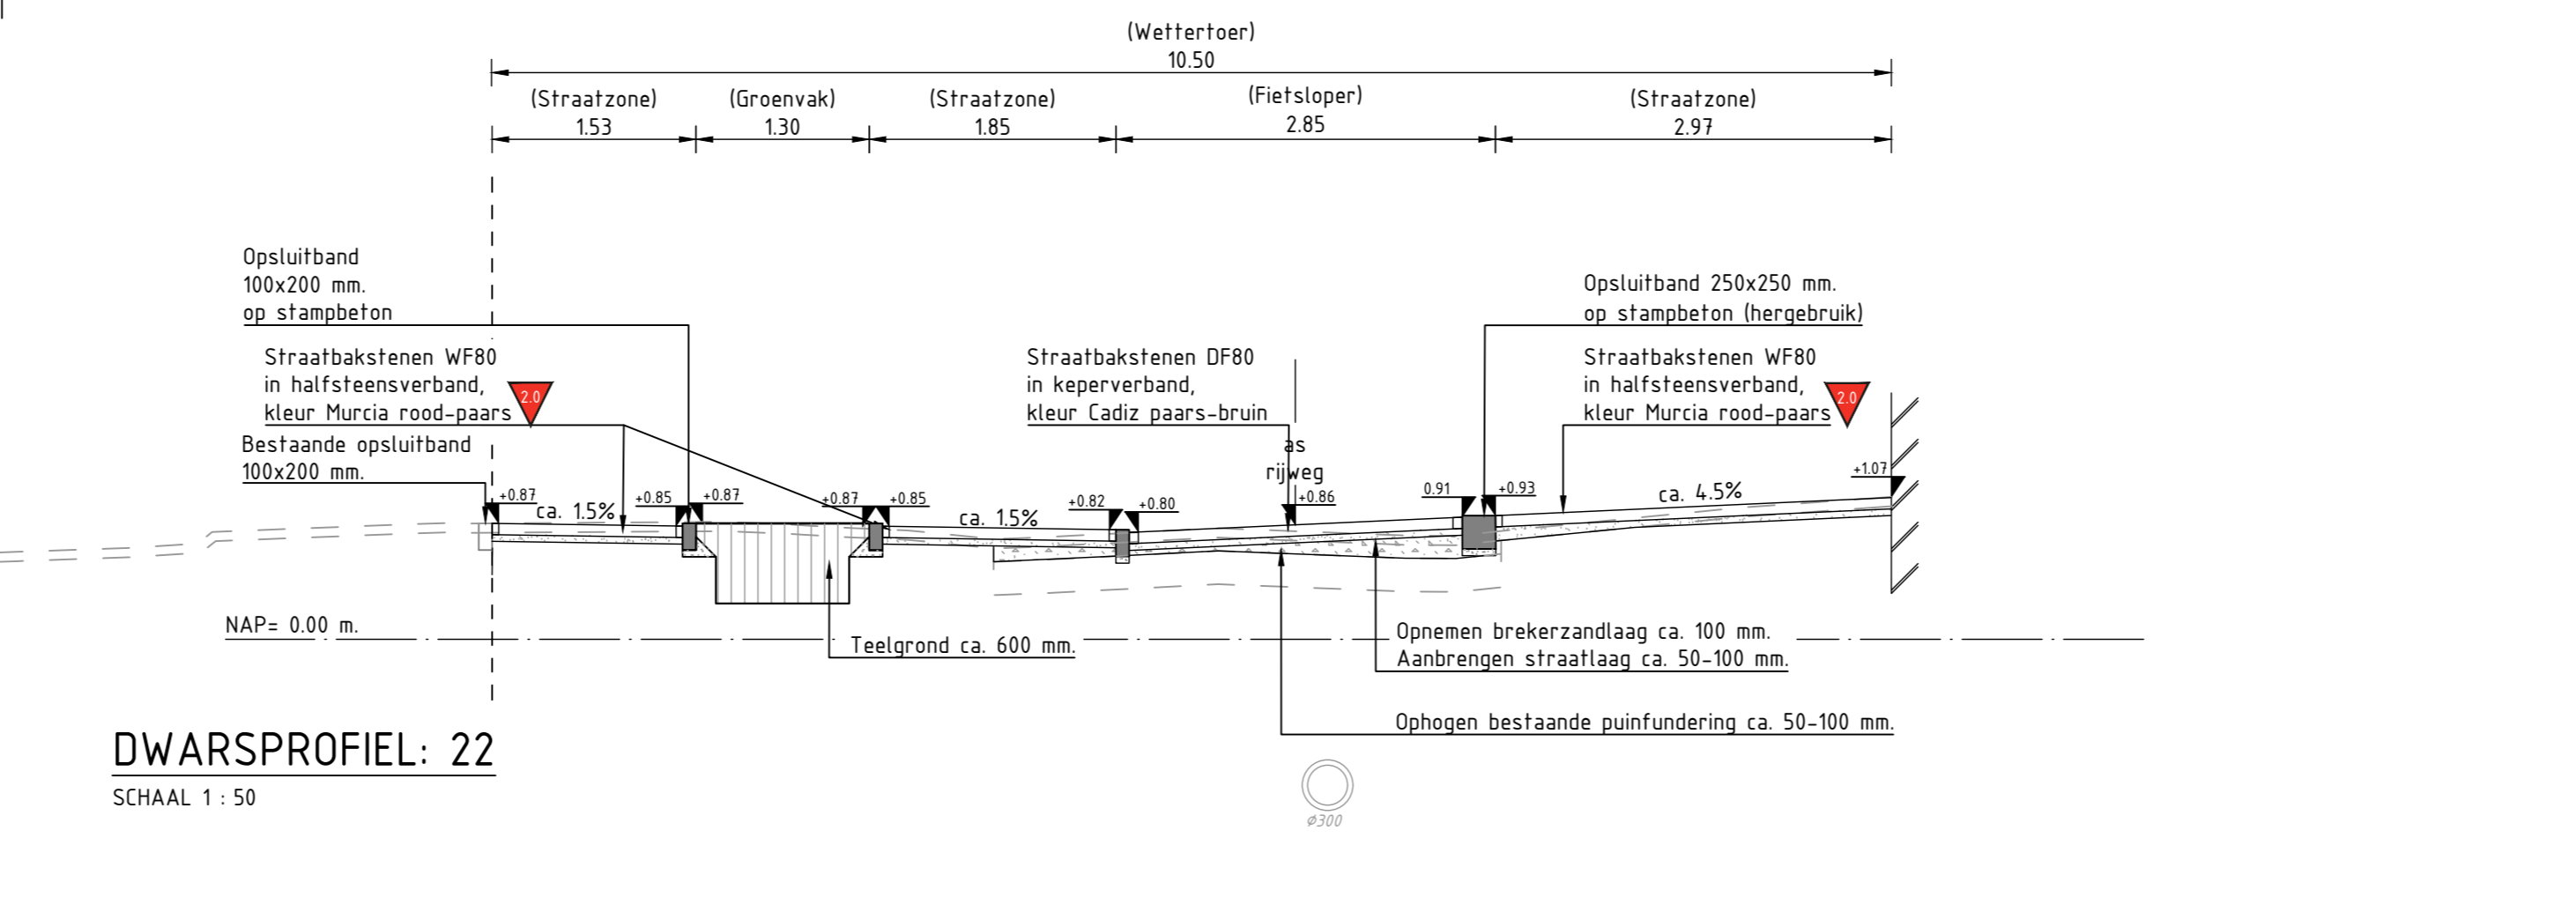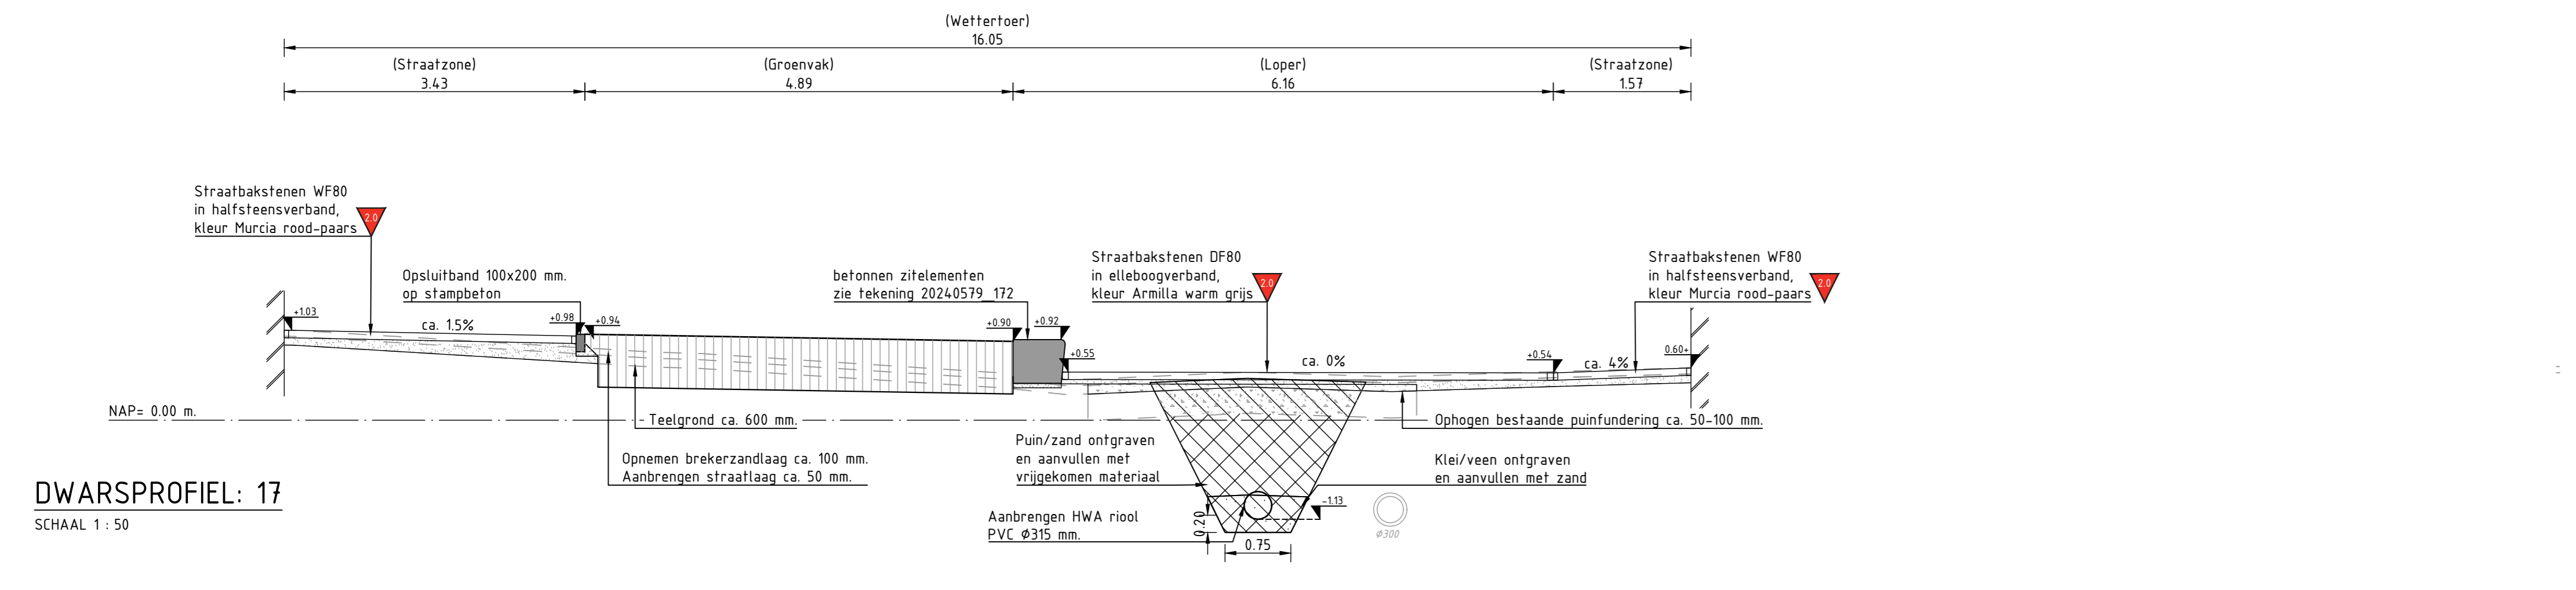

Verklaring

Opbouw

- N.A.P. lijn
- Bestaande maaiwijd
- Opgraven caust
- Aanvullen caust met zand
- Aanvullen caust met zand voor content
- Aanvullen caust met menggranulaat
- Aanvullen caust beton met betonzand
- Aanvullen caust granulaat met restzand
- Vloerhoogte
- Hoogte nieuwe situatie

Opmerkingen

Maatvoering in meters, tenzij anders vermeld.
 Materaalkosten in millimeters, tenzij anders vermeld.
 Hoogtes in meters t.a.v. N.A.P.
 Hoeken aangegeven in graden, cirkelstralen volgens HD-standaard.
 Gegevens verkregen uit opmeten vóór tekening zijn niet maatgevend.

Revisies

Nr.	Datum	Omschrijving
1	04-04-2025	Definitieve tekening

Projectgegevens

 Tekening: TEKENING
 Uitvoering: UITVOERINGSONTWERP CONCEPT

Herinrichting Kernwinkelgebied

Dwarsprofielen
 (blad 2)


CLAFIS
 2024.0579_161 2.0