


A : transparant of lichtnet - nooduitgang
 B : " " " " " uit

ARCHIEF
 GEMEENTEWERKEN

28.11.1974
 met 4/11/74 afgesloten.
 De Secretaris,

B. Janssen

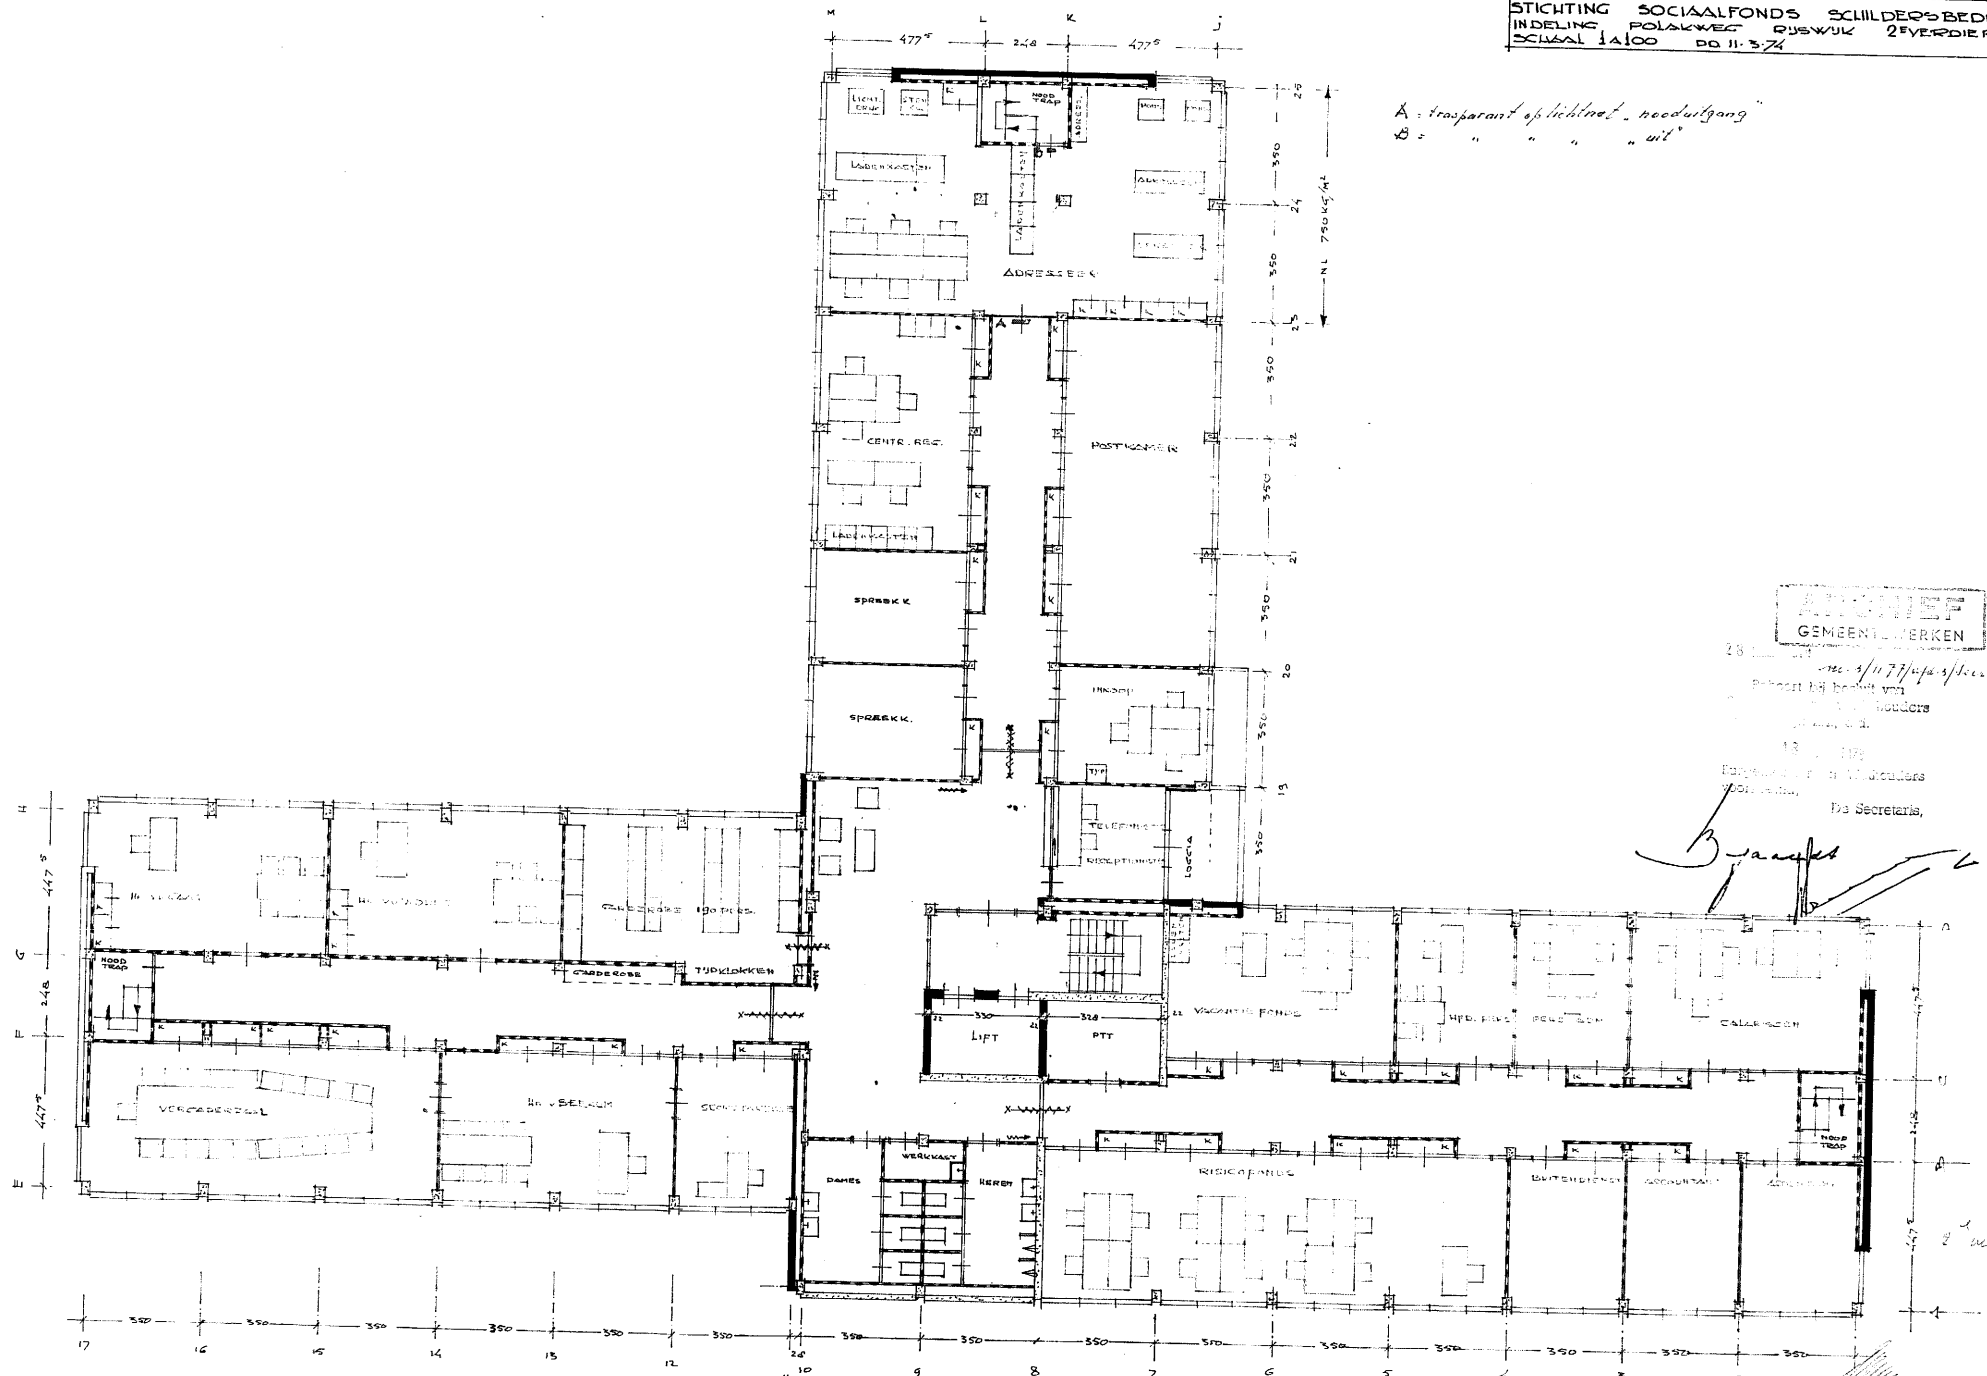

019267