

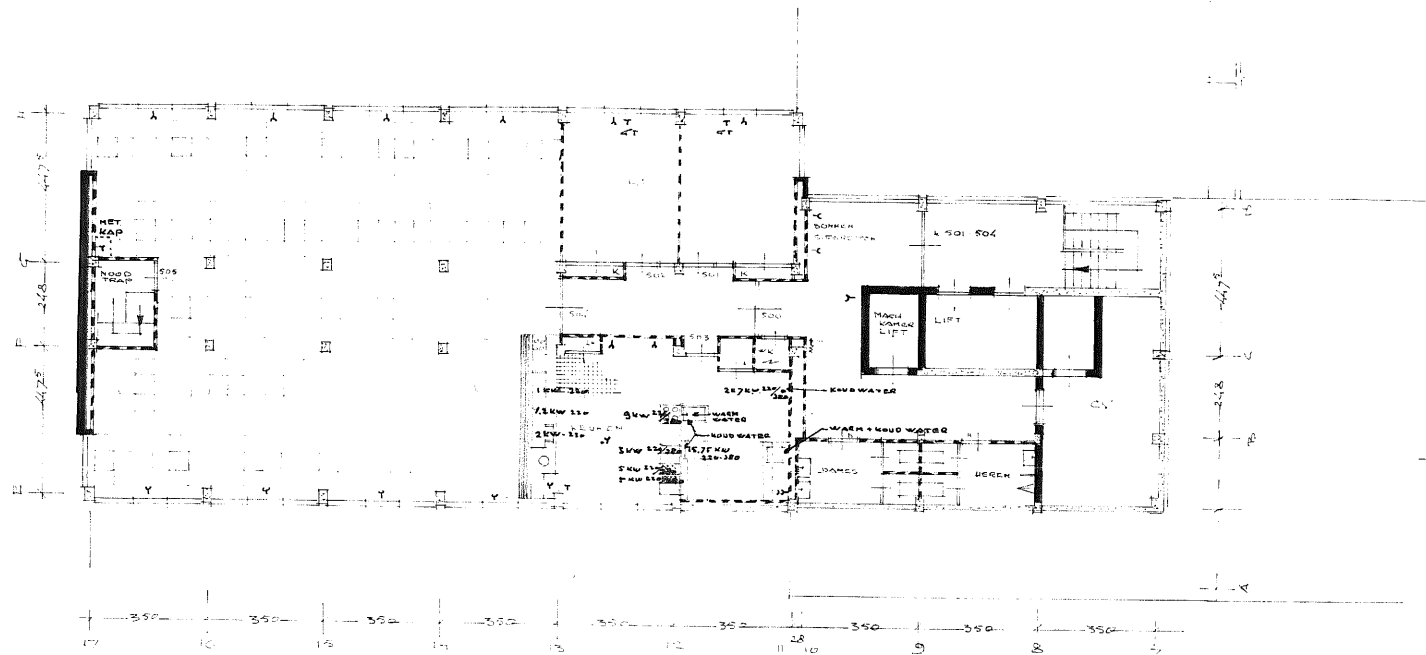


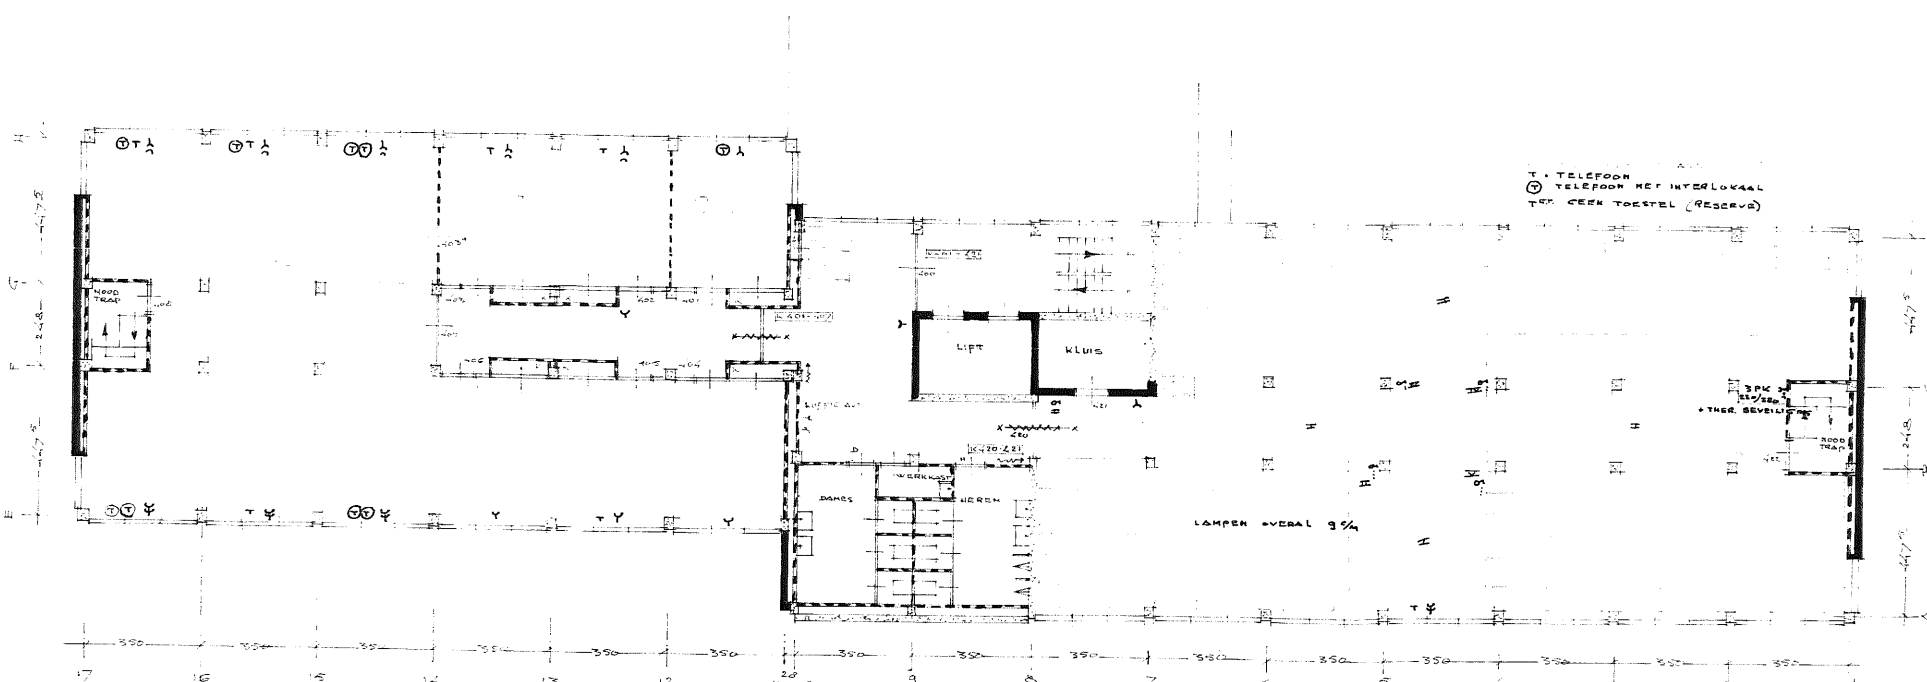

SITUATIE
 1:2000

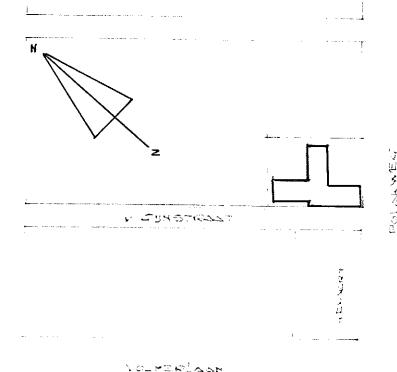

T = TELEFOON
 (T) TELEFOON MET INTERLOKAAL
 TXX GEEN TOESTEL (RESERVE)

019272