

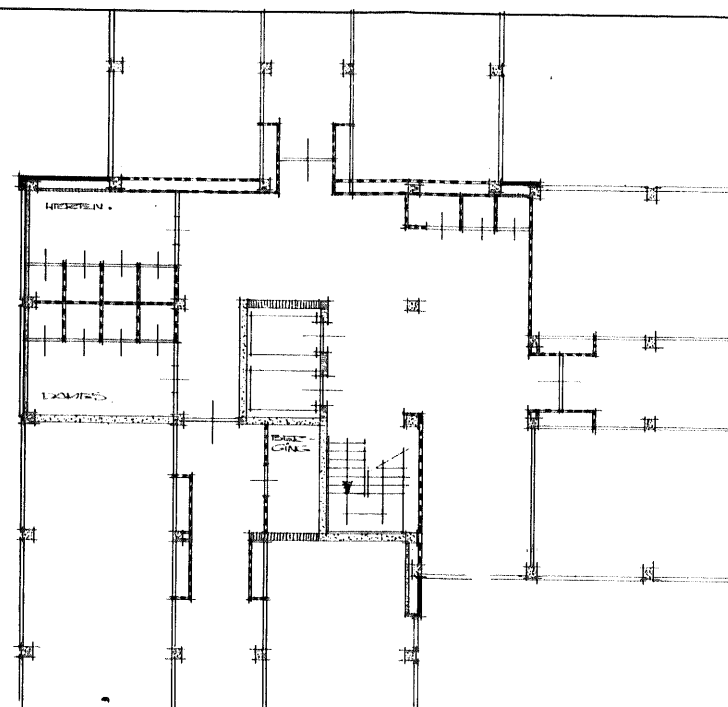
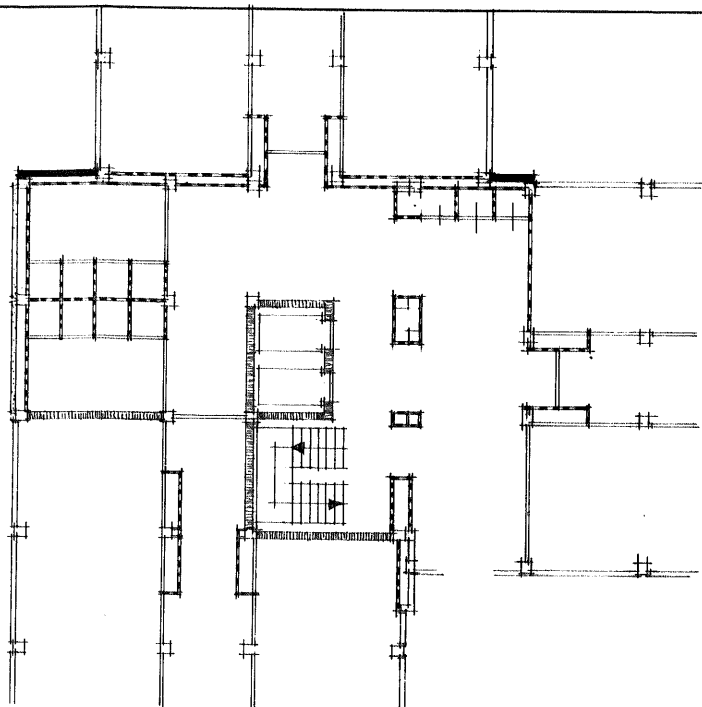


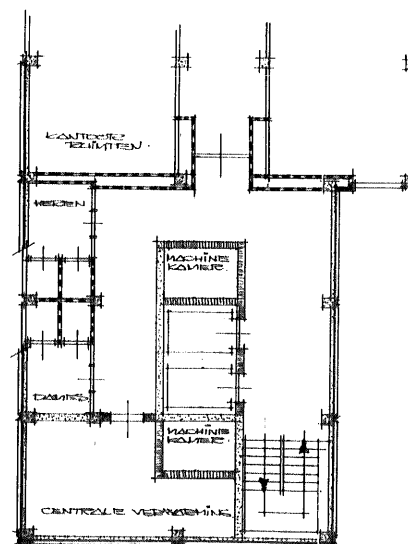

BECAVE GROND, 1-1/4 VERDIEPING GEWYZIGDE TOESTAND.

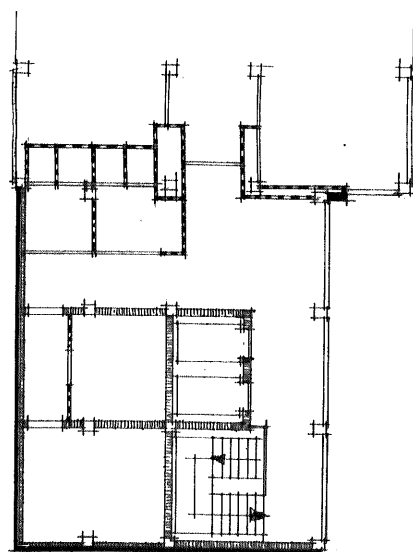

5e VERDIEPING GEWYZIGDE TOESTAND.

ARCHIEF
GEMEENTEWERKEN

17 JULI 1973

019275

DE WYZIGING OMVAT DE VERPLAATSING VAN LIJF
TOEGANGEN EN DE TOEGANGEN OP DE 5e VERDIEPING.

project 460.	GEMENDELIJKE OPDRACHTGEVER C.N. FOOD N.V. - NCOV.	tekenaar 17 juli 1973	tekenaar 17 juli 1973
getekend datum gewijzigd gewijzigd gewijzigd gewijzigd	PLAN VOOR HET BOUWEN VAN EEN TOEGANGEN EN DE TOEGANGEN VAN GUSTRAAT-TOLLAARWEG, BUREAU	gewijzigd gewijzigd gewijzigd gewijzigd	blad 1A. schaal 1:100
WYZIGING BOUWPLAN.		architectenburo cusell en willems b.v. stephensonstraat 67 tel. 070.633920 's-gravenhage	