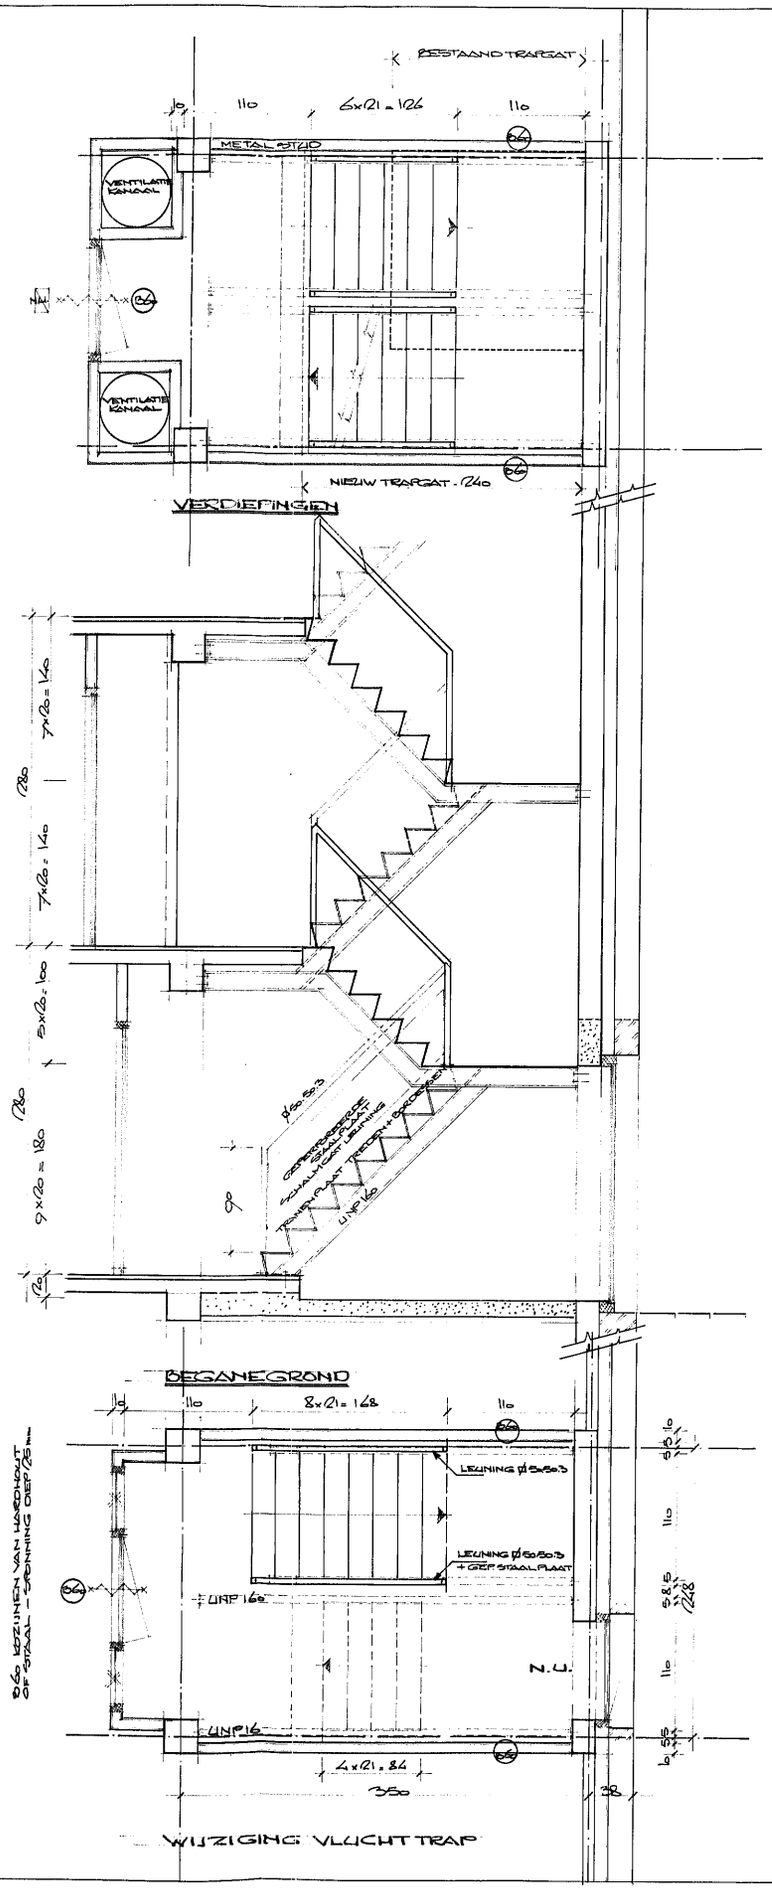

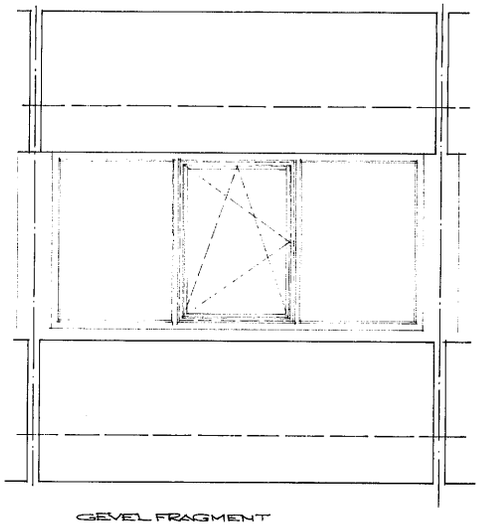

GEVEL FRAGMENT

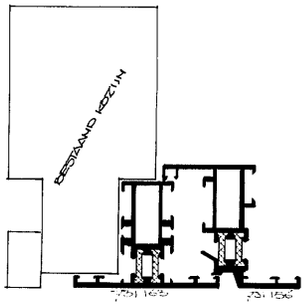

KLEPRAMEN VERVANGEN DOOR REYNOTHERM SERIE 4750 DRAAI/TUIMELRAMEN

WIJZIGING - RAAM

ARCHIEF
OPENBARE WERKEN
Behoort bij besluit van Burgemeester en Wethouders
29 AUG. 1994
Burgemeester en Wethouders voornoemd
De Secretaris

MAATVOERING VOLGENS BESTAANDE TOESTAND-TEKENING

JUISTE MATEN IN HET WERK BEPALEN

j.r. koning & partners architecten -bna- bv
jan van nassaustraat 27 2596 bm 's-gravenhage telefoon 070-324.23.24

019256

bouwplan	sch. 1 : 1 / 1 : 20	gef.	dat. 30-07-1994
POLAKWEG 8 RIJSWIJK	W92-331-07		
WIJZIGING VLUCHTTRAP WIJZIGING RAAM			
onderwerp	werk	blad 840x840	A B C D E F G H I

12 AUG. 1994