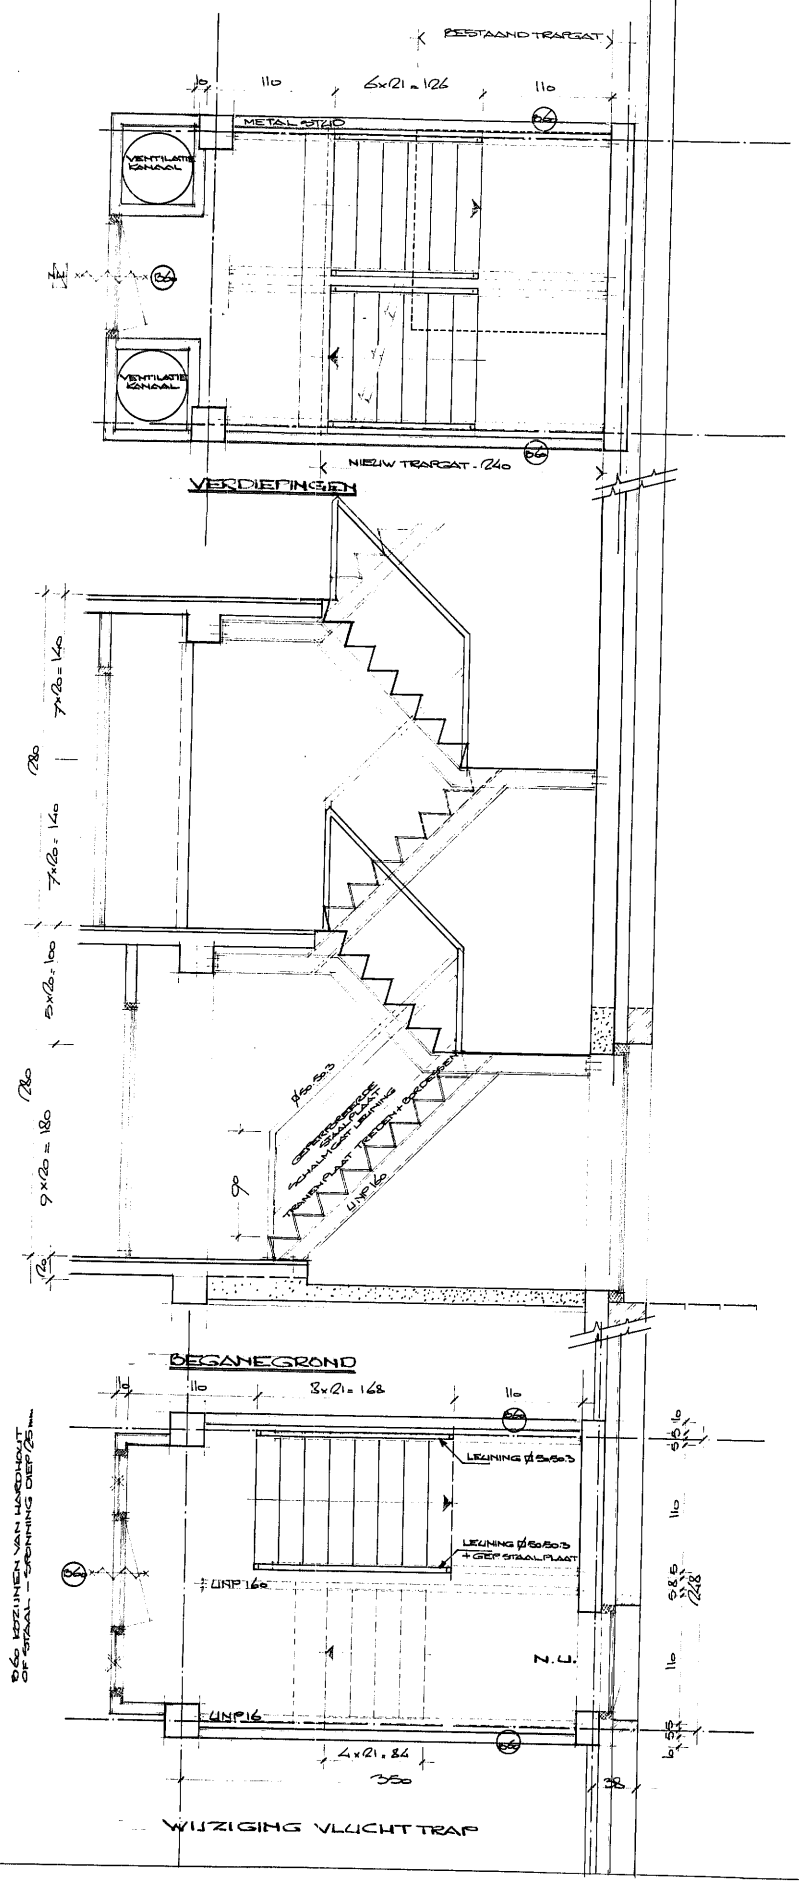
BESTAAND TRAPGAT
110
6x21 = 126
110
METAL STUD
VENTILATIE KANAAL
VENTILATIE KANAAL
NIEUW TRAPGAT - 240
VERDIEPINGEN
7x20 = 140
7x20 = 140
9x20 = 180
1280
1280
120
9
UNP 16
BEGANEGROND
110
8x21 = 168
110
LEUNING Ø 50x5,3
LEUNING Ø 50x5,3 + GEP STAAL PLAAT
UNP 16
N.U.
UNP 16
4x21 = 84
350
38
110
110
110
56
56
56