



→ SPANRICHTING HOUTEN BALKLAAG
50x150
hoh 600

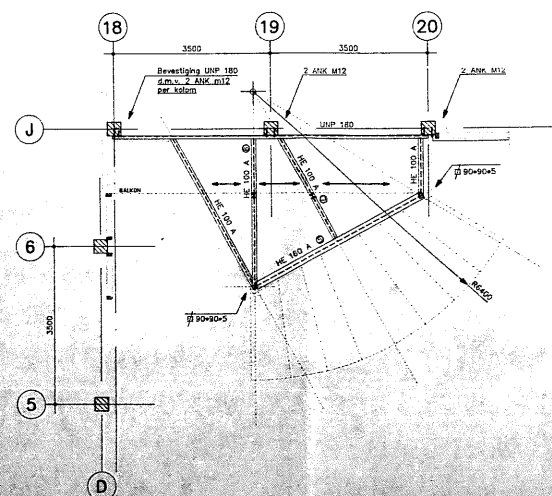

← SPANRICHTING HOUTEN BALKLAAG
50x150
h_h 600

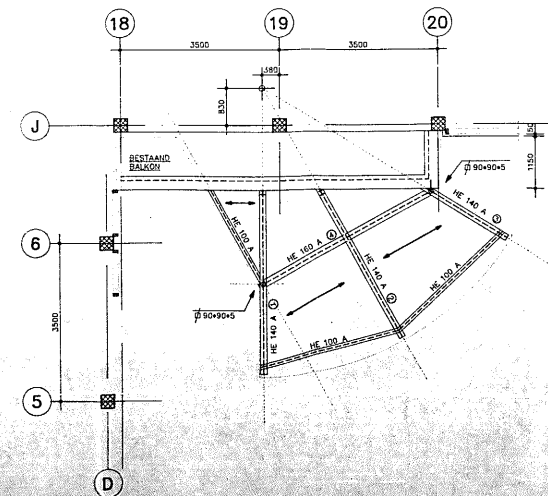



HE 140 A

HE 100 A

HE 160 A

100P 180 A

2 ANK 1012

J



HE 100 A

HE 160 A ①

HE 140 A ②

HE 100 A ③

HE 100 A ④

SUP. 160 A
2 ASK M12

BESTANDSBEKON

J

- ALLE MATEN IN mm EN IN HET WERK TE KONTROLEREN
- ONBEKENDE MATEN IN HET WERK TE BEPALEN
- STAALKWALITEIT Fe 360, LASSEN Δb 4 mm (TENZIJ ANDERS VERMELD)
- STAAL GOED TEGEN KORROSIE BESCHERMEN
- STIJLEN BRANDWEREND BEKLEDEN (INDIEN VAN TOEPASSING)

Geen Controle
i.p.v. deuren open 2 st. deuren
geheid.

~~DIENT OPENBARE WERKEN~~
RIJSWIJK
28 SEP. 1994

Bouw en Woningtoezicht

027998

VAN TOEPASSING ZIJN DE VBT 1986, VBU 1986, VBC 1990							
ONDERWERP beton- en staalkonstruktie schema

A	WIJZIGINGEN	ARCHITECT	J.R. KONING & PARTNERS ARCHITECTEN BNA-BV	
B		OPDRACHTG.		WERK No.
C		SCHAAL	1:50 1:20	
D		DATUM	22-09-1984	DEC.
E				7486
F				
G				
H				
