


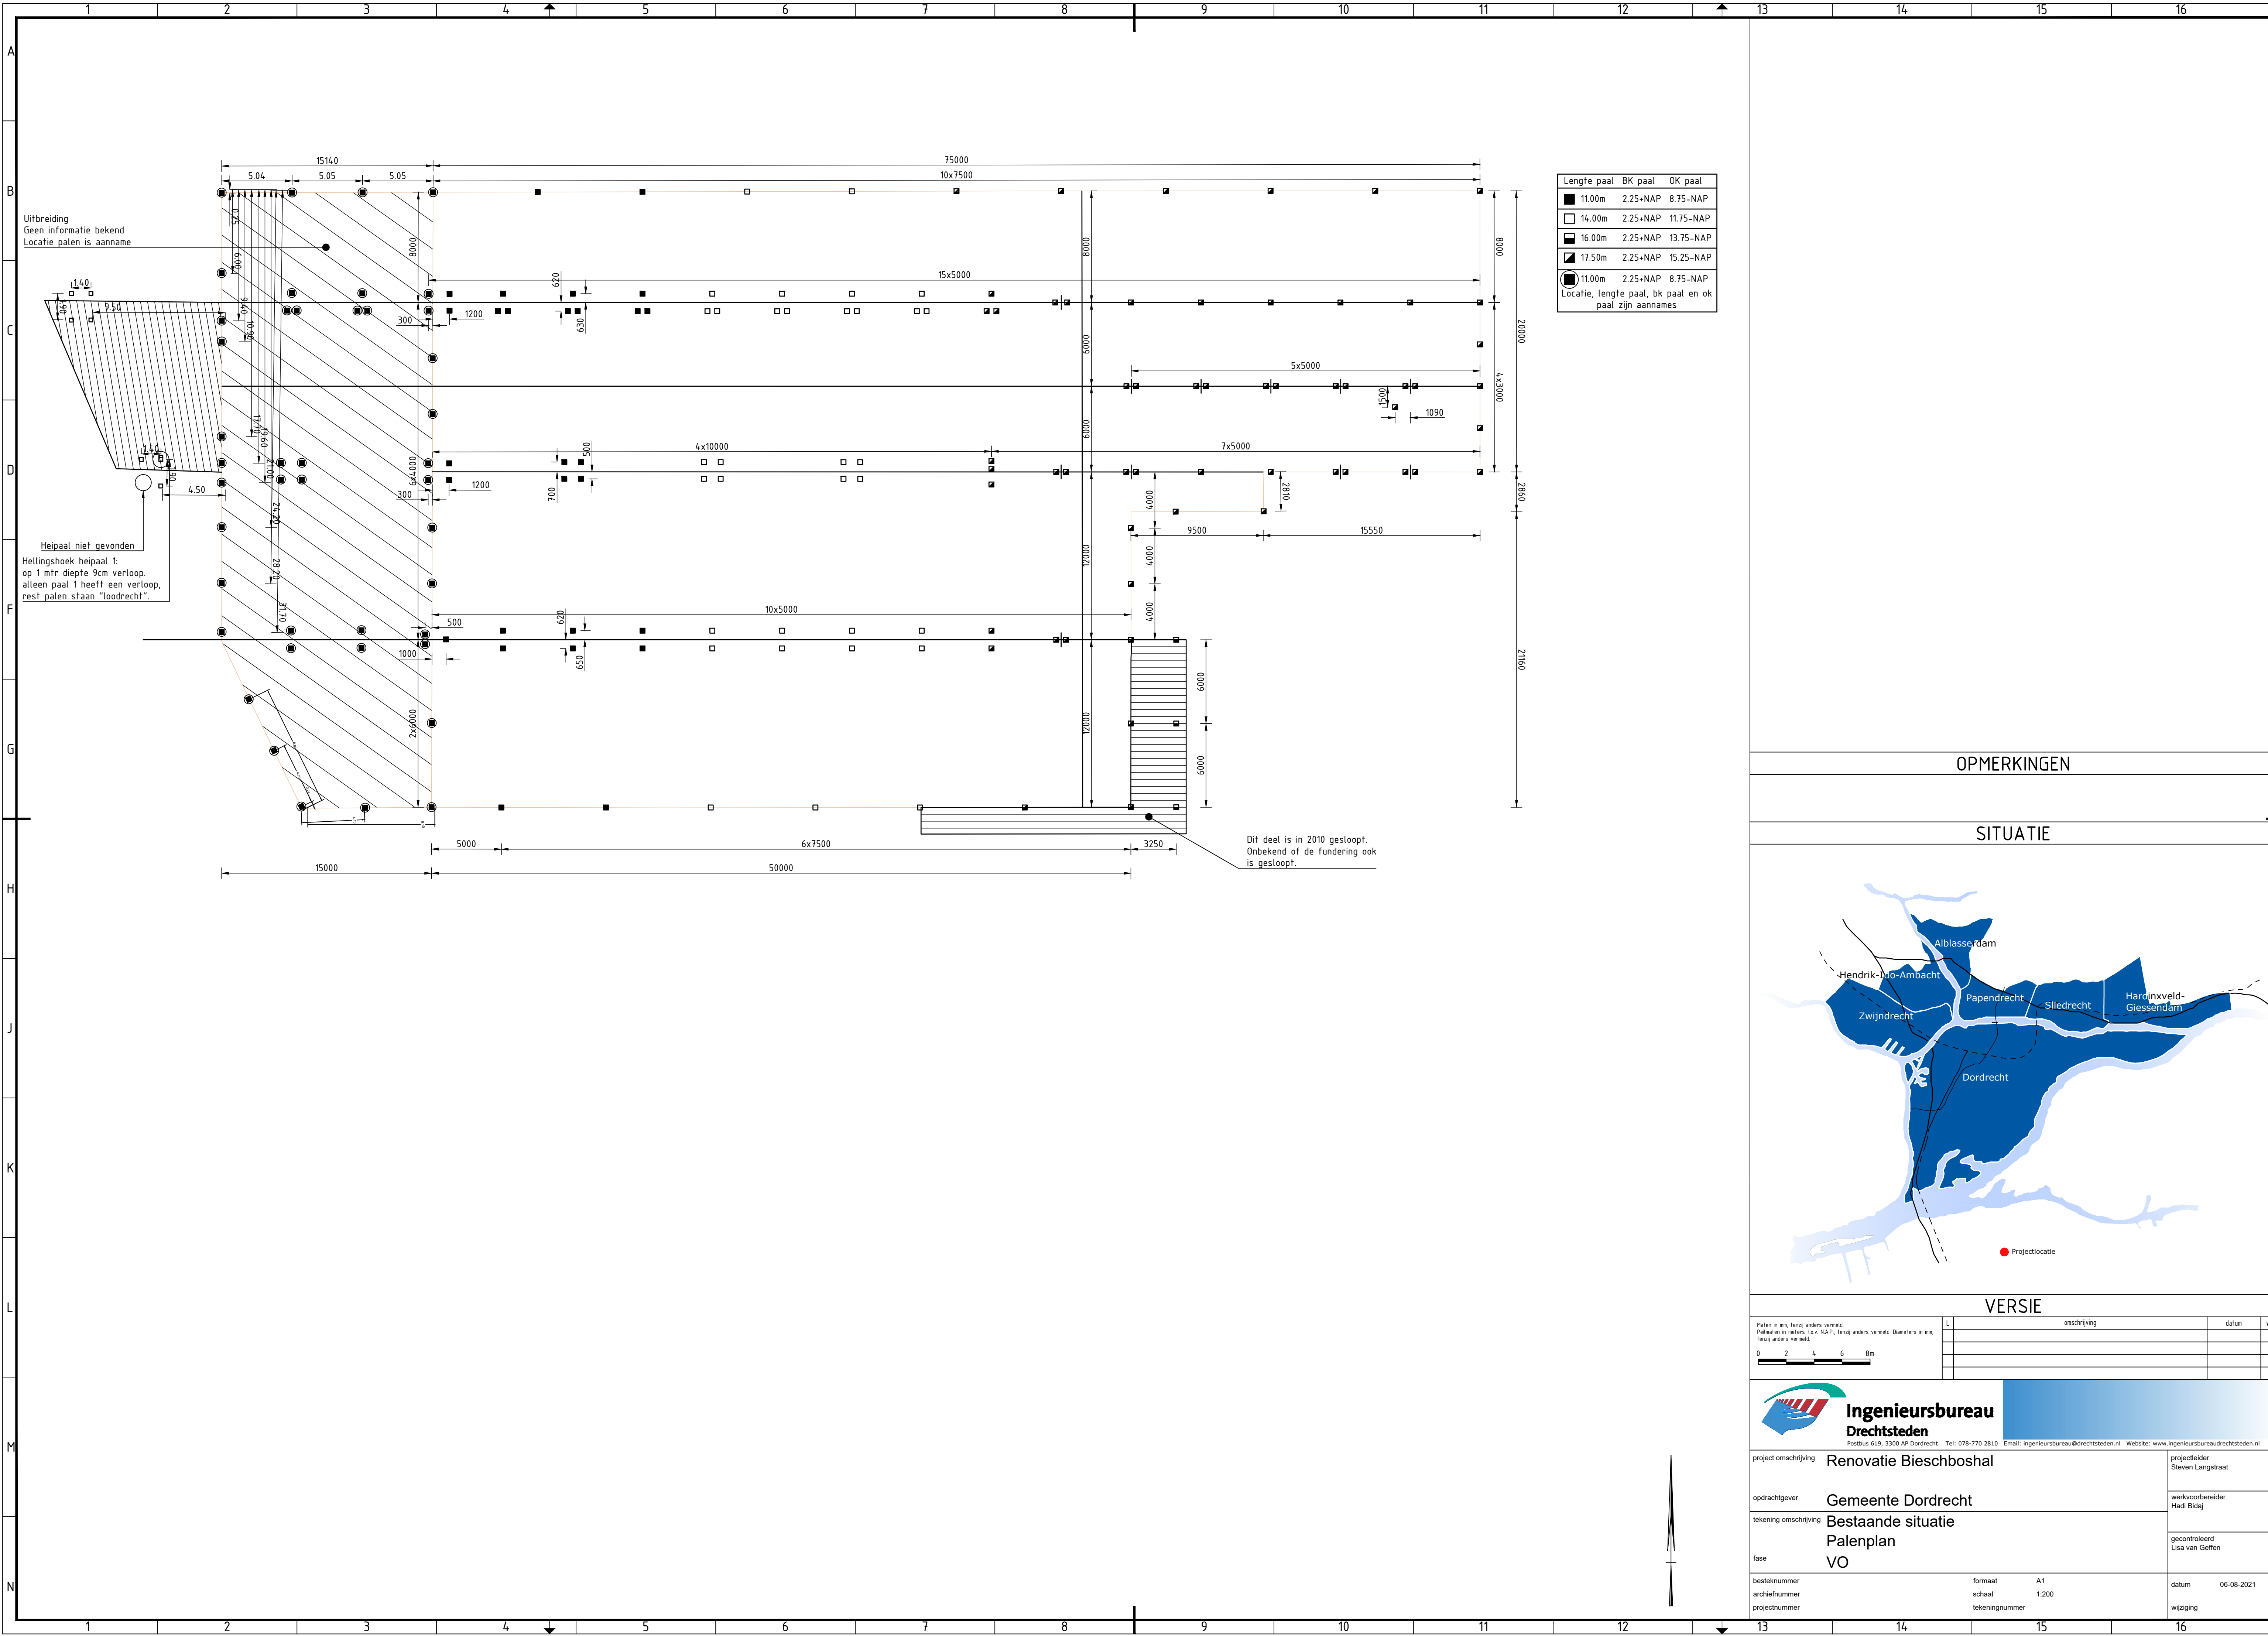

OPMERKINGEN

SITUATIE



VERSIE

L	omschrijving	datum	wv



Ingenieursbureau Drechtsteden
Postbus 615, 3300 AP Dordrecht. Tel: 078-770 2810 Email: ingenieursbureau@drechtsteden.nl Website: www.ingenieursbureaudrechtsteden.nl

project omschrijving	Renovatie Biesboschal	projectleider	Steven Langstraat
opdrachtgever	Gemeente Dordrecht	werkvoorbereider	Hadi Bidaj
tekening omschrijving	Bestaande situatie	gecontroleerd	Lisa van Geffen
fase	VO	datum	06-08-2021
besteknummer		formaat	A1
archiefnummer		schaal	1:200
projectnummer		tekeningnummer	
		wijziging	