


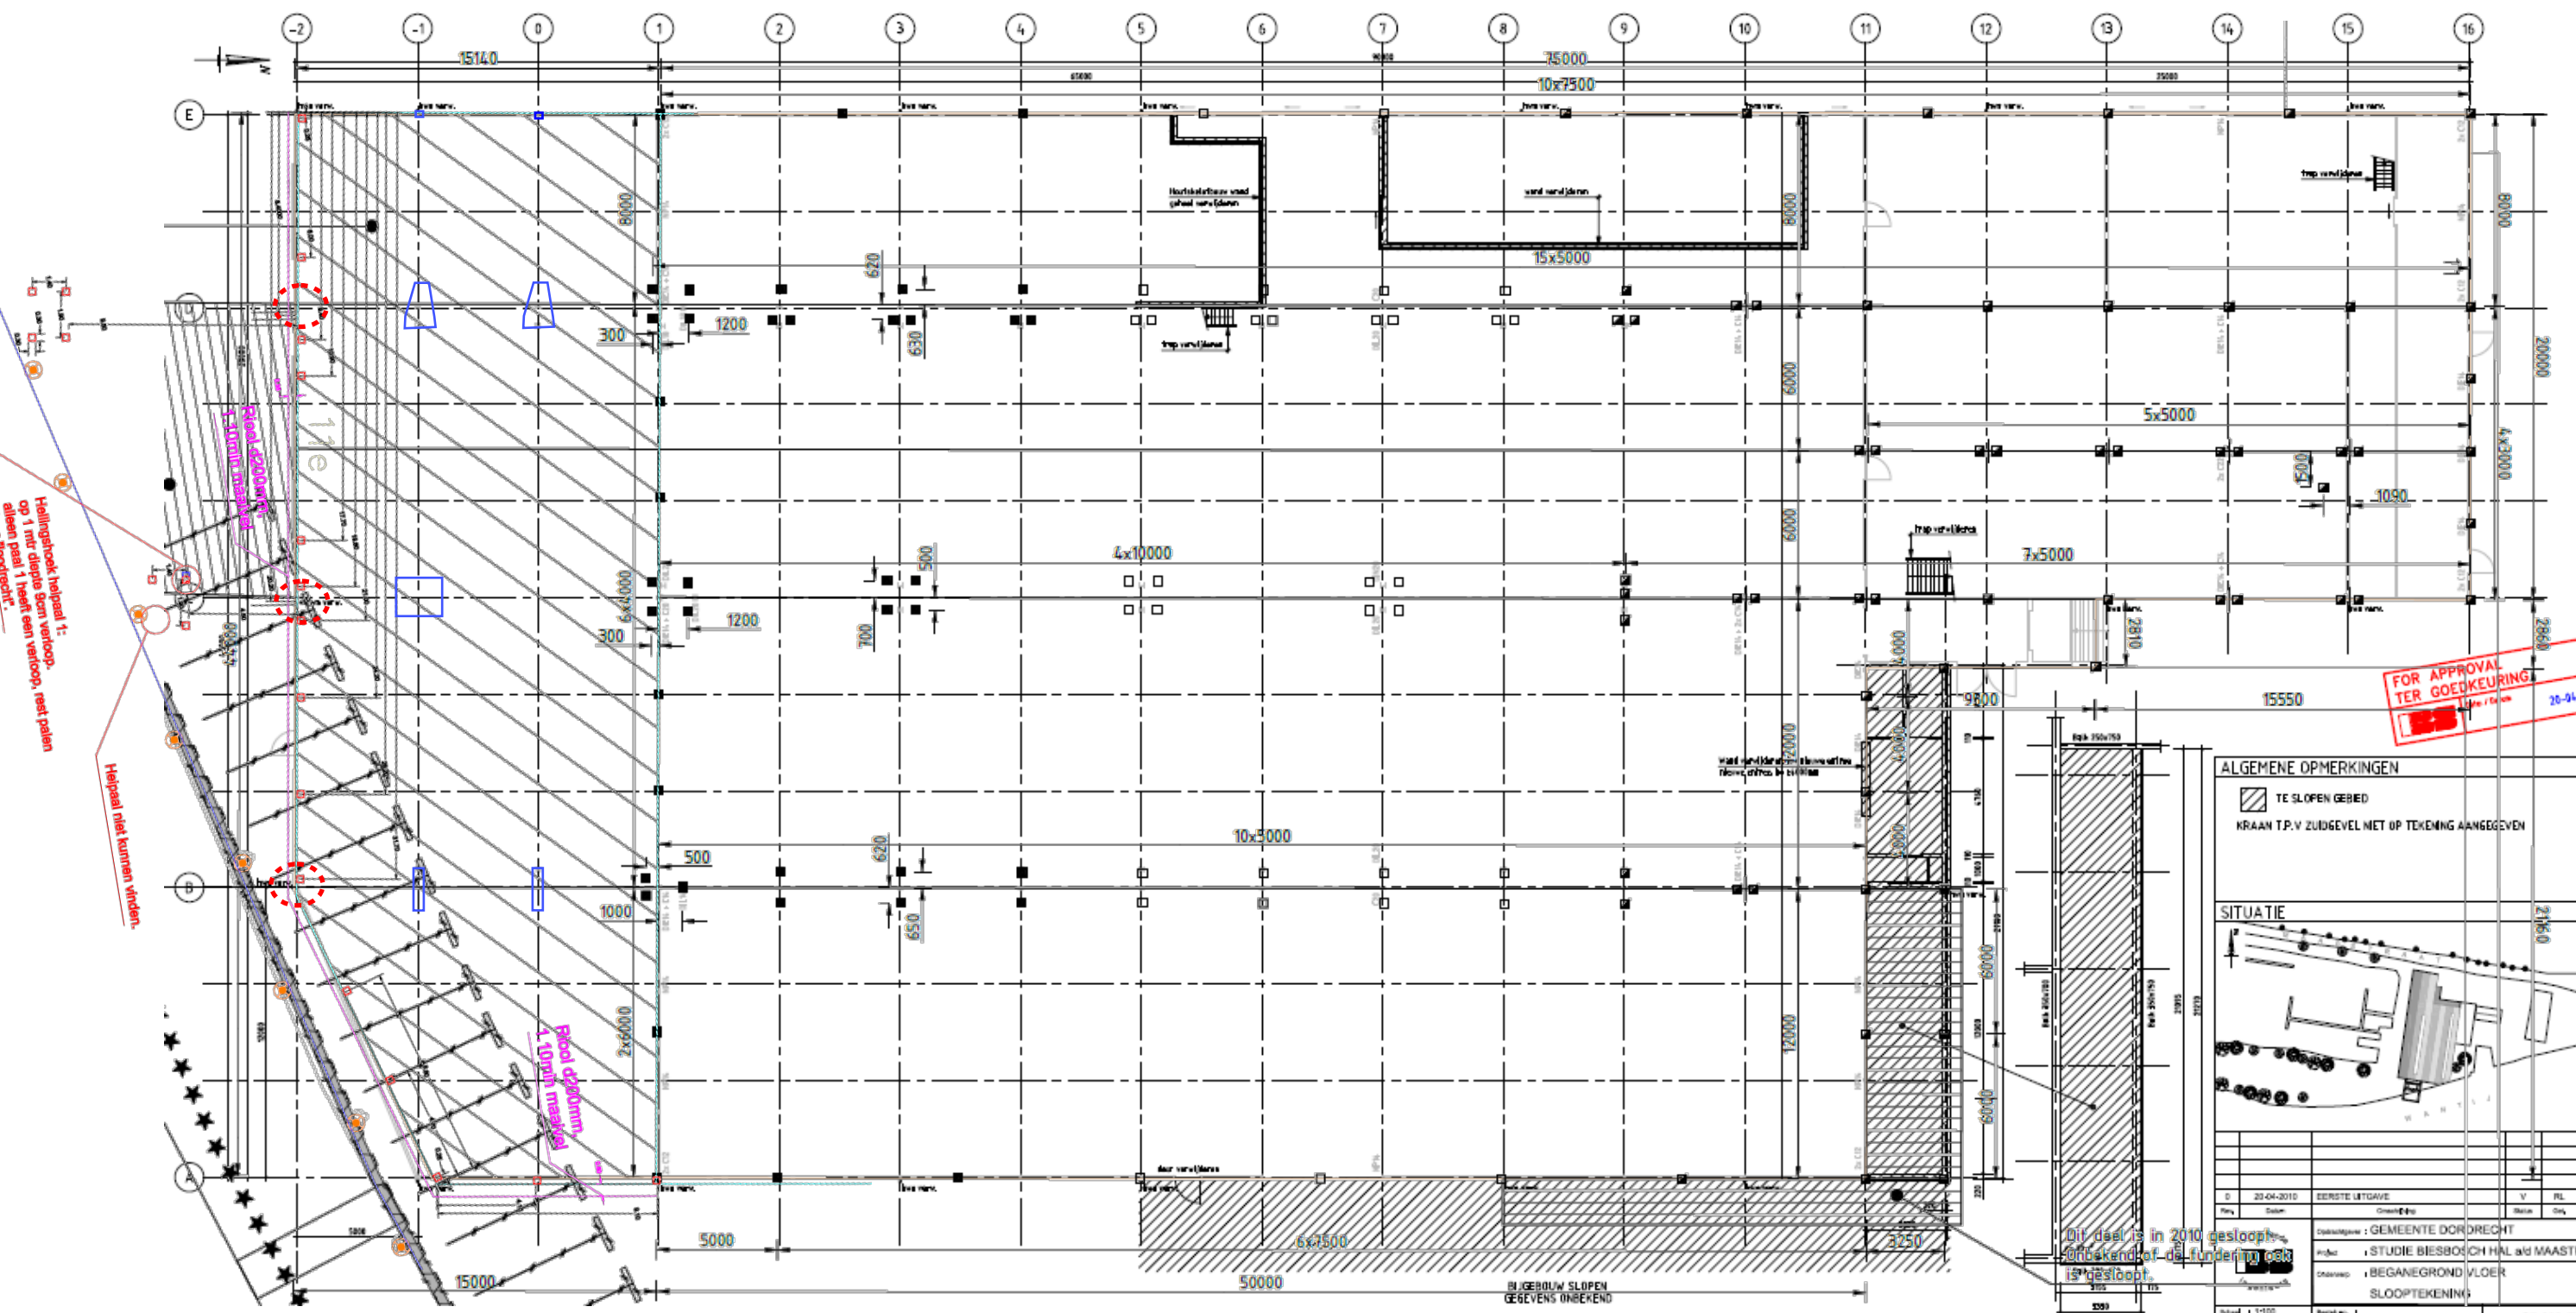

FOR APPROVAL
TER GOEDKEURING


250

ALGEMENE OPMERKINGEN

 TE SLOPEN GEBIED

KRAAN T.P.V. ZUIDGEVEL NIET OP TEKEMING AANGEGEVEN

SITUATIE

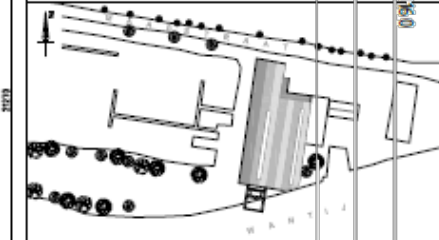

		Opleidingsover :	GEMEENTE DORDRECHT						
		Onderwerp :	BEGANEGROND VLOOR						
		SLOOPTEKENING							

