





ZIE VOOR SPORThAL HOGELAND 10

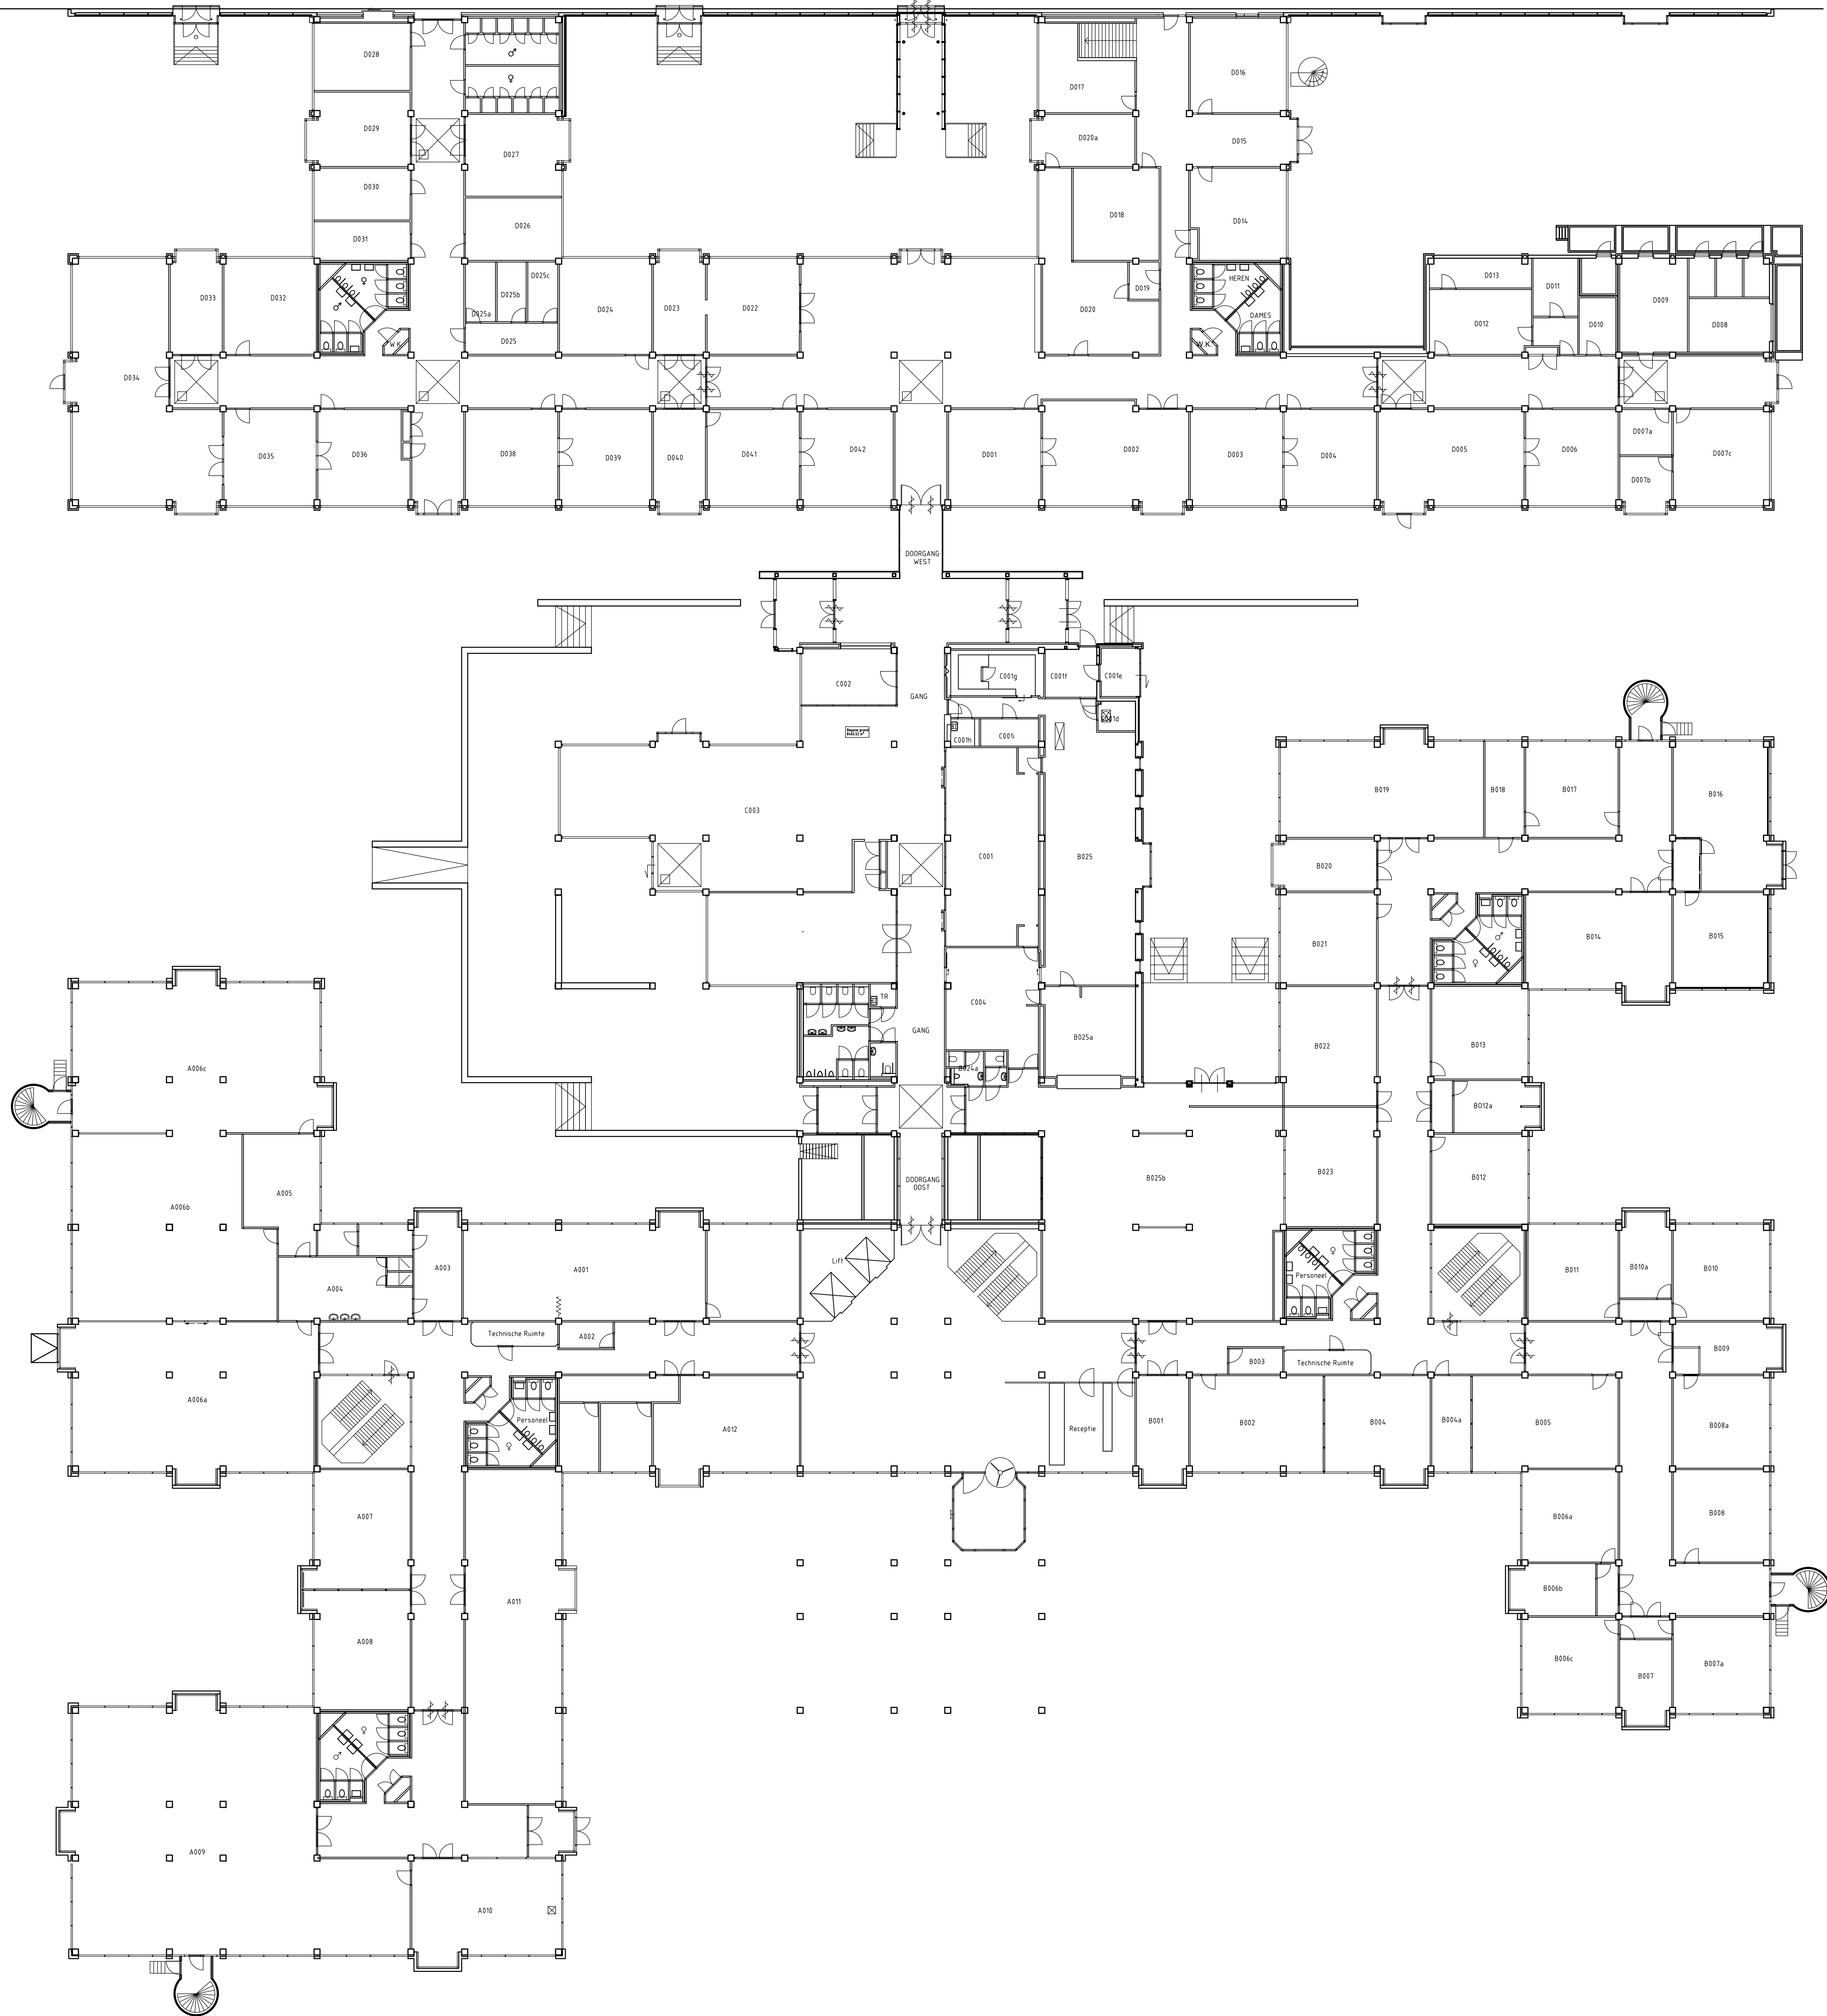

NUMMERN	OMSCHRIJVING	NETTO OPP. (m2)
-	RESTAURANT	82.85
B001		26.26
B002	LOKAL	17.22
B003		6.28
B004	LOKAL	67.25
B004A		6.40
B005	LOKAL	61.73
B006A	LOKAL	39.82
B006B		70.10
B006C	LOKAL	43.29
B007		90.10
B007A	LOKAL	43.29
B008		39.82
B009A		39.82
B009		23.84
B010	LOKAL	43.29
B010A		70.10
B011	LOKAL	38.93
B012	LOKAL	38.93
B013	LOKAL	39.83
B014	LOKAL	46.92
B015		39.88
B016		56.83
B017	LOKAL	39.82
B018		94.45
B019		89.13
B020		23.53
B021		39.75
B022		56.86
B023		48.94

SITUATIE

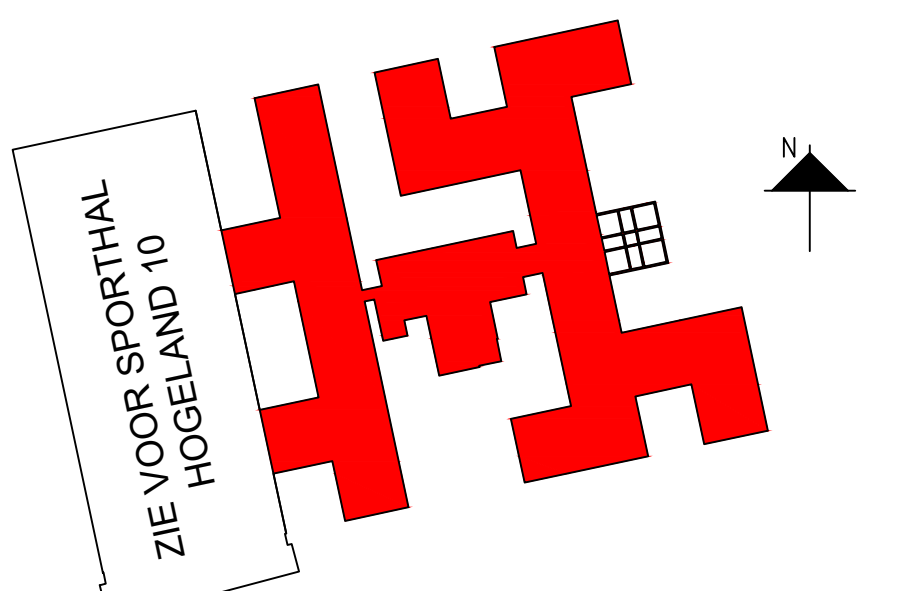

D	22-03-2022	BOUWKUNDIGE WIJZIGINGEN B EN D -VLEUGEL VERWERKT N.A.V. OPNAME JANETTA VIENKAMP (SOD/OION)
	Laatste wijzigingsdatum	Omschrijving

Objectnaam	: LANDSTEDE ZWOLLE RECHTERLAND 1 TE ZWOLLE	Opdr.gever	: LANDSTEDE
		Proj.nr.	:
		Datum	: 26-03-2008
Onderwerp	: BOUWKUNDIGE PLATTEGROND BEGANE GROND	Tekenaar	: PST / DION
		Gezien	:
		Schaal	: 1:200