ZIE VOOR SPORTHAL HOGELAND 10

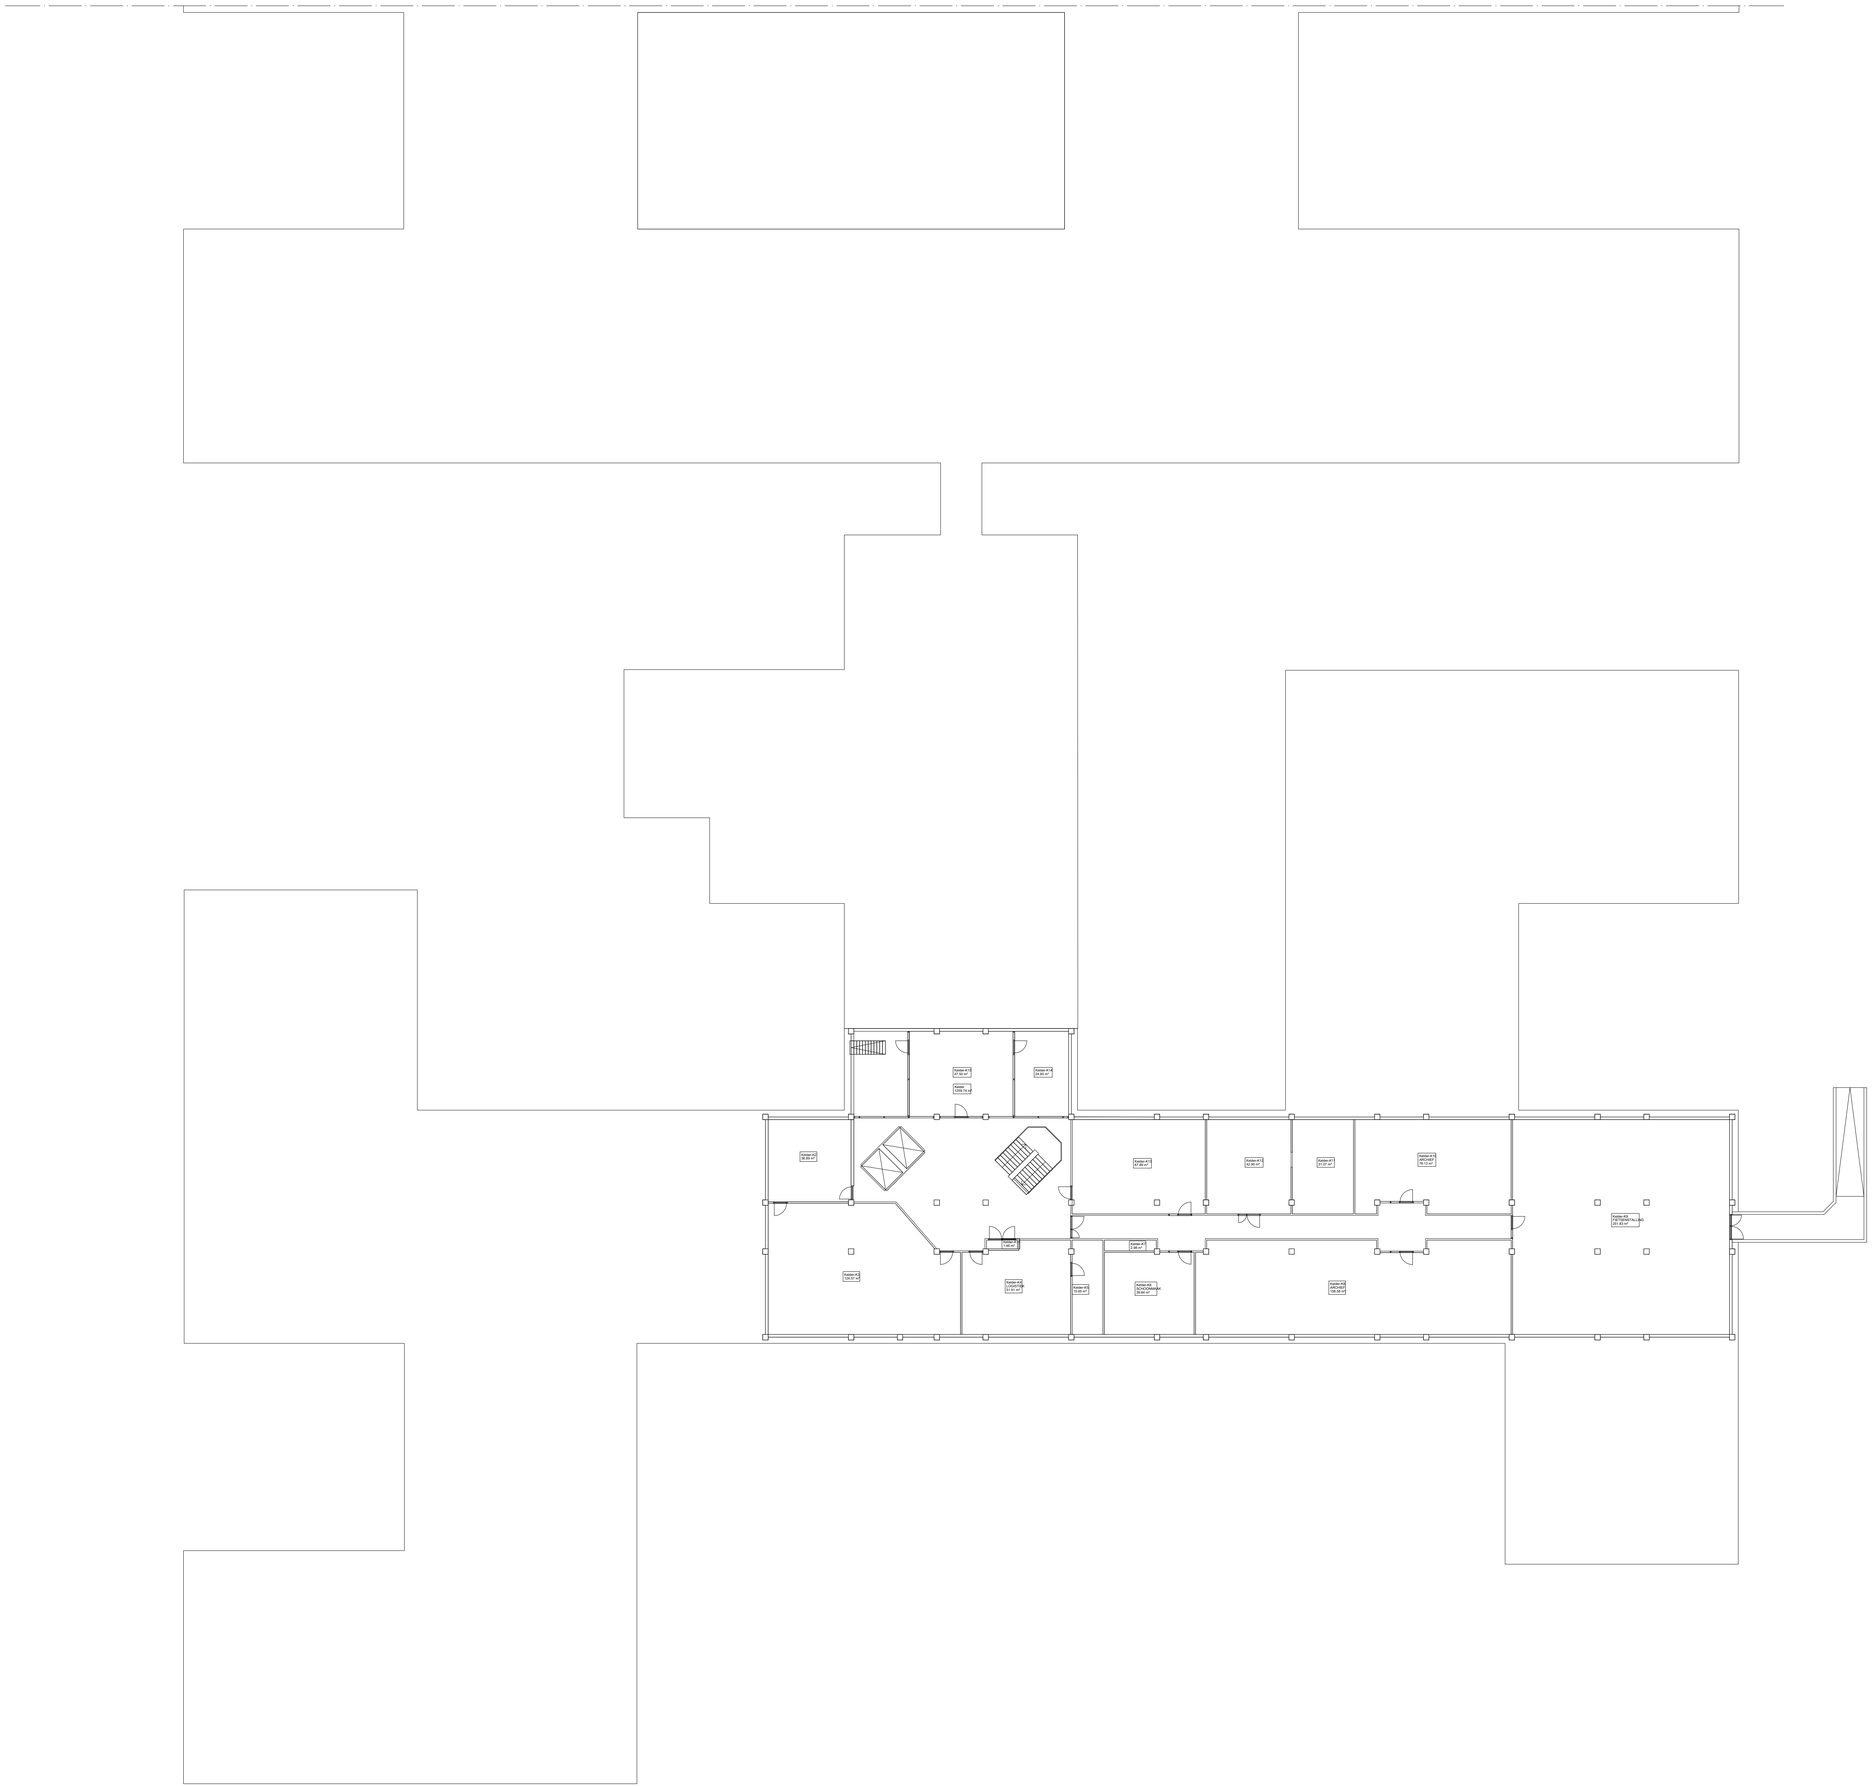

ZIE VOOR SPORTHAL HOGELAND 10

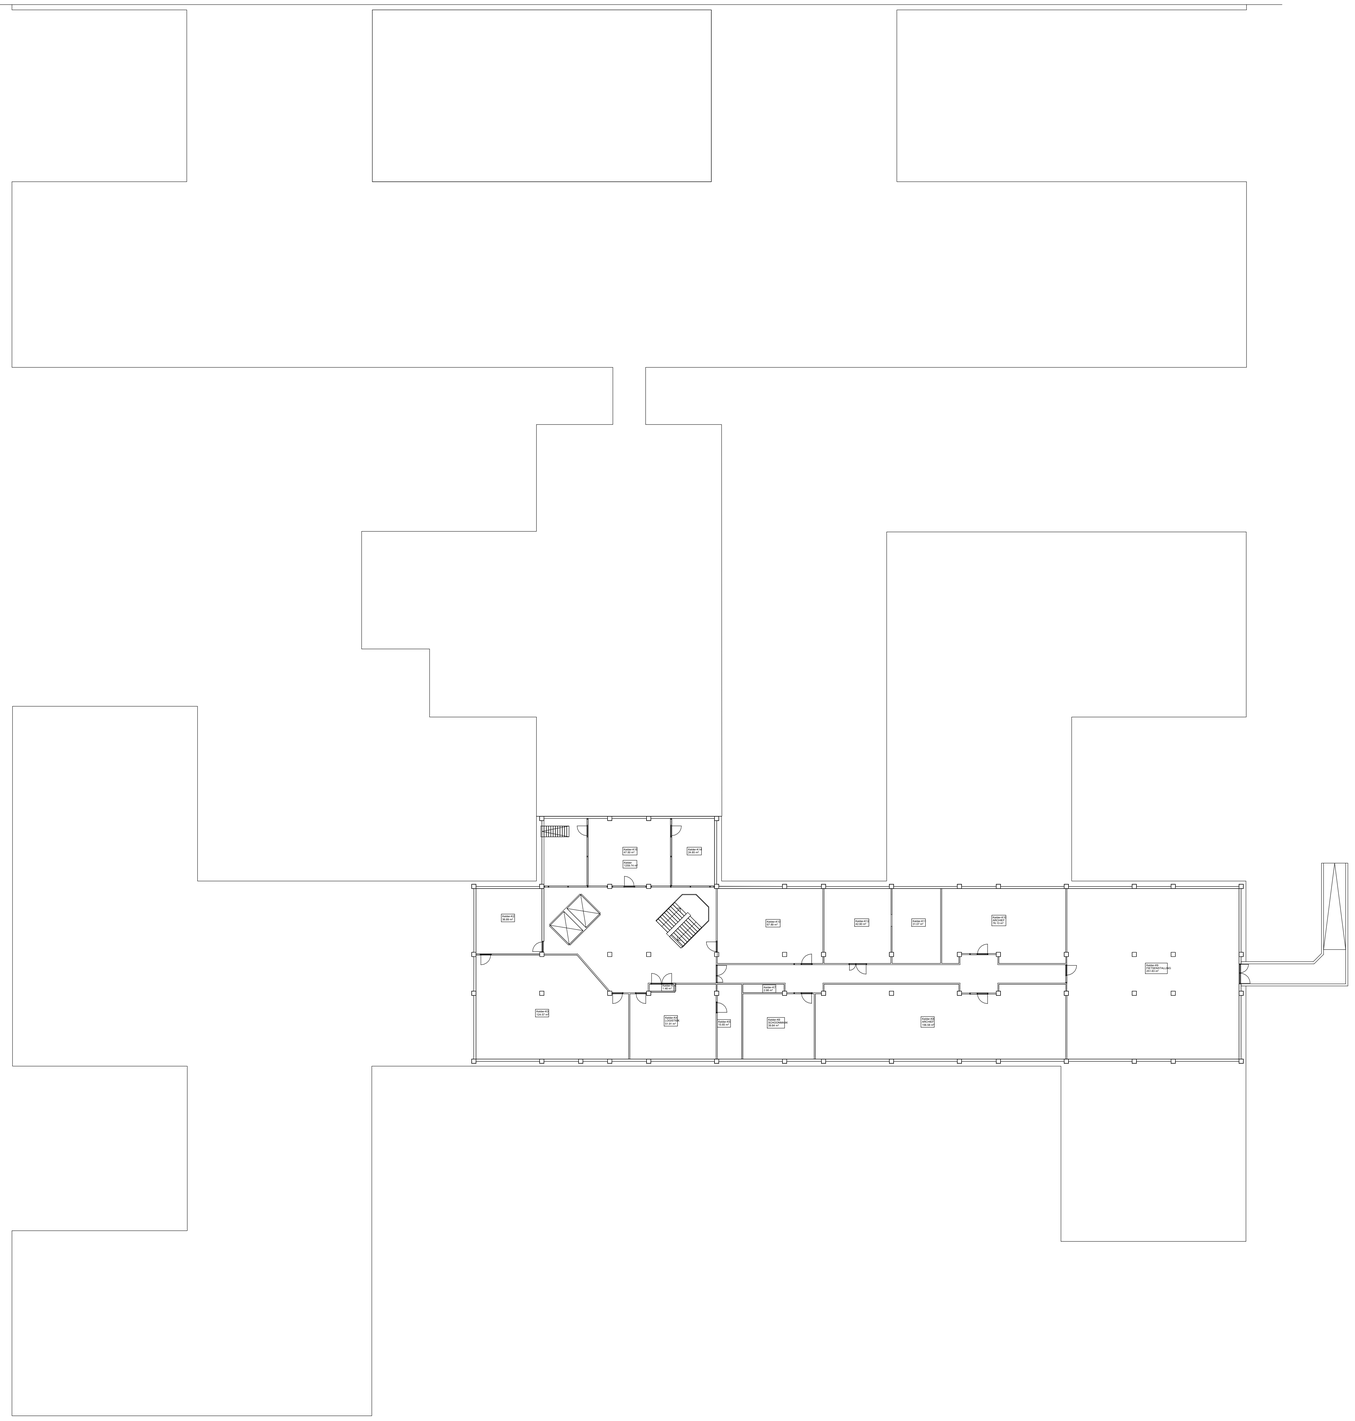

N

SCHAAL 0 2 5 10 15 20m.

RUIMTENR.	OMSCHRIJVING	NETTO OPP. (m2)
Kelder-K2		36.89
Kelder-K3		124.57
Kelder-K4	LOGISTIEK	51.91
Kelder-K5		15.65
Kelder-K6	SCHOONMAAK	39.84
Kelder-K7		2.98
Kelder-K8	ARCHIEF	156.58
Kelder-K9	FIETSENSTALLING	251.83
Kelder-K10	ARCHIEF	76.13
Kelder-K11		31.07
Kelder-K12		42.90
Kelder-K13		67.89
Kelder-K14		24.85
Kelder-K15		47.50
Kelder-K16		1.46

SITUATIE

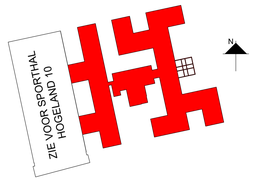

B	29-06-2015	BOUWKUNDIGE WIJZIGINGEN VERWERKT N.A.V. OPNAME (JKA/DION)
	Laatste wijzigingsdatum	Omschrijving

Objectnaam : LANDSTEDE ZWOLLE
RECHTERLAND 1 TE ZWOLLE

Onderwerp : BOUWKUNDIGE PLATTEGROND
KELDER

Opdr.gever	: LANDSTEDE
Proj.nr.	:
Datum	: 26-03-2008
Tekenaar	: PST / DION
Gezien	:
Schaal	: 1:200
Objectcode	: 797-ZWL-I00-S0_
Tekening nummer	BG-001
Formaat	A0

Dion B.V.
Bruchterweg 88
7772 BJ
Hardenberg
0523-288569
E-mail tekeningbeheer@dion.nl
Internet www.dion.nl
Munsterstraat 20
7418 EV
Deventer
0570-665535

Deze tekening is eigendom van Dion B.V.
Gehele of gedeeltelijke reproductie of openbaarmaking zonder onze schriftelijke toestemming niet geoorloofd. Alle rechten voorbehouden aan Dion B.V.

File: 797-ZWL-I00-S0_BG-001

Auteursrecht voorbehouden volgens de wet