


 

Legenda

Beheer Eneco, Erosiekulen Windturbines

Werkzaamheden:

- Erosiekulen vullen in straal van 25 meter rond windturbine
- Verwijderen van vogelkarkassen in straal van 100 meter rond Windturbine

Beheer Eneco, Duinovergangen

Werkzaamheden:

- Onderhoud aan permanente antistuiwmaatregelen (helmgras en volledige lengte van schapenhekken) tot de grens van 5 meter buiten rand verharding duinovergang en tot de verhardingsgrens aan duinzijde van het bestaande fietspad.
- Onderhoud aan alle bestaande verkeerstechnische voorzieningen in relatie tot het windpark zoals bebording/belijning/afsluithekken etc.

Beheer Eneco, Opruimen vogelkarkassen

Werkzaamheden:

- Terpen opruimen van vogelkarkassen tot 100 meter buiten de terpen
- Zachte zeeoevering Verwijderen van vogelkarkassen in straal van 100 meter rond Windturbine

Beheer Eneco, HZ Terpen windturbines

Werkzaamheden:

- Binnen de hekwerken gras onderhouden
- Onderhoud aan de overgangen van terpen inclusief trappen en goten
- Schoonmaakwerk op de terpen

t.b.v. Duinovergan 2 en 4:

- Onderhoud aan permanente antistuiwmaatregelen (helmgras en volledige lengte van schapenhekken) tot de grens van 5 meter buiten rand verharding duinovergang en tot de verhardingsgrens aan duinzijde van het bestaande fietspad.
- Onderhoud aan alle bestaande verkeerstechnische voorzieningen in relatie tot het windpark zoals bebording/belijning/afsluithekken etc.

t.b.v. Windturbine:

- Erosiekulen vullen in straal van 25 meter rond windturbine
- Verwijderen van vogelkarkassen in straal van 100 meter rond Windturbine


t.b.v. Terpen en omgeving:

- Binnen de hekwerken gras onderhouden
- Onderhoud aan de overgangen van terpen inclusief trappen en goten
- Schoonmaakwerk op de terpen en opruimen van vogelkarkassen tot 100 meter buiten de terpen





Overzichtskaart
Schaal 1:75.000

1.1	Eerste algemene	TBC	2016	2016	2016	2016
opdrachtgever	Eneco Wind B.V.	opdrachtgever	Eneco Wind B.V.	opdrachtgever	Eneco Wind B.V.	opdrachtgever
project	Windpark Maasvlakte 2	project	Windpark Maasvlakte 2	project	Windpark Maasvlakte 2	project
opdrachtgever	Situatietekening Overzicht Beheergrenzen Eneco Exploitatiefase	opdrachtgever	Situatietekening Overzicht Beheergrenzen Eneco Exploitatiefase	opdrachtgever	Situatietekening Overzicht Beheergrenzen Eneco Exploitatiefase	opdrachtgever
documentatie	CONCEPT	documentatie	CONCEPT	documentatie	CONCEPT	documentatie
formaat	A0	schaal	1:5000	formaat	A0	schaal
blad	1	van	1	blad	1	van
BG8875-RHD-ZZ-XX-DR-C-0107						29

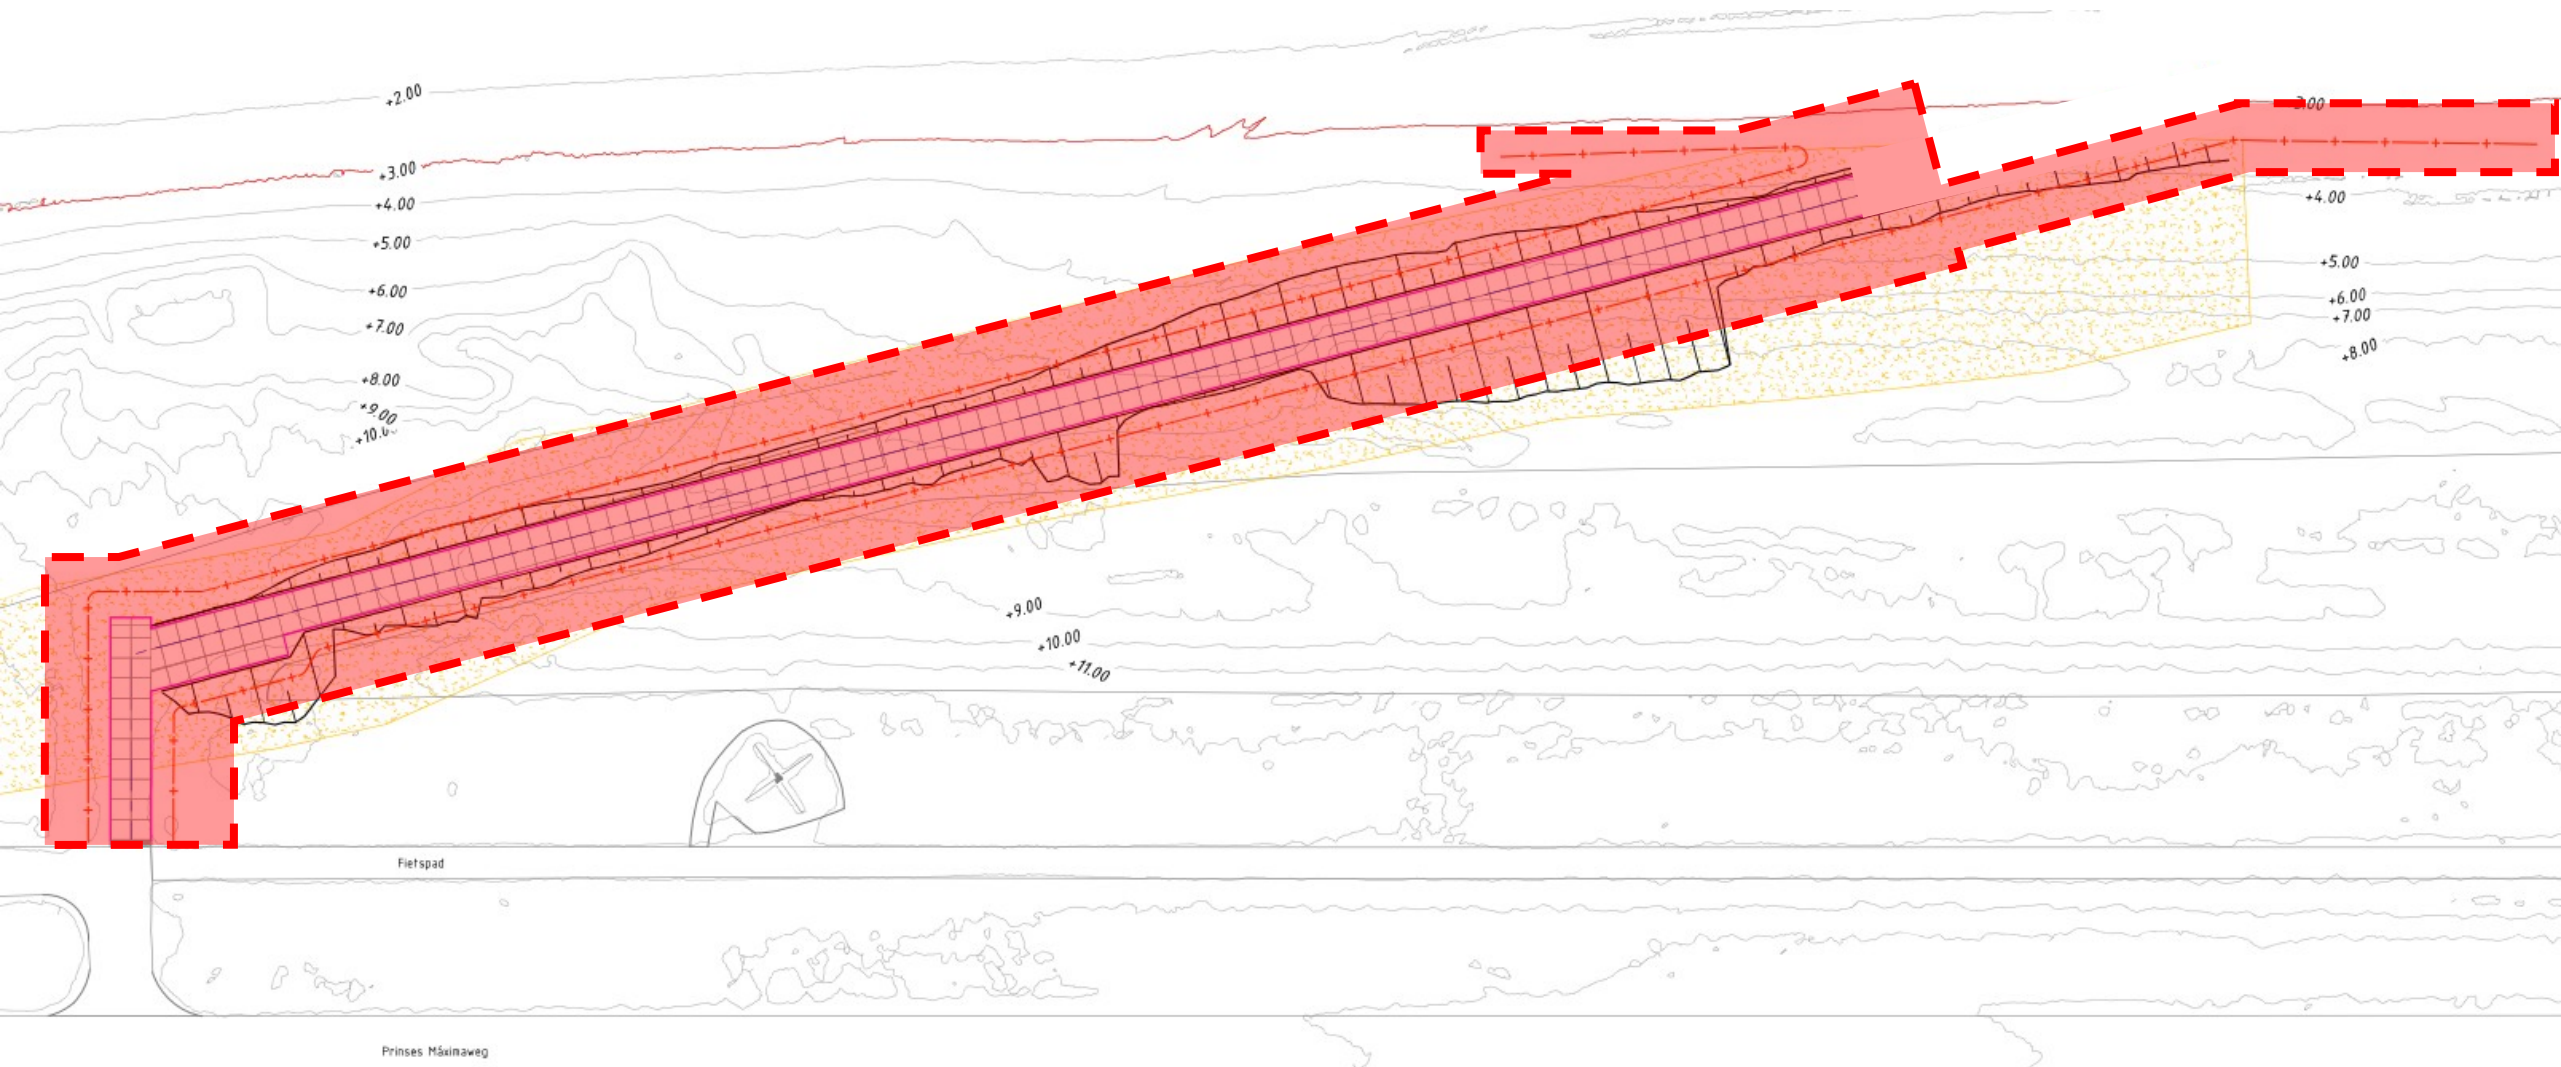

-- Beheergrens Eneco

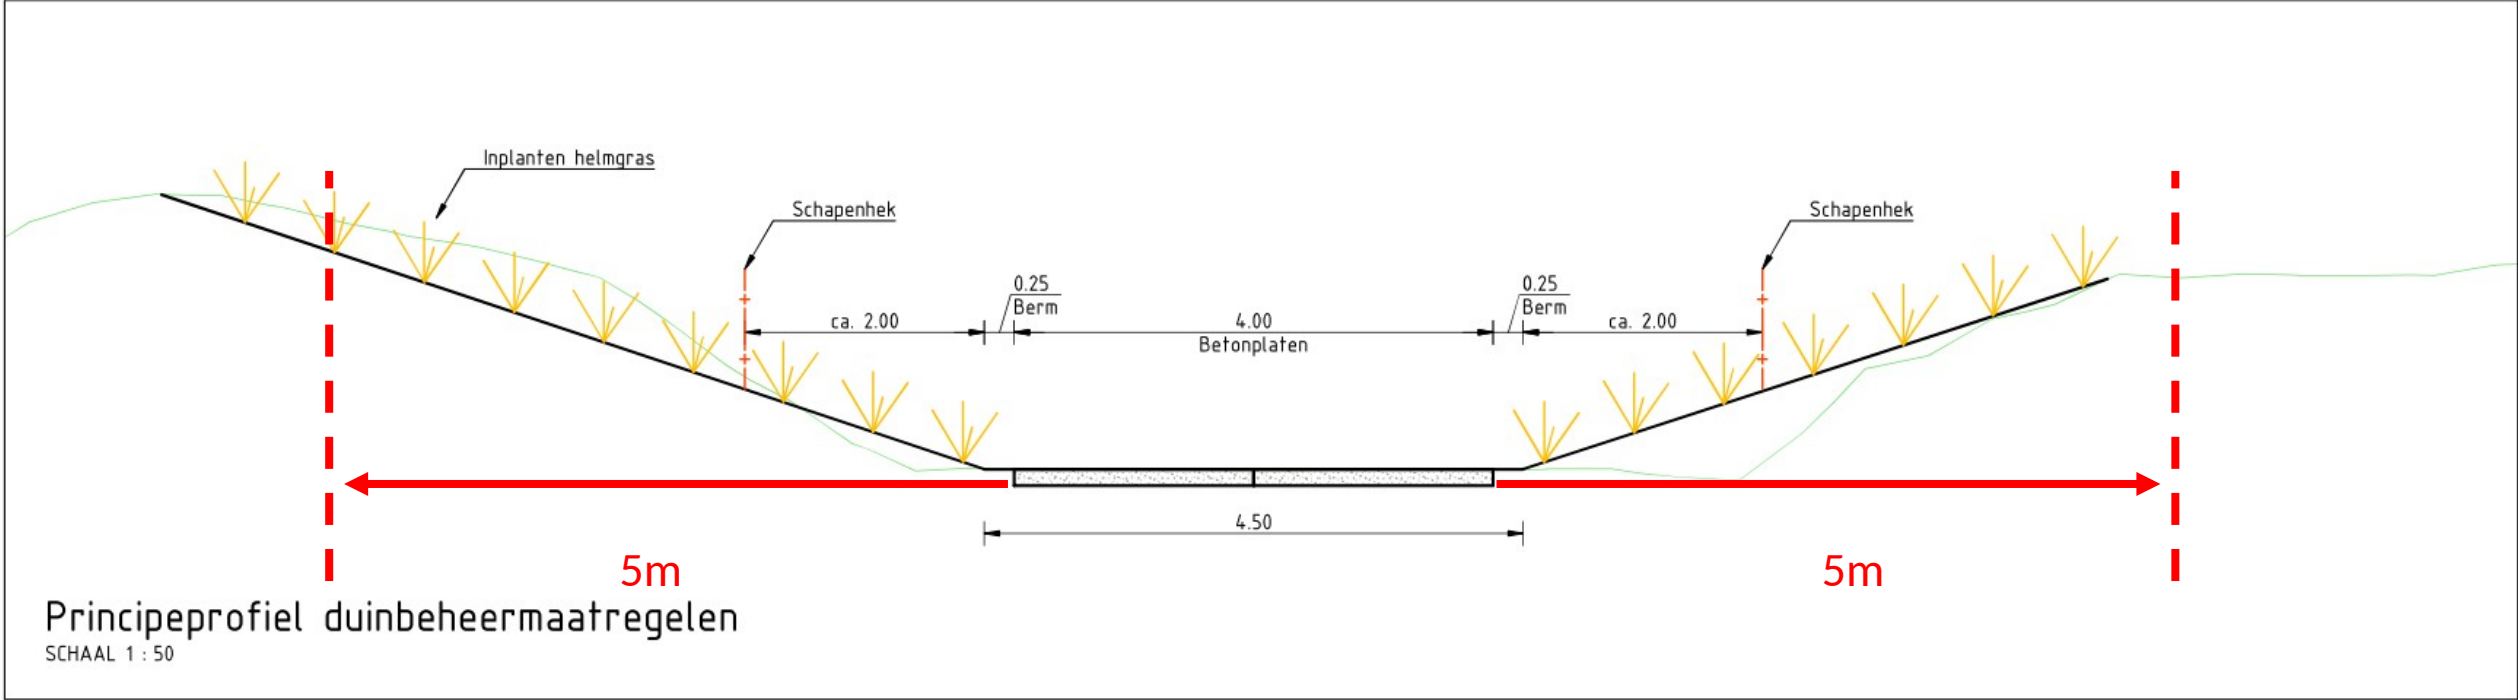

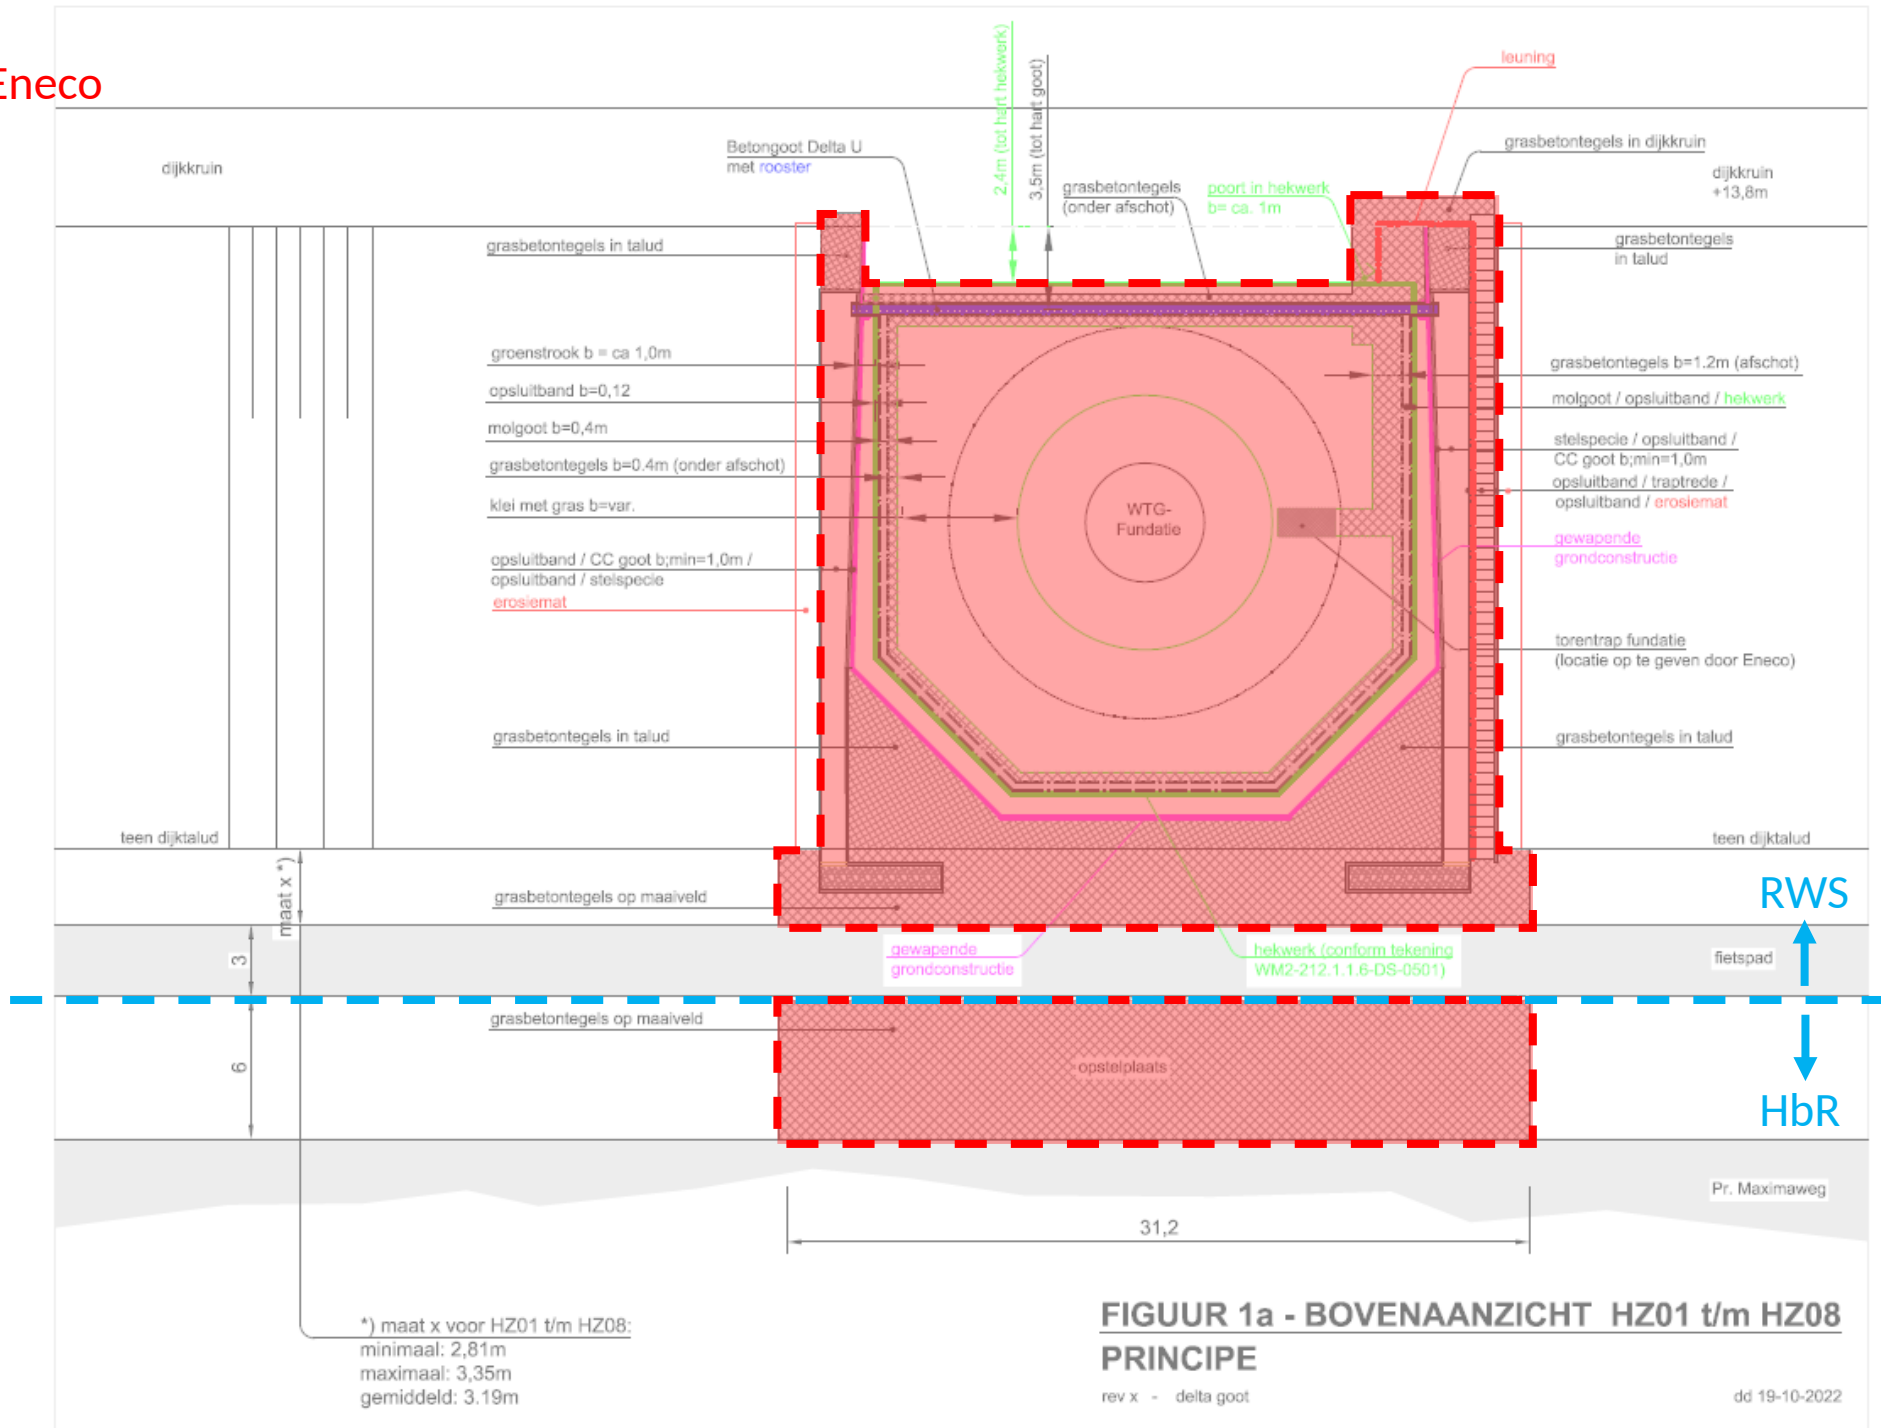



(opmerking: molgoot bij HZ10 langs delta-goot niet getekend)

dd 17-10-2022