
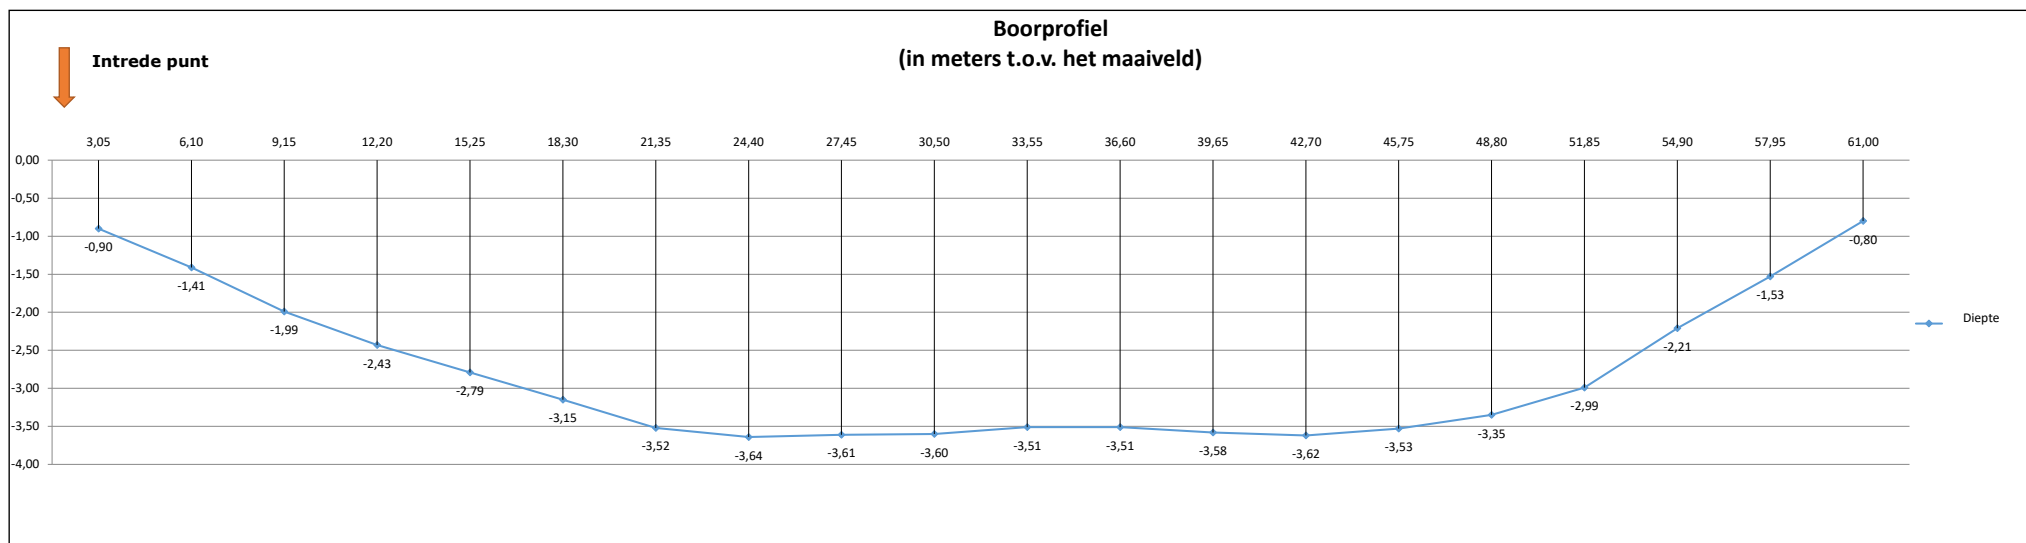


In-, uitredepunt en XY gegevens zie AS-build!

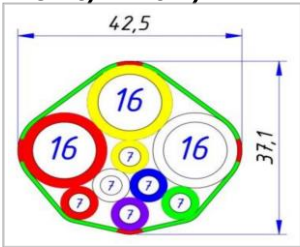

(Optioneel 3e extra buis) 3x16/12 + 6x7/4 DB  Geen Geen (Optioneel 2e extra buis)	Mabib	Adres (bij benadering):	
		Uitwijksestraat 7 naar 10	
	Goudstraat 32 • 2718 RC Zoetermeer Tel.: +31 (0)70 399 93 66 • Fax: +31 (0)70 307 00 84 Email: info@euronetinfratechniek.nl		
	Dwarsprofiel gestuurde boring		AP Gebied
EVP Gebied			02-03
Boornummer			4201
Datum boring			19-10-2018
Lengte boring:	61 meter	Plaatsnaam	UITWIJK
		Type boring	3x16+6x7
		Tekeningnummer	UITWIJK-01-EVP02-03-4201