



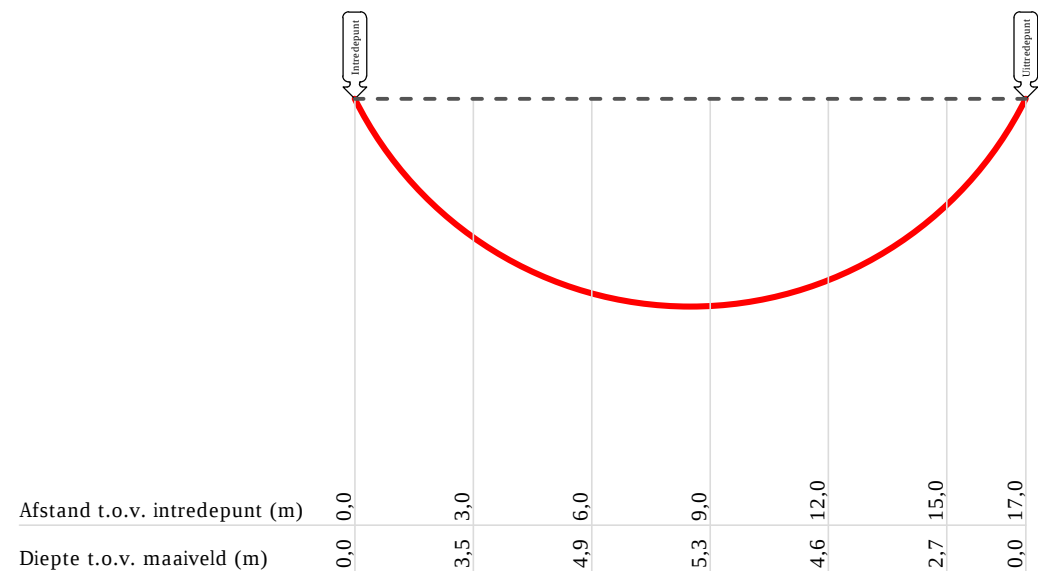

|                   |  |   |            |
|-------------------|--|---|------------|
| As- Built         |  | <b>Opmerkingen</b><br>Het getekende maaiveld is fictief.<br>- De radius van de bogen kunnen door optredende trekkrachten geleidelijk groter worden. |            |
| Contactpersoon:   |  | dhr.   |            |
| Standaardboog:    |  | 19   |            |
| Lengte:           |  | Lengte materiaal:   | 17,0 m     |
| Lengte materiaal: |  | Datum:   | 23,0 m     |
| Datum:            |  | Ploeg:   | 09-11-2018 |
| Ploeg:            |  | Formaat:   | BZ2        |
| Formaat:          |  | Tekeningnummer:   | A4         |
| Tekeningnummer:   |  | RBZ2018-0822   |            |

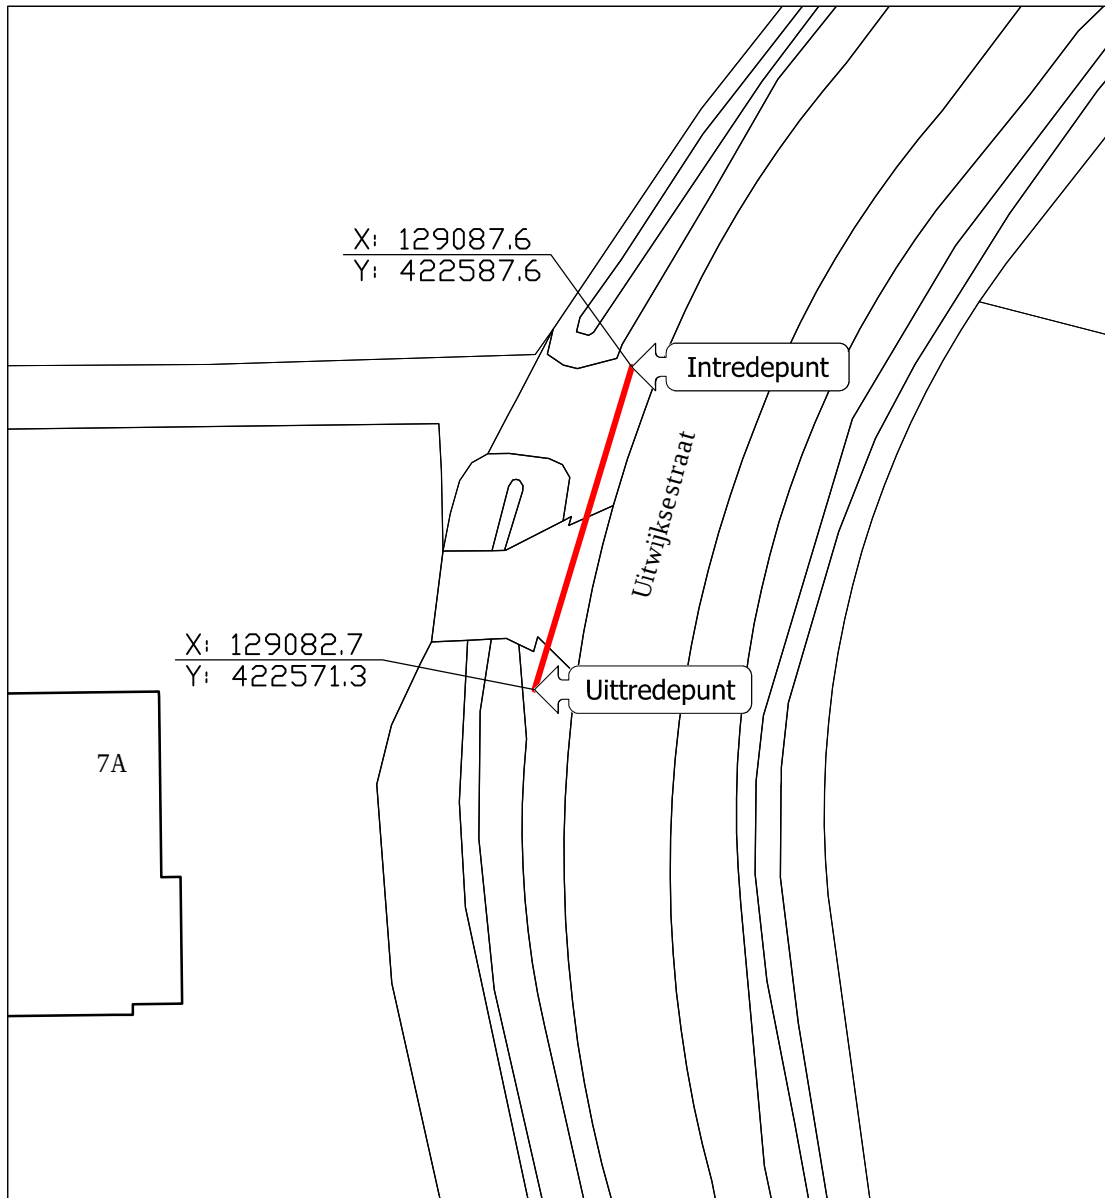

**P** De Liesbosch 33, 3439LB, Nieuwegein  
**T** 030 - 606 33 62  
**E** info@verbreebv.nl  
**W** www.verbreebv.nl

|                |                    |                      |                 |                   |              |
|----------------|--------------------|----------------------|-----------------|-------------------|--------------|
| Opdrachtgever: | Van Gelder         |                      | Contactpersoon: | dhr.              |              |
| Projectnummer: | -                  |                      | Standaardboog:  | 19                |              |
| Omschrijving:  | Boogzinker         |                      |                 | Lengte:           | 17,0 m       |
| Materiaal:     | combi              |                      |                 | Lengte materiaal: | 23,0 m       |
| Adres:         | Uitwijksestraat 7A |                      |                 | Datum:            | 09-11-2018   |
| Plaats:        | Uitwijk            |                      |                 | Ploeg:            | BZ2          |
| Getekend:      | FP                 | Schaal dwarsprofiel: | 1:200           | Formaat:          | A4           |
| Datum:         | 12-11-2018         | Schaal topografie:   | 1:400           | Tekeningnummer:   | RBZ2018-0822 |