
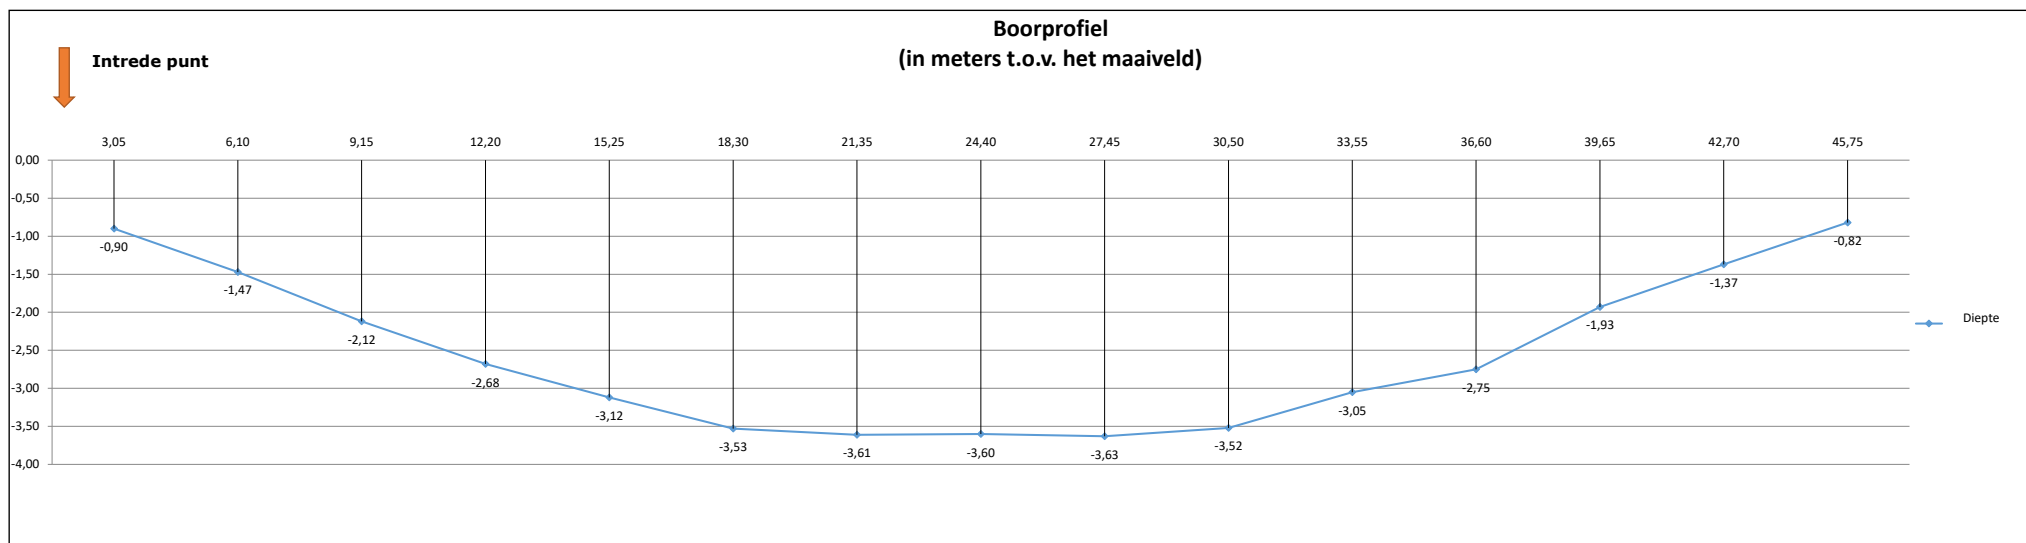


In-, uitredepunt en XY gegevens zie AS-build!

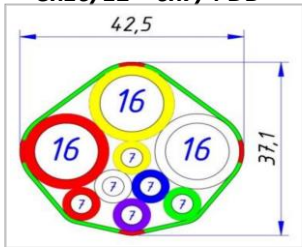

|   |   |                     |                                    |                                     |
|---|---|---------------------|------------------------------------|-------------------------------------|
| <div>(Optioneel 3e extra buis)</div> <div>3x16/12 + 6x7/4 DB</div> <div></div> | <div>Mabib</div>   |                     | <div>Adres (bij benadering):</div> |                                     |
|   |   |                     | <div>Rijswijksesteeg 9</div>       |                                     |
|   |   |                     |                                    |                                     |
|   | <div><div></div><div>Goudstraat 32 • 2718 RC Zoetermeer<br/>Tel.: +31 (0)70 399 93 66 • Fax: +31 (0)70 307 00 84 Email: info@euronetinfratechniek.nl</div></div> |                     |                                    |                                     |
|   | <div>Dwarsprofiel gestuurde boring</div>   |                     | <div>AP Gebied</div>               | <div>UITWIJK-01</div>               |
| <div>EVP Gebied</div>   |   |                     | <div>02-04</div>                   |                                     |
| <div>Boornummer</div>   |   |                     | <div>4302</div>                    |                                     |
| <div>Datum boring</div>   |   |                     | <div>22-10-2018</div>              |                                     |
| <div>Lengte boring:</div>   |   | <div>44 meter</div> | <div>Plaatsnaam</div>              | <div>UITWIJK</div>                  |
|   |   |                     | <div>Type boring</div>             | <div>3x16+6x7</div>                 |
|   |   |                     | <div>Tekeningnummer</div>          | <div>UITWIJK-01-EVP02-04-4302</div> |

|                 |                                                      |
|-----------------|------------------------------------------------------|
| <div>Geen</div> | <div>Geen</div> <div>(Optioneel 2e extra buis)</div> |
|-----------------|------------------------------------------------------|