



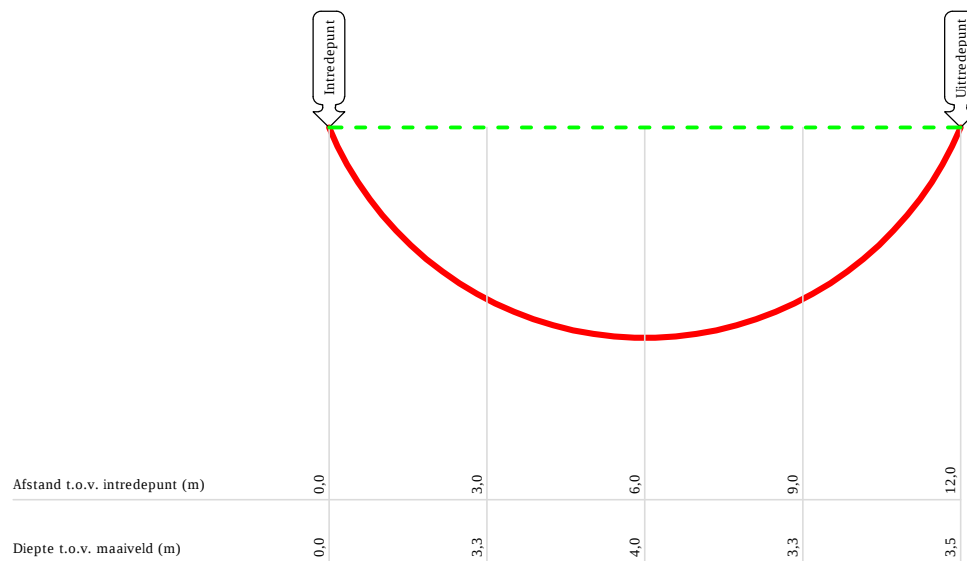

As- Built		Opmerkingen Het getekende maaiveld is fictief. - De radius van de bogen kunnen door optredende trekkrachten geleidelijk groter worden.	
Contactpersoon:		dhr.	
Standaardboog:		13	
Lengte:		Lengte:	12,0 m
Lengte materiaal:		Lengte materiaal:	17,0 m
Datum:		Datum:	04-12-2018
Ploeg:		Ploeg:	BZ2
Formaat:		Formaat:	A4
Tekeningnummer:		Tekeningnummer:	RBZ2018-0902

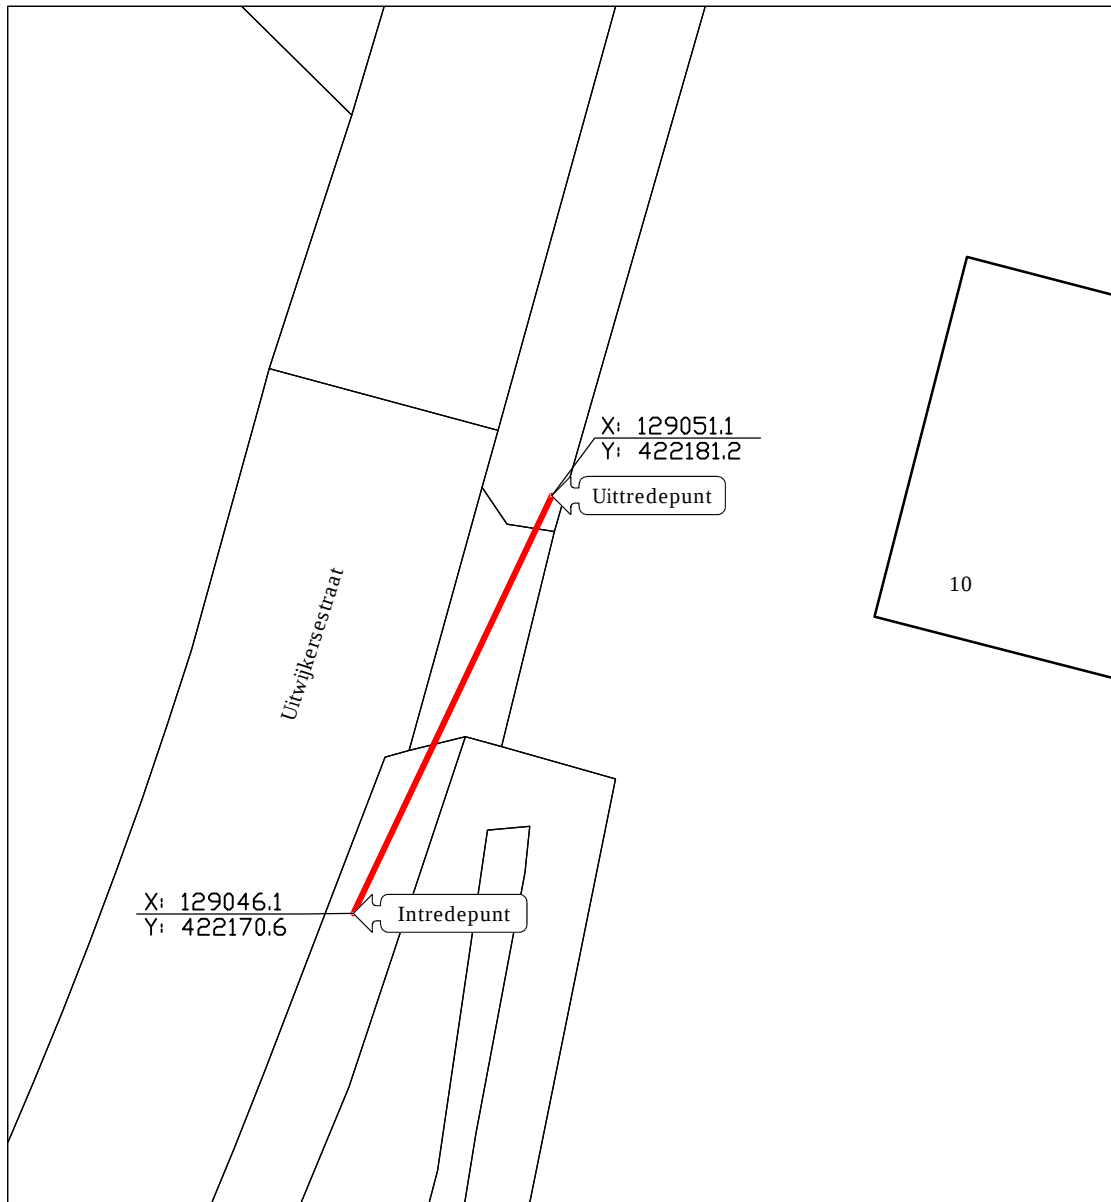

P De Liesbosch 33, 3439LB, Nieuwegein
T 030 - 606 33 62
E info@verbreebv.nl
W www.verbreebv.nl

Opdrachtgever:	Van Gelder		Contactpersoon:	dhr.	
Projectnummer:	-		Standaardboog:	13	
Omschrijving:	Boogzinker			Lengte:	12,0 m
Materiaal:	1x PE100 Ø 32 mm			Lengte materiaal:	17,0 m
Adres:	Uitwijksestraat			Datum:	04-12-2018
Plaats:	Uitwijk			Ploeg:	BZ2
Getekend:	FP	Schaal dwarsprofiel:	1:150	Formaat:	A4
Datum:	05-12-2018	Schaal topografie:	1:200	Tekeningnummer:	RBZ2018-0902