



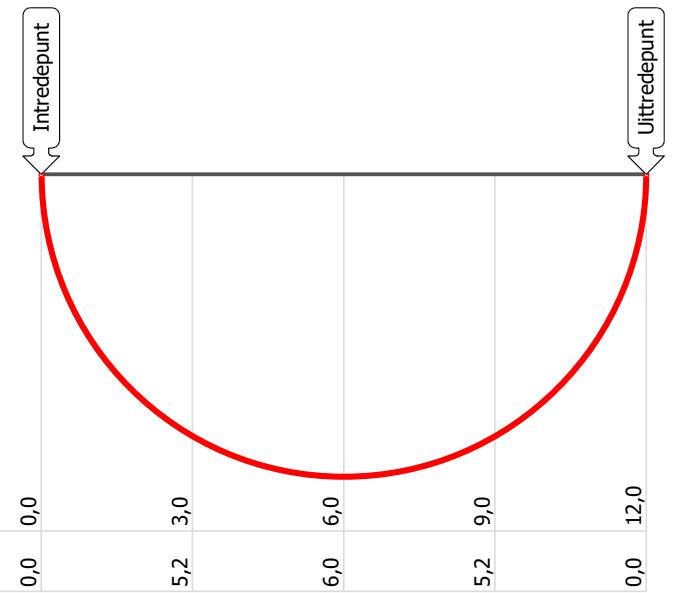

As- Built		Opmerkingen Het getekende maaiveld is fictief. - De radius van de bogen kunnen door optredende trekkrachten geleidelijk groter worden.	
Contactpersoon:		dhr.	
Standaardboog:		12	
Lengte:		12,0 m	
Lengte materiaal:		18,0 m	
Datum:		07-03-2019	
Ploeg:		BZ1	
Formaat:		A4	
Tekeningnummer:		RBZ2019-0242	

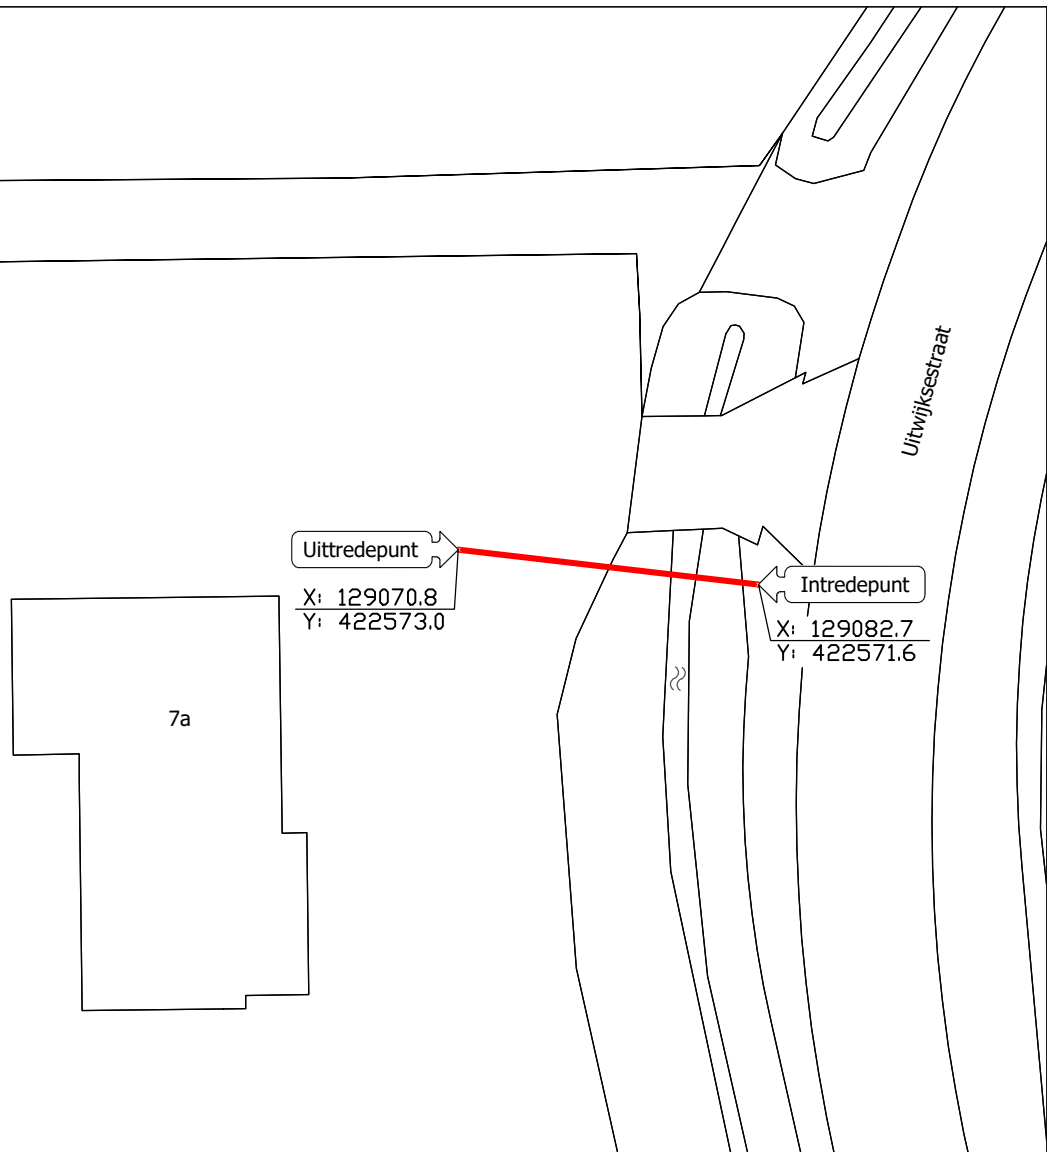

P De Liesbosch 33, 3439LB, Nieuwegein
T 030 - 606 33 62
E info@verbreebv.nl
W www.verbreebv.nl

Opdrachtgever:		Van Gelder	
Projectnummer:		-	
Omschrijving:		Boogzinker	
Materiaal:		1x PE100 Ø 50mm SDR 17	
Adres:		Uitwijksestraat 7a	
Plaats:		Uitwijk	
Getekend:		NM	Schaal dwarsprofiel: 1:150
Datum:		08-03-2019	Schaal topografie: 1:300