



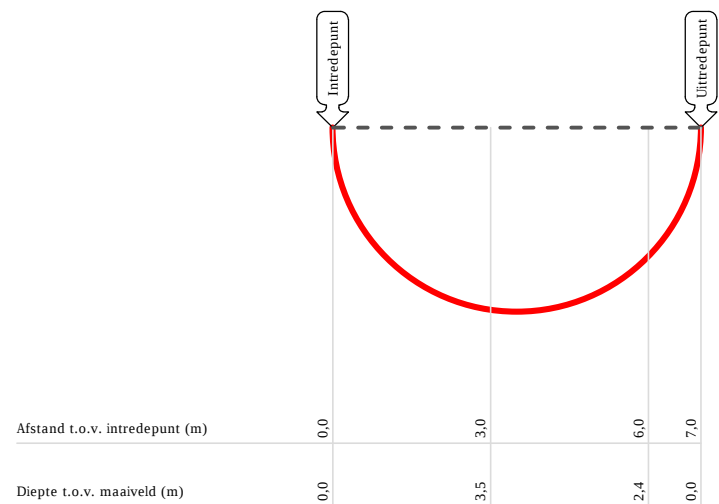

As- Built	Opmerkingen		
	Het getekende maaiveld is fictief. - De radius van de bogen kunnen door optredende trekkrachten geleidelijk groter worden.		
Contactpersoon:	dhr.		
Standaardboog:	7		
Lengte:	7,0 m		
Lengte materiaal:	12,0 m		
Datum:	09-11-2018		
Ploeg:	BZ2		
Formaat:	A4		
Tekeningnummer:	RBZ2018-0823		

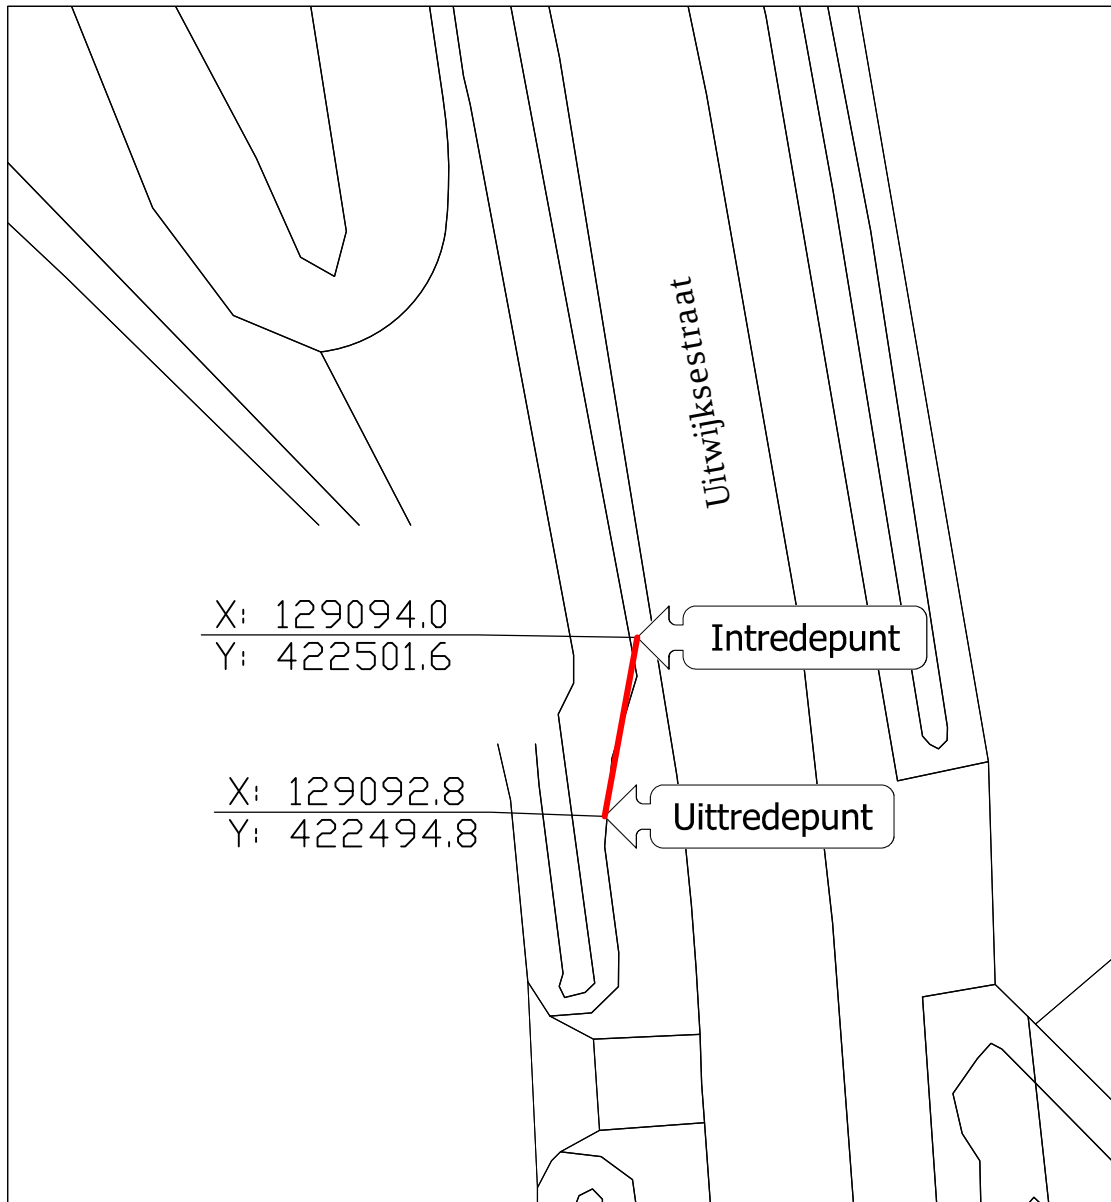

P De Liesbosch 33, 3439LB, Nieuwegein
T 030 - 606 33 62
E info@verbreebv.nl
W www.verbreebv.nl

Opdrachtgever:	Van Gelder			Contactpersoon:	dhr.		
Projectnummer:	-			Standaardboog:	7		
Omschrijving:	Boogzinker			Lengte:	7,0 m		
Materiaal:	combi			Lengte materiaal:	12,0 m		
Adres:	Uitwijksestraat 7A			Datum:	09-11-2018		
Plaats:	Uitwijk			Ploeg:	BZ2		
Getekend:	FP	Schaal dwarsprofiel:	1:150	Formaat:	A4		
Datum:	12-11-2018	Schaal topografie:	1:300	Tekeningnummer:	RBZ2018-0823		