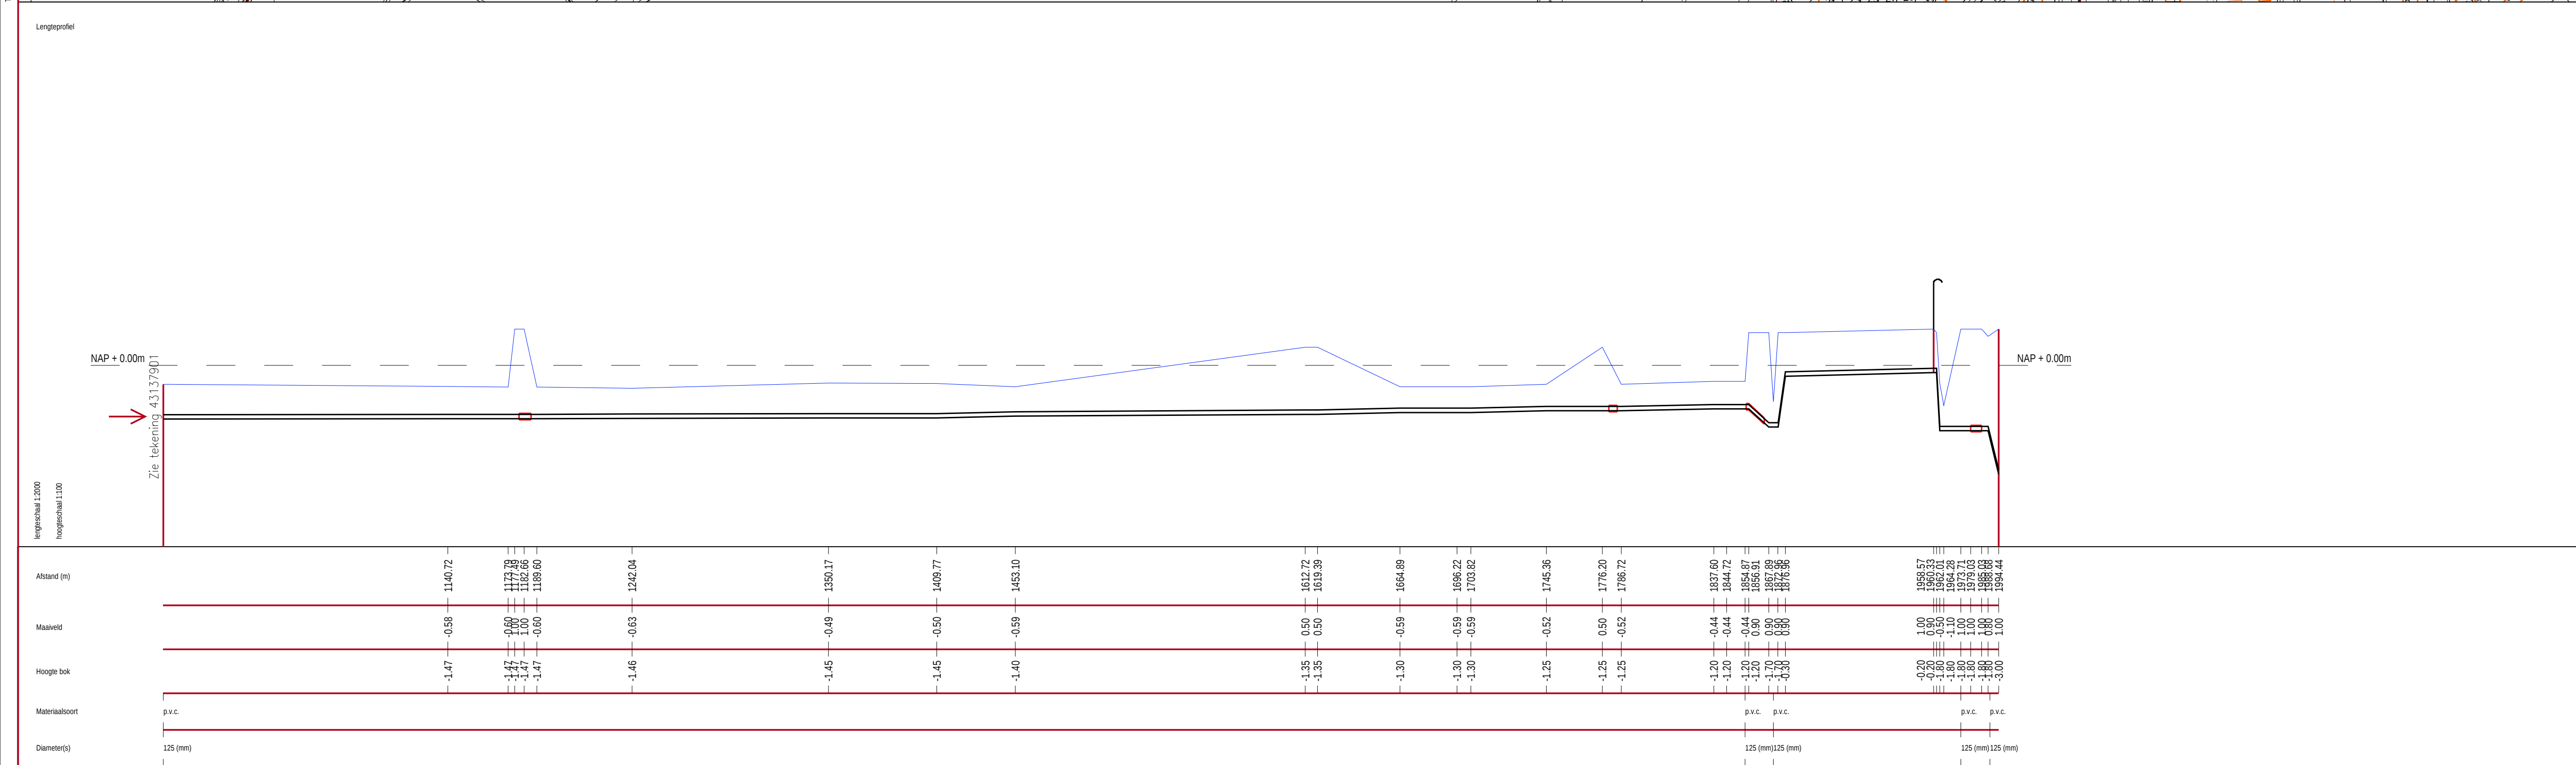
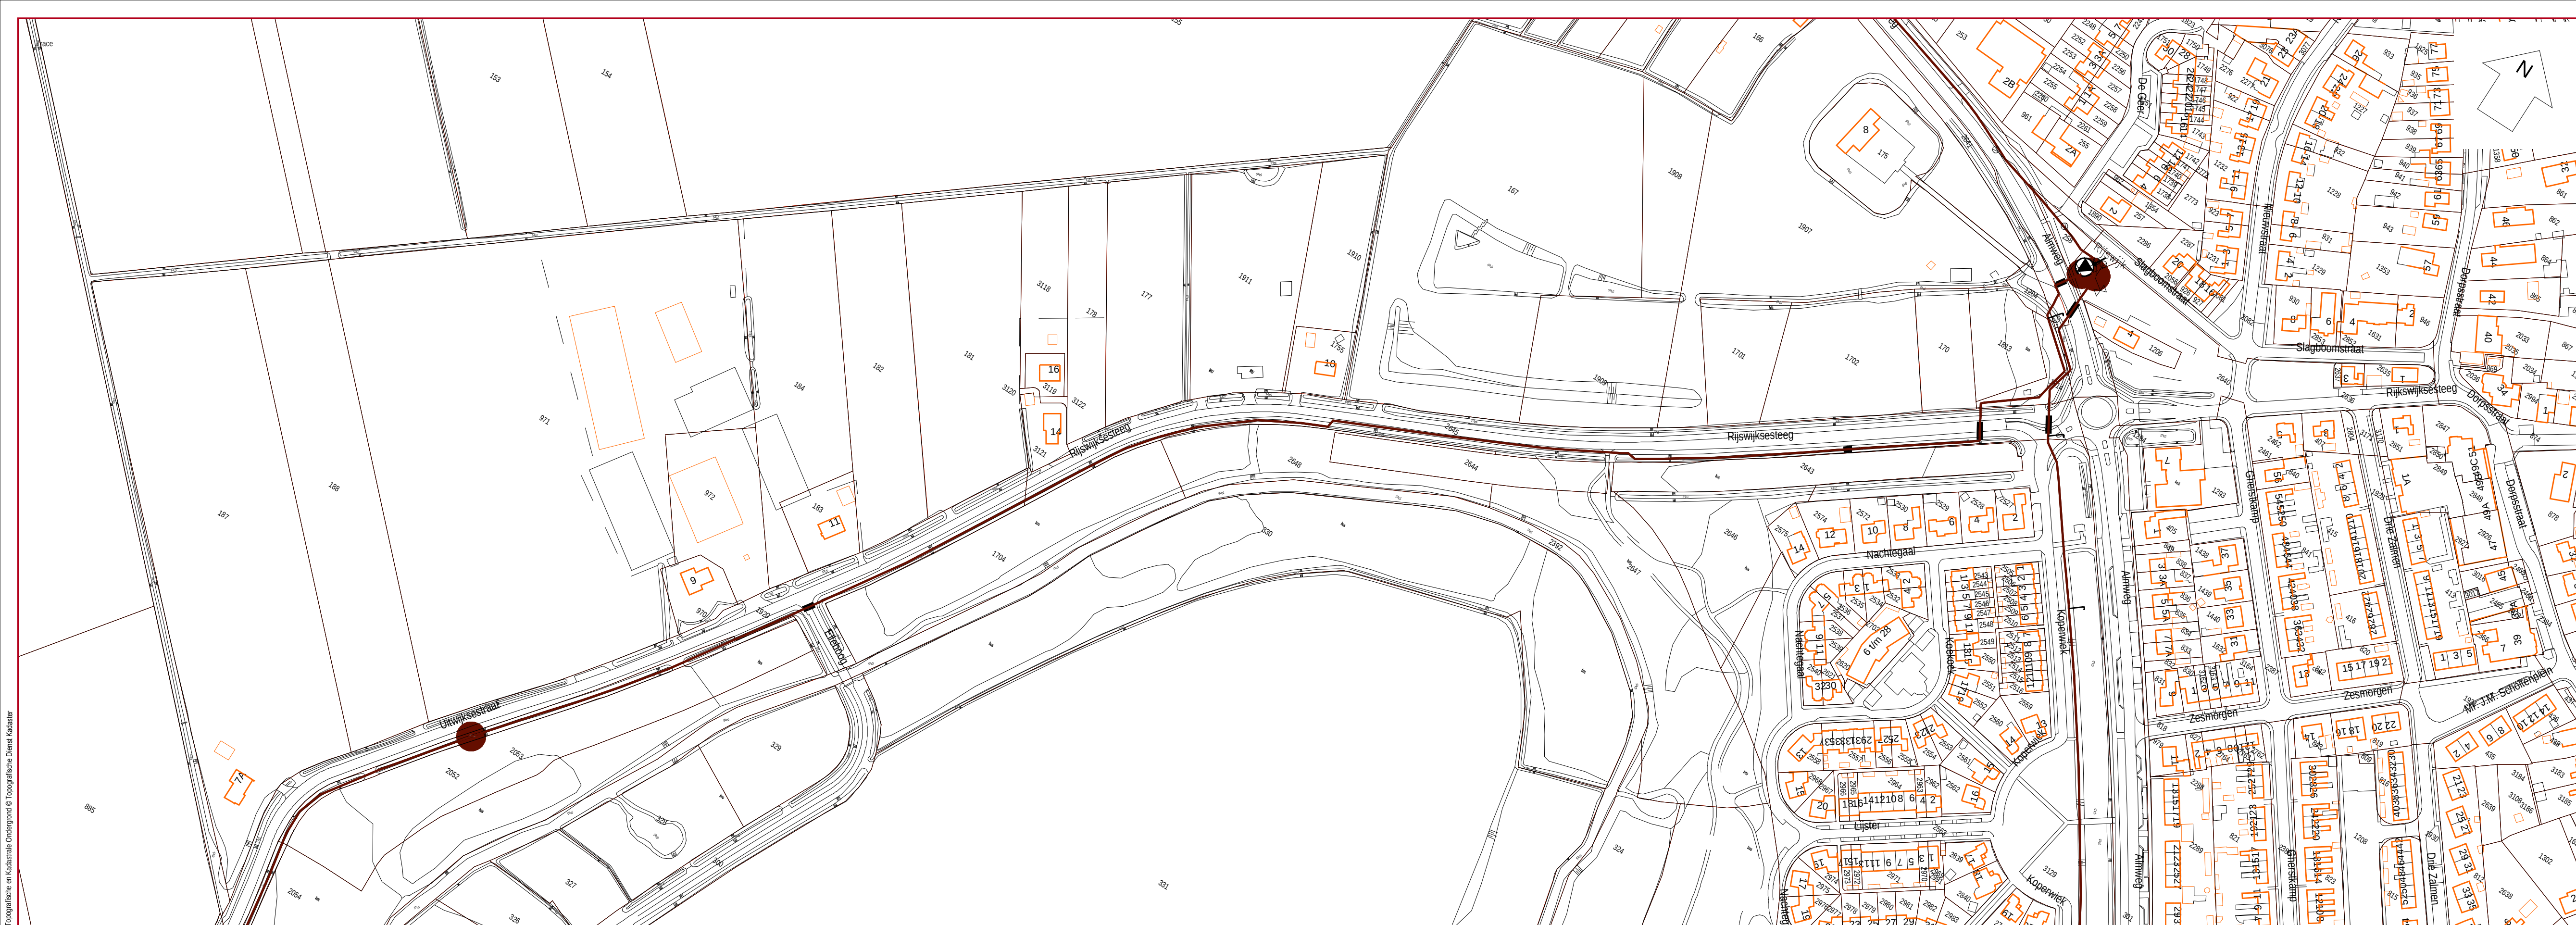


[illegible]

LEGENDA

	RWZI
	Afsluiter
	Gemaal
	Injectiepunt
	Knikpunt
	Mantelbuis, betonplaat, azobe-mat, antwoorddoek
	Materiaal/diameterovergang
	Ontluchtingspunt
	Transportleiding

WATERSCHAP RIVIERENLAND				
Stelsel Sleuwwijk Uitwijk - Rijswijk (4313_2)				
Waterschap Rivierenland 	schaal 1:2000		formaat WSRL_ROUTE_A1_stplot	tekening nr. 43137902
	GET. roel	10/11/2008	GEW.	2 v.d.2
	GEC.			WSRL Postbus 599 4006 AN TIEL
	GEZ.			