
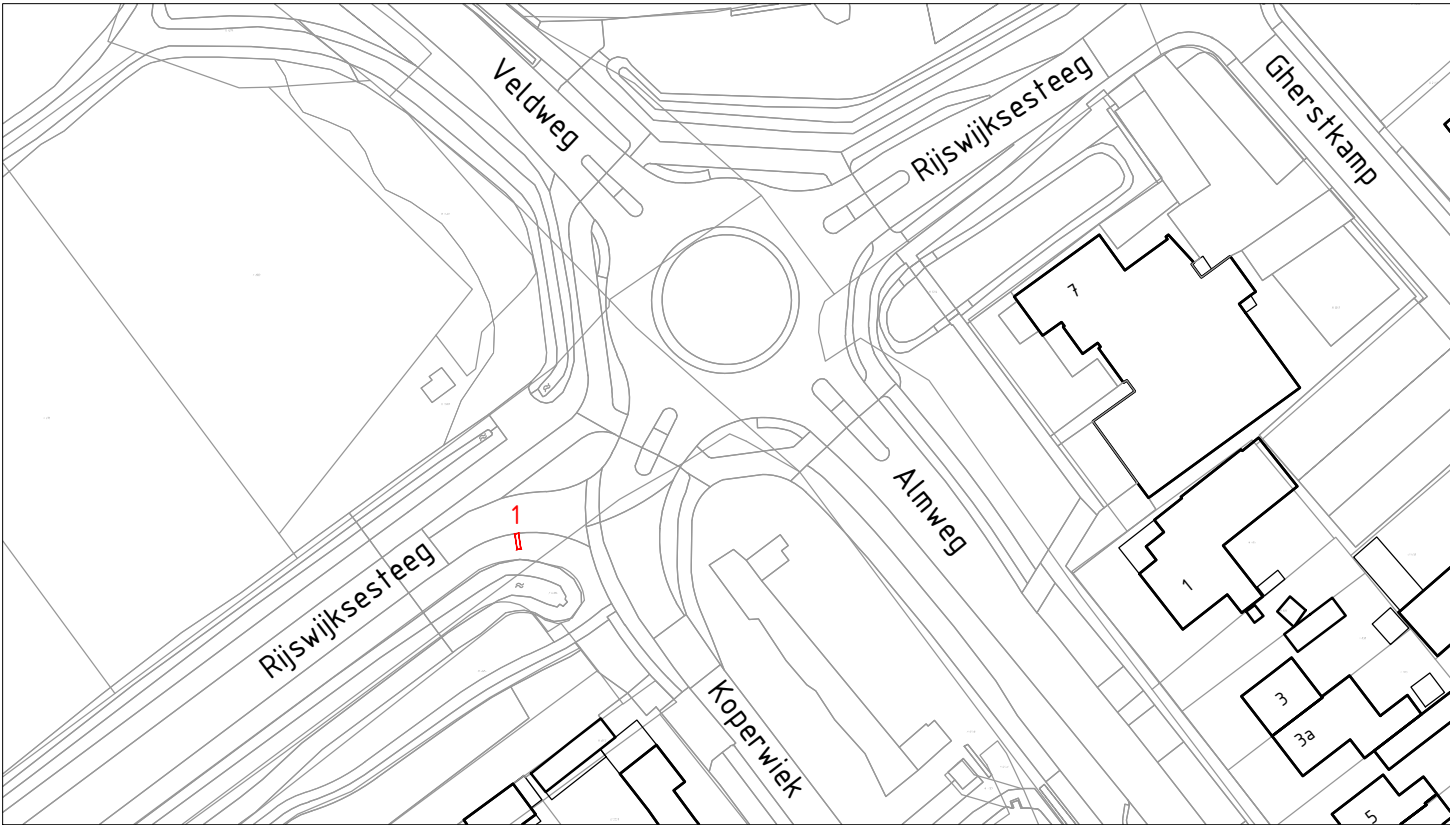


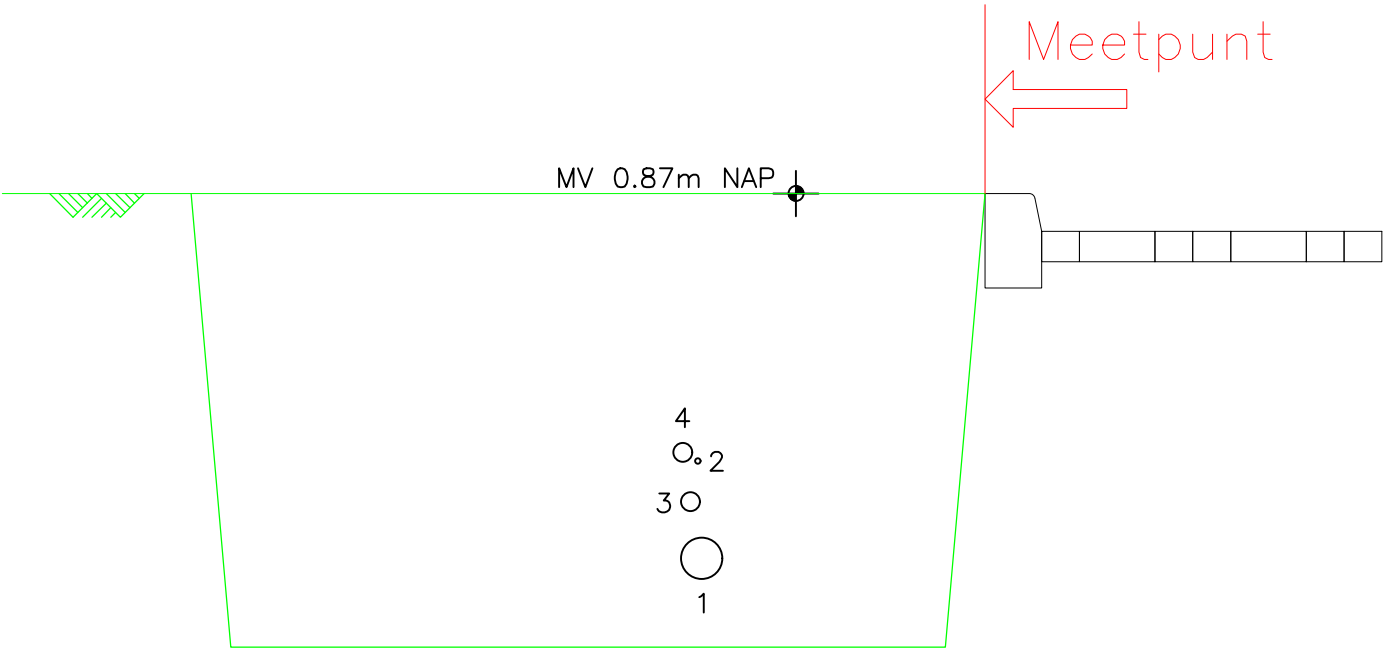

ID	Soort	Materiaal	Kleur	Diameter of breedte	Hoogte t.o.v. MV	Hoogte t.o.v. NAP	Afstand vanuit: achterkant band	
1	Gas	PVC	Geel	110 mm	0,91 m	-0,04 m	0,75 m	
2	Elektra	PVC	Zwart	15 mm	0,70 m	0,17 m	0,76 m	
3	Elektra	Staal	Zwart	50 mm	0,79 m	0,08 m	0,78 m	
4	Elektra	PVC	Zwart	50 mm	0,66 m	0,21 m	0,80 m	

Opdrachtgever:
Gemeente Altena
Opzoeken kabels en leidingen Rijswijksesteeg en Uitwijksestraat te Rijswijk
Proefsleuf 1

Projectnr: GG24-092	Tekeningnr: 1	Besteknr: n.v.t.	Blad: 1-14	Schaal: 1:20	Formaat: A3	Getekend door: CS	Datum uitgifte: 16-12-2024	Versie:	Status: DEFINITIEF
------------------------	------------------	---------------------	---------------	-----------------	----------------	----------------------	-------------------------------	---------	-----------------------