
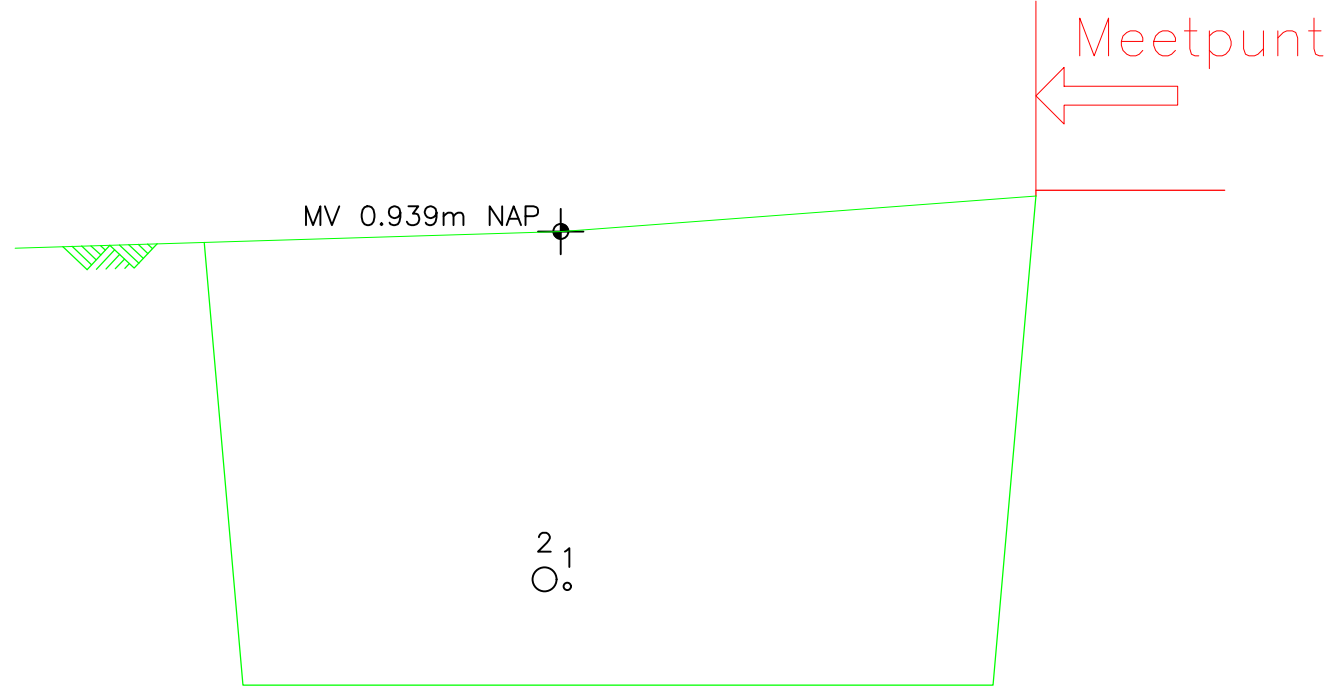


420x297

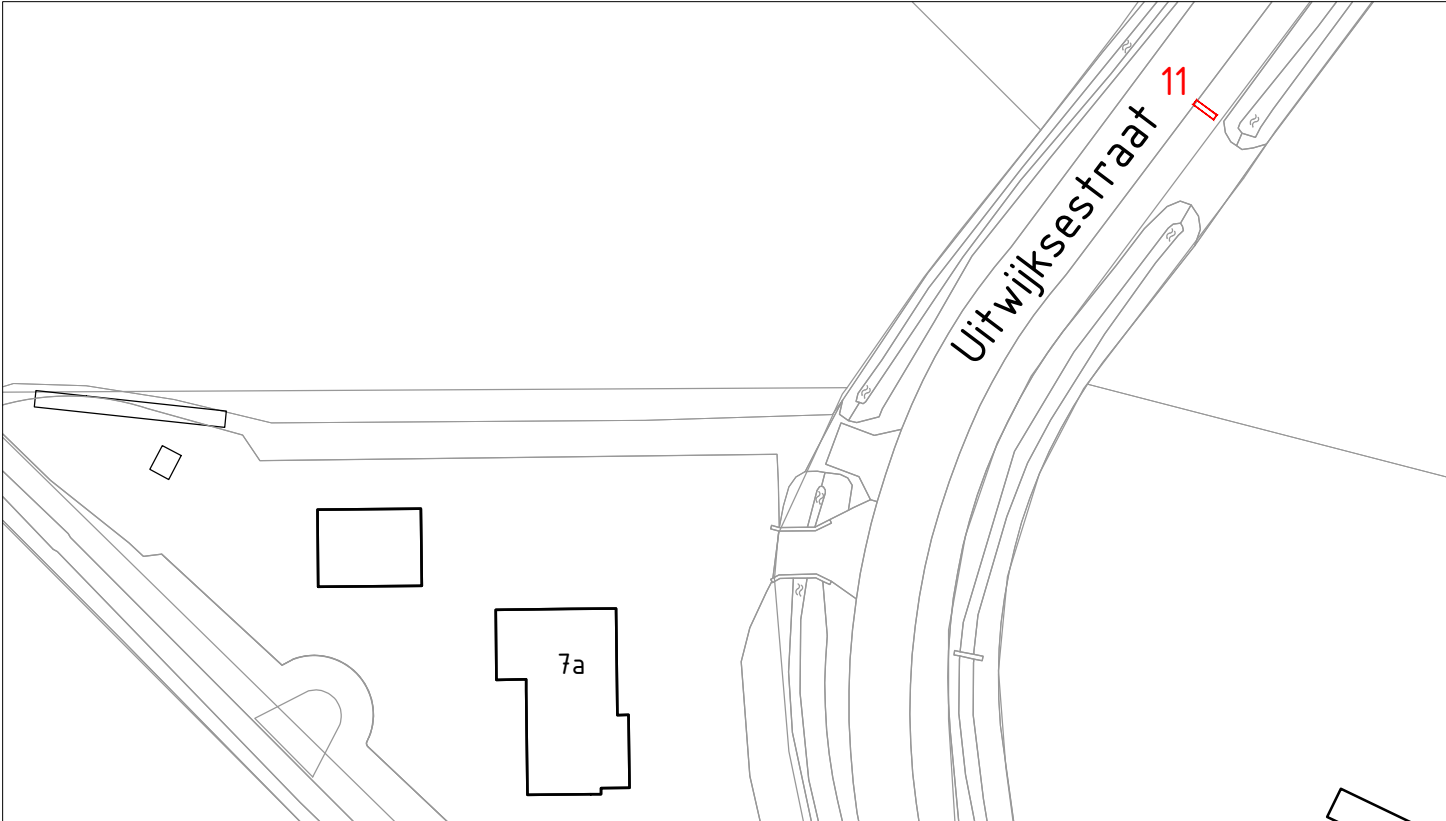

ID	Soort	Materiaal	Kleur	Diameter of breedte	Hoogte t.o.v. MV	Hoogte t.o.v. NAP	Afstand vanuit: kant asfalt	
1	Elektra OV	PVC	Grijs	20 mm	1,02 m	0,01 m	1,24 m	
2	Persriool	PE	Oranje/Zw	63 mm	0,97 m	0,05 m	1,30 m	

Opdrachtgever: Gemeente Altena Opzoeken kabels en leidingen Rijswijksesteeg en Uitwijksestraat te Rijswijk Proefsleuf 11									
Projectnr: GG24-092	Tekeningnr: 11	Besteknr: n.v.t.	Blad: 11-14	Schaal: 1:20	Formaat: A3	Getekend door: CS	Datum uitgifte: 10-12-2024	Versie:	Status: DEFINITIEF