



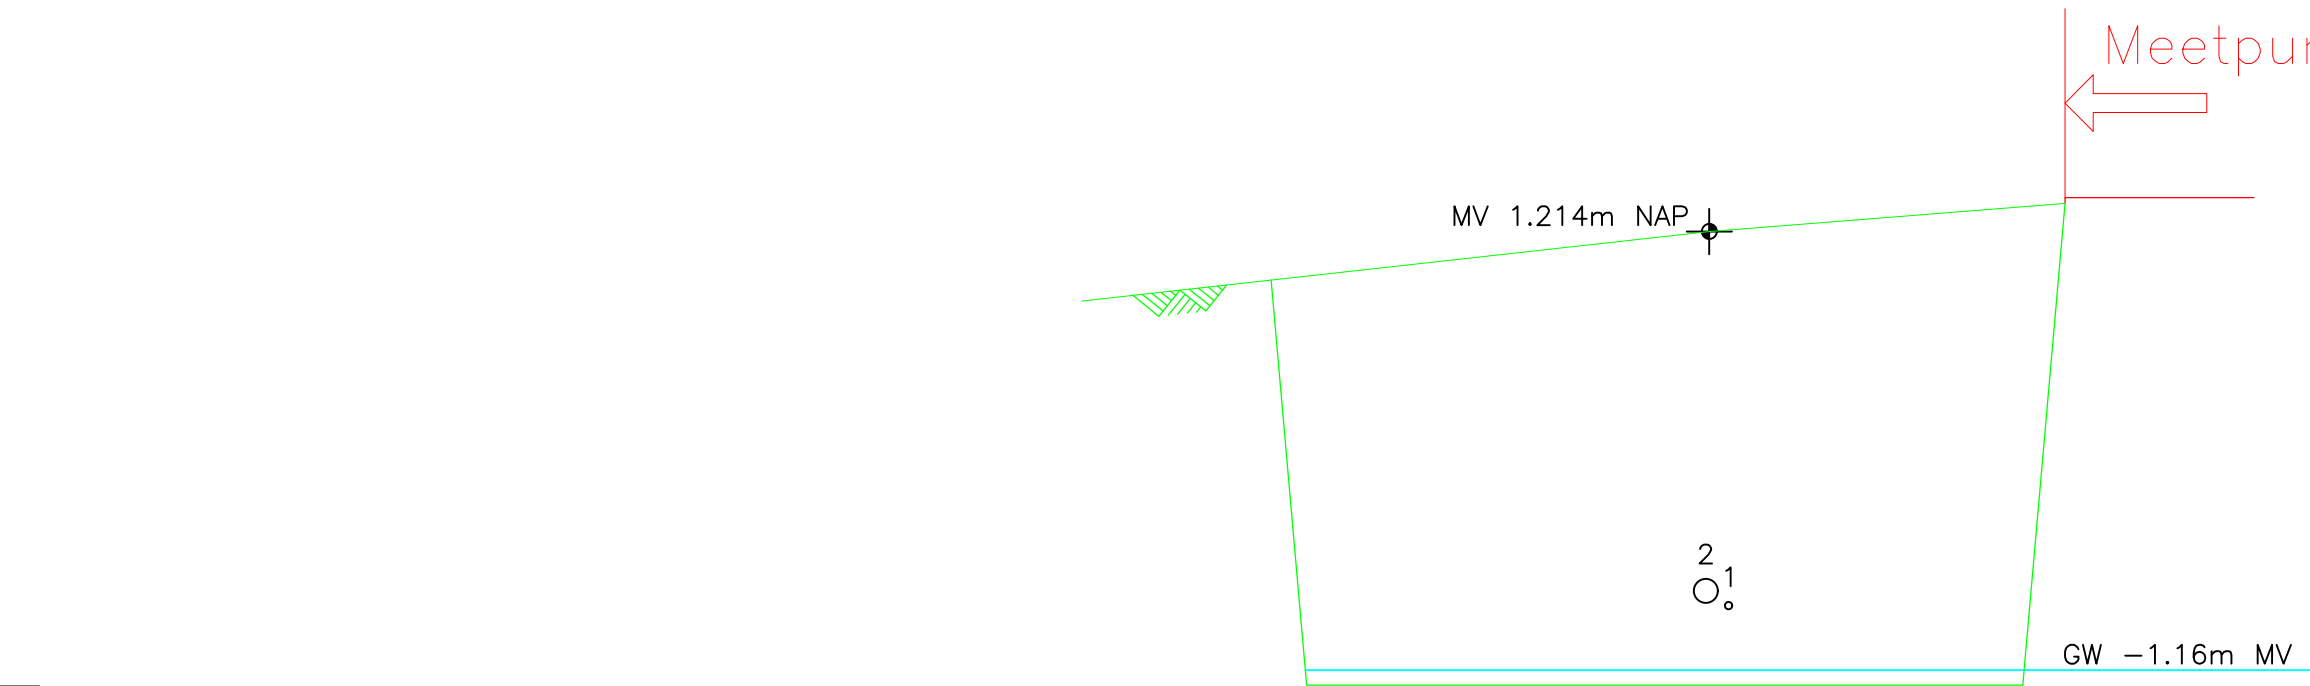

12

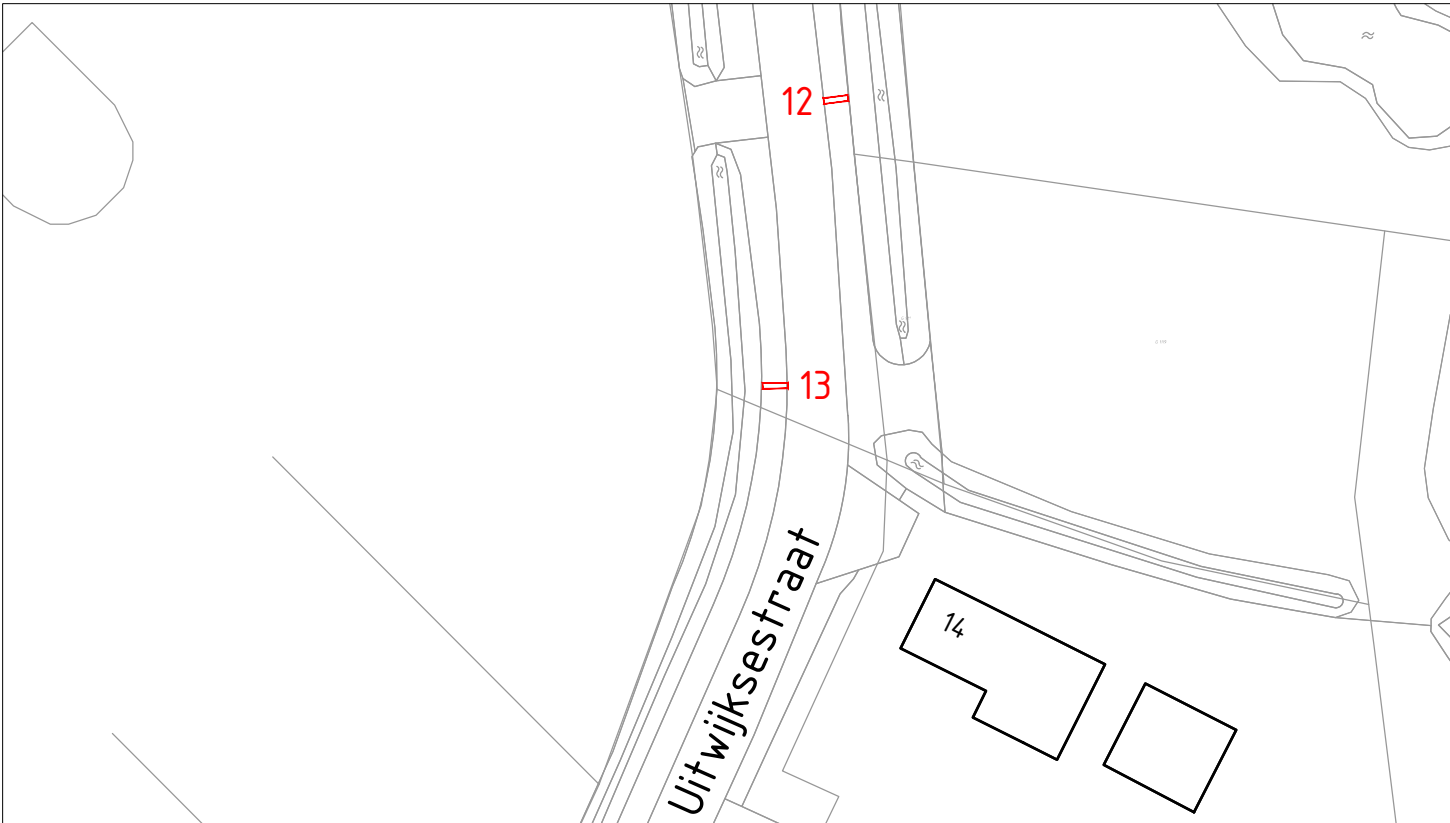

ID	Soort	Materiaal	Kleur	Diameter of breedte	Hoogte t.o.v. MV	Hoogte t.o.v. NAP	Afstand vanuit: kant asfalt	
1	Elektra OV	PVC	Grijs	20 mm	1,00 m	0,23 m	0,89 m	
2	Persriool	PE	Oranje/Zw	63 mm	0,94 m	0,29 m	0,95 m	

Opdrachtgever:
Gemeente Altena
Opzoeken kabels en leidingen Rijswijksesteeg en Uitwijksestraat te Rijswijk
Proefsleuf 12

Projectnr: GG24-092	Tekeningnr: 12	Besteknr: n.v.t.	Blad: 12-14	Schaal: 1:20	Formaat: A3	Getekend door: CS	Datum uitgifte: 10-12-2024	Versie:	Status: DEFINITIEF
------------------------	-------------------	---------------------	----------------	-----------------	----------------	----------------------	-------------------------------	---------	-----------------------