

## Invulstaat : Proefsleuf ligging kabels en leidingen

Project : Proefsleuven  
Project nr: GG24-092  
Locatie: Uitwijksestraat t.h.v. nr. 14  
Sleufdiepte: 1,20 m  
Sleufbreedte: 2,10 m

Sleufnummer

**12**


Sleuf nr 12

Maaiveld gem  
N.A.P 1,214 m

| ID | Soort      | Materiaal | Kleur     | Diameter of breedte | Hoogte t.o.v. MV | Hoogte t.o.v. NAP | Afstand vanuit: kant asfalt |  |
|----|------------|-----------|-----------|---------------------|------------------|-------------------|-----------------------------|--|
| 1  | Elektra OV | PVC       | Grijs     | 20 mm               | 1,00 m           | 0,23 m            | 0,89 m                      |  |
| 2  | Persriool  | PE        | Oranje/Zw | 63 mm               | 0,94 m           | 0,29 m            | 0,95 m                      |  |
| 3  |            |           |           |                     |                  |                   |                             |  |
| 4  |            |           |           |                     |                  |                   |                             |  |
### Bijzonderheden:

- asfalt: 5,15 m. breed

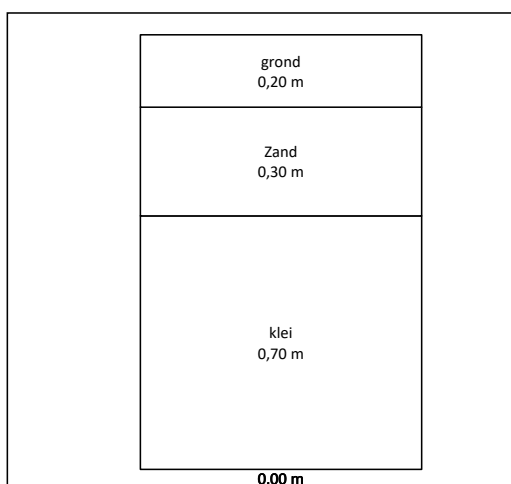

### Grondwaterstand

t.o.v. maaiveld 1,16 m


t.o.v. N.A.P. 0,05 m

## Tekening :

Project : Proefsleuven  
Project nr: GG24-092  
Locatie: Uitwijksestraat Rijswijk  
Sleufdiepte: 1,20 m  
Sleufbreedte: 2,10 m

Sleufnummer

**12**

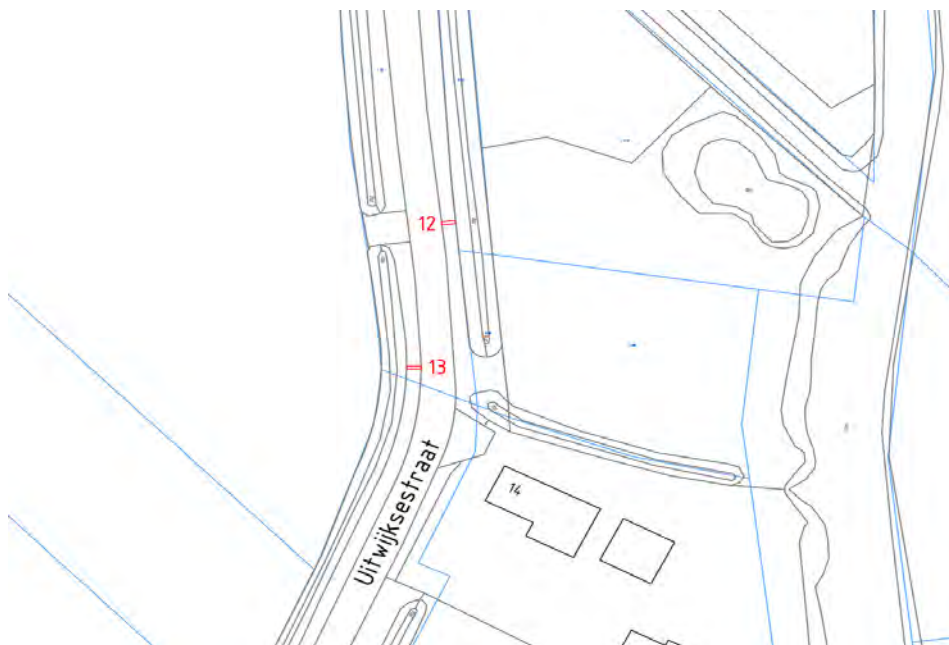

Fotoblad : 1

Project : Proefsleuven  
Project nr: GG24-092  
Locatie: Uitwijksestraat Rijswijk  
Sleufdiepte: 1,20 m  
Sleufbreedte: 2,10 m

Sleufnummer

**12**



## Fotoblad : 2

Project : Proefsleuven  
Project nr: GG24-092  
Locatie: Uitwijksestraat Rijswijk  
Sleufdiepte: 1,20 m  
Sleufbreedte: 2,10 m

Sleufnummer

**12**



Fotoblad : 3

Project : Proefsleuven  
Project nr: GG24-092  
Locatie: Uitwijksestraat Rijswijk  
Sleufdiepte: 1,20 m  
Sleufbreedte: 2,10 m

Sleufnummer

**12**



Fotoblad : 4

Project : Proefsleuven  
Project nr: GG24-092  
Locatie: Uitwijksestraat Rijswijk  
Sleufdiepte: 1,20 m  
Sleufbreedte: 2,10 m

Sleufnummer

**12**



Fotoblad : 5

Project : Proefsleuven  
Project nr: GG24-092  
Locatie: Uitwijksestraat Rijswijk  
Sleufdiepte: 1,20 m  
Sleufbreedte: 2,10 m

Sleufnummer

**12**



Fotoblad : 6

Project : Proefsleuven  
Project nr: GG24-092  
Locatie: Uitwijksestraat Rijswijk  
Sleufdiepte: 1,20 m  
Sleufbreedte: 2,10 m

Sleufnummer

**12**



Fotoblad : 7

Project : Proefsleuven  
Project nr: GG24-092  
Locatie: Uitwijksestraat Rijswijk  
Sleufdiepte: 1,20 m  
Sleufbreedte: 2,10 m

Sleufnummer

**12**

