


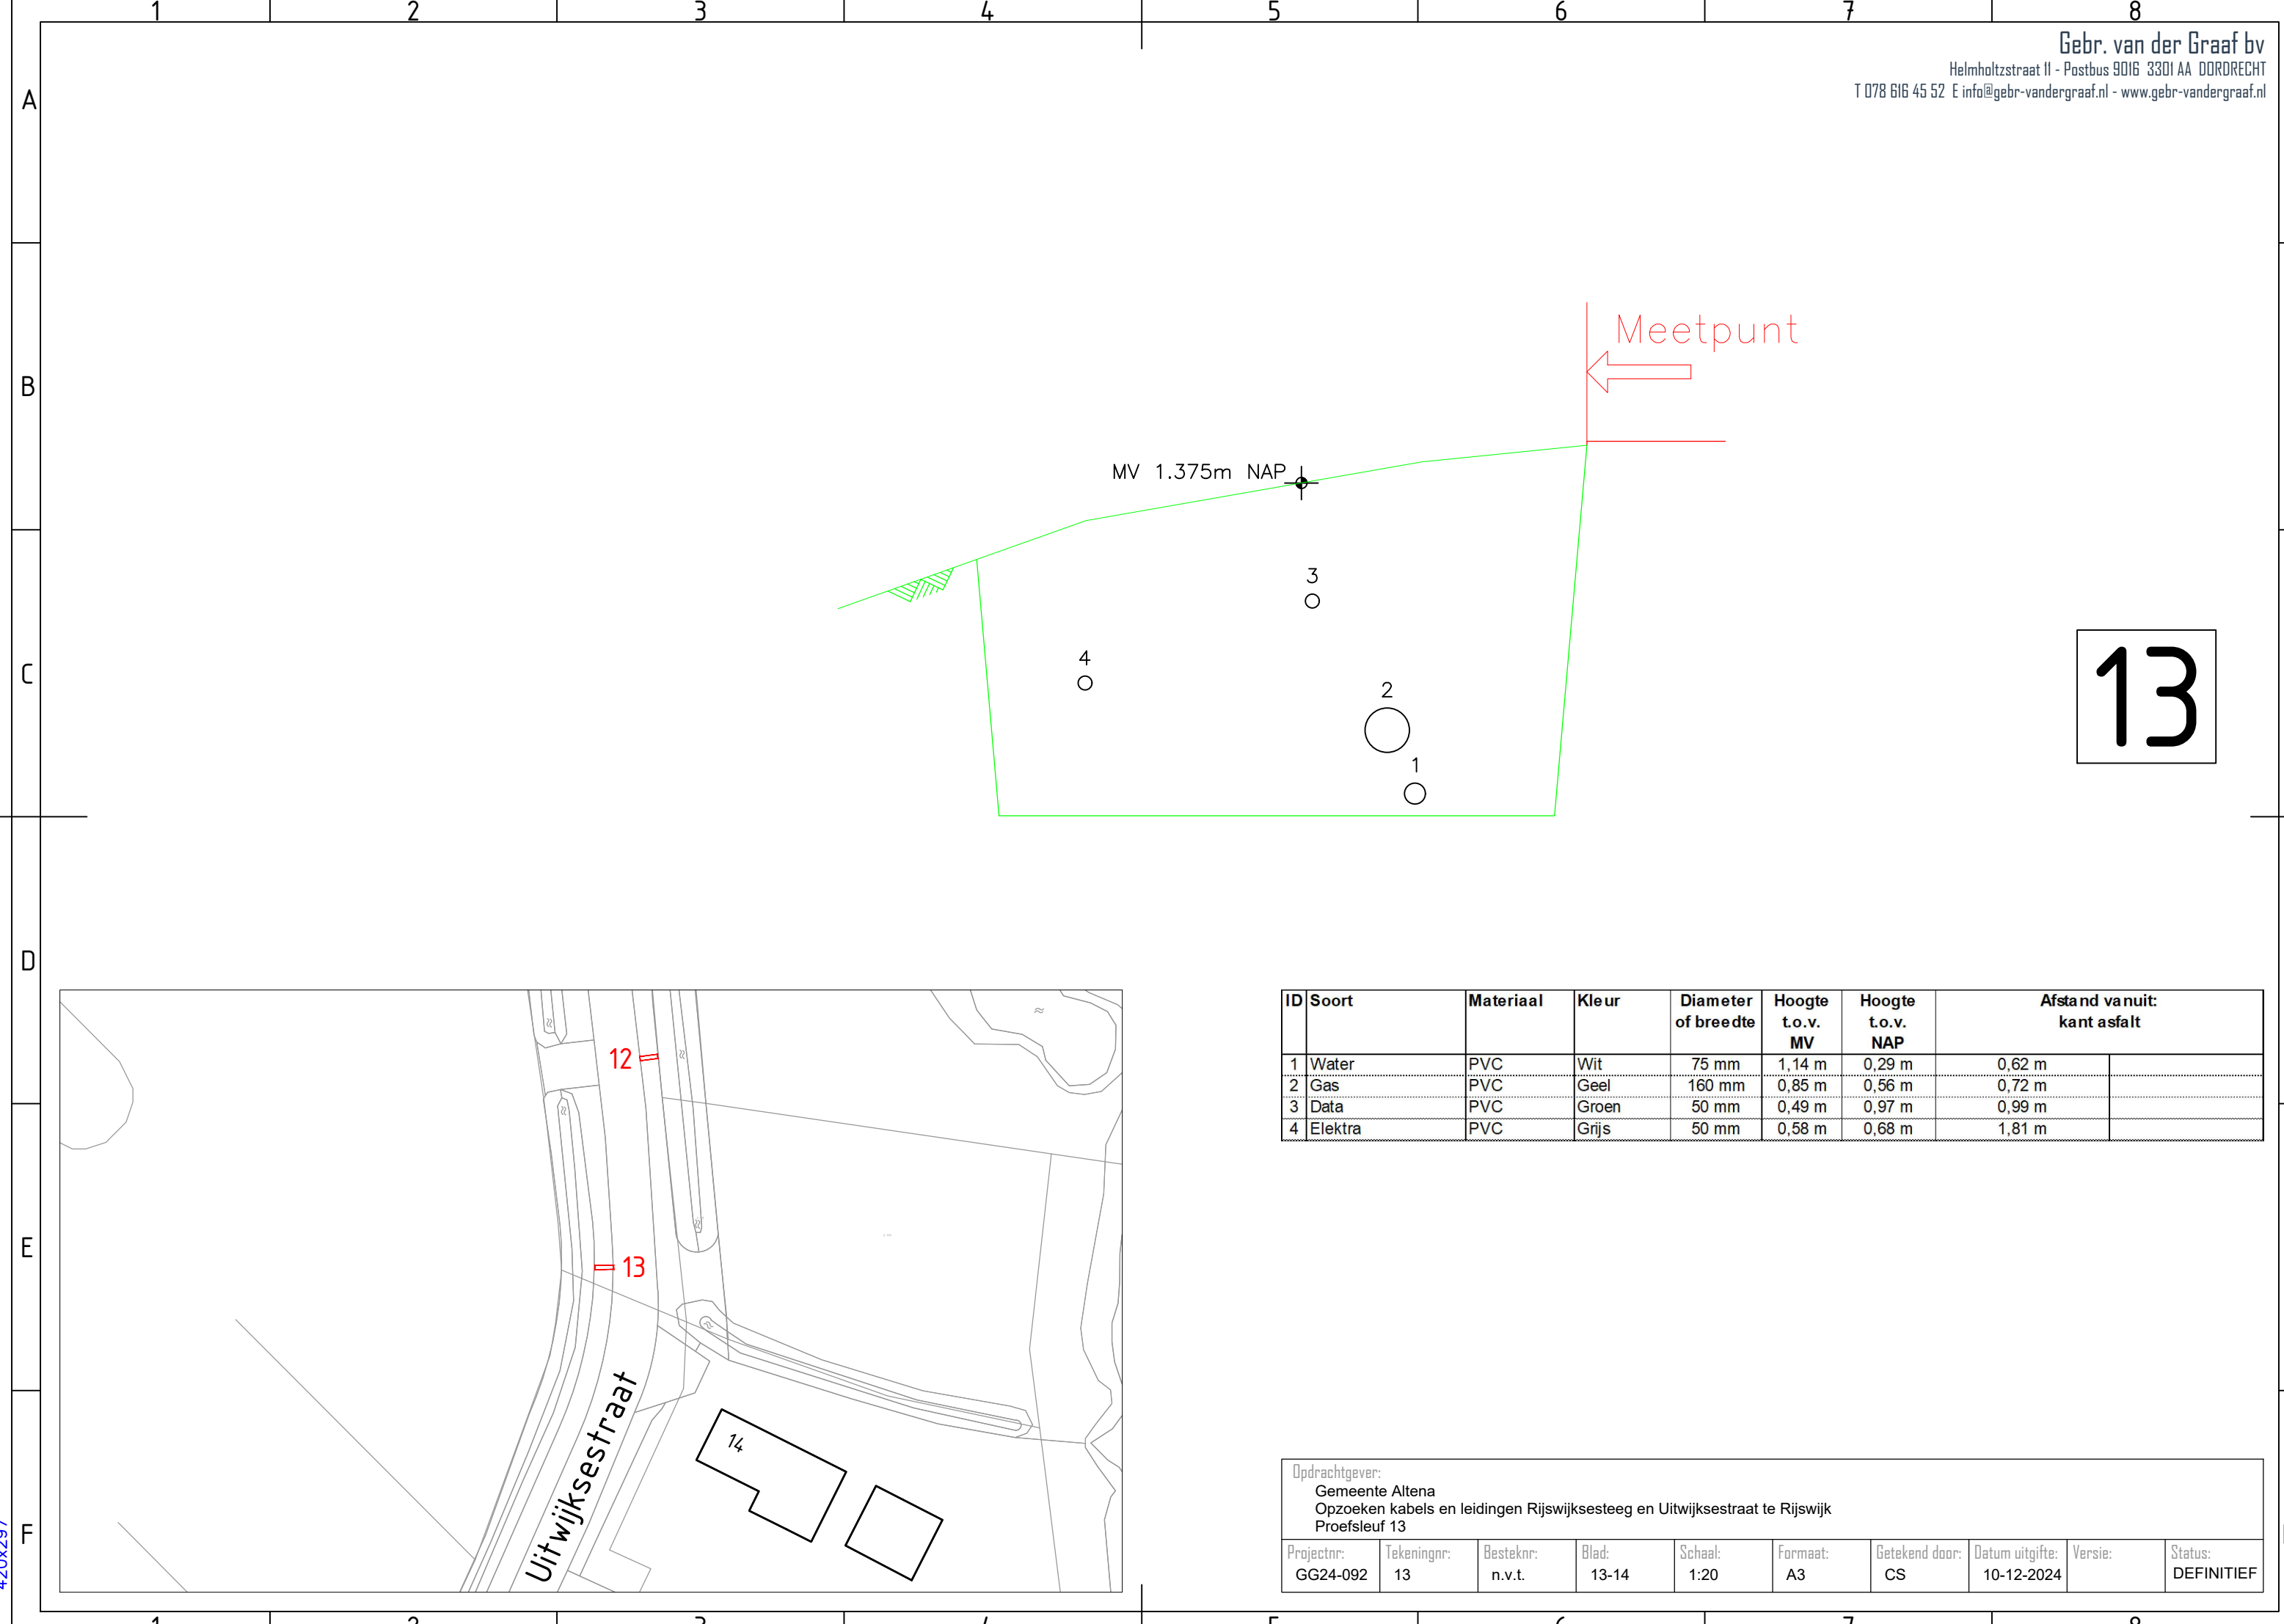

Meetpunt

MV 1.375m NAP

13

ID	Soort	Materiaal	Kleur	Diameter of breedte	Hoogte t.o.v. MV	Hoogte t.o.v. NAP	Afstand vanuit: kant asfalt	
1	Water	PVC	Wit	75 mm	1,14 m	0,29 m	0,62 m	
2	Gas	PVC	Geel	160 mm	0,85 m	0,56 m	0,72 m	
3	Data	PVC	Groen	50 mm	0,49 m	0,97 m	0,99 m	
4	Elektra	PVC	Grijs	50 mm	0,58 m	0,68 m	1,81 m	

Opdrachtgever:
Gemeente Altena
Opzoeken kabels en leidingen Rijswijksesteeg en Uitwijksestraat te Rijswijk
Proefsleuf 13

Projectnr: GG24-092	Tekeningnr: 13	Besteknr: n.v.t.	Blad: 13-14	Schaal: 1:20	Formaat: A3	Getekend door: CS	Datum uitgifte: 10-12-2024	Versie:	Status: DEFINITIEF
------------------------	-------------------	---------------------	----------------	-----------------	----------------	----------------------	-------------------------------	---------	-----------------------

420x297