



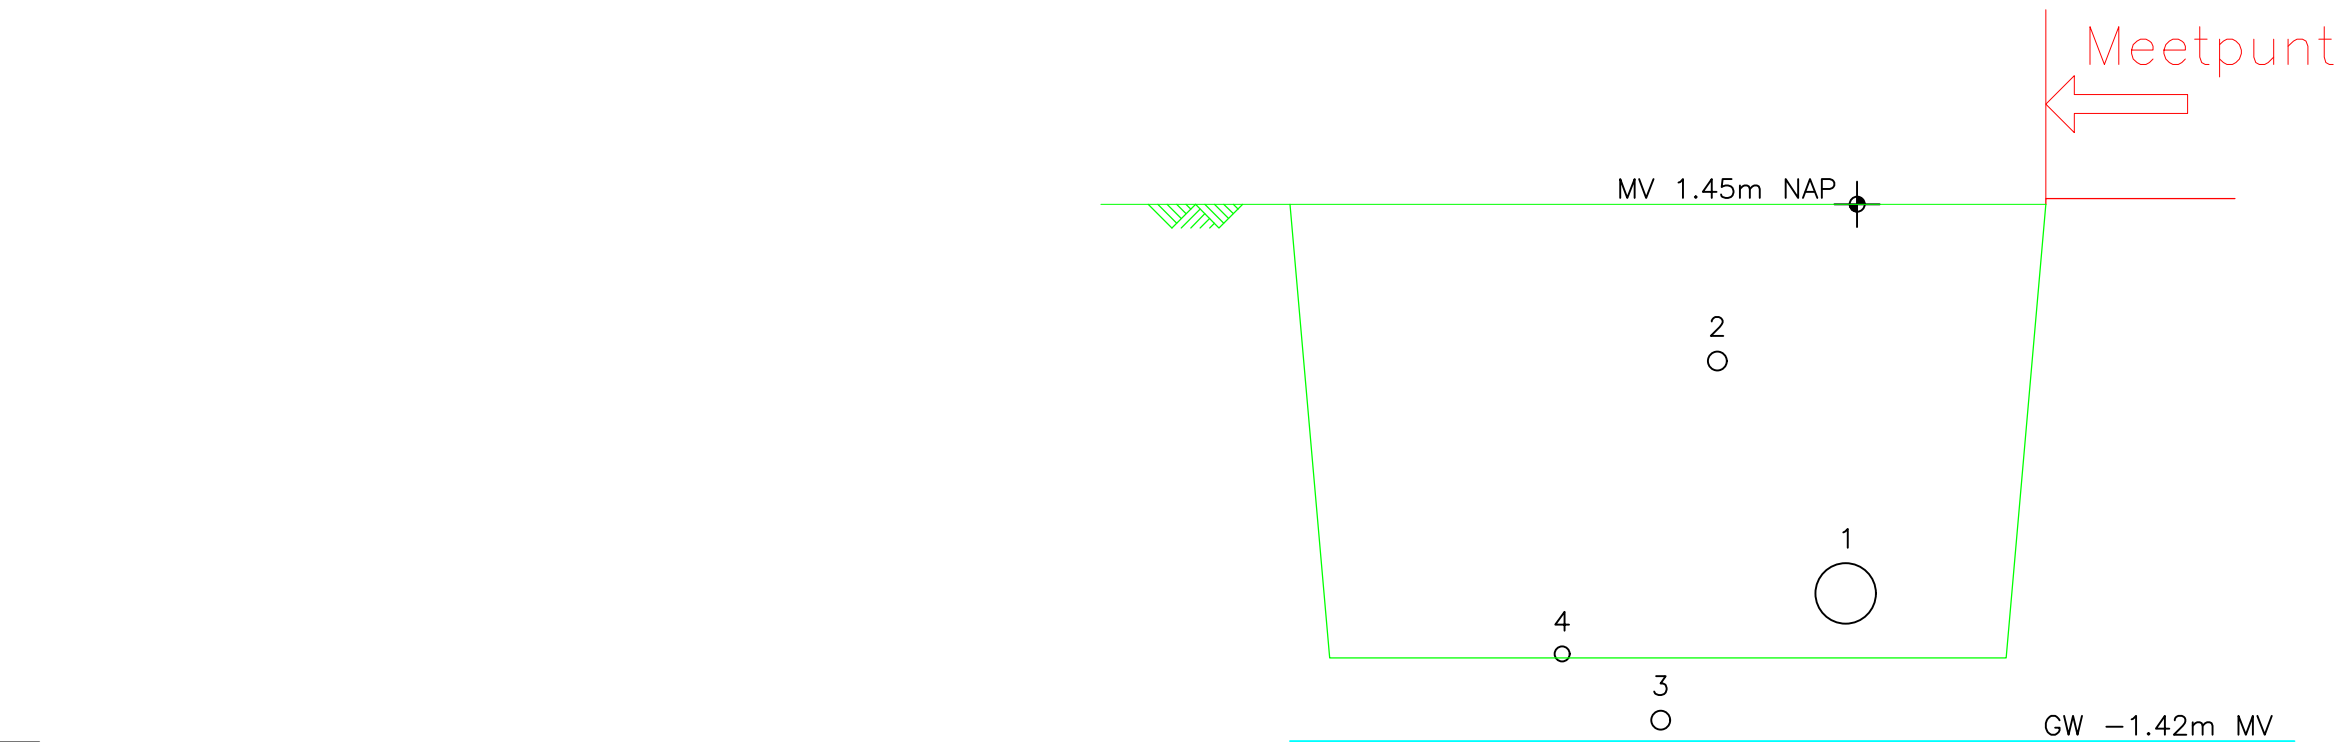

14

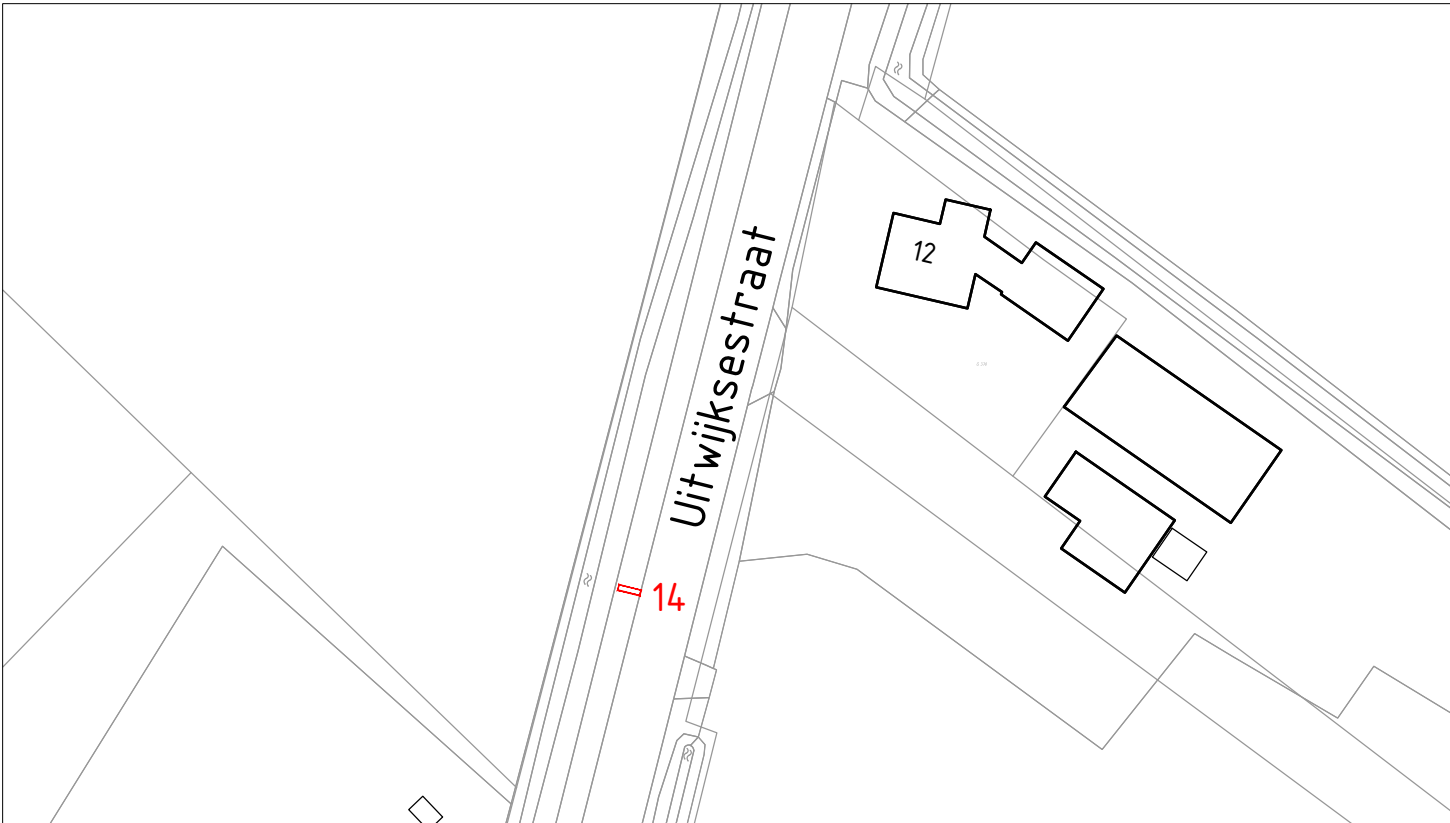

ID	Soort	Materiaal	Kleur	Diameter of breedte	Hoogte t.o.v. MV	Hoogte t.o.v. NAP	Afstand vanuit: kant asfalt	
1	Gas	PVC	Geel	160 mm	0,95 m	0,50 m	0,53 m	
2	Data	PVC	Groen	50 mm	0,39 m	1,06 m	0,87 m	
3	Water	AC	Zwart	50 mm	1,34 m	0,11 m	1,02 m	
4	Elektra	Staal	Zwart	40 mm	1,17 m	0,28 m	1,28 m	

Opdrachtgever:
Gemeente Altena
Opzoeken kabels en leidingen Rijswijksesteeg en Uitwijksestraat te Rijswijk
Proefsleuf 14

Projectnr: GG24-092	Tekeningnr: 14	Besteknr: n.v.t.	Blad: 14-14	Schaal: 1:20	Formaat: A3	Getekend door: CS	Datum uitgifte: 16-12-2024	Versie:	Status: DEFINITIEF
------------------------	-------------------	---------------------	----------------	-----------------	----------------	----------------------	-------------------------------	---------	-----------------------