


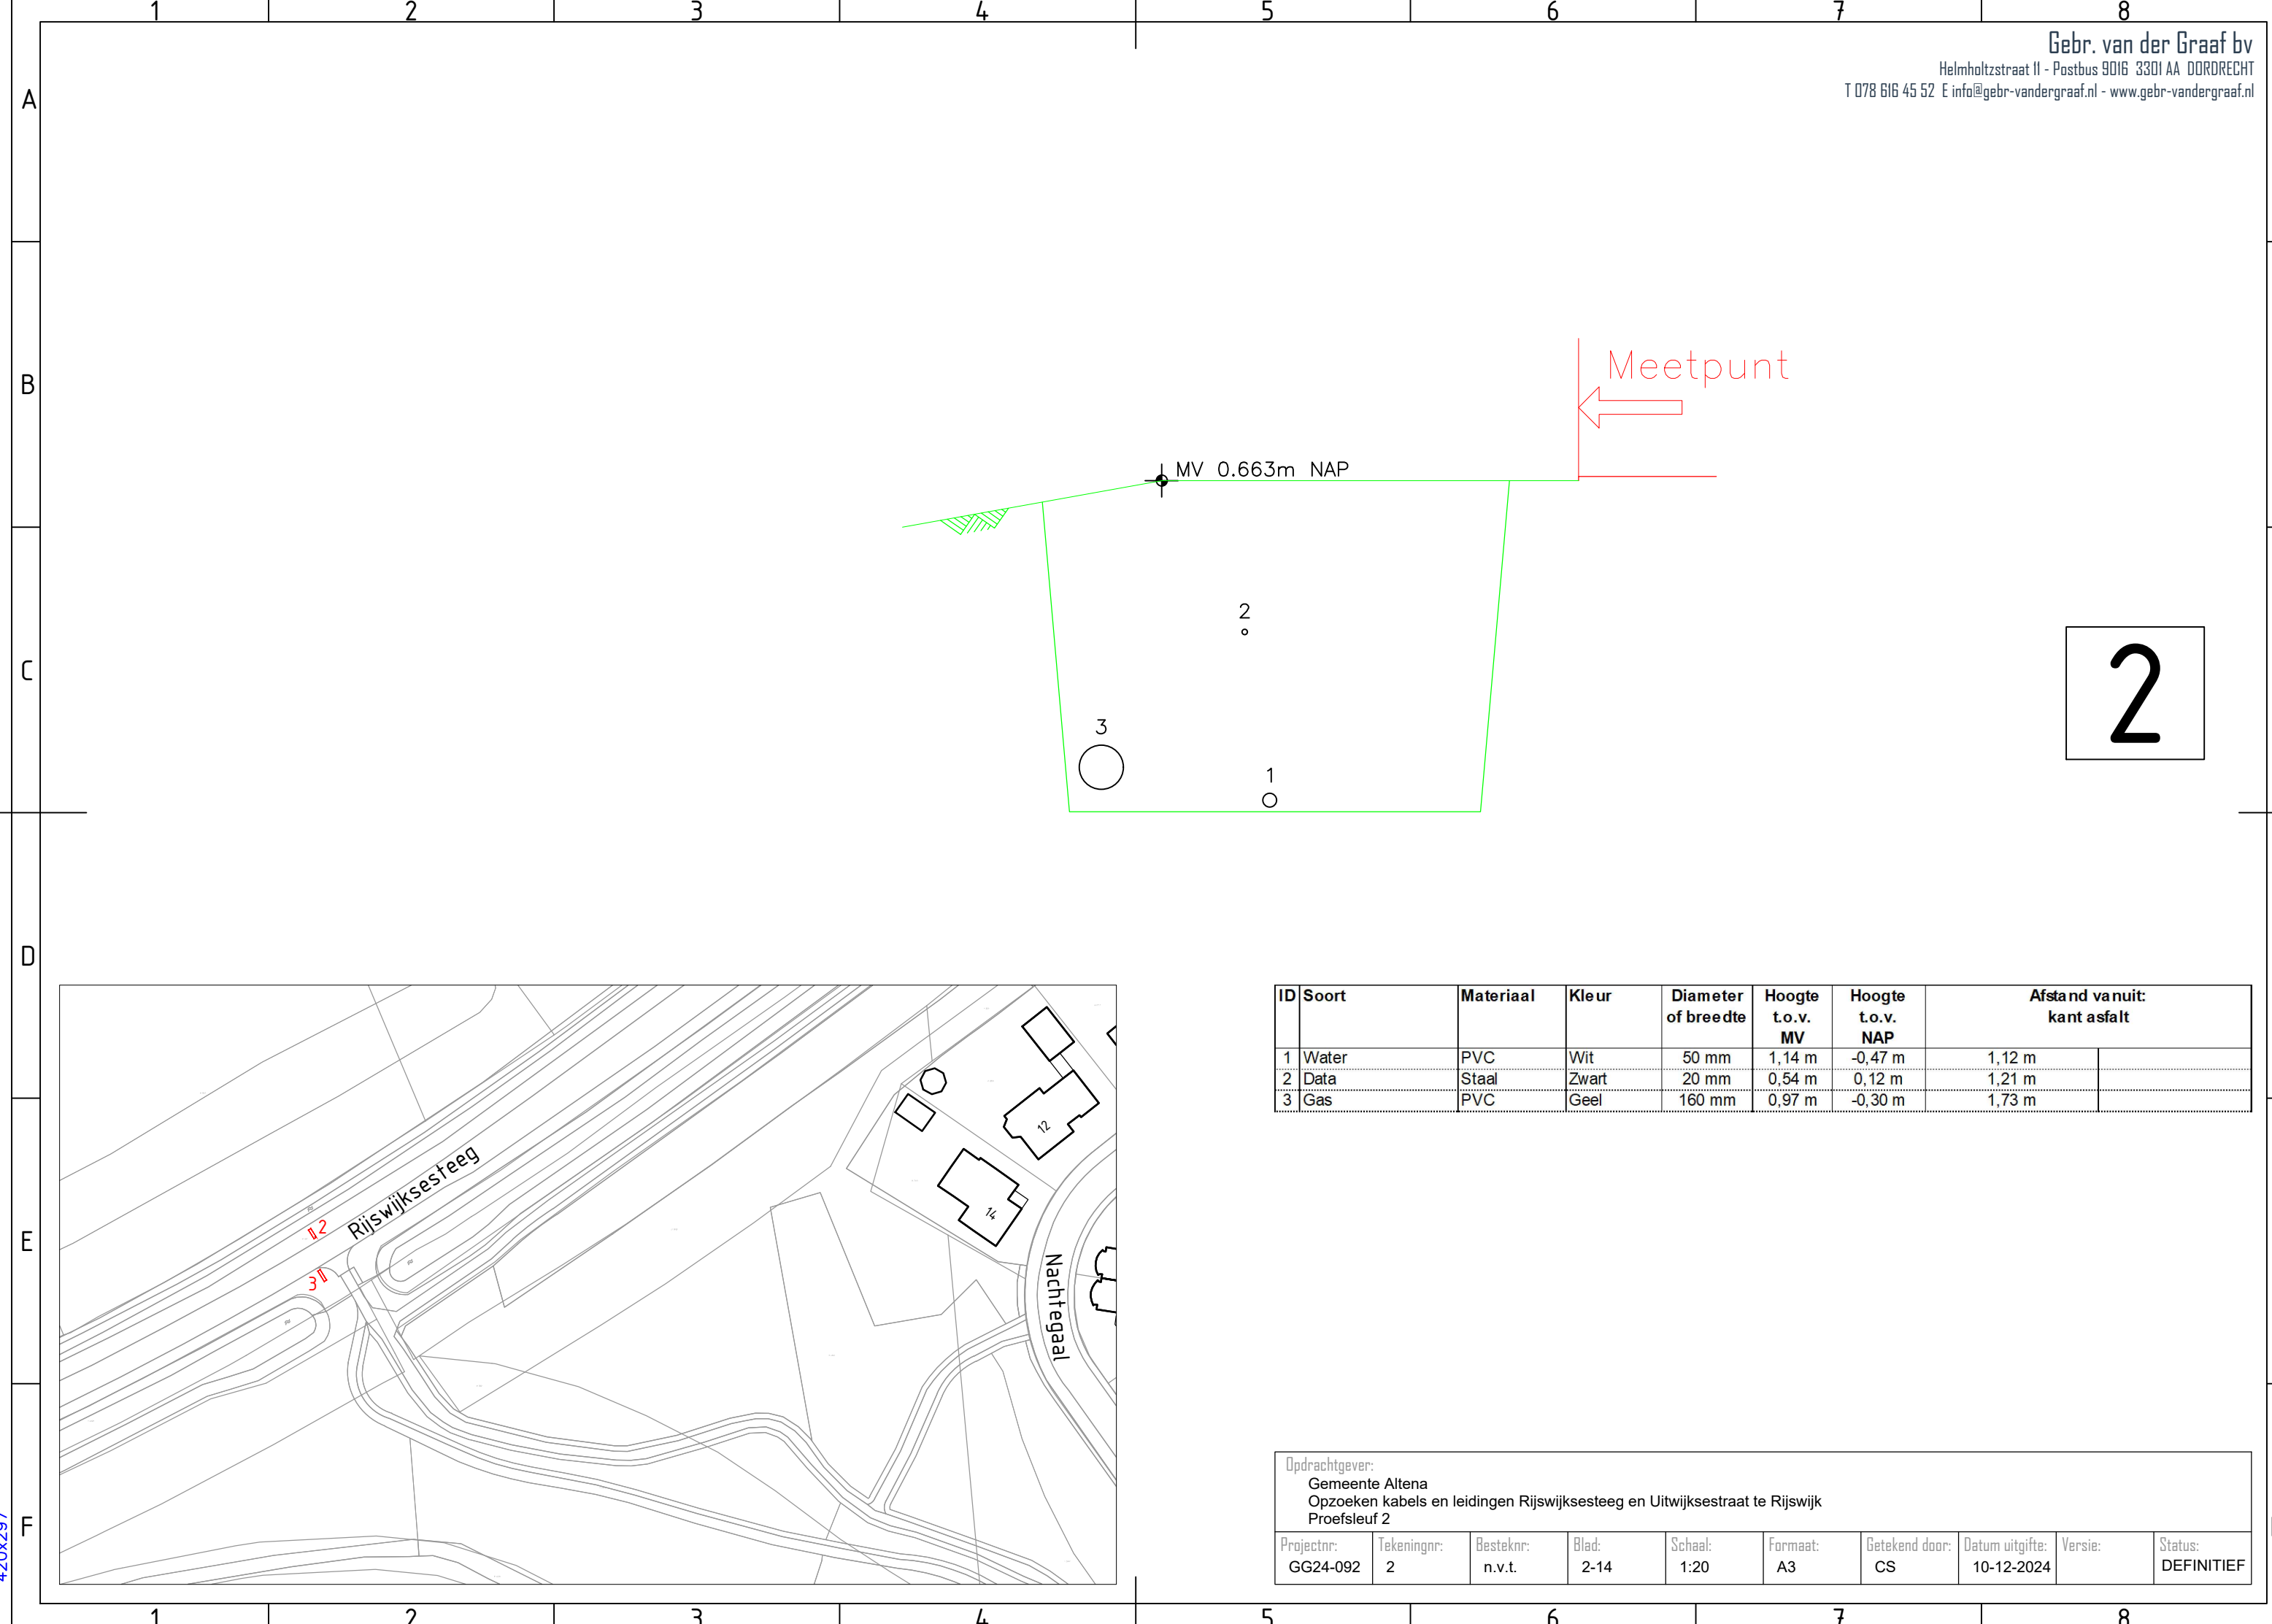

Meetpunt

MV 0.663m NAP

2

ID	Soort	Materiaal	Kleur	Diameter of breedte	Hoogte t.o.v. MV	Hoogte t.o.v. NAP	Afstand vanuit kant asfalt	
1	Water	PVC	Wit	50 mm	1,14 m	-0,47 m	1,12 m	
2	Data	Staal	Zwart	20 mm	0,54 m	0,12 m	1,21 m	
3	Gas	PVC	Geel	160 mm	0,97 m	-0,30 m	1,73 m	

Opdrachtgever: Gemeente Altena Opzoeken kabels en leidingen Rijswijksesteeg en Uitwijksestraat te Rijswijk Proefsleuf 2									
Projectnr: GG24-092	Tekeningnr: 2	Besteknr: n.v.t.	Blad: 2-14	Schaal: 1:20	Formaat: A3	Getekend door: CS	Datum uitgifte: 10-12-2024	Versie:	Status: DEFINITIEF

420x297