

Invulstaat : Proefsleuf ligging kabels en leidingen

Project : Proefsleuven
Project nr: GG24-092
Locatie: Rijswijksesteeg t.h.v. nr. 10
Sleufdiepte: 1,20 m
Sleufbreedte: 1,70 m

Sleufnummer

2


Sleuf nr 2

Maaiveld gem
N.A.P 0,663 m

ID	Soort	Materiaal	Kleur	Diameter of breedte	Hoogte t.o.v. MV	Hoogte t.o.v. NAP	Afstand vanuit: kant asfalt	
1	Water	PVC	Wit	50 mm	1,14 m	-0,47 m	1,12 m	
2	Data	Staal	Zwart	20 mm	0,54 m	0,12 m	1,21 m	
3	Gas	PVC	Geel	160 mm	0,97 m	-0,30 m	1,73 m	
4								
5								
Bijzonderheden:

- zeer harde grond, extra tijd om te graven
- asfalt: 4,20 m. breed

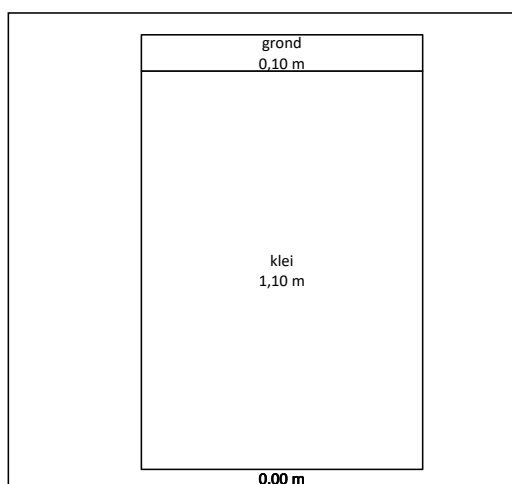

Grondwaterstand

t.o.v. maaiveld

t.o.v. N.A.P

Tekening :

Project : Proefsleuven
Project nr: GG24-092
Locatie: Rijswijksesteeg Rijswijk
Sleufdiepte: 1,20 m
Sleufbreedte: 1,70 m

Sleufnummer

2



Fotoblad : 1

Project : Proefsleuven
Project nr: GG24-092
Locatie: Rijswijksesteeg Rijswijk
Sleufdiepte: 1,20 m
Sleufbreedte: 1,70 m

Sleufnummer

2



Fotoblad : 2

Project : Proefsleuven
Project nr: GG24-092
Locatie: Rijswijksesteeg Rijswijk
Sleufdiepte: 1,20 m
Sleufbreedte: 1,70 m

Sleufnummer

2



Fotoblad : 3

Project : Proefsleuven
Project nr: GG24-092
Locatie: Rijswijksesteeg Rijswijk
Sleufdiepte: 1,20 m
Sleufbreedte: 1,70 m

Sleufnummer

2



Fotoblad : 4

Project : Proefsleuven
Project nr: GG24-092
Locatie: Rijswijksesteeg Rijswijk
Sleufdiepte: 1,20 m
Sleufbreedte: 1,70 m

Sleufnummer

2



Fotoblad : 5

Project : Proefsleuven
Project nr: GG24-092
Locatie: Rijswijksesteeg Rijswijk
Sleufdiepte: 1,20 m
Sleufbreedte: 1,70 m

Sleufnummer

2



Fotoblad : 6

Project : Proefsleuven
Project nr: GG24-092
Locatie: Rijswijksesteeg Rijswijk
Sleufdiepte: 1,20 m
Sleufbreedte: 1,70 m

Sleufnummer

2



Fotoblad : 7

Project : Proefsleuven
Project nr: GG24-092
Locatie: Rijswijksesteeg Rijswijk
Sleufdiepte: 1,20 m
Sleufbreedte: 1,70 m

Sleufnummer

2

