
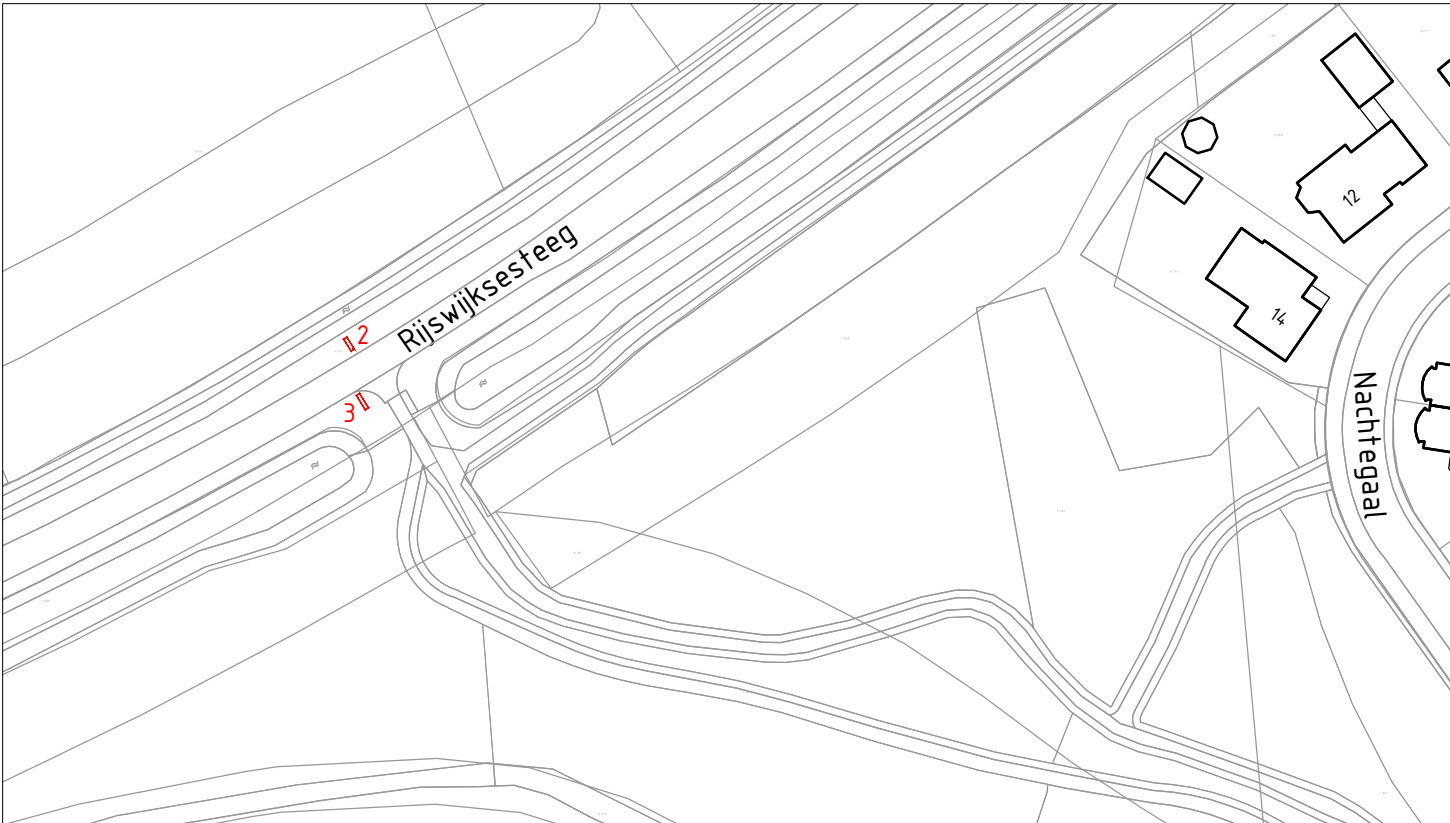


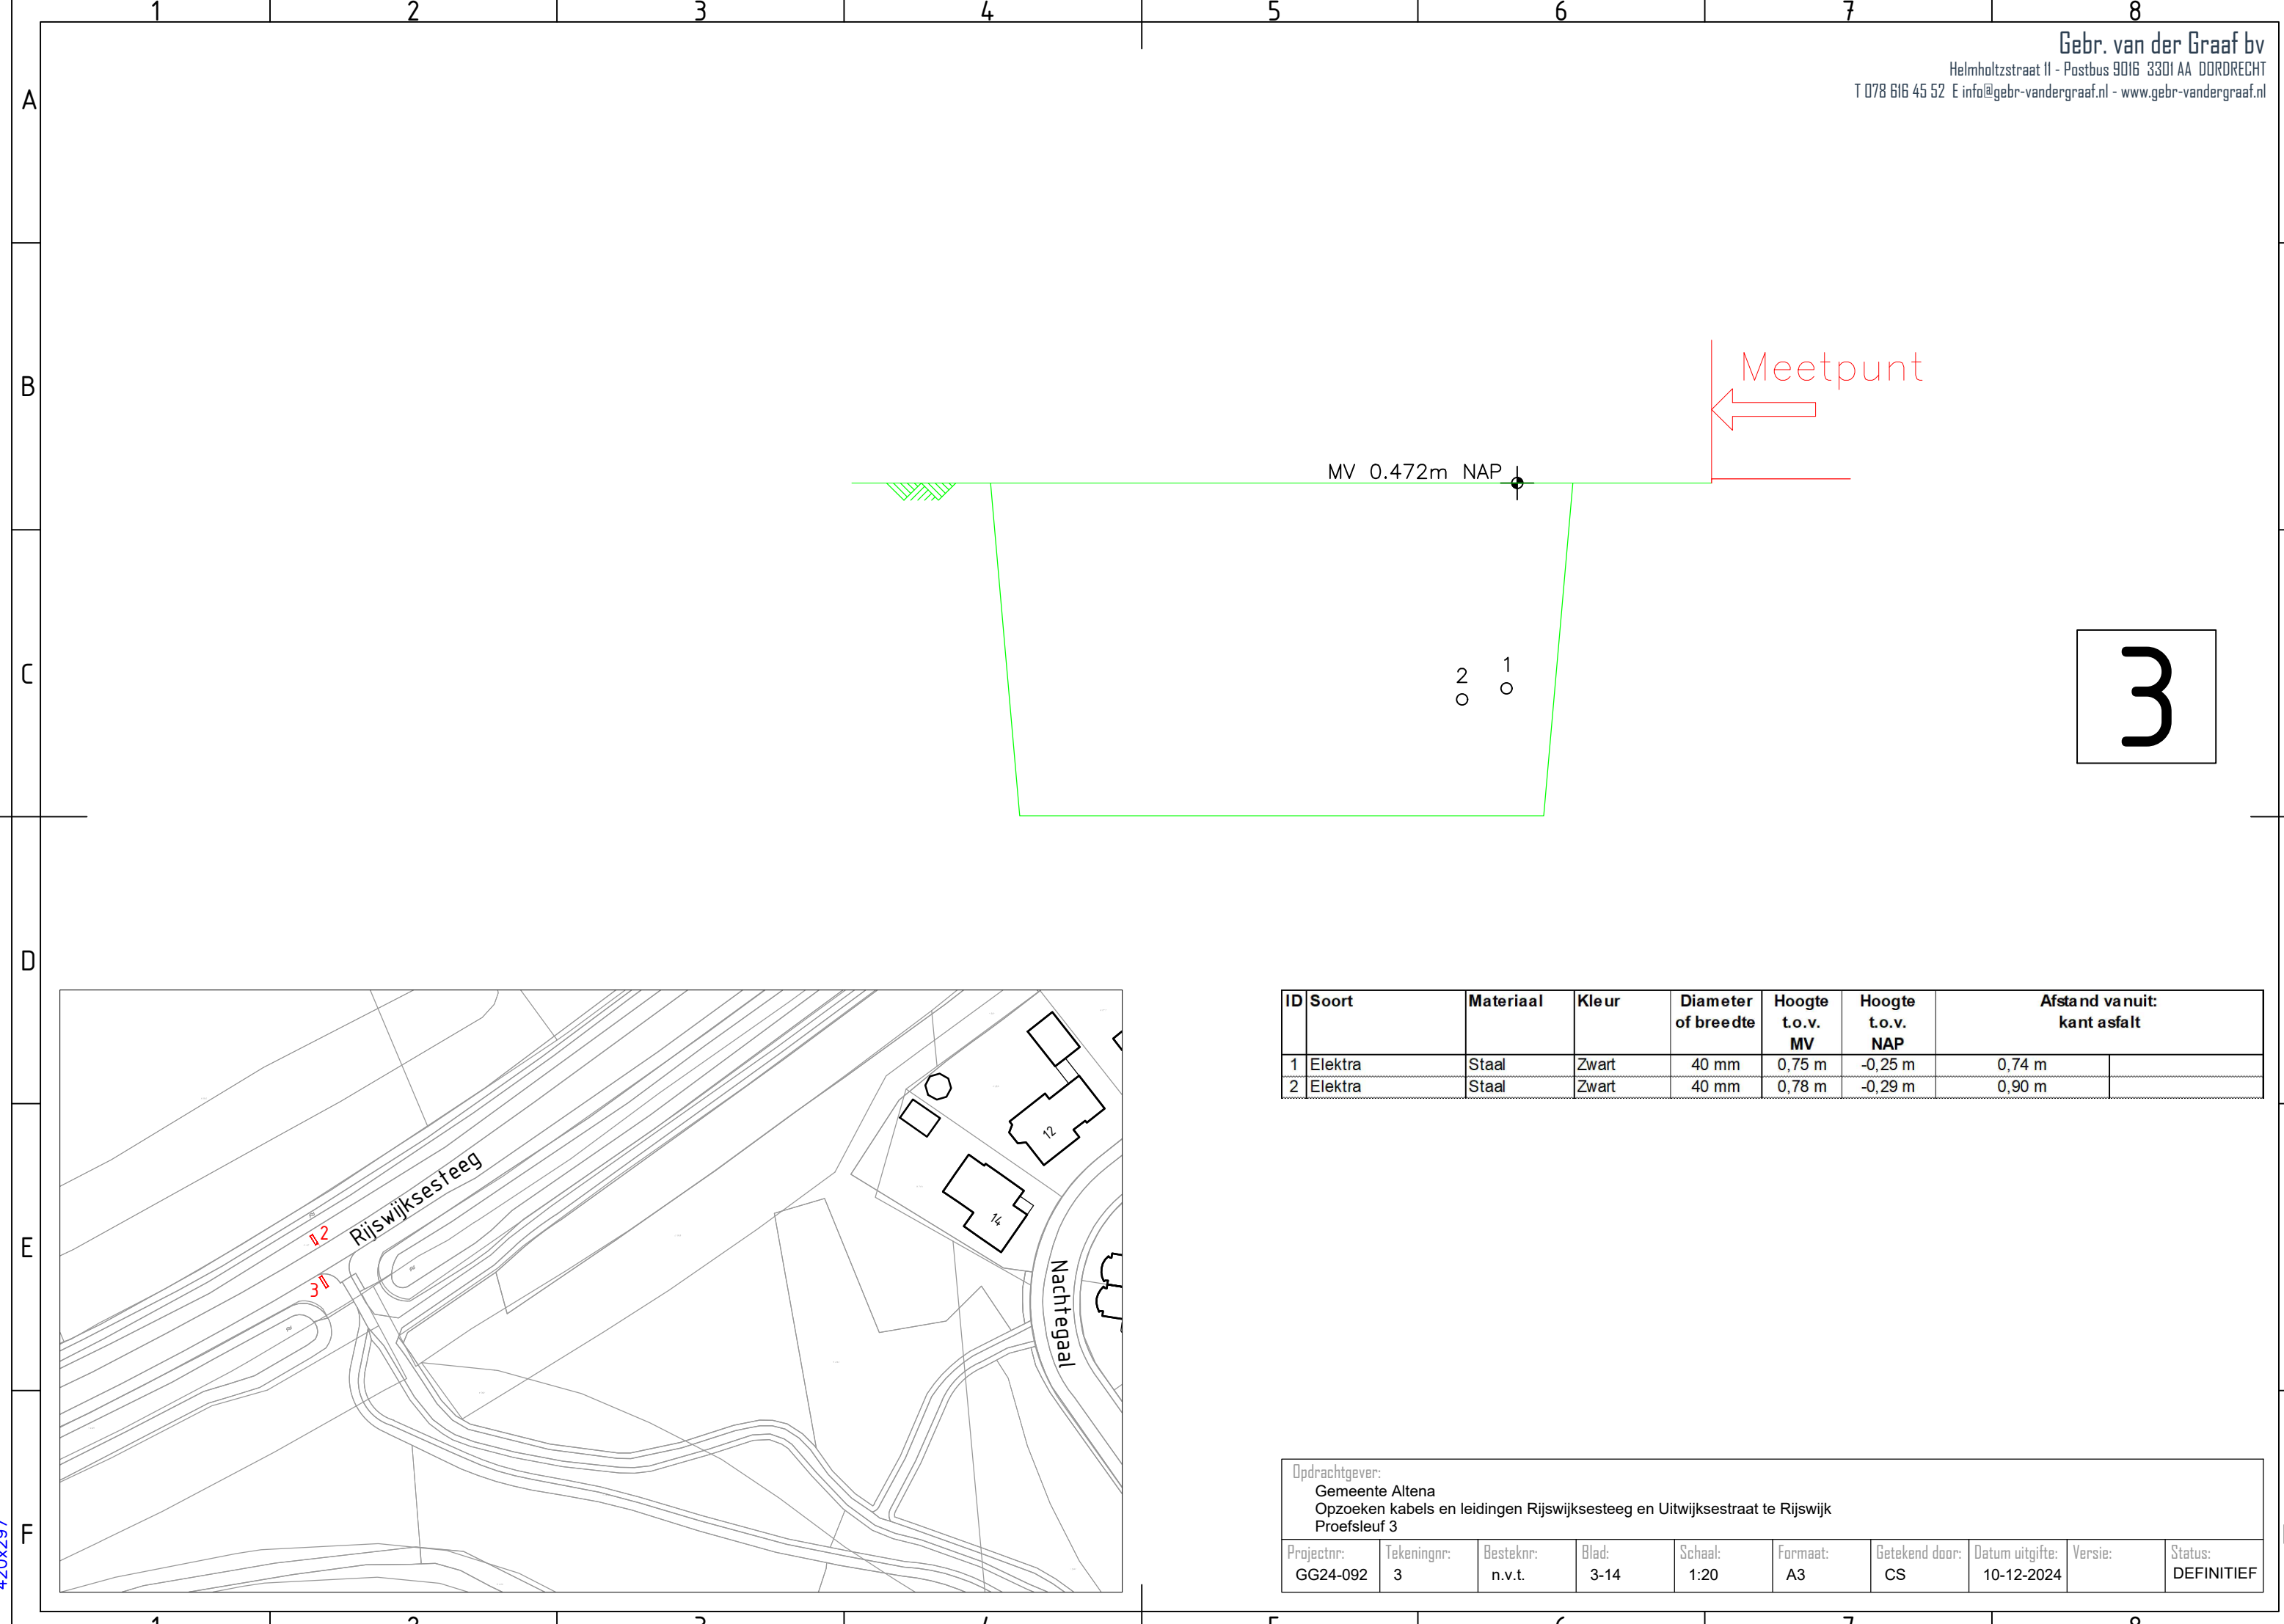

ID	Soort	Materiaal	Kleur	Diameter of breedte	Hoogte t.o.v. MV	Hoogte t.o.v. NAP	Afstand vanuit: kant asfalt	
1	Elektra	Staal	Zwart	40 mm	0,75 m	-0,25 m	0,74 m	
2	Elektra	Staal	Zwart	40 mm	0,78 m	-0,29 m	0,90 m	

Opdrachtgever: Gemeente Altena Opzoeken kabels en leidingen Rijswijksesteeg en Uitwijksestraat te Rijswijk Proefsleuf 3									
Projectnr: GG24-092	Tekeningnr: 3	Besteknr: n.v.t.	Blad: 3-14	Schaal: 1:20	Formaat: A3	Getekend door: CS	Datum uitgifte: 10-12-2024	Versie:	Status: DEFINITIEF