

Invulstaat : Proefsleuf ligging kabels en leidingen

Project : Proefsleuven
Project nr: GG24-092
Locatie: Rijswijksesteeg t.h.v. nr. 10
Sleufdiepte: 1,20 m
Sleufbreedte: 2,10 m

Sleufnummer

3


Sleuf nr 3

Maaiveld gem
N.A.P 0,472 m

ID	Soort	Materiaal	Kleur	Diameter of breedte	Hoogte t.o.v. MV	Hoogte t.o.v. NAP	Afstand vanuit: kant asfalt	
1	Elektra	Staal	Zwart	40 mm	0,75 m	-0,25 m	0,74 m	
2	Elektra	Staal	Zwart	40 mm	0,78 m	-0,29 m	0,90 m	
3								
4								
Bijzonderheden:

- zeer harde grond
- persriool dieper dan 1,50 m. (nageprikt tot 1,50 m. maar niks gevoeld)
- OPZ is langsgeweest
- asfalt: 4,20 m. breed

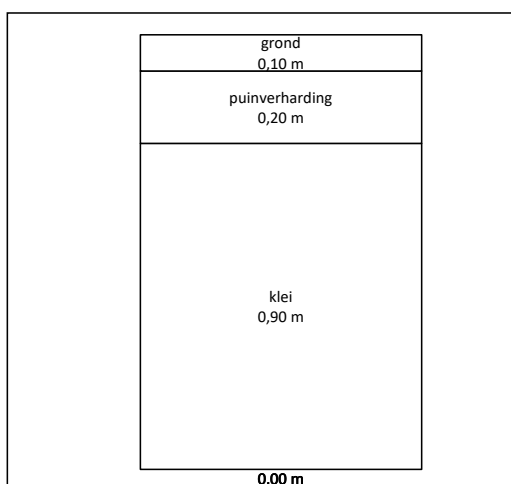

Grondwaterstand

t.o.v. maaiveld

t.o.v. N.A.P

Tekening :

Project : Proefsleuven
Project nr: GG24-092
Locatie: Rijswijksesteeg Rijswijk
Sleufdiepte: 1,20 m
Sleufbreedte: 2,10 m

Sleufnummer

3



Fotoblad : 1

Project : Proefsleuven
Project nr: GG24-092
Locatie: Rijswijksesteeg Rijswijk
Sleufdiepte: 1,20 m
Sleufbreedte: 2,10 m

Sleufnummer

3



Fotoblad : 2

Project : Proefsleuven
Project nr: GG24-092
Locatie: Rijswijksesteeg Rijswijk
Sleufdiepte: 1,20 m
Sleufbreedte: 2,10 m

Sleufnummer

3



Fotoblad : 3

Project : Proefsleuven
Project nr: GG24-092
Locatie: Rijswijksesteeg Rijswijk
Sleufdiepte: 1,20 m
Sleufbreedte: 2,10 m

Sleufnummer

3



Fotoblad : 4

Project : Proefsleuven
Project nr: GG24-092
Locatie: Rijswijksesteeg Rijswijk
Sleufdiepte: 1,20 m
Sleufbreedte: 2,10 m

Sleufnummer

3



Fotoblad : 5

Project : Proefsleuven
Project nr: GG24-092
Locatie: Rijswijksesteeg Rijswijk
Sleufdiepte: 1,20 m
Sleufbreedte: 2,10 m

Sleufnummer

3



Fotoblad : 6

Project : Proefsleuven
Project nr: GG24-092
Locatie: Rijswijksesteeg Rijswijk
Sleufdiepte: 1,20 m
Sleufbreedte: 2,10 m

Sleufnummer

3

