



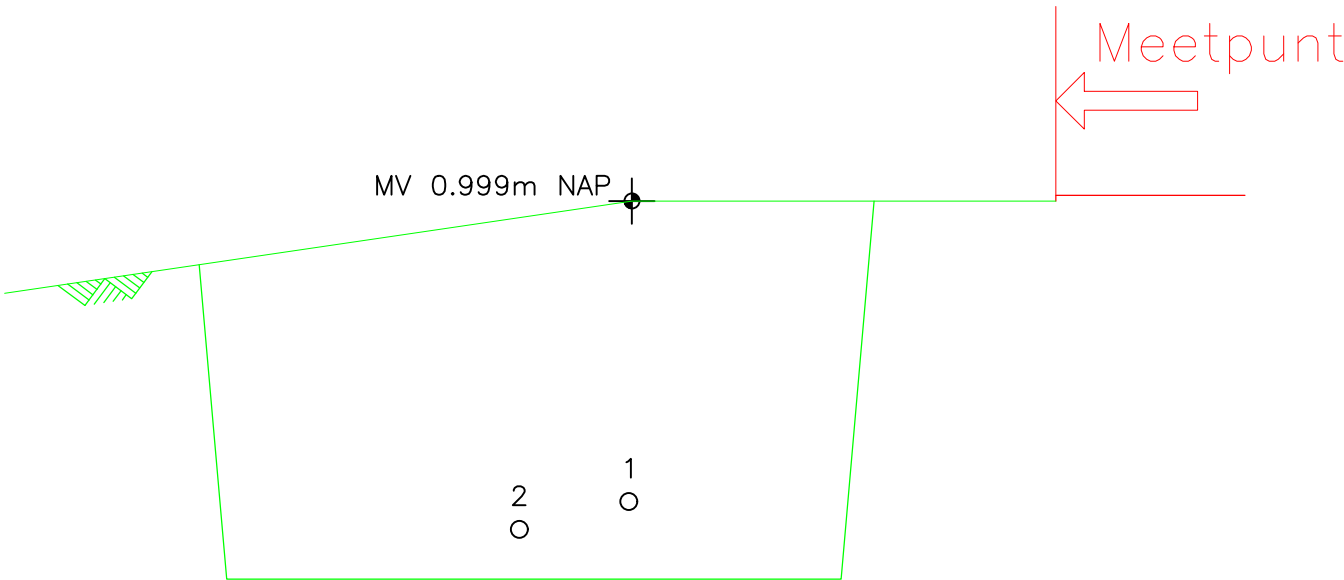

4

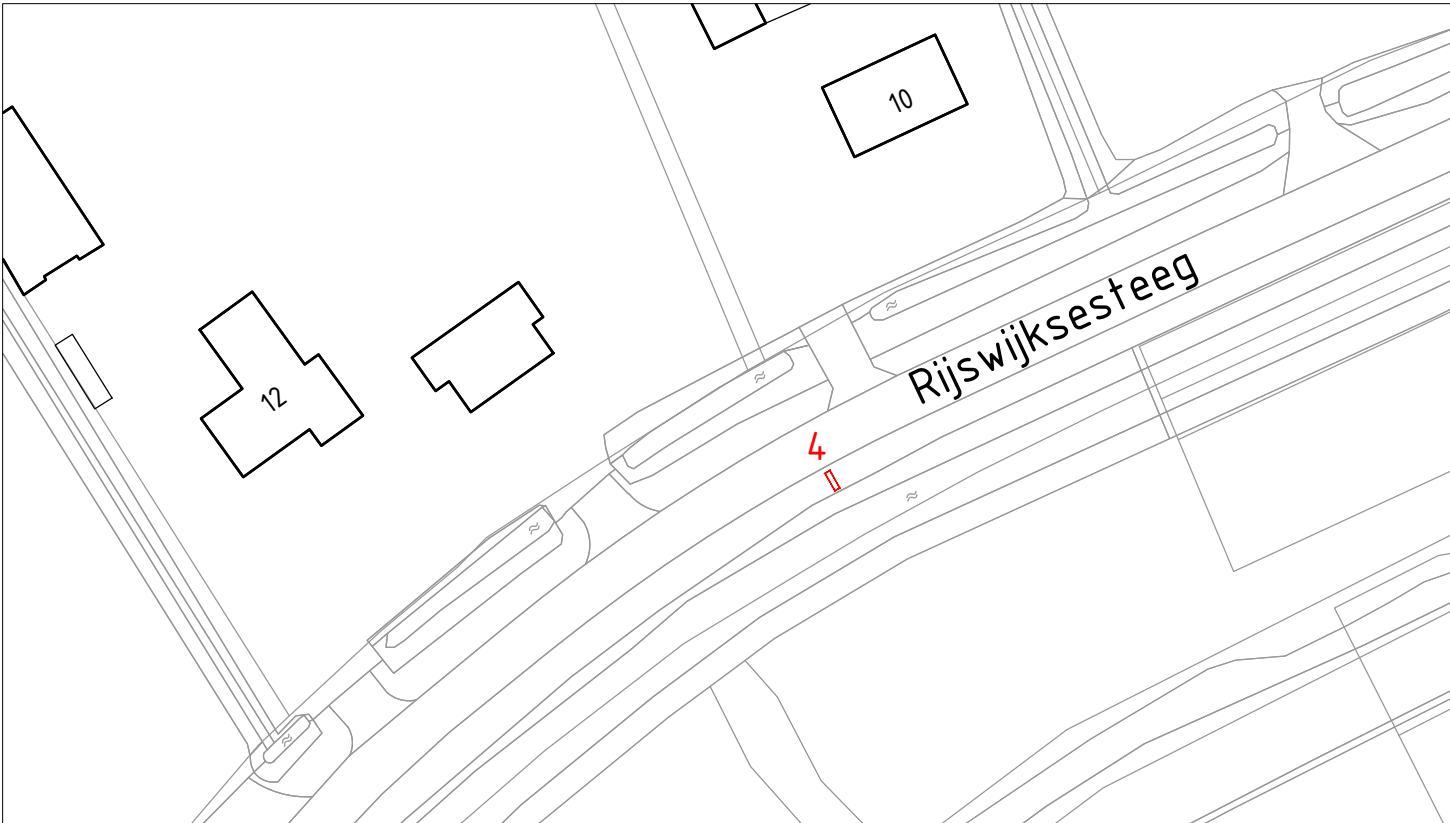

ID	Soort	Materiaal	Kleur	Diameter of breedte	Hoogte t.o.v. MV	Hoogte t.o.v. NAP	Afstand vanuit: kant asfalt	
1	Elektra	Staal	Zwart	45 mm	0,79 m	0,23 m	1,13 m	
2	Elektra	Staal	Zwart	45 mm	0,84 m	0,15 m	1,42 m	

Opdrachtgever:
Gemeente Altena
Opzoeken kabels en leidingen Rijswijksesteeg en Uitwijksestraat te Rijswijk
Proefsleuf 4

Projectnr: GG24-092	Tekeningnr: 4	Besteknr: n.v.t.	Blad: 4-14	Schaal: 1:20	Formaat: A3	Getekend door: CS	Datum uitgifte: 10-12-2024	Versie:	Status: DEFINITIEF
------------------------	------------------	---------------------	---------------	-----------------	----------------	----------------------	-------------------------------	---------	-----------------------