
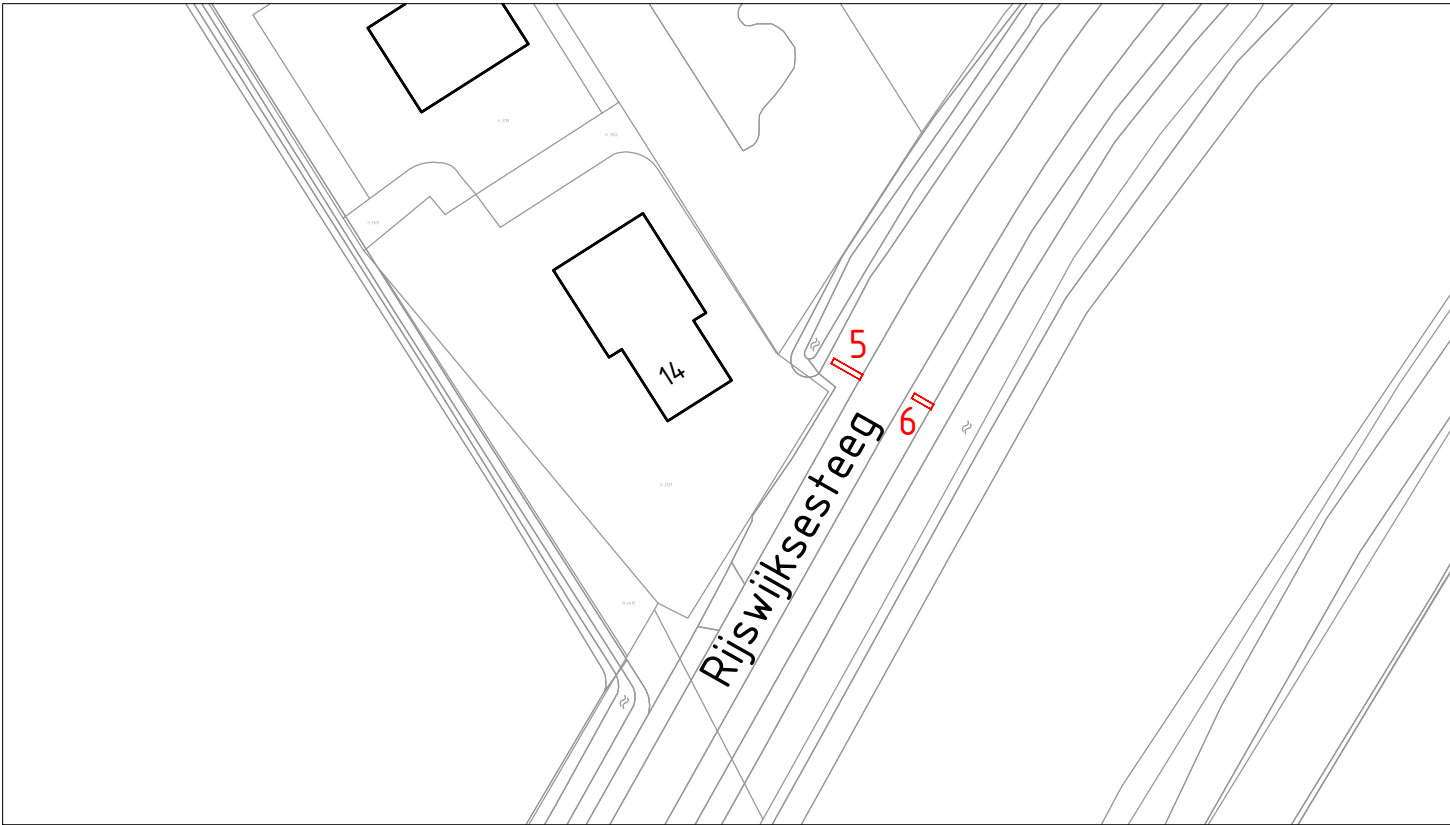


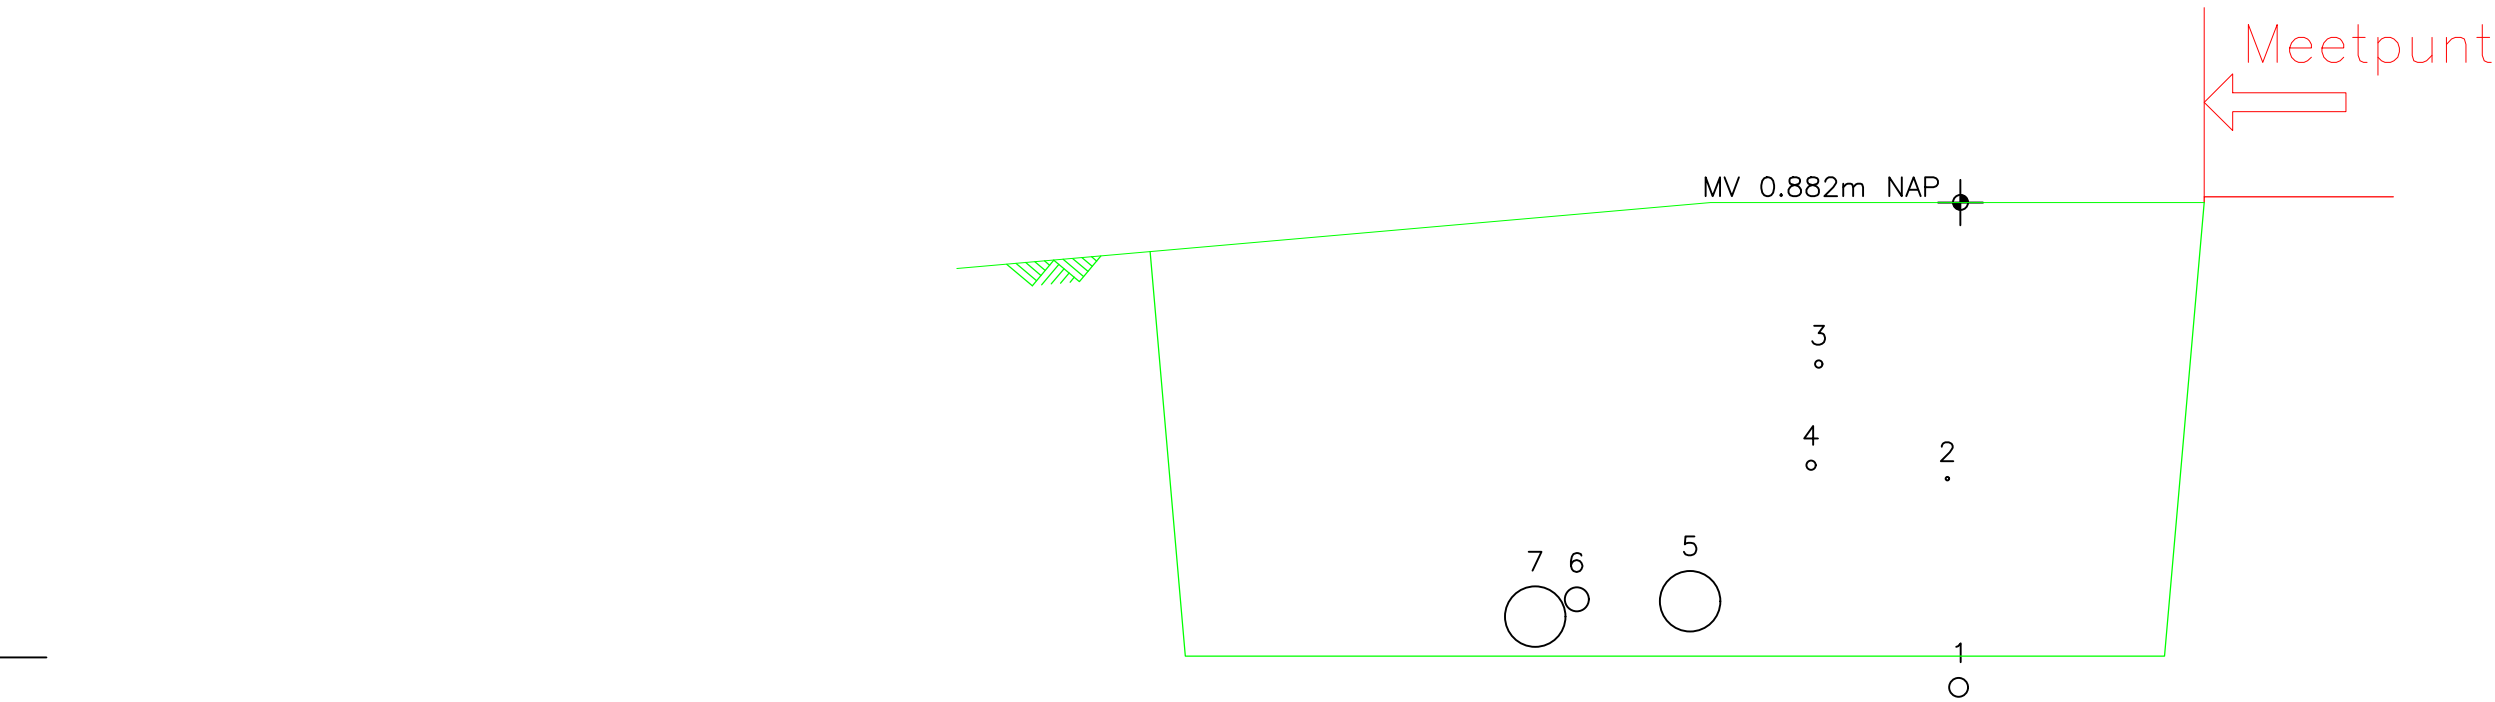

ID	Soort	Materiaal	Kleur	Diameter of breedte	Hoogte t.o.v. MV	Hoogte t.o.v. NAP	Afstand vanuit: kant asfalt	
1	Water	PVC	Wit	50 mm	1,30 m	-0,38 m	0,65 m	
2	Data	PVC	Blauw	10 mm	0,75 m	0,16 m	0,68 m	
3	Data	PVC	Groen/Oranje	20 mm	0,42 m	0,46 m	1,02 m	
4	Elektra	Staal	Zwart	25 mm	0,67 m	0,20 m	1,04 m	
5	Gas	PVC	Geel	160 mm	0,97 m	-0,09 m	1,36 m	
6	Persriool	PE	Oranje/Zw	63 mm	1,01 m	-0,14 m	1,66 m	
7	Riool	PVC	Grijs	160 mm	0,96 m	-0,13 m	1,77 m	

Opdrachtgever:
Gemeente Altena
Opzoeken kabels en leidingen Rijswijksesteeg en Uitwijksestraat te Rijswijk
Proefsleuf 5

Projectnr: GG24-092	Tekeningnr: 5	Besteknr: n.v.t.	Blad: 5-14	Schaal: 1:20	Formaat: A3	Getekend door: CS	Datum uitgifte: 10-12-2024	Versie:	Status: DEFINITIEF
------------------------	------------------	---------------------	---------------	-----------------	----------------	----------------------	-------------------------------	---------	-----------------------