

Invulstaat : Proefsleuf ligging kabels en leidingen

Project : Proefsleuven
Project nr: GG24-092
Locatie: Rijswijksesteeg t.h.v. nr. 14
Sleufdiepte: 1,00 m
Sleufbreedte: 1,90 m

Sleufnummer

6


Sleuf nr 6

Maaiveld gem
N.A.P 0,780 m

ID	Soort	Materiaal	Kleur	Diameter of breedte	Hoogte t.o.v. MV	Hoogte t.o.v. NAP	Afstand vanuit: kant asfalt	
1	Elektra	Staal	Zwart	40 mm	0,85 m	-0,06 m	1,65 m	
2	Elektra	Staal	Zwart	40 mm	0,84 m	-0,08 m	1,76 m	
3								
4								
Bijzonderheden:

- zeer harde grond met wortelgroei erbij, extra tijd om te graven
- asfalt: 4,11 m. breed

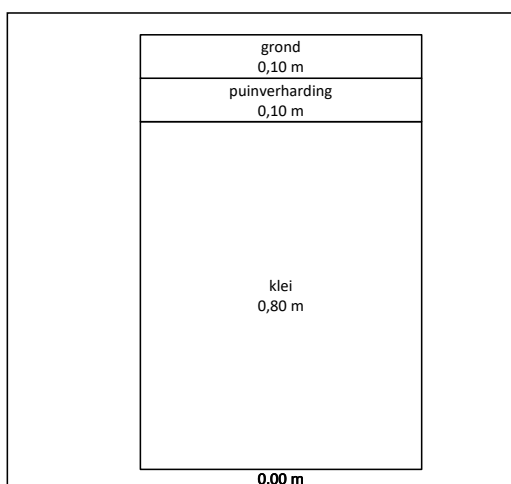

Grondwaterstand

t.o.v. maaiveld


t.o.v. N.A.P

Tekening :

Project : Proefsleuven
Project nr: GG24-092
Locatie: Rijswijksesteeg Rijswijk
Sleufdiepte: 1,00 m
Sleufbreedte: 1,90 m

Sleufnummer

6

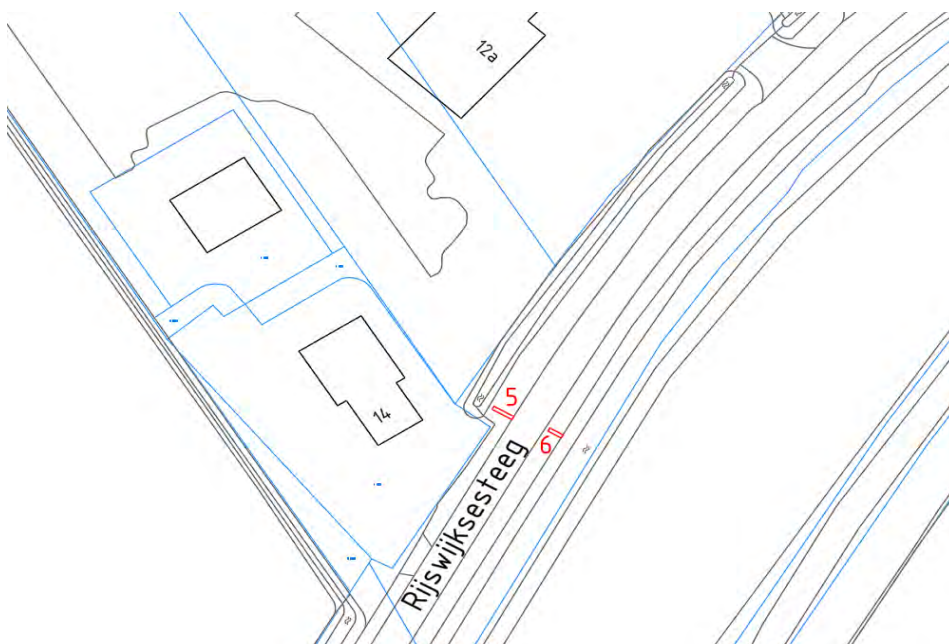

Fotoblad : 1

Project : Proefsleuven
Project nr: GG24-092
Locatie: Rijswijksesteeg Rijswijk
Sleufdiepte: 1,00 m
Sleufbreedte: 1,90 m

Sleufnummer

6



Fotoblad : 2

Project : Proefsleuven
Project nr: GG24-092
Locatie: Rijswijksesteeg Rijswijk
Sleufdiepte: 1,00 m
Sleufbreedte: 1,90 m

Sleufnummer

6



Fotoblad : 3

Project : Proefsleuven
Project nr: GG24-092
Locatie: Rijswijksesteeg Rijswijk
Sleufdiepte: 1,00 m
Sleufbreedte: 1,90 m

Sleufnummer

6



Fotoblad : 4

Project : Proefsleuven
Project nr: GG24-092
Locatie: Rijswijksesteeg Rijswijk
Sleufdiepte: 1,00 m
Sleufbreedte: 1,90 m

Sleufnummer

6



Fotoblad : 5

Project : Proefsleuven
Project nr: GG24-092
Locatie: Rijswijksesteeg Rijswijk
Sleufdiepte: 1,00 m
Sleufbreedte: 1,90 m

Sleufnummer

6



Fotoblad : 6

Project : Proefsleuven
Project nr: GG24-092
Locatie: Rijswijksesteeg Rijswijk
Sleufdiepte: 1,00 m
Sleufbreedte: 1,90 m

Sleufnummer

6

