



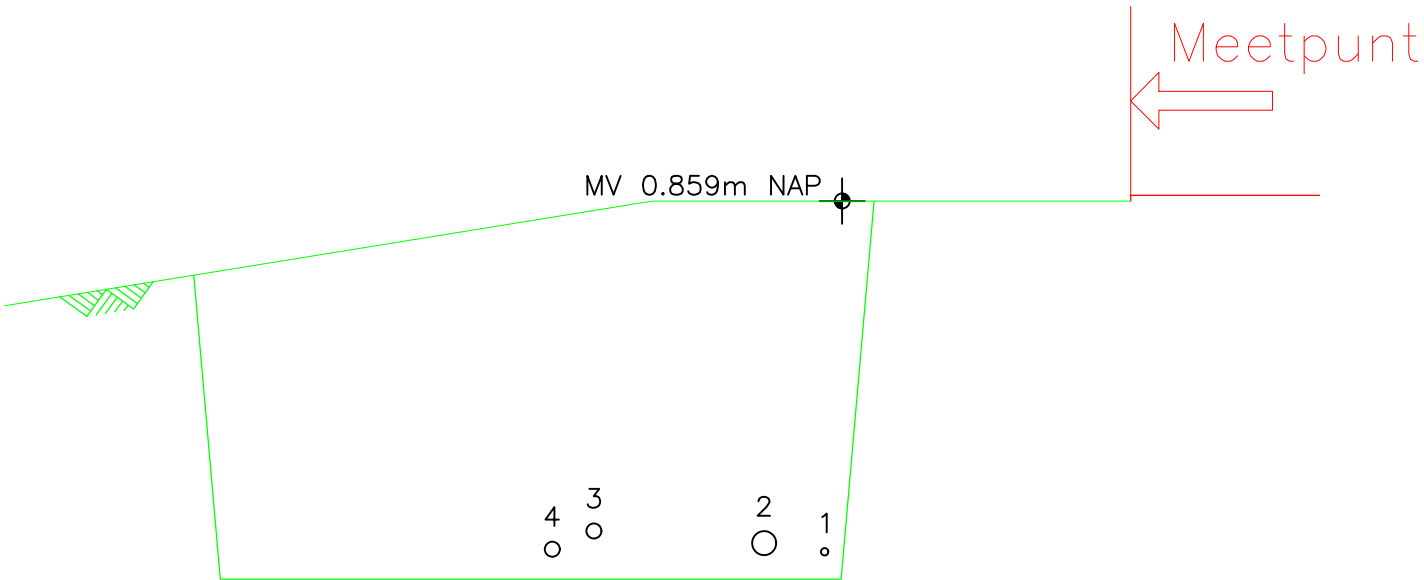

7

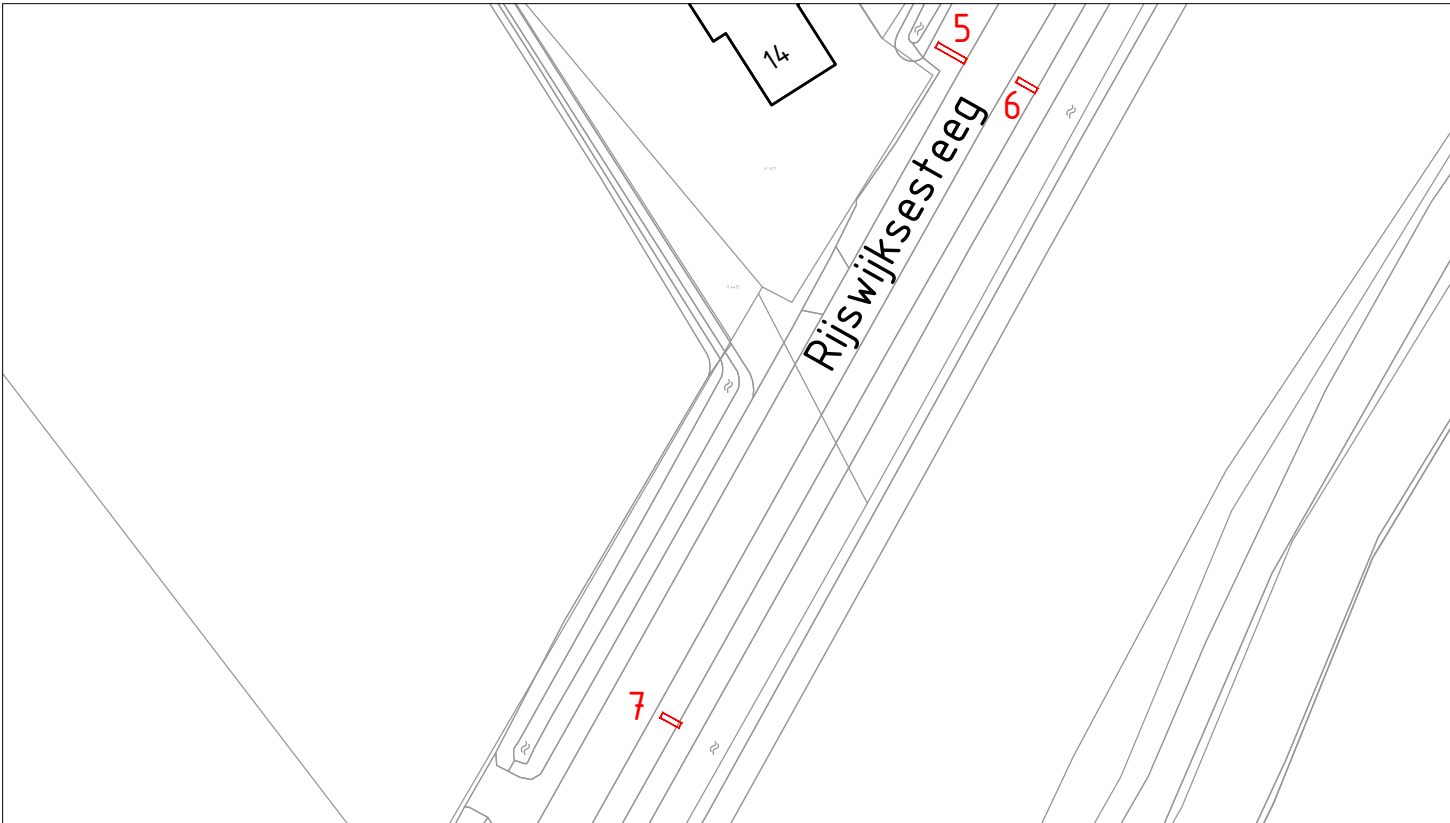

ID	Soort	Materiaal	Kleur	Diameter of breedte	Hoogte t.o.v. MV	Hoogte t.o.v. NAP	Afstand vanuit: kant asfalt	
1	Elektra	PVC	Grijs	20 mm	0,96 m	-0,06 m	0,81 m	
2	Persriool	PE	Oranje/Zw	63 mm	0,90 m	-0,02 m	0,97 m	
3	Elektra	Staal	Zwart	40 mm	0,87 m	0,01 m	1,42 m	
4	Elektra	Staal	Zwart	40 mm	0,91 m	-0,04 m	1,53 m	

Opdrachtgever:
Gemeente Altena
Opzoeken kabels en leidingen Rijswijksesteeg en Uitwijksestraat te Rijswijk
Proefsleuf 7

Projectnr: GG24-092	Tekeningnr: 7	Besteknr: n.v.t.	Blad: 7-14	Schaal: 1:20	Formaat: A3	Getekend door: CS	Datum uitgifte: 10-12-2024	Versie:	Status: DEFINITIEF
------------------------	------------------	---------------------	---------------	-----------------	----------------	----------------------	-------------------------------	---------	-----------------------