

Invulstaat : Proefsleuf ligging kabels en leidingen

Project : Proefsleuven
Project nr: GG24-092
Locatie: Rijswijksesteeg nr.
Sleufdiepte: 1,00 m
Sleufbreedte: 1,80 m

Sleufnummer

7


Sleuf nr 7

Maaiveld gem
N.A.P 0,859 m

ID	Soort	Materiaal	Kleur	Diameter of breedte	Hoogte t.o.v. MV	Hoogte t.o.v. NAP	Afstand vanuit: kant asfalt	
1	Elektra	PVC	Grijs	20 mm	0,96 m	-0,06 m	0,81 m	
2	Persriool	PE	Oranje/Zw	63 mm	0,90 m	-0,02 m	0,97 m	
3	Elektra	Staal	Zwart	40 mm	0,87 m	0,01 m	1,42 m	
4	Elektra	Staal	Zwart	40 mm	0,91 m	-0,04 m	1,53 m	
5								
6								
Bijzonderheden:

- zeer harde grond met wortelgroei, extra tijd om te graven en voorsteken
- asfalt: 4,11 m. breed

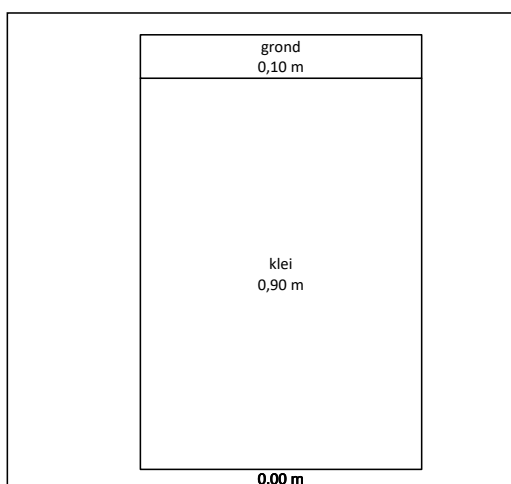

Grondwaterstand

t.o.v. maaiveld


t.o.v. N.A.P

Tekening :

Project : Proefsleuven
Project nr: GG24-092
Locatie: Rijswijksesteeg Rijswijk
Sleufdiepte: 1,00 m
Sleufbreedte: 1,80 m

Sleufnummer

7

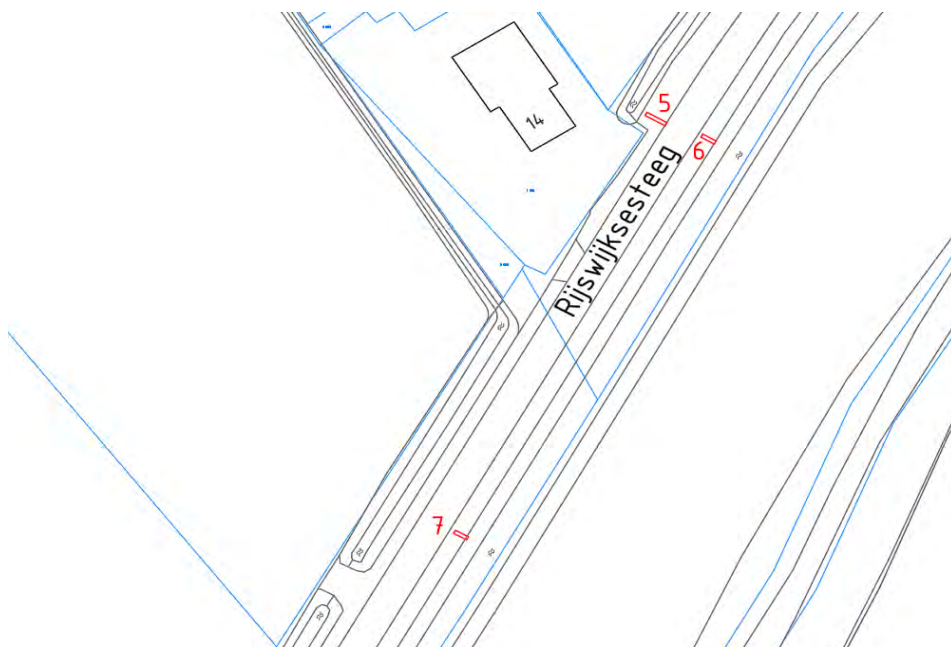

Fotoblad : 1

Project : Proefsleuven
Project nr: GG24-092
Locatie: Rijswijksesteeg Rijswijk
Sleufdiepte: 1,00 m
Sleufbreedte: 1,80 m

Sleufnummer

7



Fotoblad : 2

Project : Proefsleuven
Project nr: GG24-092
Locatie: Rijswijksesteeg Rijswijk
Sleufdiepte: 1,00 m
Sleufbreedte: 1,80 m

Sleufnummer

7



Fotoblad : 3

Project : Proefsleuven
Project nr: GG24-092
Locatie: Rijswijksesteeg Rijswijk
Sleufdiepte: 1,00 m
Sleufbreedte: 1,80 m

Sleufnummer

7



Fotoblad : 4

Project : Proefsleuven
Project nr: GG24-092
Locatie: Rijswijksesteeg Rijswijk
Sleufdiepte: 1,00 m
Sleufbreedte: 1,80 m

Sleufnummer

7



Fotoblad : 5

Project : Proefsleuven
Project nr: GG24-092
Locatie: Rijswijksesteeg Rijswijk
Sleufdiepte: 1,00 m
Sleufbreedte: 1,80 m

Sleufnummer

7



Fotoblad : 6

Project : Proefsleuven
Project nr: GG24-092
Locatie: Rijswijksesteeg Rijswijk
Sleufdiepte: 1,00 m
Sleufbreedte: 1,80 m

Sleufnummer

7



Fotoblad : 7

Project : Proefsleuven
Project nr: GG24-092
Locatie: Rijswijksesteeg Rijswijk
Sleufdiepte: 1,00 m
Sleufbreedte: 1,80 m

Sleufnummer

7

