



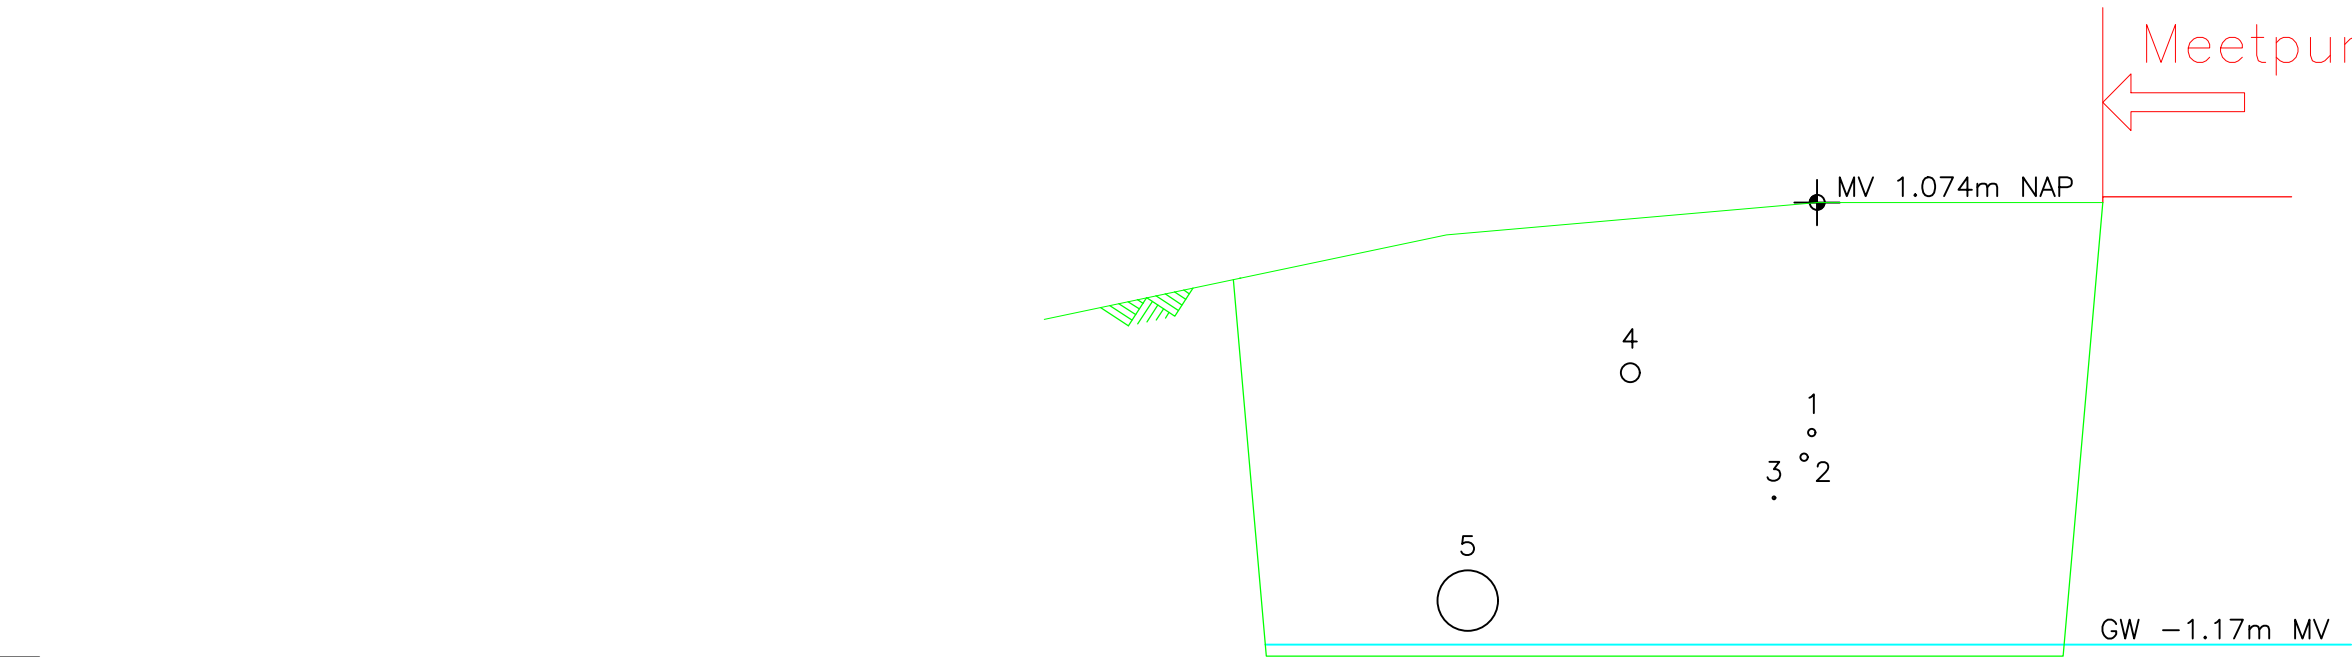

8

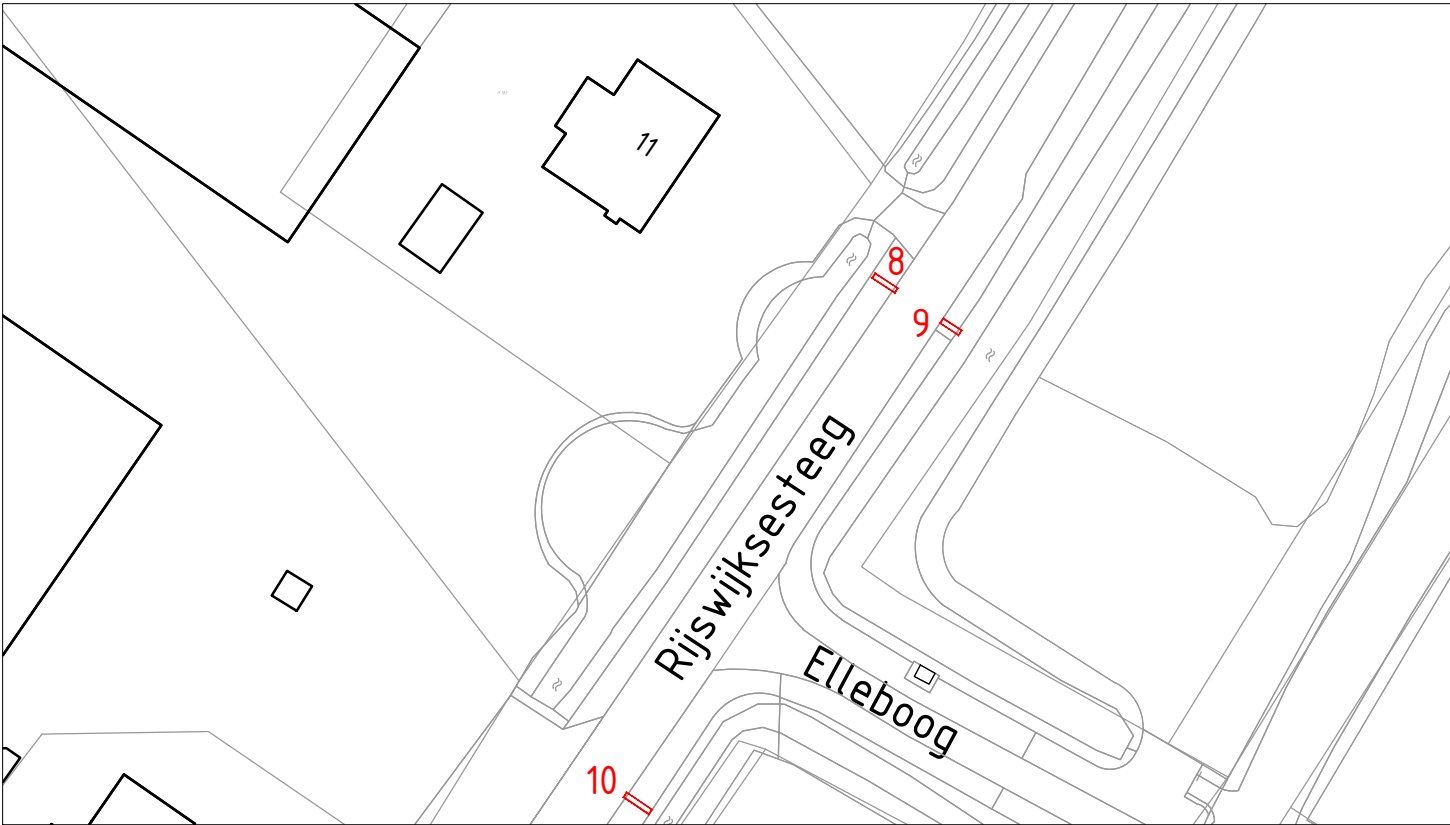

ID	Soort	Materiaal	Kleur	Diameter of breedte	Hoogte t.o.v. MV	Hoogte t.o.v. NAP	Afstand vanuit: kant asfalt	
1	Data	Staal	Blauw	20 mm	0,62 m	0,48 m	0,77 m	
2	Kabel	Staal	Zwart	20 mm	0,69 m	0,41 m	0,79 m	
3	Data	PVC	Blauw	8 mm	0,80 m	0,30 m	0,87 m	
4	Data	PVC	Groen	50 mm	0,42 m	0,65 m	1,25 m	
5	Gas	PVC	Geel	160 mm	0,97 m	0,10 m	1,68 m	

Opdrachtgever:
Gemeente Altena
Opzoeken kabels en leidingen Rijswijksesteeg en Uitwijksestraat te Rijswijk
Proefsleuf 8

Projectnr: GG24-092	Tekeningnr: 8	Besteknr: n.v.t.	Blad: 8-14	Schaal: 1:20	Formaat: A3	Getekend door: CS	Datum uitgifte: 10-12-2024	Versie:	Status: DEFINITIEF
------------------------	------------------	---------------------	---------------	-----------------	----------------	----------------------	-------------------------------	---------	-----------------------